



Jón M. Halldórsson 091162-3509  
ÁRITUN HÖNNUNARSTJÓRA: KT.  
SÉRUPPRÁTTUR Í SAMRÆMI VÍÐ GILDANDI AÐALUPPRÁTT.  
VERKNR: EINHELLA 1, mhl 02 DAGS.ÚTG: 18.05.22

ÚTGÁFUFERILL

ÚTG. DAGS. LYSING  
A 31.05.23 BREYTT SKIPULAG

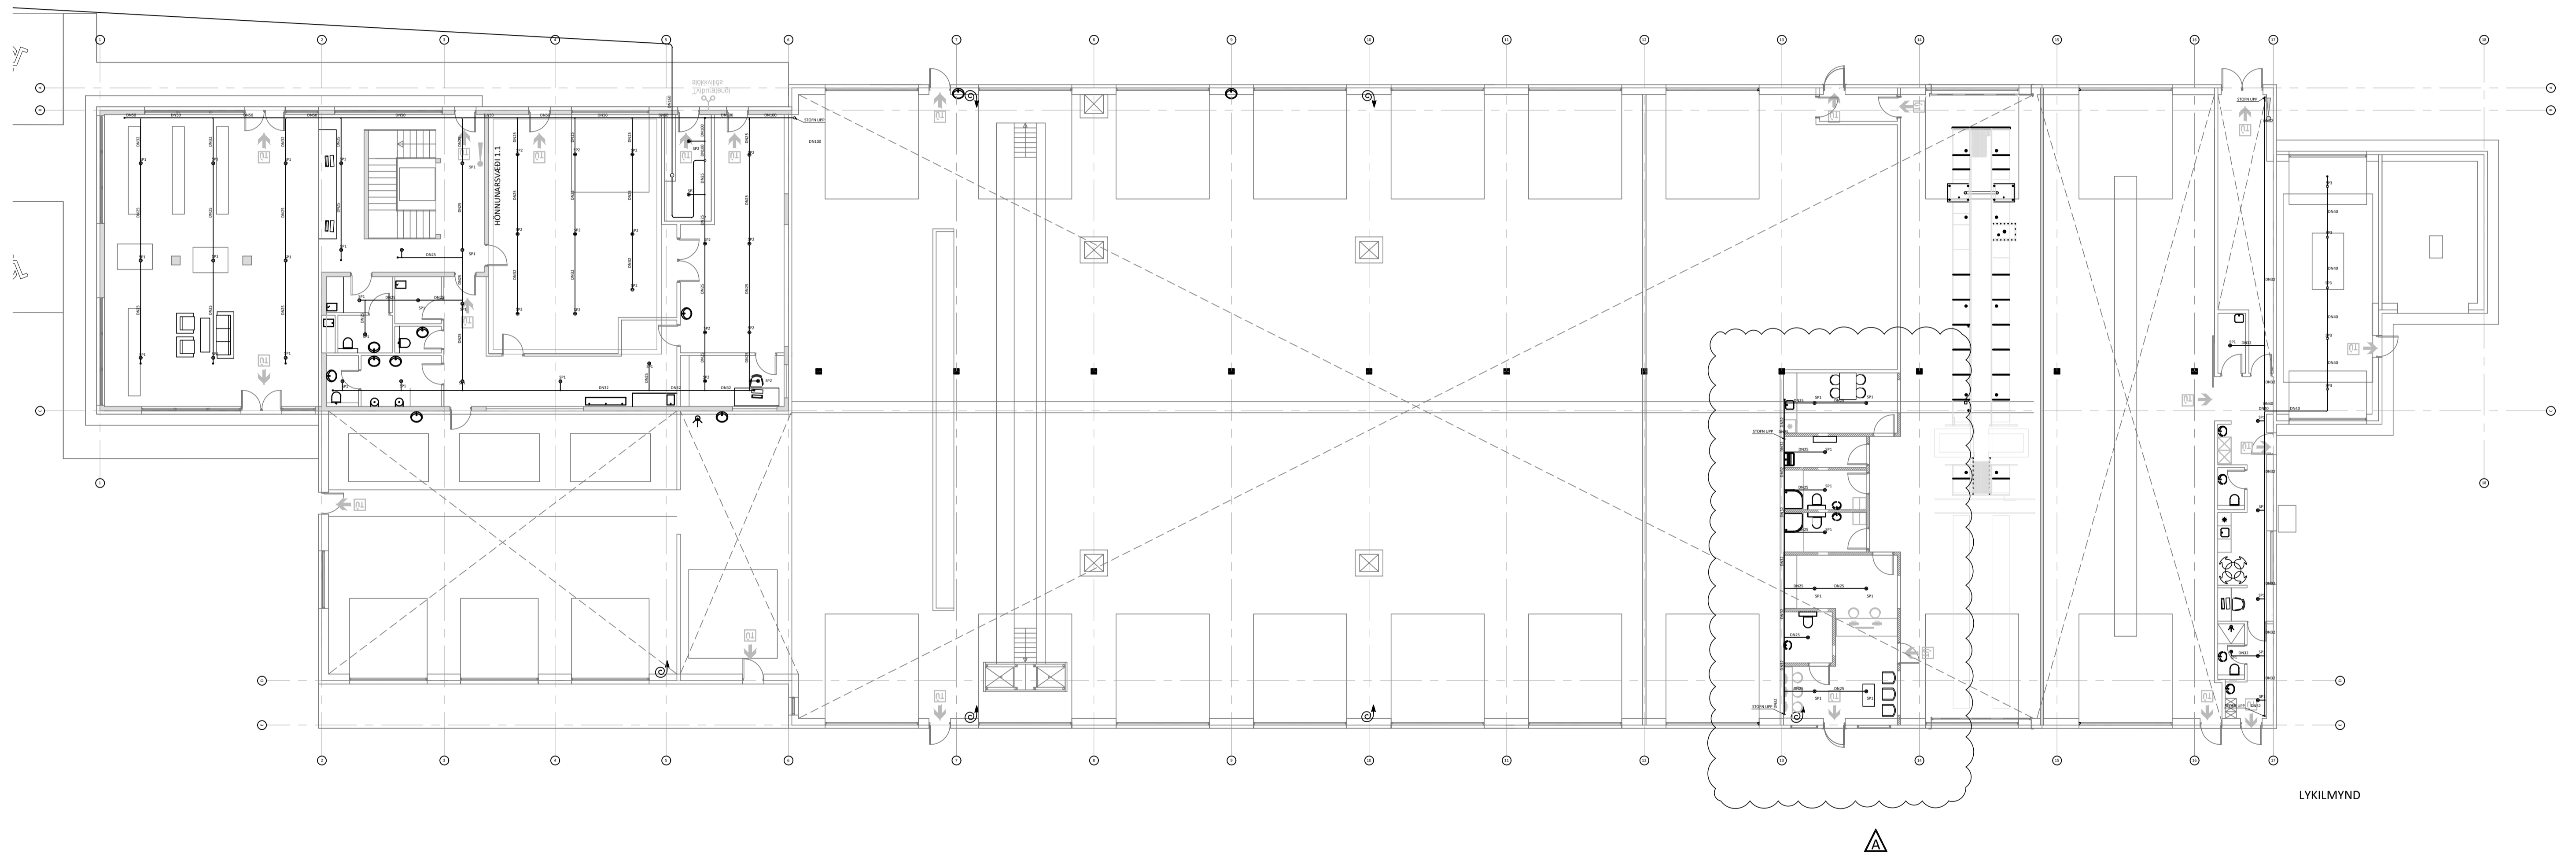

LYKILMYND

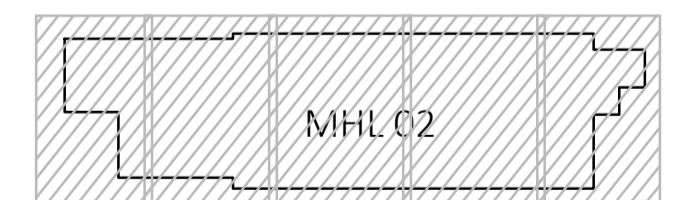


**KVARDI** ehf  
Tækni- og ráðgjafarþjónusta  
Netthý 2E, 110 Reykjavík  
Sími: 851 1213  
Netfang: gummi@ktr.is

EINHELLA 1, mhl 02  
HAFNARFIRÐI

VATNSÚÐAKERFI  
GRUNNMYND 1. HÆÐ  
YFIRLITSMYND

SAMÞYKKT KT.  
HÖNNUÐUR NETFANG YFIRFARÍÐ DAGS. SAMÞ.  
gummi@ktr.is 020672-5369 18.01.23  
Mkv. (A1) VERKNÚMÉR SEG. TEIKN. NR. BR.ÚTG.  
1:150 22004 5-1100 A

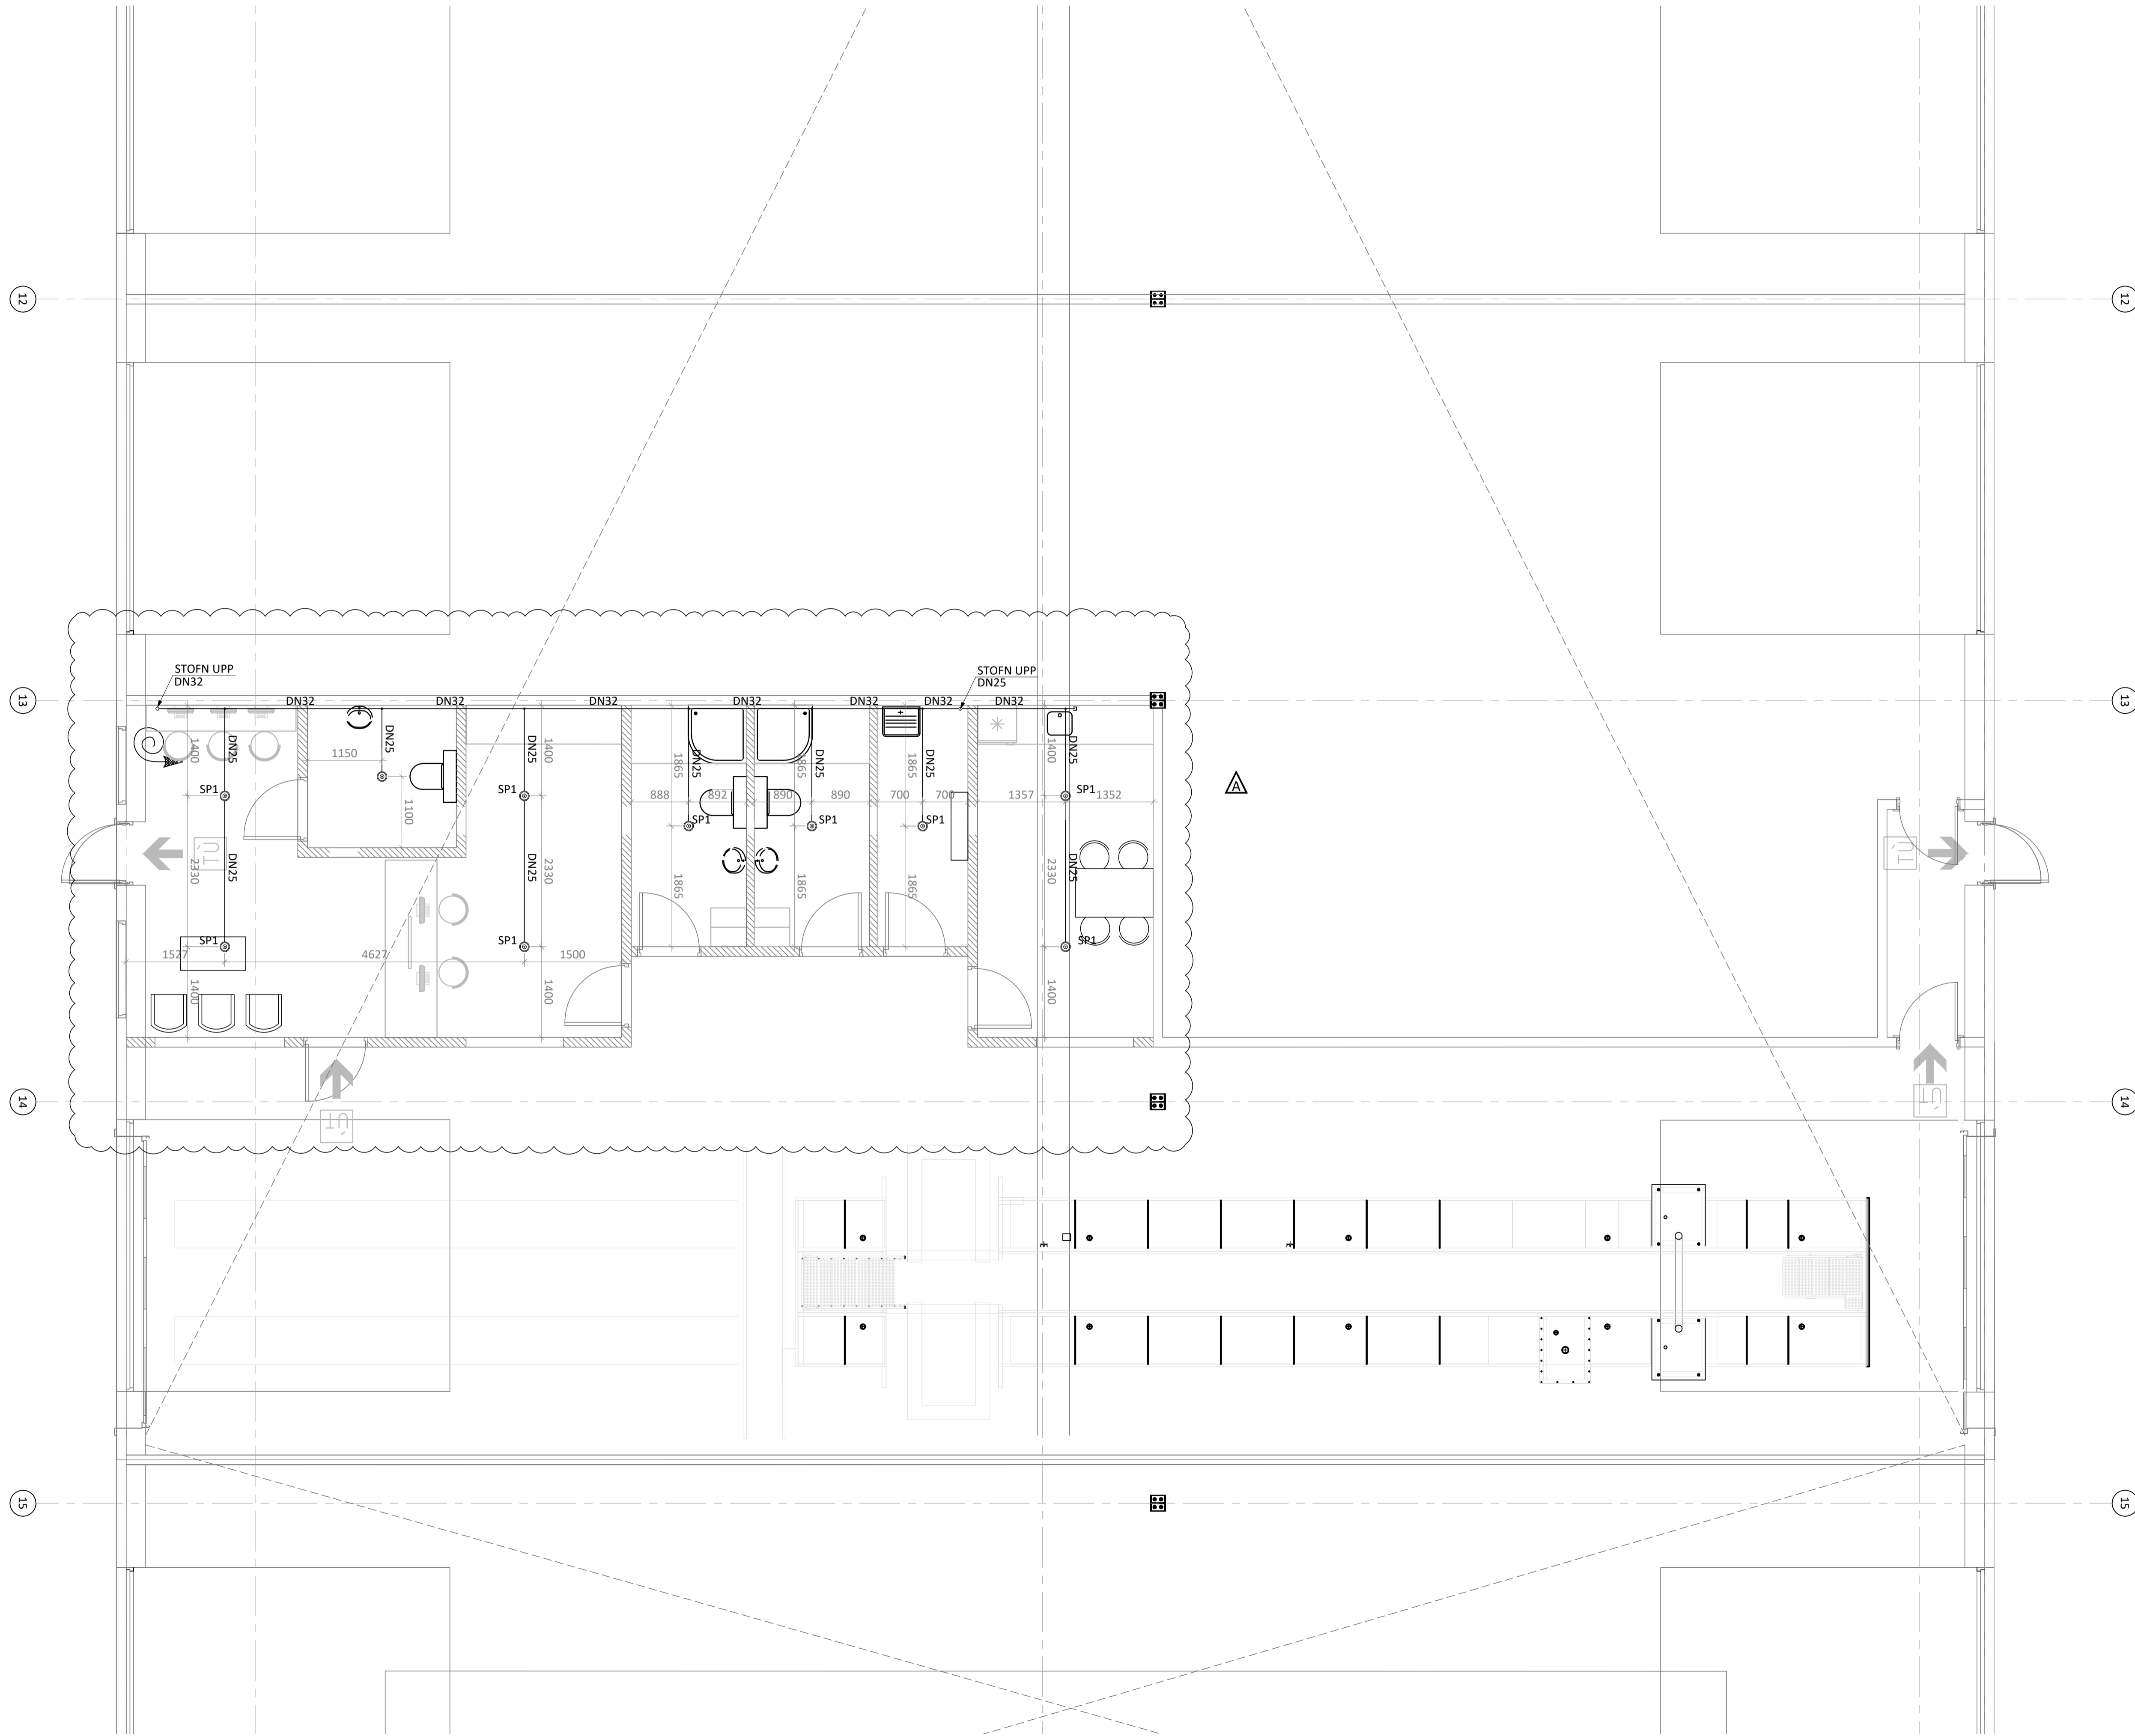


LYKILMYND




Jón M. Halldórsson 091162-3509  
ÁRITUN HÖNNUNARSTJÓRA: KT.  
SÉRUPPRÁTTUR Í SAMRÆMI VÍÐ GILDANDI AÐALUPPRÁTT.  
VERKNR: EINHELLA 1, mhl 02 DAGS.ÚTG: 18.05.22

ÚTGÁFUFERILL

ÚTG. DAGS. LÝSING  
A 31.05.23 BREYTT SKIPULAG

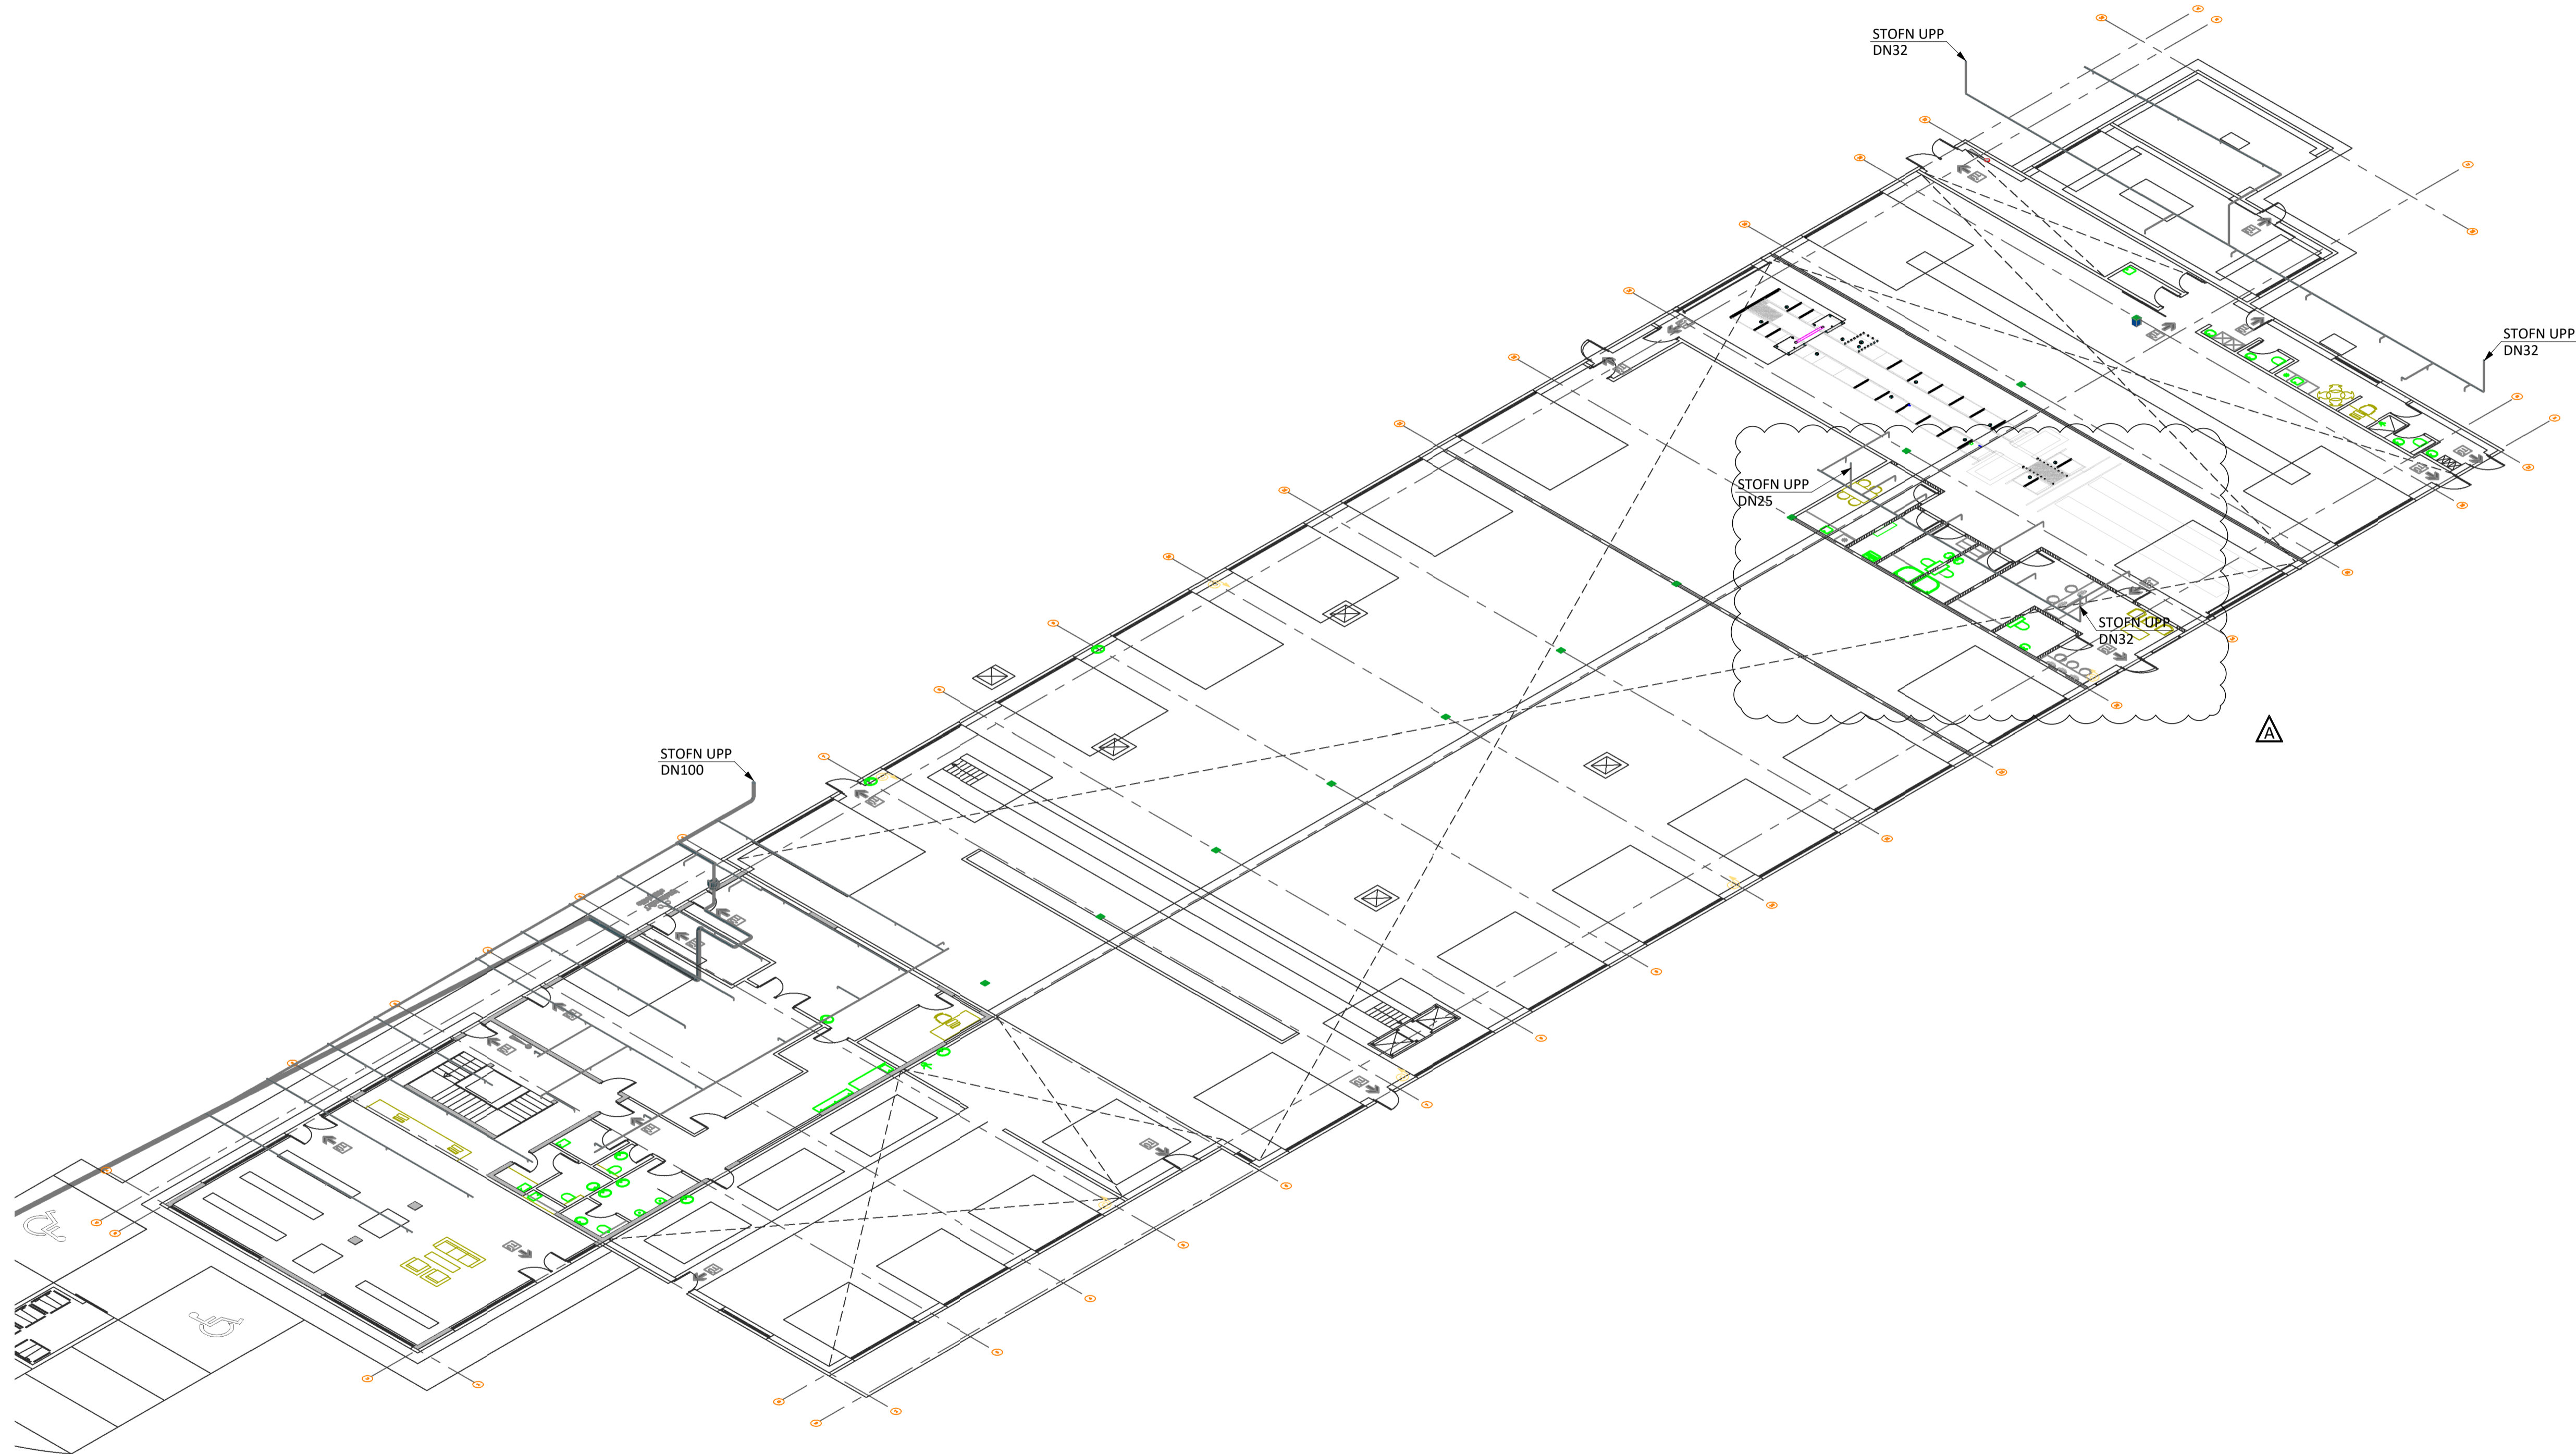

LYKILMYND

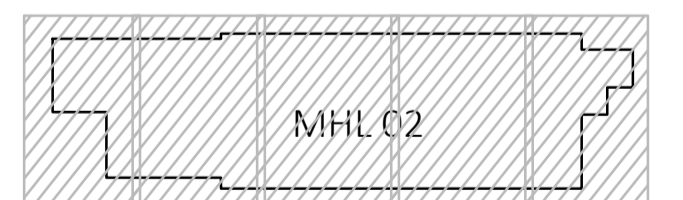

**KVARDI** ehf  
Tækní- og ráðgjafabjónusta  
Netthýl 2E, 110 Reykjavík  
Sími: 851 1213  
Netfang: gummi@ktr.is

**EINHELLA 1, mhl 02**  
HAFNARFIRÐI

VATNSÚÐAKERFI  
RÚMMYND 1. HÆÐ  
YFIRLITSMYND


SAMÞYKKT KT.  
HÖNNUÐUR NETFANG YFIRFARIÐ DAGS. SAMÞ.  
GP gummi@ktr.is SEG 18.01.23  
Mkv. (A1) VERKNUMER TEIKN. NR. BR.ÚTG.  
**1:150 22004 5-1150 A**



Jón M. Halldórsson 091162-3509  
ÁRITUN HÖNNUNARSTJÓRA: KT.  
SÉRUPPRÁTTUR Í SAMRÆMI VIÐ GILDANDI ADALUPPRÁTT.  
VERKNR: EINHILLA 1, mhl 02 DAGS.ÚTG: 18.05.22

ÚTGÁFUFERILL

ÚTG. DAGS. LYSING  
A 31.05.23 LAGNIR ADLAGAÐR AÐ BR. SKIPULAGI

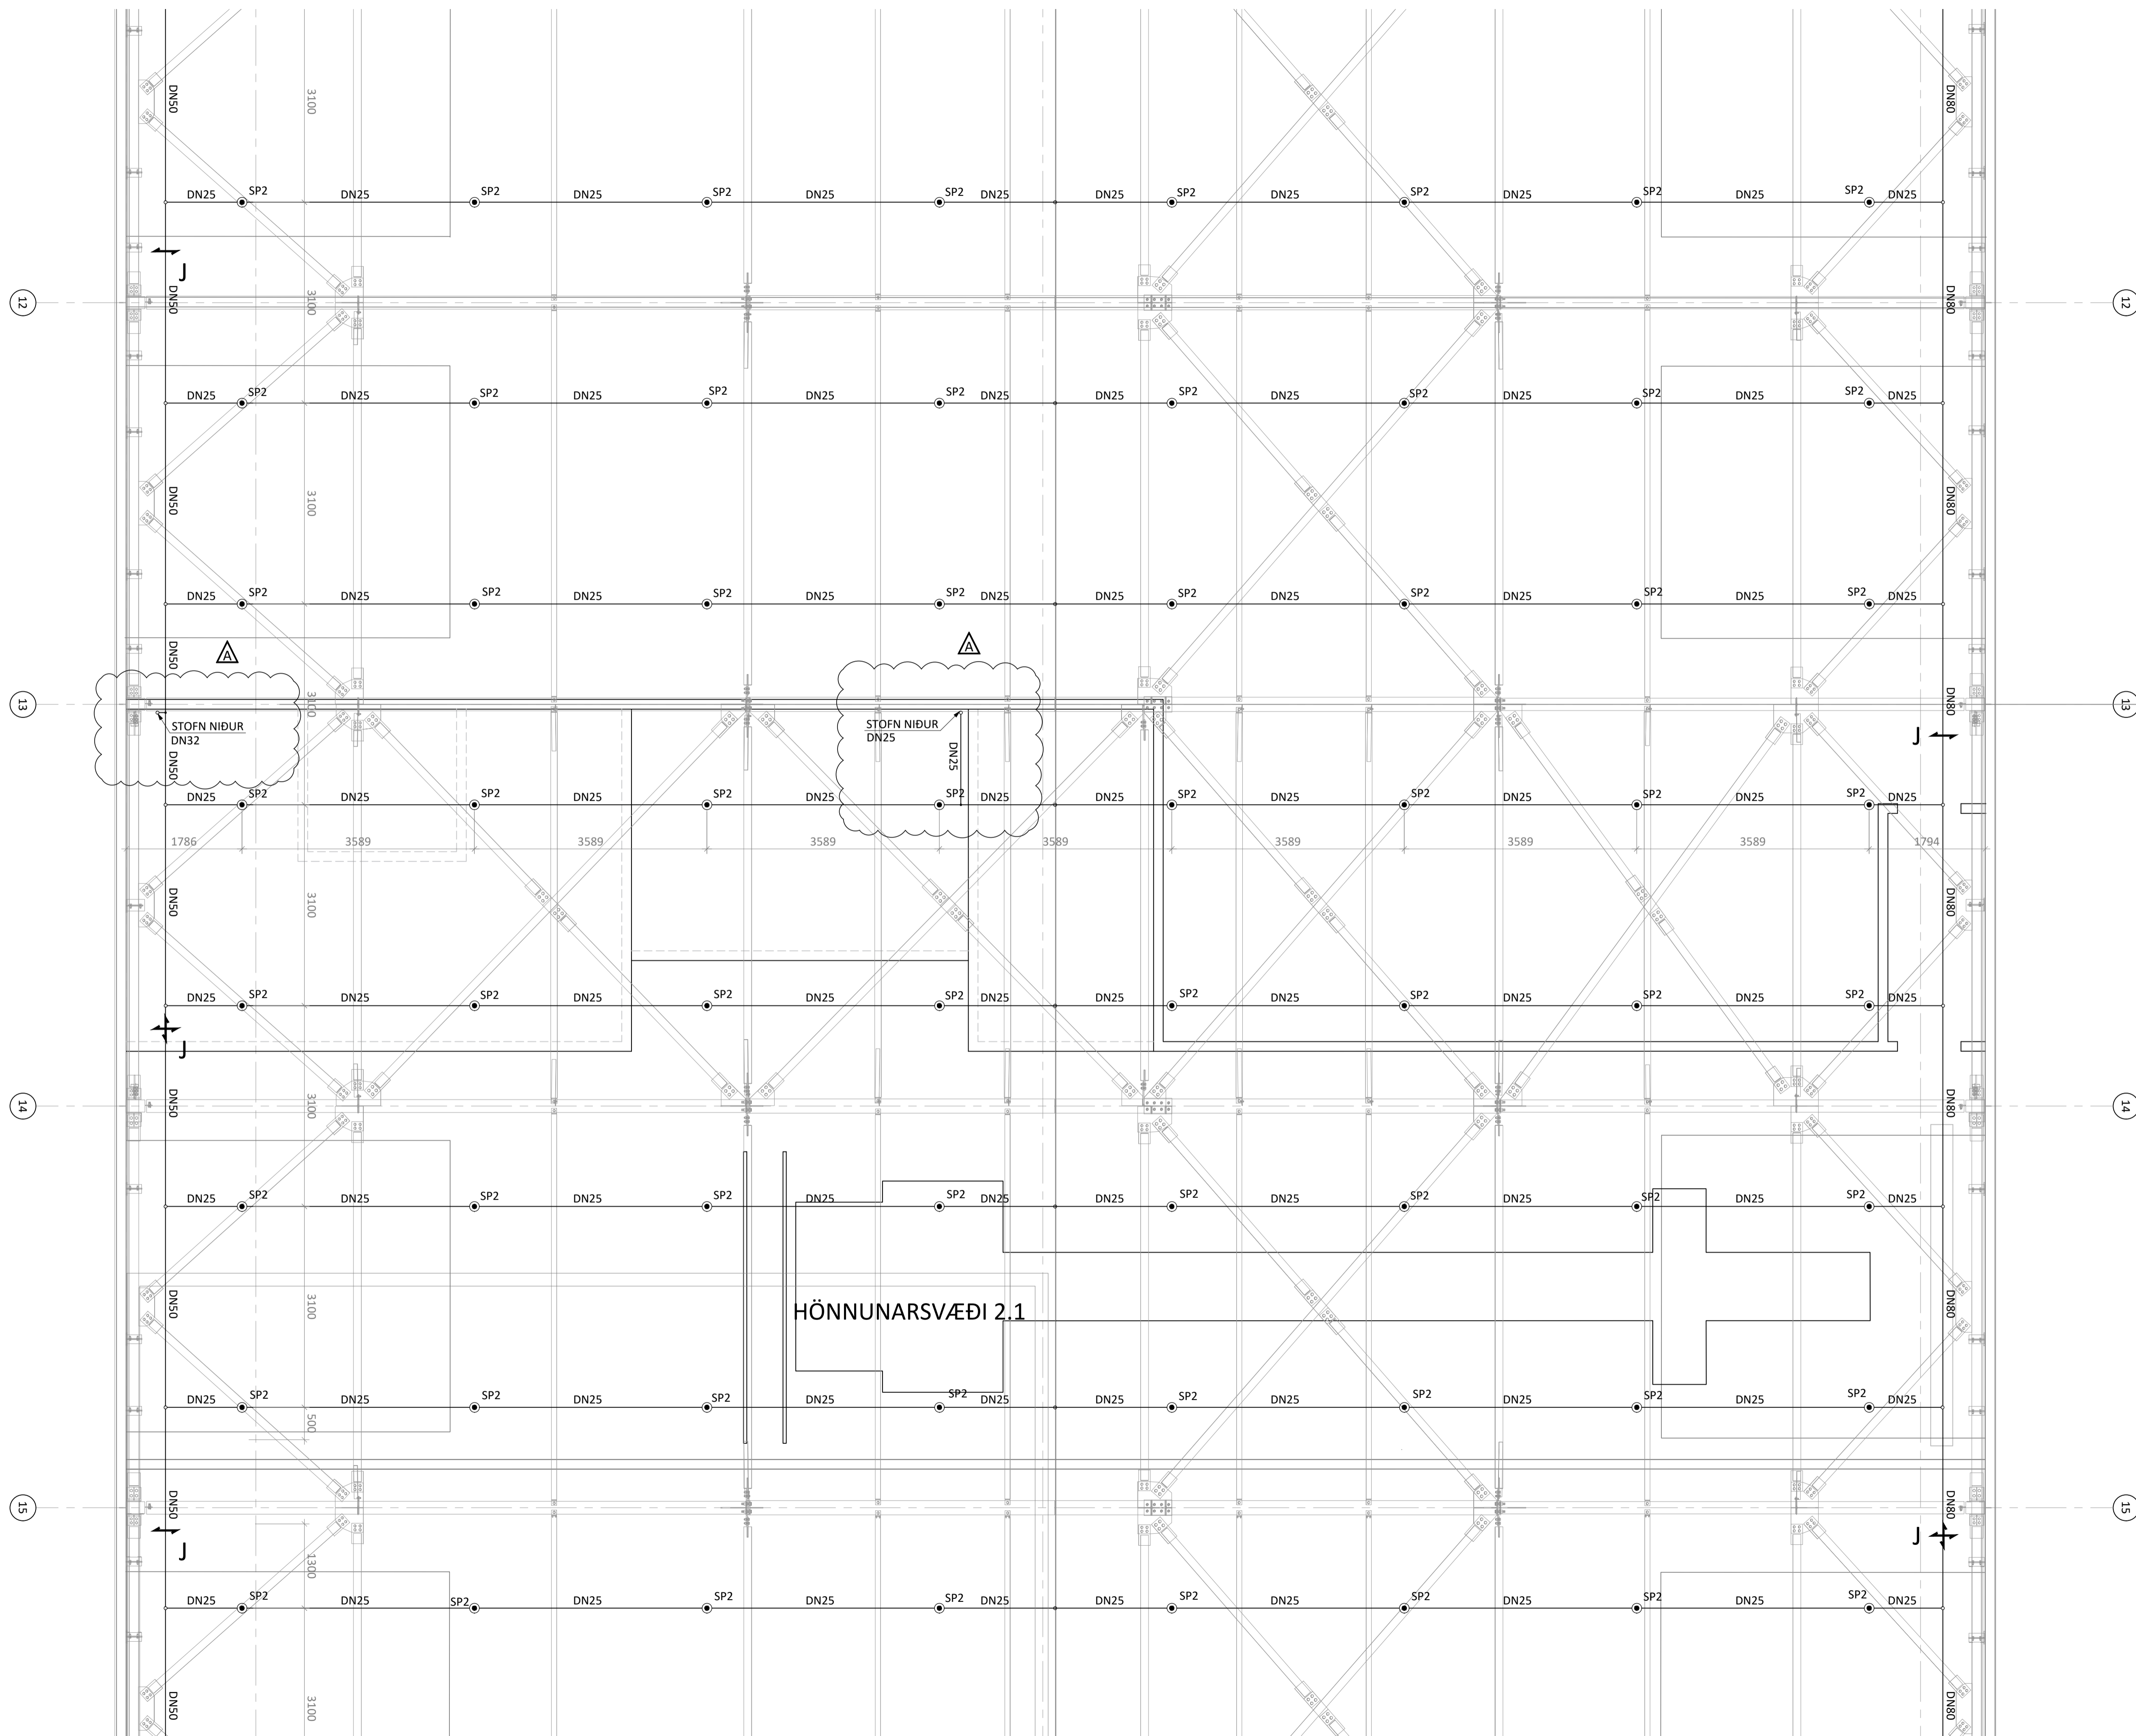

LYKILMYND



**KVARÐI** ehf  
Tækni- og ráðgjafafyrirgæfing  
Netthýl 2E, 110 Reykjavík  
Sími: 851 1213  
Netfang: gummi@ktr.is

EINHILLA 1, mhl 02  
HAFNARFIRÐI

VATNSÚÐAKERFI  
GRUNNMYND 2. HÆÐ  
4. HLUTI


SAMPYKKT KT.  
HÖNNUNARSTJÓRI: Jón M. Halldórsson 091162-3509  
HÖNNUNUR NETFANG YFIRFARIÐ DAGS. SAMP.  
GP gummi@ktr.is SEG 18.01.23  
Mkv. (A1) VERKNUMER TEIKN. NR. BR. ÚTG.

1:50 22004 5-1204 A


Jón M. Halldórsson 091162-3509  
ÁRITUN HÖNNUNARSTJÓRA: KT.  
SÉRUPPRÁTTUR Í SAMRÆMI VÍÐ GILDANDI AÐALUPPRÁTT.  
VERKNR: EINHELLA 1, mhl 02 DAGS.ÚTG: 18.05.22

ÚTGÁFUFERILL

ÚTG. DAGS. LÝSING  
A 31.05.23 LAGNIR AÐLAGAÐAR AÐ BR. SKIPULAGI

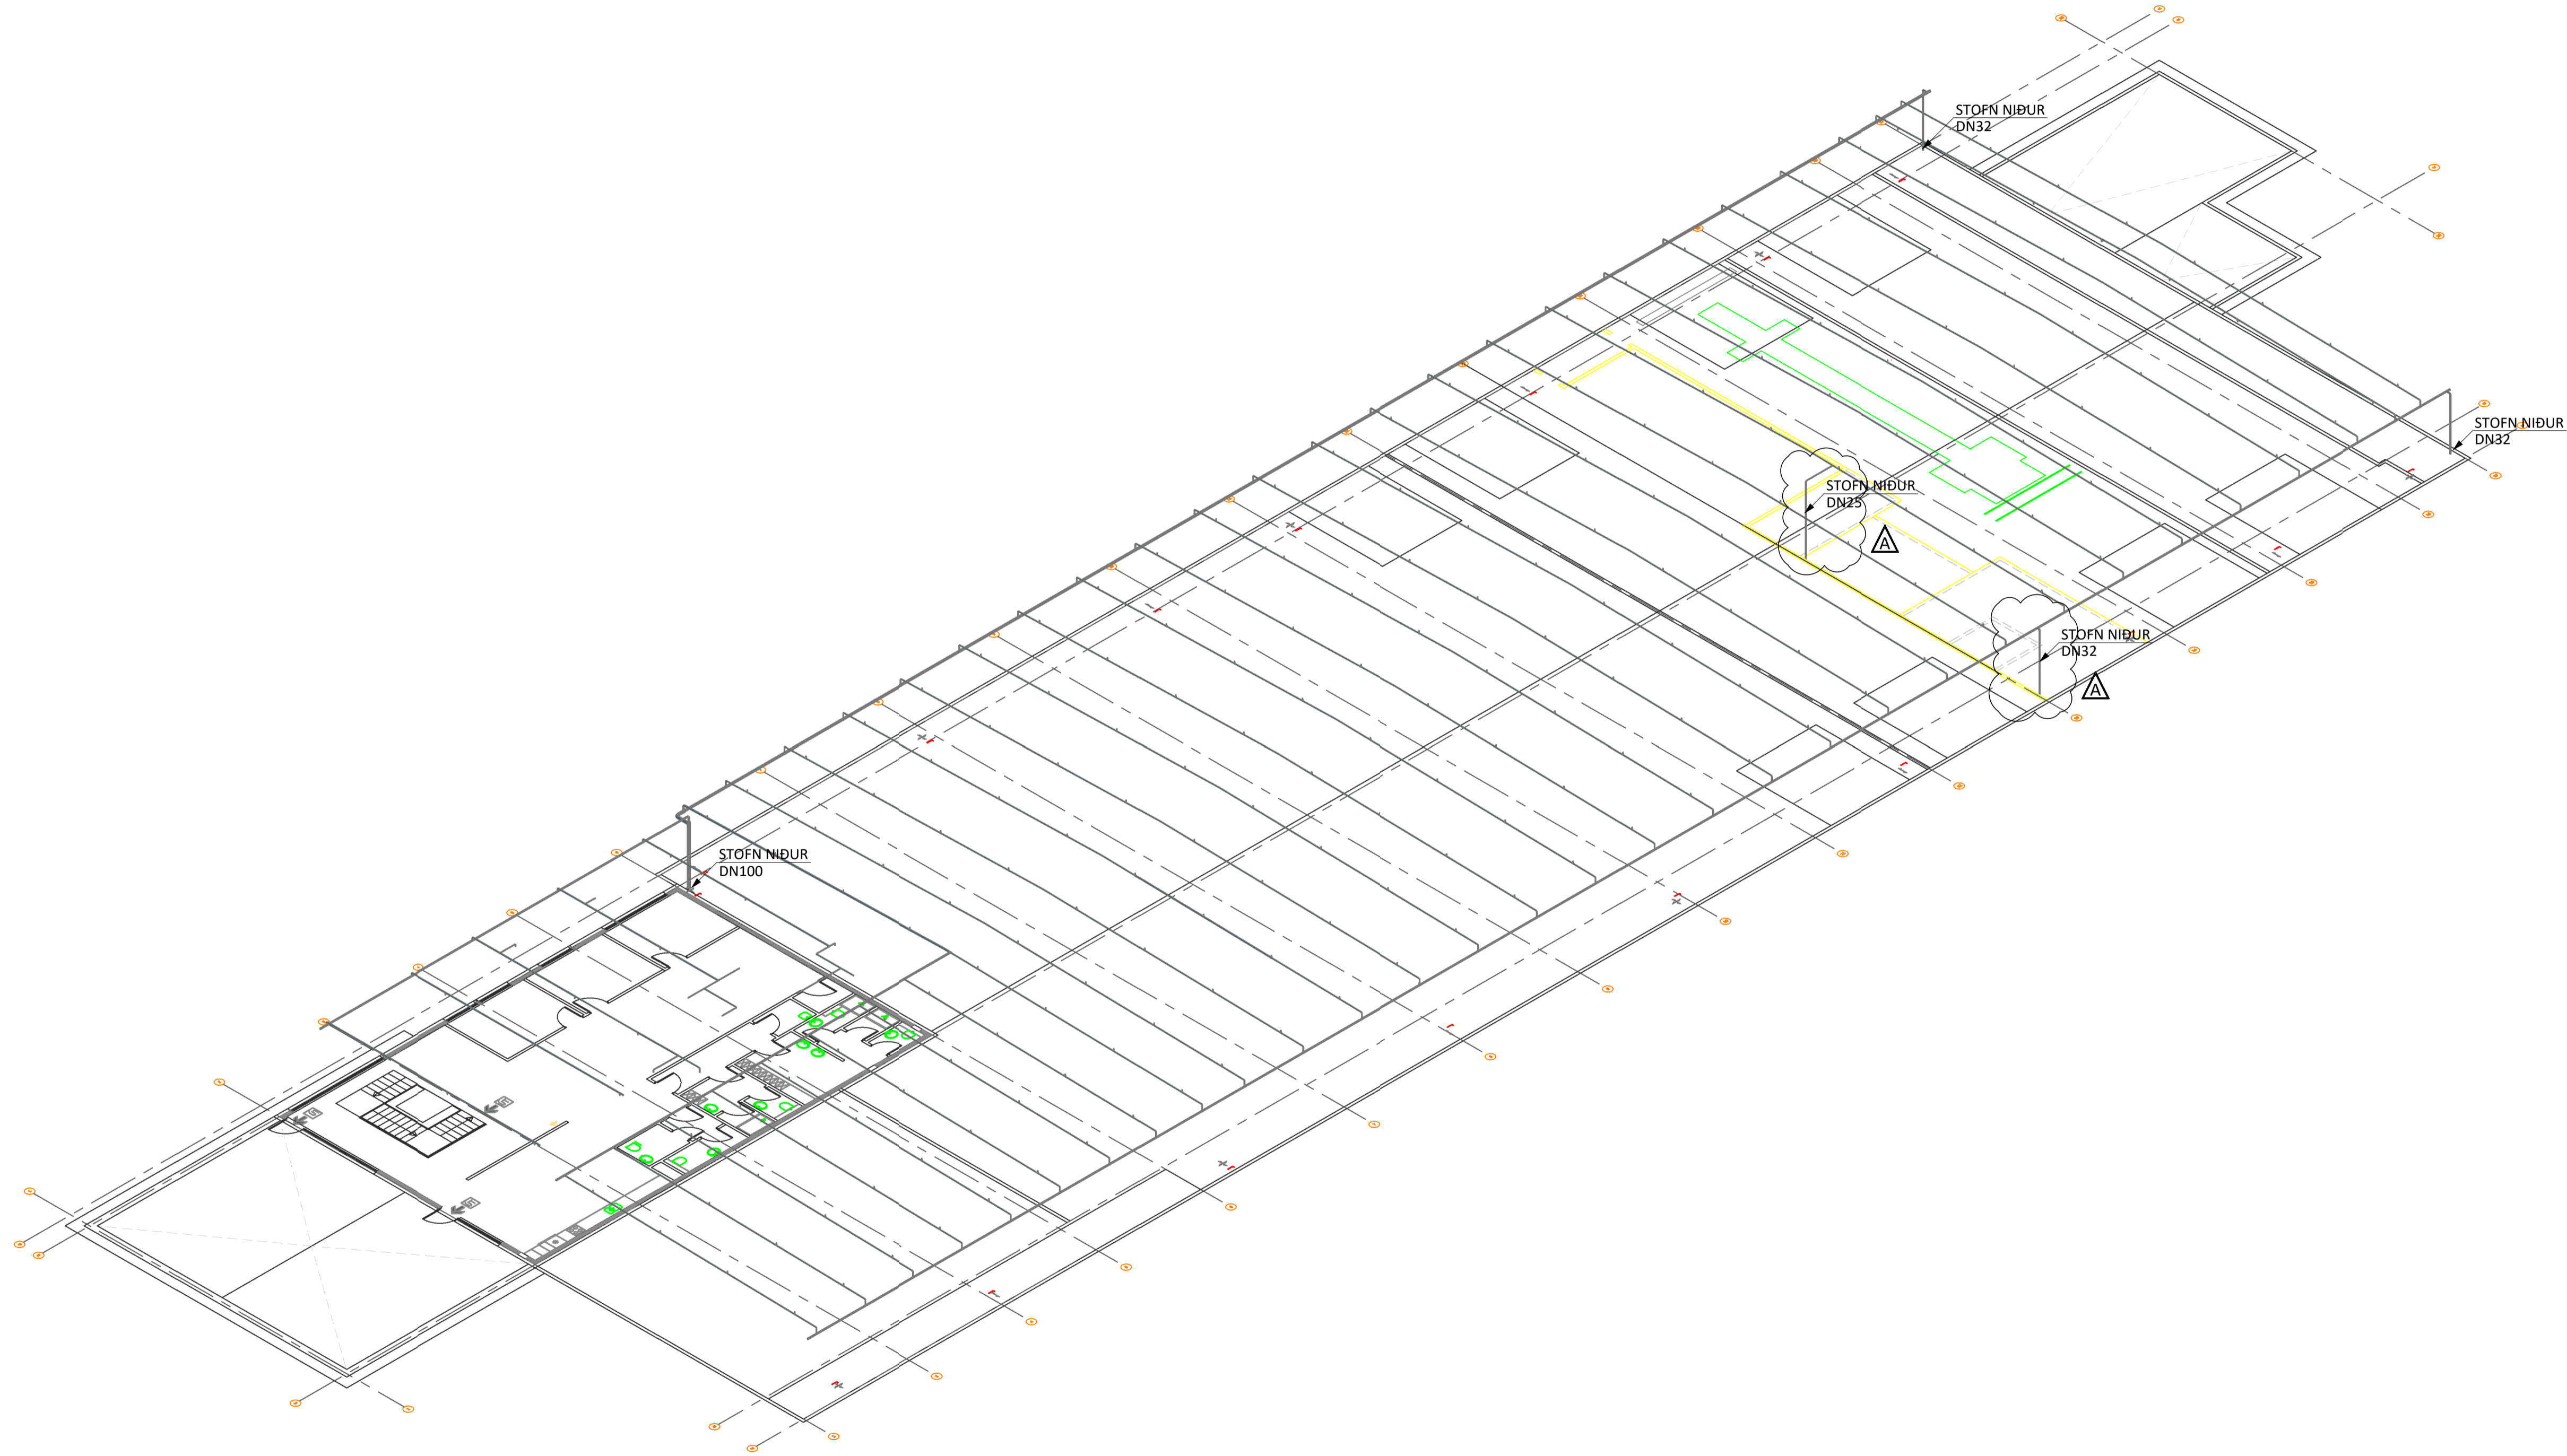

LYKILMYND

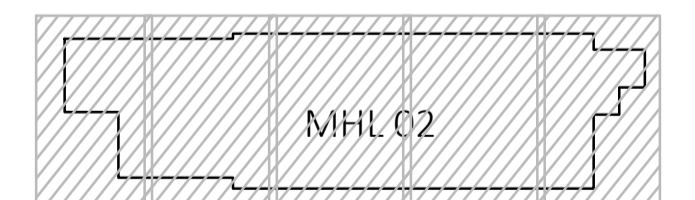

**KVARDI** ehf Netthyl 2E, 110 Reykjavík  
Sími: 851 1213 Netfang: gummi@ktr.is  
Tækni- og ráðgjafabjónusta

**EINHELLA 1, mhl 02**  
HAFNARFIRÐI

VATNSÚÐAKERFI  
RÚMMYND 2. HÆÐ  
YFIRLITSMYND

SAMÞYKKT KT.  
HÖNNUÐUR NETFANG YFIRFARIÐ DAGS. SAMP.  
gummi@ktr.is 020672-5369 18.01.23  
Mkv. (A1) VERKNÚMUR TEIKN. NR. BR. ÚTG.  
1:150 22004 5-1250 A