
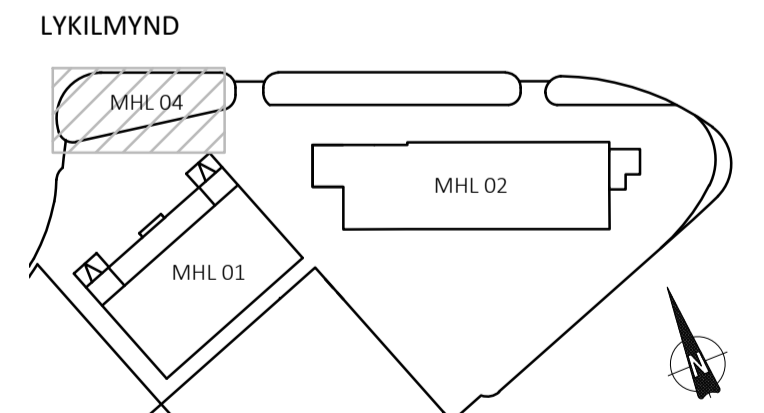


Jón M. Halldórsson 091162-3509
 ÁRITUN HÖNNUNARSTJÓRA: KT.
 SÉRUPPRÁTTUR Í SAMRÆMI VÍÐ GILDANDI ADALUPPRÁTT.
 VERKNR: Einhella 1, mhl 04 DAGS.ÚTG: 19.03.23

ÚTGÁFUFRILL

ÚTG. DAGS. LYSING
 A 23.08.23 BÆTT VÍÐ ELDSNEYTISGEYMI & DÆLUBRUNNI
 B 19.12.23 AFGREIÐSLUPLAN STÆKKAD & BÆTT VÍÐ NF

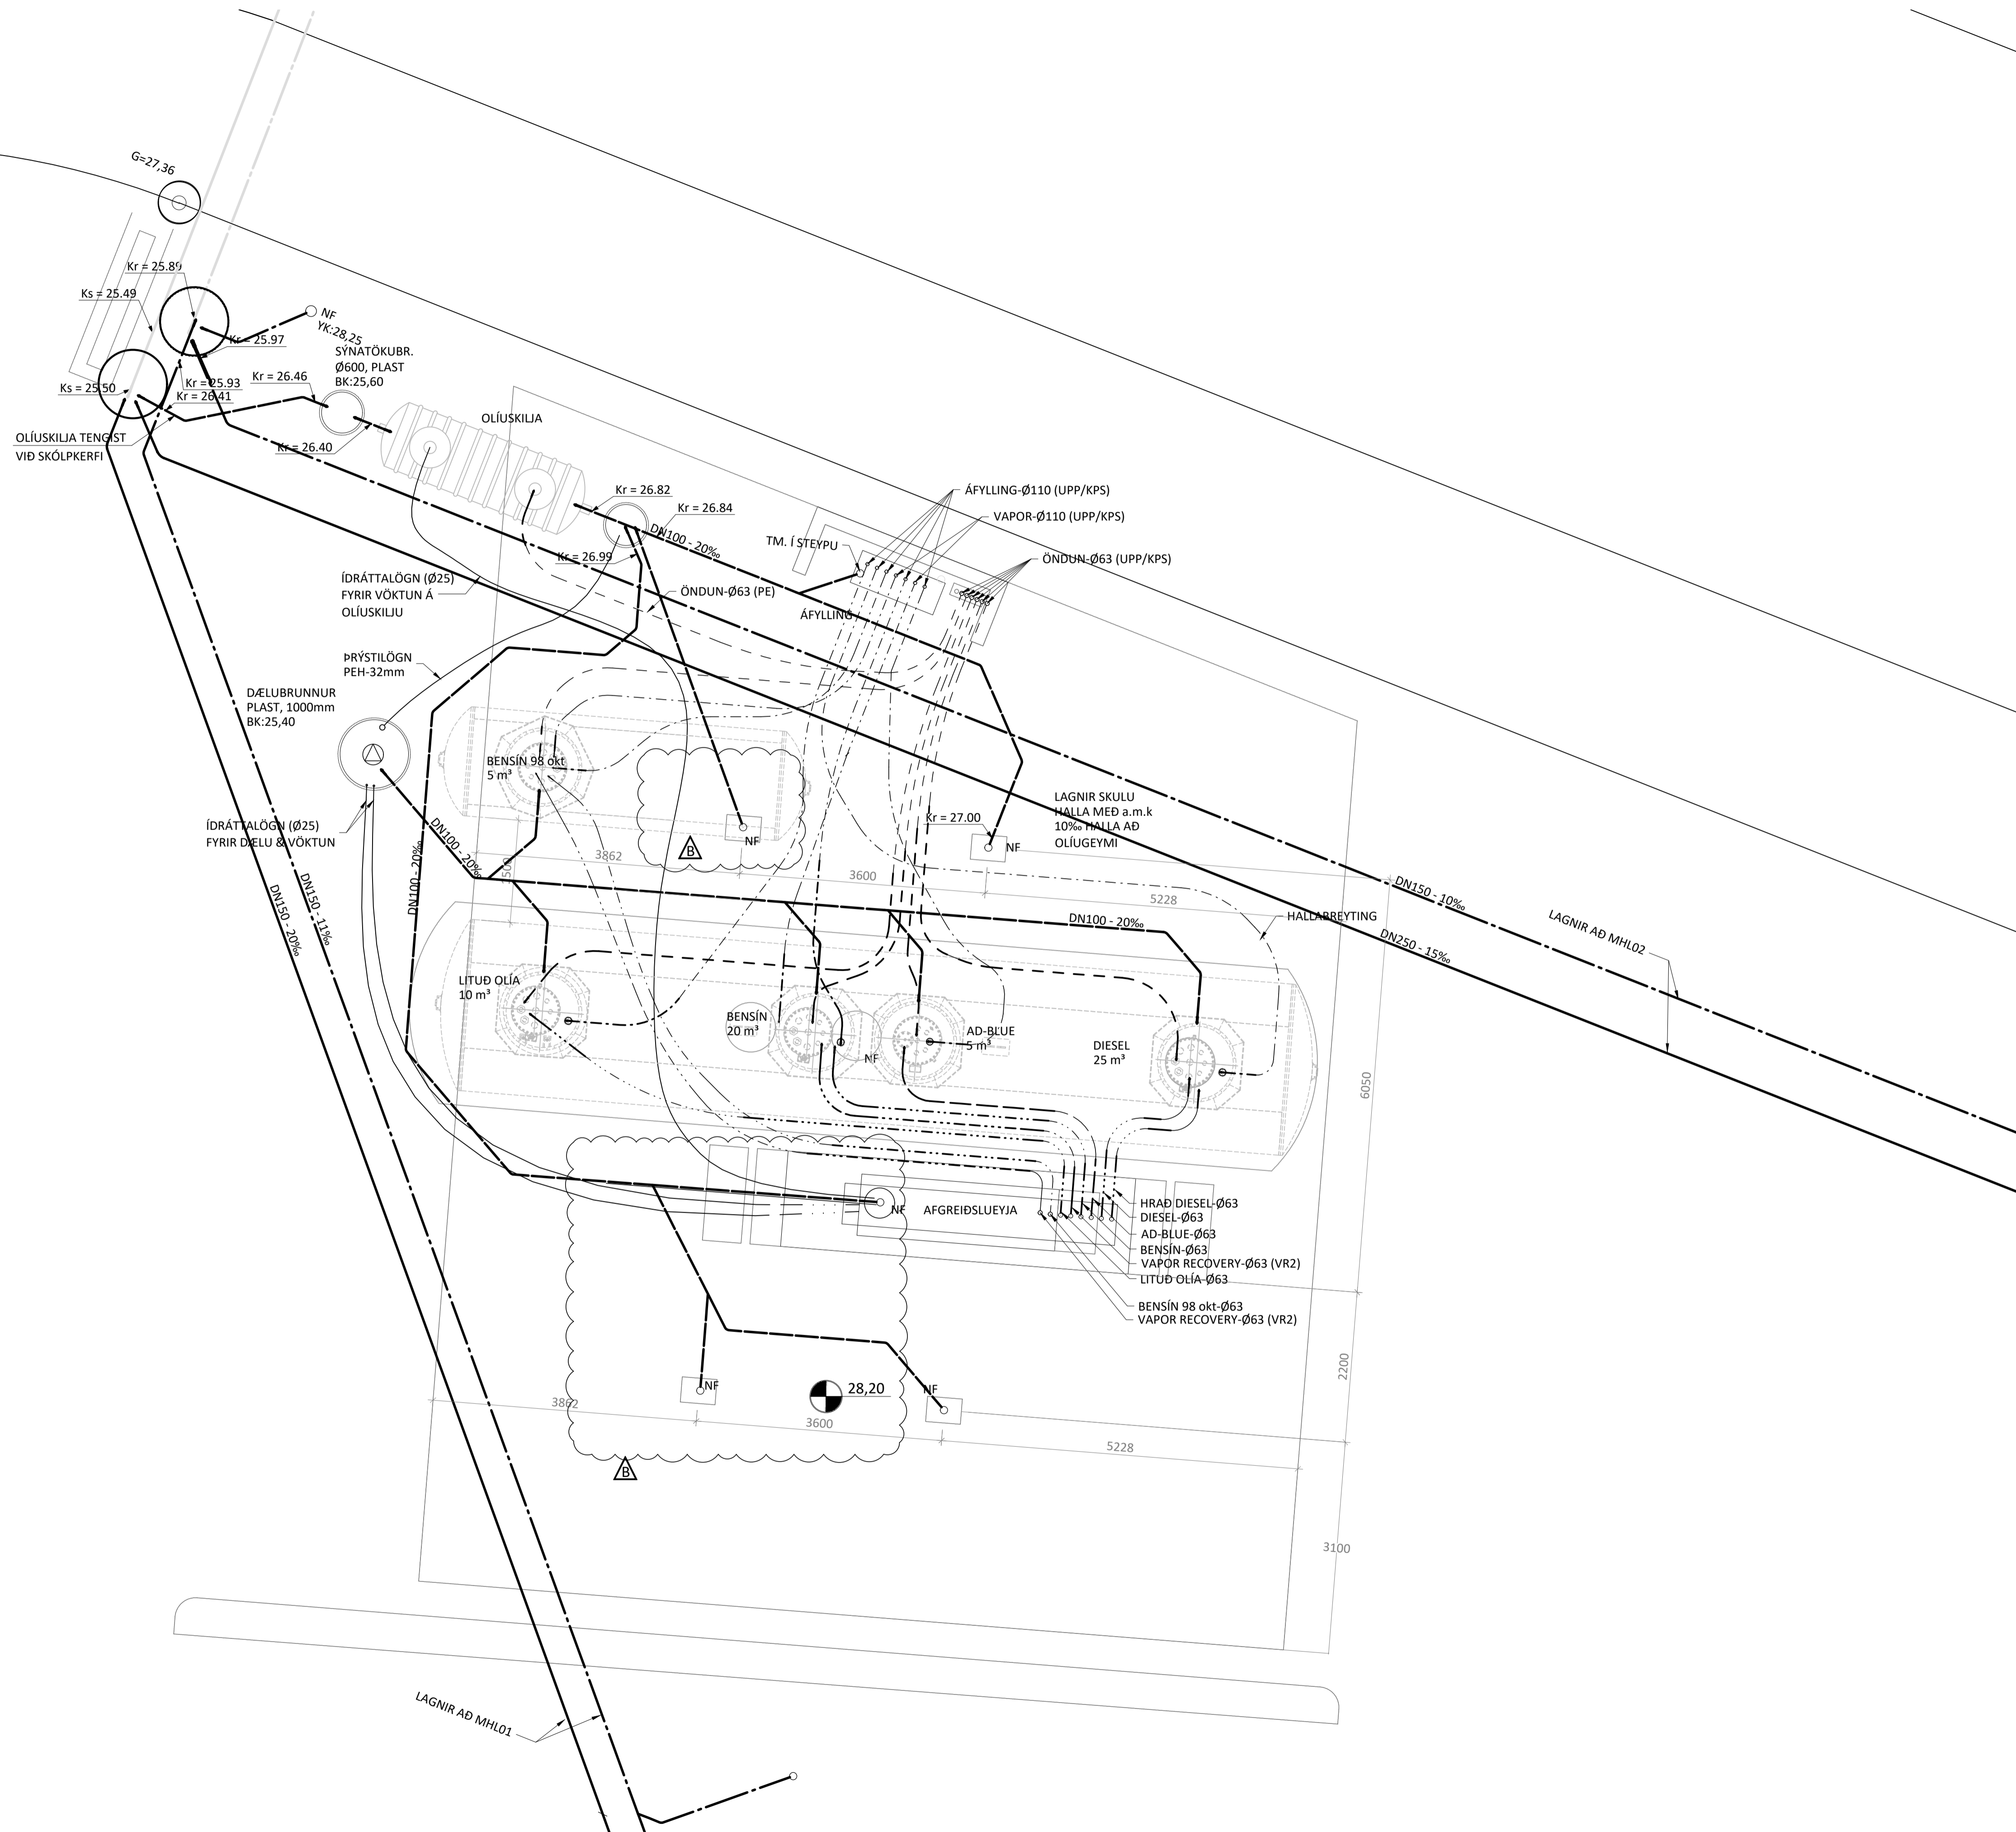

KVARDI ehf
 Tækni- og ráðgjafabjónusta
 Netthýl 2E, 110 Reykjavík
 Sími: 851 1213
 Netfang: gummi@ktr.is

EINHELLA 1
 HAFNARFIRÐI

ELDSNEYTISKERFI
 LAGNIR Í LÖÐ
 GRUNNMYND

SAMÞYKKT KT.
 Hönnuður Netfang Yfirfarir DAGS. SAMP.
 GP gummi@ktr.is PSS 13.04.23
 MKV. (A1) VERKNUMER TEIKN. NR. BR. ÚTG.
 1:50 22004 7-0101 B