




SNEIÐING X-X  
1:100

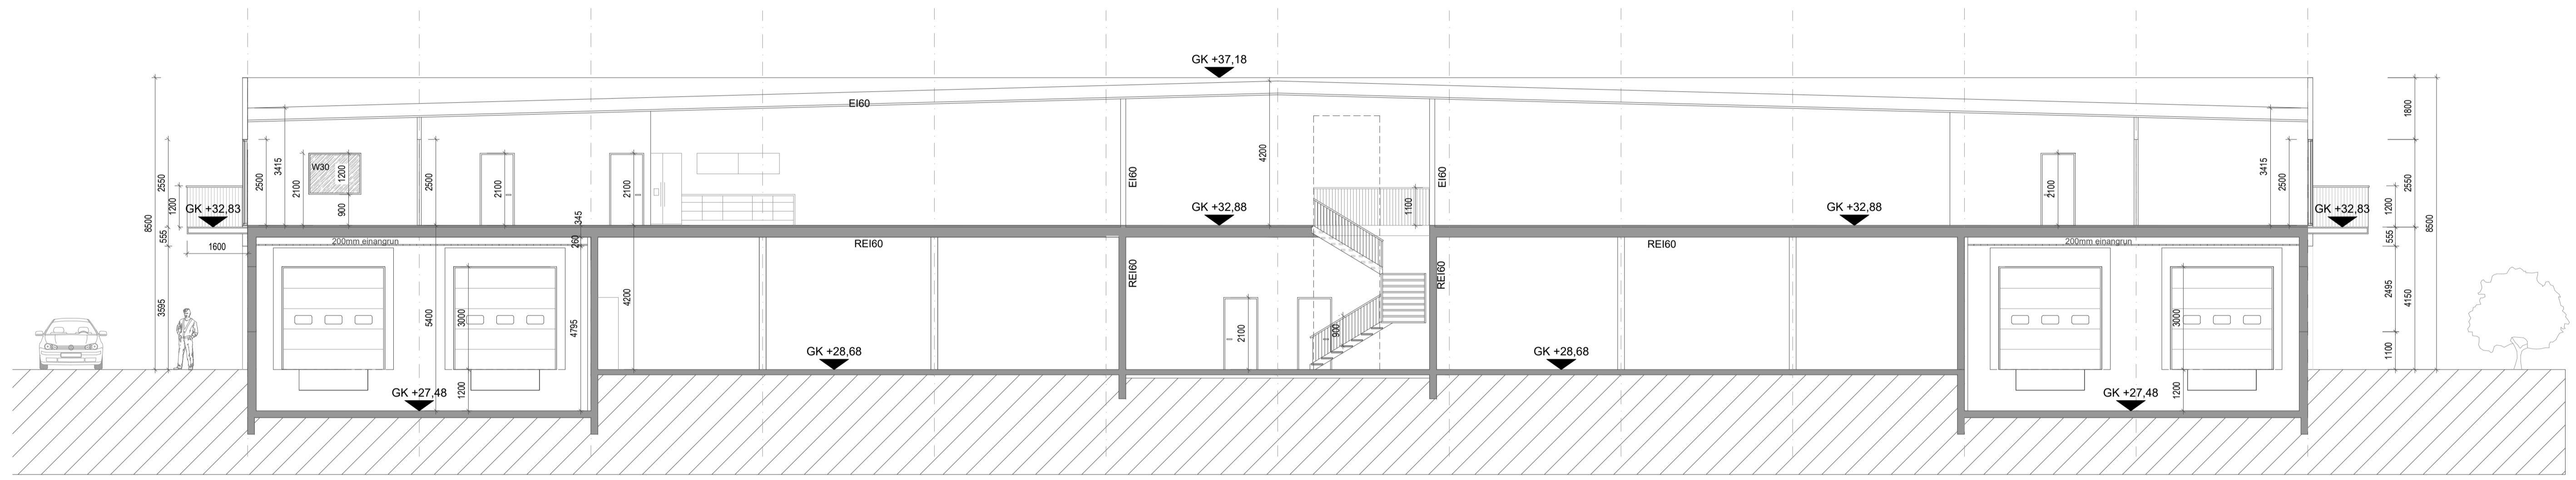

SNEIÐING Y-Y  
1:100

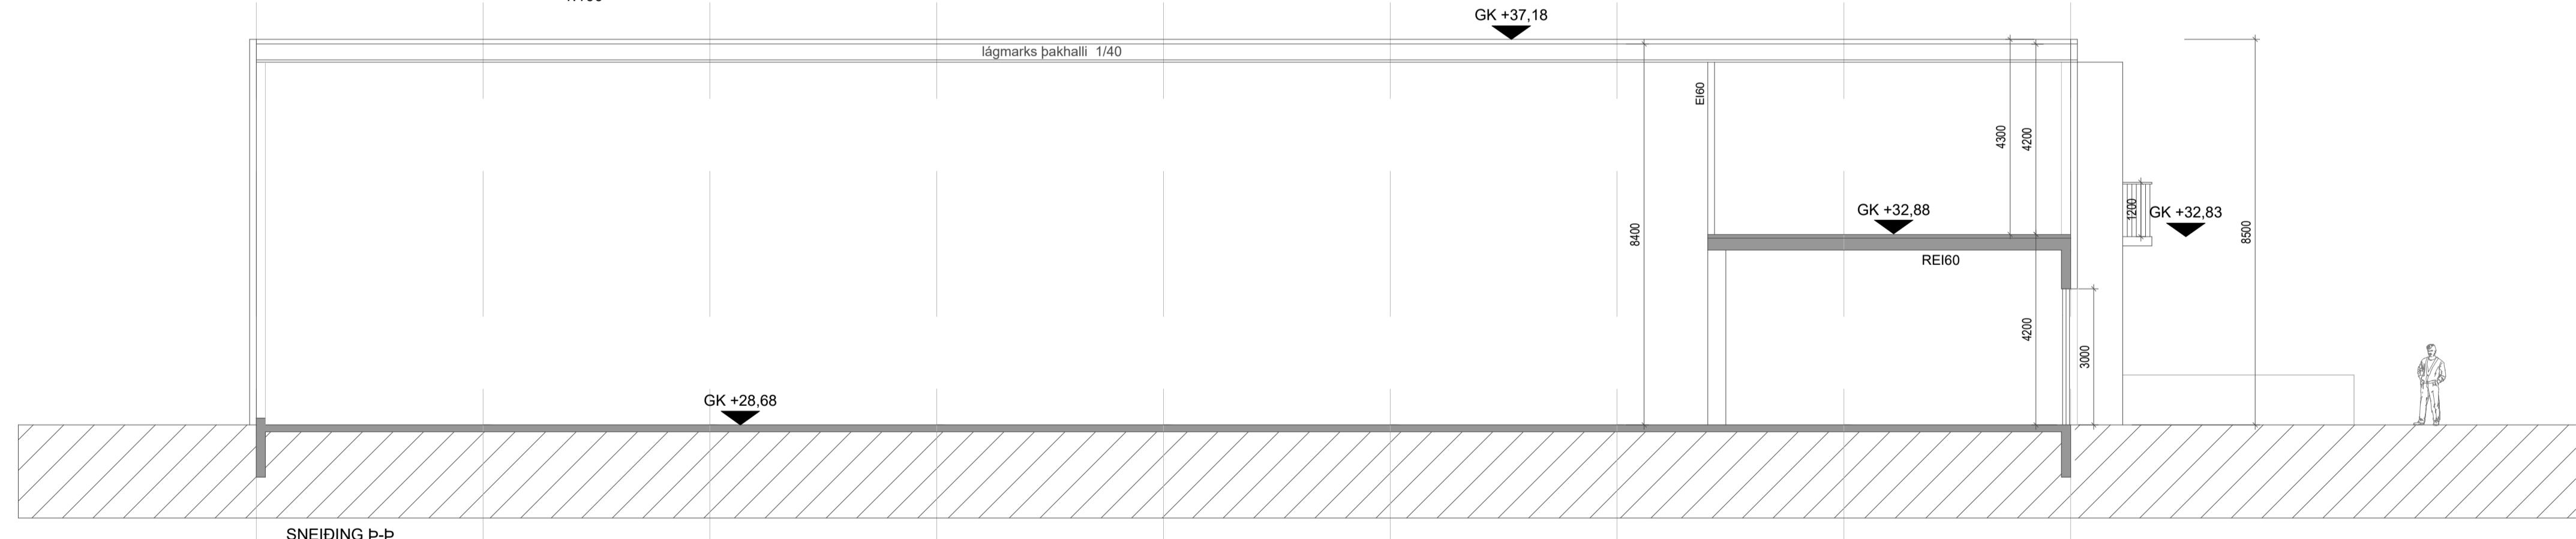

SNEIÐING Þ-Þ  
1:100

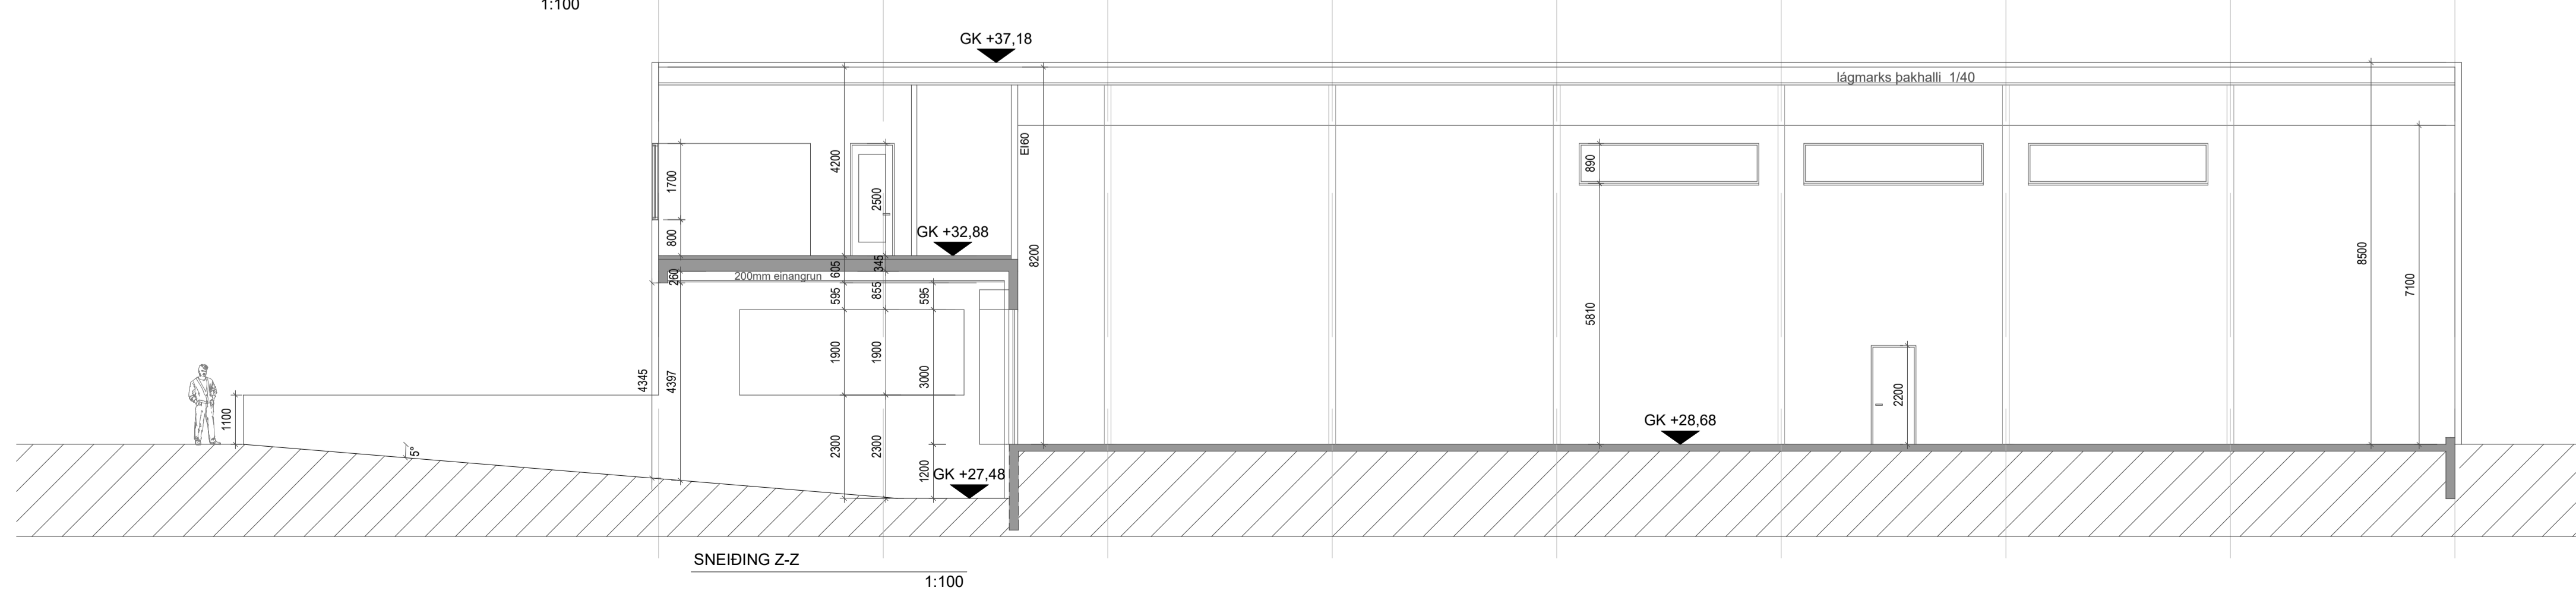

SNEIÐING Z-Z  
1:100

BREYTINGAR

NR.	DAGS.	BREYTING	Sp.
1	04.08.22	breyting á stærð byggingar	
2	04.08.22	breyting á þaki	
3	17.06.22	breyting á steyplum gaffveggjum	
4	11.10.22	flóttastigir detta út	
5	11.10.22	svalir á göllum fara útyrri hús	
6	04.05.23	gluggar á 2. hæð milli skrifst og vörub. detta út	
7	17.05.23	inntaksklefi stækkaður	
8	13.06.23	starfsmannaástaða í 0101 fjarlægð	
9	13.06.23	neyðarsturtu og hleðslust. í 0101 fært til	
10	13.06.23	vegg elangrun við dokkur færð út	
11	13.06.23	starfsm. aðst. sett upp í rými 0105 ásamt fylgri.	
12	13.06.23	kaffistofa færð til í 0105	
13	13.06.23	þætt við glugga milli 0105 og vörusk. (W30)	
14	18.04.24	gluggi milli 0105 og vörusk. (W30) færður.	

K. J. ARK. sif 650319-0360  
 TEL: 899-3234  
 E-MAIL: kjartan@kjhonnun.is  
 E-MAIL: jon@kjhonnun.is

HÖNNUN - SKIPULAG - RÁÐGJÖF  
 KJARTAN RAFNSSON FILLÍDJA 270365-3539  
 JON M. HALLDÓRSSON BYGGINGAFR. 091162-3509


VERK  
 EINHELLA - MHL 01  
 HAFNARFJÖRÐUR

TEIKNING  
 SNEIÐINGAR

KVARÐI  
 1:100 A1

DAGS.  
 13.06.2023  
 TEIKNAD AF  
 KR, JMH

TEIKNING NR.

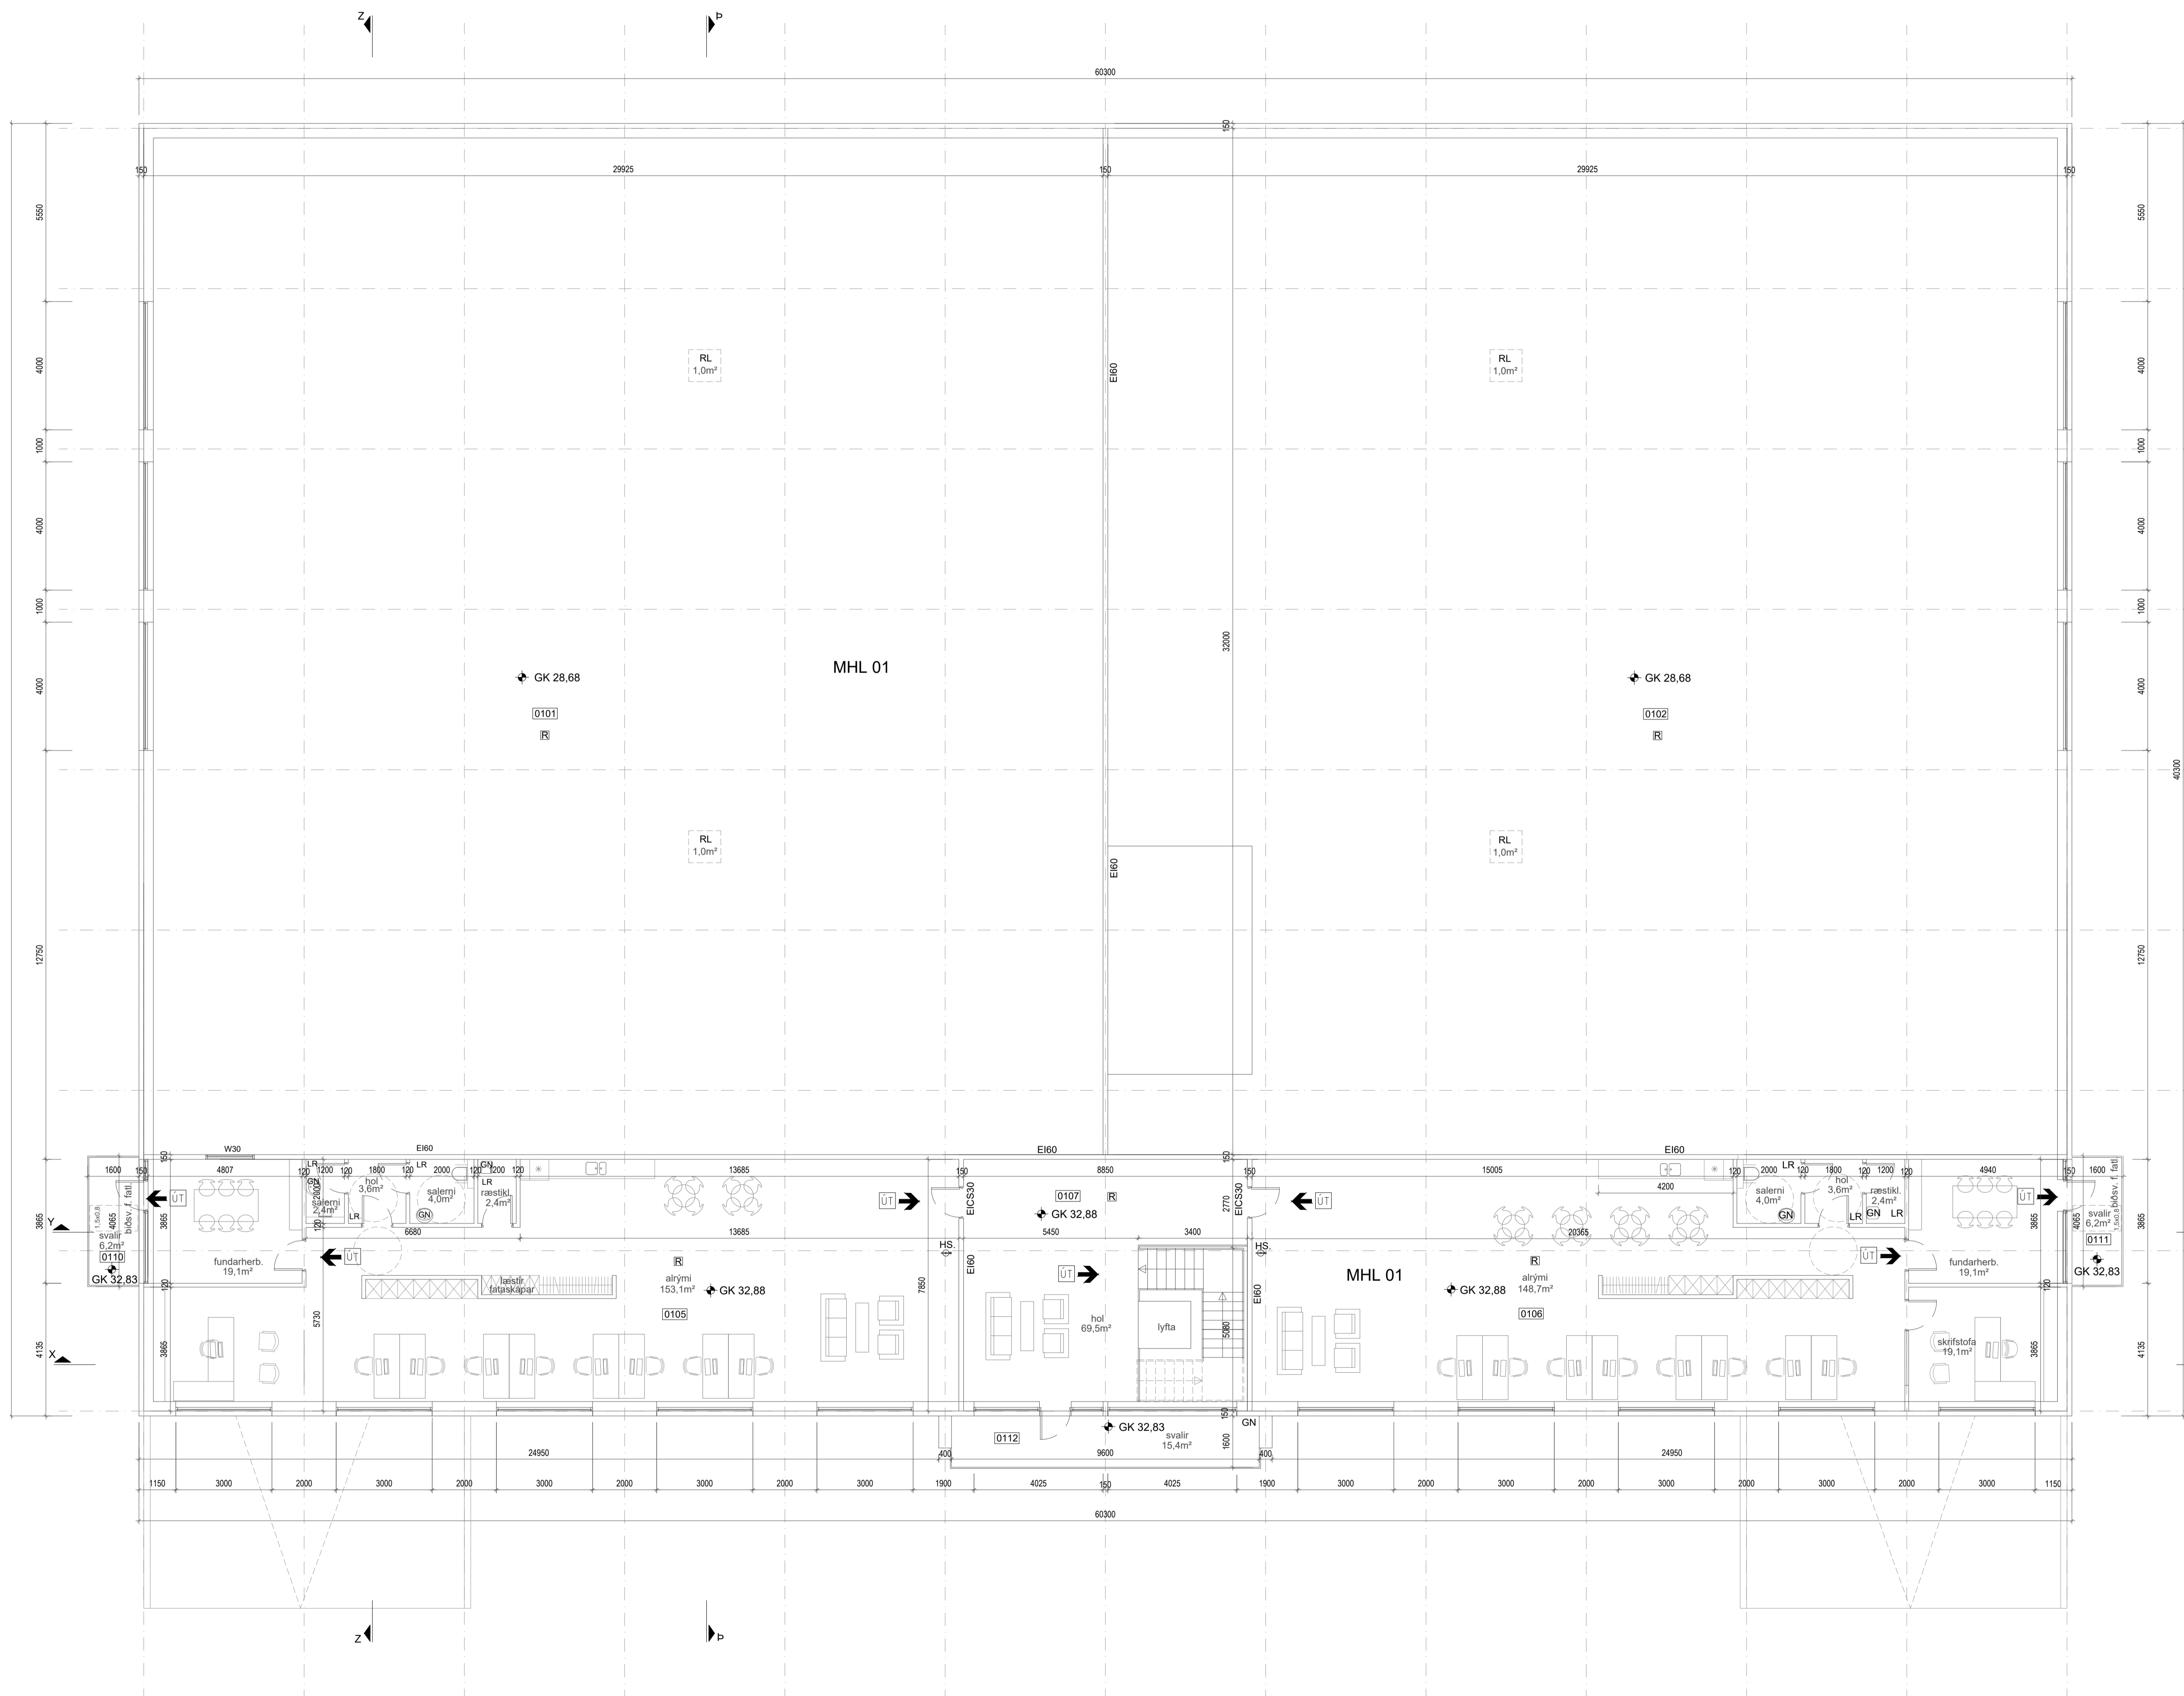

BREYTINGAR

NR.	DAGS.	BREYTING	Sp.
1	04.08.22	breyting á stærð byggingar	
2	04.08.22	breyting á þaki	
3	17.05.23	breyting á steyplum gaffveggjum	
4	11.10.22	Röttastigir detta út	
5	11.10.22	svalir á gólfum fara útfyrir hús	
6	04.05.23	gluggar á 2. hæð milli skrifst og vörusk. detta út	
7	17.05.23	inntaksklefi stækkaður	
8	13.06.23	starfsmannaaðstaða í 0101 fjarlægð	
9	13.06.23	neyðarsturtu og hleðslust. í 0101 fært til	
10	13.06.23	vegg eiangrun við dokkur færð út	
11	13.06.23	starfsm. aðst. sett upp í rymi 0105 ásamt fylgir.	
12	13.06.23	kaffistofa færð til í 0105	
13	13.06.23	þætt við glugga milli 0105 og vörusk. (W30)	
14	18.04.24	gluggi milli 0105 og vörusk. (W30) færður.	

K.J. ARK. sif 650319-0360  
 TEL: 899-3234  
 E-MAIL: kjartan@kjhonnun.is  
 E-MAIL: jon@kjhonnun.is

HÖNNUN - SKIPULAG - RÁÐGJÖF  
 KJARTAN RANFSSON FILÍÐSA 270365-3539  
 JÓN M. HALLDÓRSSON BYGGINGAFR. 091162-3509

VERK  
 EINHELLA - MHL 01  
 HAFNARFJÖRÐUR  
 TEIKNING  
 GRUNNMÝNDIR 2. HÆÐ

KVARÐI  
 1:100 A1

DAGS.  
 13.06.2023  
 TEIKNAD AF  
 KR, JMH  
 TEIKNING NR.  
 10-03

GRUNNMÝND 2. HÆÐ  
 1:100