





RAFFANT INNSIGLAD  
Dags: 14.6.2025 17:27:37  
Astaða: móttök 14.06.2025

| Breytingar | Dags |
|------------|------|
| 1          |      |
| 2          |      |
| 3          |      |
| 4          |      |
| 5          |      |
| 6          |      |

Dagsetning vinnugrunna

Dagssetning aðaluppdráttu.

Undirskrift hönnunarstjóra


Kt:

**Voltorka ehf**  
kt:410606-1860  
voltorka@voltorka.is

Helgi Pálsson  
S:898-4476  
helgi@voltorka.is

Baldvin Ó. Gunnarsson  
S:855-3155  
baldvin@voltorka.is


|                    |                          |
|--------------------|--------------------------|
| Verkefni           | <b>Fjarðargata 13-15</b> |
| Staður             | <b>220 Hafnarfjörður</b> |
| Skýring            | <b>Snið</b>              |
| Hönnun,            | Baldvin Ó. Gunnarsson    |
| Kt.                | 261069-4589              |
| Mkv                | 1:100                    |
| Teikningarnúmer    | 150-00-02                |
| Teiknað,           | Hlynur Haraldsson        |
| Útgáfudagsetning,  | 31.05.2023               |
| Land nr.120441     | Blaðastærð A1            |
| Verknúmer 2022-079 | Útgáfa A                 |

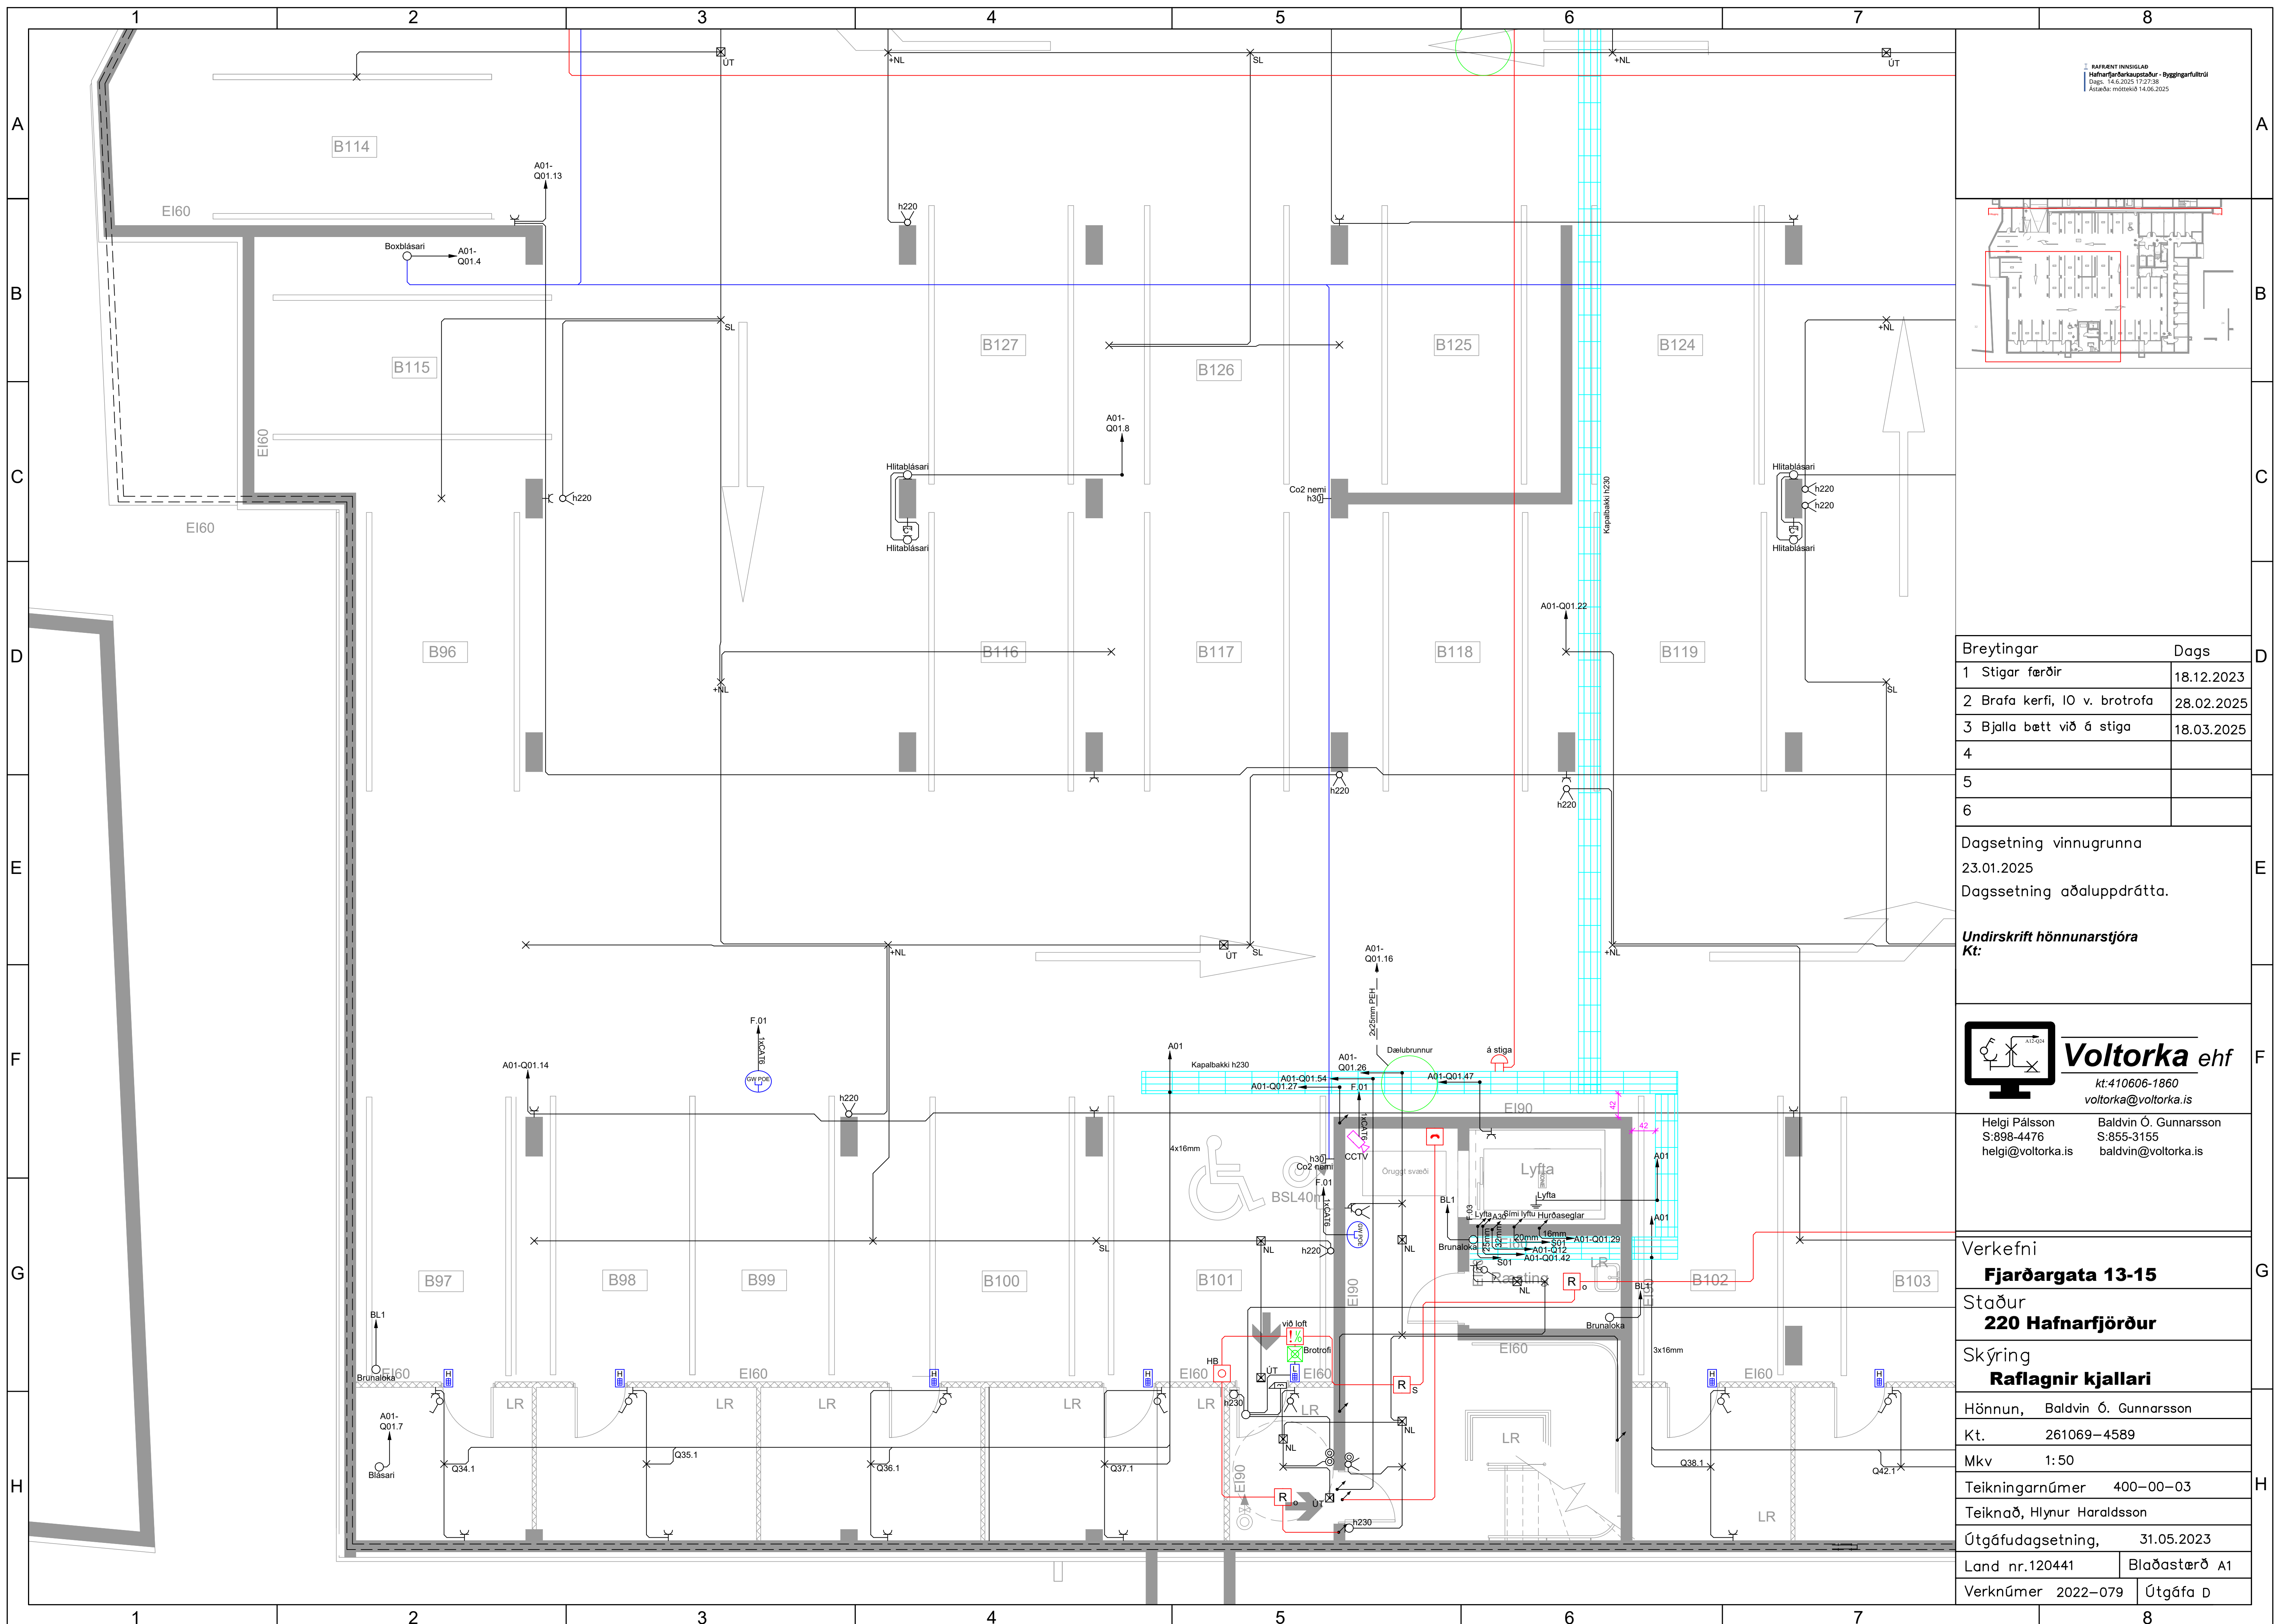








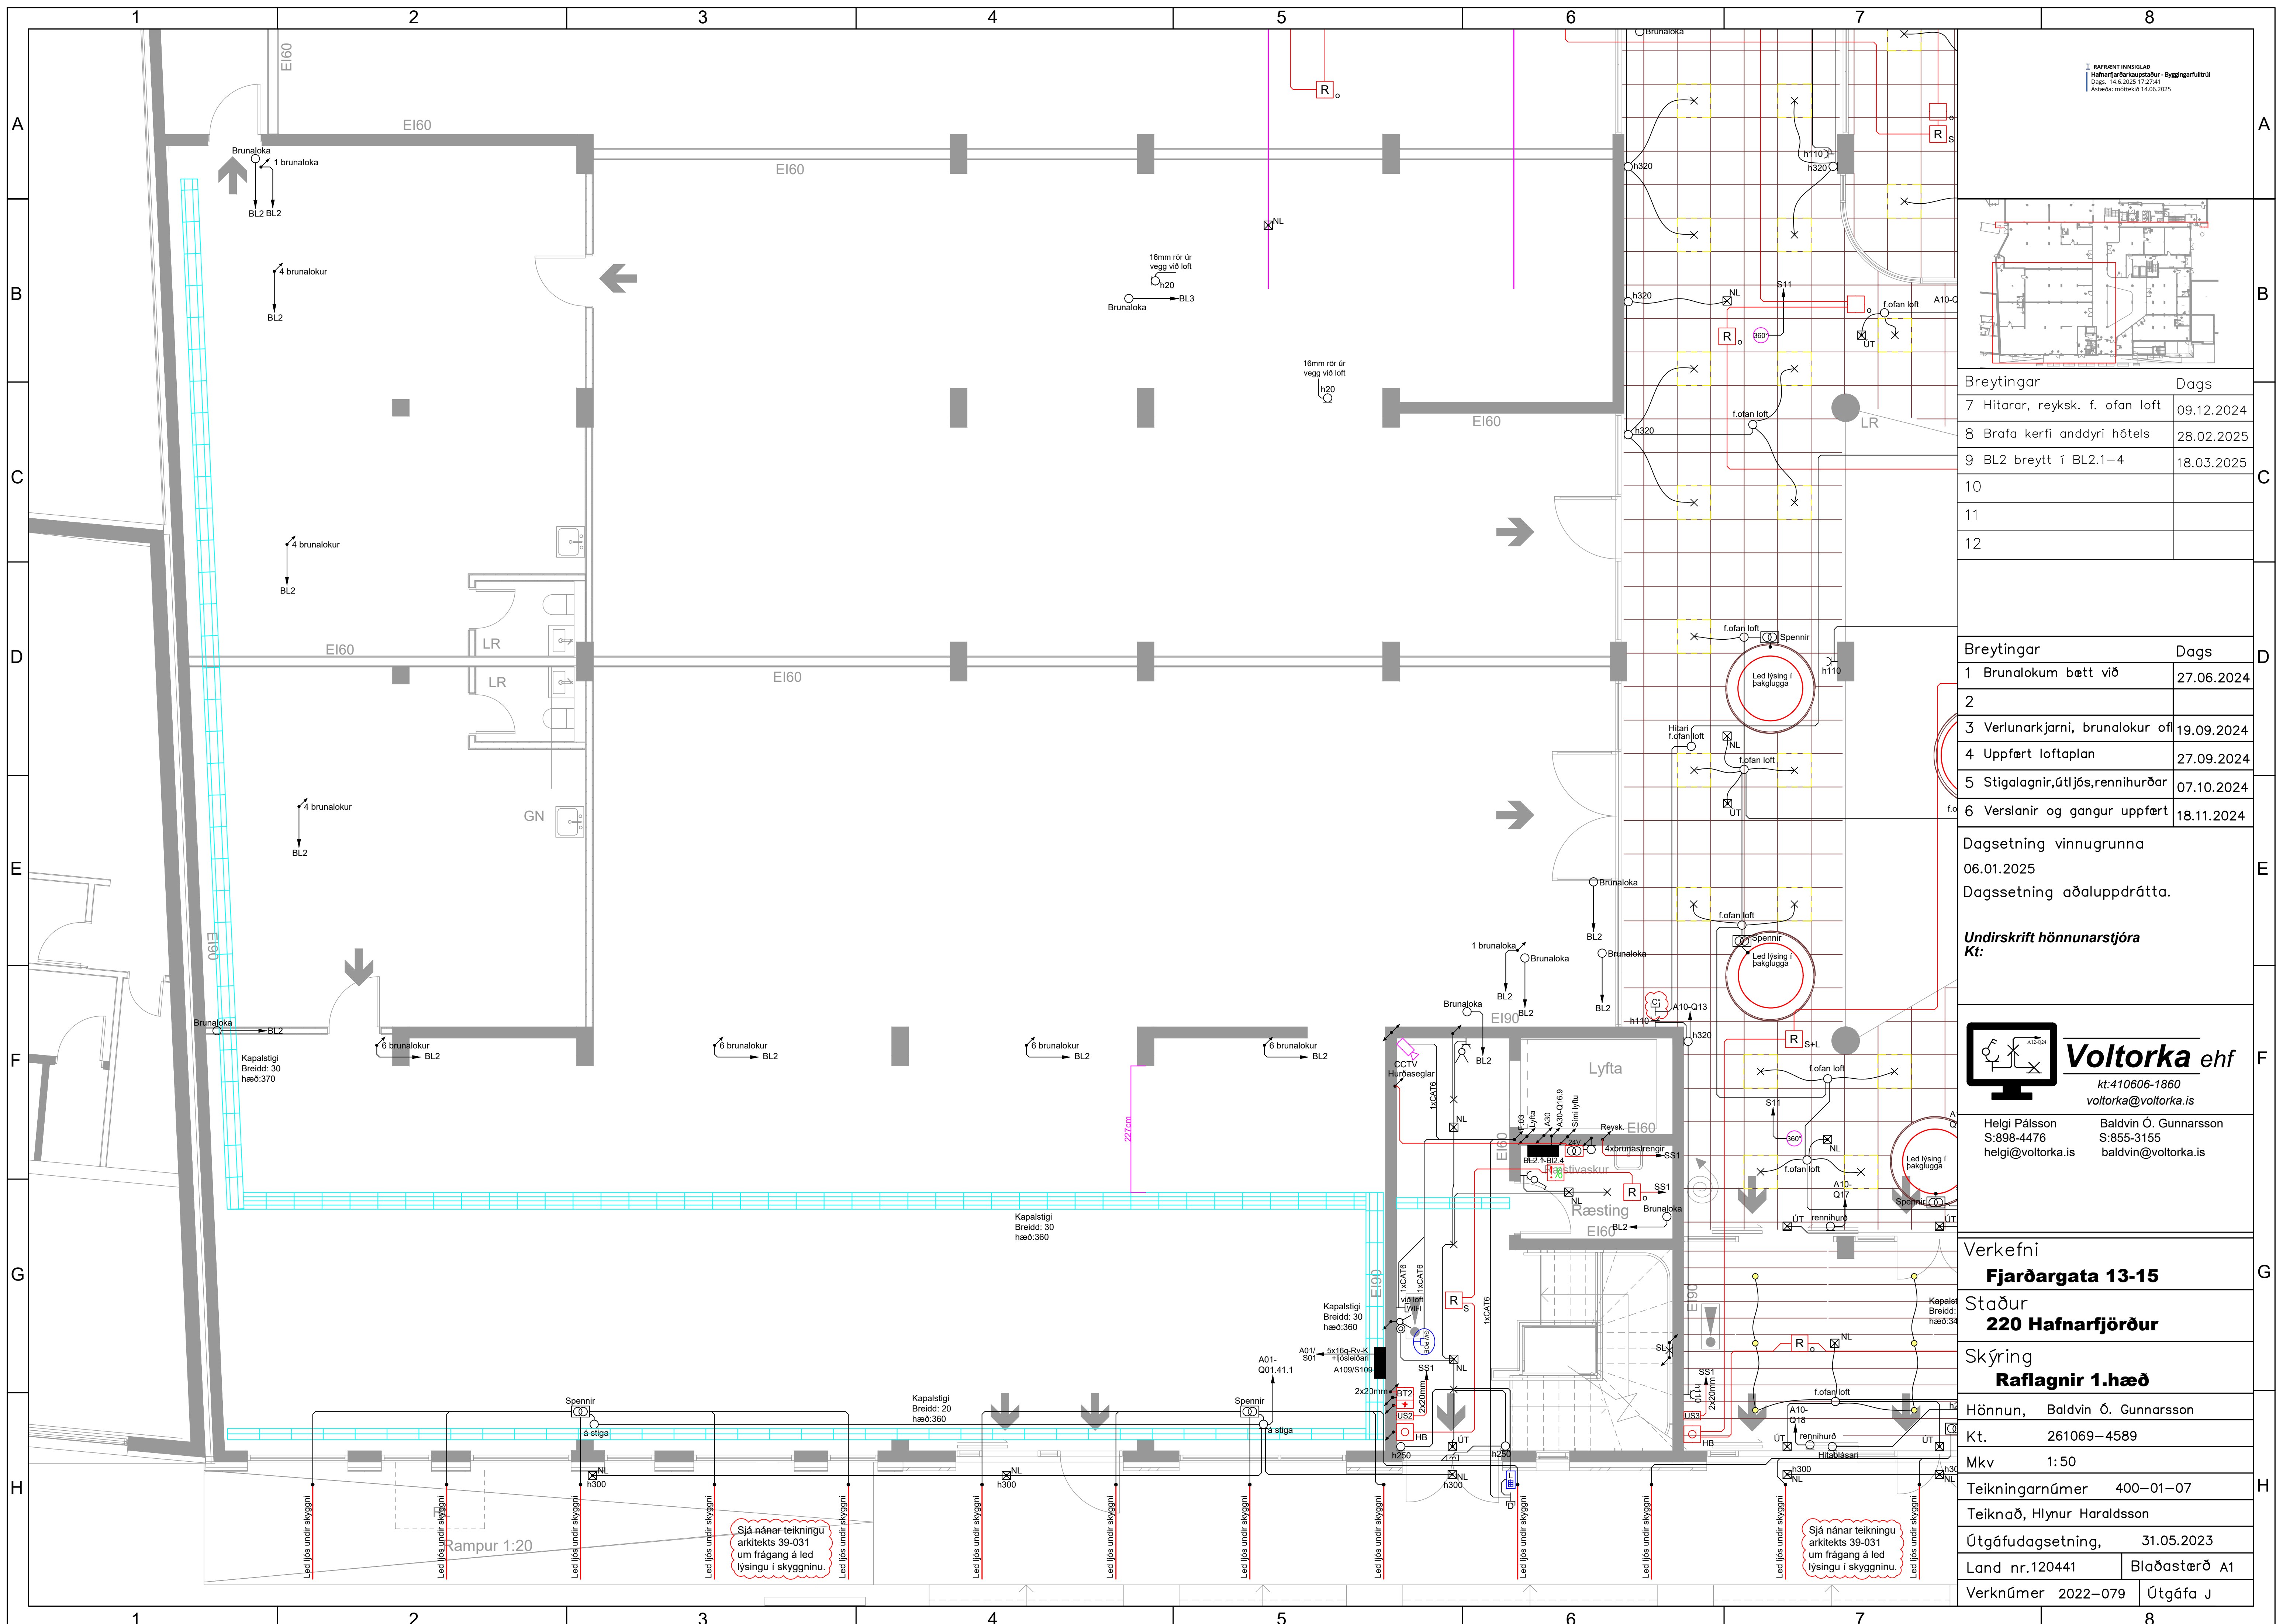









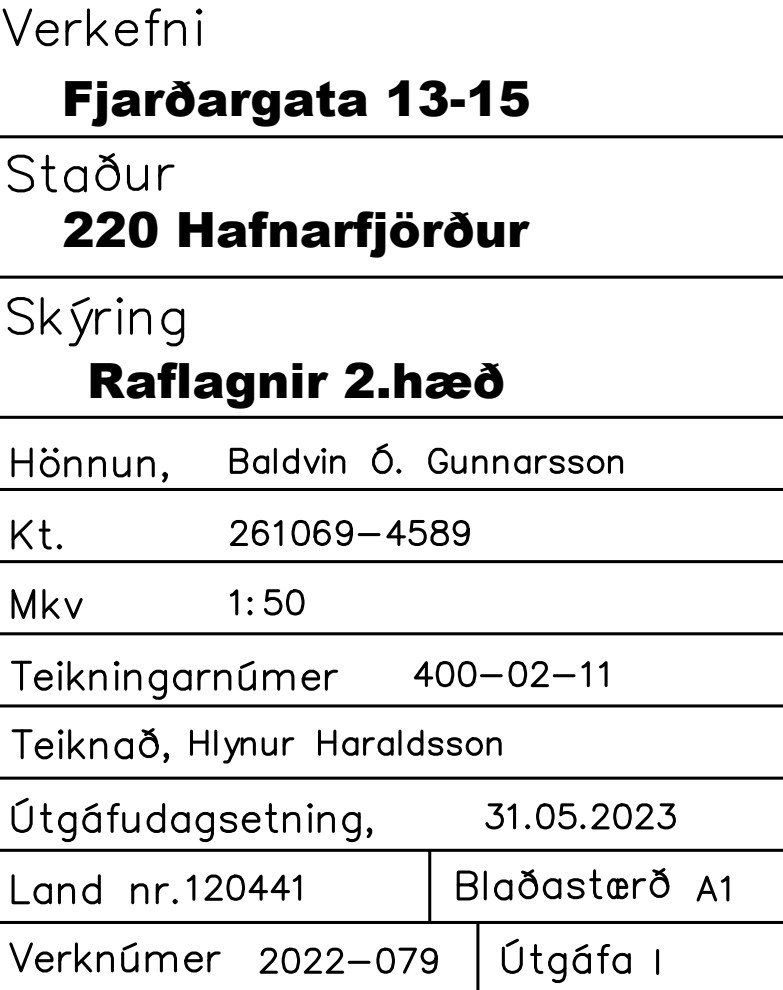



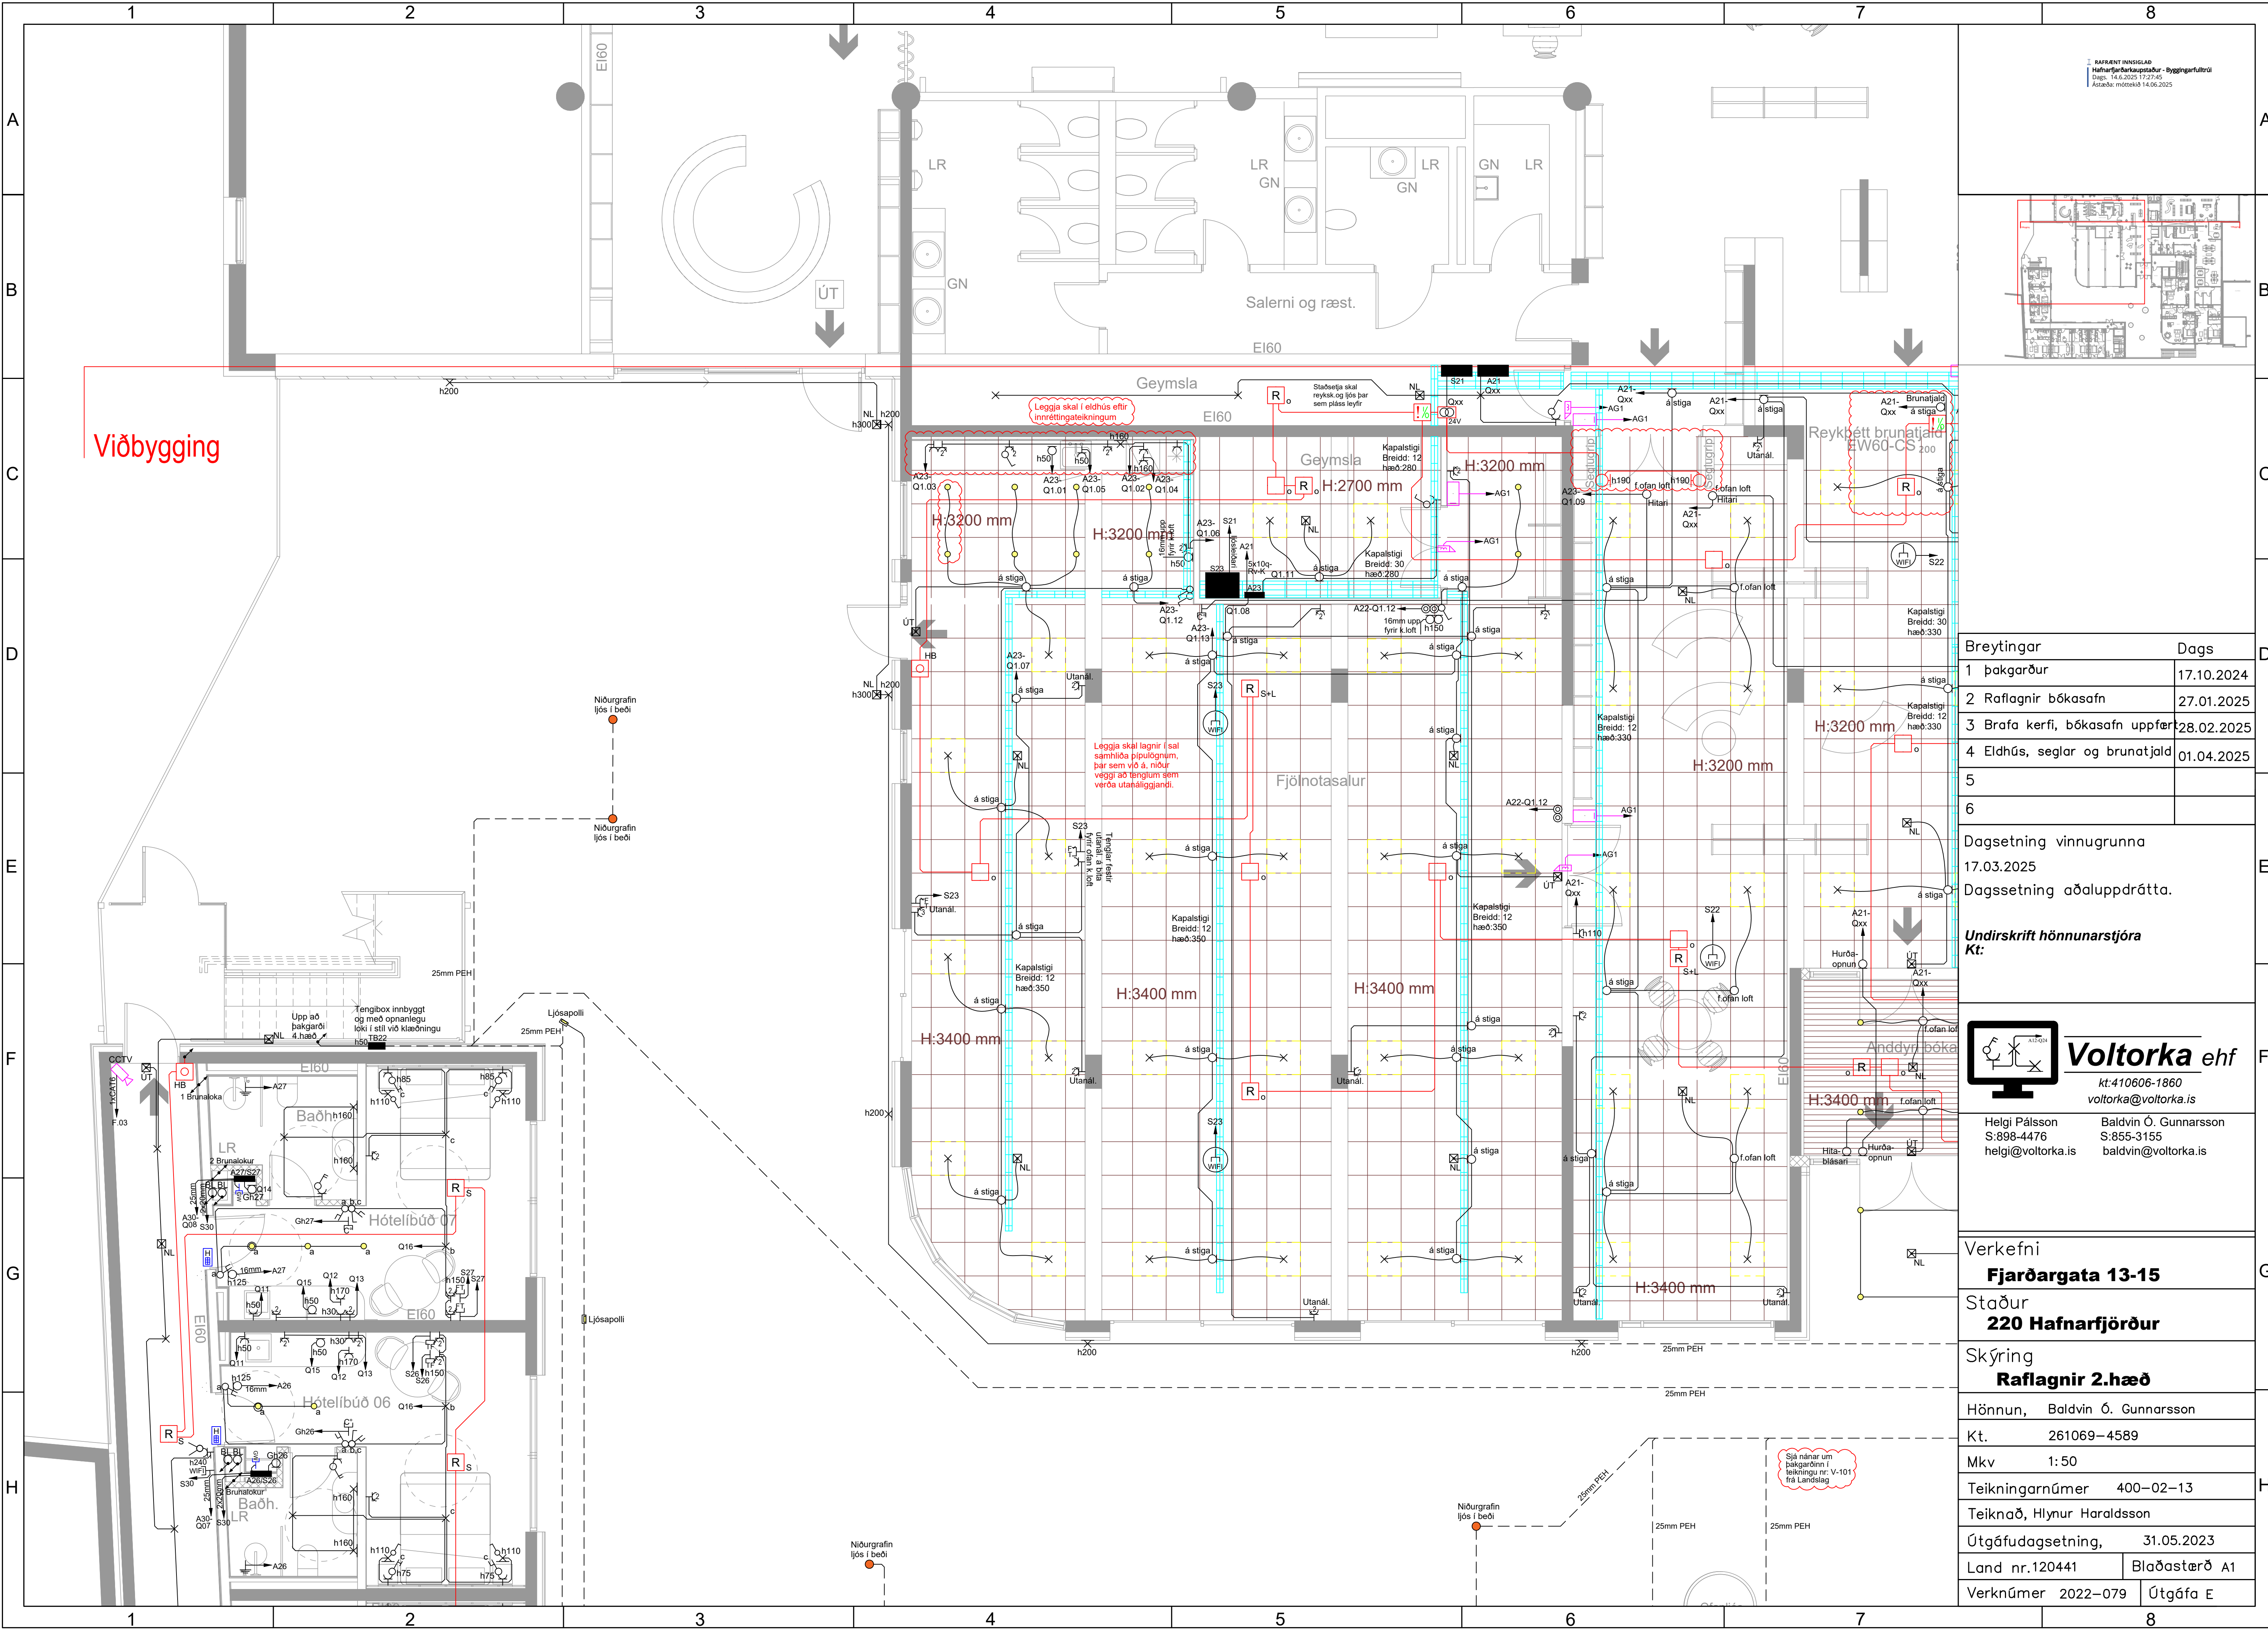

RAFFERT INNSIGLAD  
Dags: 14.6.2025 17:27:45  
Ásæða: mótekib 14.06.2025

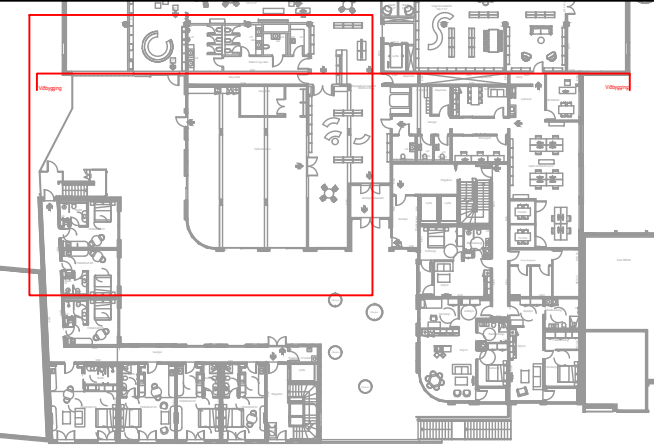

| Breytingar                      | Dags       |
|---------------------------------|------------|
| 1 Þakgarður                     | 17.10.2024 |
| 2 Raflagnir bókasafn            | 27.01.2025 |
| 3 Brafa kerfi, bókasafn uppferð | 28.02.2025 |
| 4 Eldhús, seglar og brunatjald  | 01.04.2025 |
| 5                               |            |
| 6                               |            |

Dagsetning vinnugrunna  
17.03.2025  
Dagsetning aðaluppdráttar.

Undirskrift hönnunarstjóra  
Kt:

**Voltorka ehf**  
kt:410606-1860  
voltorka@voltorka.is

|                                                  |                                                            |
|--------------------------------------------------|------------------------------------------------------------|
| Helgi Pálsson<br>S:898-4476<br>helgi@voltorka.is | Baldvin Ó. Gunnarsson<br>S:855-3155<br>baldvin@voltorka.is |
|--------------------------------------------------|------------------------------------------------------------|

Verkefni  
**Fjarðargata 13-15**

Staður  
**220 Hafnarfjörður**

Skýring  
**Raflagnir 2.hæð**

Hönnun, Baldvin Ó. Gunnarsson

Kt. 261069-4589

Mkv 1:50


Teikningarnúmer 400-02-13



Teiknað, Hlynur Haraldsson

Útgáfudagsetning, 31.05.2023

Land nr.120441 Blaðastærð A1

Verknúmer 2022-079 Útgáfa E

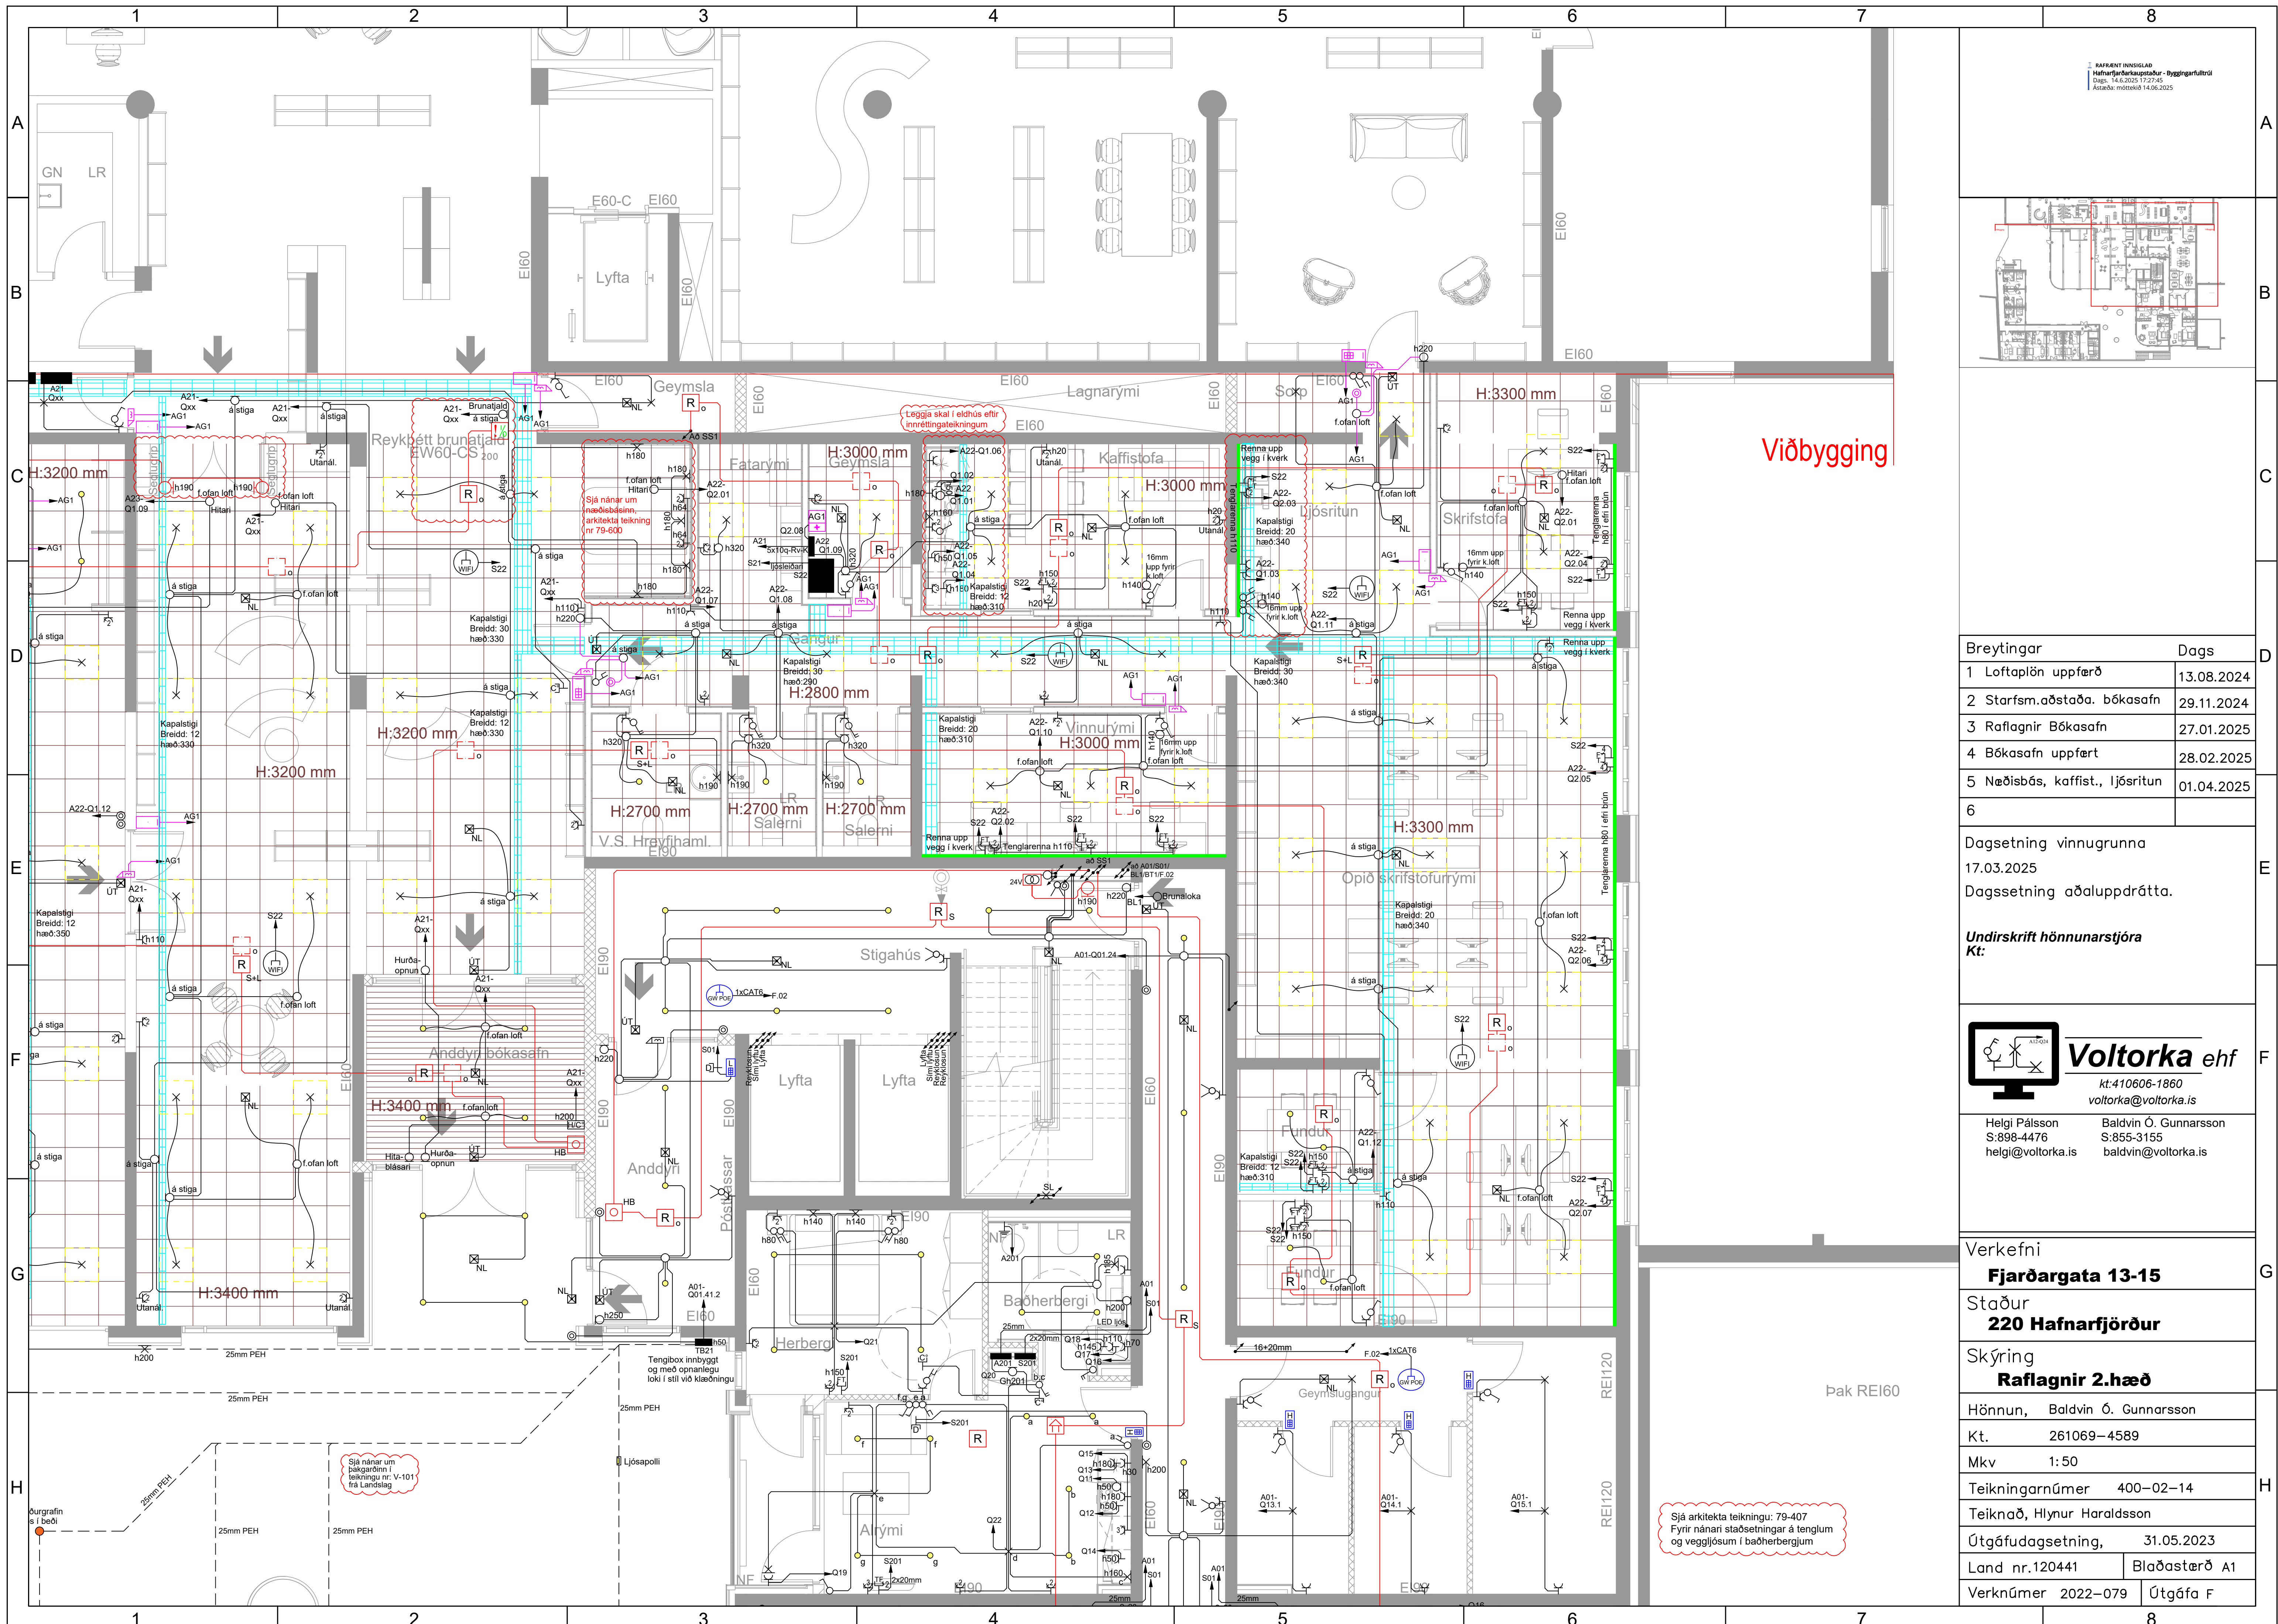

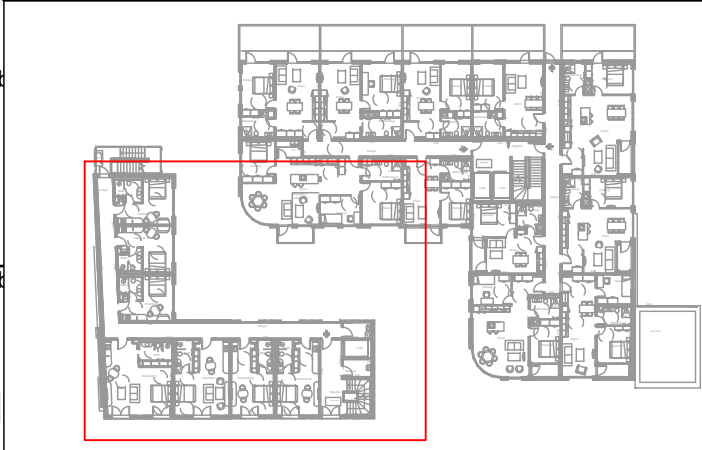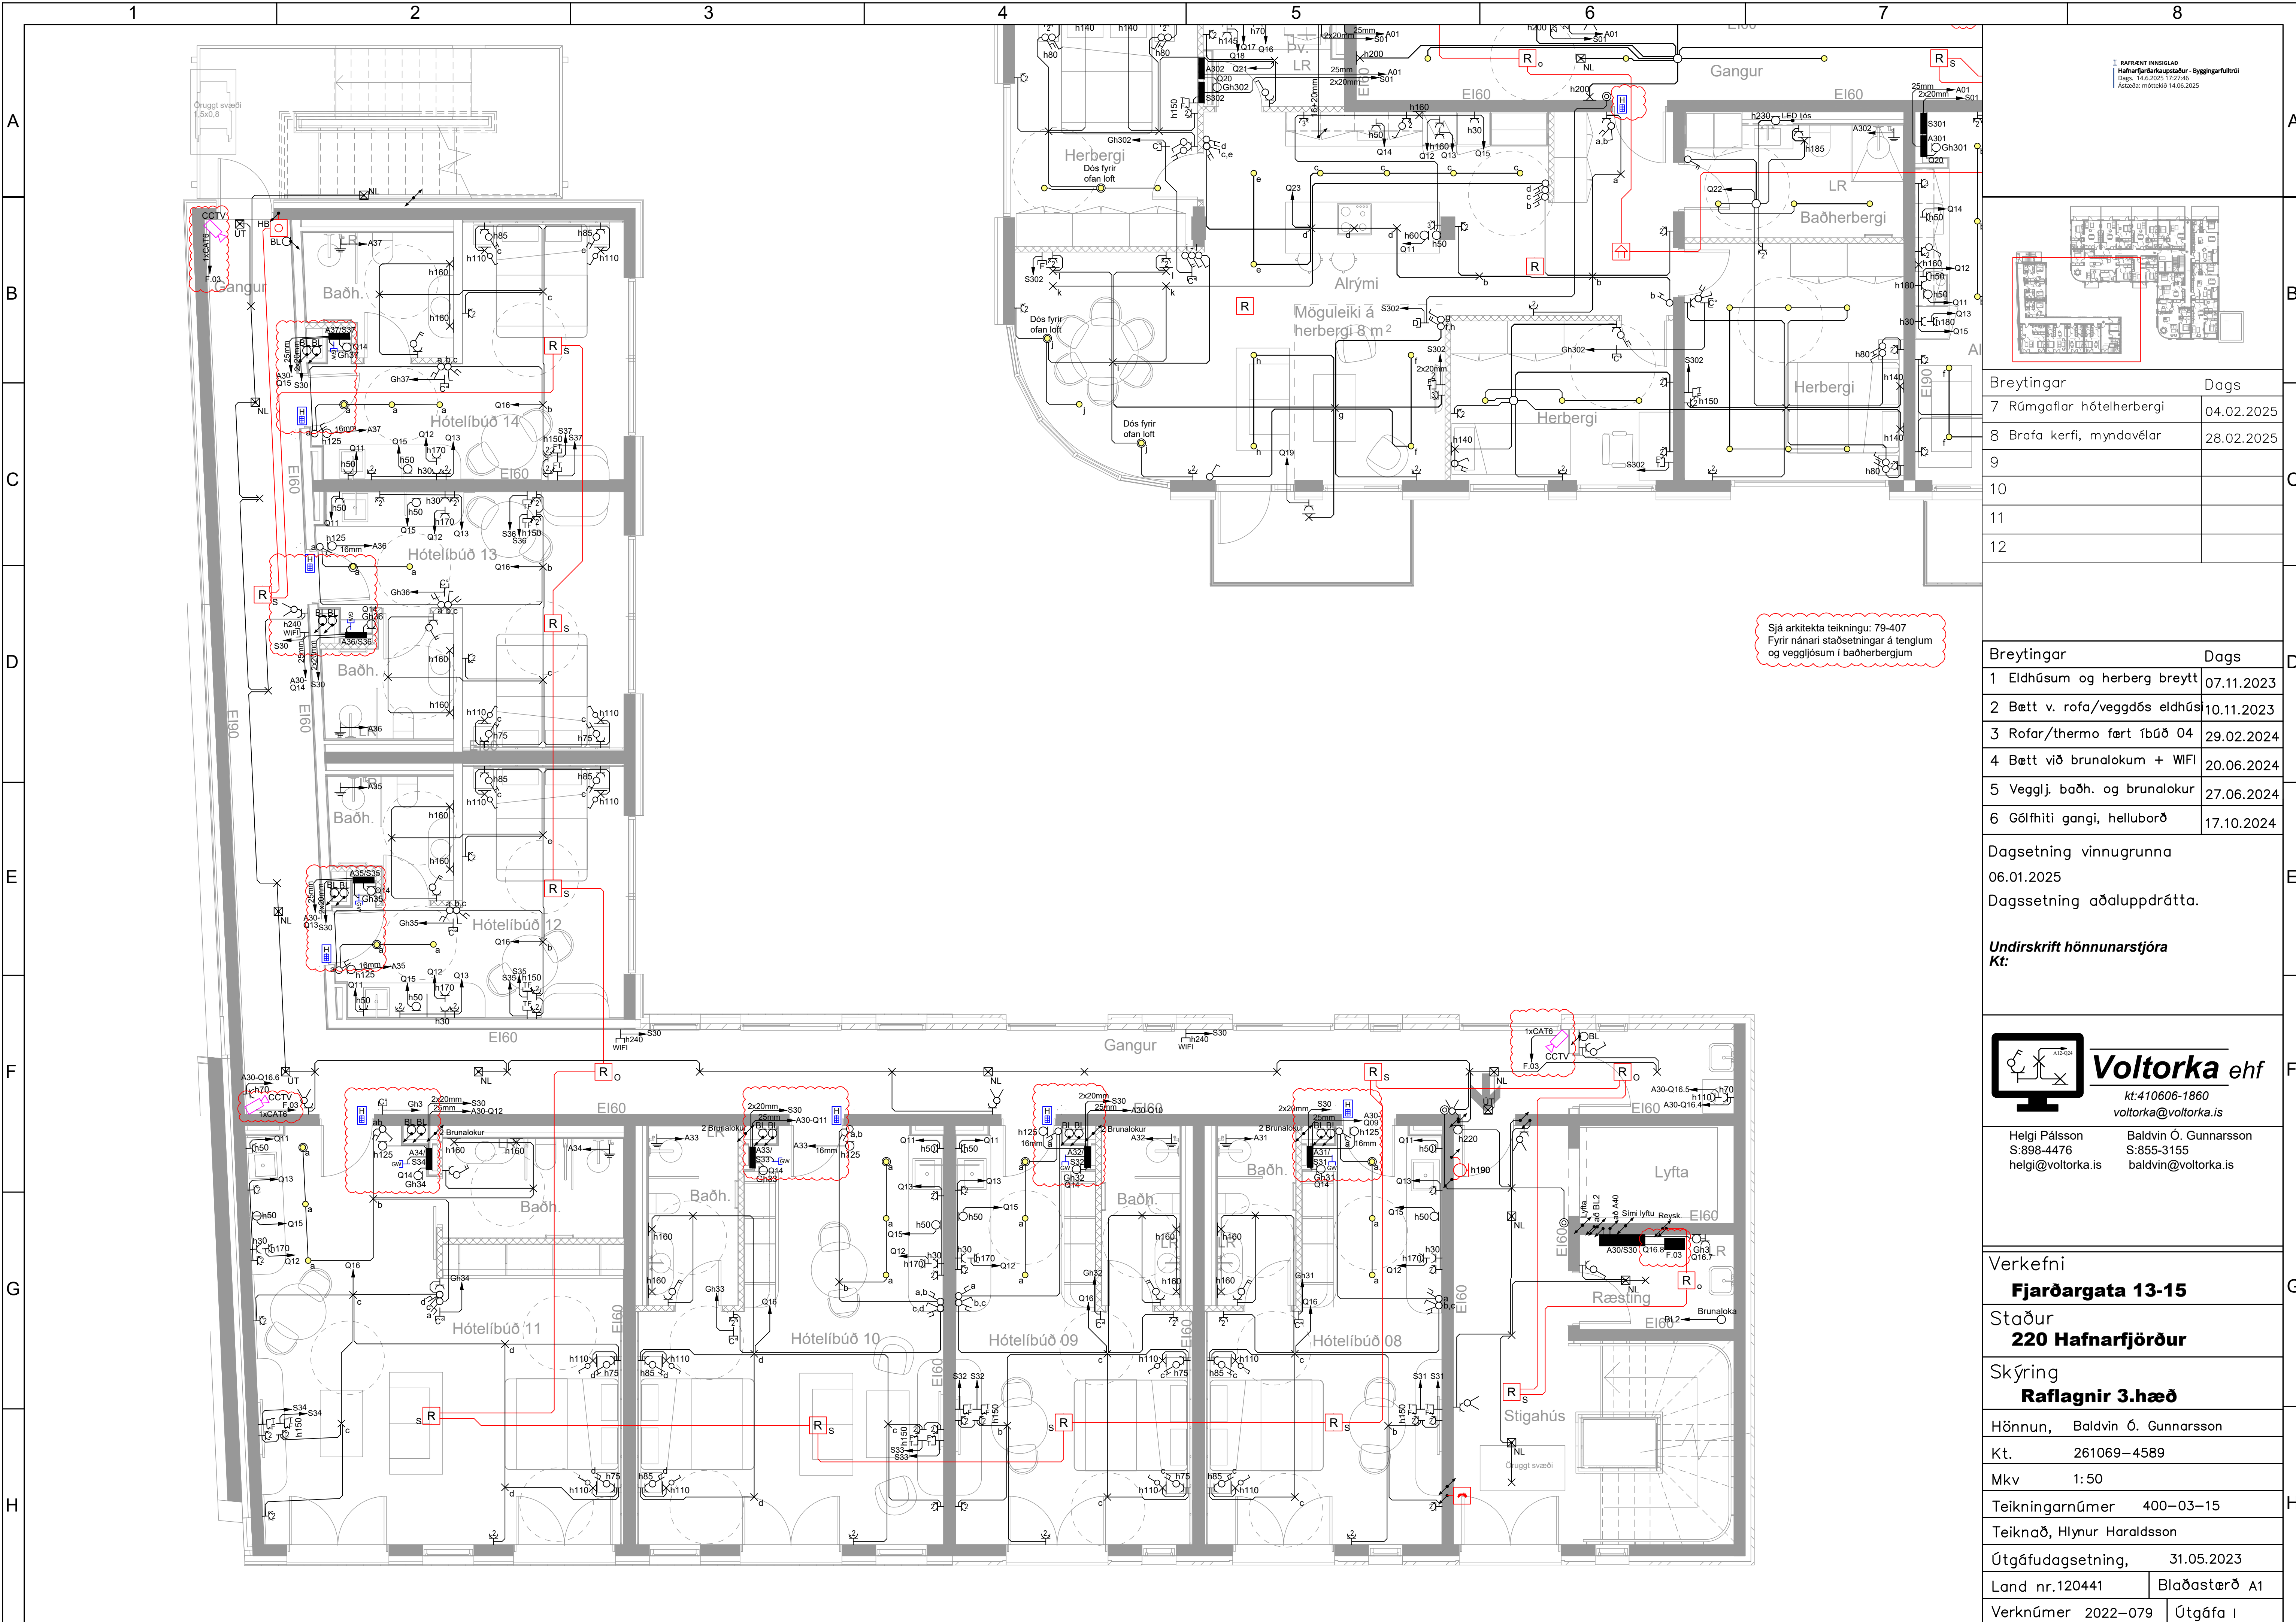

| Breytingar                | Dags       |
|---------------------------|------------|
| 7 Rúmgaflar hótelherbergi | 04.02.2025 |
| 8 Brafa kerfi, myndavélar | 28.02.2025 |
| 9                         |            |
| 10                        |            |
| 11                        |            |
| 12                        |            |

| Breytingar                     | Dags       |
|--------------------------------|------------|
| 1 Eldhúsum og herberg breytt   | 07.11.2023 |
| 2 Bætt v. rofa/veggdós eldhúsi | 10.11.2023 |
| 3 Rofar/thermo fært íbúð 04    | 29.02.2024 |
| 4 Bætt við brunalokum + WIFI   | 20.06.2024 |
| 5 Veggj. baðh. og brunalokur   | 27.06.2024 |
| 6 Gólfhiti gangi, helluborð    | 17.10.2024 |

Dagsetning vinnugrunna  
06.01.2025  
Dagsetning aðaluppdráttu.


Undirskrift hönnunarstjóra  
Kt:

**Voltorka ehf**  
kt:410606-1860  
voltorka@voltorka.is

Helgi Pálsson  
S:898-4476  
helgi@voltorka.is


Baldvin Ó. Gunnarsson  
S:855-3155  
baldvin@voltorka.is

|                            |                          |
|----------------------------|--------------------------|
| Verkefni                   | <b>Fjarðargata 13-15</b> |
| Staður                     | <b>220 Hafnarfjörður</b> |
| Skýring                    | <b>Raflagnir 3.hæð</b>   |
| Hönnun,                    | Baldvin Ó. Gunnarsson    |
| Kt.                        | 261069-4589              |
| Mkv                        | 1:50                     |
| Teikningarnúmer            | 400-03-15                |
| Teiknað, Hlynur Haraldsson |                          |
| Útgáfudagsetning,          | 31.05.2023               |
| Land nr.120441             | Blaðastærð A1            |
| Verknúmer 2022-079         | Útgáfa I                 |

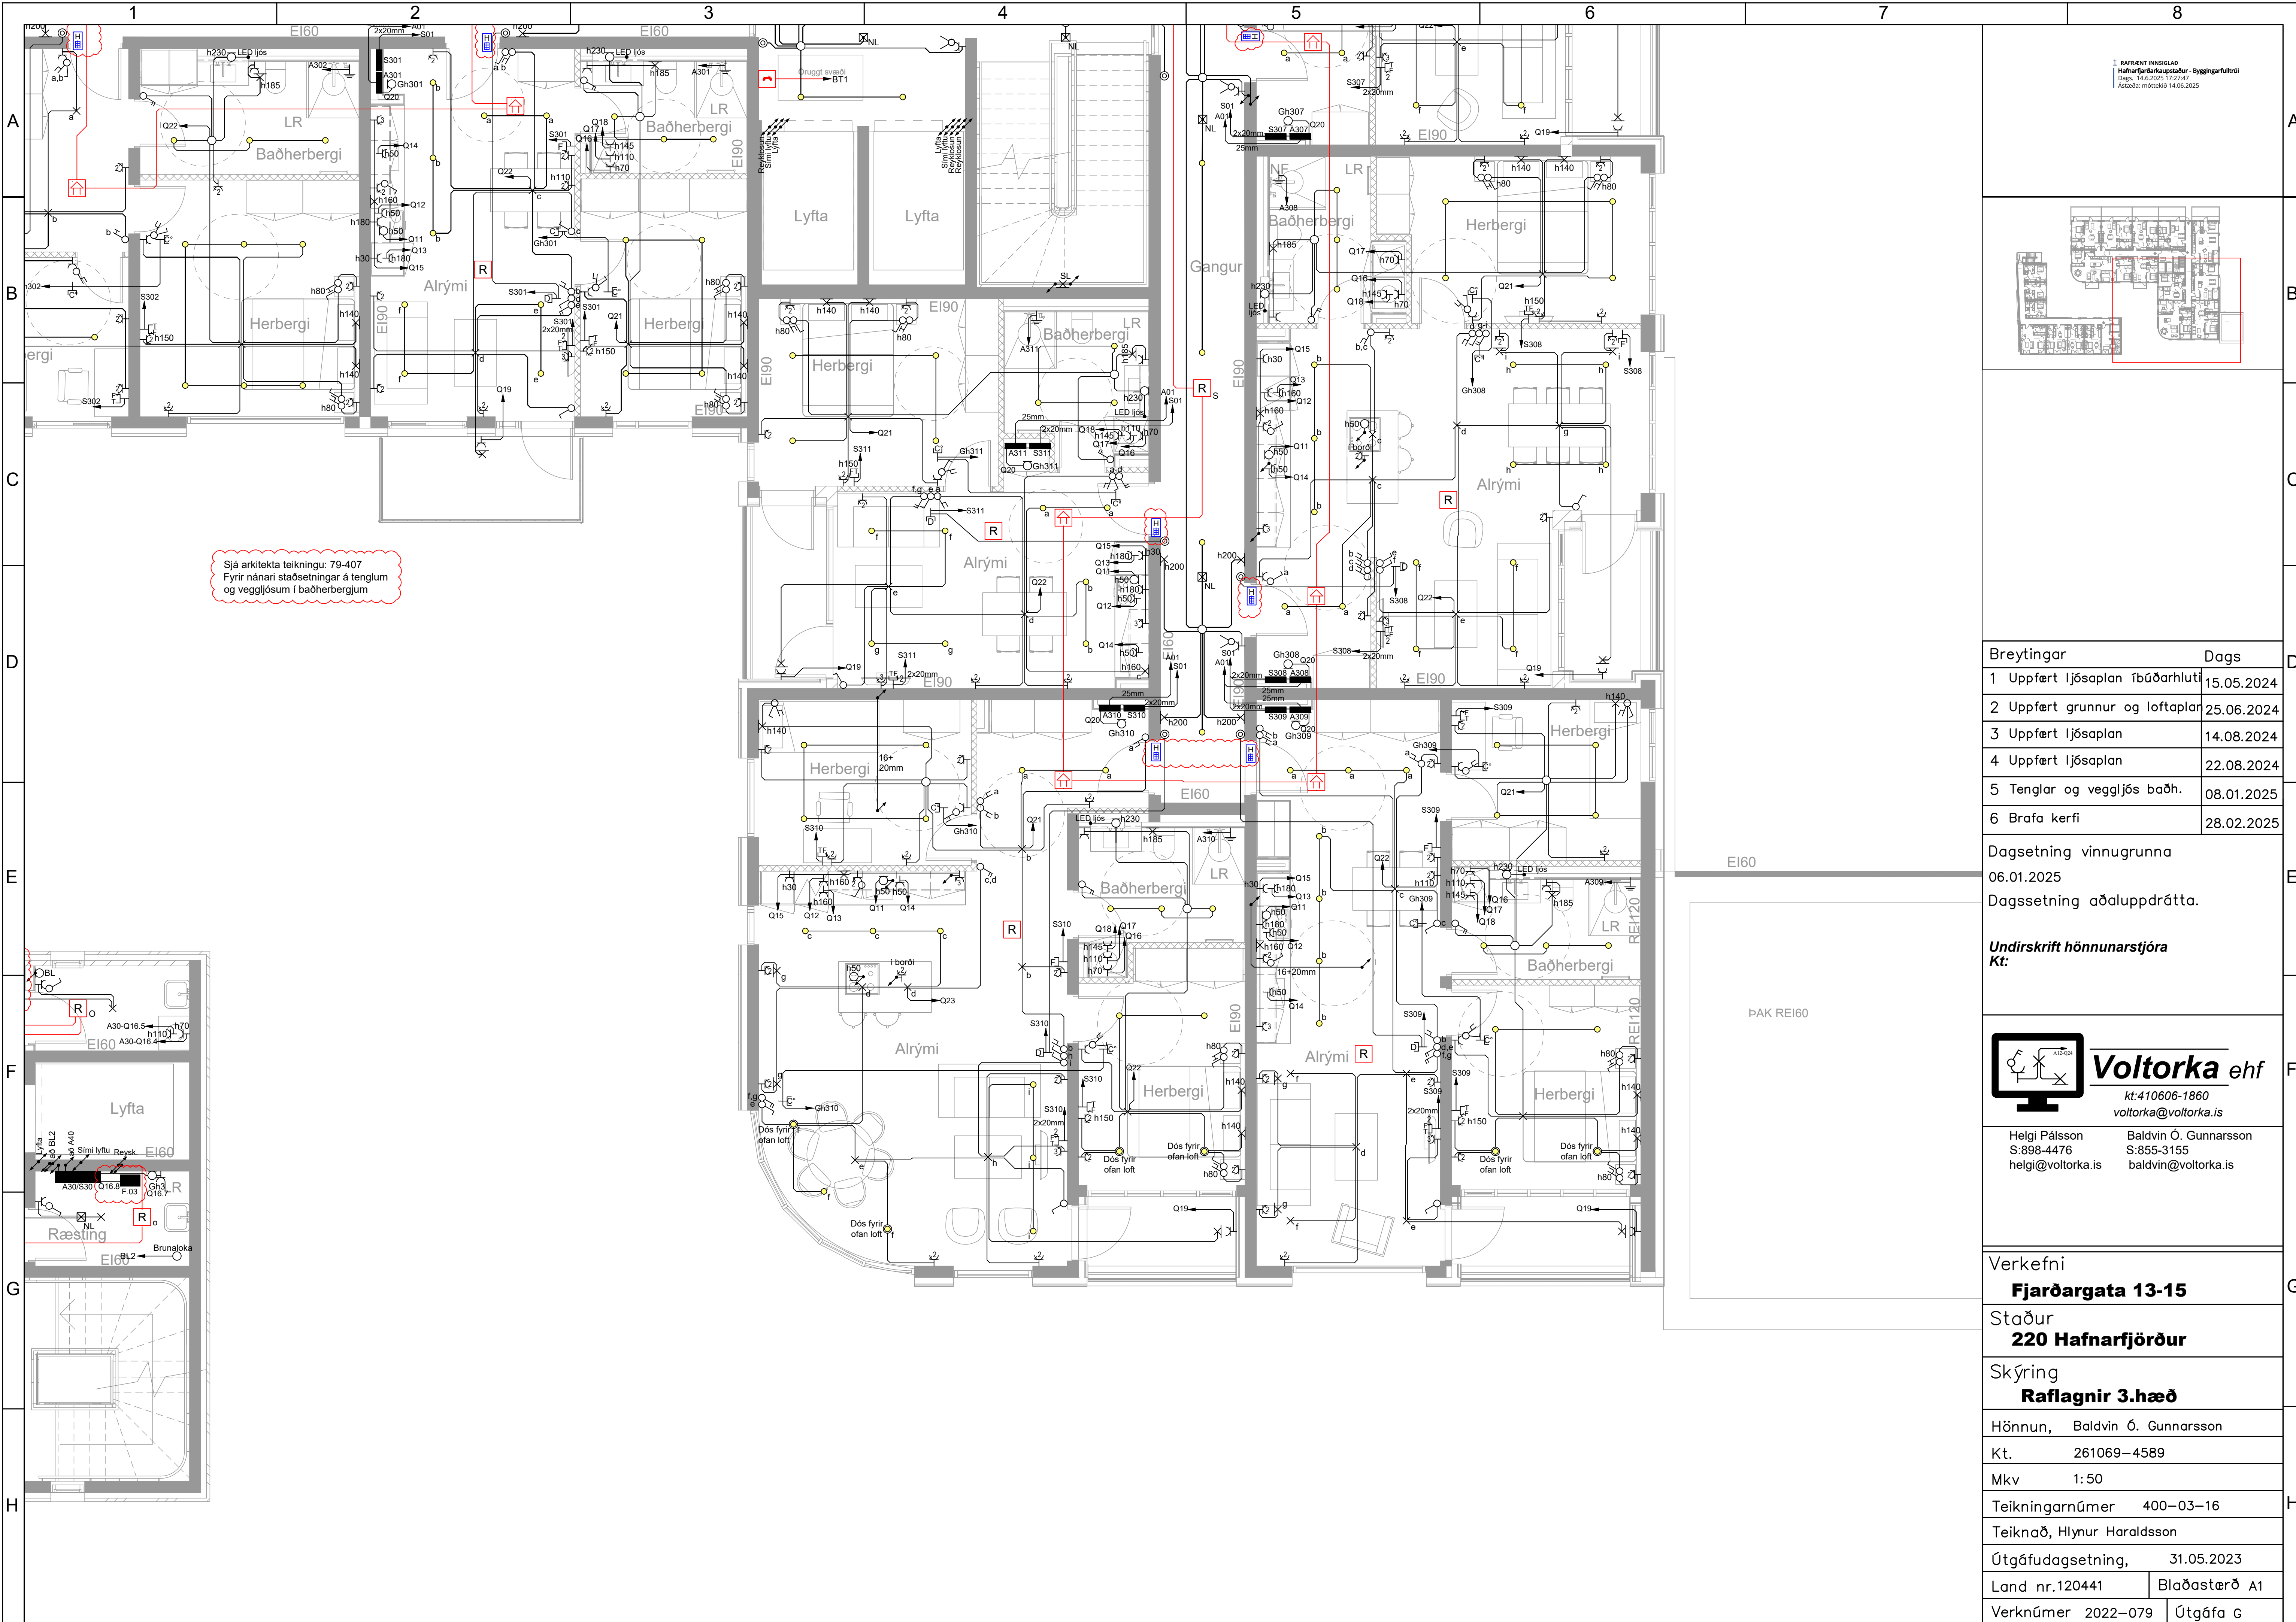

Sjá arkitekta teikningu: 79-407  
Fyrir nánari staðsetningar á tenglum  
og veggjólsum í baðherbergjum

RAFFRÉNT INNIGLAÐ  
Hafnarfjarðarkaupstaður - Byggingarfulltrúi  
Dags: 14.6.2025 17:27:47  
Ásraðar: mótekib 14.06.2025

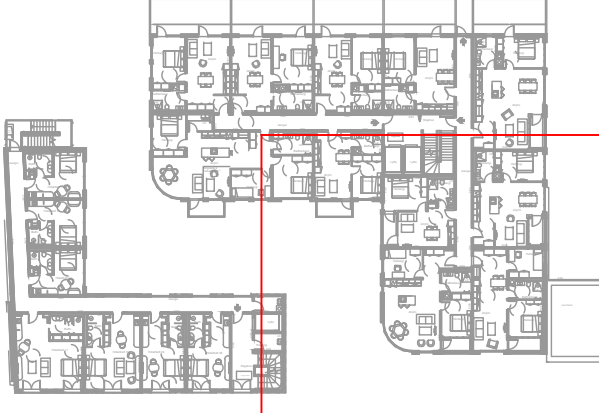

| Breytingar                      | Dags       |
|---------------------------------|------------|
| 1 Uppfært ljósaplan íbúðarhluti | 15.05.2024 |
| 2 Uppfært grunnur og loftaplan  | 25.06.2024 |
| 3 Uppfært ljósaplan             | 14.08.2024 |
| 4 Uppfært ljósaplan             | 22.08.2024 |
| 5 Tenglar og veggjólsum baðh.   | 08.01.2025 |
| 6 Brafa kerfi                   | 28.02.2025 |

Dagsetning vinnugrunna  
06.01.2025  
Dagsetning aðaluppdráttu.

Undirskrift hönnunarstjóra  
Kt:

**Voltorka ehf**  
kt:410606-1860  
voltorka@voltorka.is

|                                                  |                                                            |
|--------------------------------------------------|------------------------------------------------------------|
| Helgi Pálsson<br>S:898-4476<br>helgi@voltorka.is | Baldvin Ó. Gunnarsson<br>S:855-3155<br>baldvin@voltorka.is |
|--------------------------------------------------|------------------------------------------------------------|

Verkefni  
**Fjardargata 13-15**

Staður  
**220 Hafnarfjörður**

Skýring  
**Raflagnir 3.hæð**

Hönnun, Baldvin Ó. Gunnarsson

Kt. 261069-4589

Mkv 1:50

Teikningarnúmer 400-03-16

Teiknað, Hlynur Haraldsson



Útgáfudagsetning, 31.05.2023

Land nr.120441

Verknúmer 2022-079

Blaðastærð A1


Útgáfa C

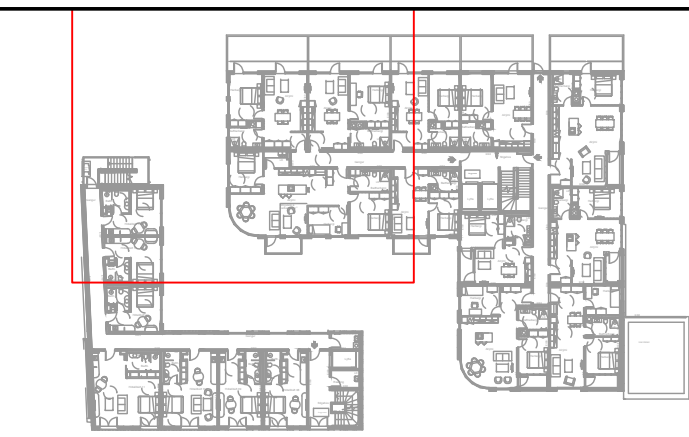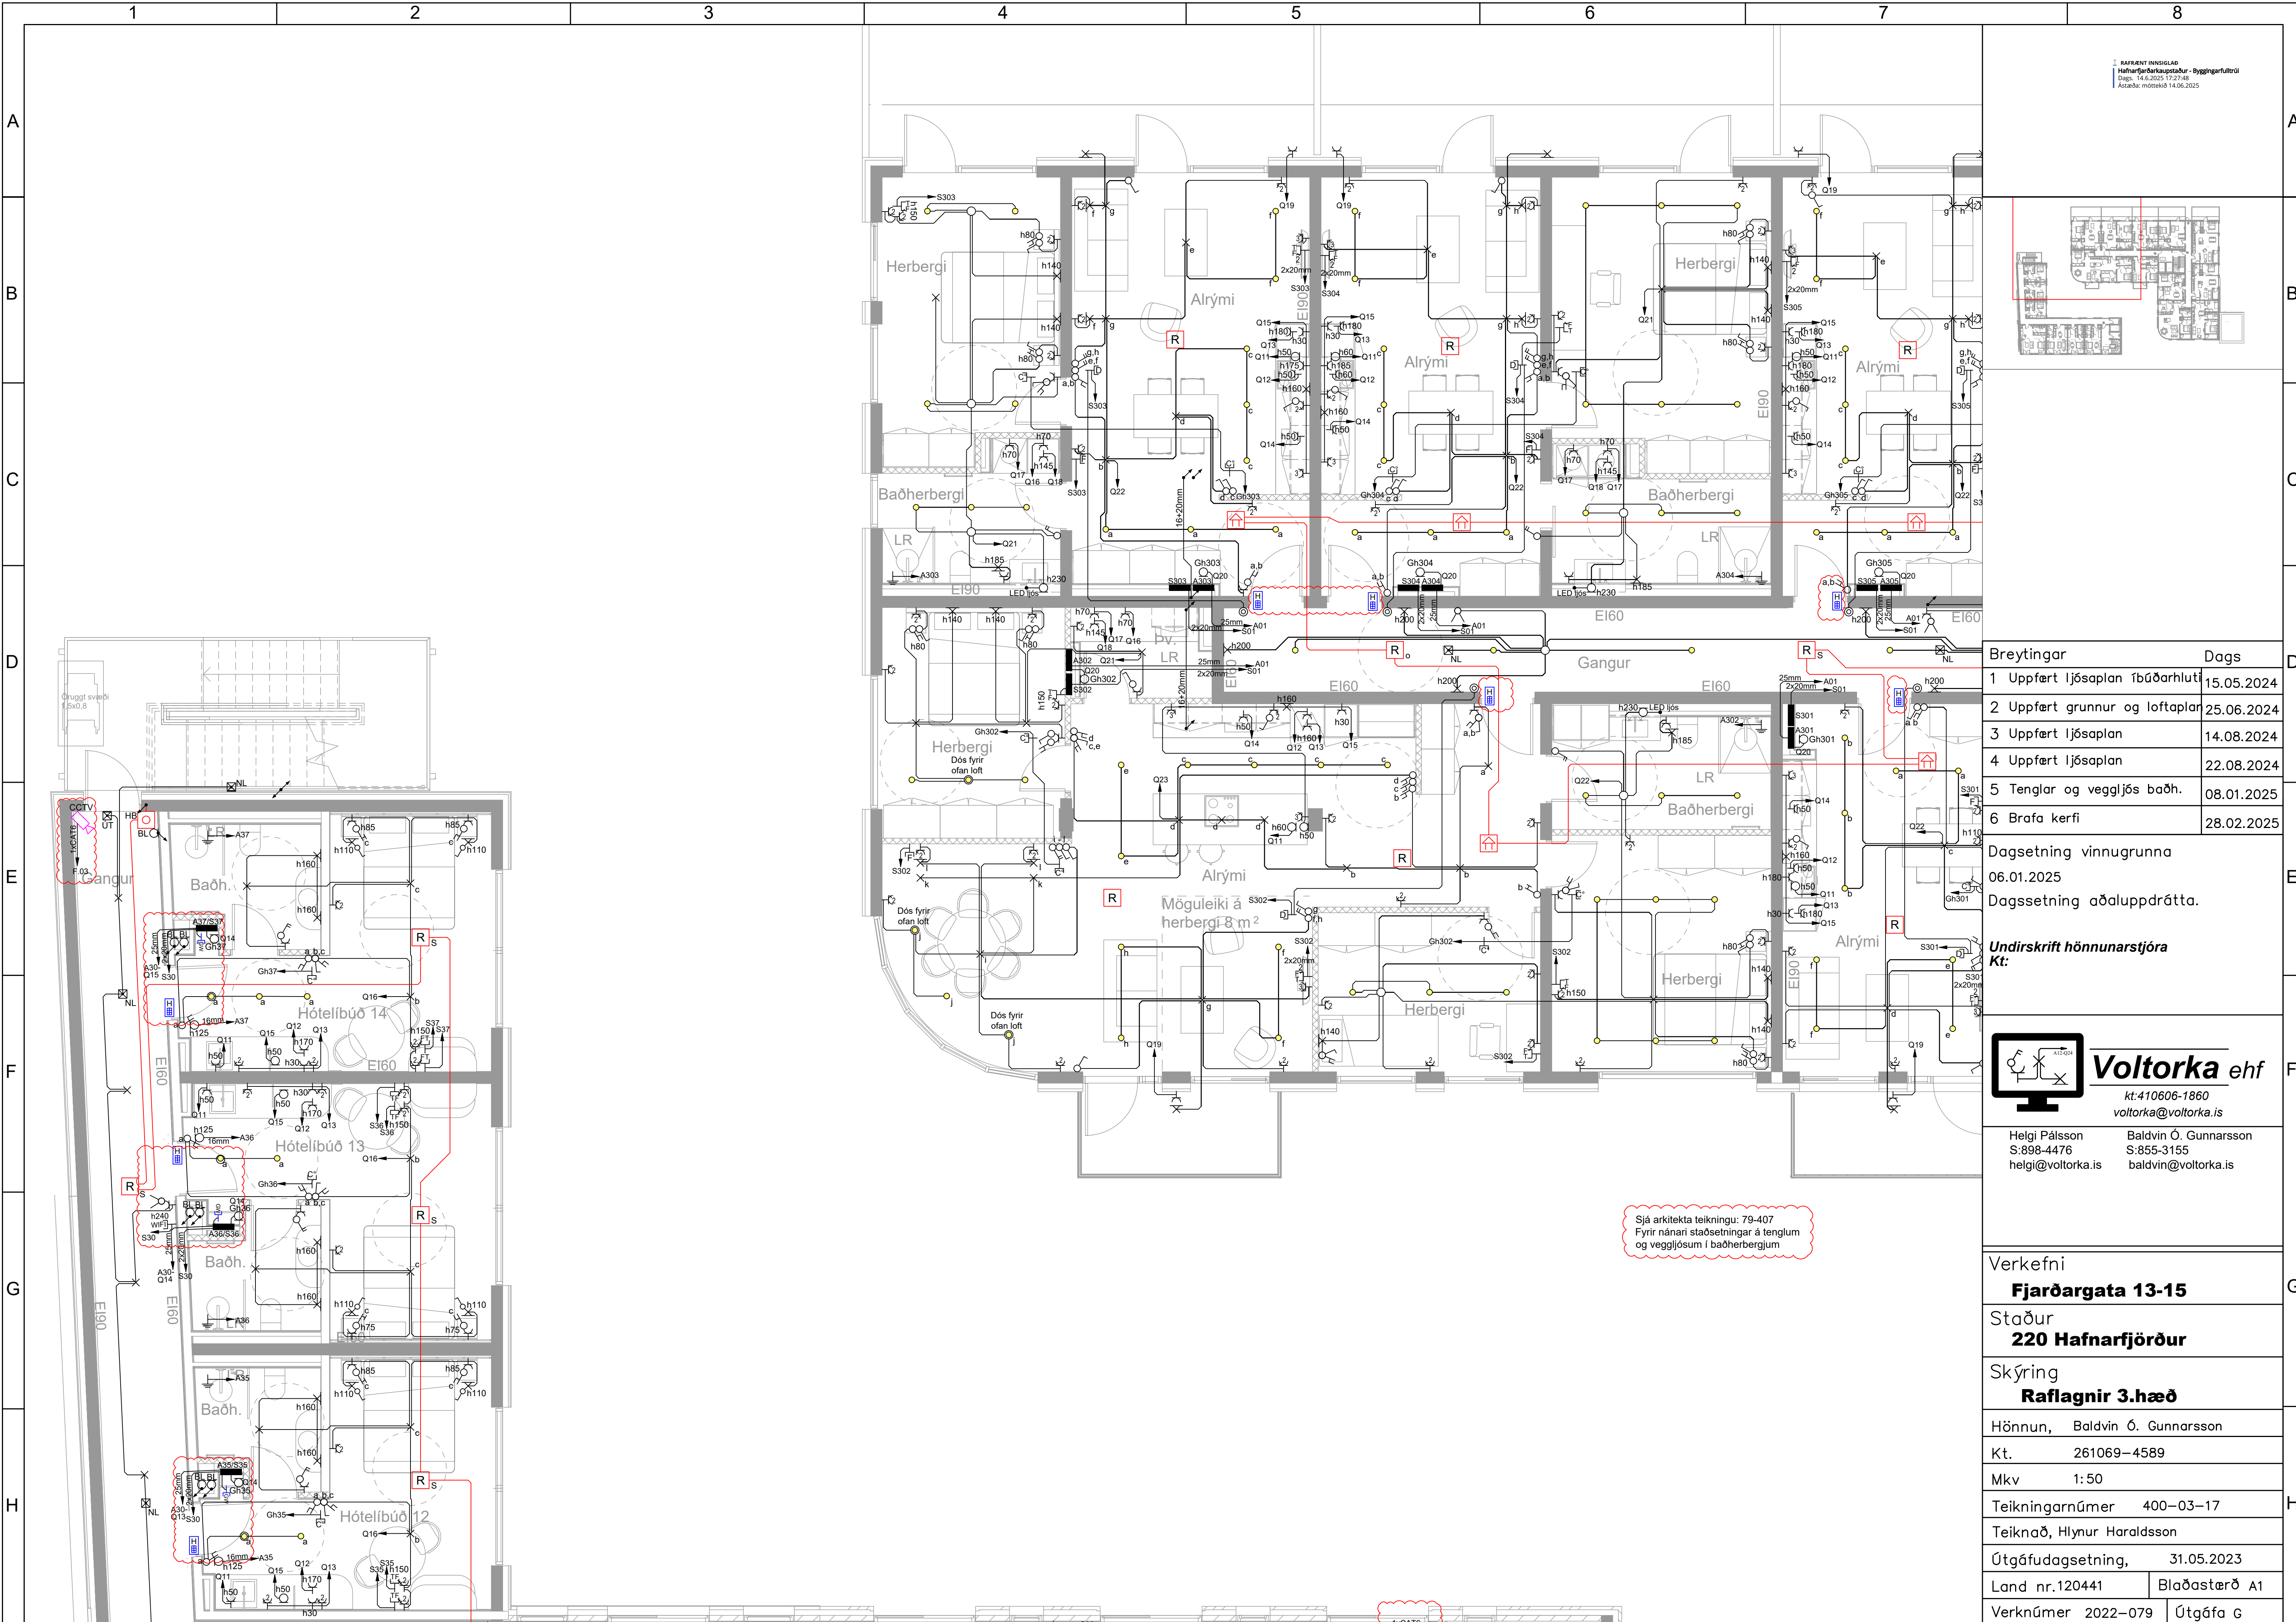

| Breytingar                     | Dags       |
|--------------------------------|------------|
| 1 Uppfært ljósaplan íbúðarlut  | 15.05.2024 |
| 2 Uppfært grunnur og loftaplan | 25.06.2024 |
| 3 Uppfært ljósaplan            | 14.08.2024 |
| 4 Uppfært ljósaplan            | 22.08.2024 |
| 5 Tenglar og veggjös baðh.     | 08.01.2025 |
| 6 Brafa kerfi                  | 28.02.2025 |

Dagsetning vinnugrunna  
06.01.2025  
Dagsetning aðaluppdráttu.


Undirskrift hönnunarstjóra  
Kt:

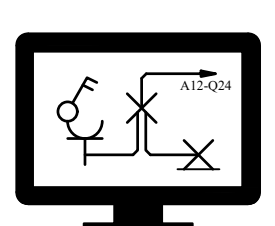**Voltorka ehf**  
kt:410606-1860  
voltorka@voltorka.is


Helgi Pálsson  
S:898-4476  
helgi@voltorka.is

Baldvin Ó. Gunnarsson  
S:855-3155  
baldvin@voltorka.is

|                    |                          |
|--------------------|--------------------------|
| Verkefni           | <b>Fjarðargata 13-15</b> |
| Staður             | <b>220 Hafnarfjörður</b> |
| Skýring            | <b>Raflagnir 3.hæð</b>   |
| Hönnun,            | Baldvin Ó. Gunnarsson    |
| Kt.                | 261069-4589              |
| Mkv                | 1:50                     |
| Teikningarnúmer    | 400-03-17                |
| Teiknað,           | Hlynur Haraldsson        |
| Útgáfudagsetning,  | 31.05.2023               |
| Land nr.120441     | Blaðastærð A1            |
| Verknúmer 2022-079 | Útgáfa G                 |

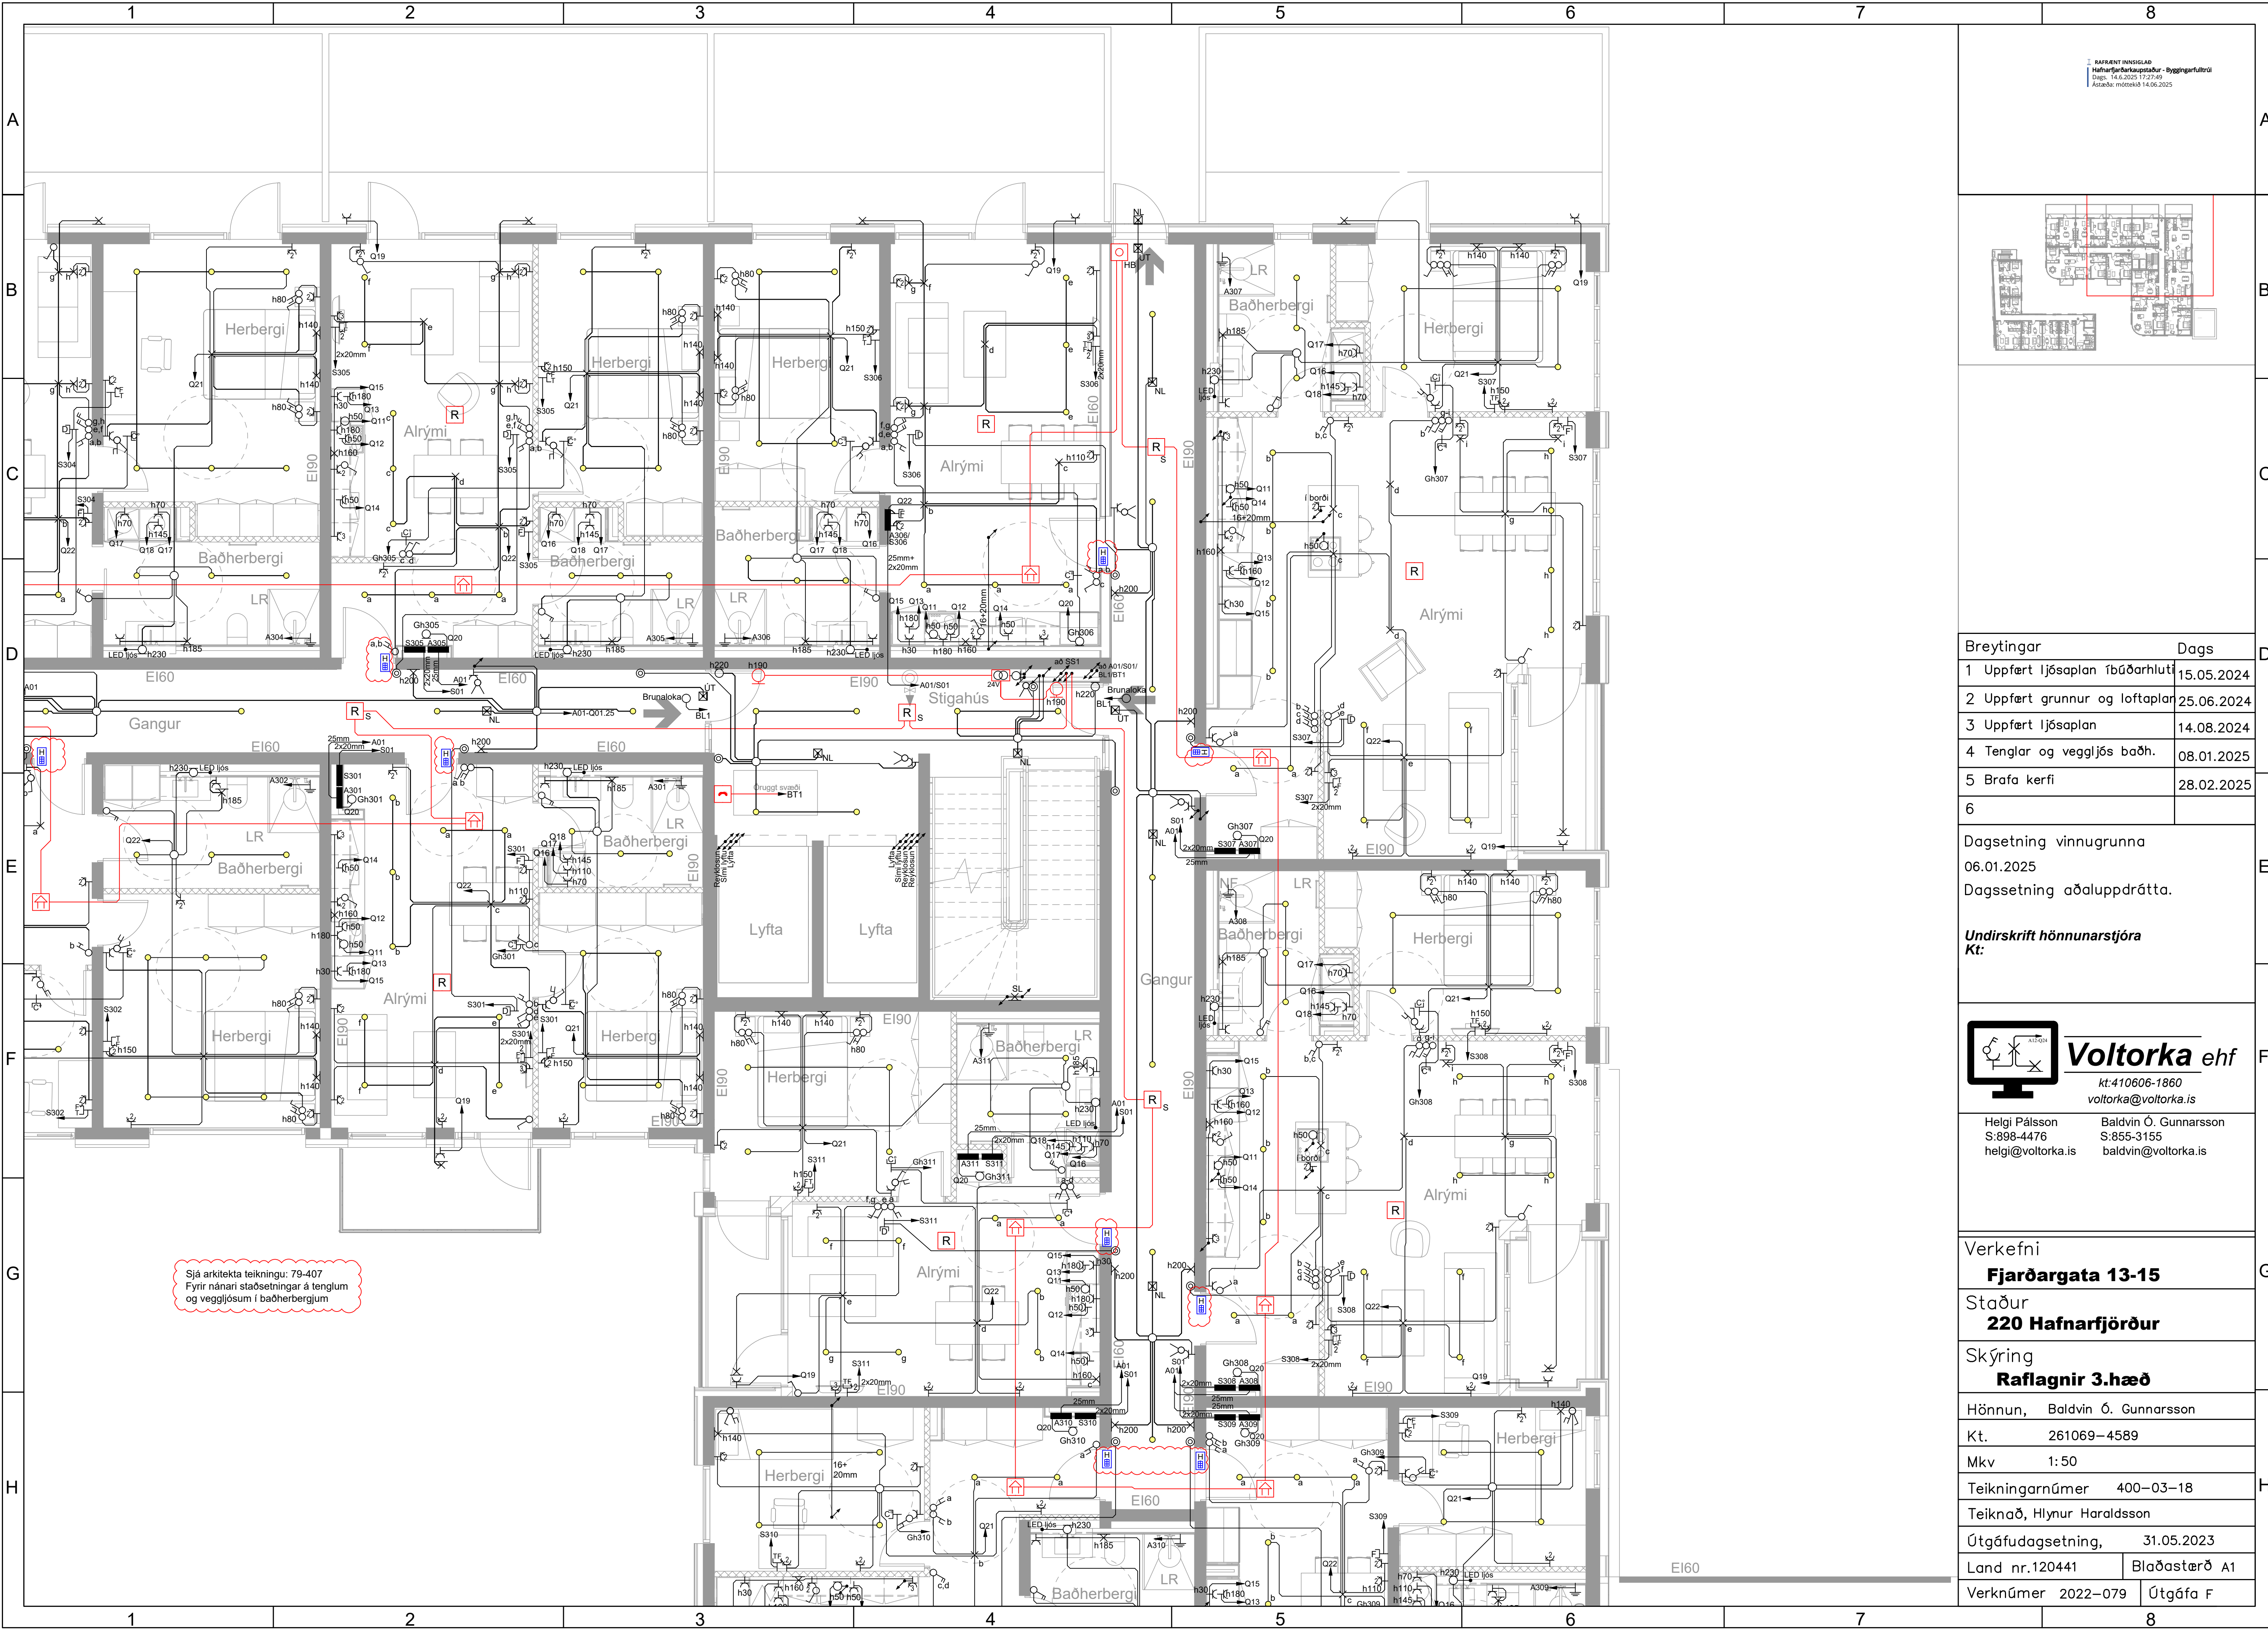


RAFFRÆNT INNSIGLAÐ  
Hafnarfjarðarkaupstaður - Byggingarfulltrúi  
Dags: 14.06.2025 17:27:49  
Ásæðu: móteknið 14.06.2025

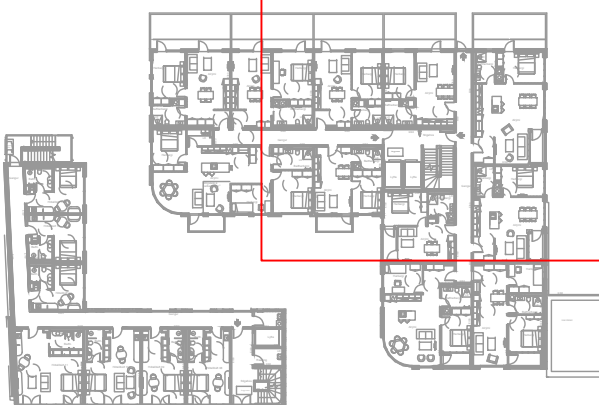

| Breytingar                      | Dags       |
|---------------------------------|------------|
| 1 Uppfært ljósaplan íbúðarhluti | 15.05.2024 |
| 2 Uppfært grunnur og loftaplan  | 25.06.2024 |
| 3 Uppfært ljósaplan             | 14.08.2024 |
| 4 Tenglar og veggjlös baðh.     | 08.01.2025 |
| 5 Brafa kerfi                   | 28.02.2025 |
| 6                               |            |

Dagsetning vinnugrunna  
06.01.2025  
Dagsetning aðaluppdráttu.

Undirskrift hönnunarstjóra  
Kt:

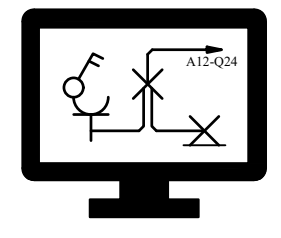

**Voltorka ehf**  
kt:410606-1860  
voltorka@voltorka.is

|                                                  |                                                            |
|--------------------------------------------------|------------------------------------------------------------|
| Helgi Pálsson<br>S:898-4476<br>helgi@voltorka.is | Baldvin Ó. Gunnarsson<br>S:855-3155<br>baldvin@voltorka.is |
|--------------------------------------------------|------------------------------------------------------------|

Verkefni  
**Fjarðargata 13-15**

Staður  
**220 Hafnarfjörður**

Skýring  
**Raflagnir 3.hæð**

Hönnun, Baldvin Ó. Gunnarsson

Kt. 261069-4589

Mkv 1:50

Teikningarnúmer 400-03-18



Teiknað, Hlynur Haraldsson

Útgáfudagsetning, 31.05.2023

Land nr.120441

Verknúmer 2022-079

Útgáfa F

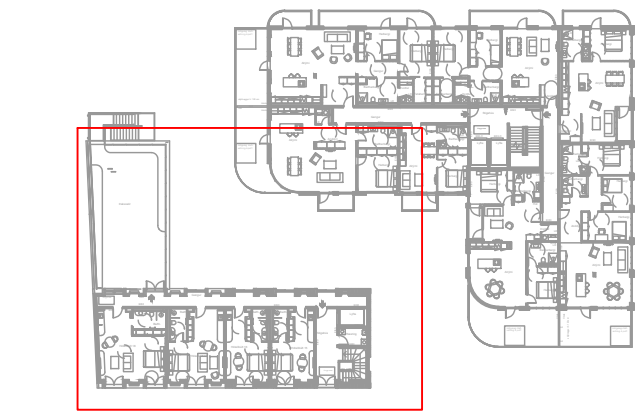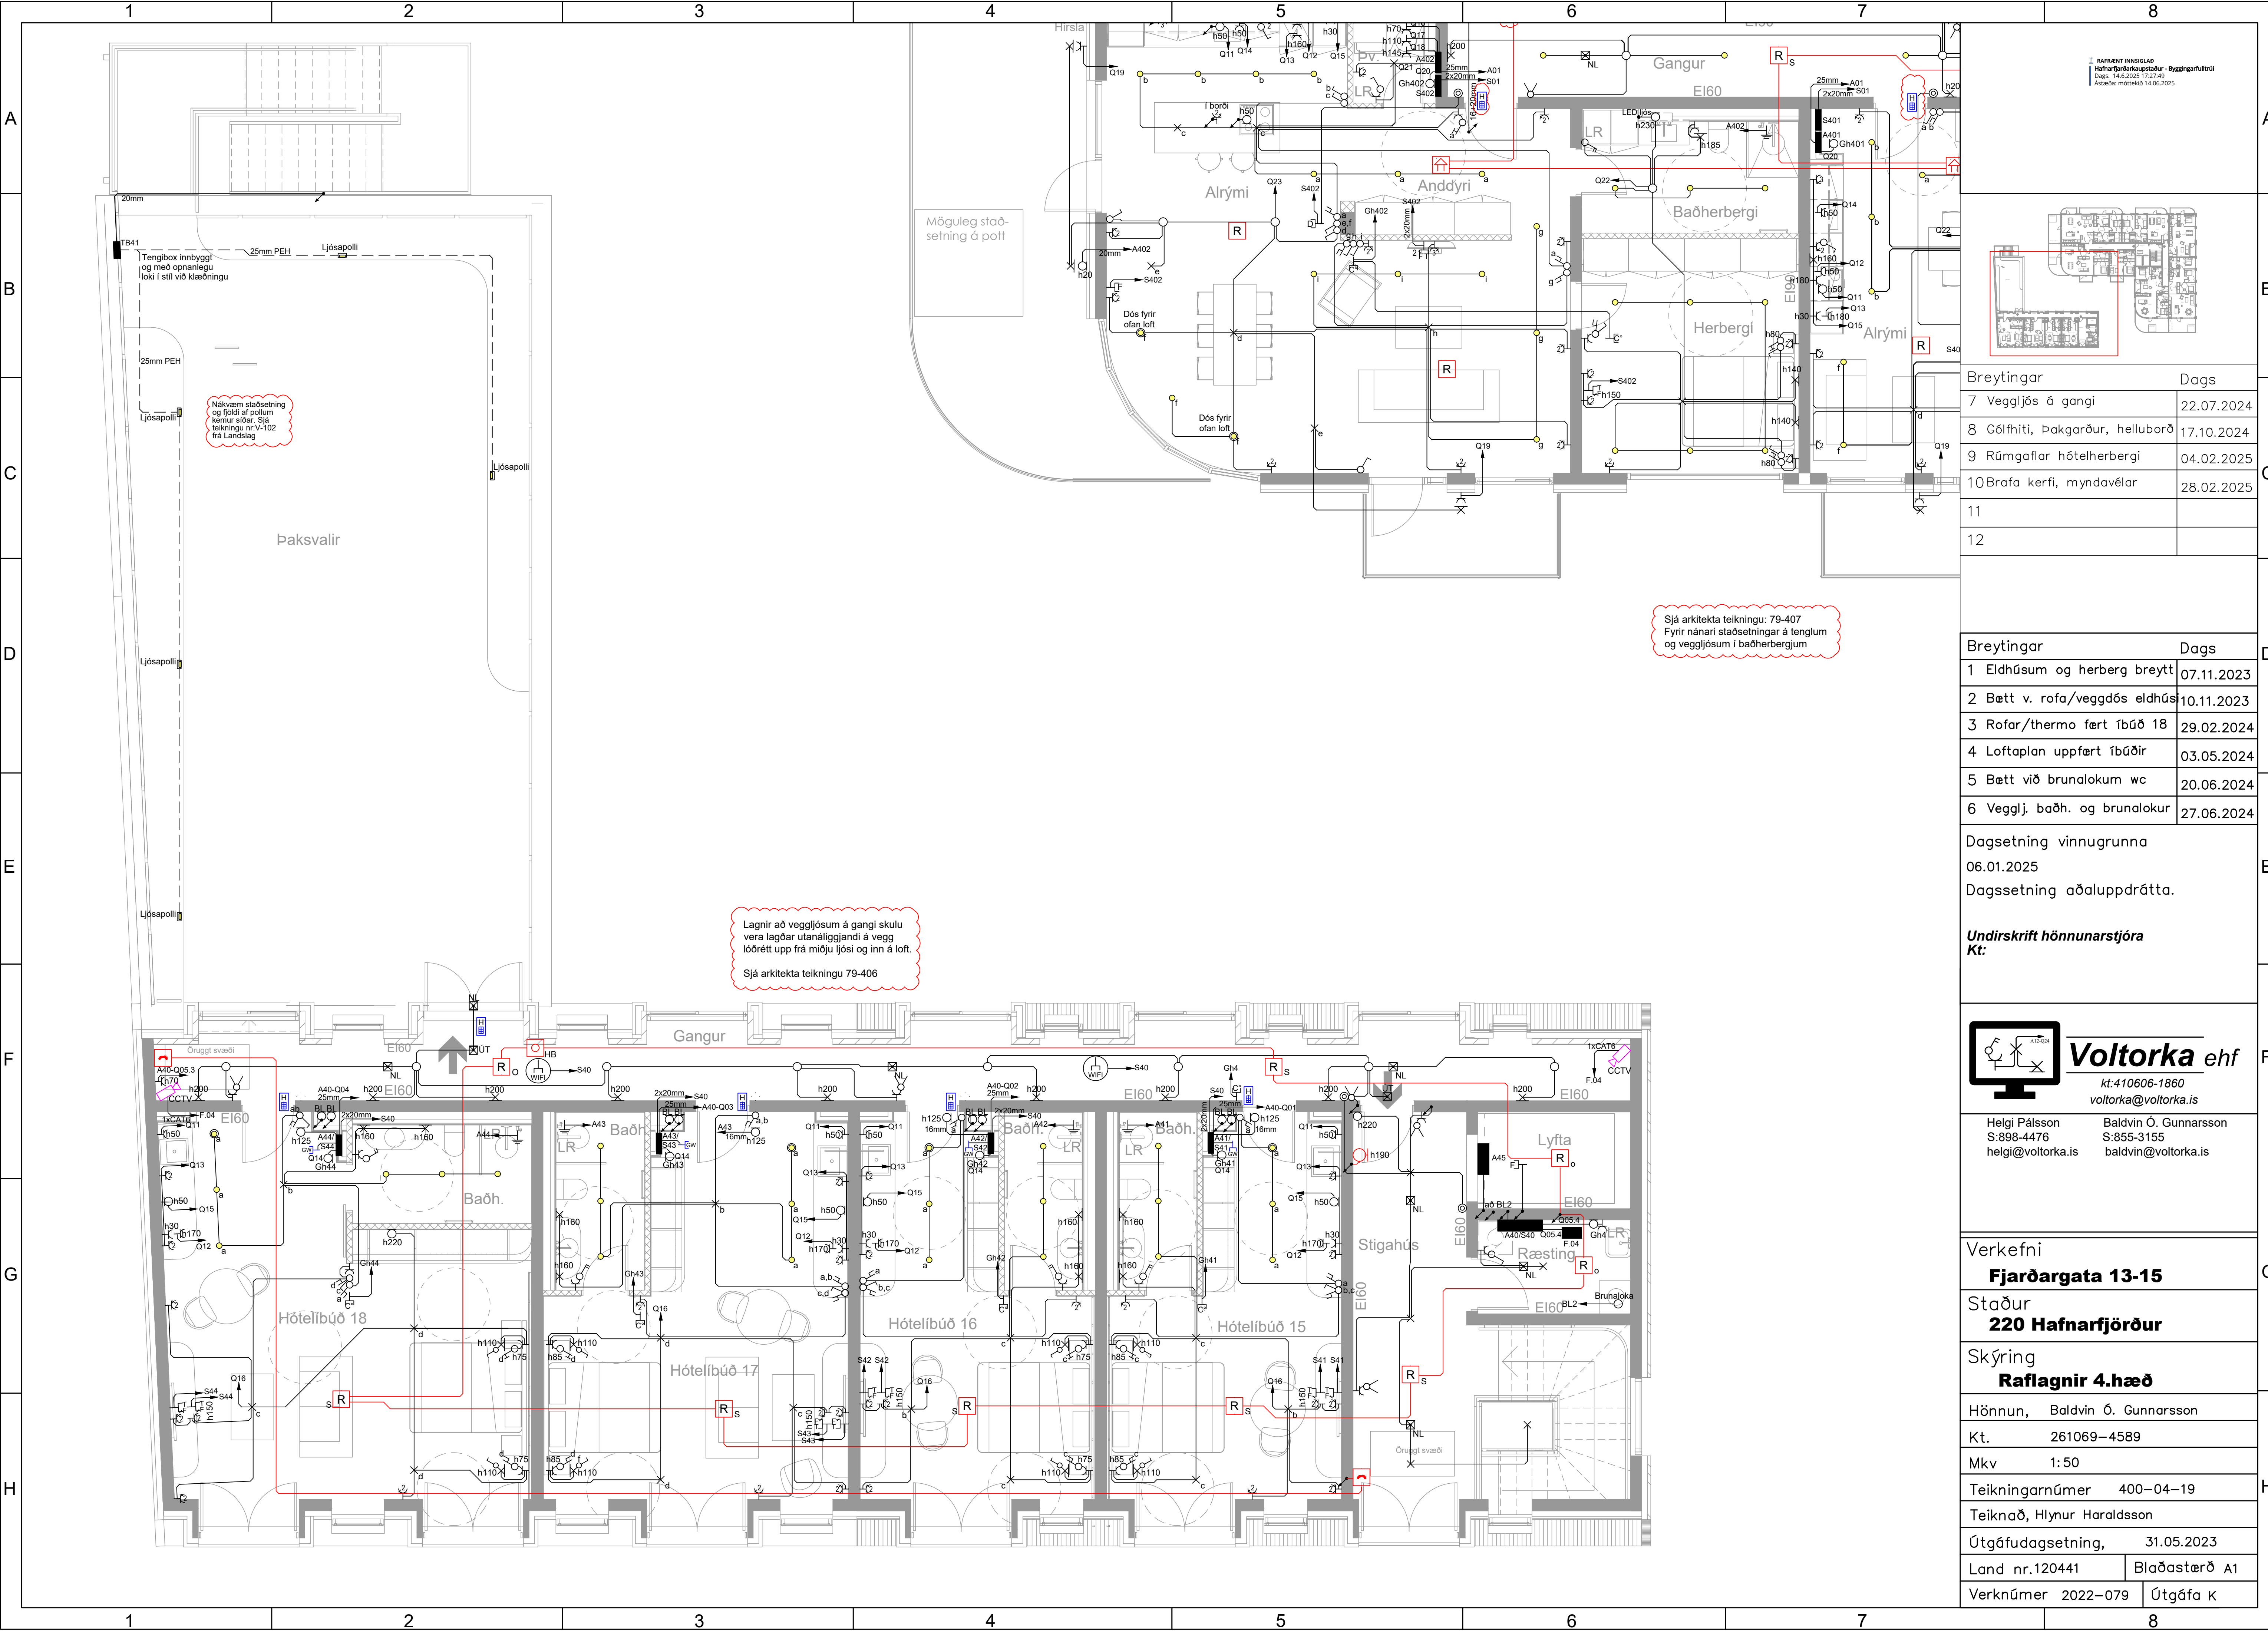


| Breytingar                       | Dags       |
|----------------------------------|------------|
| 7 Veggjól á gangi                | 22.07.2024 |
| 8 Gólfhiti, Þakgarður, helluborð | 17.10.2024 |
| 9 Rúmgöflar hótelherbergi        | 04.02.2025 |
| 10 Brafa kerfi, myndavélar       | 28.02.2025 |
| 11                               |            |
| 12                               |            |

| Breytingar                     | Dags       |
|--------------------------------|------------|
| 1 Eldhúsum og herberg breytt   | 07.11.2023 |
| 2 Bætt v. rofa/veggdós eldhúsi | 10.11.2023 |
| 3 Rofar/thermo fært íbúð 18    | 29.02.2024 |
| 4 Loftaplan uppfært íbúðir     | 03.05.2024 |
| 5 Bætt við brunalokum wc       | 20.06.2024 |
| 6 Veggj. baðh. og brunalokur   | 27.06.2024 |

Dagsetning vinnugrunna  
06.01.2025  
Dagssætning aðaluppdráttar.


Undirskrift hönnunarstjóra  
Kt:

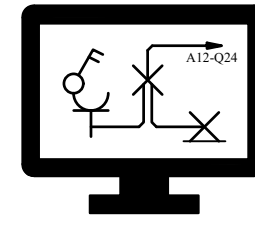

**Voltorka ehf**  
kt:410606-1860  
voltorka@voltorka.is

|                                                  |                                                            |
|--------------------------------------------------|------------------------------------------------------------|
| Helgi Pálsson<br>S:898-4476<br>helgi@voltorka.is | Baldvin Ó. Gunnarsson<br>S:855-3155<br>baldvin@voltorka.is |
|--------------------------------------------------|------------------------------------------------------------|

|                    |                          |
|--------------------|--------------------------|
| Verkefni           | <b>Fjarðargata 13-15</b> |
| Staður             | <b>220 Hafnarfjörður</b> |
| Skýring            | <b>Raflagnir 4.hæð</b>   |
| Hönnun,            | Baldvin Ó. Gunnarsson    |
| Kt.                | 261069-4589              |
| Mkv                | 1:50                     |
| Teikningarnúmer    | 400-04-19                |
| Teiknað,           | Hlynur Haraldsson        |
| Útgáfudagsetning,  | 31.05.2023               |
| Land nr.120441     | Blaðastærð A1            |
| Verknúmer 2022-079 | Útgáfa K                 |

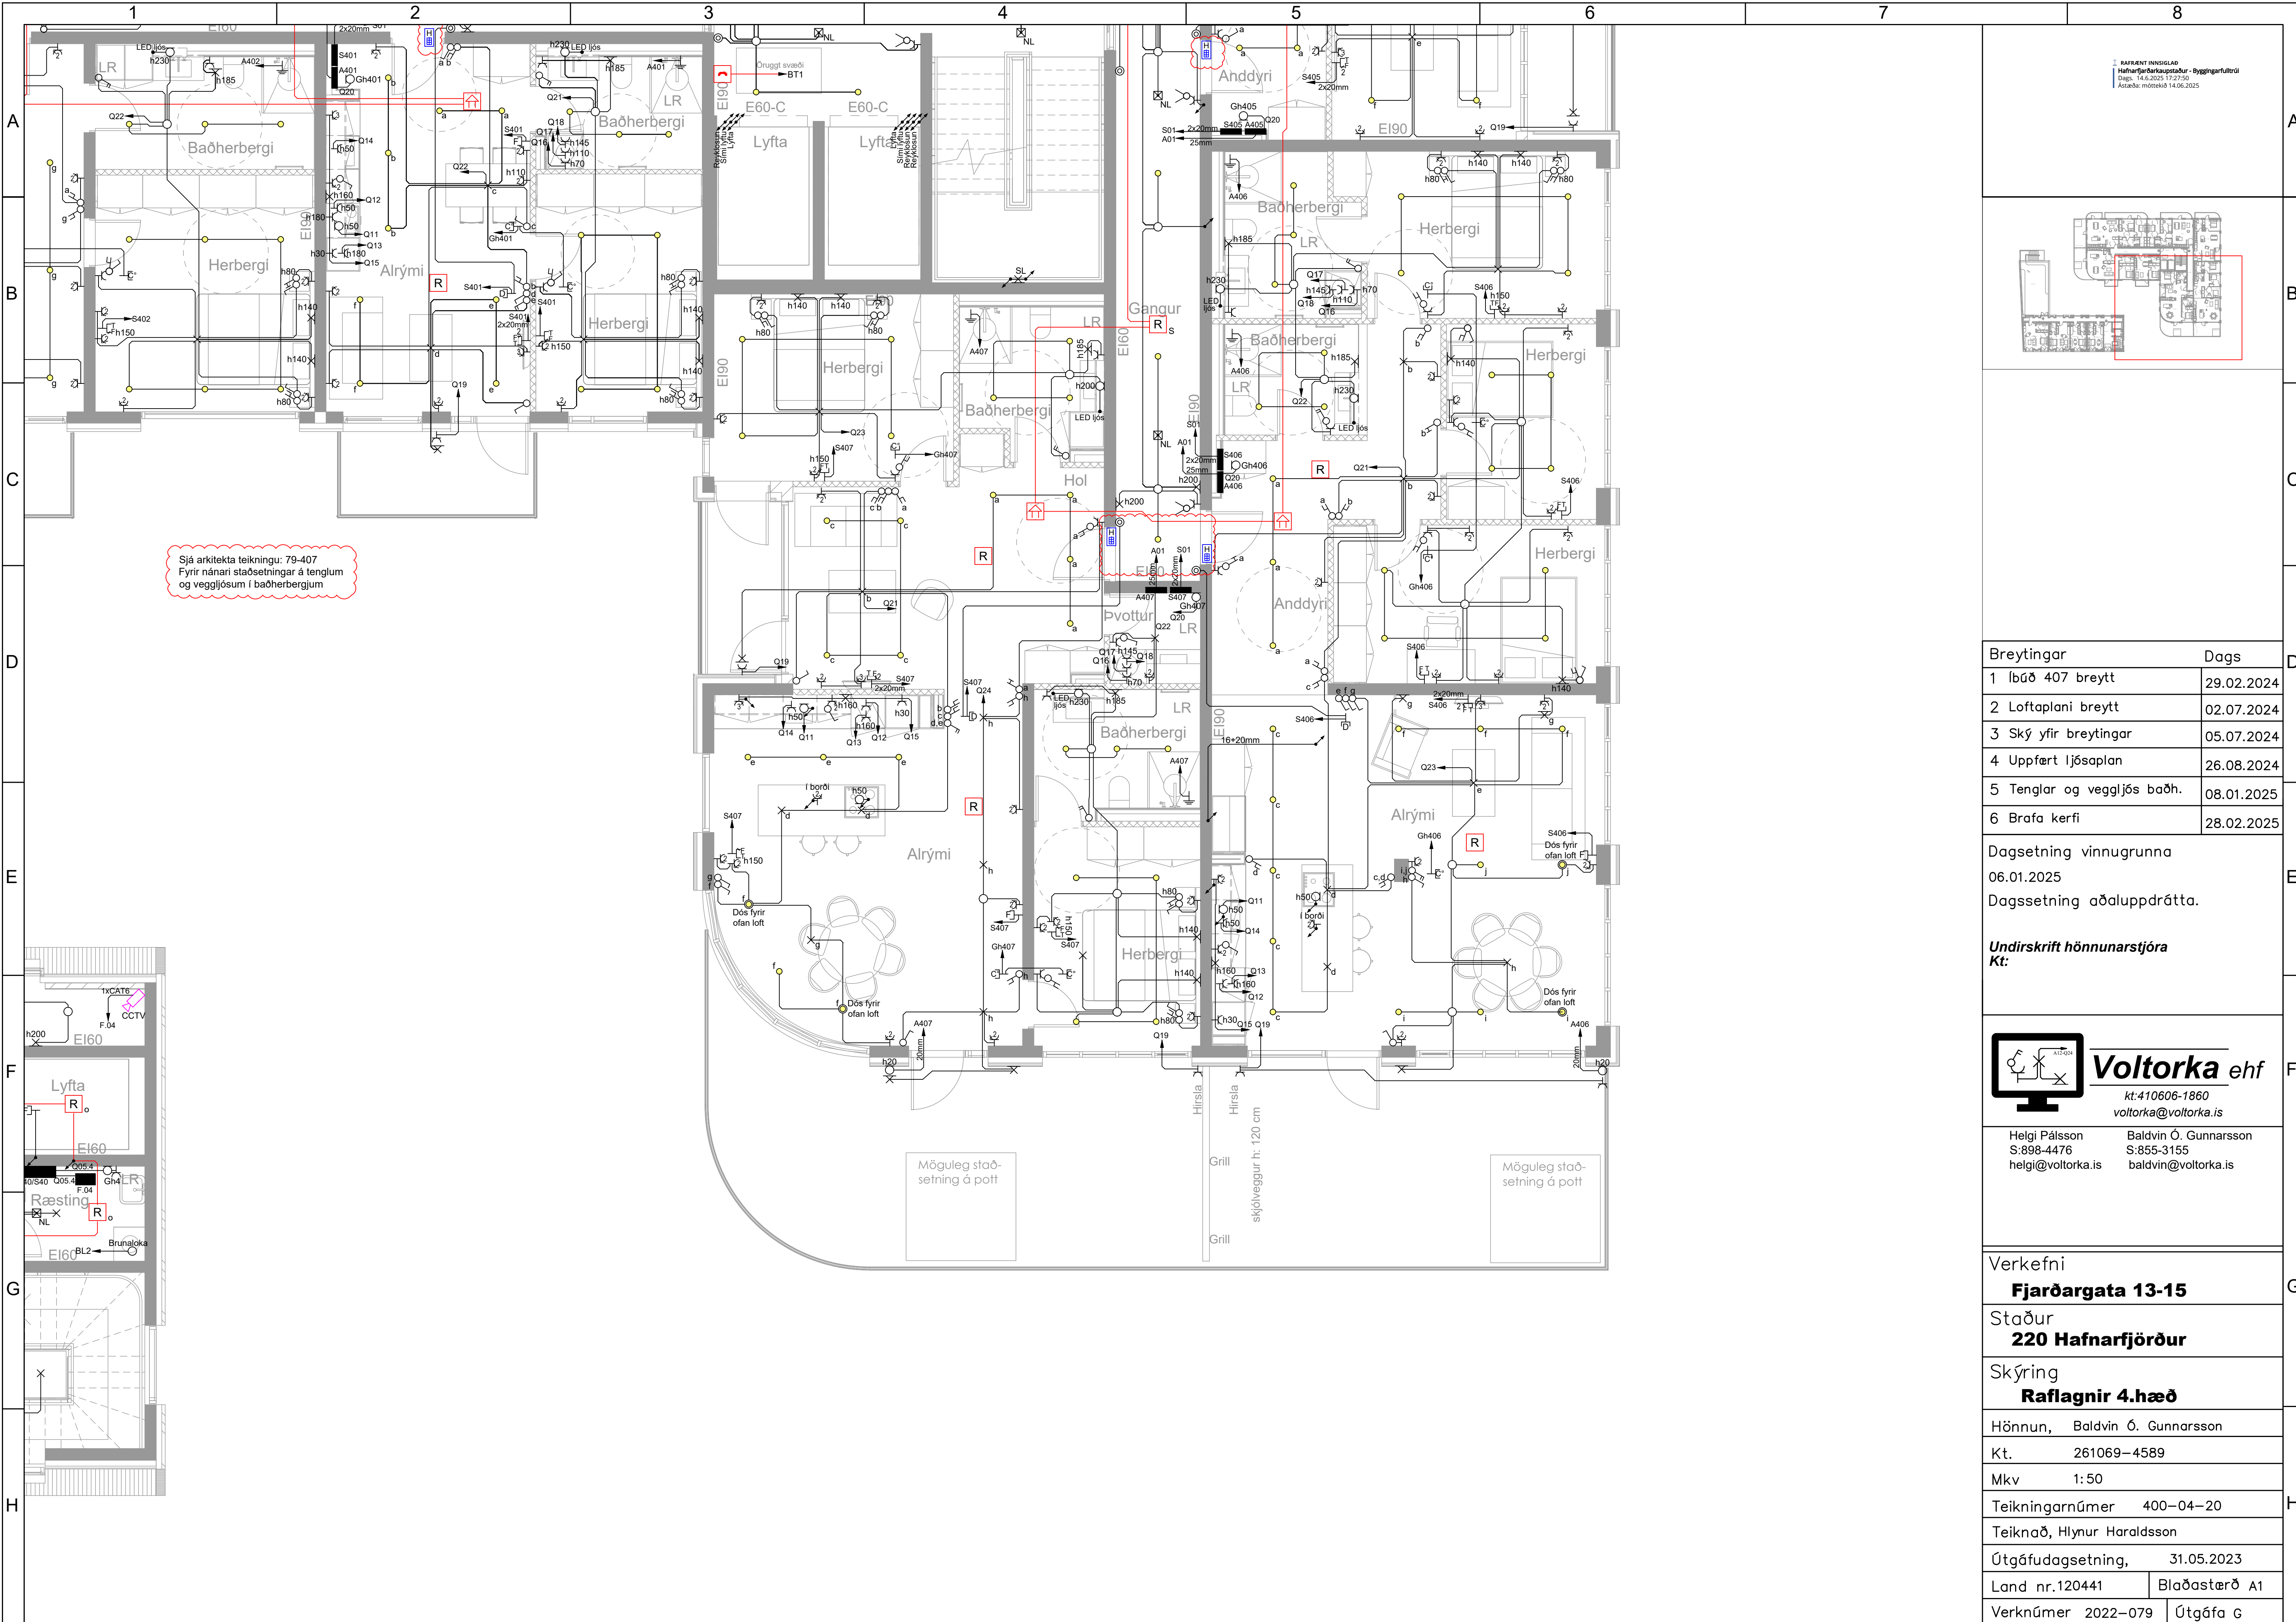


Sjá arkitekta teikningu: 79-407  
Fyrir nánari staðsetningar á tenglum  
og veggjóssum í baðherbergjum

| Breytingar                 | Dags       |
|----------------------------|------------|
| 1 lbúð 407 breytt          | 29.02.2024 |
| 2 Loftaplani breytt        | 02.07.2024 |
| 3 Ský yfir breytingar      | 05.07.2024 |
| 4 Uppfært ljósaplan        | 26.08.2024 |
| 5 Tenglar og veggjós baðh. | 08.01.2025 |
| 6 Brafa kerfi              | 28.02.2025 |

Dagsetning vinnugrunna  
06.01.2025  
Dagsetning aðaluppdráttar.

Undirskrift hönnunarstjóra  
Kt:

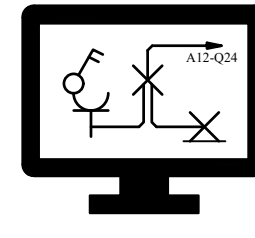

**Voltorka ehf**  
kt:410606-1860  
voltorka@voltorka.is

|                                                  |                                                            |
|--------------------------------------------------|------------------------------------------------------------|
| Helgi Pálsson<br>S:898-4476<br>helgi@voltorka.is | Baldvin Ó. Gunnarsson<br>S:855-3155<br>baldvin@voltorka.is |
|--------------------------------------------------|------------------------------------------------------------|

Verkefni  
**Fjarðargata 13-15**

Staður  
**220 Hafnarfjörður**

Skýring  
**Raflagnir 4.hæð**

Hönnun, Baldvin Ó. Gunnarsson

Kt. 261069-4589

Mkv 1:50


Teikningarnúmer 400-04-20

Teiknað, Hlynur Haraldsson


Útgáfudagsetning, 31.05.2023

Land nr.120441 Blaðastærð A1

Verknúmer 2022-079 Útgáfa G

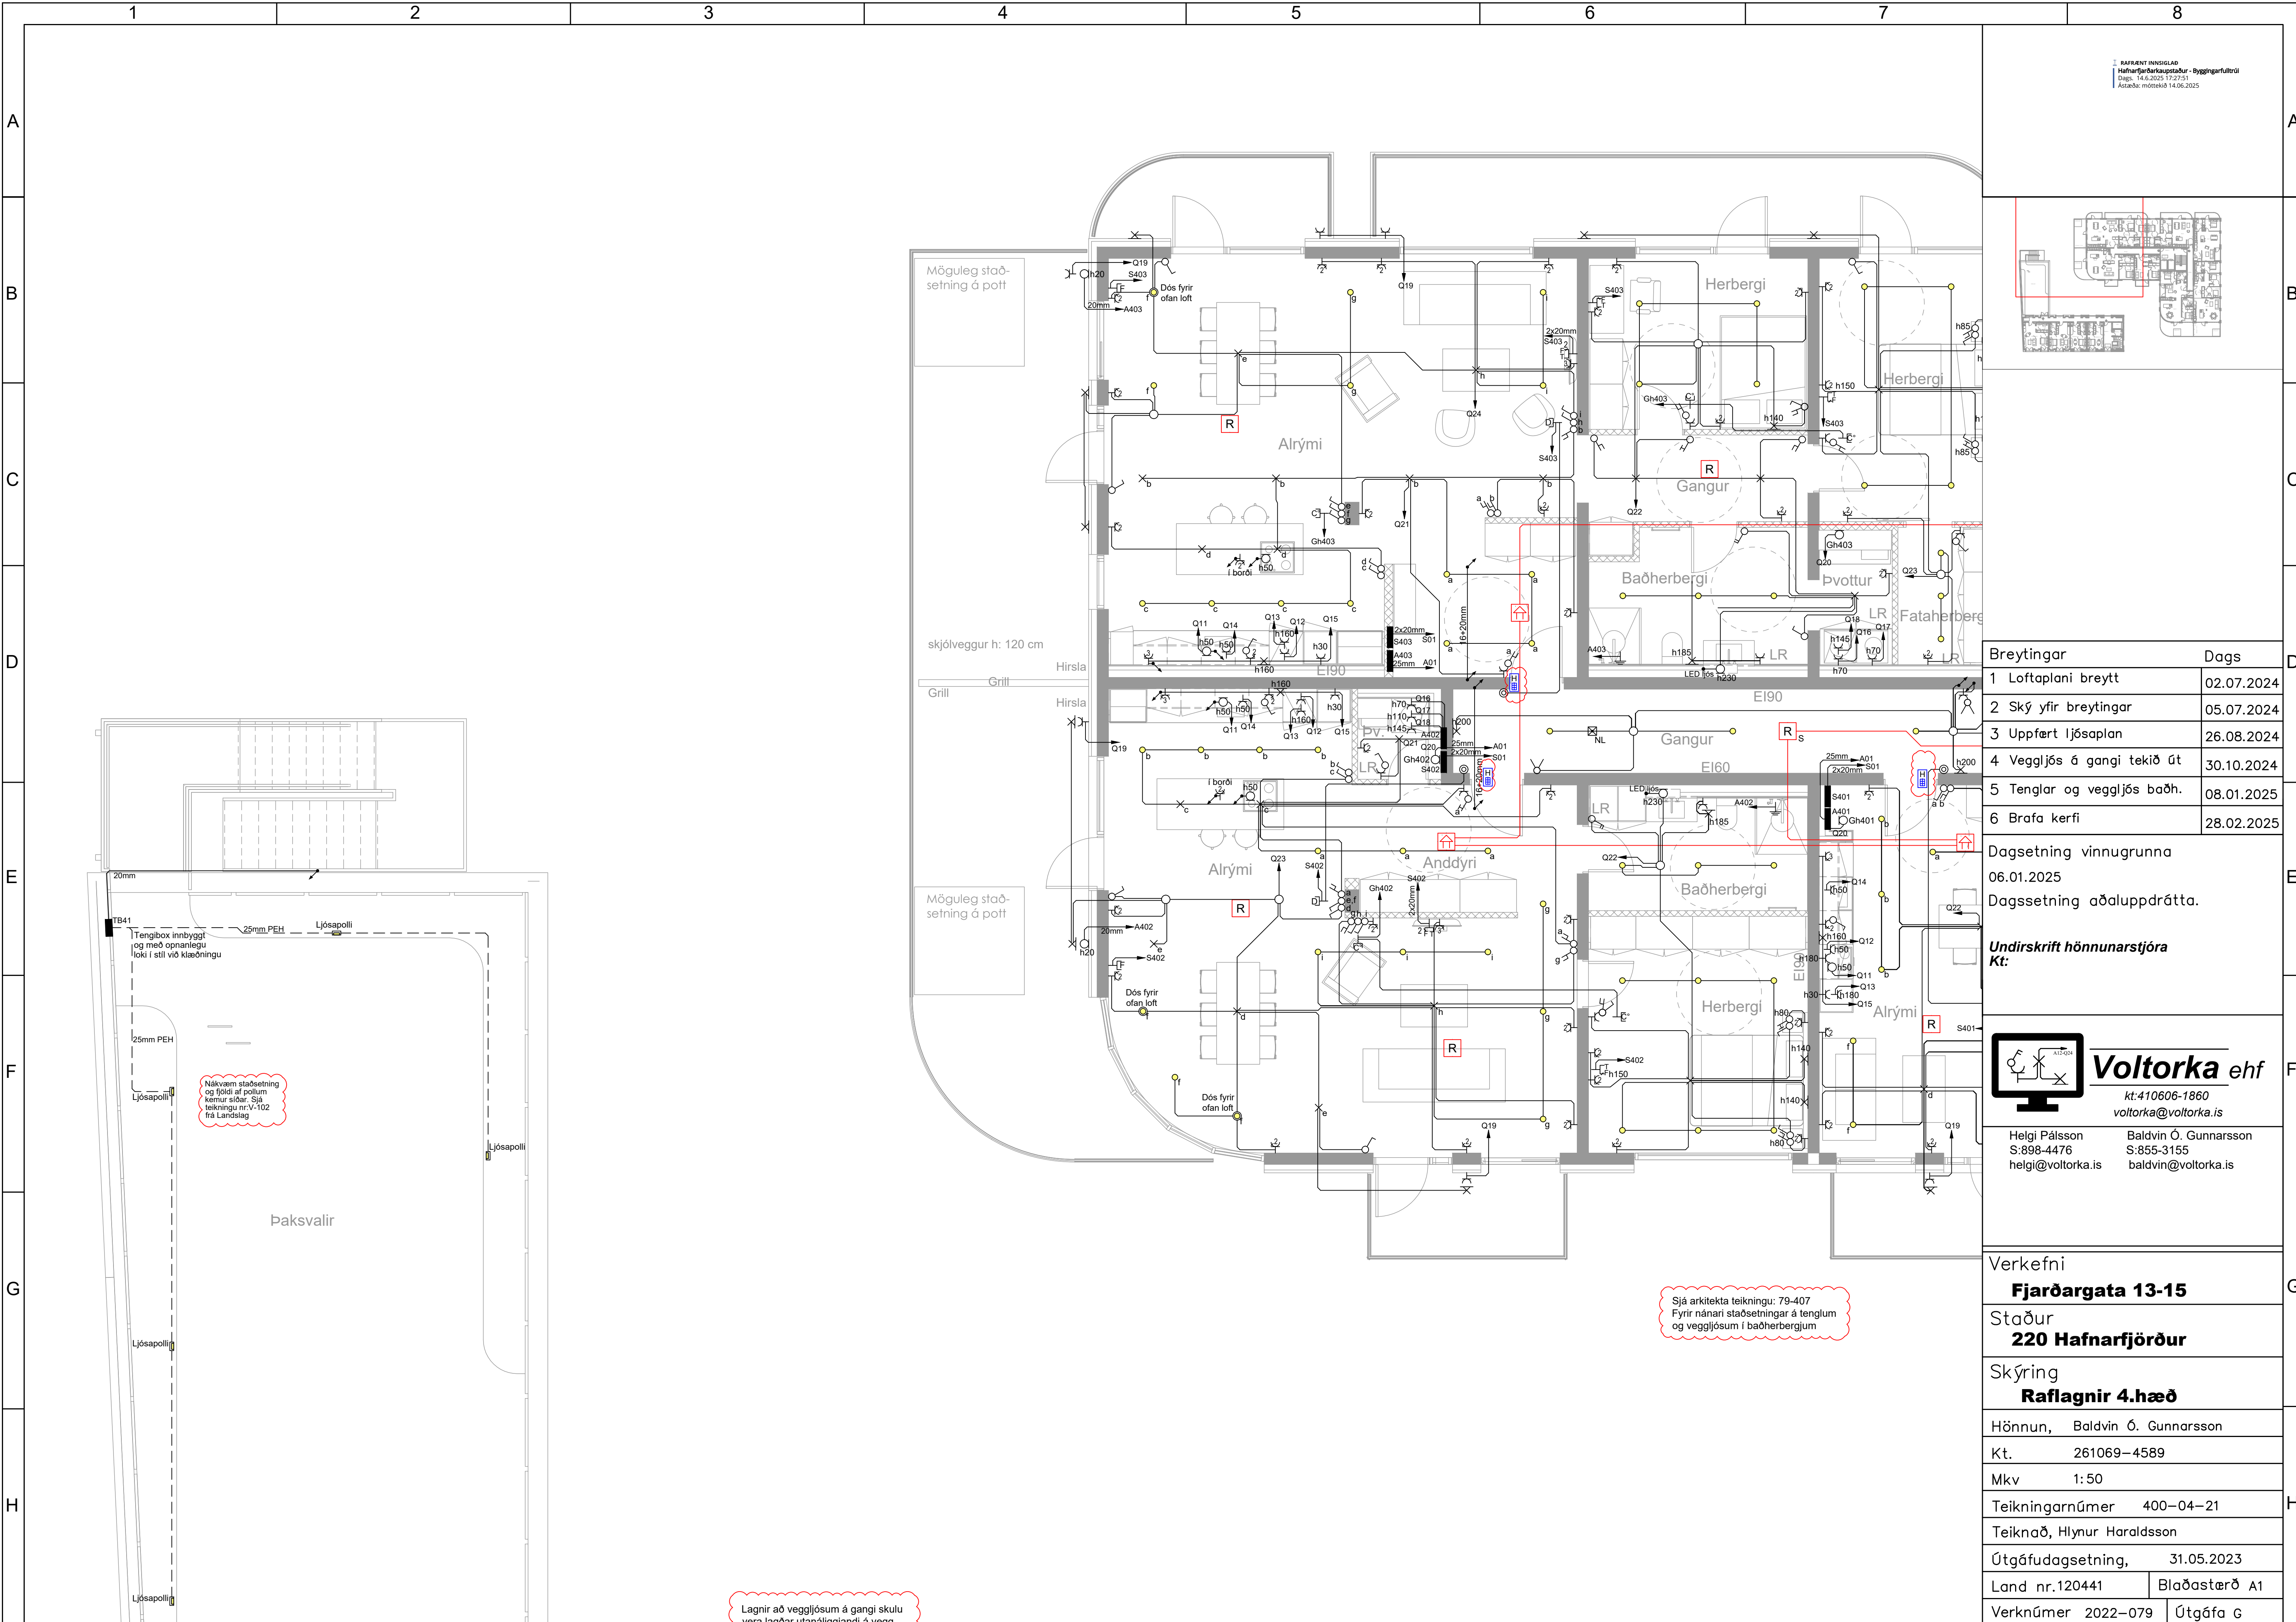


RAFFRÆNT INNIGILAB  
Hafnarfjarðarkaupstaður - Byggingarfulltrúi  
Dags: 14.6.2025 17:27:51  
Ásæðu: móttakið 14.06.2025

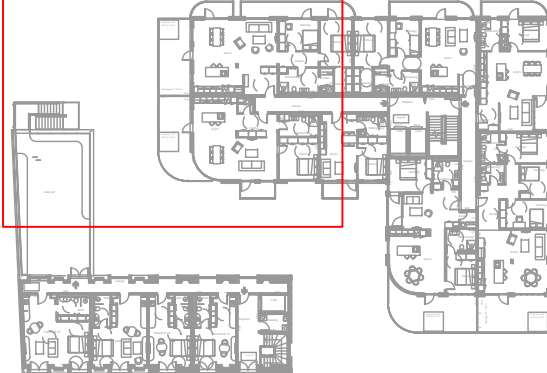

| Breytingar                 | Dags       |
|----------------------------|------------|
| 1 Loftplani breytt         | 02.07.2024 |
| 2 Ský yfir breytingar      | 05.07.2024 |
| 3 Uppfært ljósaplan        | 26.08.2024 |
| 4 Veggjös á gangi tekið út | 30.10.2024 |
| 5 Tenglar og veggjös baðh. | 08.01.2025 |
| 6 Brafa kerfi              | 28.02.2025 |

Dagsetning vinnugrunna  
06.01.2025  
Dagsetning aðaluppdráttu.

Undirskrift hönnunarstjóra  
Kt:

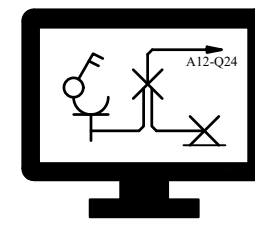

**Voltorka ehf**  
kt:410606-1860  
voltorka@voltorka.is

|                                                  |                                                            |
|--------------------------------------------------|------------------------------------------------------------|
| Helgi Pálsson<br>S:898-4476<br>helgi@voltorka.is | Baldvin Ó. Gunnarsson<br>S:855-3155<br>baldvin@voltorka.is |
|--------------------------------------------------|------------------------------------------------------------|

Verkefni  
**Fjarðargata 13-15**

Staður  
**220 Hafnarfjörður**

Skýring  
**Raflagnir 4.hæð**

Hönnun, Baldvin Ó. Gunnarsson

Kt. 261069-4589

Mkv 1:50

Teikningarnúmer 400-04-21

Teiknað, Hlynur Haraldsson

Útgáfudagsetning, 31.05.2023

Land nr.120441


Blaðastærð A1

Verknúmer 2022-079


Útgáfa G

Lagnir að veggjösúm á gangi skulu vera laðar utanálggiandi á vegg

Sjá arkitekta teikningu: 79-407  
Fyrir nánari staðsetningar á tenglum og veggjösúm í baðherbergjum

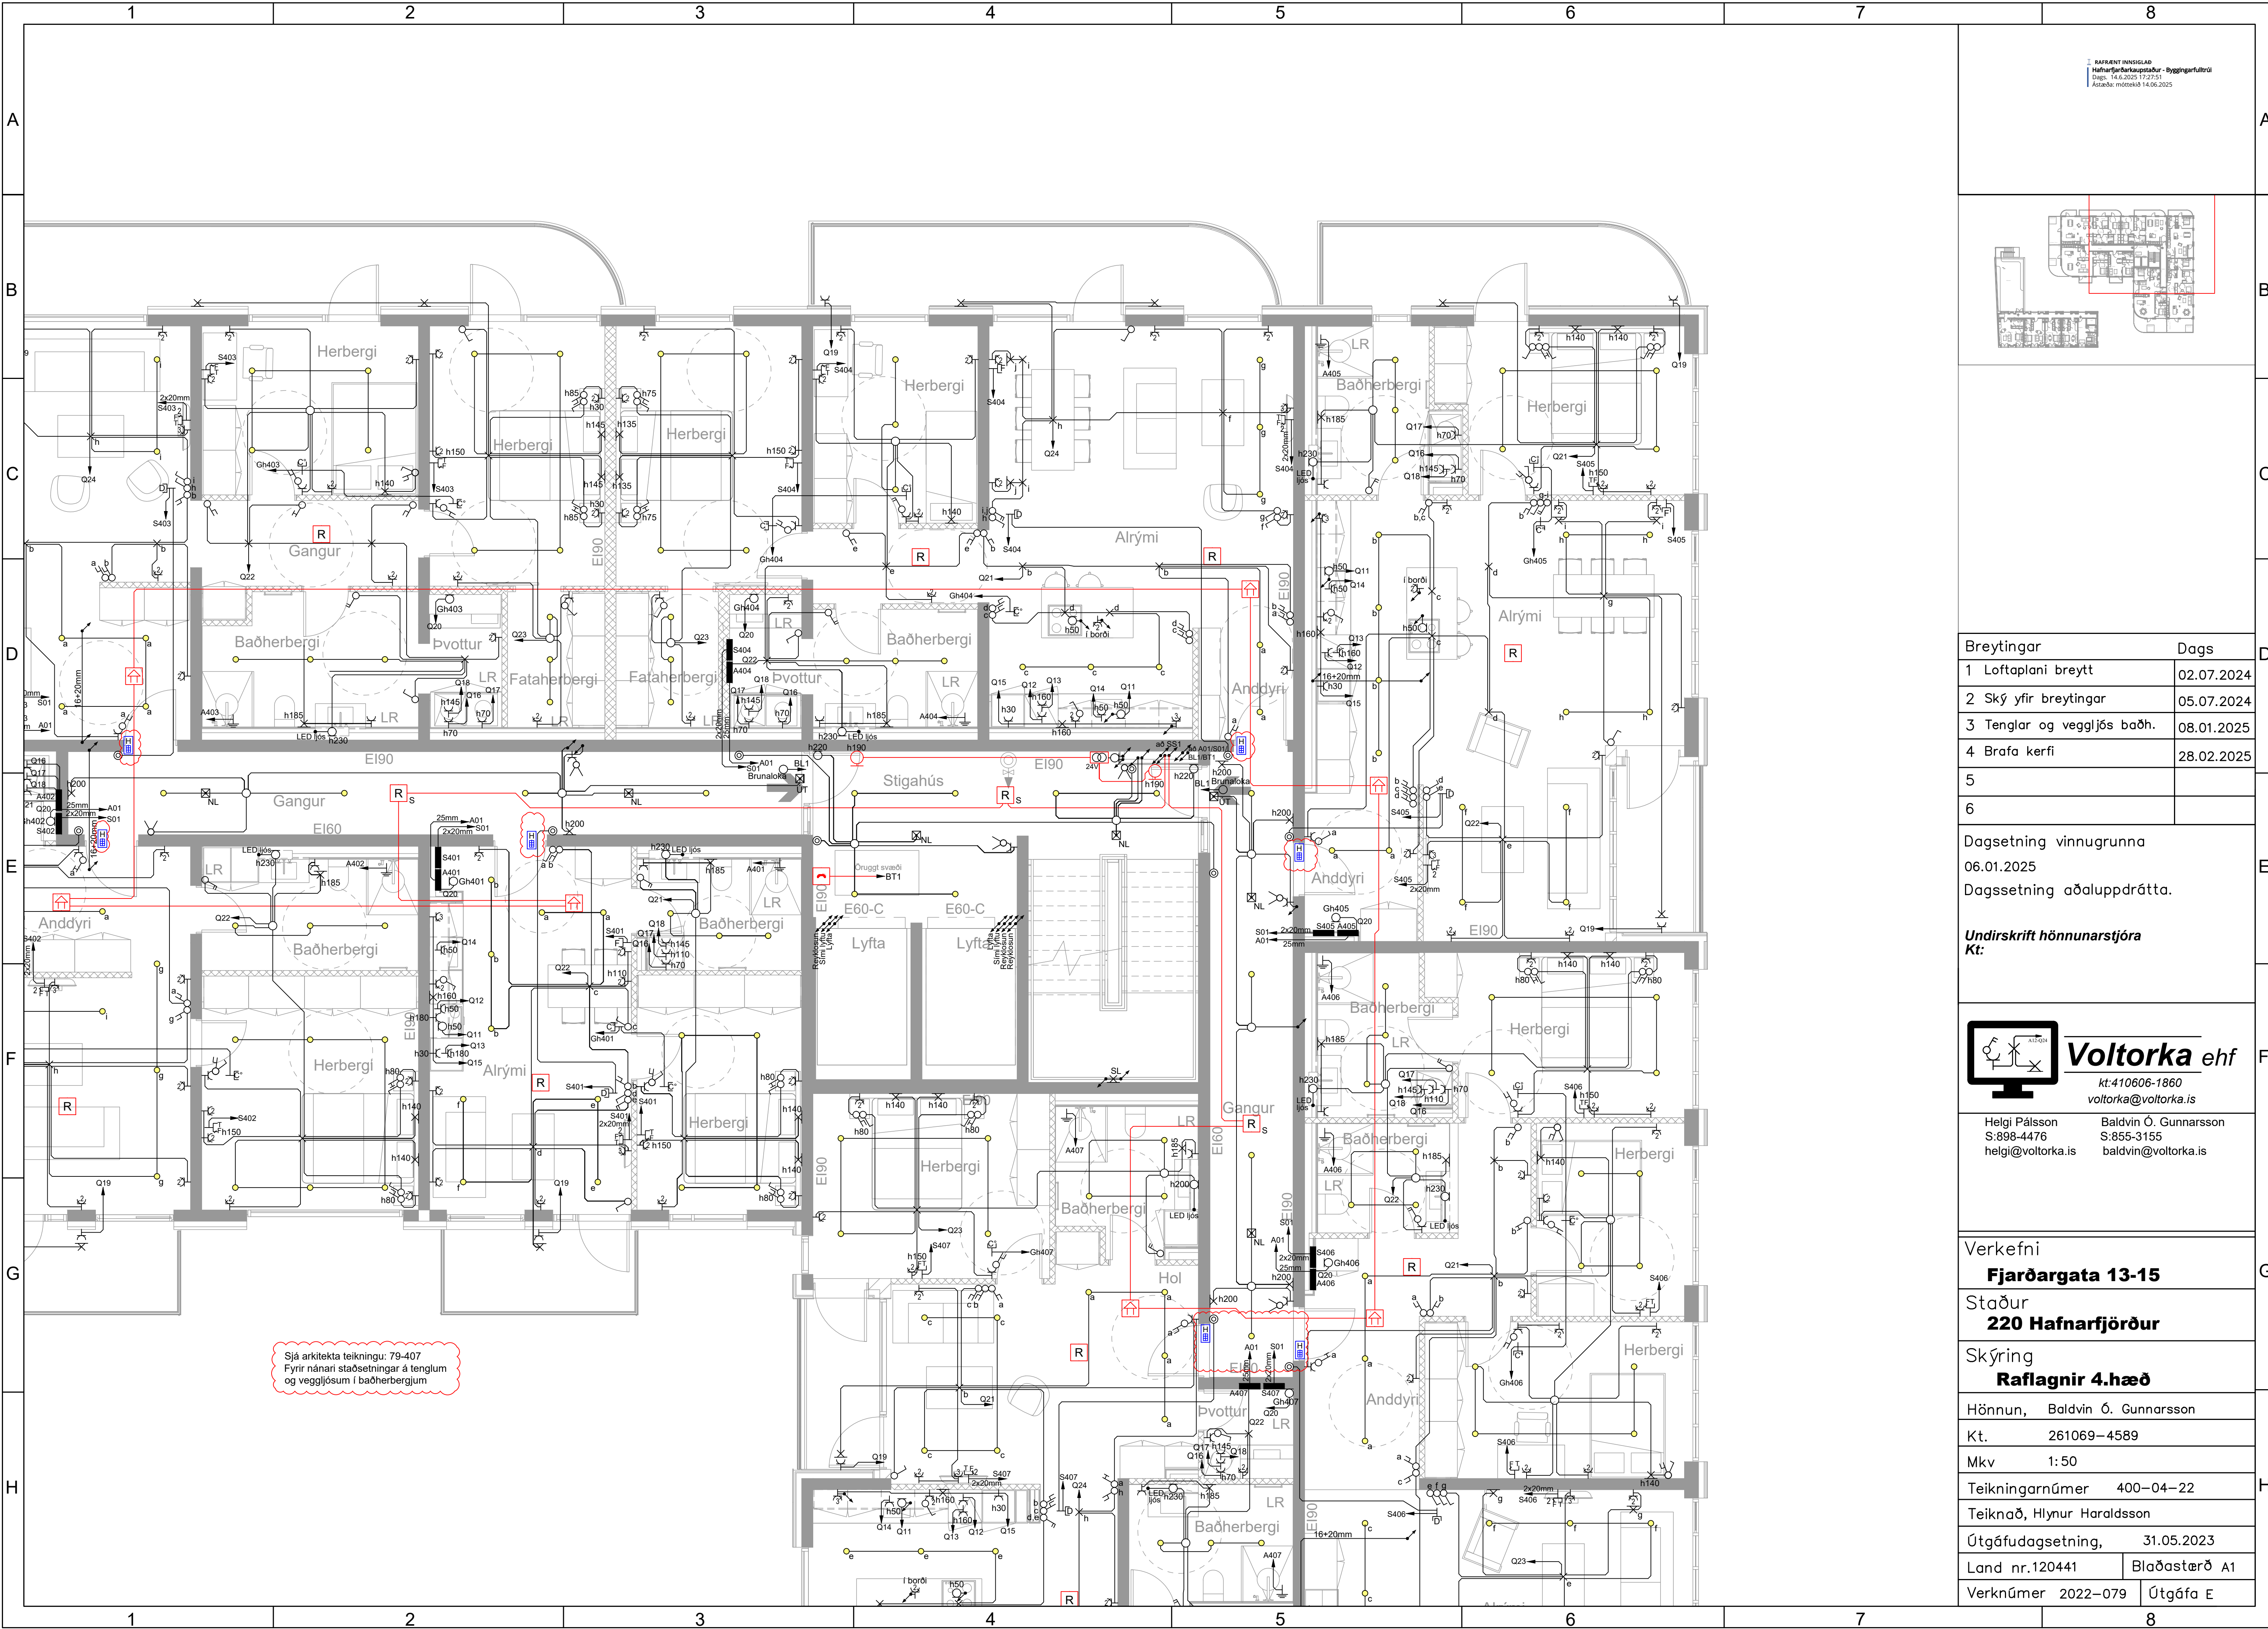

RAFFRÆNT INNIGLAÐ  
Hafnarfjarðarkaupstaður - Byggingarfulltrúi  
Dags: 14.6.2025 17:27:51  
Ásæða: mótekib 14.06.2025

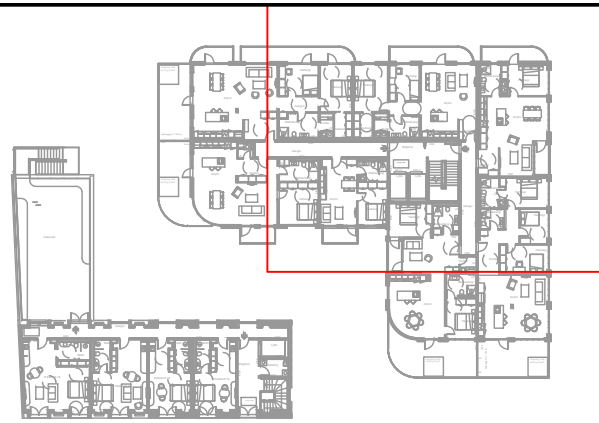

| Breytingar                   | Dags       |
|------------------------------|------------|
| 1 Loftplani breytt           | 02.07.2024 |
| 2 Ský yfir breytingar        | 05.07.2024 |
| 3 Tenglar og veggjólsh baðh. | 08.01.2025 |
| 4 Brafa kerfi                | 28.02.2025 |
| 5                            |            |
| 6                            |            |

Dagsetning vinnugrunna  
06.01.2025  
Dagsetning aðaluppdráttar.

Undirskrift hönnunarstjóra  
Kt:

**Voltorka ehf**  
kt:410606-1860  
voltorka@voltorka.is

|                                                  |                                                            |
|--------------------------------------------------|------------------------------------------------------------|
| Helgi Pálsson<br>S:898-4476<br>helgi@voltorka.is | Baldvin Ó. Gunnarsson<br>S:855-3155<br>baldvin@voltorka.is |
|--------------------------------------------------|------------------------------------------------------------|

Verkefni  
**Fjarðargata 13-15**

Staður  
**220 Hafnarfjörður**

Skýring  
**Raflagnir 4.hæð**

Hönnun, Baldvin Ó. Gunnarsson

Kt. 261069-4589

Mkv 1:50

Teikningarnúmer 400-04-22



Teiknað, Hlynur Haraldsson

Útgáfudagsetning, 31.05.2023

Land nr.120441

Verknúmer 2022-079

Útgáfa E

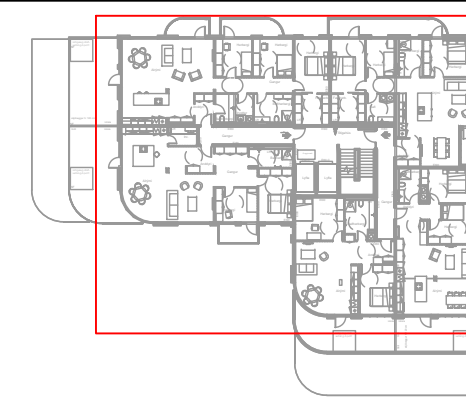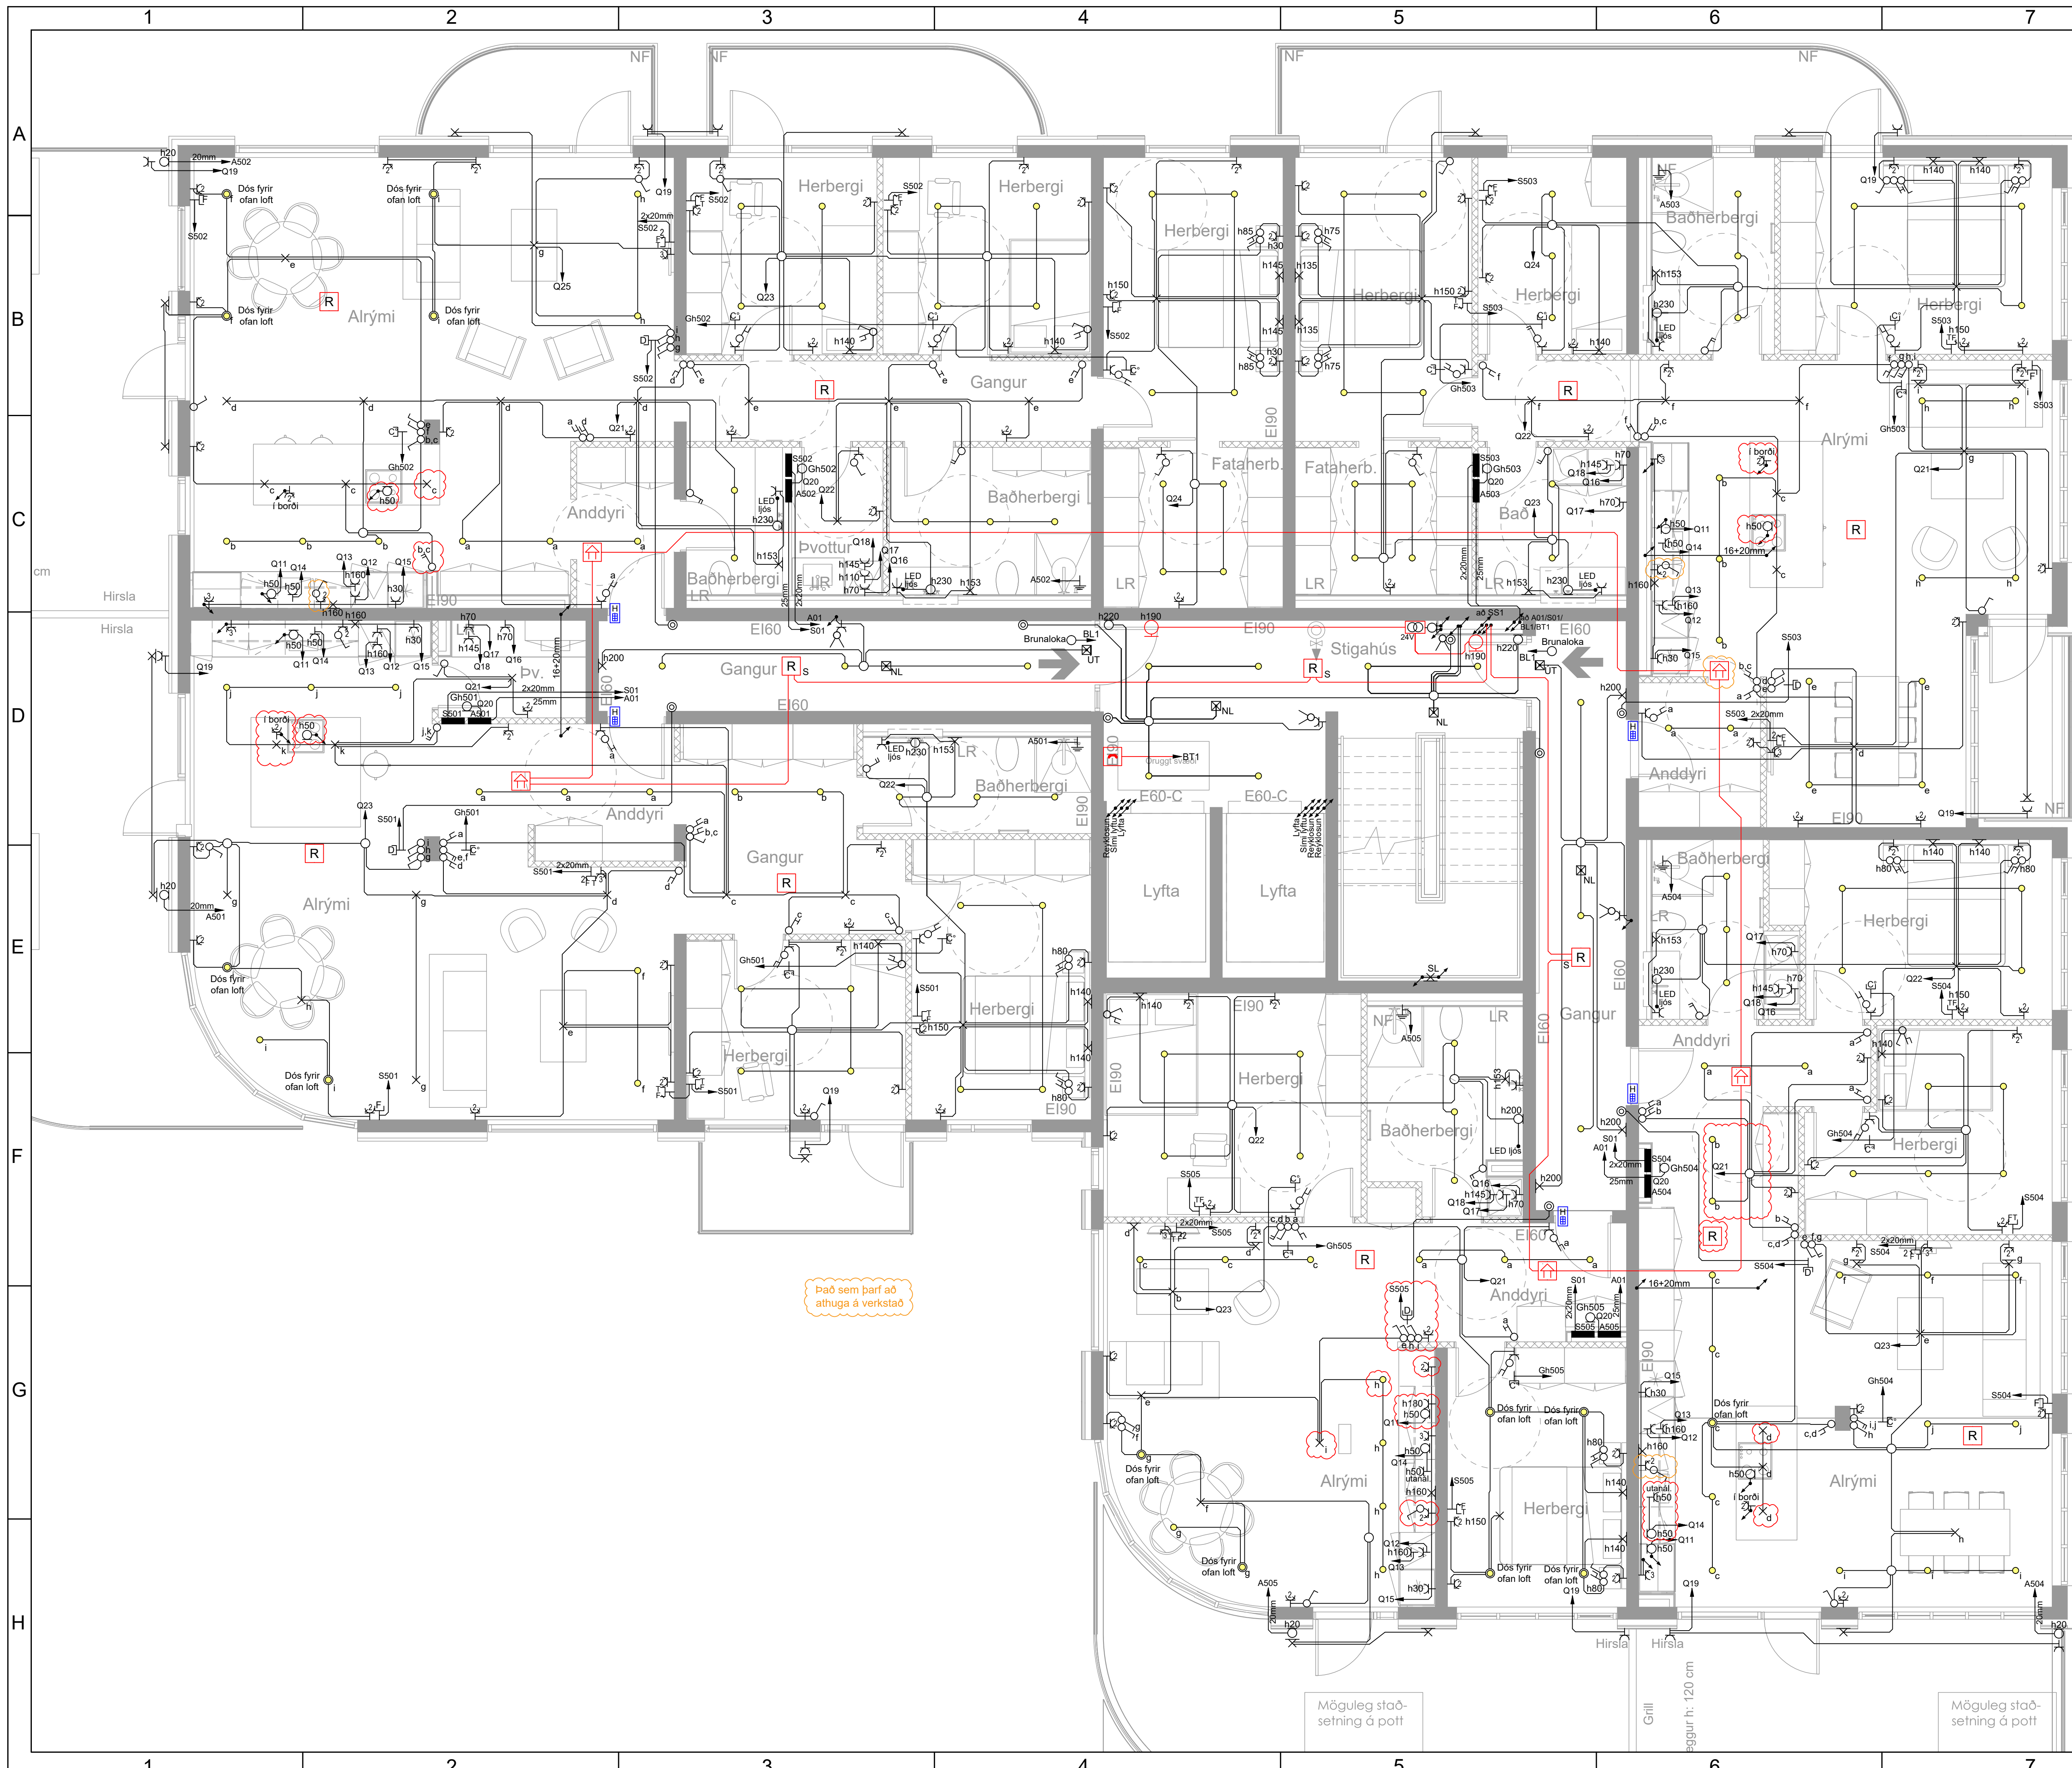

| Breytingar                     | Dags       |
|--------------------------------|------------|
| 7 Breyting merktar í skýi      | 18.03.2025 |
| 8 Breytingar lofti anddyri 504 | 20.03.2025 |
| 9                              |            |
| 10                             |            |
| 11                             |            |
| 12                             |            |

| Breytingar                   | Dags       |
|------------------------------|------------|
| 1 Loftaplani breytt          | 05.07.2024 |
| 2 Reyksk íb.505, ljós íb.501 | 10.07.2024 |
| 3 Uppfært ljósaplan          | 05.09.2024 |
| 4 Baðinnréttingum breytt     | 17.10.2024 |
| 5 Baðinnréttingum breytt     | 27.01.2025 |
| 6 Brafa kerfi                | 28.02.2025 |

Dagsetning vinnugrunna  
17.03.2025  
Dagssetning aðaluppdráttu.

**Undirskrift hönnunarstjóra**  
**Kt:**



|                   |                       |
|-------------------|-----------------------|
| Helgi Pálsson     | Baldvin Ó. Gunnarsson |
| S:898-4476        | S:855-3155            |
| helgi@voltorka.is | baldvin@voltorka.is   |

Verkefni

**Fjarðargata 13-15**

Staður  
**220 Hafnarfjörður**

## Skýring

Hönnun, Baldvin Ó. Gunnarsson

|     |             |
|-----|-------------|
| Kt. | 261069-4589 |
|-----|-------------|

|     |      |
|-----|------|
| Mkv | 1:50 |
|-----|------|

|                 |           |
|-----------------|-----------|
| Teikningarnúmer | 400-05-23 |
|-----------------|-----------|


Teiknað Hlynur Haraldsson

|                  |            |
|------------------|------------|
| Útgáfudagsetning | 31.05.2023 |
|------------------|------------|


|                |                |
|----------------|----------------|


|             |          |          |
|-------------|----------|----------|
| verknnummer | 2022-079 | Utgafa 1 |
|             |          | 3        |

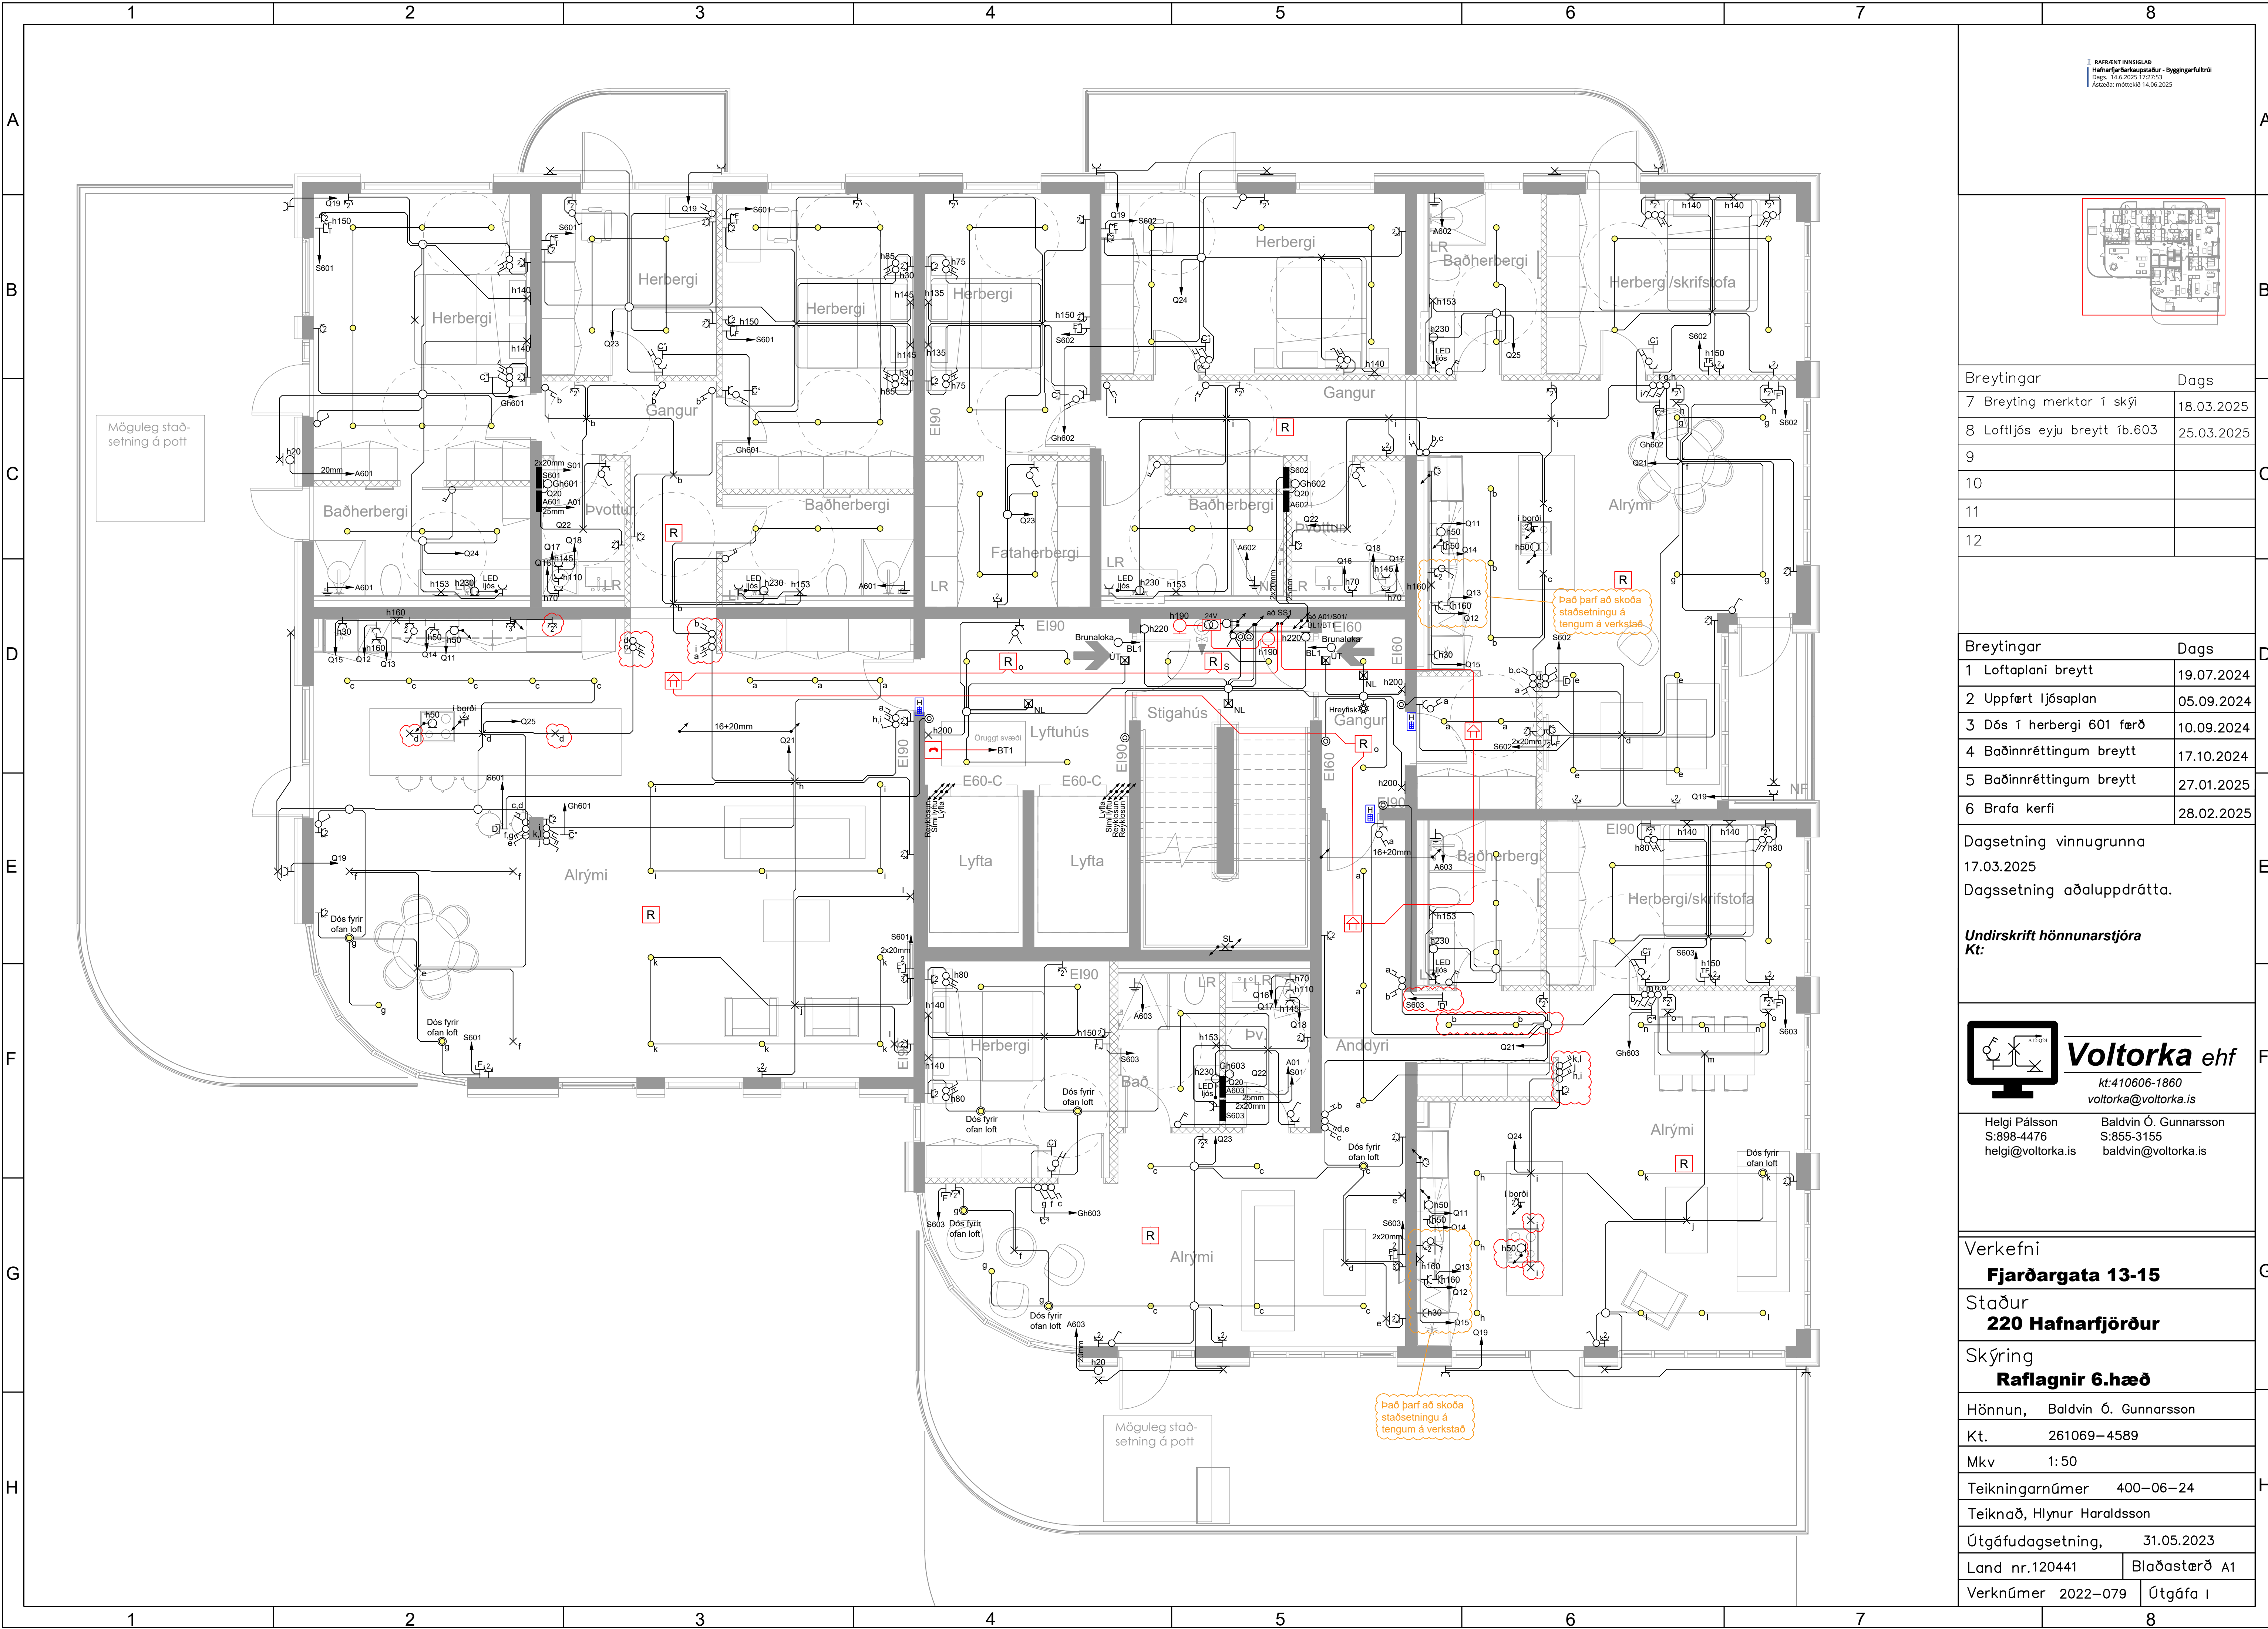

RAFFLENT INNSIGLAD  
Hafnarfjarðarkaupstaður - Byggingarfulltrúi  
Ásæða: mótekú 14.06.2025

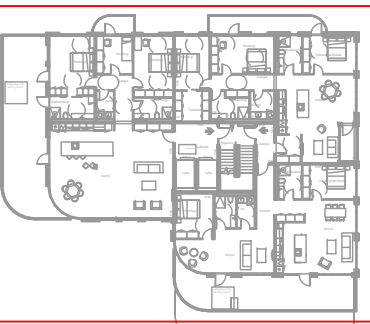

| Breytingar                     | Dags       |
|--------------------------------|------------|
| 7 Breyting merktar í skýi      | 18.03.2025 |
| 8 Loftljós eyju breytt í b.603 | 25.03.2025 |
| 9                              |            |
| 10                             |            |
| 11                             |            |
| 12                             |            |

| Breytingar                | Dags       |
|---------------------------|------------|
| 1 Loftplani breytt        | 19.07.2024 |
| 2 Uppfært ljósaplan       | 05.09.2024 |
| 3 Dós í herbergi 601 færð | 10.09.2024 |
| 4 Baðinnréttingum breytt  | 17.10.2024 |
| 5 Baðinnréttingum breytt  | 27.01.2025 |
| 6 Brafa kerfi             | 28.02.2025 |

Dagsetning vinnugrunna  
17.03.2025  
Dagsetning aðaluppdráttar.

Undirskrift hönnunarstjóra  
Kt:

**Voltorka ehf**  
kt:410606-1860  
voltorka@voltorka.is

|                                                  |                                                            |
|--------------------------------------------------|------------------------------------------------------------|
| Helgi Pálsson<br>S:898-4476<br>helgi@voltorka.is | Baldvin Ó. Gunnarsson<br>S:855-3155<br>baldvin@voltorka.is |
|--------------------------------------------------|------------------------------------------------------------|

Verkefni  
**Fjarðargata 13-15**

Staður  
**220 Hafnarfjörður**

Skýring  
**Raflagnir 6.hæð**

Hönnun, Baldvin Ó. Gunnarsson

Kt. 261069-4589

Mkv 1:50


Teikningarnúmer 400-06-24

Teiknað, Hlynur Haraldsson


Útgáfudagsetning, 31.05.2023

Land nr.120441 Blaðastærð A1

Verknúmer 2022-079 Útgáfa I

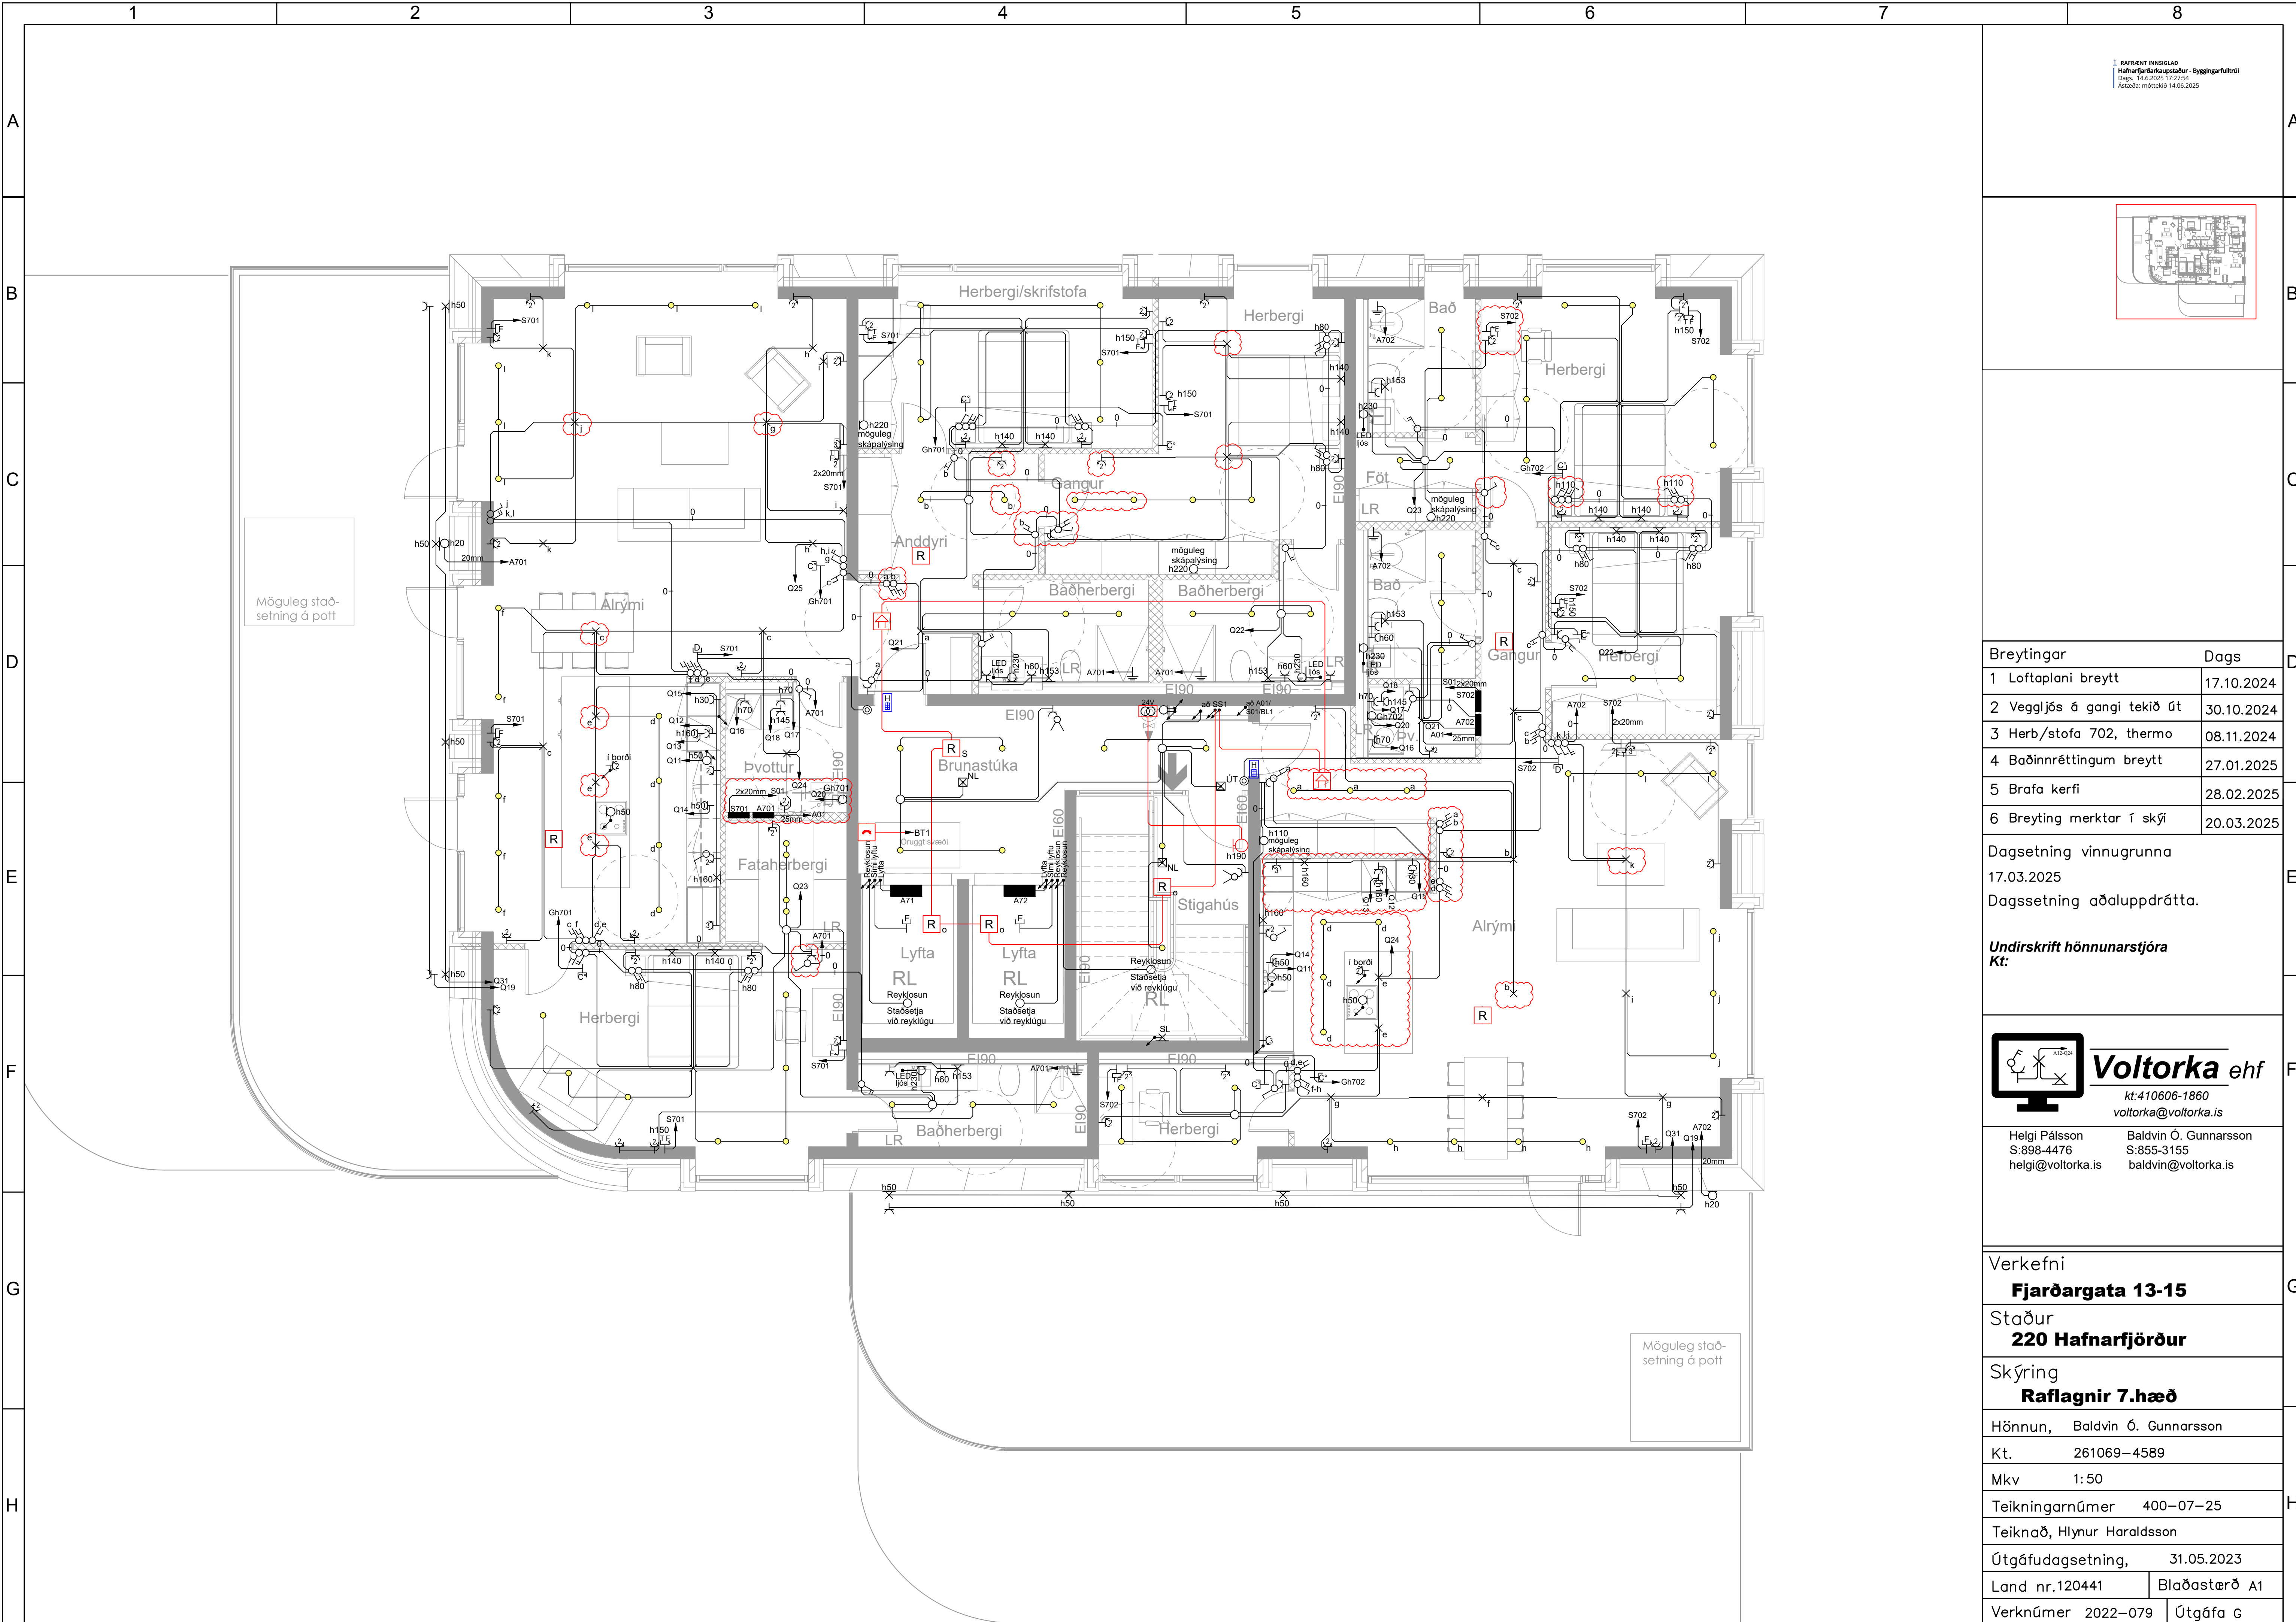

Ástæða: mótekni 14.06.2025

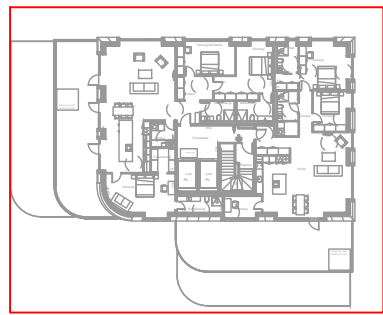

| Breytingar                 | Dags       |
|----------------------------|------------|
| 1 Loftplani breytt         | 17.10.2024 |
| 2 Veggjös á gangi tekið út | 30.10.2024 |
| 3 Herb/stofa 702, thermo   | 08.11.2024 |
| 4 Baðinnréttingum breytt   | 27.01.2025 |
| 5 Brafa kerfi              | 28.02.2025 |
| 6 Breyting merktar í skýi  | 20.03.2025 |

Dagsetning vinnugrunna  
17.03.2025  
Dagsetning aðaluppdráttar.

Undirskrift hönnunarstjóra  
Kt:

**Voltorka ehf**  
kt:410606-1860  
voltorka@voltorka.is

|                                                  |                                                            |
|--------------------------------------------------|------------------------------------------------------------|
| Helgi Pálsson<br>S:898-4476<br>helgi@voltorka.is | Baldvin Ó. Gunnarsson<br>S:855-3155<br>baldvin@voltorka.is |
|--------------------------------------------------|------------------------------------------------------------|

Verkefni  
**Fjarðargata 13-15**

Staður  
**220 Hafnarfjörður**

Skýring  
**Raflagnir 7.hæð**

Hönnun, Baldvin Ó. Gunnarsson

Kt. 261069-4589

Mkv 1:50

Teikningarnúmer 400-07-25


Teiknað, Hlynur Haraldsson

Útgáfudagsetning, 31.05.2023

Land nr.120441 Blaðastærð A1

Verknúmer 2022-079 Útgáfa C



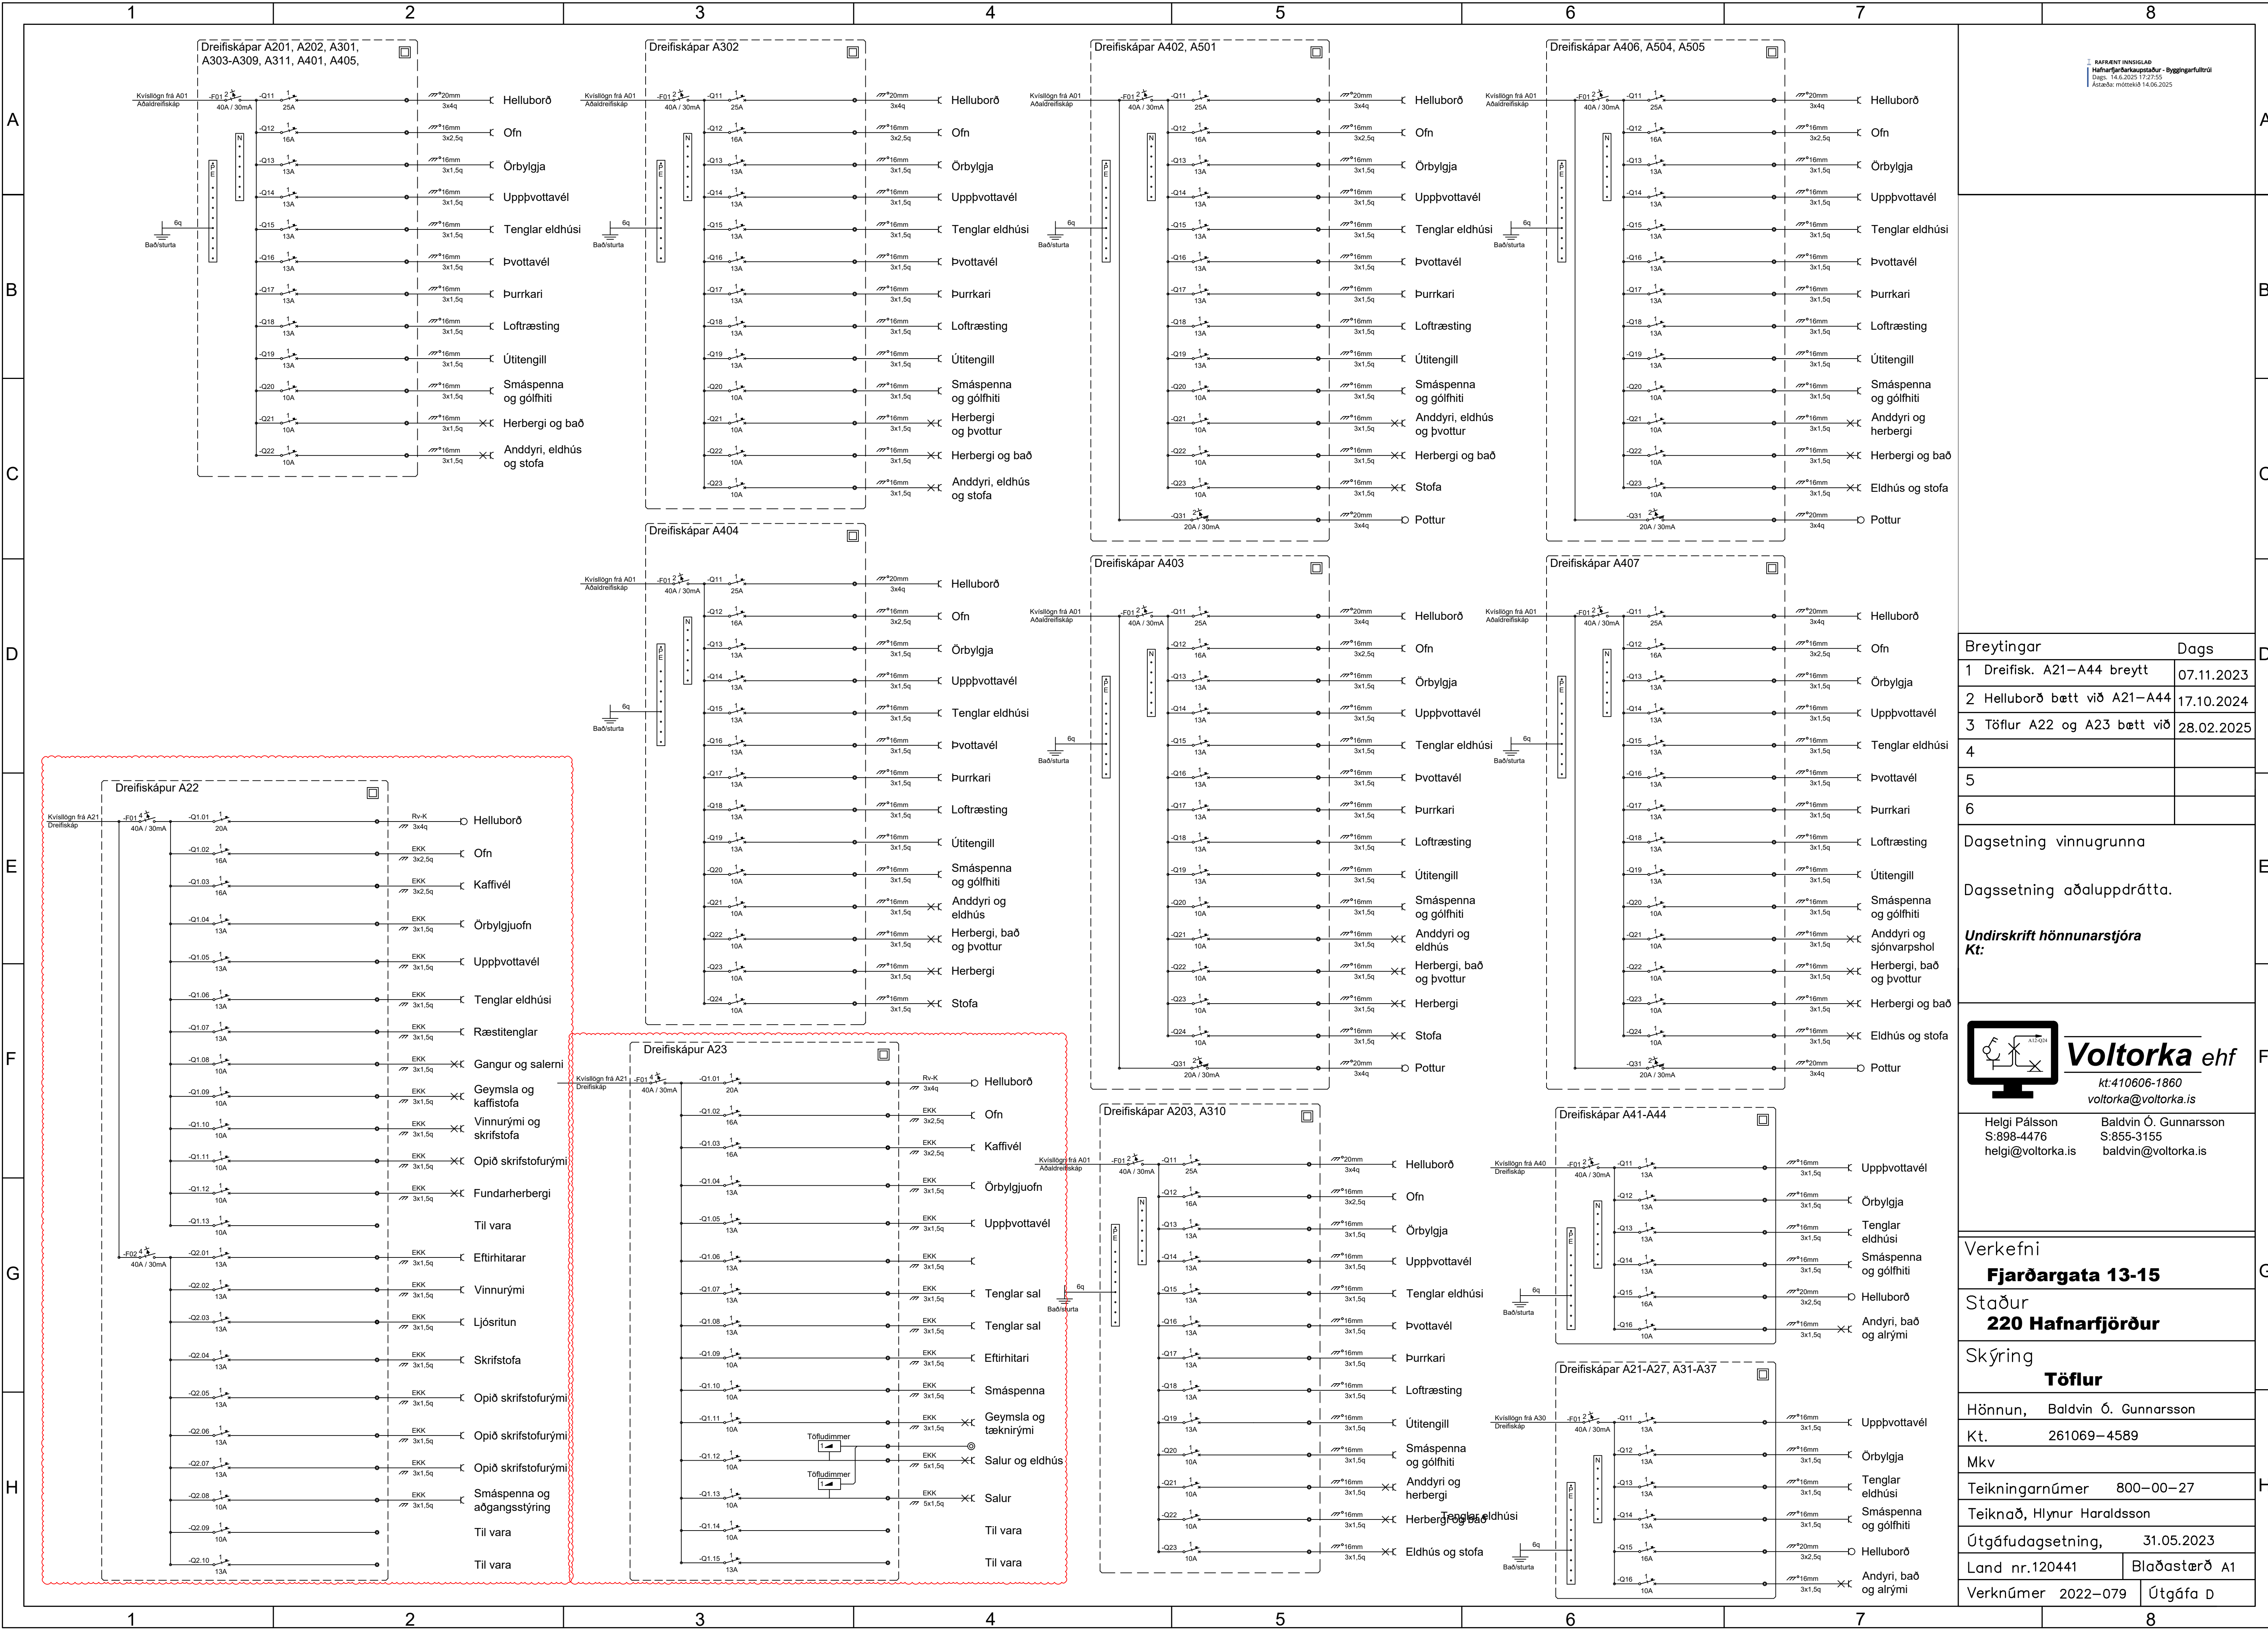


| Breytingar                   | Dags       |
|------------------------------|------------|
| 1 Dreifisk. A21–A44 breytt   | 07.11.2023 |
| 2 Helluborð bætt við A21–A44 | 17.10.2024 |
| 3 Töflur A22 og A23 bætt við | 28.02.2025 |
| 4                            |            |
| 5                            |            |
| 6                            |            |

Dagsetning vinnugrunna

Dagssetning aðaluppráttá.

Undirskrift hönnunarstjóra

Kt:

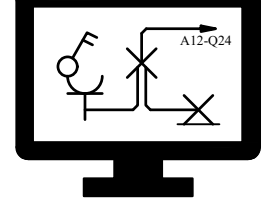


**Voltorka ehf**  
kt:410606-1860  
voltorka@voltorka.is


Helgi Pálsson  
S:898-4476  
helgi@voltorka.is

Baldvin Ó. Gunnarsson  
S:855-3155  
baldvin@voltorka.is

|                            |                          |
|----------------------------|--------------------------|
| Verkefni                   | <b>Fjarðargata 13-15</b> |
| Staður                     | <b>220 Hafnarfjörður</b> |
| Skýring                    | <b>Töflur</b>            |
| Hönnun,                    | Baldvin Ó. Gunnarsson    |
| Kt.                        | 261069–4589              |
| Mkv                        |                          |
| Teikningarnúmer            | 800–00–27                |
| Teiknað, Hlynur Haraldsson |                          |
| Útgáfudagsetning,          | 31.05.2023               |
| Land nr.120441             | Blaðastærð A1            |
| Verknúmer 2022–079         | Útgáfa D                 |



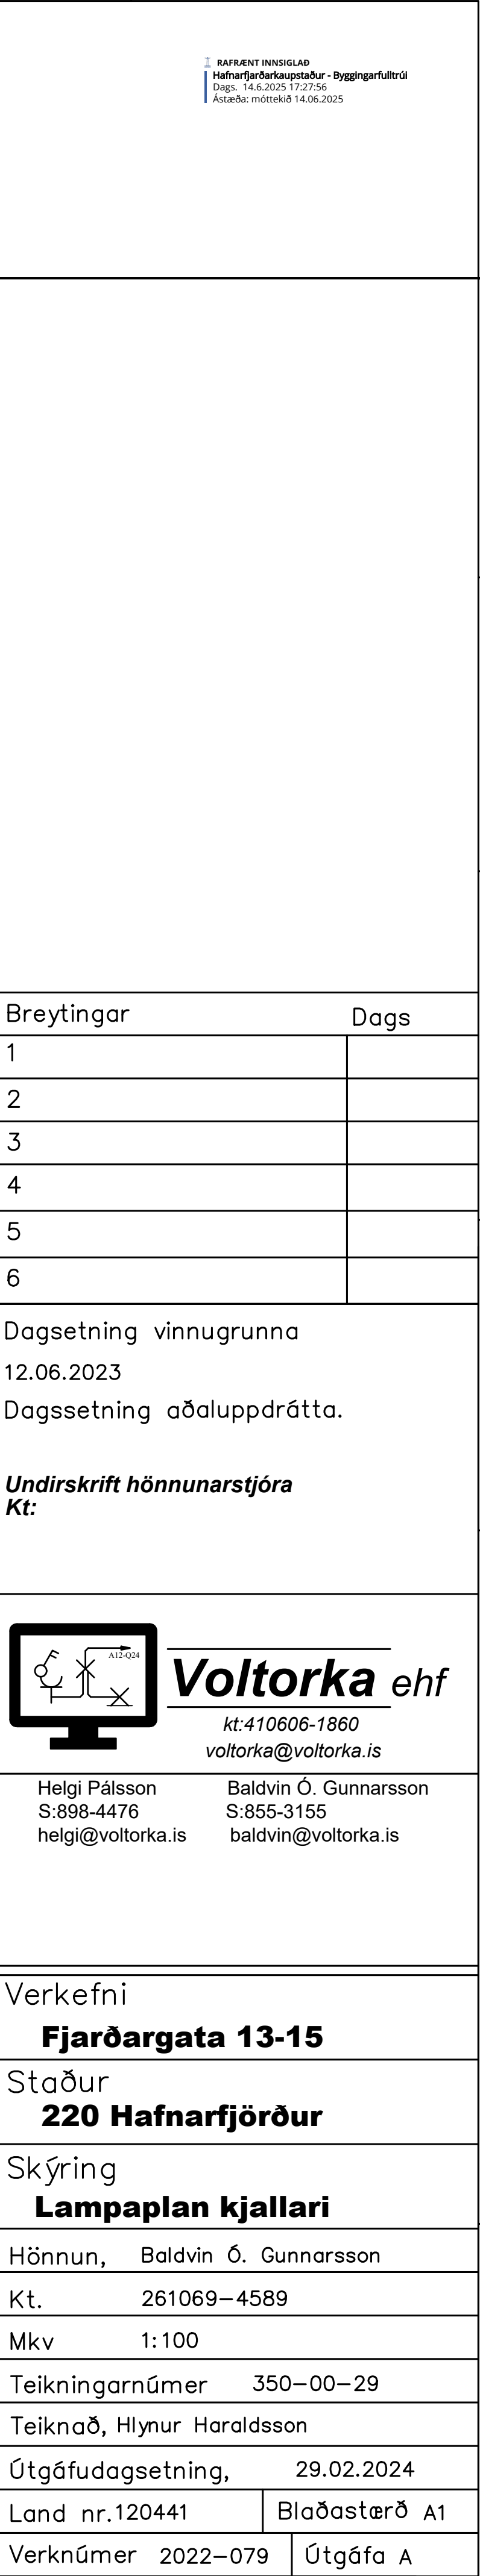

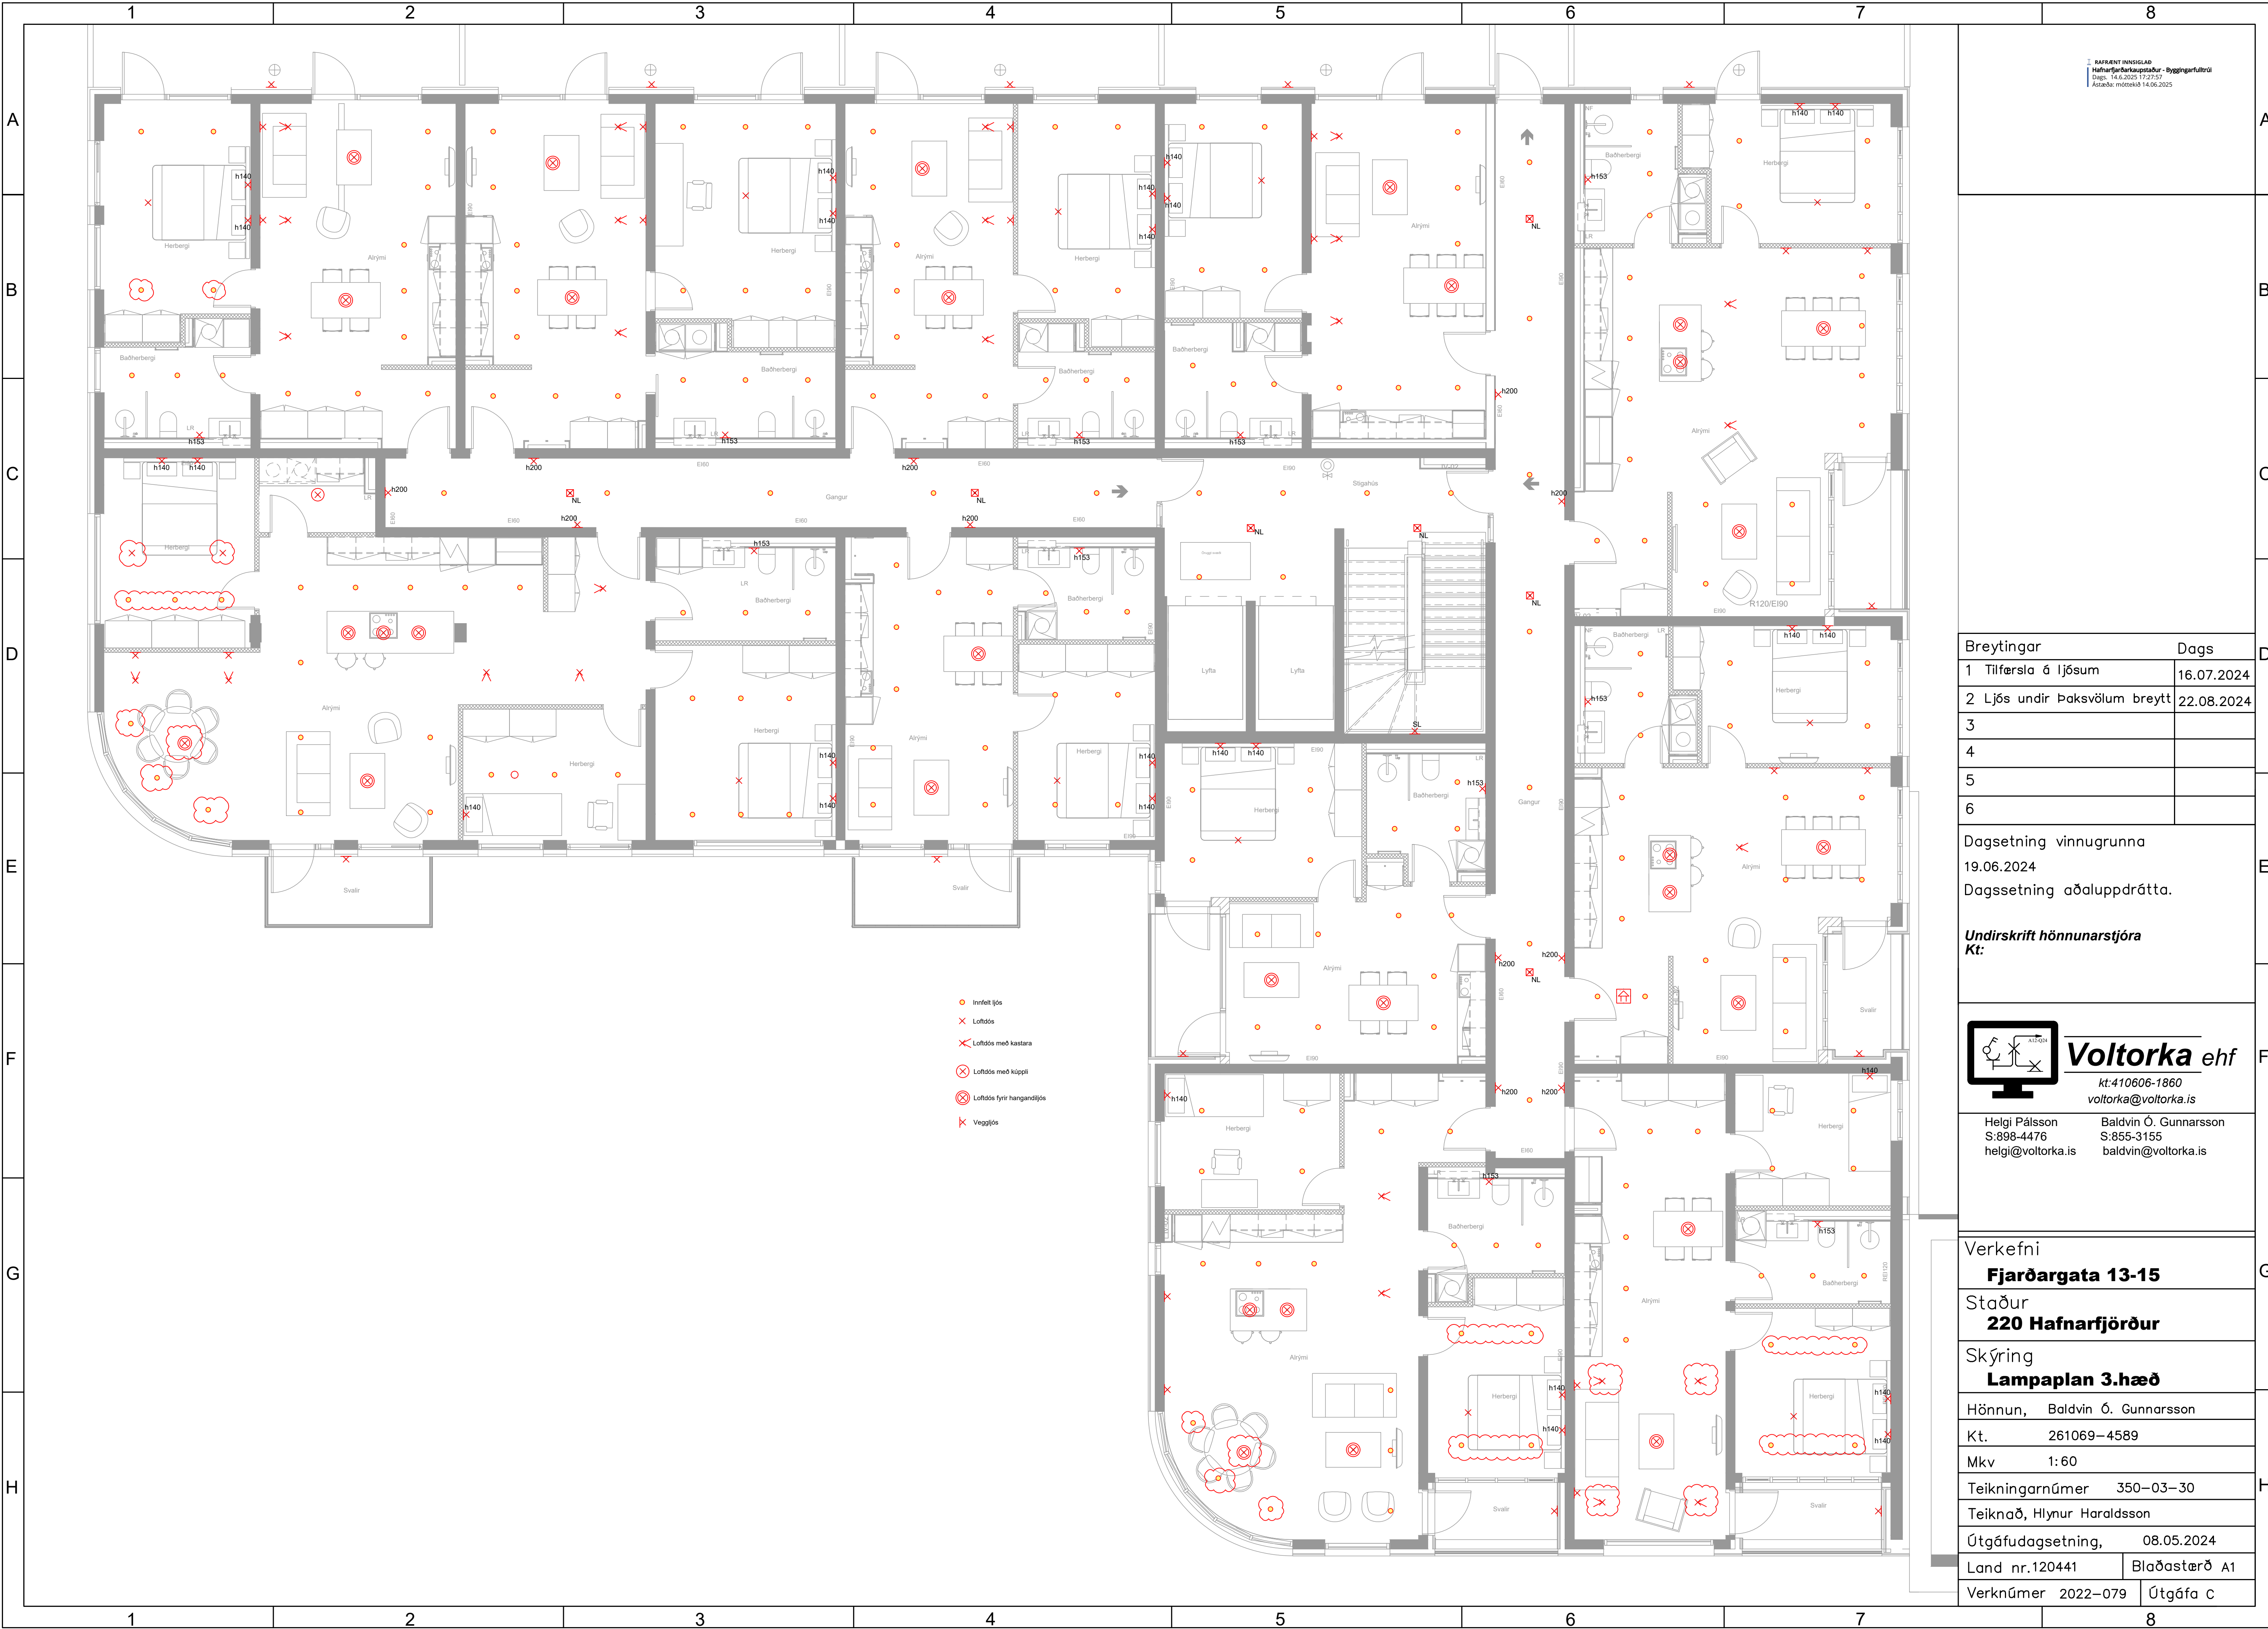

| Breytingar |                             | Dags       |
|------------|-----------------------------|------------|
| 1          | Tilfærsla á ljósum          | 16.07.2024 |
| 2          | Ljós undir þaksvölum breytt | 22.08.2024 |
| 3          |                             |            |
| 4          |                             |            |
| 5          |                             |            |
| 6          |                             |            |

Dagsetning vinnugrunna  
19.06.2024  
Dagsetning aðaluppdráttar.

Undirskrift hönnunarstjóra  
Kt:

**Voltorka ehf**  
kt:410606-1860  
voltorka@voltorka.is

Helgi Pálsson  
S:898-4476  
helgi@voltorka.is

Baldvin Ó. Gunnarsson  
S:855-3155  
baldvin@voltorka.is

|                            |                       |
|----------------------------|-----------------------|
| Verkefni                   |                       |
| <b>Fjarðargata 13-15</b>   |                       |
| Staður                     |                       |
| <b>220 Hafnarfjörður</b>   |                       |
| Skýring                    |                       |
| <b>Lampaplan 3.hæð</b>     |                       |
| Hönnun,                    | Baldvin Ó. Gunnarsson |
| Kt.                        | 261069-4589           |
| Mkv                        | 1:60                  |
| Teikningarnúmer            | 350-03-30             |
| Teiknað, Hlynur Haraldsson |                       |
| Útgáfudagsetning,          | 08.05.2024            |
| Land nr.120441             | Blaðastærð A1         |
| Verknúmer 2022-079         | Útgáfa c              |





RAFFRANT INNIGLAD  
Hafnarfjarðarkaupstaður - Byggingarfulltrúi  
Dags: 14.6.2025 17:27:58  
Ásæða, mótekið 14.06.2025

| Breytingar                    | Dags       |
|-------------------------------|------------|
| 1 Ljós undir þaksvölum breytt | 05.09.2024 |
| 2                             |            |
| 3                             |            |
| 4                             |            |
| 5                             |            |
| 6                             |            |

Dagsetning vinnugrunna  
25.06.2024  
Dagssetning aðaluppdráttar.  
**Undirskrift hönnunarstjóra**  
**Kt:**

**Voltorka ehf**  
kt:410606-1860  
voltorka@voltorka.is

|                                                  |                                                            |
|--------------------------------------------------|------------------------------------------------------------|
| Helgi Pálsson<br>S:898-4476<br>helgi@voltorka.is | Baldvin Ó. Gunnarsson<br>S:855-3155<br>baldvin@voltorka.is |
|--------------------------------------------------|------------------------------------------------------------|

|                                  |               |
|----------------------------------|---------------|
| Verkefni                         |               |
| Fjarðargata 13-15                |               |
| Staður                           |               |
| 220 Hafnarfjörður                |               |
| Skýring                          |               |
| Lampaplan 5.hæð                  |               |
| Hönnun,    Baldvin Ó. Gunnarsson |               |
| Kt.                              | 261069–4589   |
| Mkv                              | 1:50          |
| Teikningarnúmer                  | 350–03–32     |
| Teiknað, Hlynur Haraldsson       |               |
| Útgáfudagsetning,                | 06.07.2024    |
| Land nr.120441                   | Blaðastærð A1 |
| Verknúmer 2022–079               | Útgáfa B      |



|   |                                                            |
|---|------------------------------------------------------------|
| RAPPORT INNSIGLAÐ<br>Hafnarfjarðarkaupstaður - Byggingarfulltrúi<br>Dags: 14.06.2025 17:27:59<br>Ásæða: mótekib 14.06.2025 |                                                            |
|   |                                                            |
| Breytingar   | Dags                                                       |
| 1 Ljós undir þaksvölum breytt                                                                                              | 05.09.2024                                                 |
| 2   |                                                            |
| 3   |                                                            |
| 4   |                                                            |
| 5   |                                                            |
| 6   |                                                            |
| Dagsetning vinnugrunna<br>25.06.2024<br>Dagsetning aðaluppdráttar.                                                         |                                                            |
| Undirskrift hönnunarstjóra<br>Kt:                                                                                          |                                                            |
| <div><div></div><div><b>Voltorka ehf</b><br/>kt:410606-1860<br/>voltorka@voltorka.is</div></div>                           |                                                            |
| Helgi Pálsson<br>S:898-4476<br>helgi@voltorka.is                                                                           | Baldvin Ó. Gunnarsson<br>S:855-3155<br>baldvin@voltorka.is |
| Verkefni<br><b>Fjarðargata 13-15</b>                                                                                       |                                                            |
| Staður<br><b>220 Hafnarfjörður</b>                                                                                         |                                                            |
| Skýring<br><b>Lampaplan 6.hæð</b>                                                                                          |                                                            |
| Hönnun, Baldvin Ó. Gunnarsson                                                                                              |                                                            |
| Kt. 261069-4589   |                                                            |
| Mkv 1:50   |                                                            |
| Teikningarnúmer 350-03-33                                                                                                  |                                                            |
| Teiknað, Hlynur Haraldsson                                                                                                 |                                                            |
| Útgáfudagsetning, 19.07.2024                                                                                               |                                                            |
| Land nr.120441   | Blaðastærð A1                                              |
| Verknúmer 2022-079   | Útgáfa B                                                   |



RAFFRÆNT INNIGLAD  
Hafnarfjarðarkaupstaður - Byggingarfulltrúi  
Dags: 14.6.2025 17:28:50  
Ásæðar, móttækir 14.06.2025

| Breytingar                   | Dags       |
|------------------------------|------------|
| 1 Herb/stofa 702, speglaljós | 08.11.2024 |
| 2                            |            |
| 3                            |            |
| 4                            |            |
| 5                            |            |
| 6                            |            |

Dagsetning vinnugrunna  
07.11.2024  
Dagssetning aðaluppdráttar.

Undirskrift hönnunarstjóra  
Kt:

**Voltorka ehf**  
kt: 410606-1860  
voltorka@voltorka.is

|                                                   |                                                             |
|---------------------------------------------------|-------------------------------------------------------------|
| Helgi Pálsson<br>S: 898-4476<br>helgi@voltorka.is | Baldvin Ó. Gunnarsson<br>S: 855-3155<br>baldvin@voltorka.is |
|---------------------------------------------------|-------------------------------------------------------------|

Verkefni  
**Fjarðargata 13-15**

Staður  
**220 Hafnarfjörður**

Skýring  
**Lampaplan 7.hæð**

Hönnun, Baldvin Ó. Gunnarsson

Kt. 261069-4589

Mkv 1:50

Teikningarnúmer 350-03-34

Teiknað, Hlynur Haraldsson

Útgáfudagsetning, 07.06.2024

Land nr.120441 Blaðastærð A1

Verknúmer 2022-079 Útgáfa B



RAFFRÉNT INNIGLAD  
Hafnarfjarðarkaupstaður - Byggingarfulltrúi  
Dags: 14.6.2025 17:28:51  
Ásæða: móttakið 14.06.2025

| Breytingar | Dags |
|------------|------|
| 1          |      |
| 2          |      |
| 3          |      |
| 4          |      |
| 5          |      |
| 6          |      |

Dagsetning vinnugrunna  
25.06.2024  
Dagsetning aðaluppdráttar.

Undirskrift hönnunarstjóra  
Kt:

**Voltorka ehf**  
kt:410606-1860  
voltorka@voltorka.is

|                                                  |                                                            |
|--------------------------------------------------|------------------------------------------------------------|
| Helgi Pálsson<br>S:898-4476<br>helgi@voltorka.is | Baldvin Ó. Gunnarsson<br>S:855-3155<br>baldvin@voltorka.is |
|--------------------------------------------------|------------------------------------------------------------|

Verkefni  
**Fjarðargata 13-15**

Staður  
**220 Hafnarfjörður**

Skýring  
**Lampaplan 2.hæð**

Hönnun, Baldvin Ó. Gunnarsson

Kt. 261069-4589

Mkv 1:50


Teikningarnúmer 350-02-35

Teiknað, Hlynur Haraldsson

Útgáfudagsetning, 25.06.2024

Land nr.120441 Blaðastærð A1

Verknúmer 2022-079 Útgáfa A

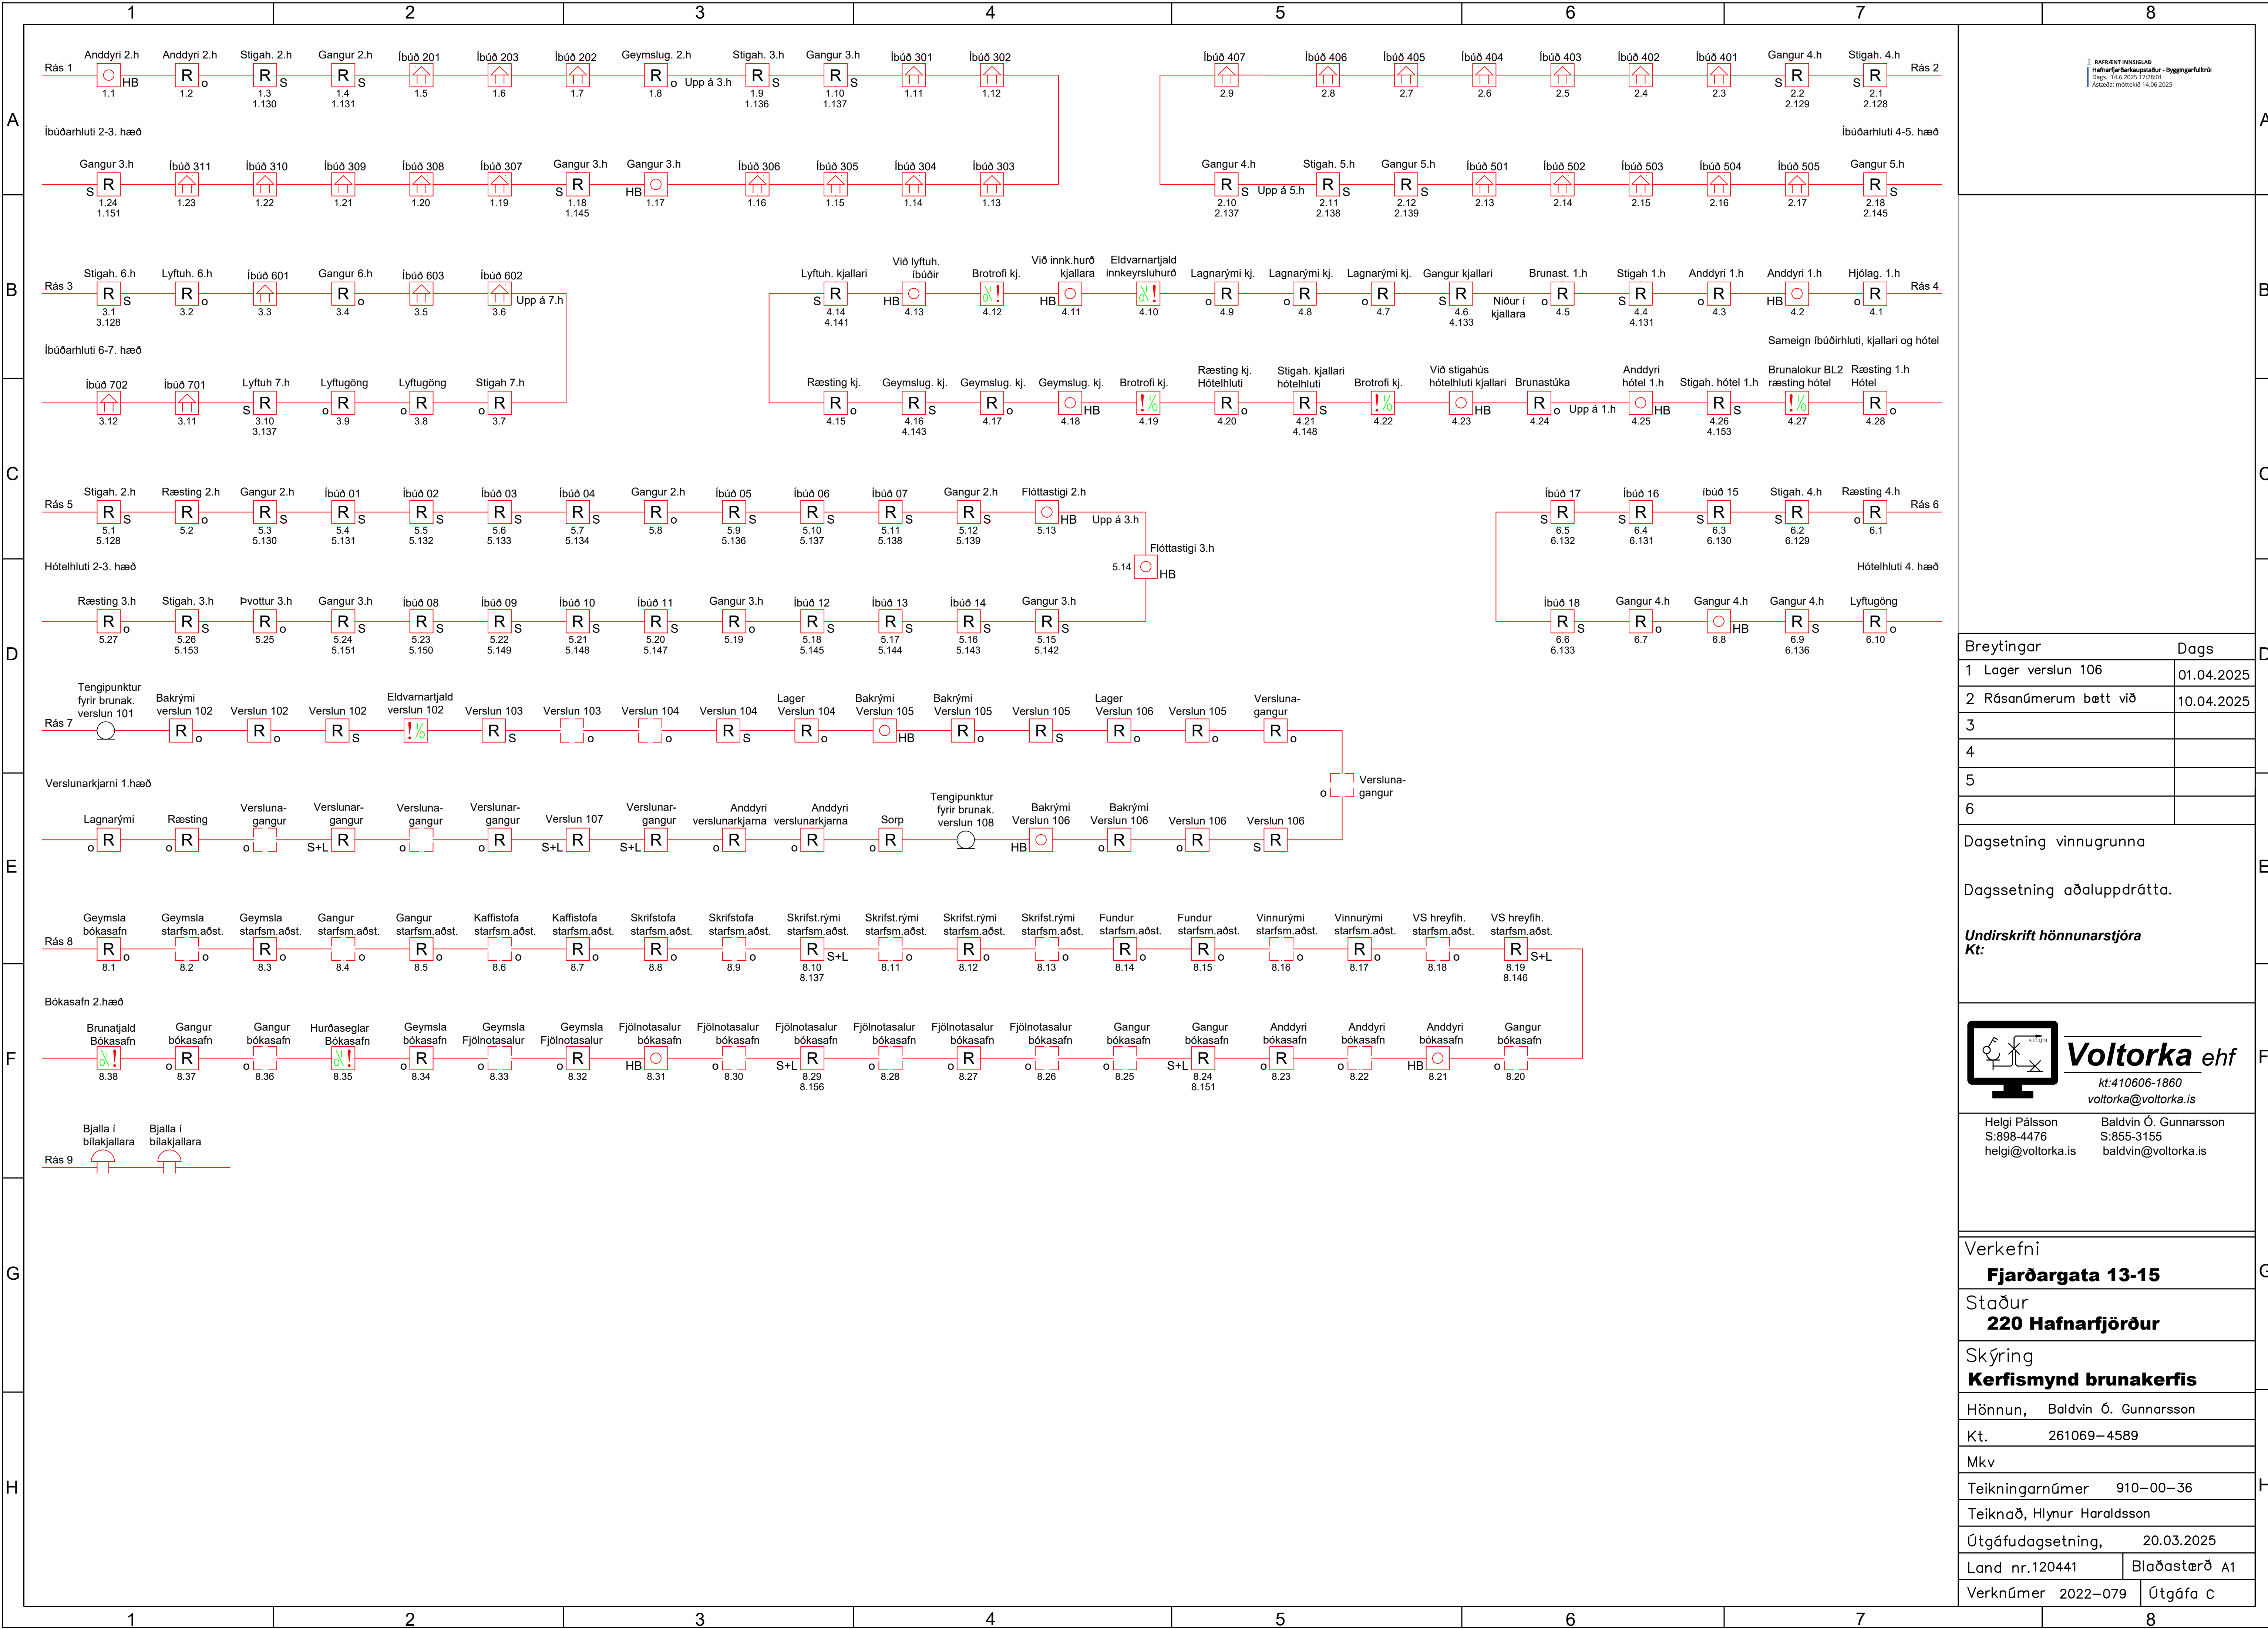

| Breytingar   |                      | Dags          |
|---|----------------------|---------------|
| 1   | Lager verslun 106    | 01.04.2025    |
| 2   | Rásanúmerum bætt við | 10.04.2025    |
| 3   |                      |               |
| 4   |                      |               |
| 5   |                      |               |
| 6   |                      |               |
| Dagsetning vinnugrunna   |                      |               |
| Dagssetning aðaluppdrátta.   |                      |               |
| Undirskrift hönnunarstjóra   |                      |               |
| Kt:   |                      |               |
| <div><div></div><div><div><b>Voltorka ehf</b></div><div>kt:410606-1860</div><div>voltorka@voltorka.is</div></div></div>                                                             |                      |               |
| <div><div>Helgi Pálsson</div><div>S:898-4476</div><div>helgi@voltorka.is</div></div> <div><div>Baldvin Ó. Gunnarsson</div><div>S:855-3155</div><div>baldvin@voltorka.is</div></div> |                      |               |
| Verkefni   |                      |               |
| Fjarðargata 13-15   |                      |               |
| Staður   |                      |               |
| 220 Hafnarfjörður   |                      |               |
| Skýring   |                      |               |
| Kerfismynd brunakerfis   |                      |               |
| Hönnun, Baldvin Ó. Gunnarsson   |                      |               |
| Kt. 261069-4589   |                      |               |
| Mkv   |                      |               |
| Teikningarnúmer 910-00-36   |                      |               |
| Teiknað, Hlynur Haraldsson   |                      |               |
| Útgáfudagsetning, 20.03.2025   |                      |               |
| Land nr.120441   |                      | Blaðastærð A1 |
| Verknúmer 2022-079   |                      | Útgáfa c      |