

FORNUBÚÐIR 5 - LYKILMYND

ÁRITUN HÖNNUNARSTJÓRA: KT.

BR.	DAGS.	BREYTING.	HA.
A	03.02.2020	3.ja fasa kaffivél, Eldhús	SÍS
B	11.02.2019	Serverherbergi	SÍS




STRANDGATA 11, HAFNARFJÖRDUR s. 8644280 / 8984393. www.umsjaef.is

VERKHEITI:
**FORNUBÚÐIR 5
HAFNARFJÖRDUR**


TEIKNINGAHEITI:
**LÁGSPENNULAGNIR
1.HÆÐ
HLUTI 1**

HÁNNAD:	TEIKNAD:	YFIRFARID:	
SÍS	SÍS	JJ	
DAGS. ÚTG:	DAGS. BREYT:	MÆLIKVARDI:	BLADSTÆRD:
09.08.2019		1:50	A1
VERKNUMER:	TEIKNINGANUMER:	UTG:	
17-023	R4.1.01	B	

SAMPYKKT: KT.
Sigurður Í. Sigurjónsson 200277-3929

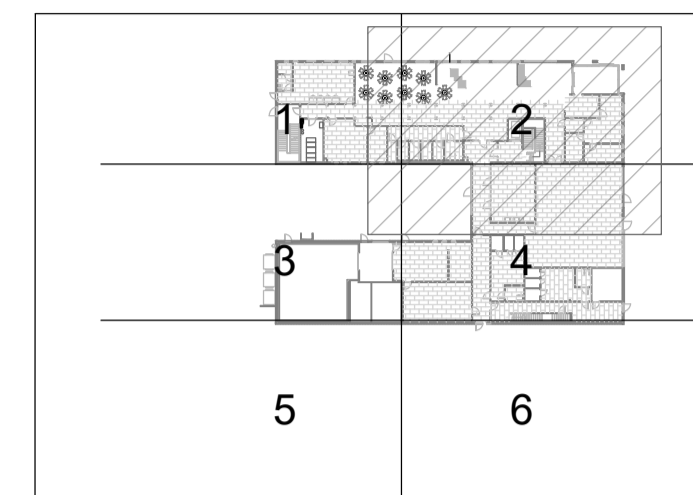

FORNUBÚÐIR 5 - LYKILMYND

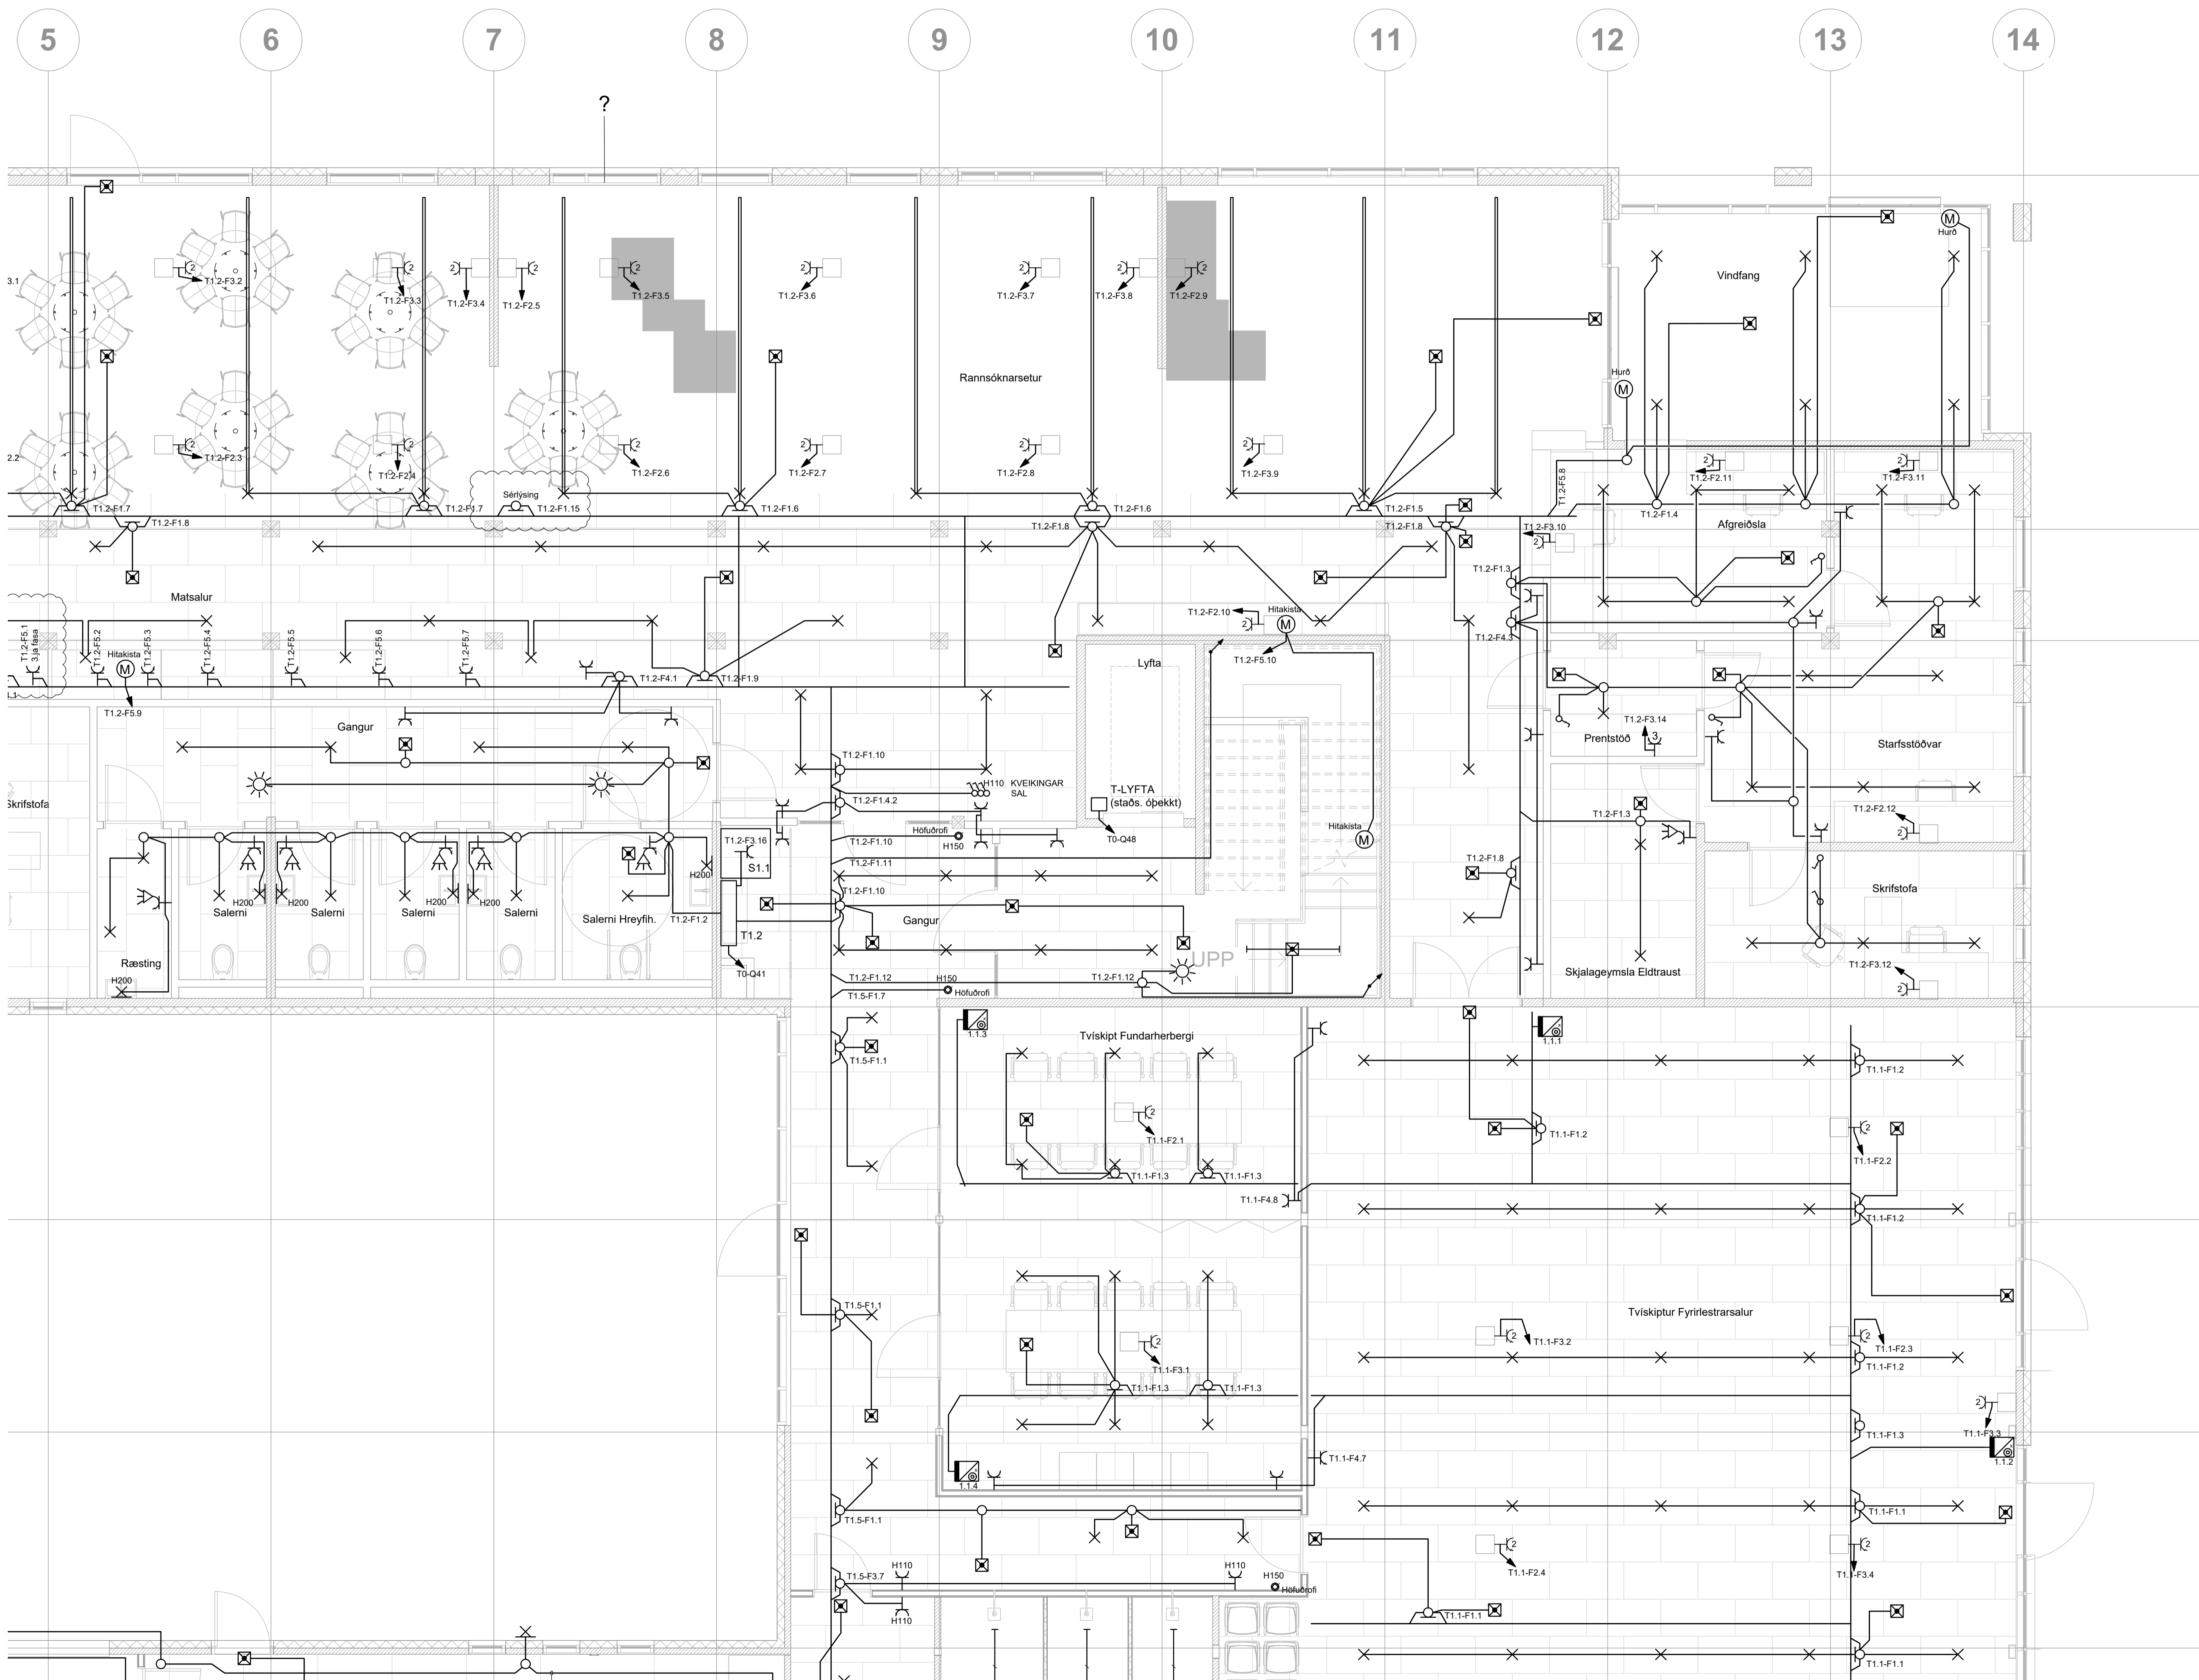

ÁRITUN HÖNNUNARSTJÓRA: KT.

BR.	DAGS.	BREYTING.	HA.
A	03.02.2020	Grein matsalur f. sérifysingu	SÍS




STRANDGATA 11, HAFNARFJÖRÐUR s. 8644280 / 8984393. www.umsjaef.is

VERKHEITI:
**FORNUBÚÐIR 5
HAFNARFJÖRÐUR**


TEIKNINGAHEITI:
**LÁGSPENNULLAGNIR
1.HÆÐ
HLUTI 2**

HÁNNÁÐ:	TEIKNÁÐ:	YFIRFARIÐ:
SÍS	SÍS	JJ
DAGS. ÚTG:	DAGS. BREYT:	MÆLIKVARÐI:
09.08.2019	1:50	A1
VERKNUMER:	TEIKNINGANUMER:	UTG:
17-023	R4.1.02	A

SAMPYKKT: KT.
Sigurður Í. Sigurjónsson 200277-3929

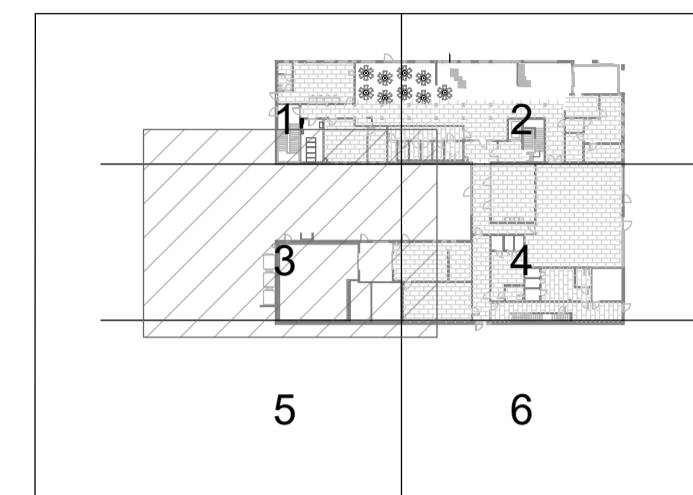

FORNUBÚÐIR 5 - LYKILMYND

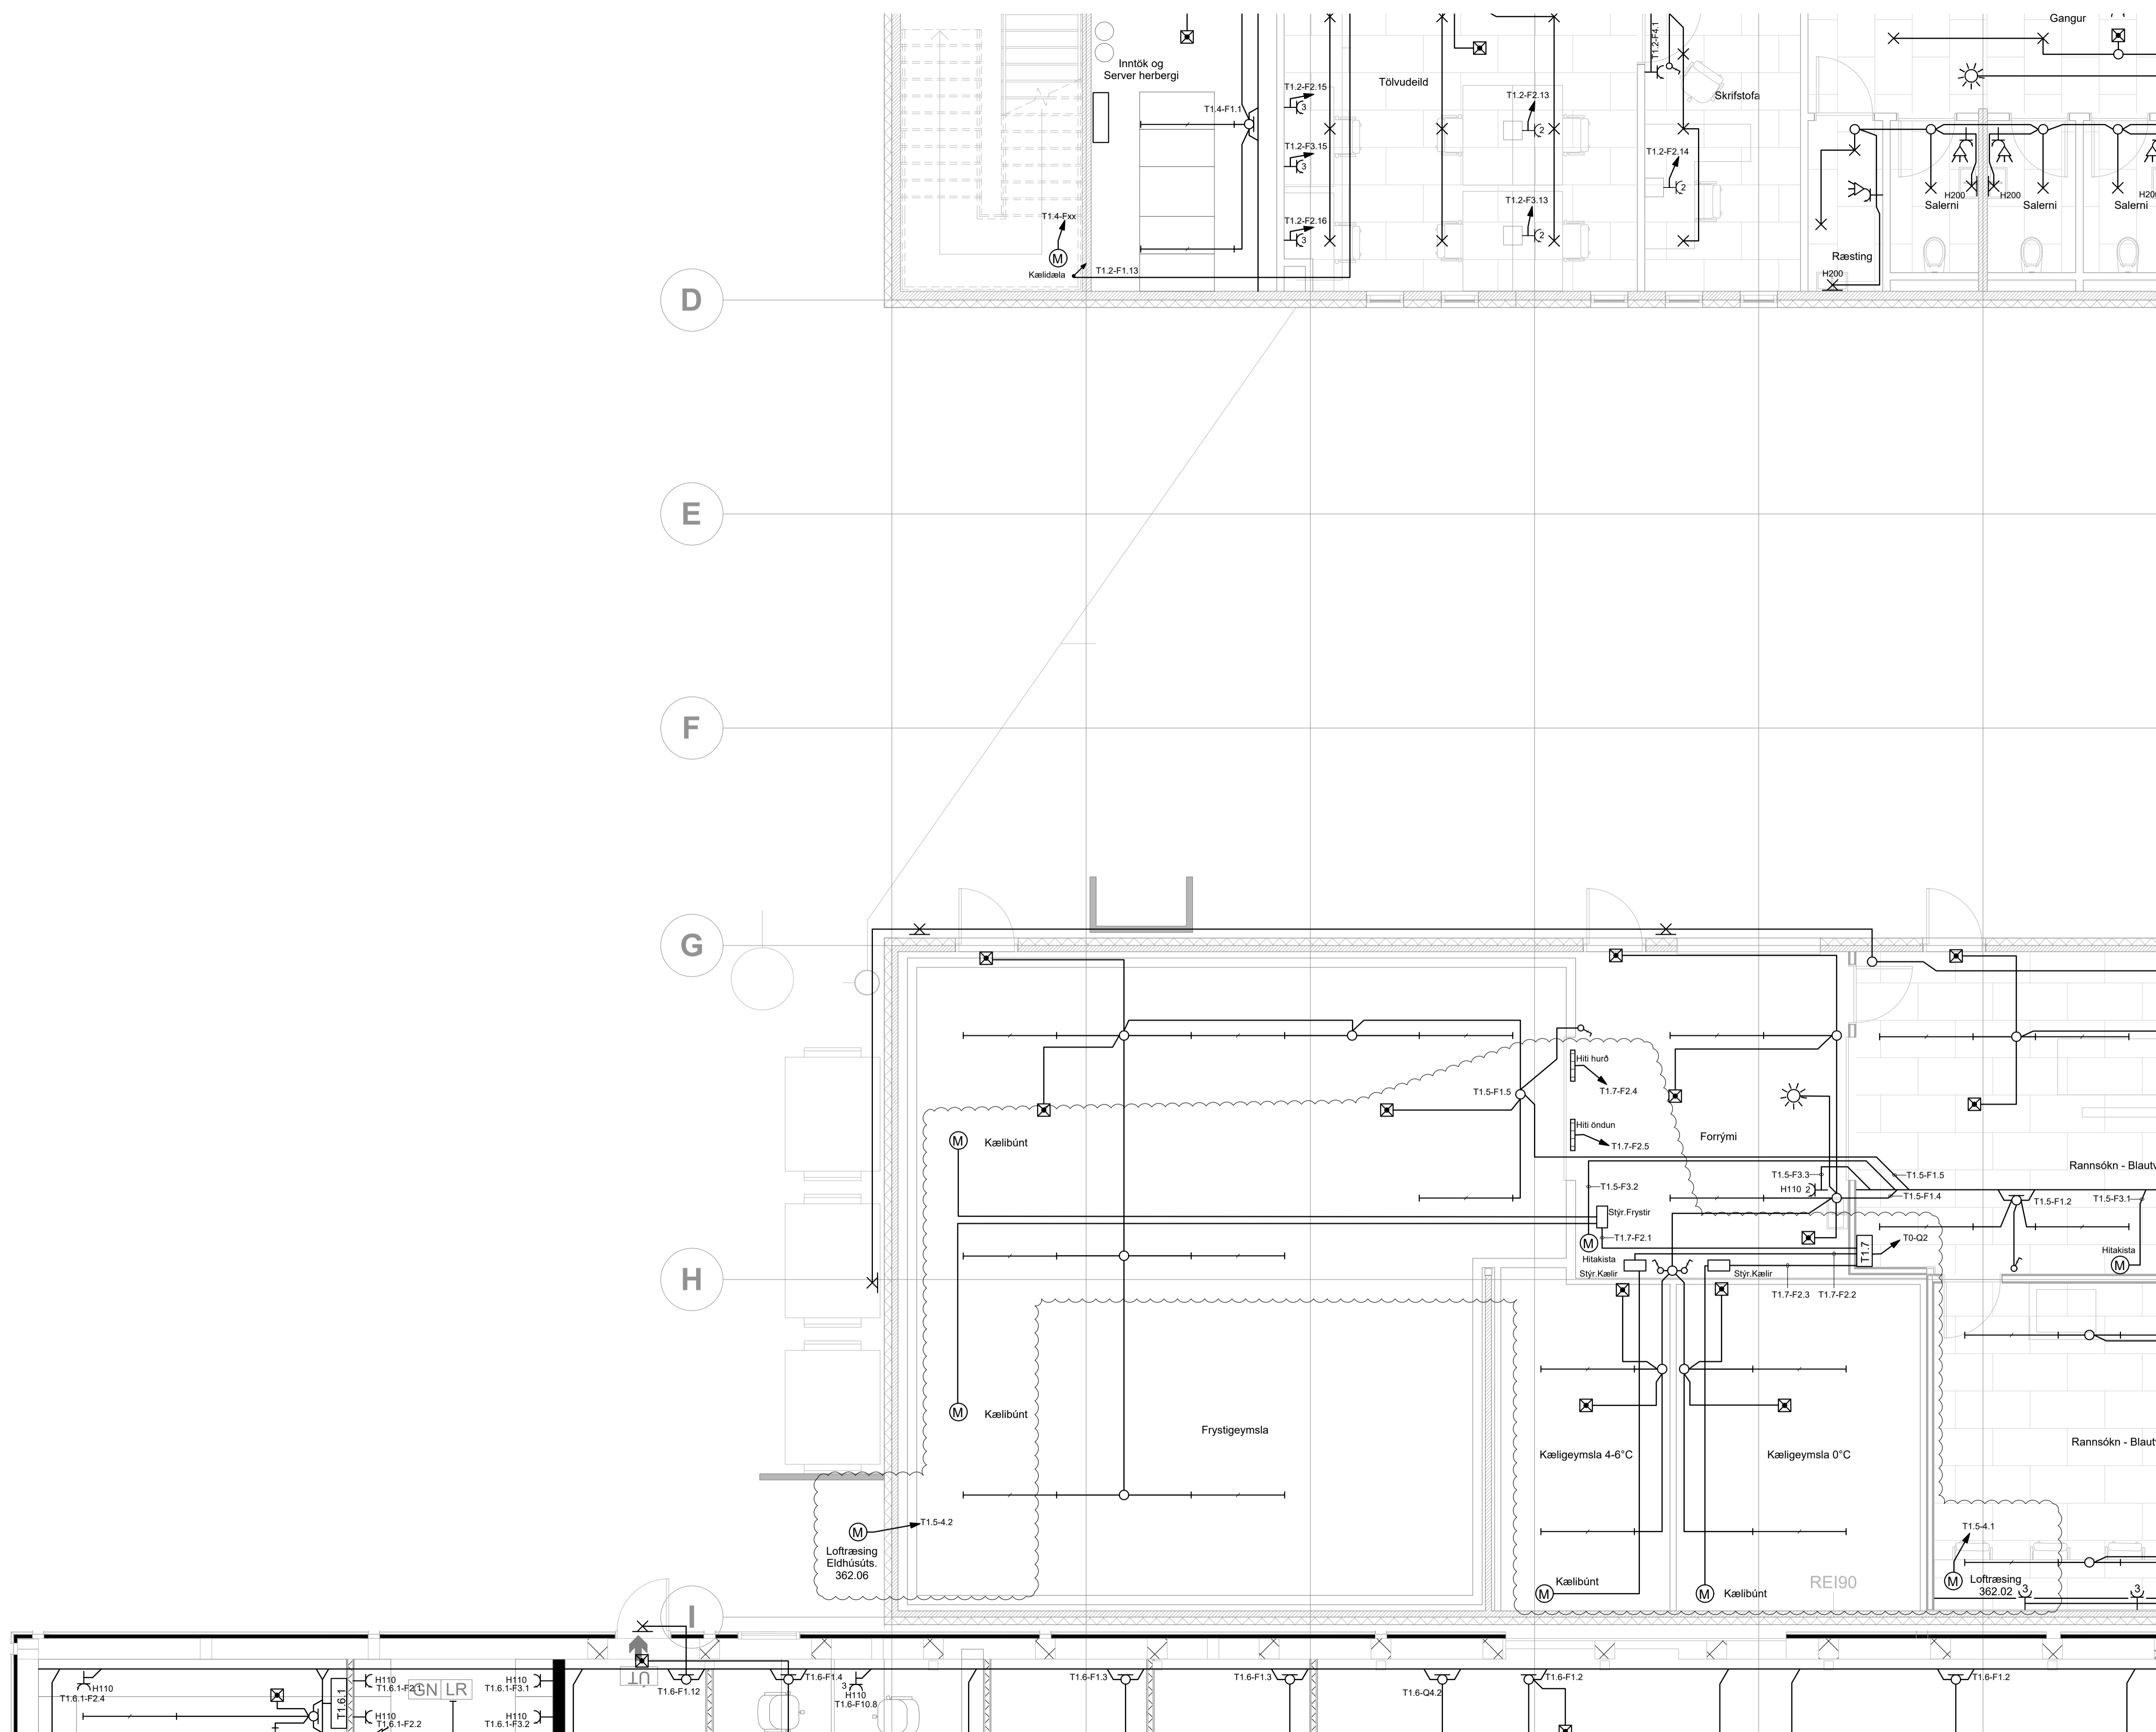

ÁRITUN HÖNNUNARSTJÓRA: KT.

BR.	DAGS.	BREYTING.	HA.
A	03.02.2020	Kælar og frystir. Loftræsing	SÍS




STRANDGATA 11, HAFNARFJÖRÐUR s. 8644280 / 8984393. www.umsjaef.is

VERKHEITI: FORNUBÚÐIR 5 HAFNARFJÖRÐUR


TEIKNINGAHEITI: LAGSPENNULLAGNIR 1.HÆÐ HLUÐI 3

HÁNNAD:	TEIKNAD:	YFIRFARID:	
SÍS	SÍS	JJ	
DAGS. ÚTG:	DAGS. BREYT:	MÆLIKVARDI:	BLADSTÆRD:
09.08.2019		1:50	A1
VERKNUMER:	TEIKNINGANUMER:	UTG:	
17-023	R4.1.03	A	

SAMPYKKT: KT.
 Sigurður Í. Sigurjónsson 200277-3929

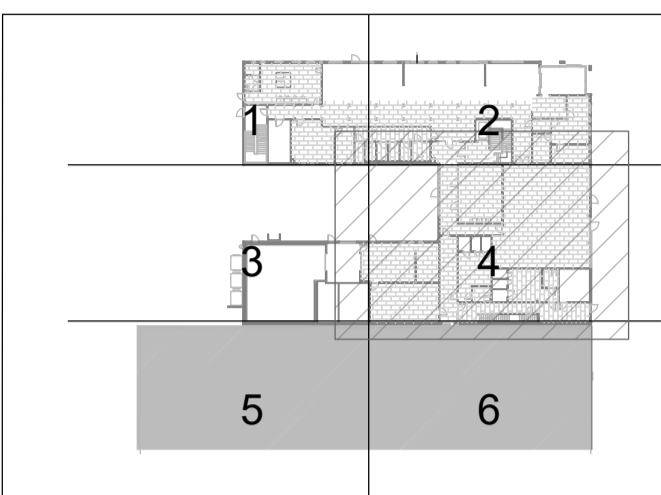

FORNUBÚÐIR 5 - LYKILMYND

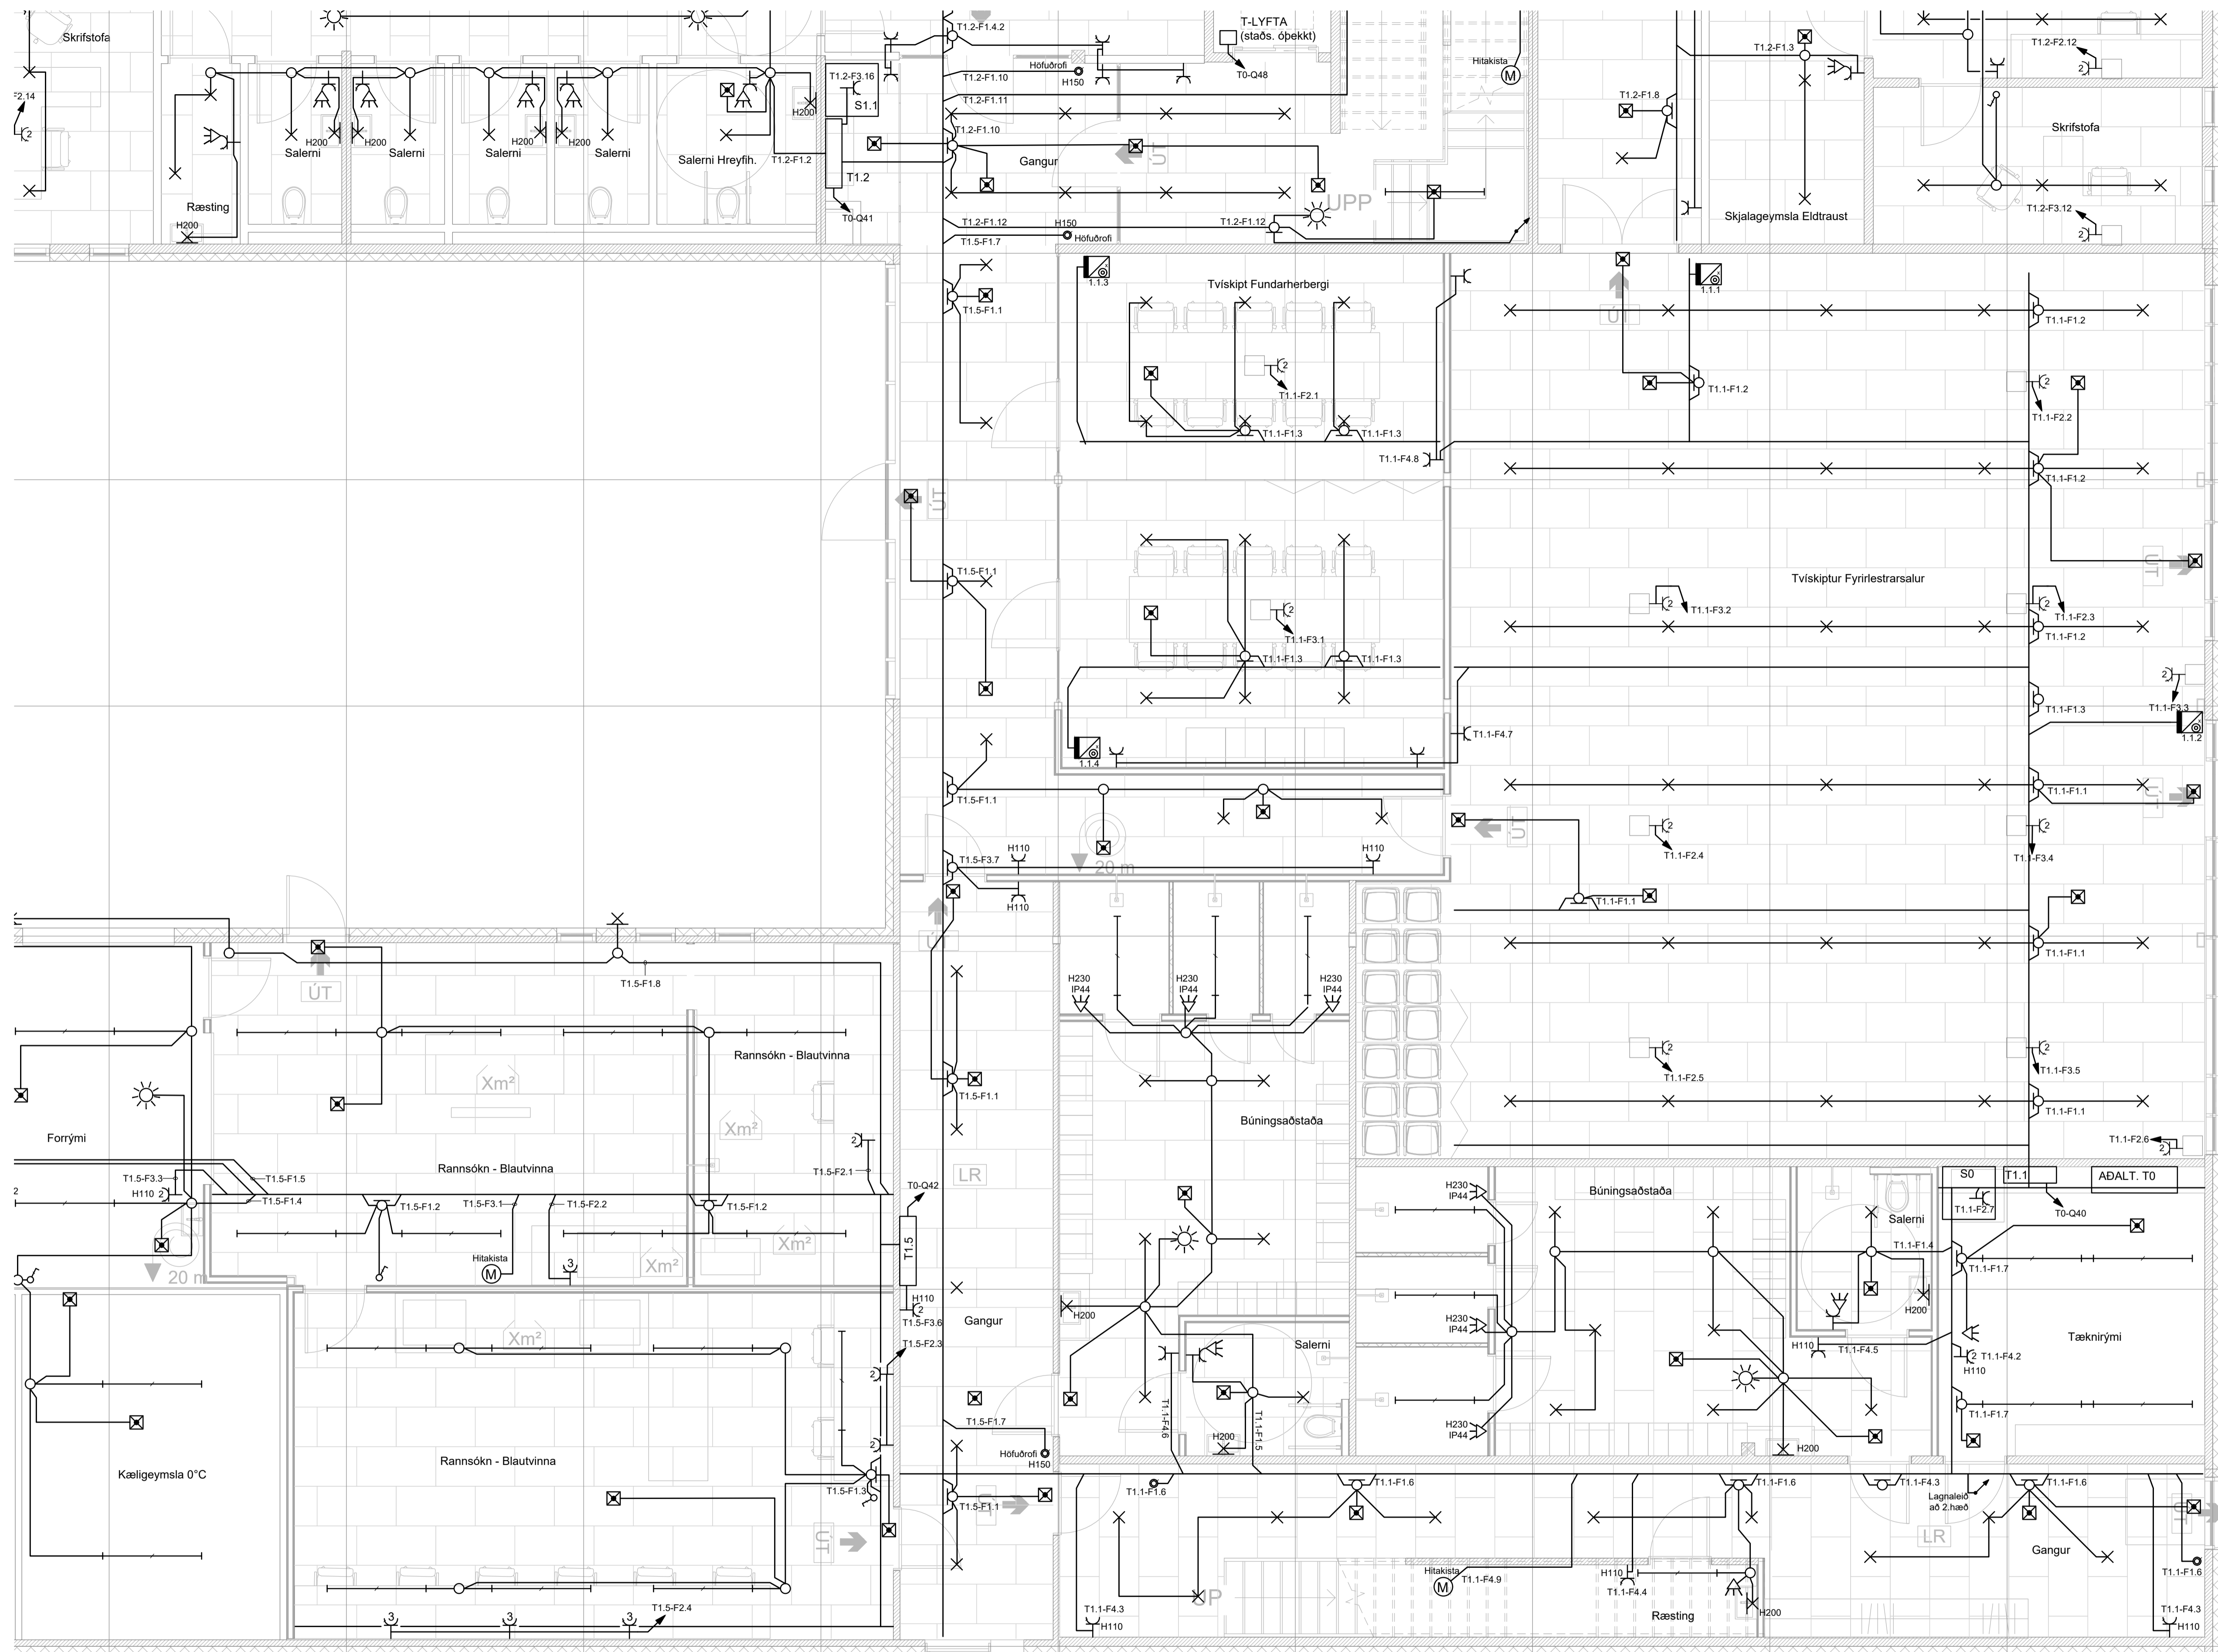

ÁRITUN HÖNNUNARSTJÓRA:	KT.		
BR.	DAGS.	BREYTING.	HA.




STRANDGATA 11, HAFNARFJÖRÐUR s. 8644280 / 8984393. www.umsjaef.is


VERKHEITI:
**FORNUBÚÐIR 5
HAFNARFJÖRÐUR**

TEIKNINGAHEITI:
**LÁGSPENNULAGNIR
1.HÆÐ
HLUTI 4**

HÁNNÁÐ:	TEIKNÁÐ:	YFIRFARID:	
SÍS	SÍS	JJ	
DAGS. ÚTG:	DAGS. BREYT:	MÆLIKVARDI:	BLADSTÆRD:
09.08.2019	1:50	A1	
VERKNUMER:	TEIKNINGANUMER:	UTG:	
17-023	R4.1.04		
SAMPYKKT:	KT.		

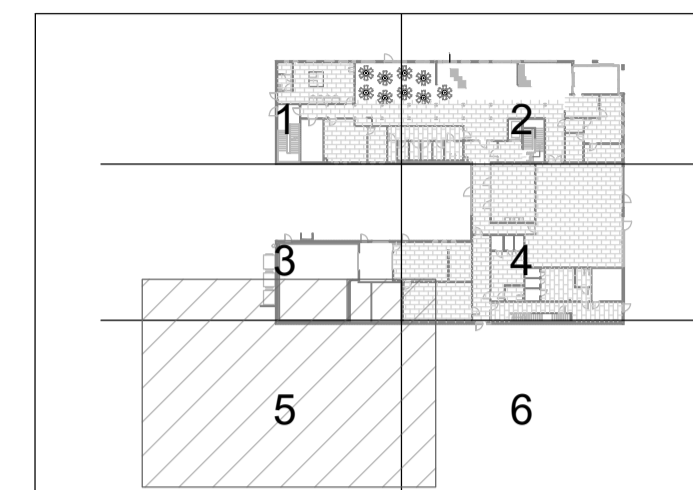

FORNUBÚÐIR 5 - LYKILMYND

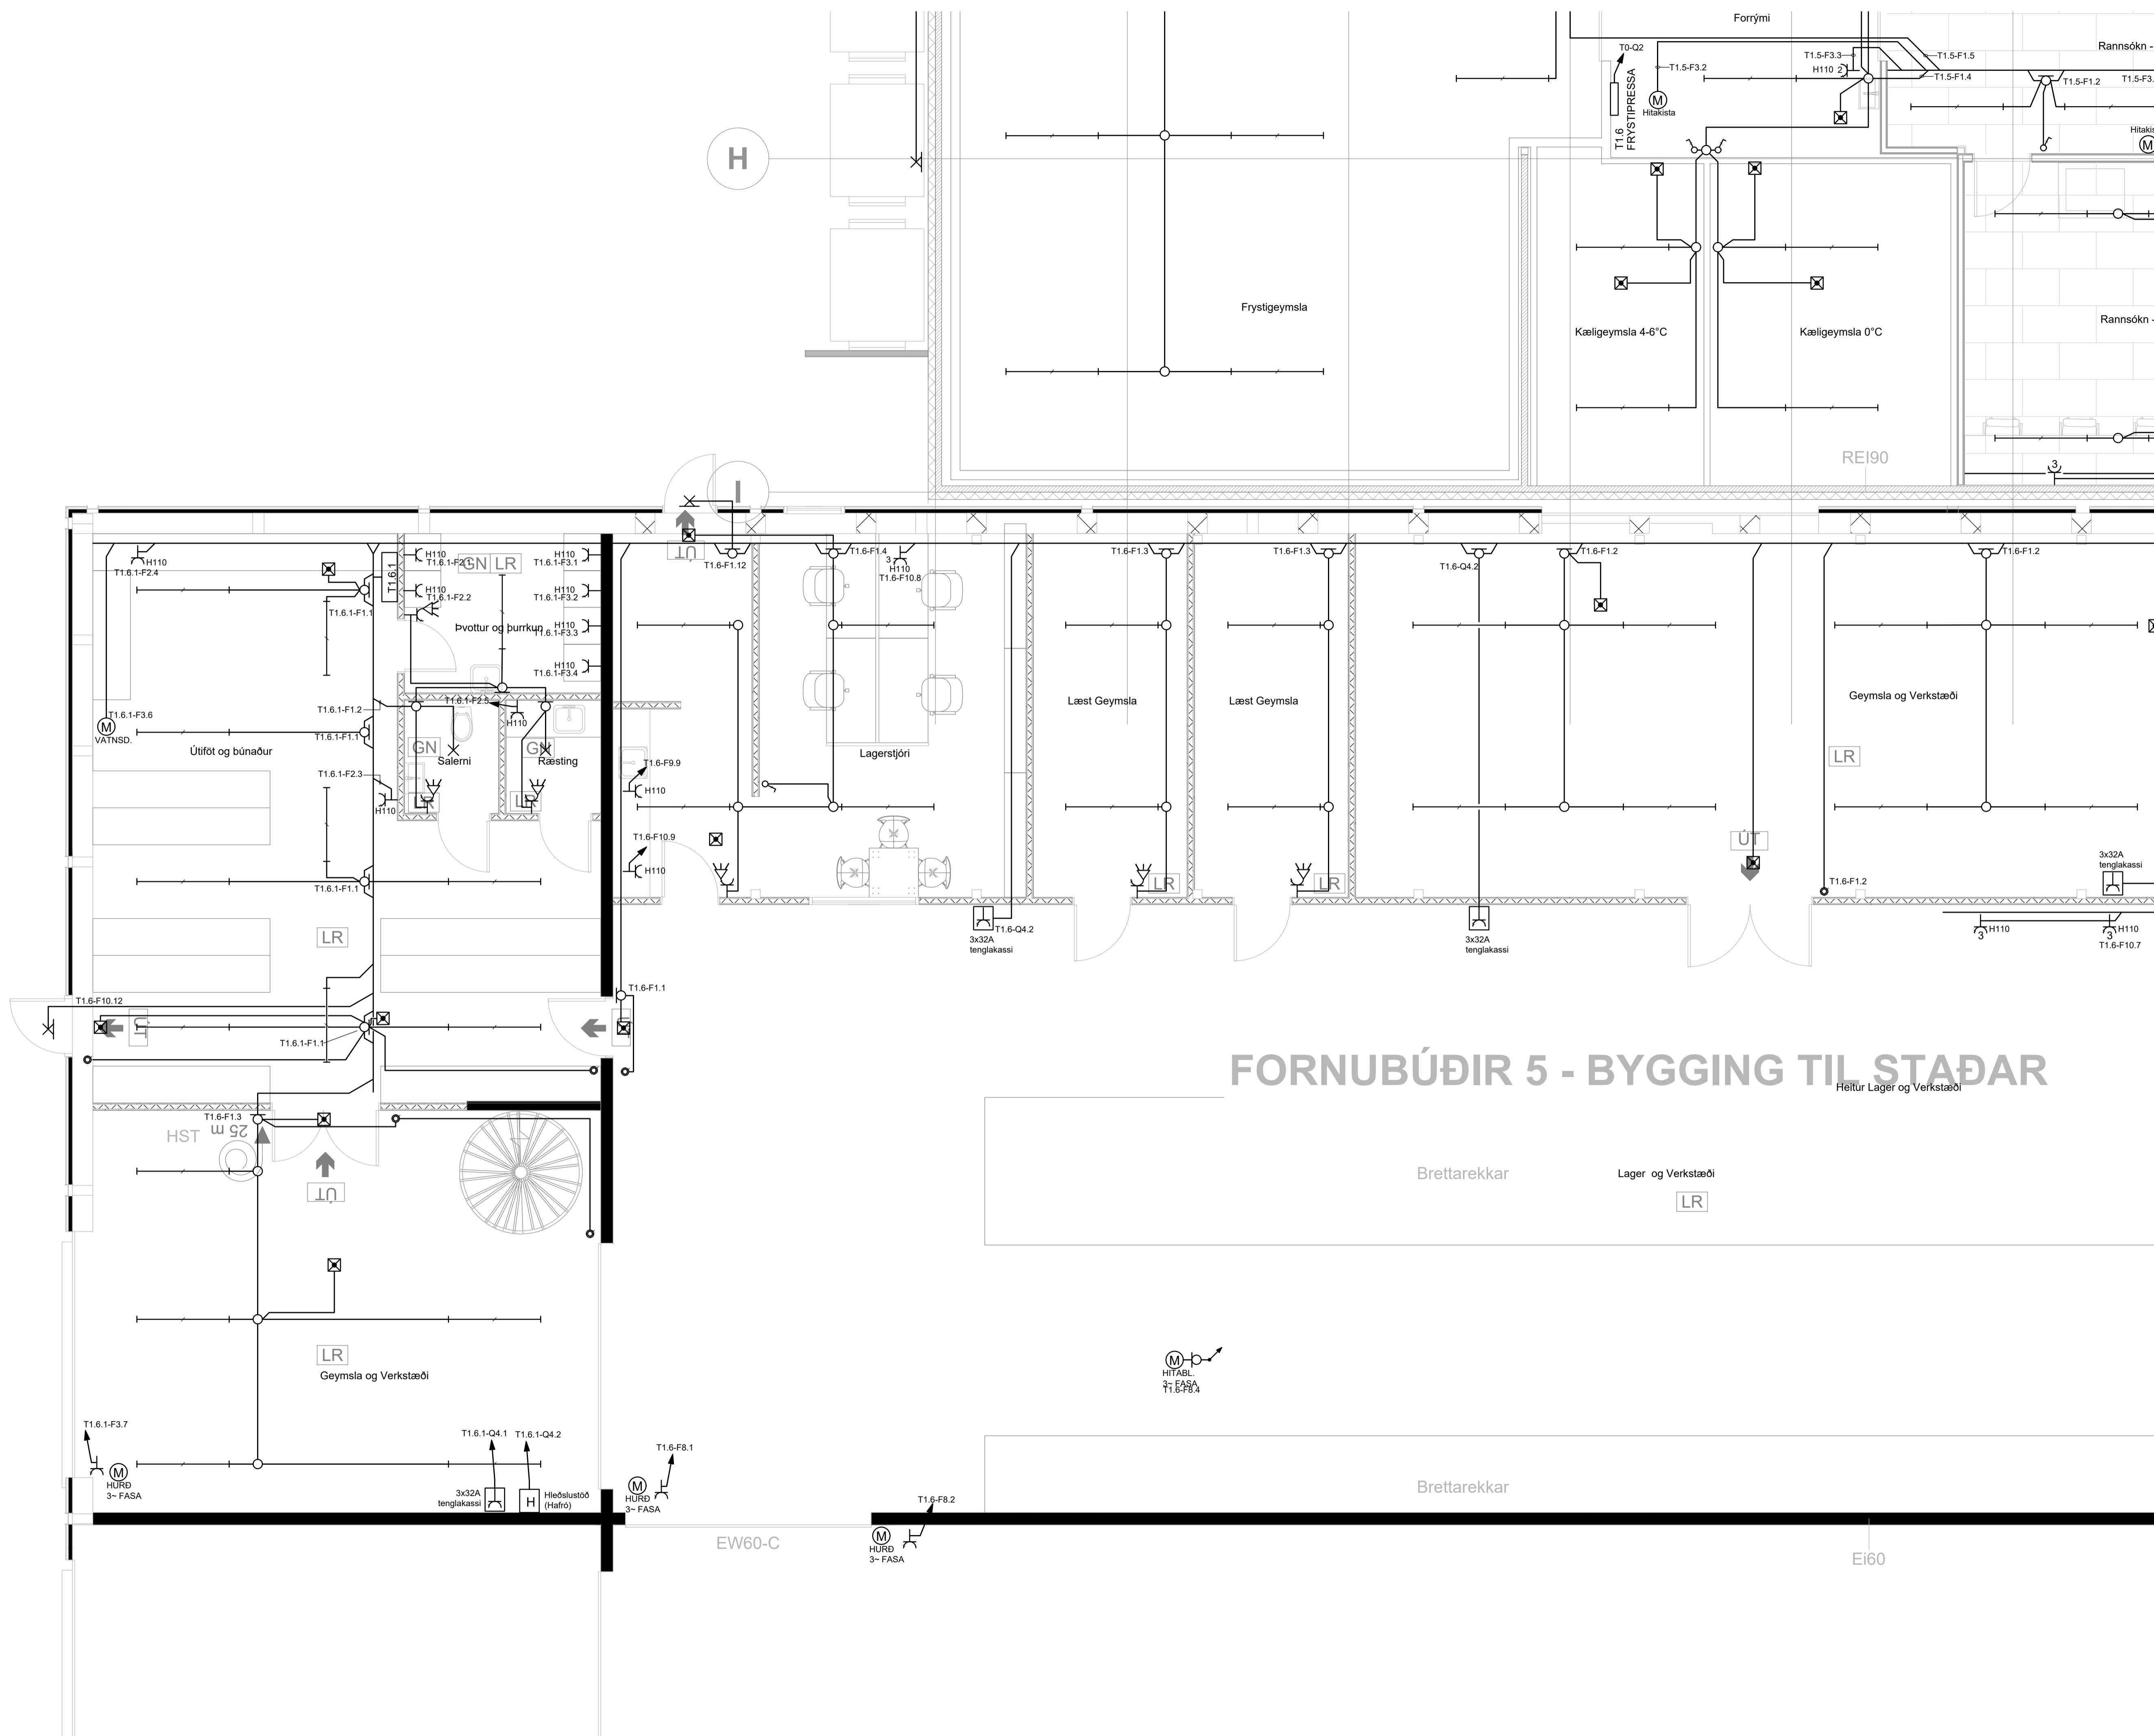

FORNUBÚÐIR 5 - BYGGING TIL STAÐAR

Héltur Lager og Verkstæði

Brettarekkar

Lager og Verkstæði

Brettarekkar

ÁRITUN HÖNNUNARSTJÓRA:	KT.		
BR.	DAGS.	BREYTING.	HA.




STRANDGATA 11, HAFNARFJÖRÐUR s. 8644280 / 8984393, www.umsjaehf.is


FORNUBÚÐIR 5 HAFNARFJÖRÐUR

TEIKNINGAHEITI:
LÁGSPENNULAGNIR
1.HÆÐ
HLUTI 5

HÁNNÁÐ:	TEIKNÁÐ:	YFIRFARÍÐ:	
SÍS	SÍS	JJ	
DAGS. ÚTG:	DAGS. BREYT:	MÆLIKVÁRÐI:	BLADSTÆRÐ:
04.12.2019		1:50	A1
VERKNUMER:	TEIKNINGANUMER:	ÚTG:	
17-023	R4.1.05		
SAMPYKKT:	KT.		
Sigurður Í. Sigurjónsson		200277-3929	

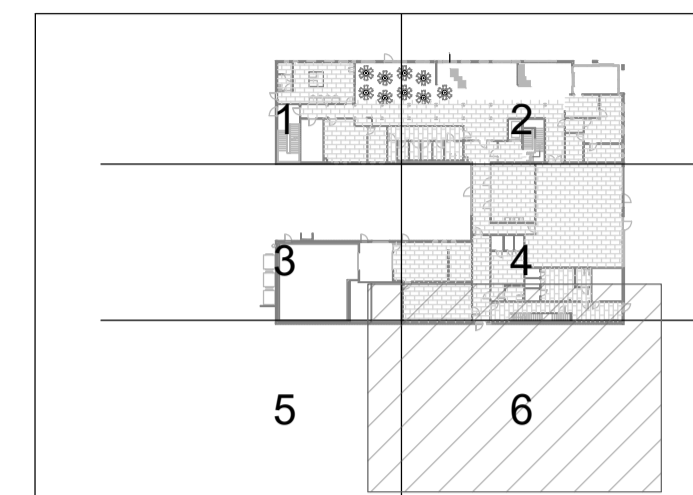

FORNUBÚÐIR 5 - LYKILMYND

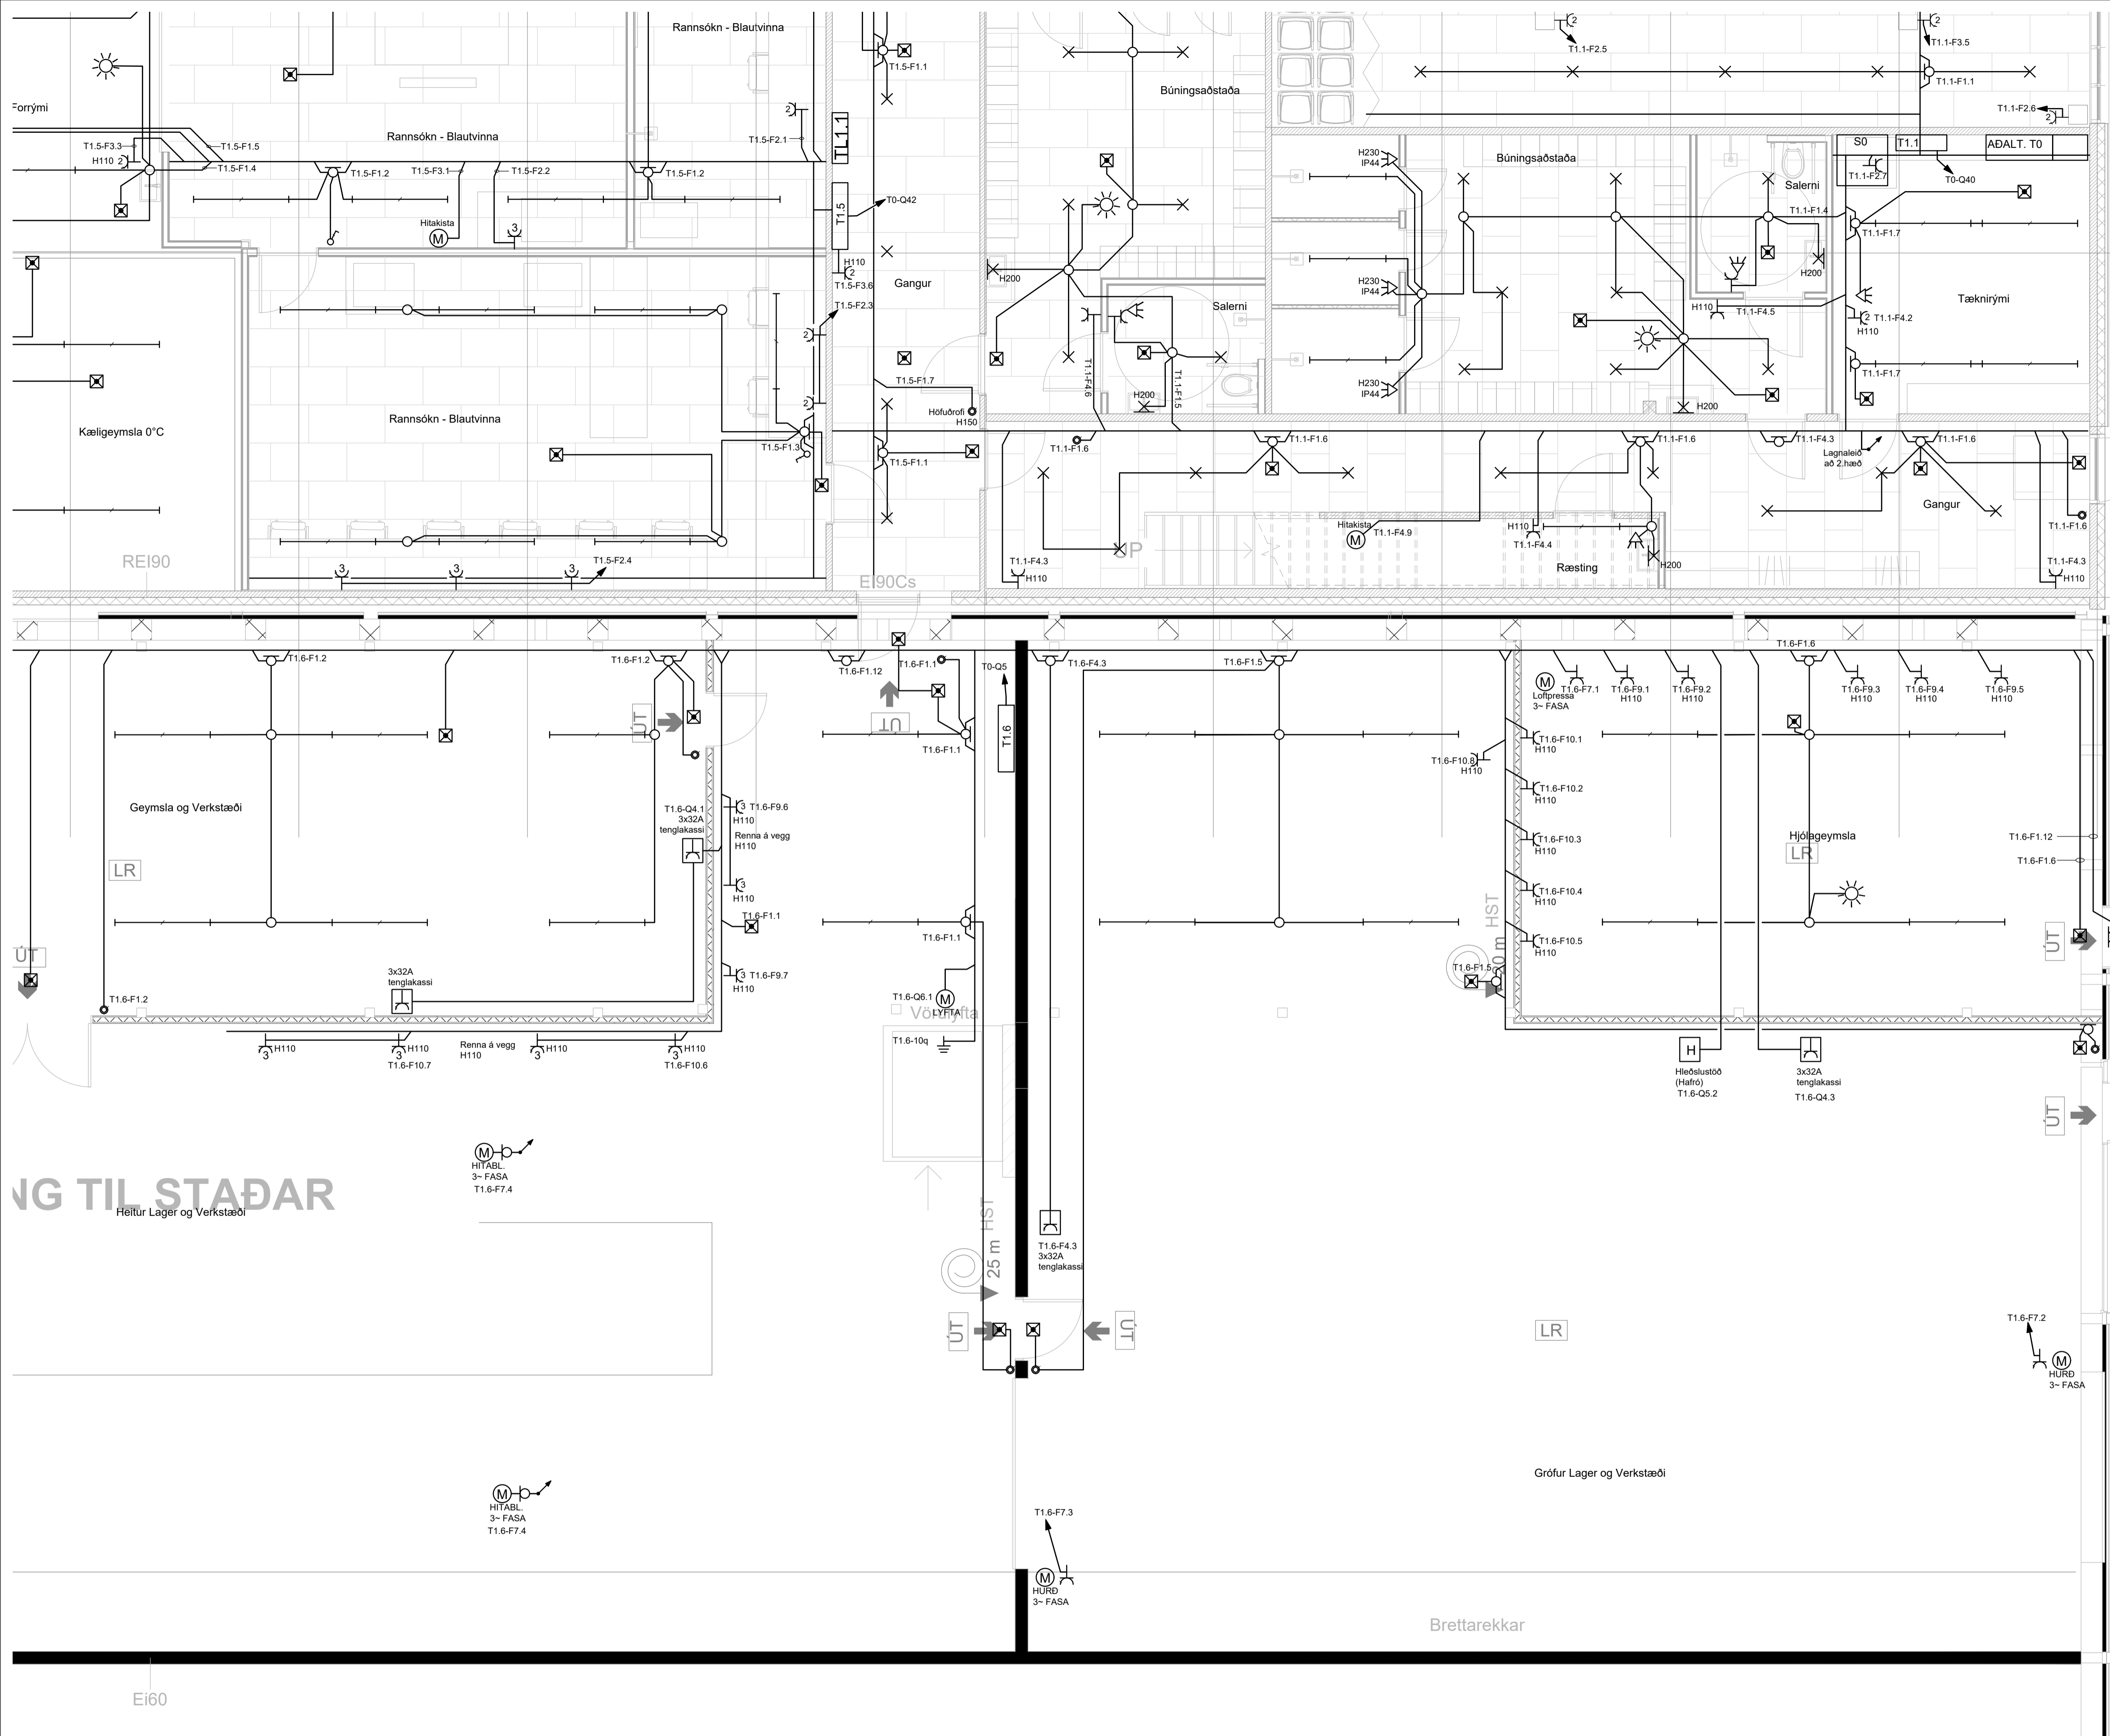

NG TIL STAÐAR
Heiður Lager og Verkstæði

HITABL
3~ FASA
T1.6-F7.4

HITABL
3~ FASA
T1.6-F7.4

HURÐ
3~ FASA
T1.6-F7.3

HURÐ
3~ FASA
T1.6-F7.2

ÁRITUN HÖNNUNARSTJÓRA KT.

BR.	DAGS.	BREYTING.	HA.

UMSJÁ
VERKFRÆÐISTOFA


STRANDGATA 11, HAFNARFJÖRÐUR s. 8644280 / 8984393, www.umsja.is

VERKHEITI:
**FORNUBÚÐIR 5
HAFNARFJÖRÐUR**


TEIKNINGAHEITI:
**LÁGSPENNULLAGNIR
1.HÆÐ
HLUTI 6**

HÁNNÁÐ:	TEIKNAD:	YFIRFARID:	
SÍS	SÍS	JJ	
DAGS. ÚTG:	DAGS. BREYT:	MÆLIKVARDI:	BLADSTÆRD:
04.12.2019	1:50	A1	A1
VERKNUMER:	TEIKNINGANUMER:	UTG:	
17-023	R4.1.06		
SAMPYKKT:	KT.		

Sigurður Í. Sigurjónsson 200277-3929

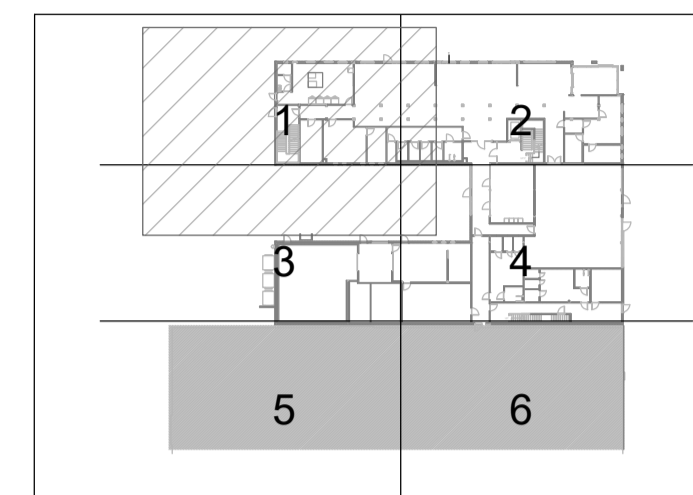

FORNUBÚÐIR 5 - LYKILMYND

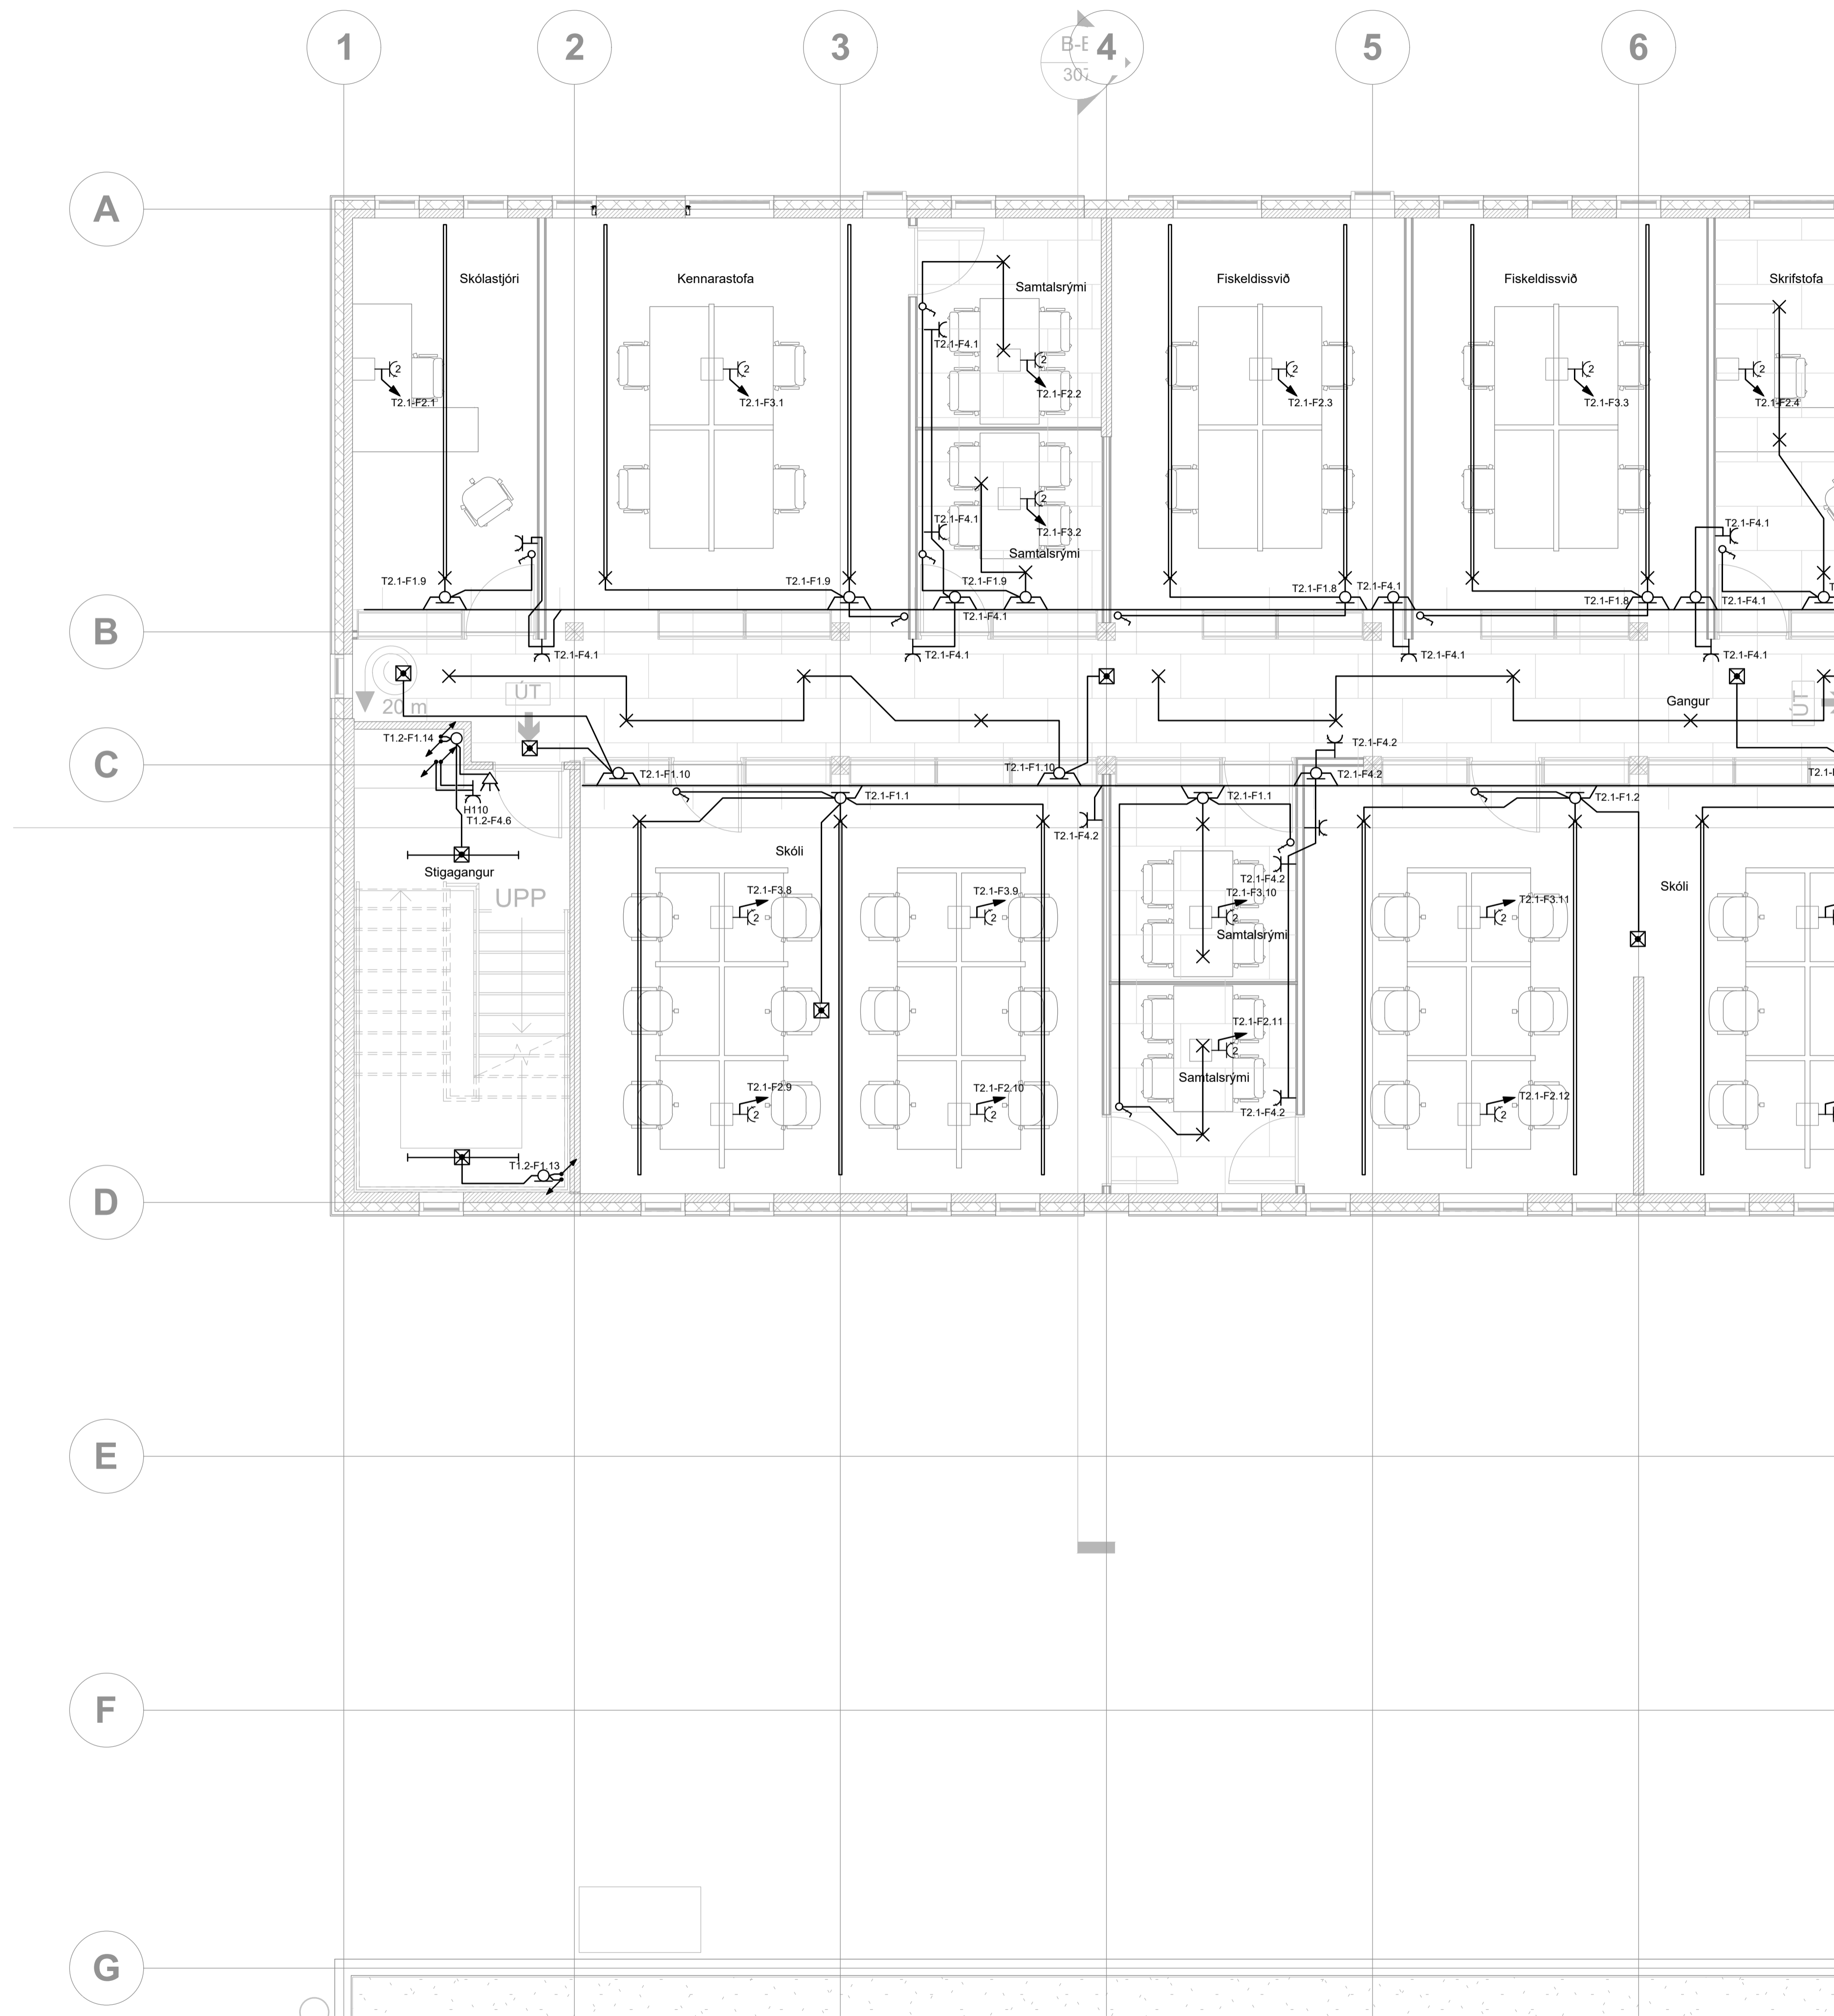

ÁRITUN HÖNNUNARSTJÓRA: KT.

BR.	DAGS.	BREYTING.	HA.




STRANDGATA 11, HAFNARFJÖRÐUR s. 8644280 / 8984393. www.umsjaehf.is

VERKHEITI:
**FORNUBÚÐIR 5
 HAFNARFJÖRÐUR**

TEIKNINGAHEITI:
**LÁGSPENNULAGNIR
 2.HÆÐ
 HLUTI 1**


HÁNNÁÐ: SÍS	TEIKNÁÐ: SÍS	YFIRFARIÐ: JJ
DAGS. ÚTG: 09.08.2019	DAGS. BREYT: 	MÆLIKVARDI: 1:50
VERKNUMER: 17-023	TEIKNINGANUMER: R4.2.01	BLADSTÆRD: A1
SAMPYKKT:	KT.	

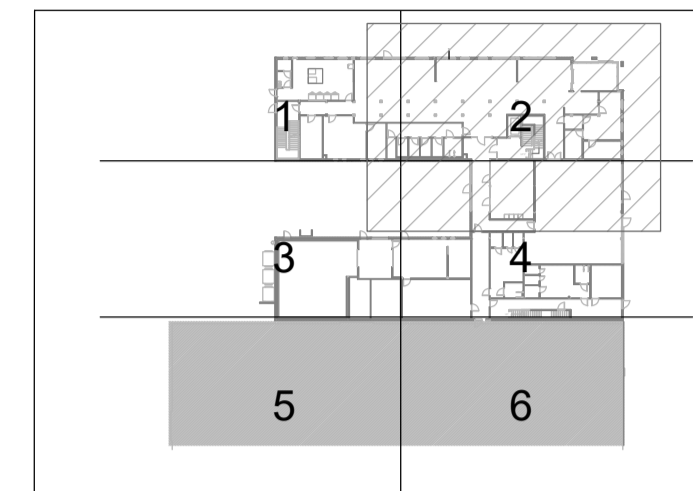

FORNUBÚÐIR 5 - LYKILMYND

SKÝRINGAR:
T = 2x rafragnstenglar + 2x Cat 6 tenglar
rafragnstenglar
V = Vinnustöð m. rafr. tenglum og tölvutenglum
1xV = 3x Cat 6 tenglar
2xV = 6x Cat 6 tenglar
3xV = 8x Cat 6 tenglar
4xV = 10x Cat 6 tenglar

- Gólfðóds
- Tenglaenna á vegg

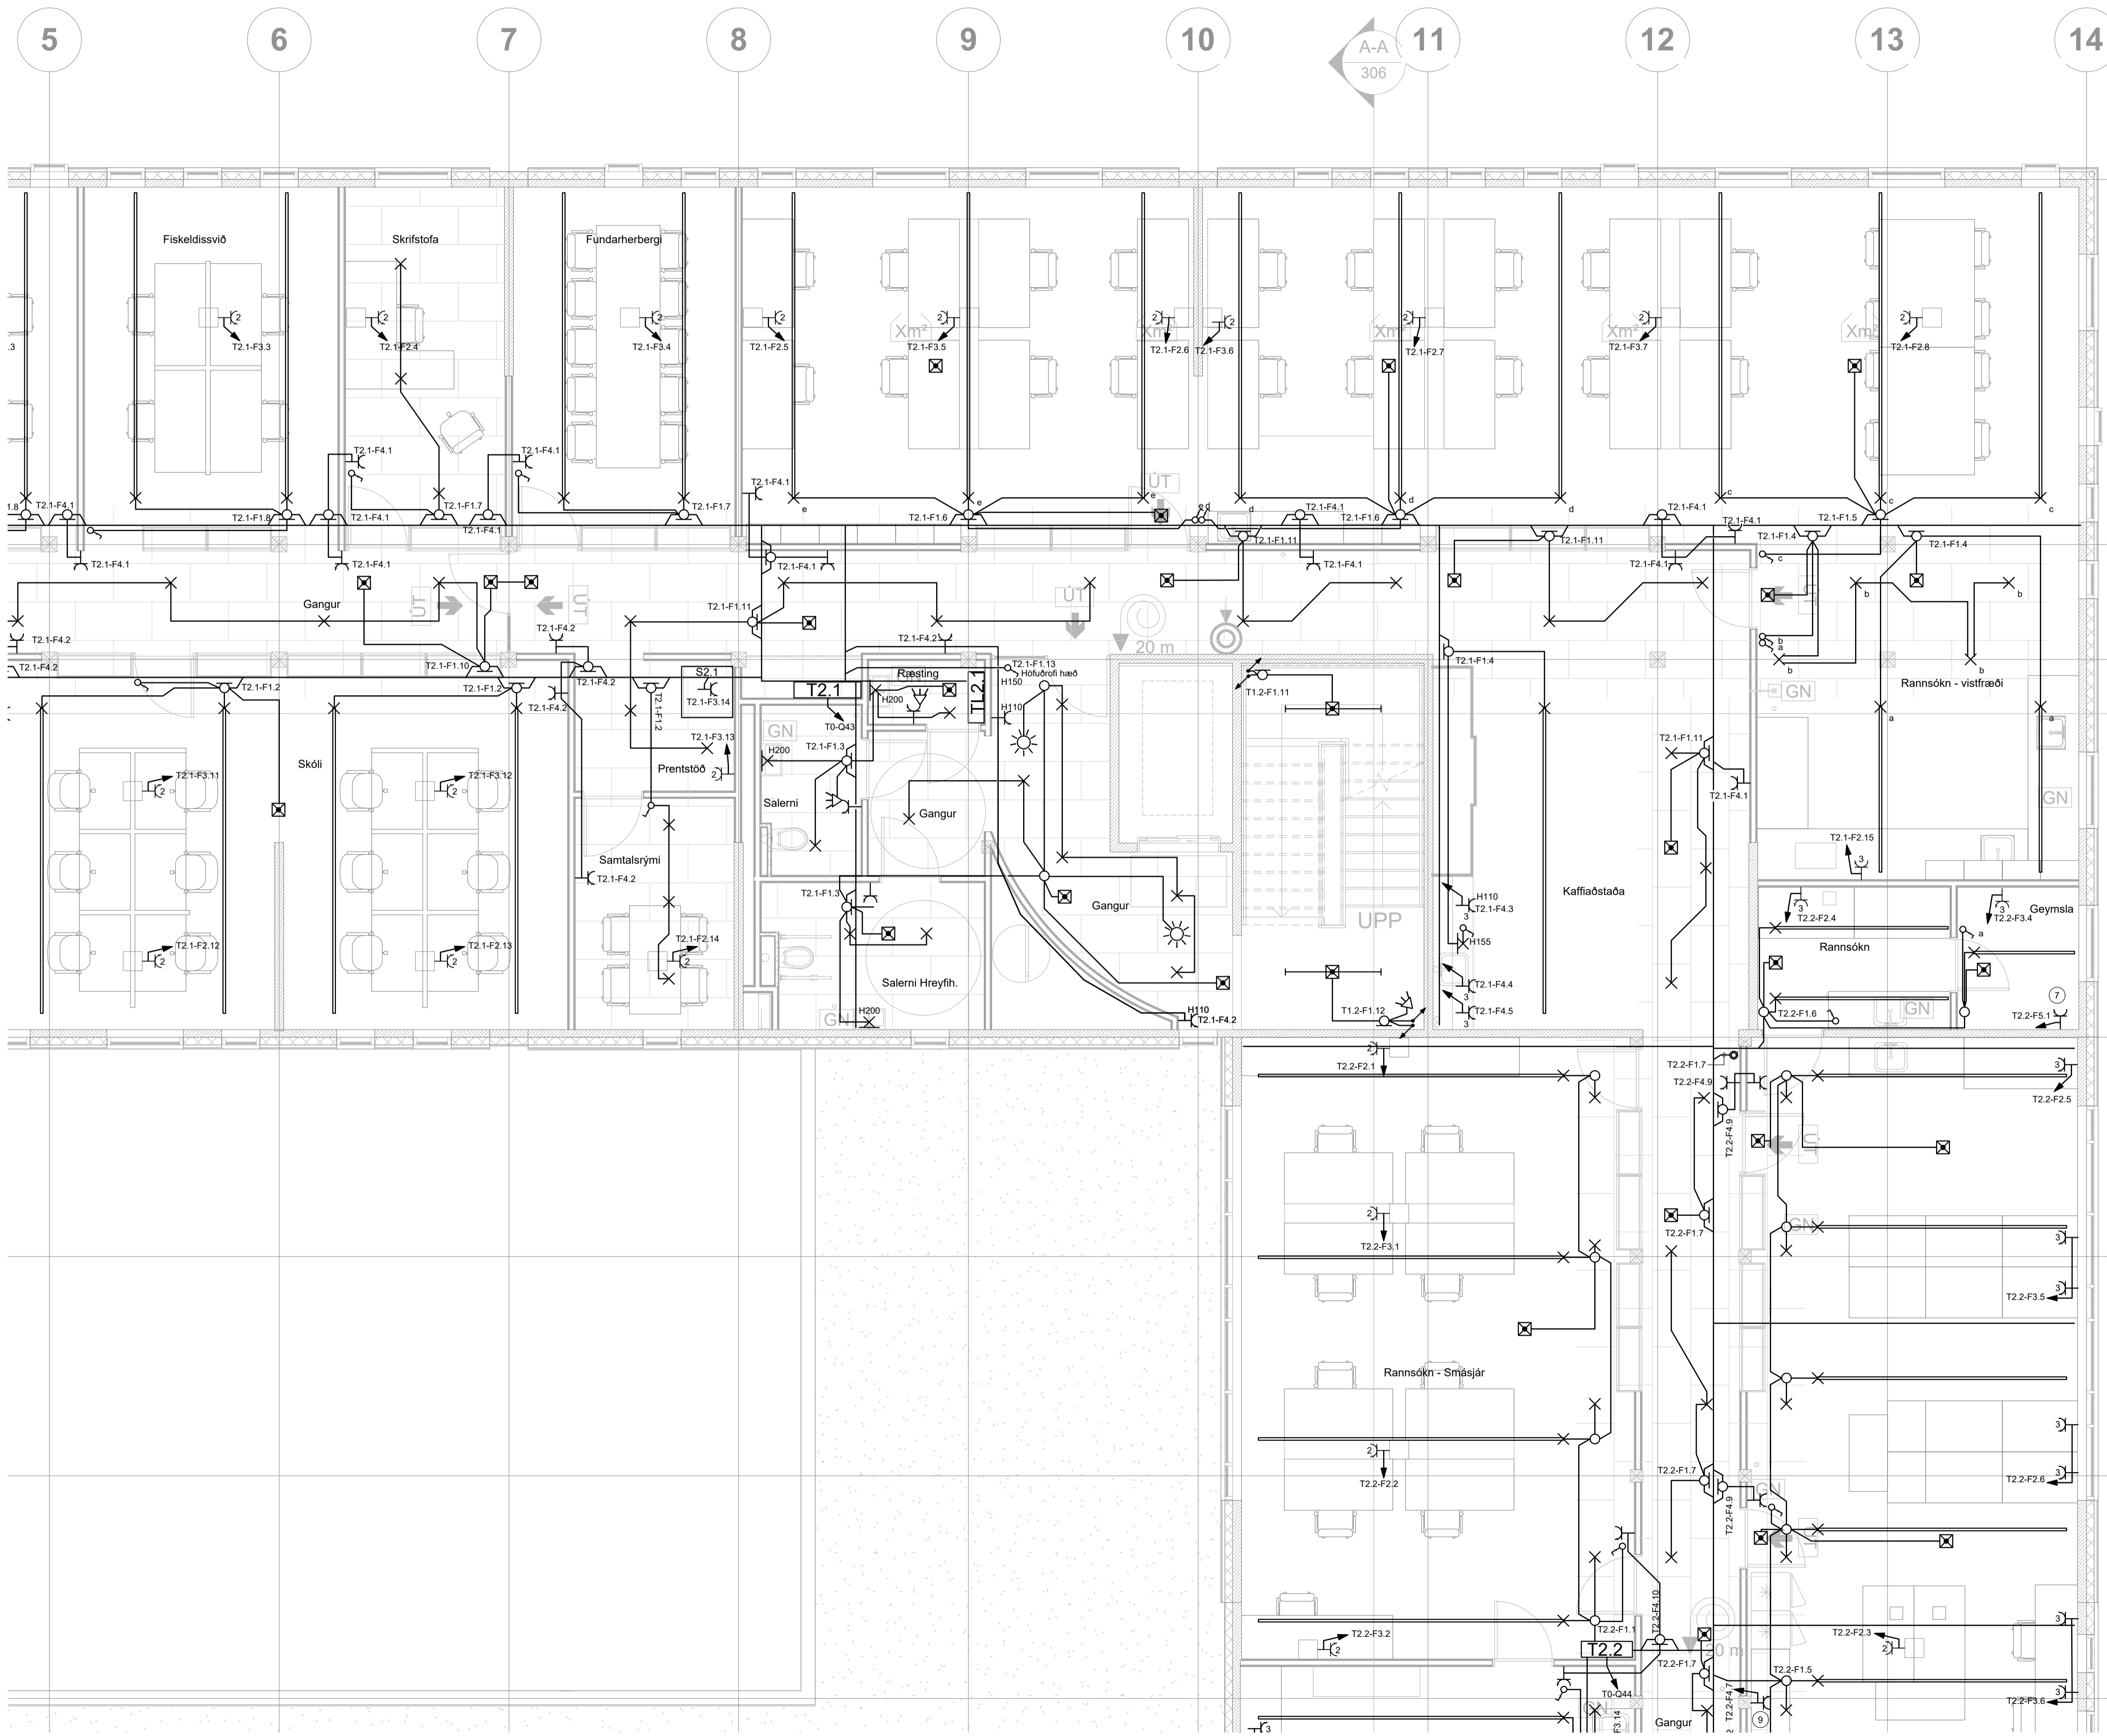

ÁRITUN HÖNNUNARSTJÓRA. KT.

BR.	DAGS.	BREYTING.	HA.



STRANDGATA 11. HAFNARFJÖRÐUR s. 8644280 / 8984393. www.umsjaef.is


VERKHEITI:

**FORNUBÚÐIR 5
HAFNARFJÖRÐUR**

TEIKNINGAHEITI:
**LÁGSPENNULAGNIR
2.HÆÐ
HLUTI 2**

HÁNNÁÐ:	TEIKNÁÐ:	YFIRFARID:
SÍS	SÍS	JJ
DAGS. UTG:	DAGS. BREYT:	MÆLIKVARÐI:
09.08.2019	1:50	BLADSTÆRD:
VERKNUMER:	TEIKNINGANUMER:	UTG:
17-023	R4.2.02	


SAMÞYKKT: KT.
Sigurður Í. Sigurjónsson 200277-3929

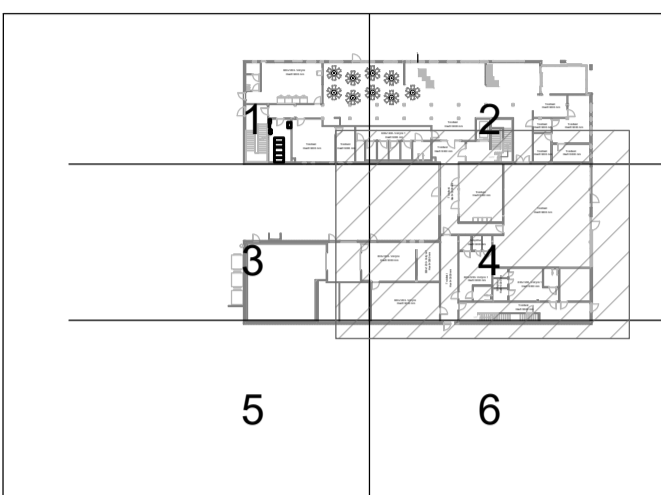

FORNUBÚÐIR 5 - LYKILMYND

SKÝRINGAR:

- ① Ræktunarskápur 220V/10A
- ② Brennsluofn 220V/11A
- ③ Brennsluofn 220V/11A
- ④ Brennsluofn 220V/11A
- ⑤ Brennsluofn 220V/11A
- ⑥ Eiming sjór 220V/12A
- ⑦ Eiming vatn 400V/14A
- ⑧ Uppþvottavél 400V/16A
- ⑨ Brennsluofn 220V/11A
- ⑩ Kvarnasög 400V/16A
- ⑪ Skilvinda 220V/10A

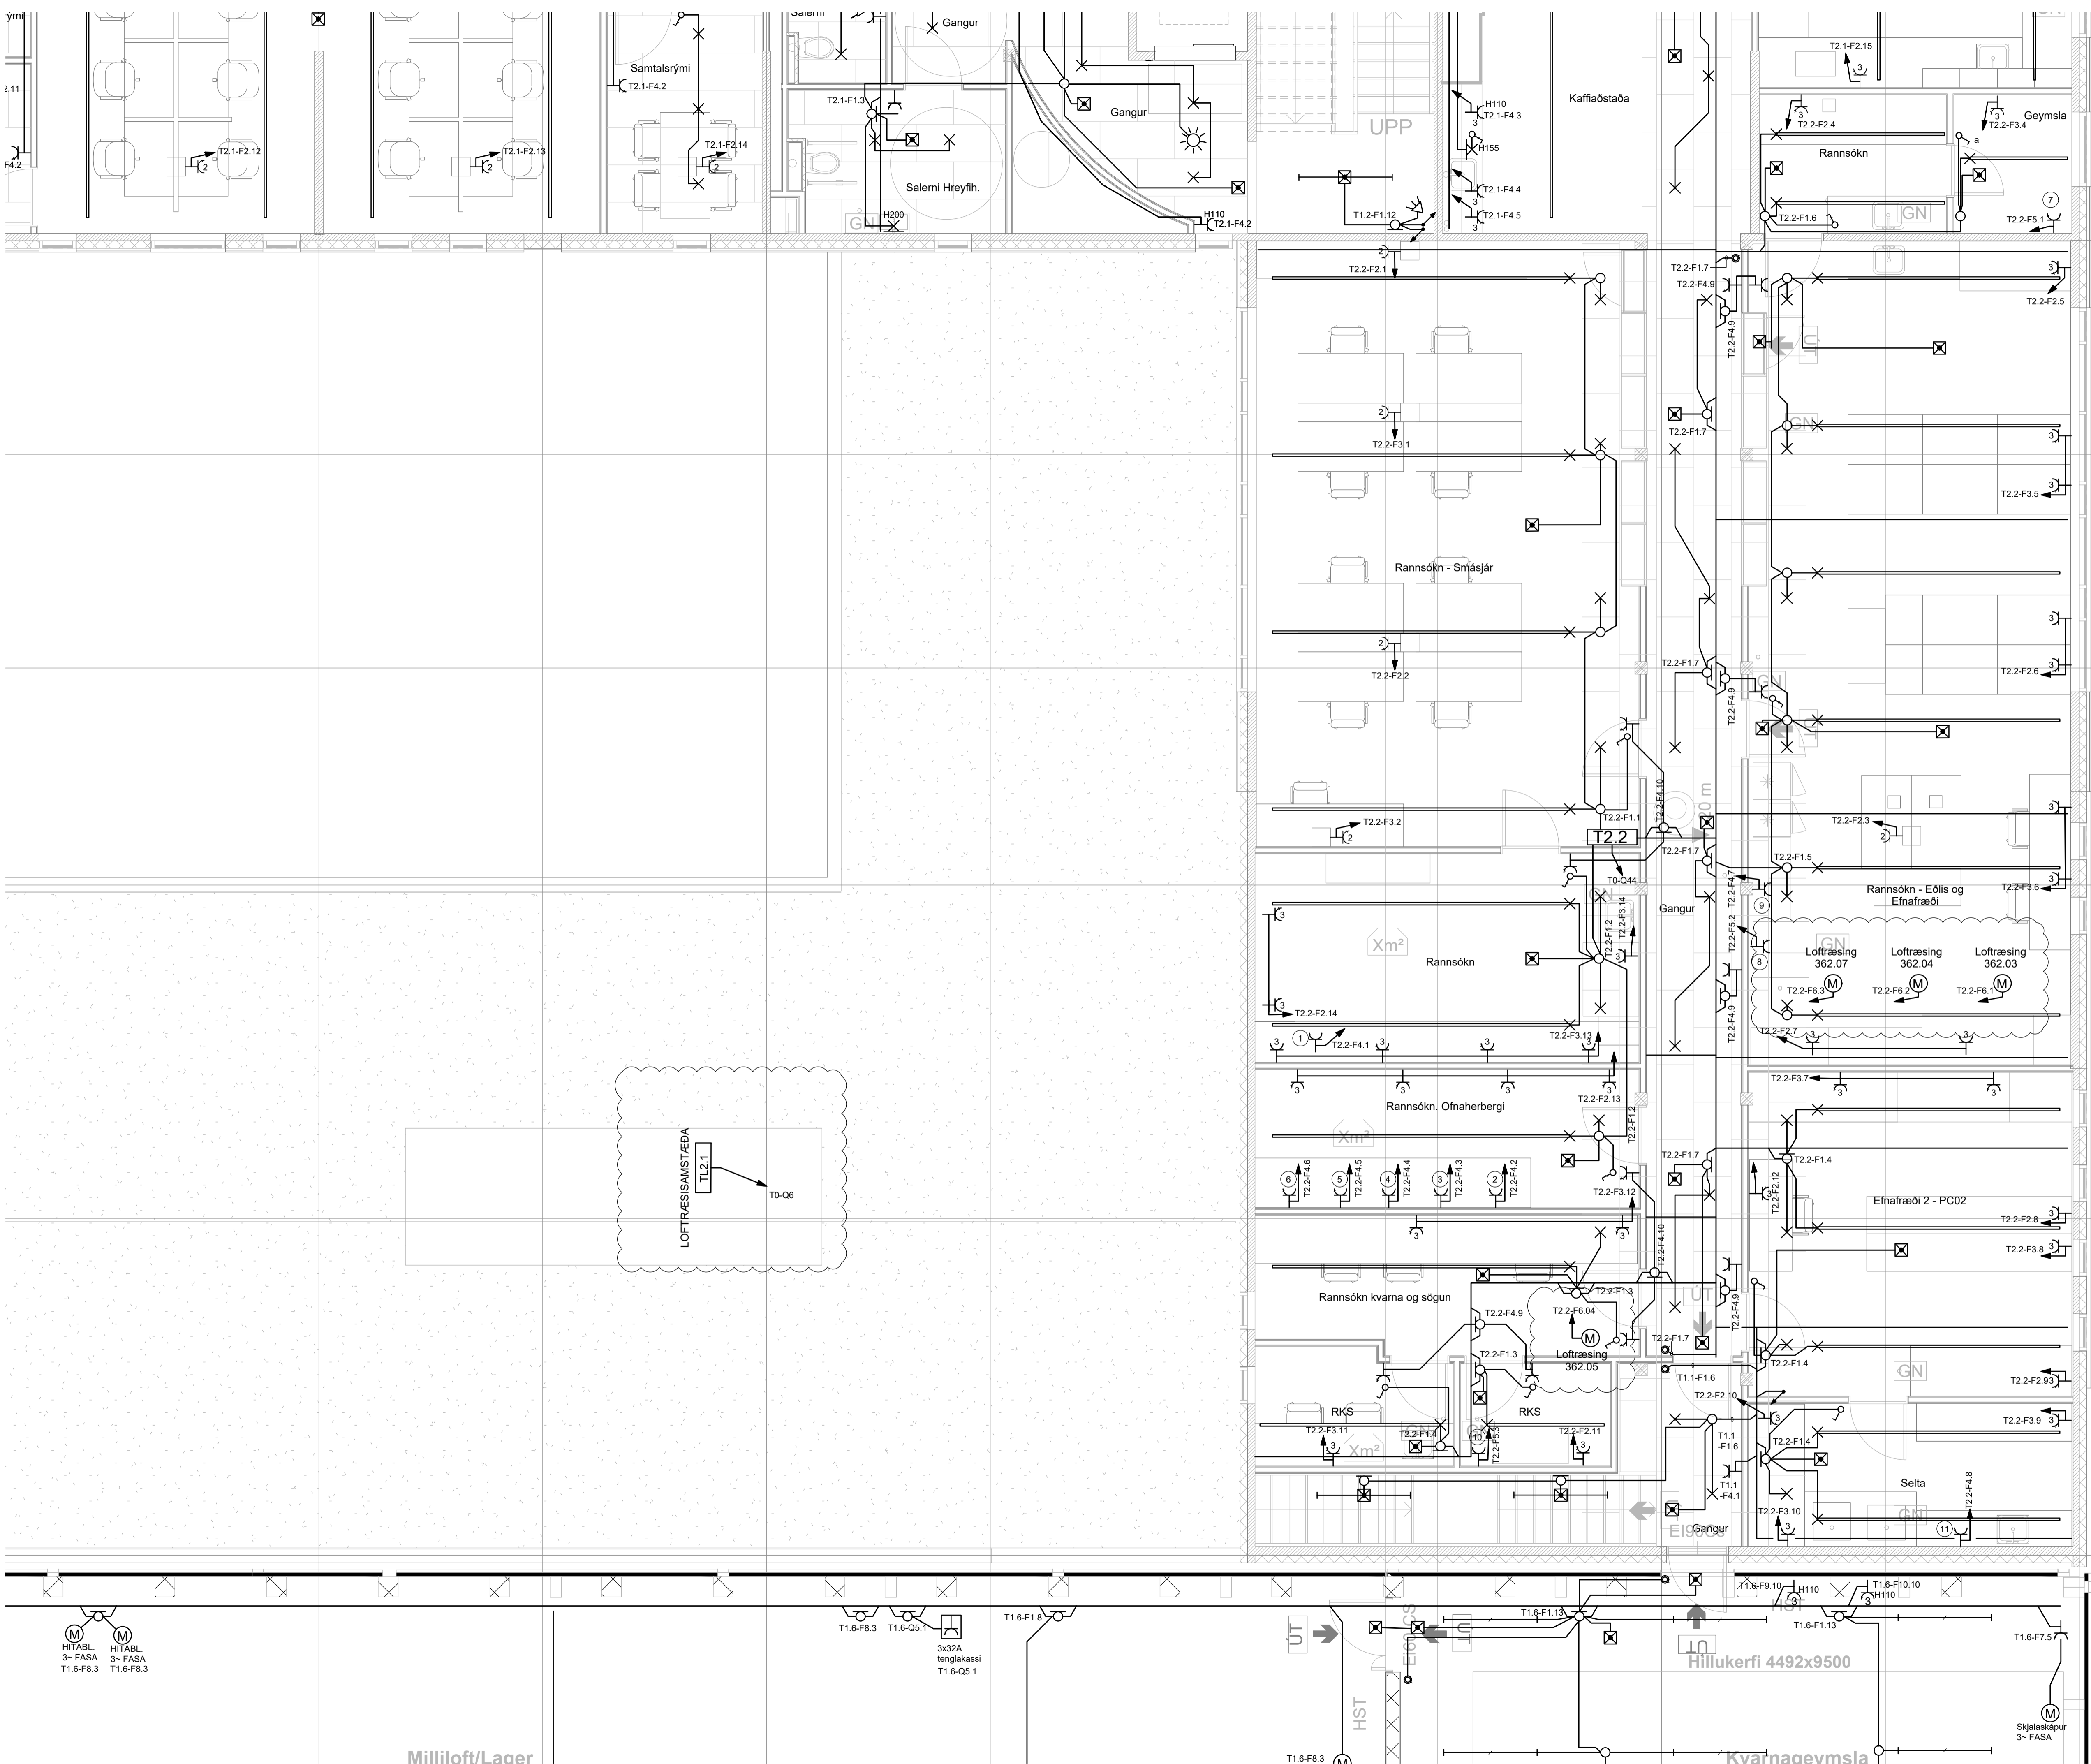

ÁRITUN HÖNNUNARSTJÓRA: KT.

BR.	DAGS.	BREYTING.	HA.
A	03.02.2020	Loftræsingiblasarar	SÍS




STRANDGATA 11, HAFNARFJÖRÐUR s. 8644280 / 8984393. www.umsjaefn.is

VERKHEITI: FORNUBÚÐIR 5 HAFNARFJÖRÐUR

TEIKNINGAHEITI: LÁGSPENNULAGNIR 2.HÆÐ HLUTI 4

HÁNNAD:	TEIKNAD:	YFIRFARID:	
SÍS	SÍS	JJ	
DAGS. ÚTG:	DAGS. BREYT:	MÆLIKVARDI:	BLADSTÆRD:
09.08.2019	1:50	A1	
VERKNUMER:	TEIKNINGANUMER:	ÚTG:	
17-023	R4.2.04	A	

SAMPYKKT: KT. Sigurður Í. Sigurjónsson 200277-3929

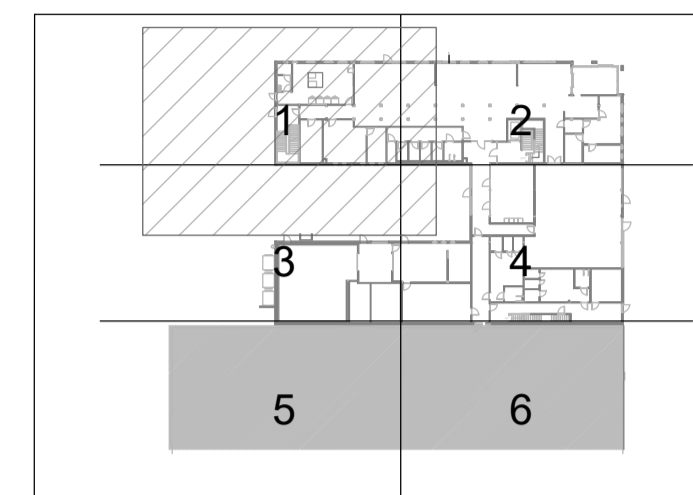

FORNUBÚÐIR 5 - LYKILMYND



ÁRITUN HÖNNUNARSTJÓRA: KT.

BR.	DAGS.	BREYTING.	HA.




STRANDGATA 11, HAFNARFJÖRÐUR s. 8644280 / 8984393. www.umsjaef.is


VERKHEITI:
**FORNUBÚÐIR 5
 HAFNARFJÖRÐUR**

TEIKNINGAHEITI:
**LÁGSPENNULAGNIR
 3.HÆÐ
 HLUTI 1**

HÁNNÁÐ: SÍS	TEIKNÁÐ: SÍS	YFIRFARIÐ: JJ
DAGS. ÚTG: 09.08.2019	DAGS. BREYT: 1:50	BLADSTÆRD: A1
VERKNÚMÉR: 17-023	TEIKNINGANÚMÉR: R4.3.01	UTG: KT.

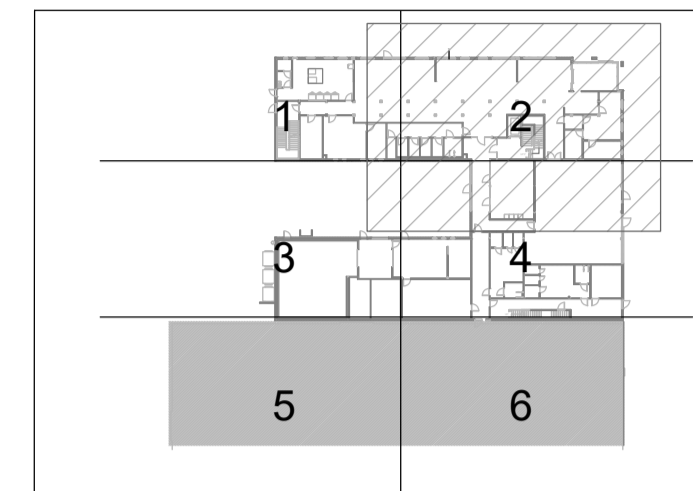

FORNUBÚÐIR 5 - LYKILMYND

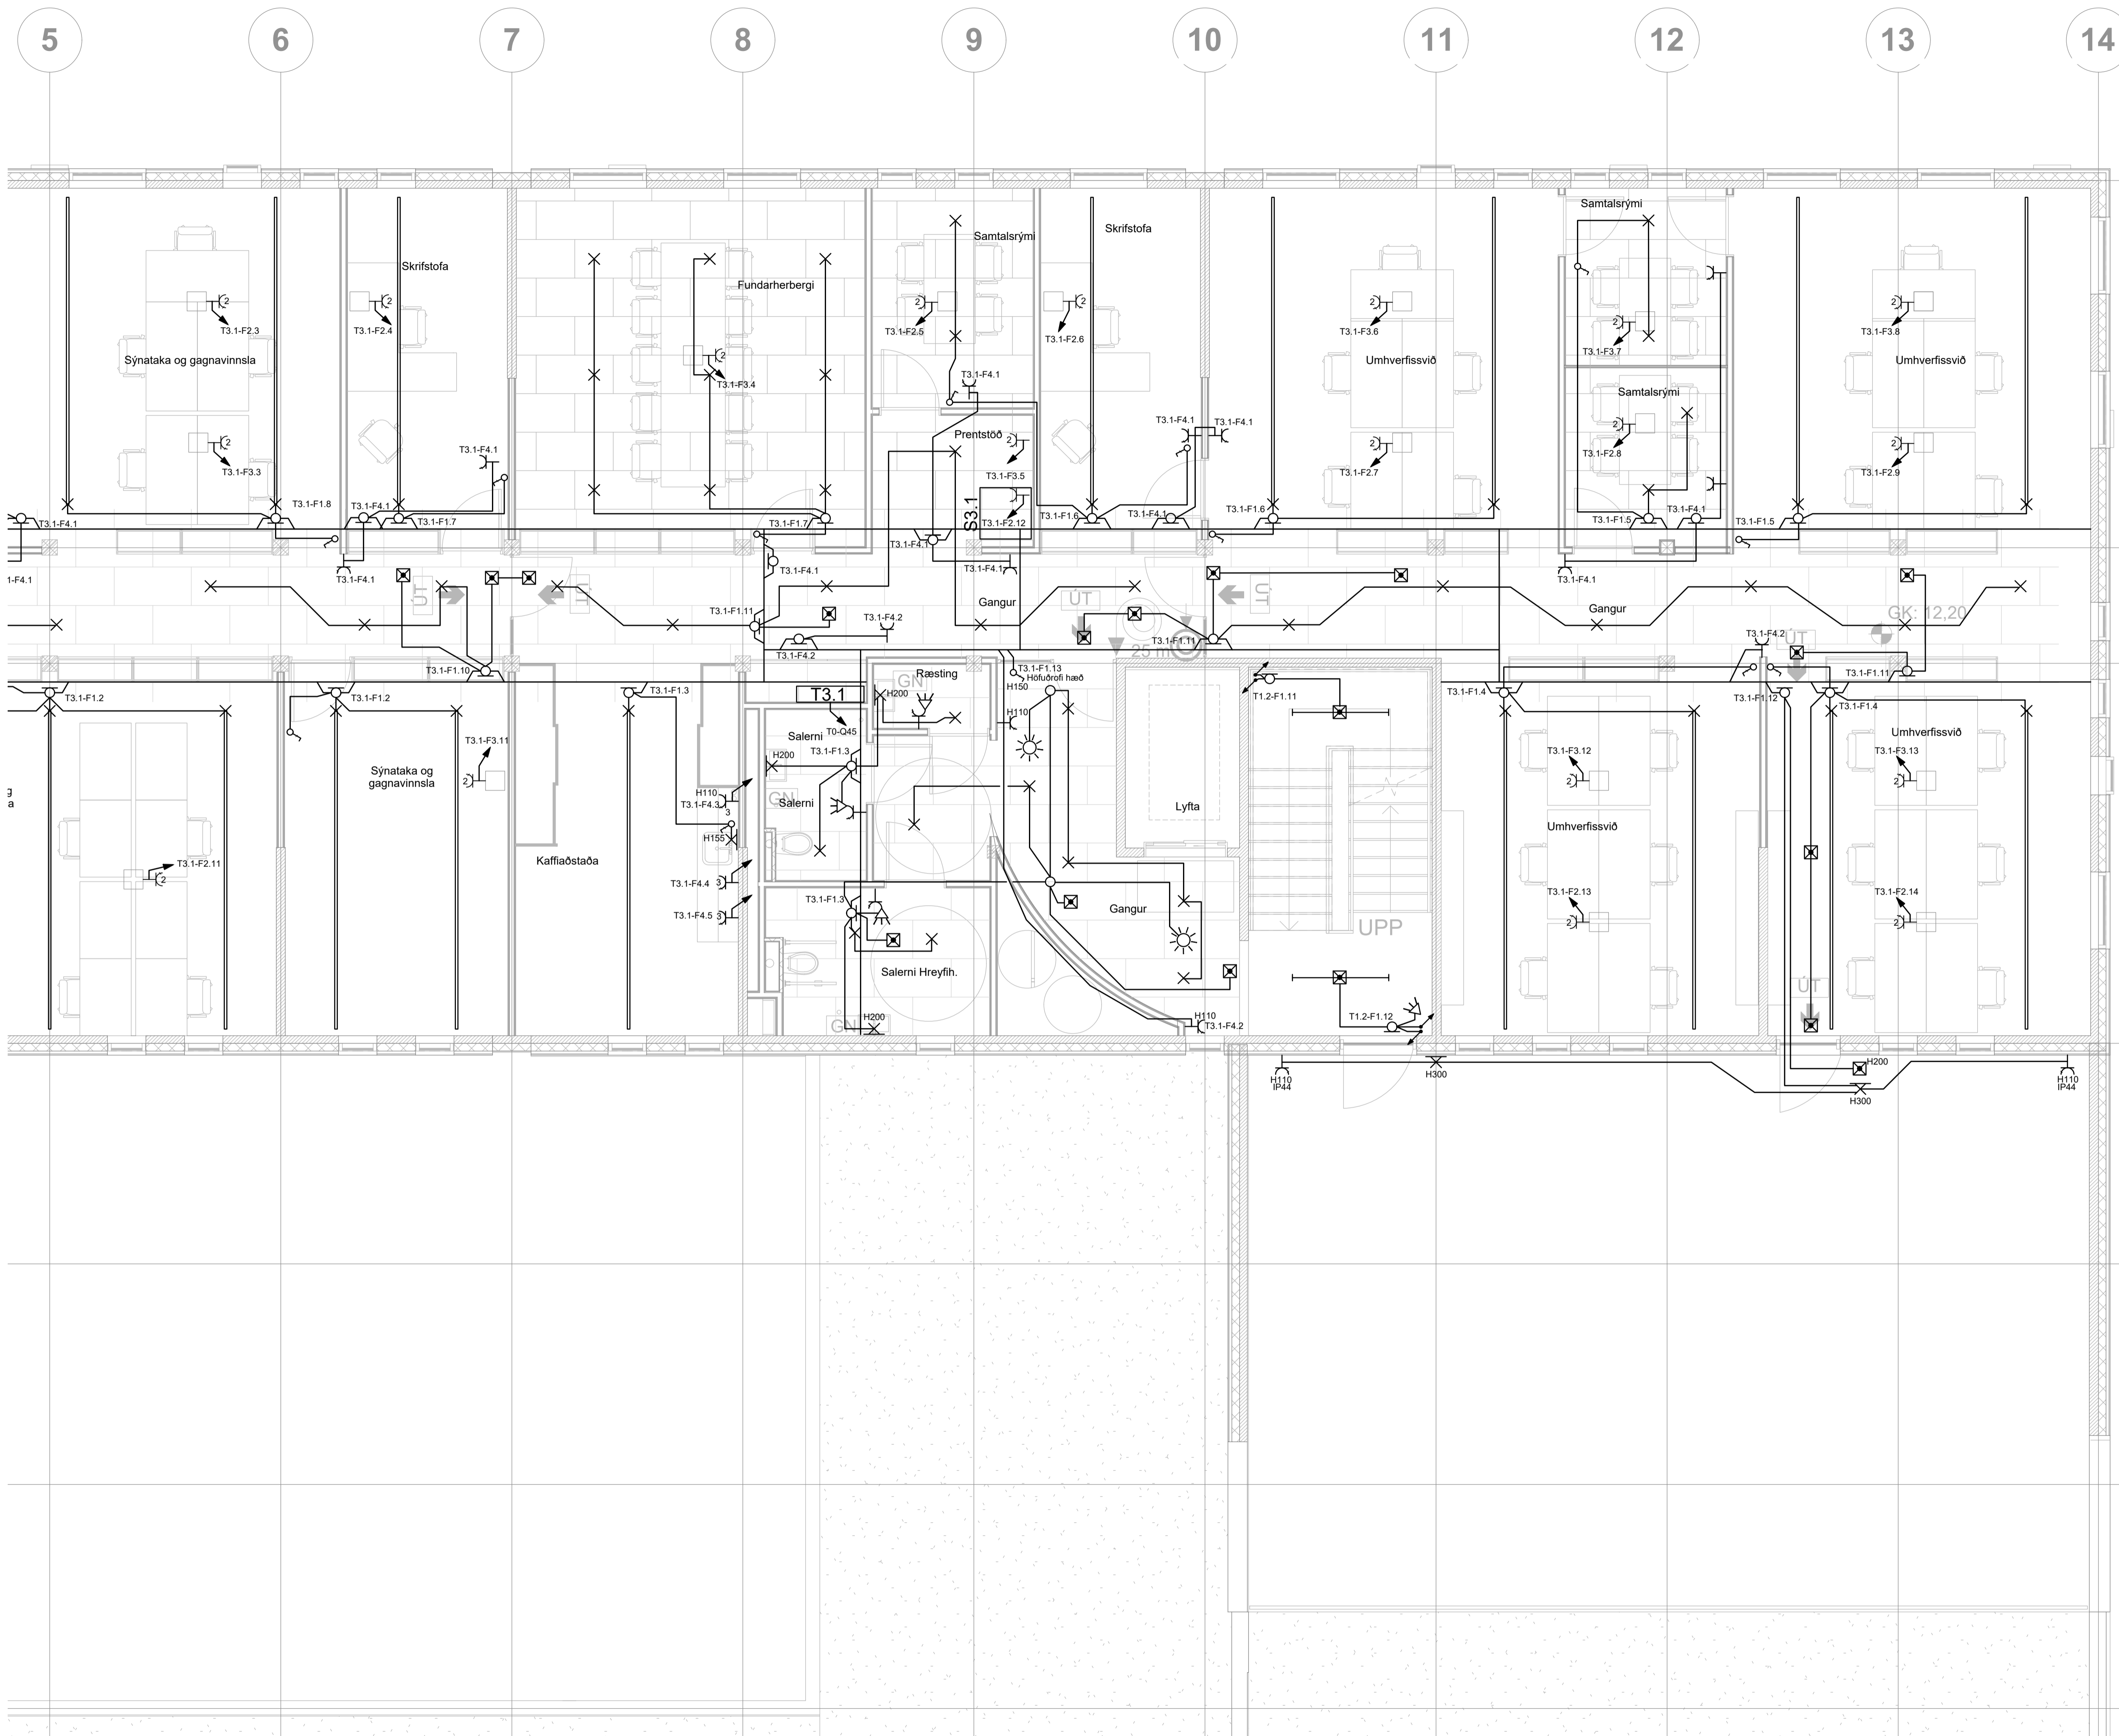

ÁRITUN HÖNNUNARSTJÓRA KT.

BR.	DAGS.	BREYTING.	HA.




STRANDGATA 11, HAFNARFJÖRÐUR s. 8644280 / 8984393. www.umsjaef.is

VERKHEITI:
**FORNUBÚÐIR 5
HAFNARFJÖRÐUR**

TEIKNINGAHEITI:
**LÁGSPENNULAGNIR
3.HÆÐ
HLUTI 2**

HÁNNÁÐ: SÍS	TEIKNÁÐ: SÍS	YFIRFARIÐ: JJ
DAGS. UTG: 09.08.2019	DAGS. BREYT: 1:50	BLADSTÆRD: A1
VERKNÚMÉR: 17-023	TEIKNINGANÚMÉR: R4.3.02	UTG: KT.

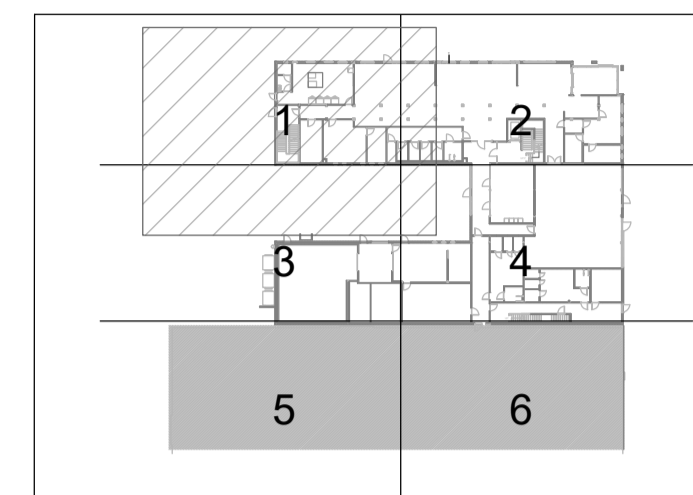

FORNUBÚÐIR 5 - LYKILMYND



ÁRITUN HÖNNUNARSTJÓRA: KT.

BR.	DAGS.	BREYTING.	HA.




STRANDGATA 11, HAFNARFJÖRÐUR s. 8644280 / 8984393. www.umsjaehf.is


VERKHEITI:
FORNUBÚÐIR 5
HAFNARFJÖRÐUR

TEIKNINGAHEITI:
LÁGSPENNULAGNIR
4.HÆÐ
HLUTI 1

HÁNNÁÐ: SÍS	TEIKNÁÐ: SÍS	YFIRFARIÐ: JJ
DAGS. ÚTG: 09.08.2019	DAGS. BREYT: 17-023	MÆLIKVARDI: R4.4.01
BLADSTÆRD: A1	UTG: KT.	SAMPÝKKT:

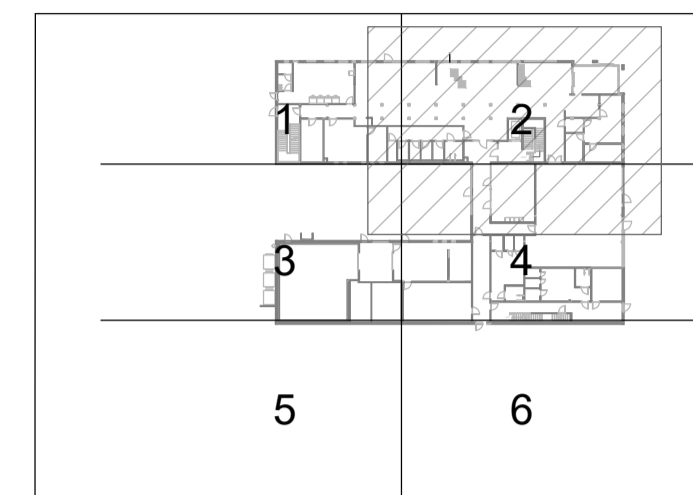

FORNUBÚÐIR 5 - LYKILMYND

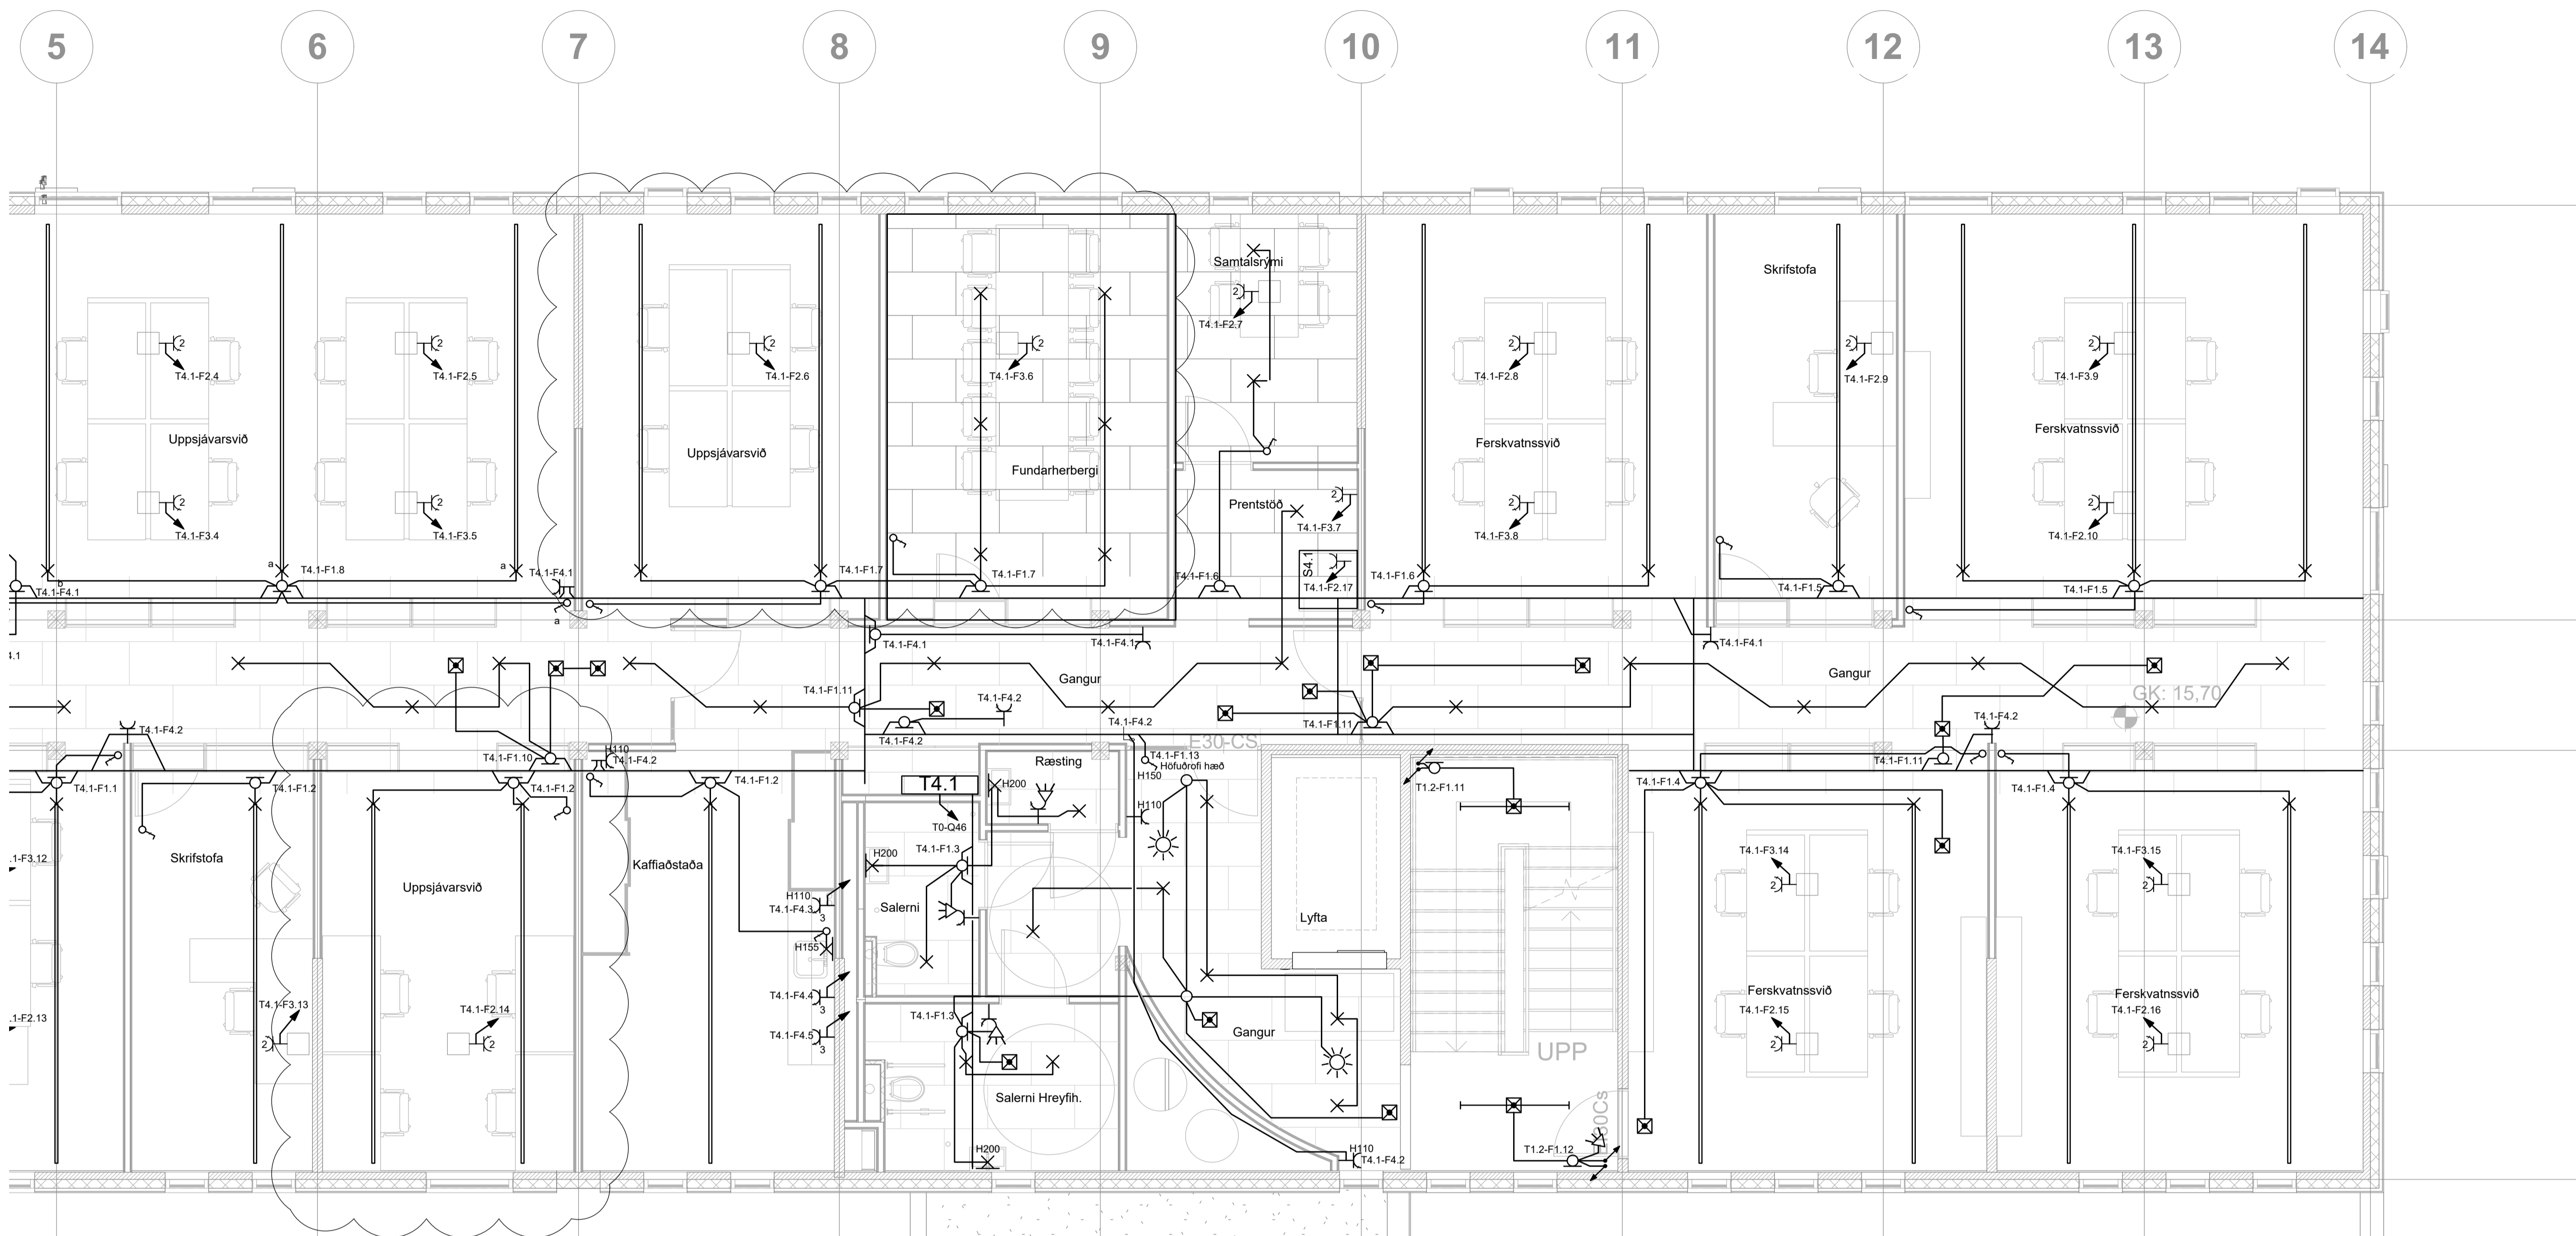

ÁRITUN HÖNNUNARSTJÓRA: KT.

BR.	DAGS.	BREYTING.	HA.
A	09.01.2020	Skrifstofurými færð	SÍS




STRANDGATA 11, HAFNARFJÖRÐUR s. 8644280 / 8984393. www.umsjaehf.is

VERKHEITI:
**FORNUBÚÐIR 5
HAFNARFJÖRÐUR**

TEIKNINGAHEITI:
**LÁGSPENNULAGNIR
4.HÆÐ
HLUTI 2**

HÁNNÁÐ:	TEIKNÁÐ:	YFIRFARID:	
SÍS	SÍS	JJ	
DAGS. ÚTG:	DAGS. BREYT:	MÆLIKVARÐI:	BLADSTÆRÐ:
09.08.2019	1:50	A1	
VERKNUMER:	TEIKNINGANUMER:	UTG:	
17-023	R4.4.02	A	

SAMPYKKT: KT.
Sigurður Í. Sigurjónsson 200277-3929

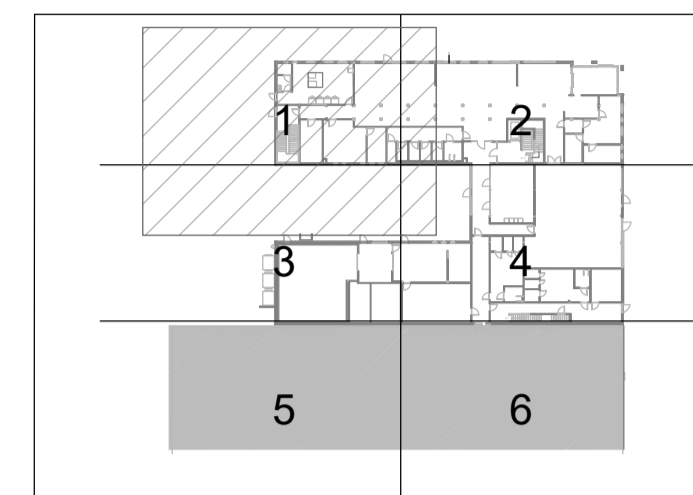

FORNUBÚÐIR 5 - LYKILMYND



ÁRITUN HÖNNUNARSTJÓRA: KT.

BR.	DAGS.	BREYTING.	HA.




STRANDGATA 11, HAFNARFJÖRÐUR s. 8644280 / 8984393. www.umsjaef.is

VERKHEITI:
FORNUBÚÐIR 5
HAFNARFJÖRÐUR


TEIKNINGAHEITI:
LÁGSPENNULAGNIR
5.HÆÐ
HLUTI 1

HÁNNÁÐ:	TEIKNÁÐ:	YFIRFARIÐ:	
SÍS	SÍS	JJ	
DAGS. ÚTG:	DAGS. BREYT:	MÆLIKVARDI:	BLADSTÆRD:
09.08.2019	1:50	1:50	A1
VERKNÚMÉR:	TEIKNINGANÚMÉR:	UTG:	
17-023	R4.5.01		

SAMPÝKKT: KT. Sigurður Í. Sigurjónsson 200277-3929

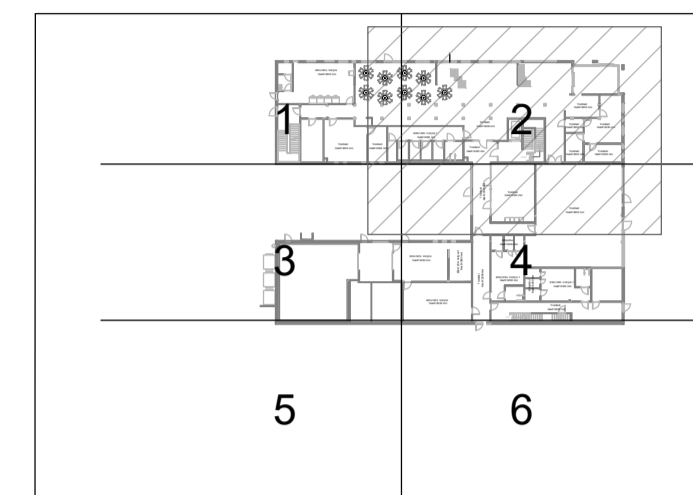

FORNUBÚÐIR 5 - LYKILMYND

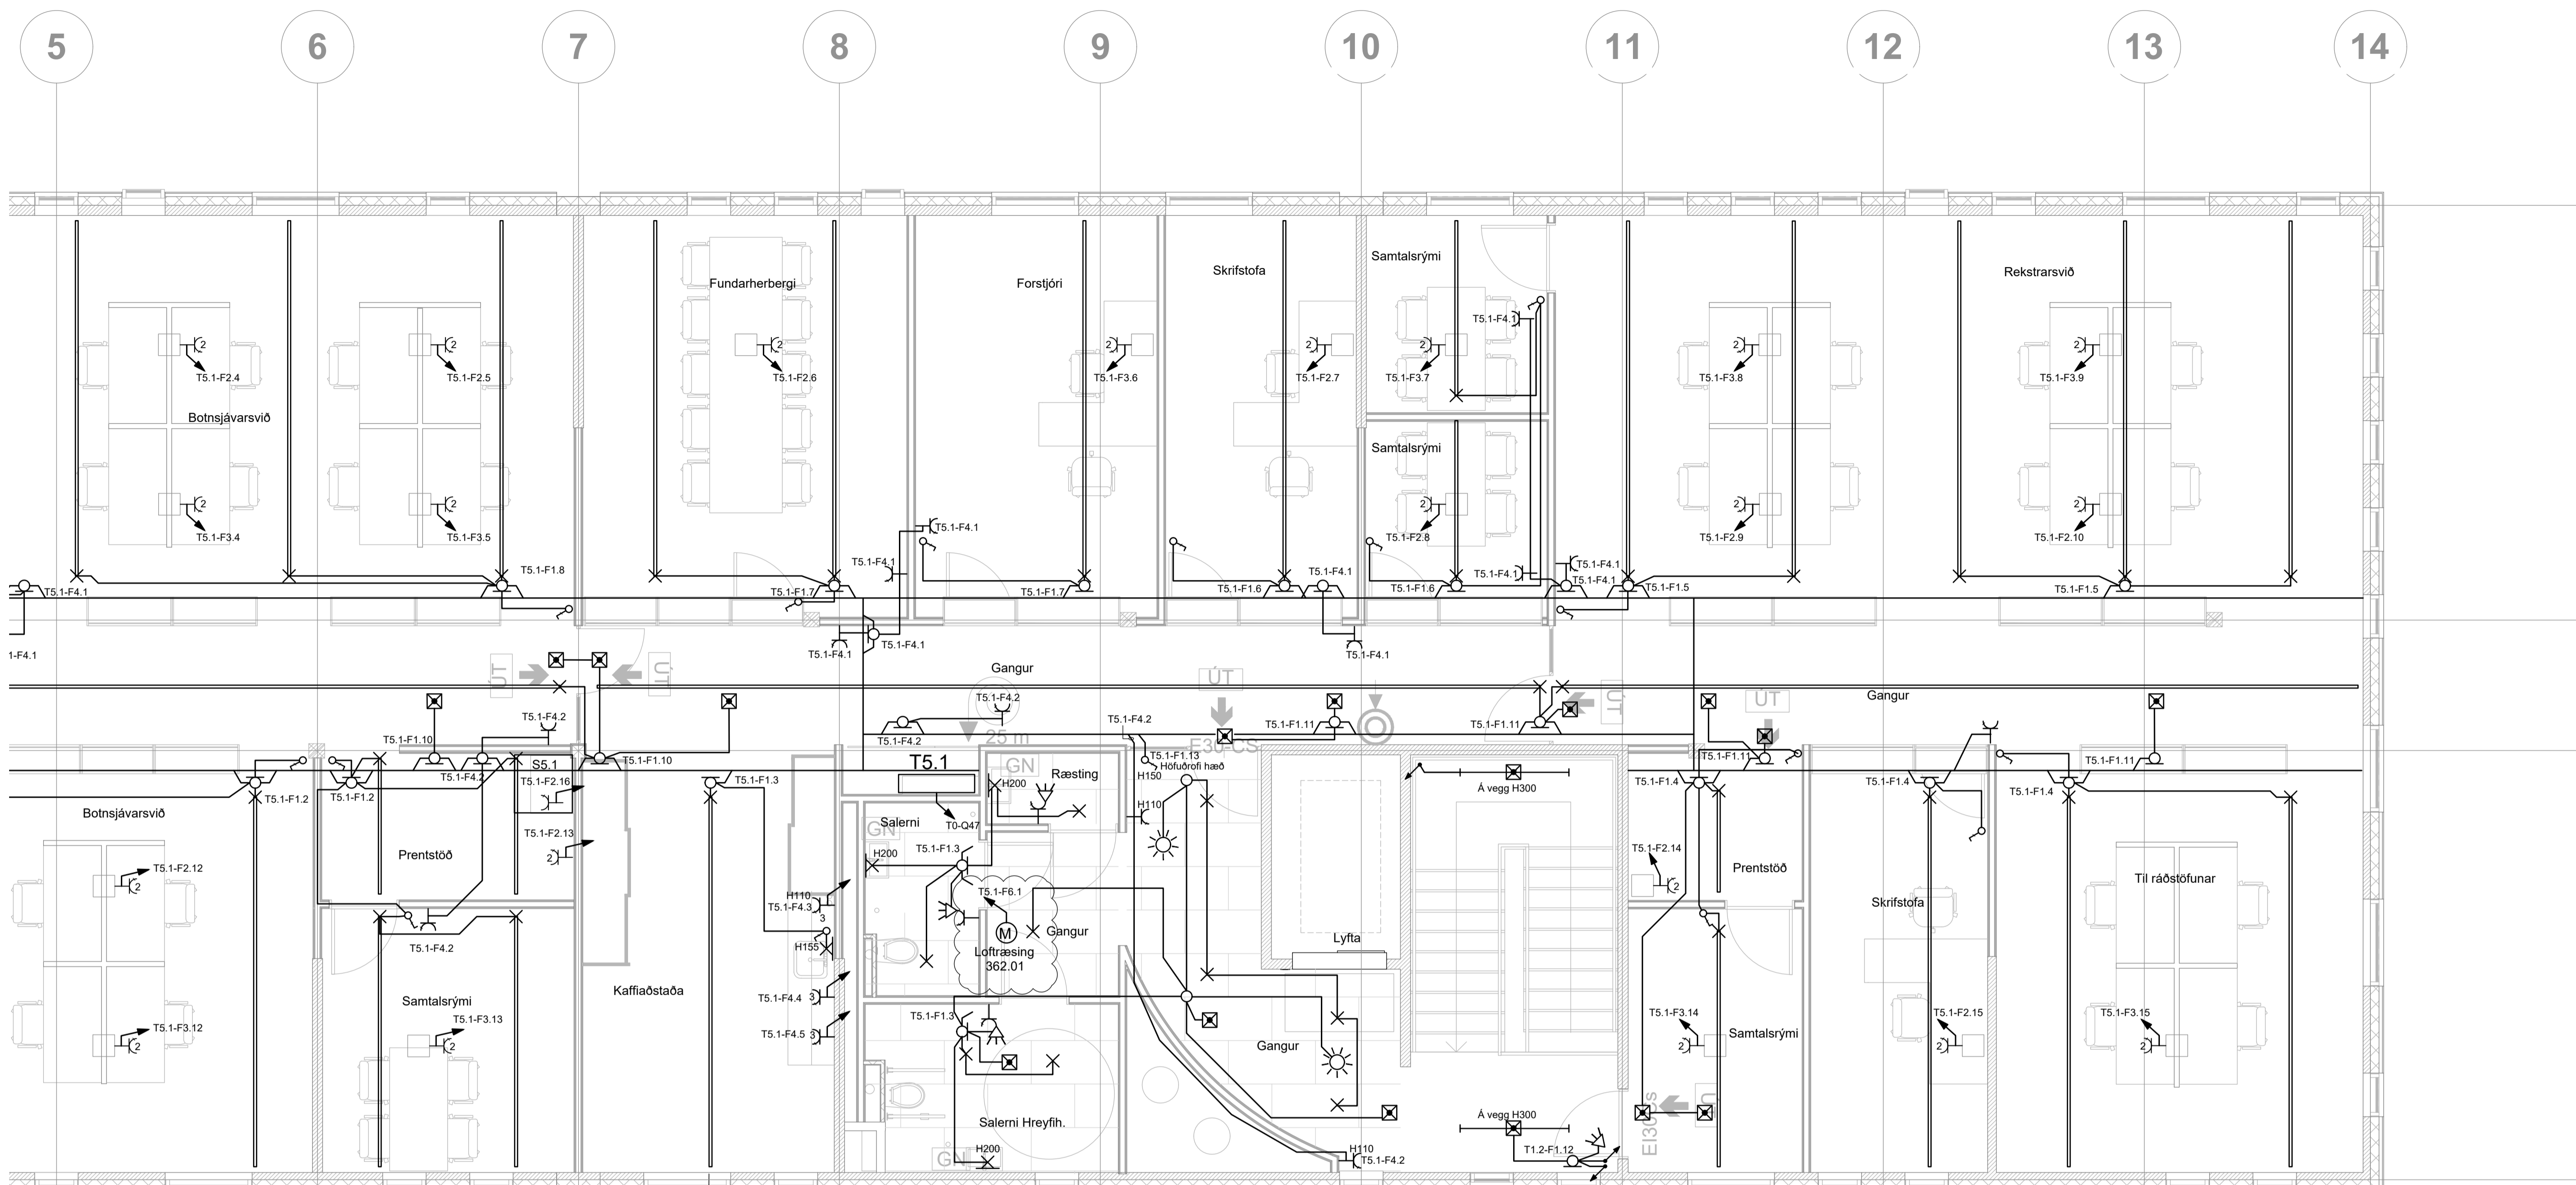

REI-60

ÁRITUN HÖNNUNARSTJÓRA: KT.

BR.	DAGS.	BREYTING.	HA.
A	03.02.2020	Loftræsiþlásari salerni	SÍS



STRANDGATA 11, HAFNARFJÖRÐUR s. 8644280 / 8984393. www.umsjaehf.is

VERKHEITI:
**FORNUBÚÐIR 5
HAFNARFJÖRÐUR**

TEIKNINGAHEITI:
**LÁGSPENNULAGNIR
5.HÆÐ
HLUTI 2**

HÁNNÁÐ:	TEIKNÁÐ:	YFIRFARID:	
SÍS	SÍS	JJ	
DAGS. ÚTG:	DAGS. BREYT:	MÆLIKVARDI:	BLADSTÆRD:
09.08.2019		1:50	A1
VERKNUMER:	TEIKNINGANUMER:	UTG:	
17-023	R4.5.02	A	

SAMPYKKT: KT.
Sigurður Í. Sigurjónsson 200277-3929