

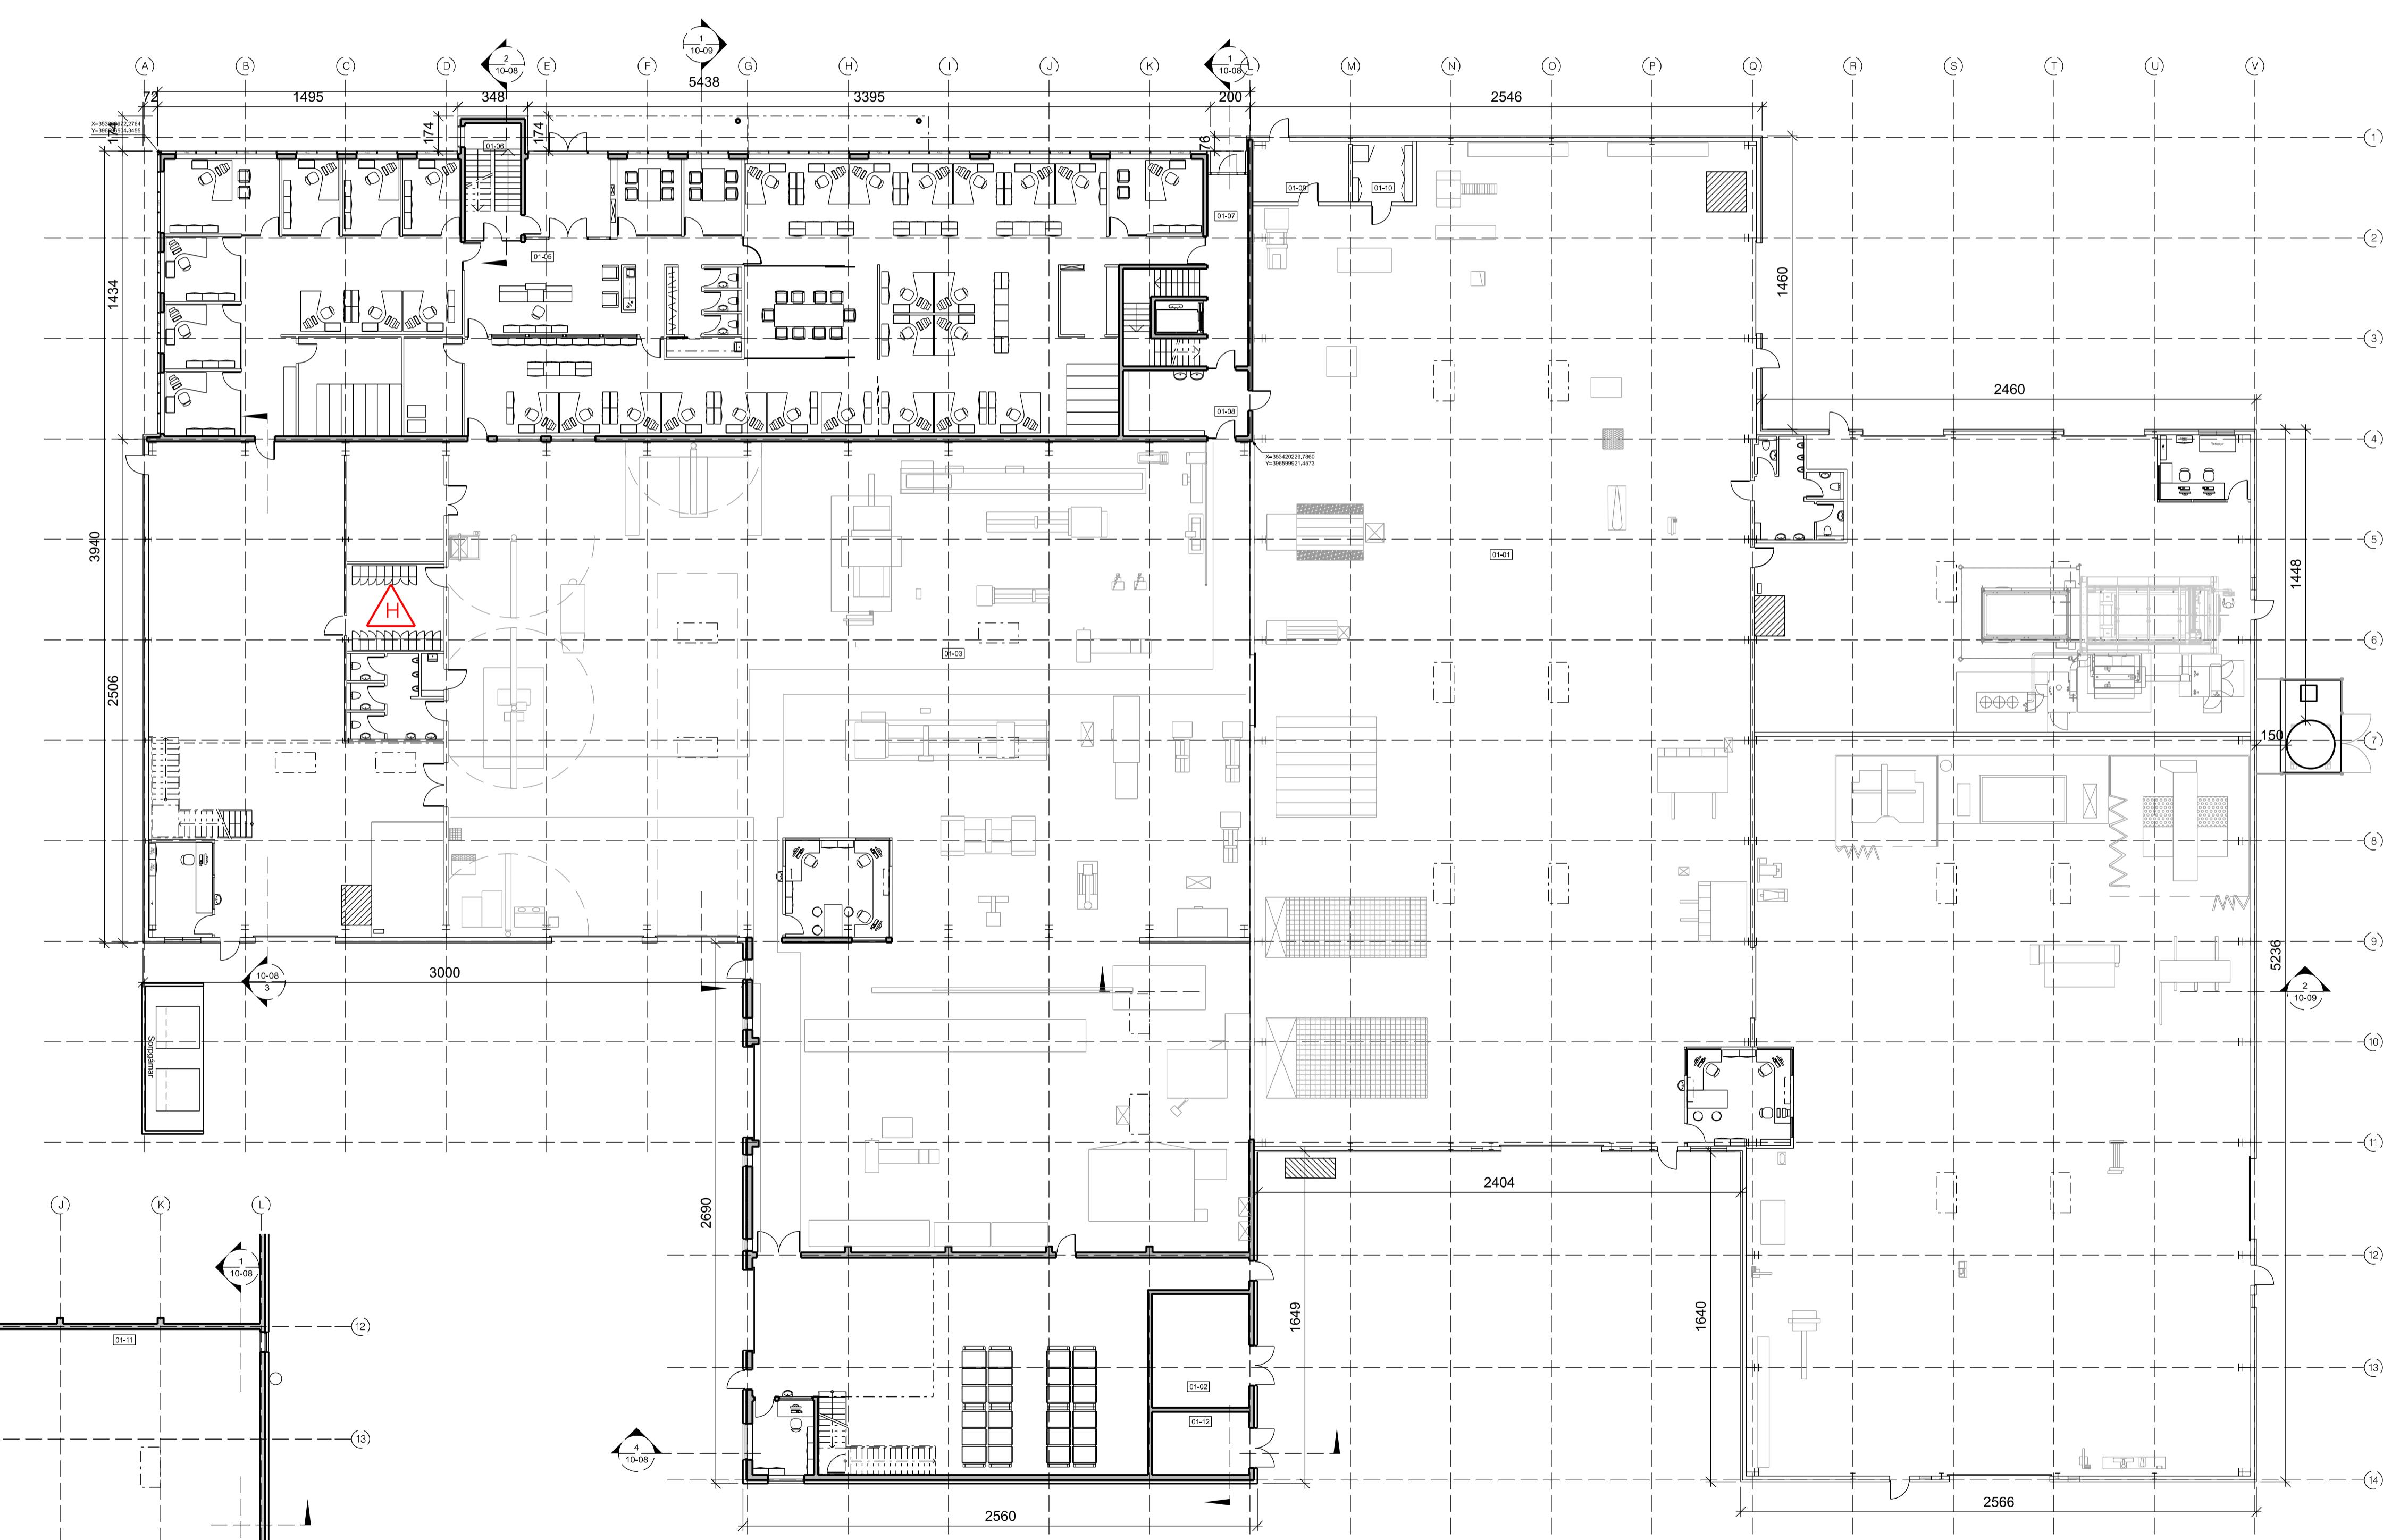
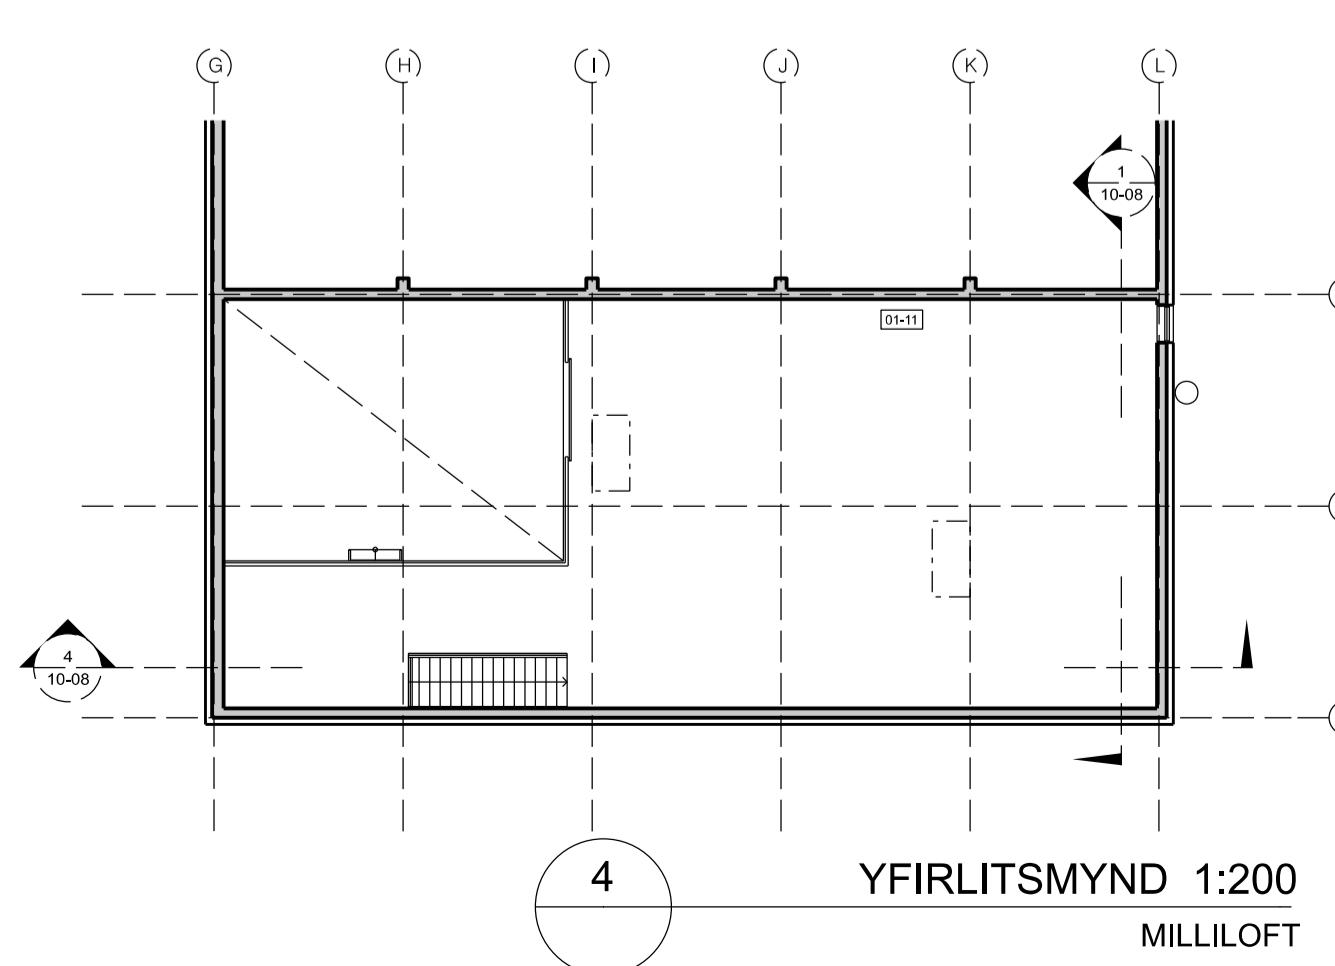


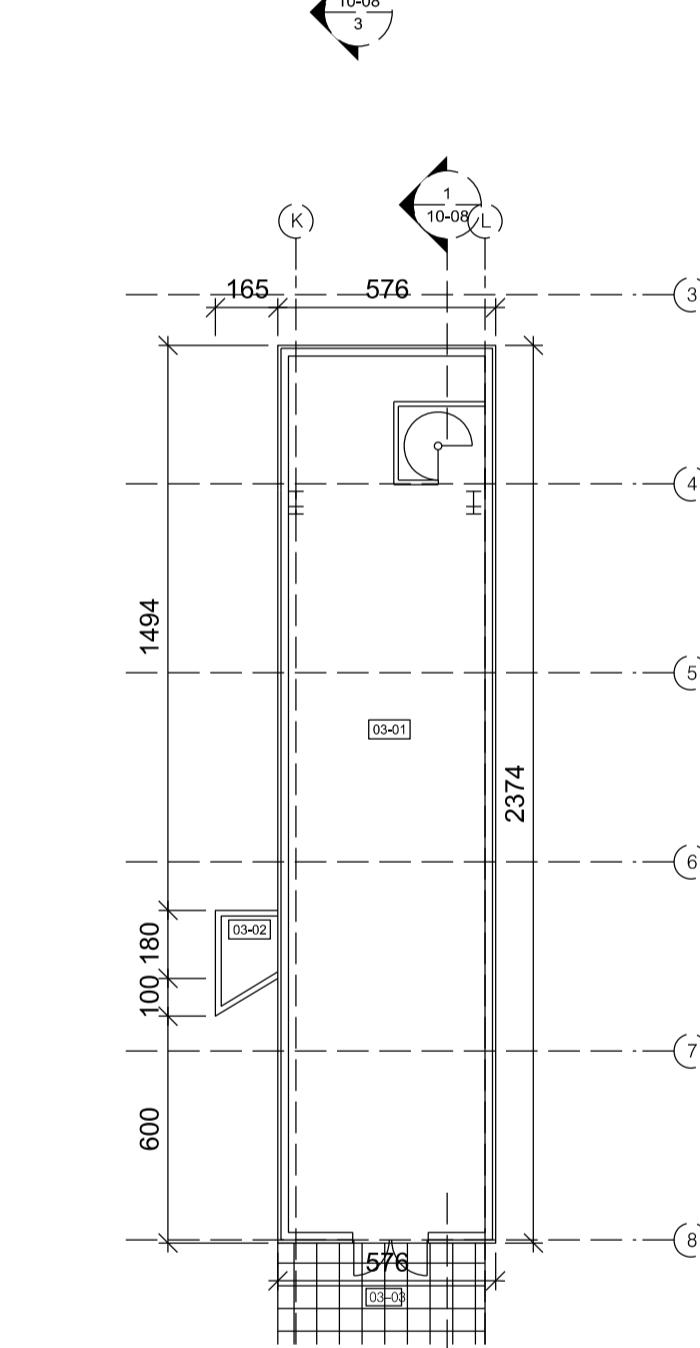


Áritun brunahónum

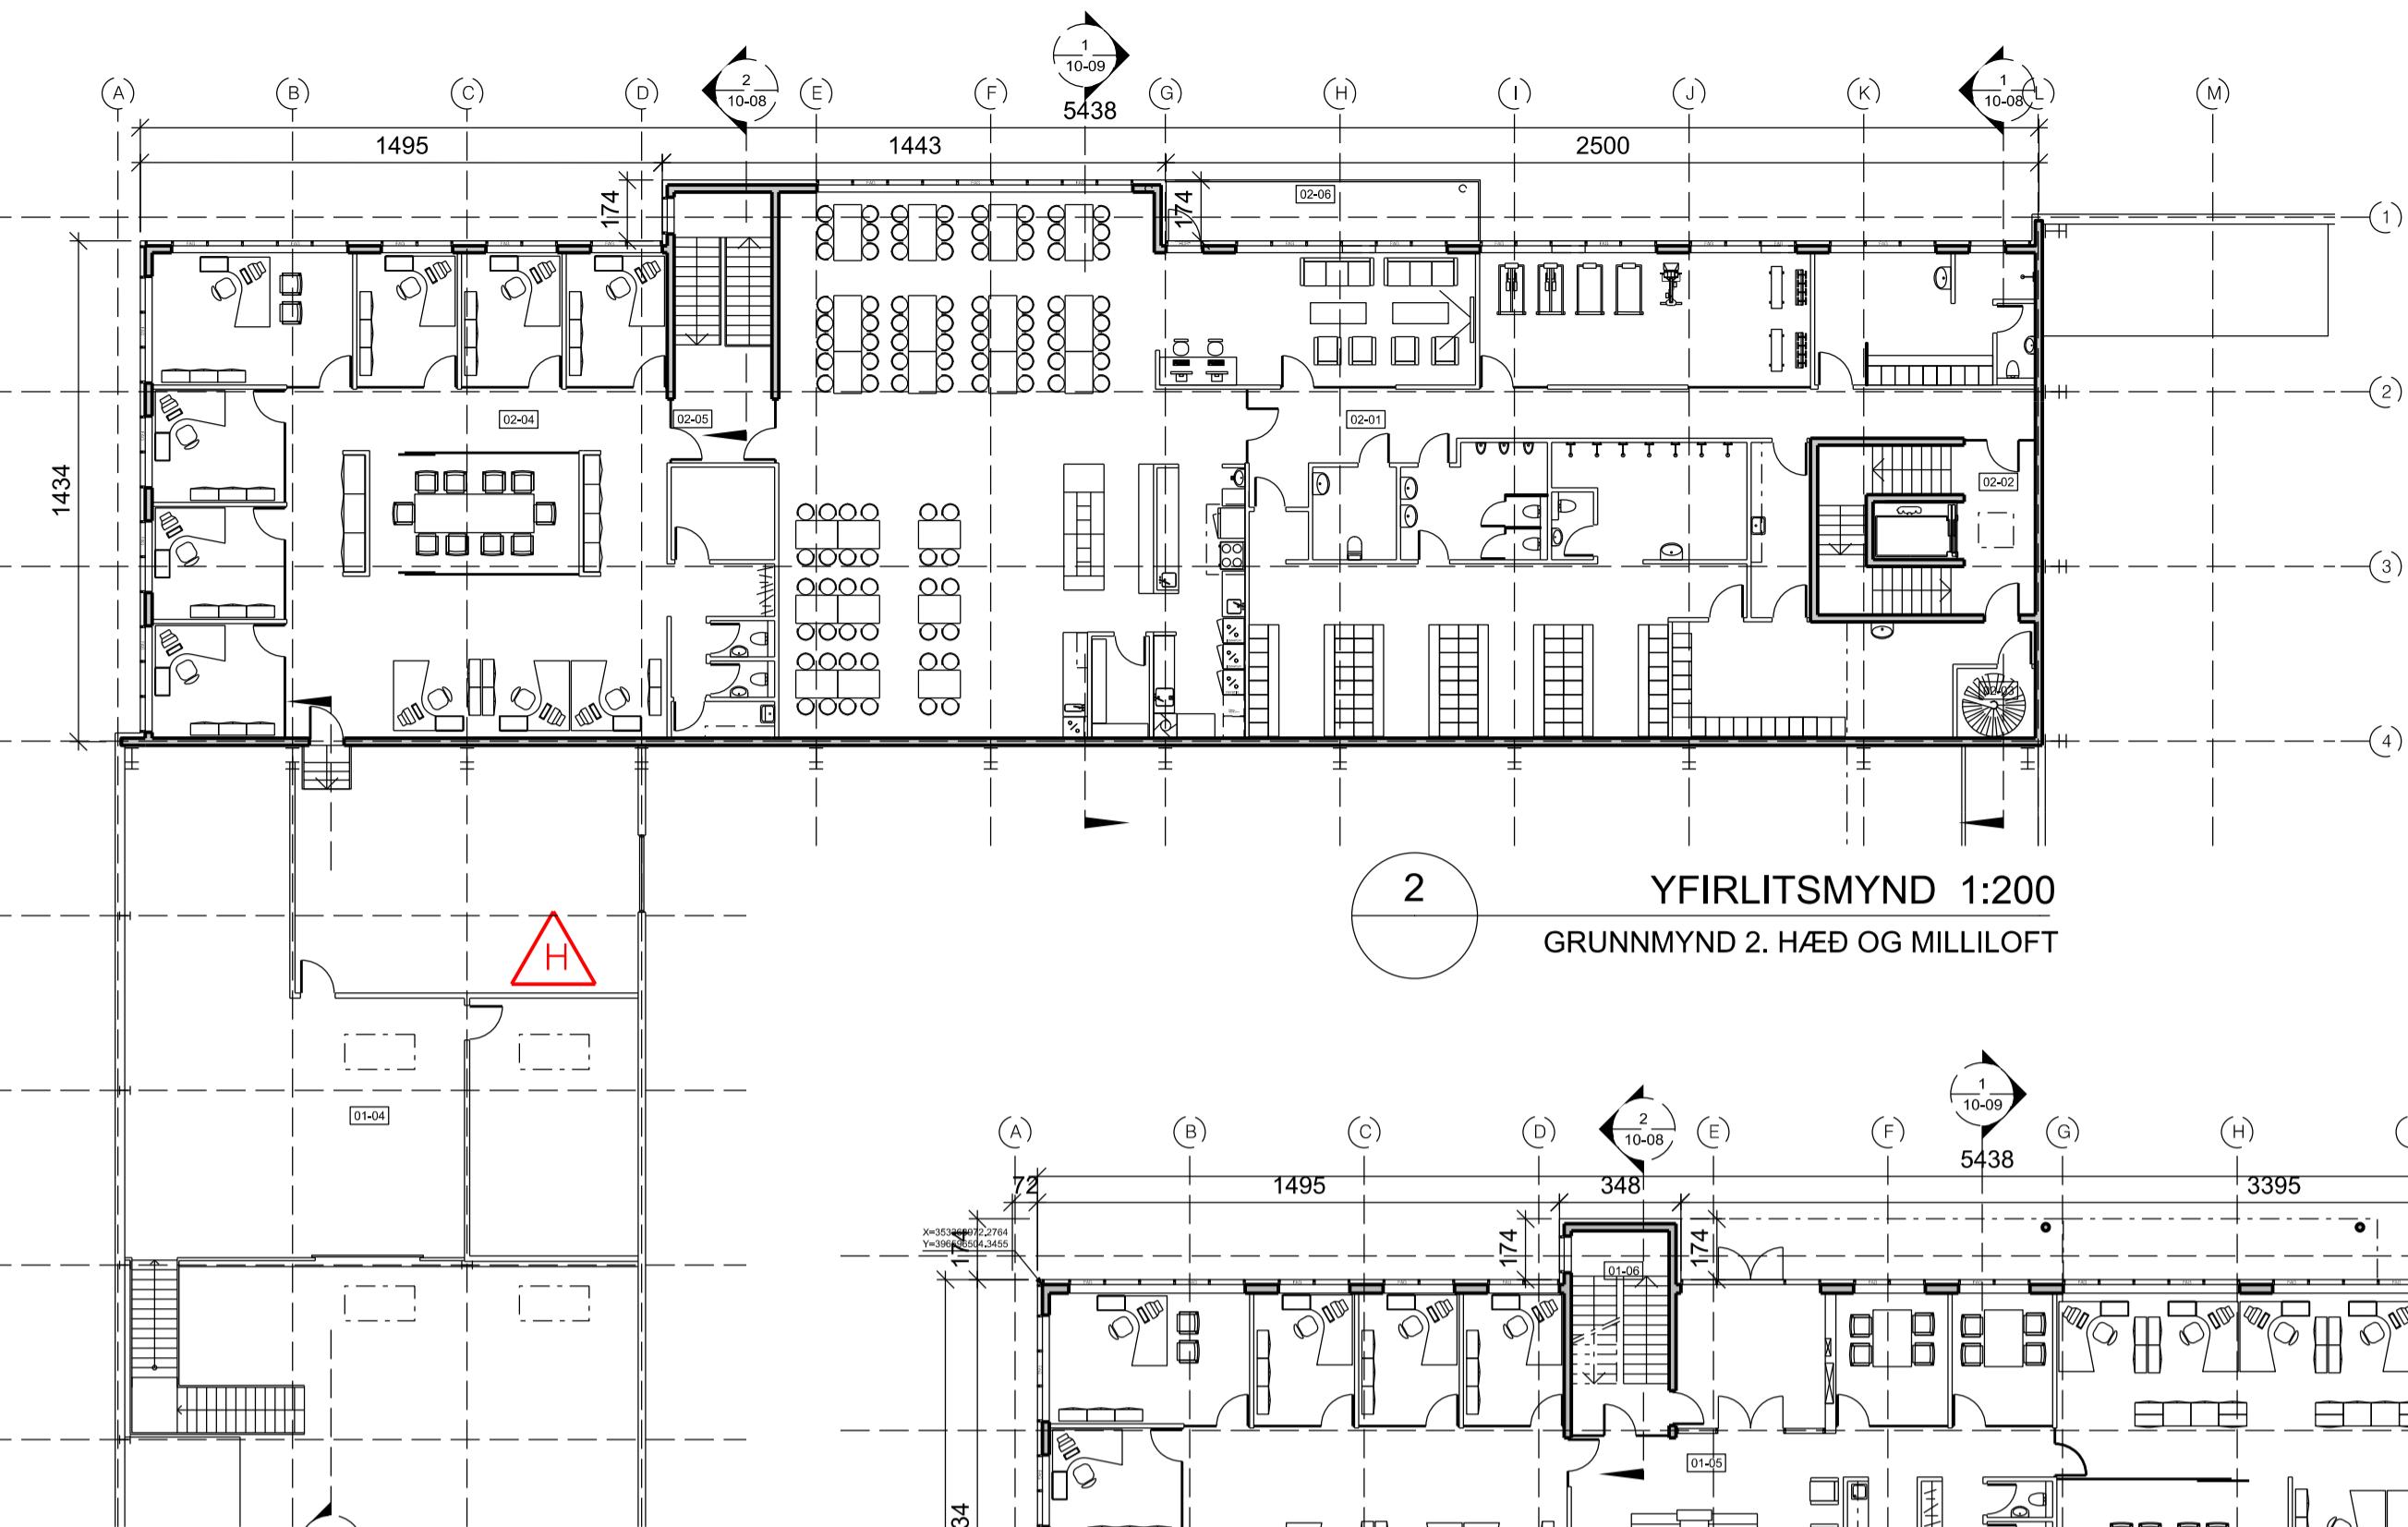

H Öi HMH 20.01.2025  
 Gallerí stækkað og sameinað rafmagnshverfi á 1. heð.  
 Þín til myrri á milligdfi.  
 G Öi HMH 30.01.2014  
 Setur tankur út undir köfnunarefn (nitrogen) við austurhlíð húss  
 F Öi HMH 03.12.2012  
 Salernískjarna í plötuvirkstæði breytt lítilháttar  
 E Öi HMH 25.06.2012  
 Burðarvirkni stekkunar breytir úr að vera stál í steypu.  
 Úteggir verða einangraðir og klæddir að utan og þak dökfta virki lagt pakðuk.  
 Sett ny útgáfa af teikningahausi á teikningu  
 D Öi HMH 27.04.2012  
 Stekkar húss. Hús stækkað milli modullina G og L frá 9 að modullinu 14  
 Salernískjumini breytt.  
 Telkinnganúmer breytt frá 10-03-01 10-03

C Öi HMH 30.06.2009  
 Stigl frá lager/afgreðslu að lager á 2. hæð uppfærður samkvæmt reynd  
 B Öi HMH 10.01.2009  
 Ymsar breytingar samanber texta á teikningum með dags: 13.01.2009  
 A Öi HMH 01.02.2008  
 Gluggum bætt við á vélsmíjunhus, við og í vorúrhóð  
 Stigi í starfsmannalengangi brekkaður úr 130 til 1390mm  
 Bætt við lokabréi skrifstofu við starfsmannalengangi  
 Notkun á rymni undir jánsteypu breytt

UTGÁFA | TEKNAÐ | YFIRLAÐRD | I DAGS  
BREYTINGAR

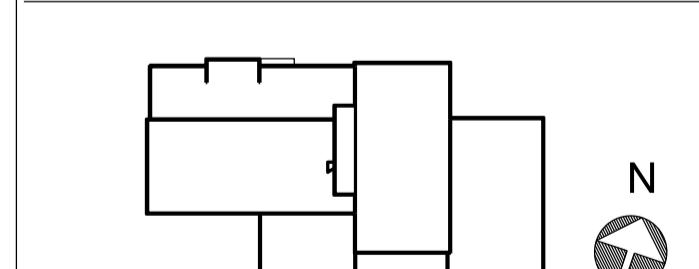

ASK ARKITEKTAR EHF  
 GEIRSGÖTTUR 9 101 REYKJAVÍK  
 SÍMI 515 0300 FAX 515 0319  
 www.ask.is  
 Úpprunar hönnunur skilgreindar  
 Heigð Mr. Höldunssón: K30-7256-7049  
 HÖNNUNUR ÁÐAUPPLORÐATTA-HÖNNUNARSTJÓRI

Össur Ímsland Byggingsafnægur B.F.J. k: 22117-4629  
osur@ask.is

VERKEFNI  
GJAHELLA 4, HAFNARFIRDÍ  
HÉDINN

TOSUND TEKNINNAR  
 ADALTEIKNING 1:200  
 HESTTEIKNING  
 YFIRLITSMYNDAR  
 GRUNNMYND 1, 2 og 3. HÆD  
 MILLILOFT  
 MKV. I A1  
 HANNAD HMH  
 TEKNAÐ ÖI  
 VIRRIP, HMH  
 I DAGS  
 10.10.2007

VERK NR. 06124 AUSKENN / NUMR TEKNINNAR 01 - 10 - 03  
UTGÁFA H



ARKITEKTAR

ASK













Áritun brunahönd

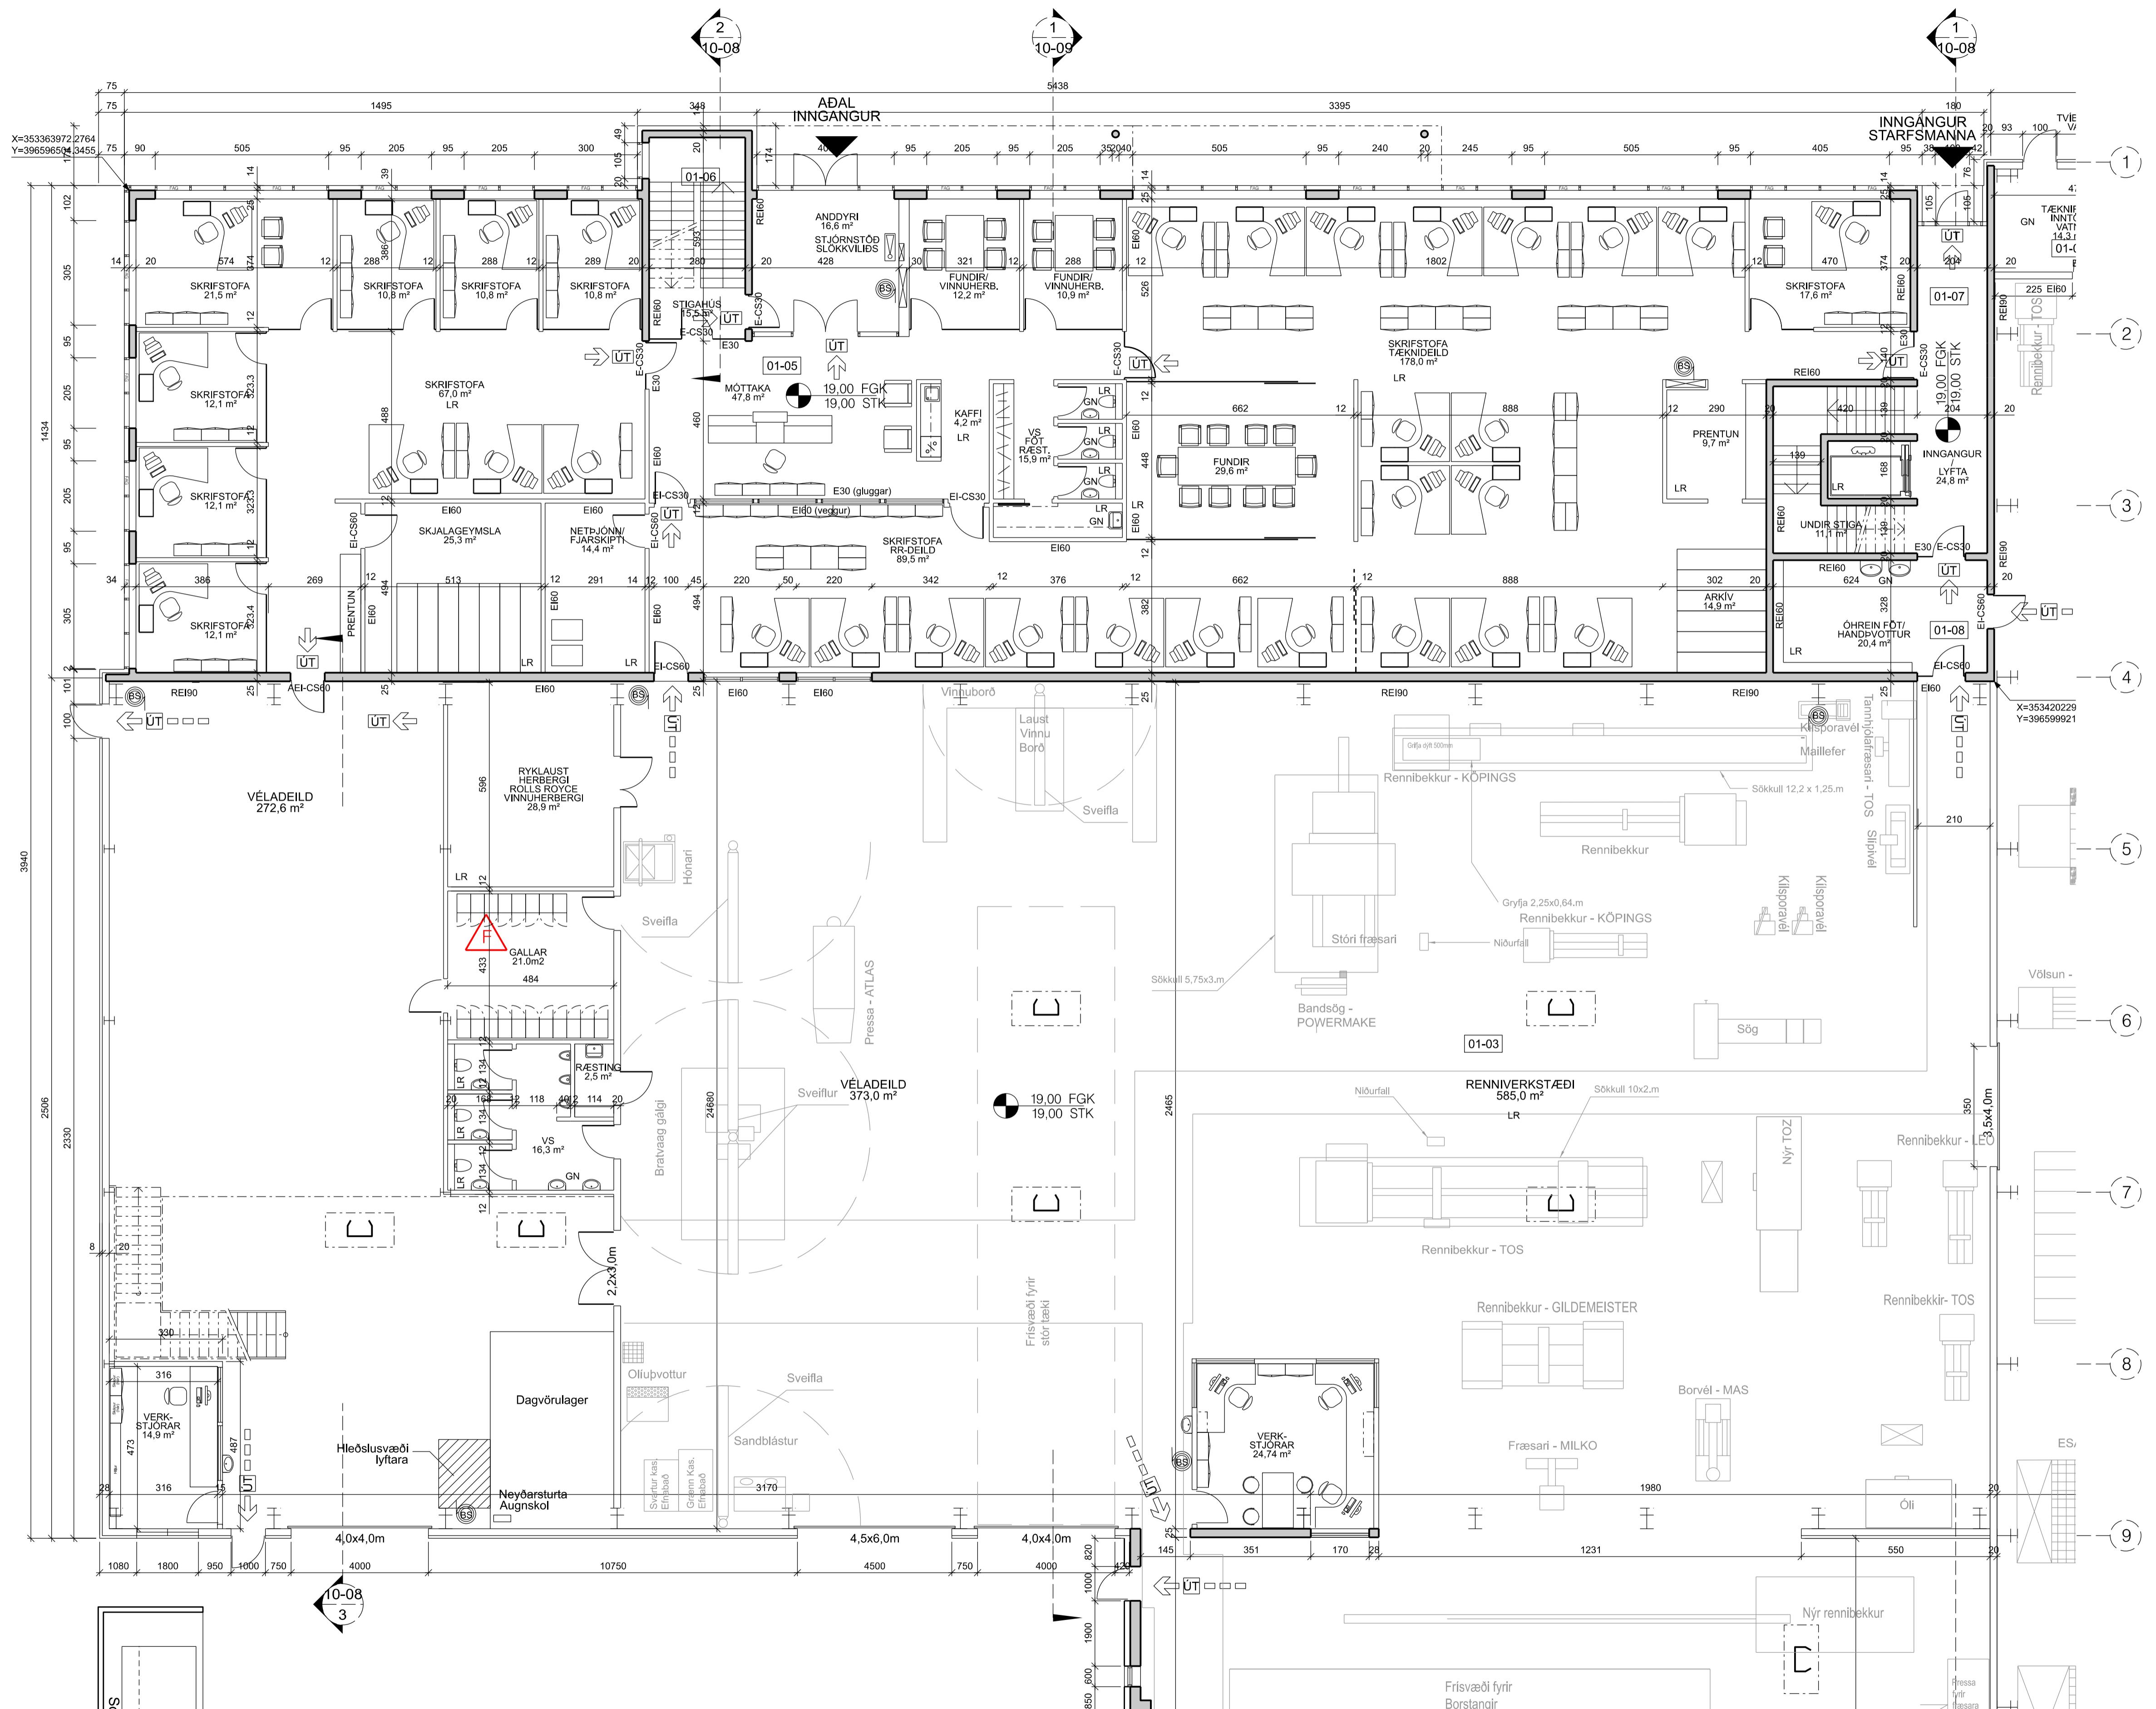

GRUNNMYND 1.HÆÐ (hluti) 1:100

F	ÖI	HMH	20.01.2025
Gallarými stækkað og sameinað rafmagnsherbergi á 1. hæð.			
E	ÖI	HMH	25.06.2012
Burðarvirkli stækunnar breytt úr að vera stál í steypu.			
Útveggil verða elinangraðir og klæddir að utan og þak óloftað virki lagt þakdúk.			

Hætt við færslu á verkstjórarými, aðrar minniháttar breytingar  
Sett ný útgáfa af telkningahaus á telkningu

---

Stækkun hüss. Hús stækkað milli modullina G og L frá 9 að modullinu 14  
Salerniskjörnum breytt.  
Teikninganúmeri breytt úr 10-04 í 01 10-04

C	ÖI	HMH	30.06.2009
Stigi frá lager/afgreiðslu að lager á 2. hæð uppfærður samkvæmt reynd			
B	ÖI	HMH	13.01.2009
Reykluqr yfir afgreiðslu/lager fluttar úr modul-bili A-B í B-C			

Bætt við brunaslöngum og staðsetningu einnar slöngu breytt  
Hurð milli lagers og véladeilda breytt úr vöruruhár í hefðbundna tvöf. gönguharð  
Milliveggur milli anddyris og fundarherbergis fluttur til á kostnað anddyris  

A	ÖI	HMH	01.02.2008
Stjórnstöð slökkiðið færð yfir á mótiðægðan vegð við fyrri staðsettningu			

Gluggum bætt við á vélsmiðjunuhús, við og í vörðuhúrðar  
Stigi í starfsmannainngangi breikkaður úr 1300 í 1390mm  
Bætt við lokaðri skrifstofu við starfsmannainngang

---

ÚTGÁFA | TEIKNAD | YFIRFARID | DAGS  
BREYTINGAR

---

The diagram shows a cross-section of a stepped structure. The left side features a vertical hatched area, while the right side is white. The structure consists of several horizontal layers. A central layer is shaded with diagonal lines, and a top layer is also shaded with diagonal lines. The bottom-most layer is unshaded.

N  
S


---

ASK ARKITEKTUR.EU

ASK ARKITEKTAR EHF  
GEIRSGÖTU 9 101 REYKJAVÍK  
SÍMI 515 0300 FAX 515 0319  
[www.ask.is](http://www.ask.is)

Upprunalegur hónnuður aðaluppdráttar  
Helgi Már Halldórsson kt:301258-7049  
HÖNNUDUR ADALUPPDRÁTTA/HÖNNUNARSTJÓRI

**ASR** ARKITEKTA

ossur@ask.is

HÉÐINN

TEGUND TEIKNINGAR  
**ADALTEIKNING**  
HEITI TEIKNINGAR  
**GRUNNMYND 1 HÆÐ (bluti)**


MKV. V. A.)  
1:100  
HANNAD  
HMH  
TEKNIKAR

**GRUNNMYND 1. HÆLD (Hildi)**


TEIRNAÐ	ÖI
YFIRF.	HMH
EINSS.	

VERK NR.	AUDKENNI - NÚMÉR TEIKNINGAR	DAGS. 10.10.2007
<b>06124</b>	<b>01 - 10-04</b>	ÚTGÁFA <b>F</b>

Aritun brunahönnuðar

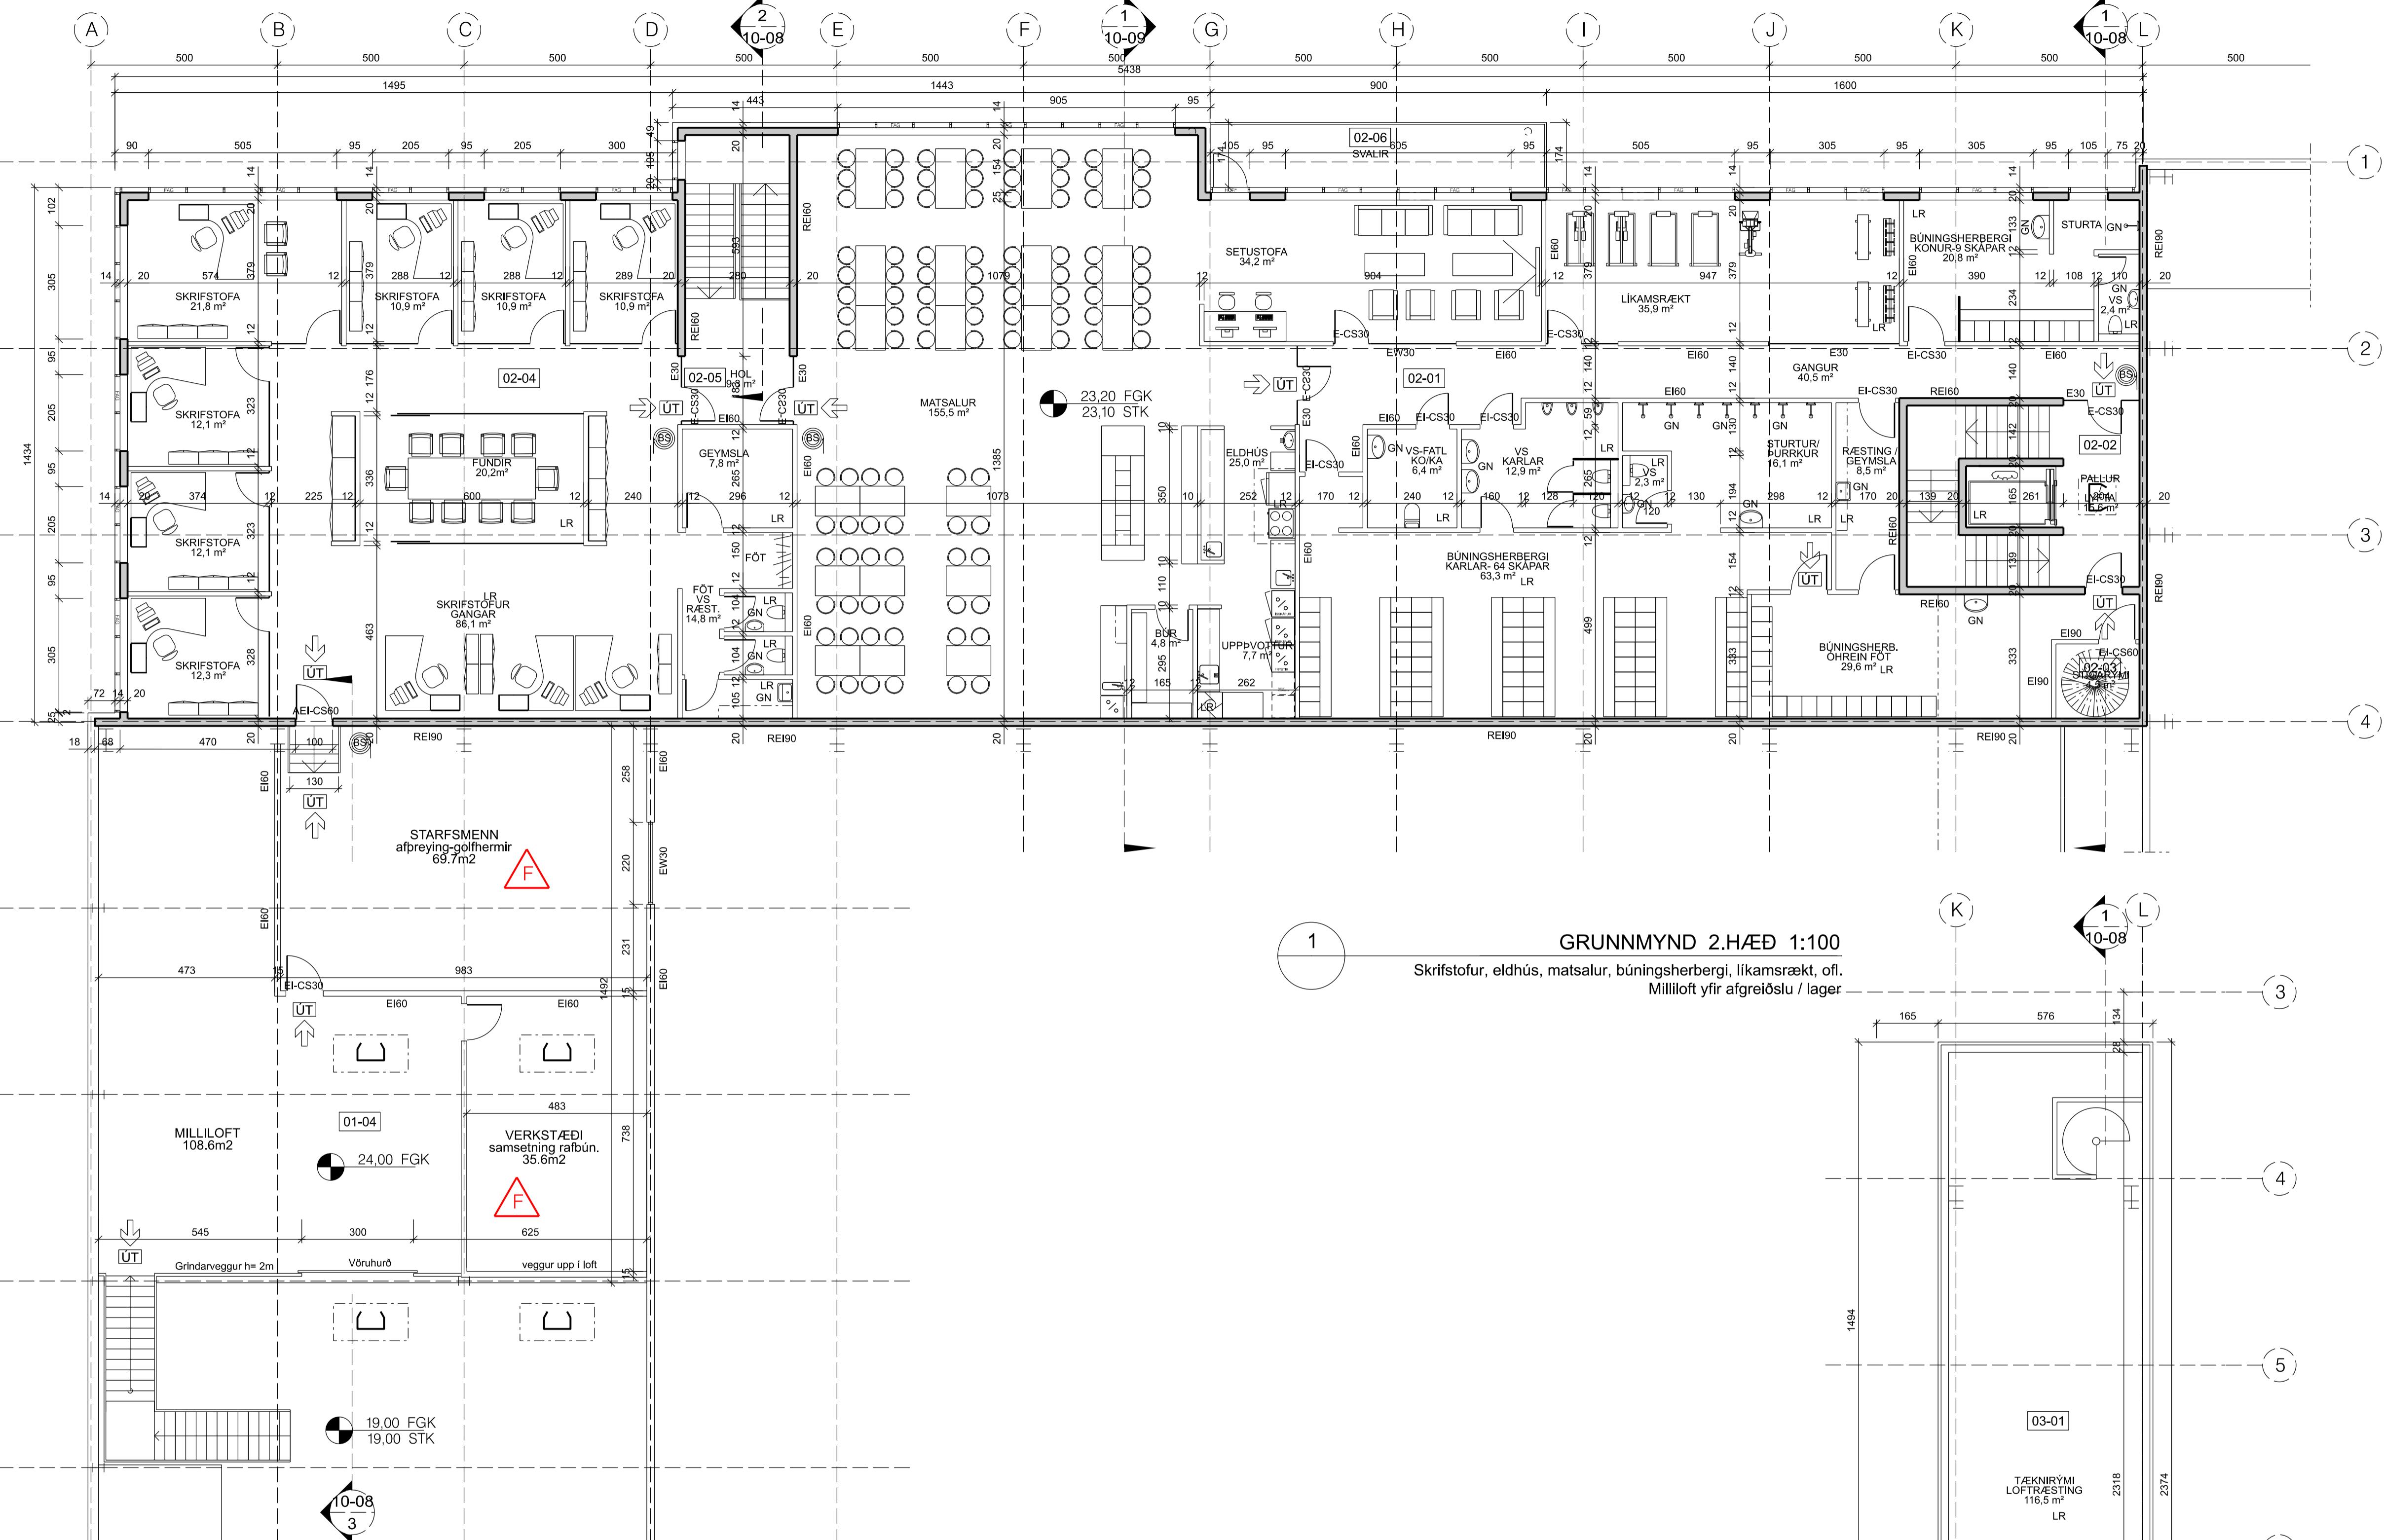

GRUNNMYND 3.HÆD 1:100  
Tæknið myri, loftræsting

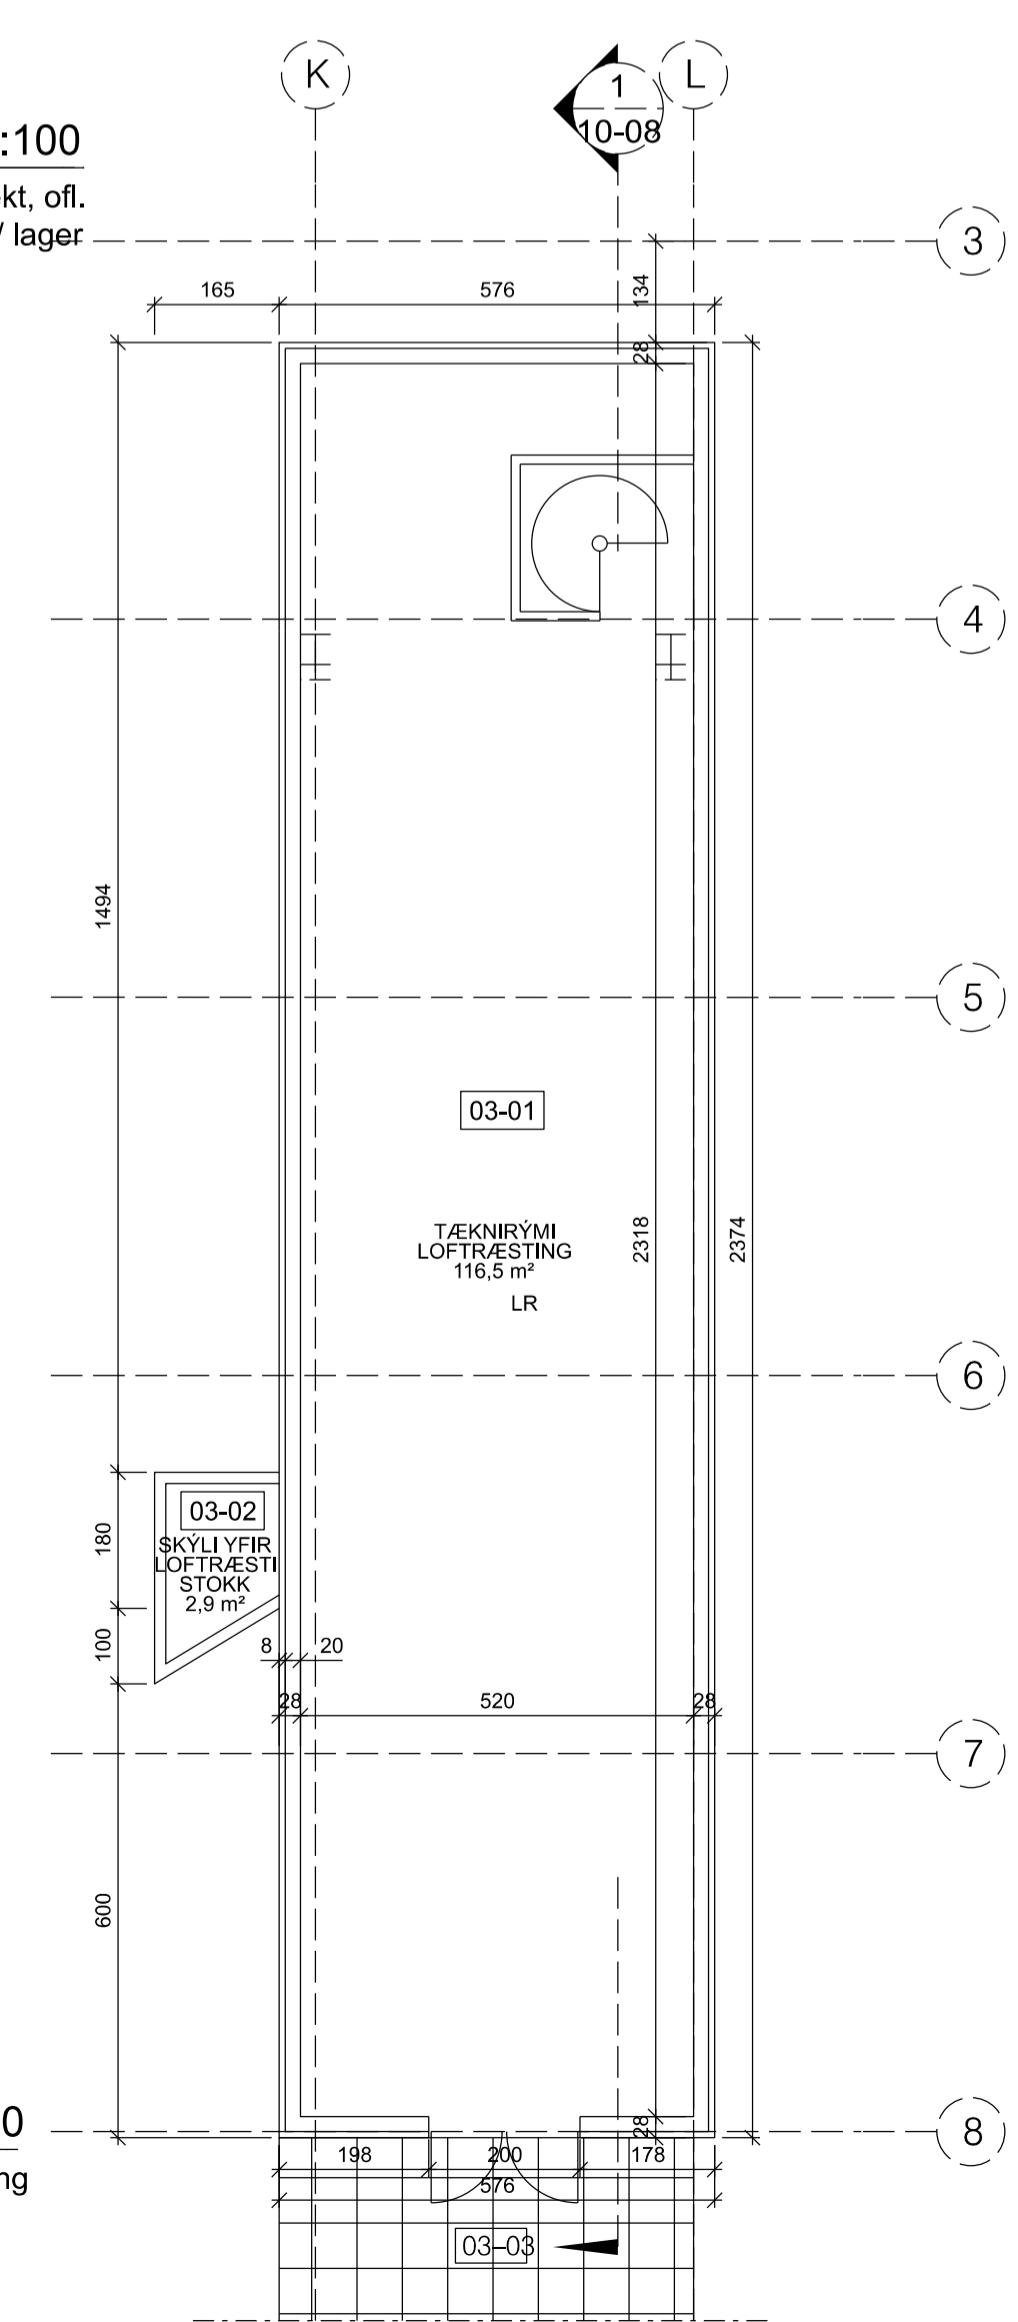

ASK ARKITEKTAR EHF  
 GEIRSSÓLUS 9 101 REYKJAVÍK  
 SÍMI 515 0300 FAX 515 0319  
[www.ask.is](http://www.ask.is)  
 Úpprunar hönnunár skilgreindar  
 Heigð Mr. Hafnsson: K-307256-7049  
 HÖNNUNAR ADAUPLÝRATTA-HÖNNUNARSTJÓRI



Óssur Imstand Byggingsfræðingur B.F.J. k: 221171-4629  
 osur@ask.is

VERKEFNI

GJAHELLA 4, HAFNARFJÓRD

HÉDINN

TSGUND TEKNINNAR

ADALTEIKNING

HETTTEIKNINGAR

GRUNNMYND 2. HÆD

GRUNNMYND 3. HÆD

MILLILOFT

1:100

HANNAD

TEKNAD

ÖI

VFRP,

HMH

DAGS

10.10.2007

UTGÁFA

06124

01 - 10 - 07

F

EKKI SKAL MAELA UPP Á TEKNINGU, ÖLL AFNOT OG AFRÉTT TEKNINGAR ER HÁÐ SAMÞYKKT ASK ARKITEKTAR

