




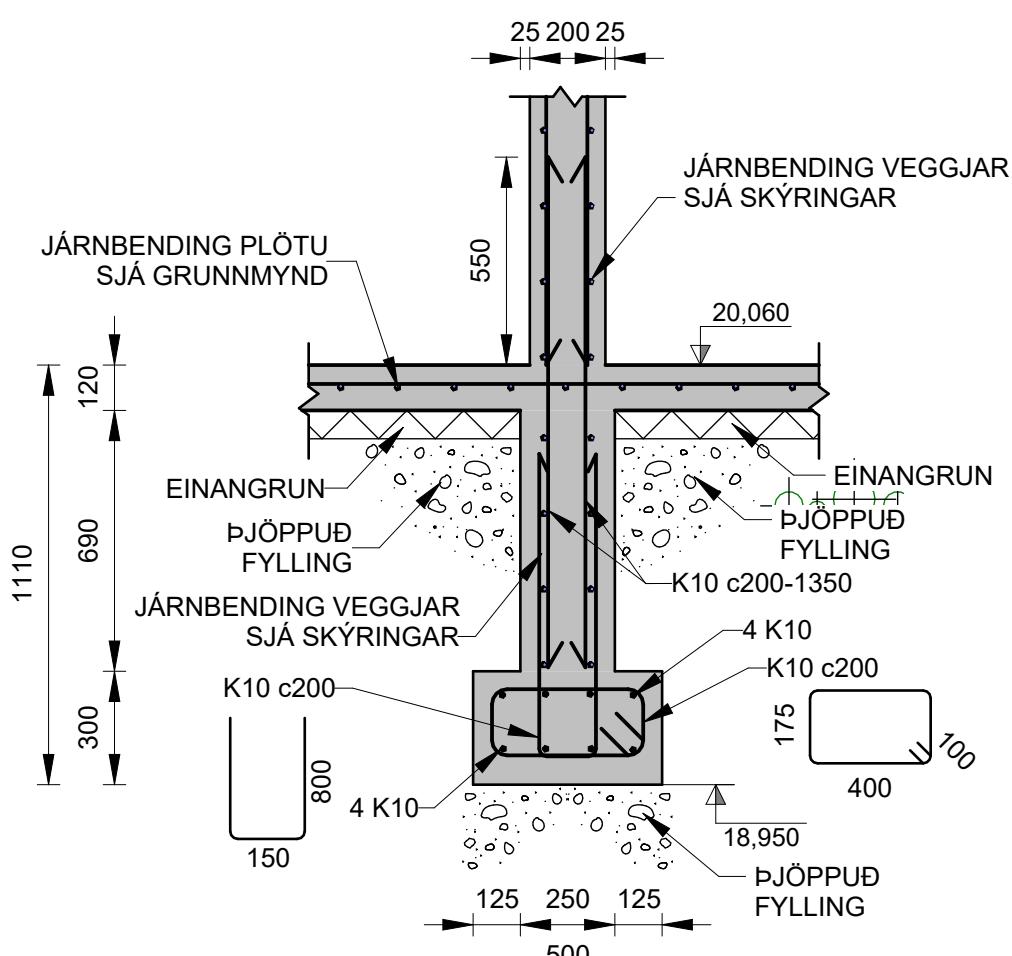

U013	SNİÐ
G001	1 : 20
G002	
G003	
G101	
G102	
G103	

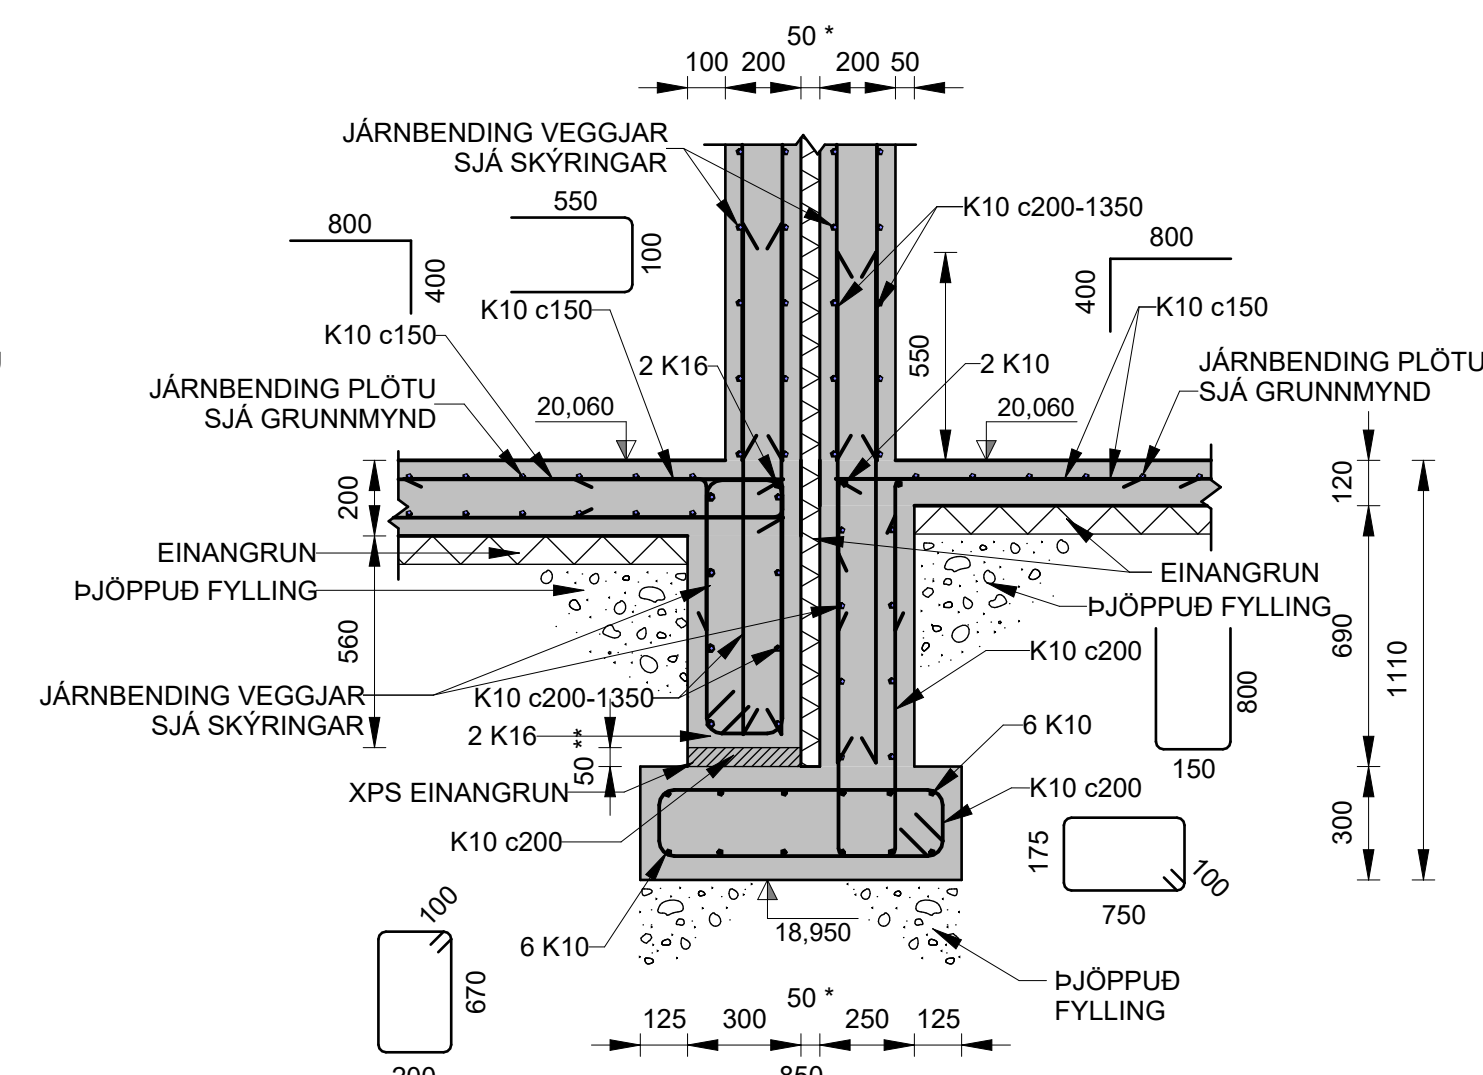


U017	SNİÐ
G003	1 : 20
G004	
G103	
G104	

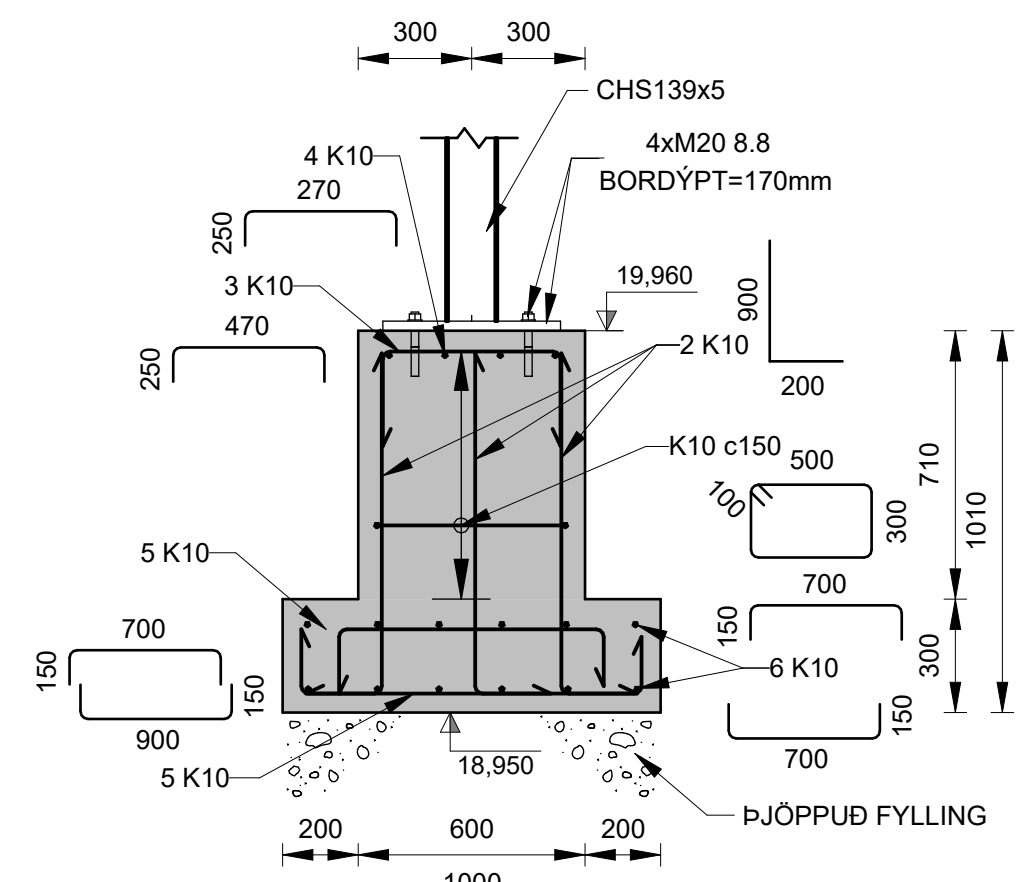



C SNIÐ
1 : 20

** XPS EINANGRUN SKAL HAFA ÞRÝSTIÐOL AÐ LÁGMARKI
250kPa


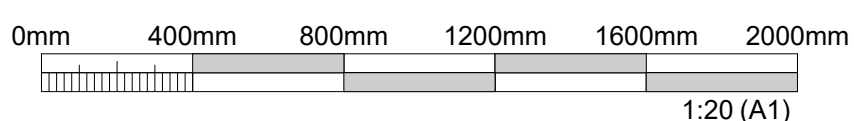


BYGGT Á AÐALUPPDRAÐTUM - DAGS.: 11.06.2024 - ÚTGÁFA: 01

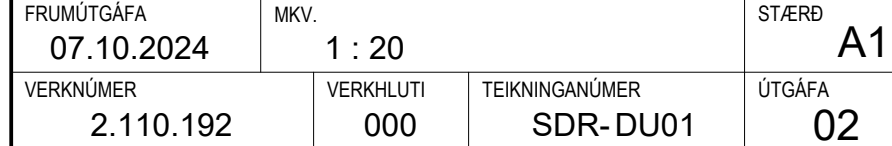

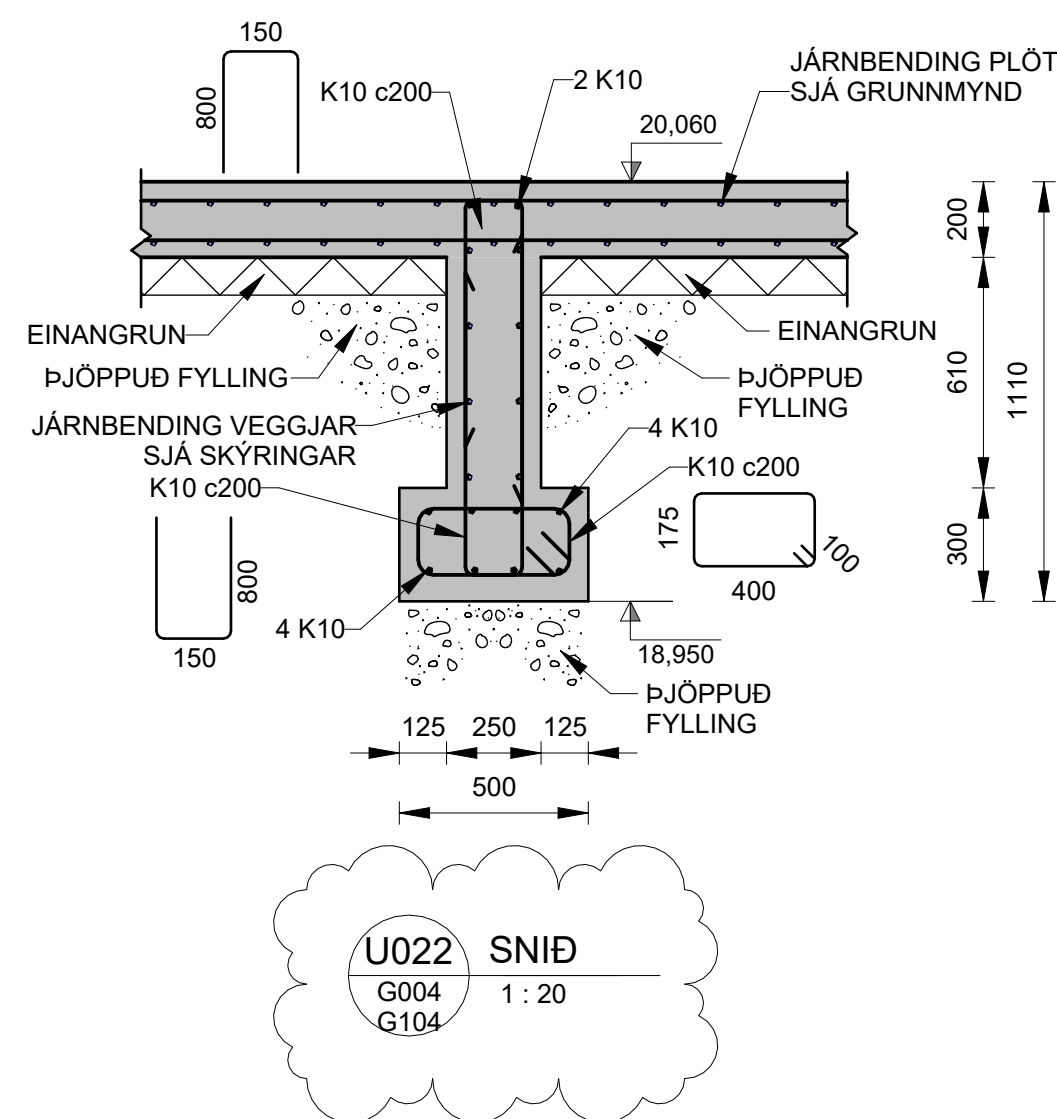

EINANGRA SKAL SÖKKULVEGGI AÐ UTANVERÐU MEÐ 75 mm
ÞYKKRI EPS EINANGRUN MEÐ RÚMÞYNGD AÐ LÁGMARKI
16 kg/m³.

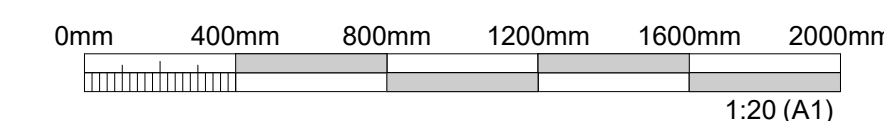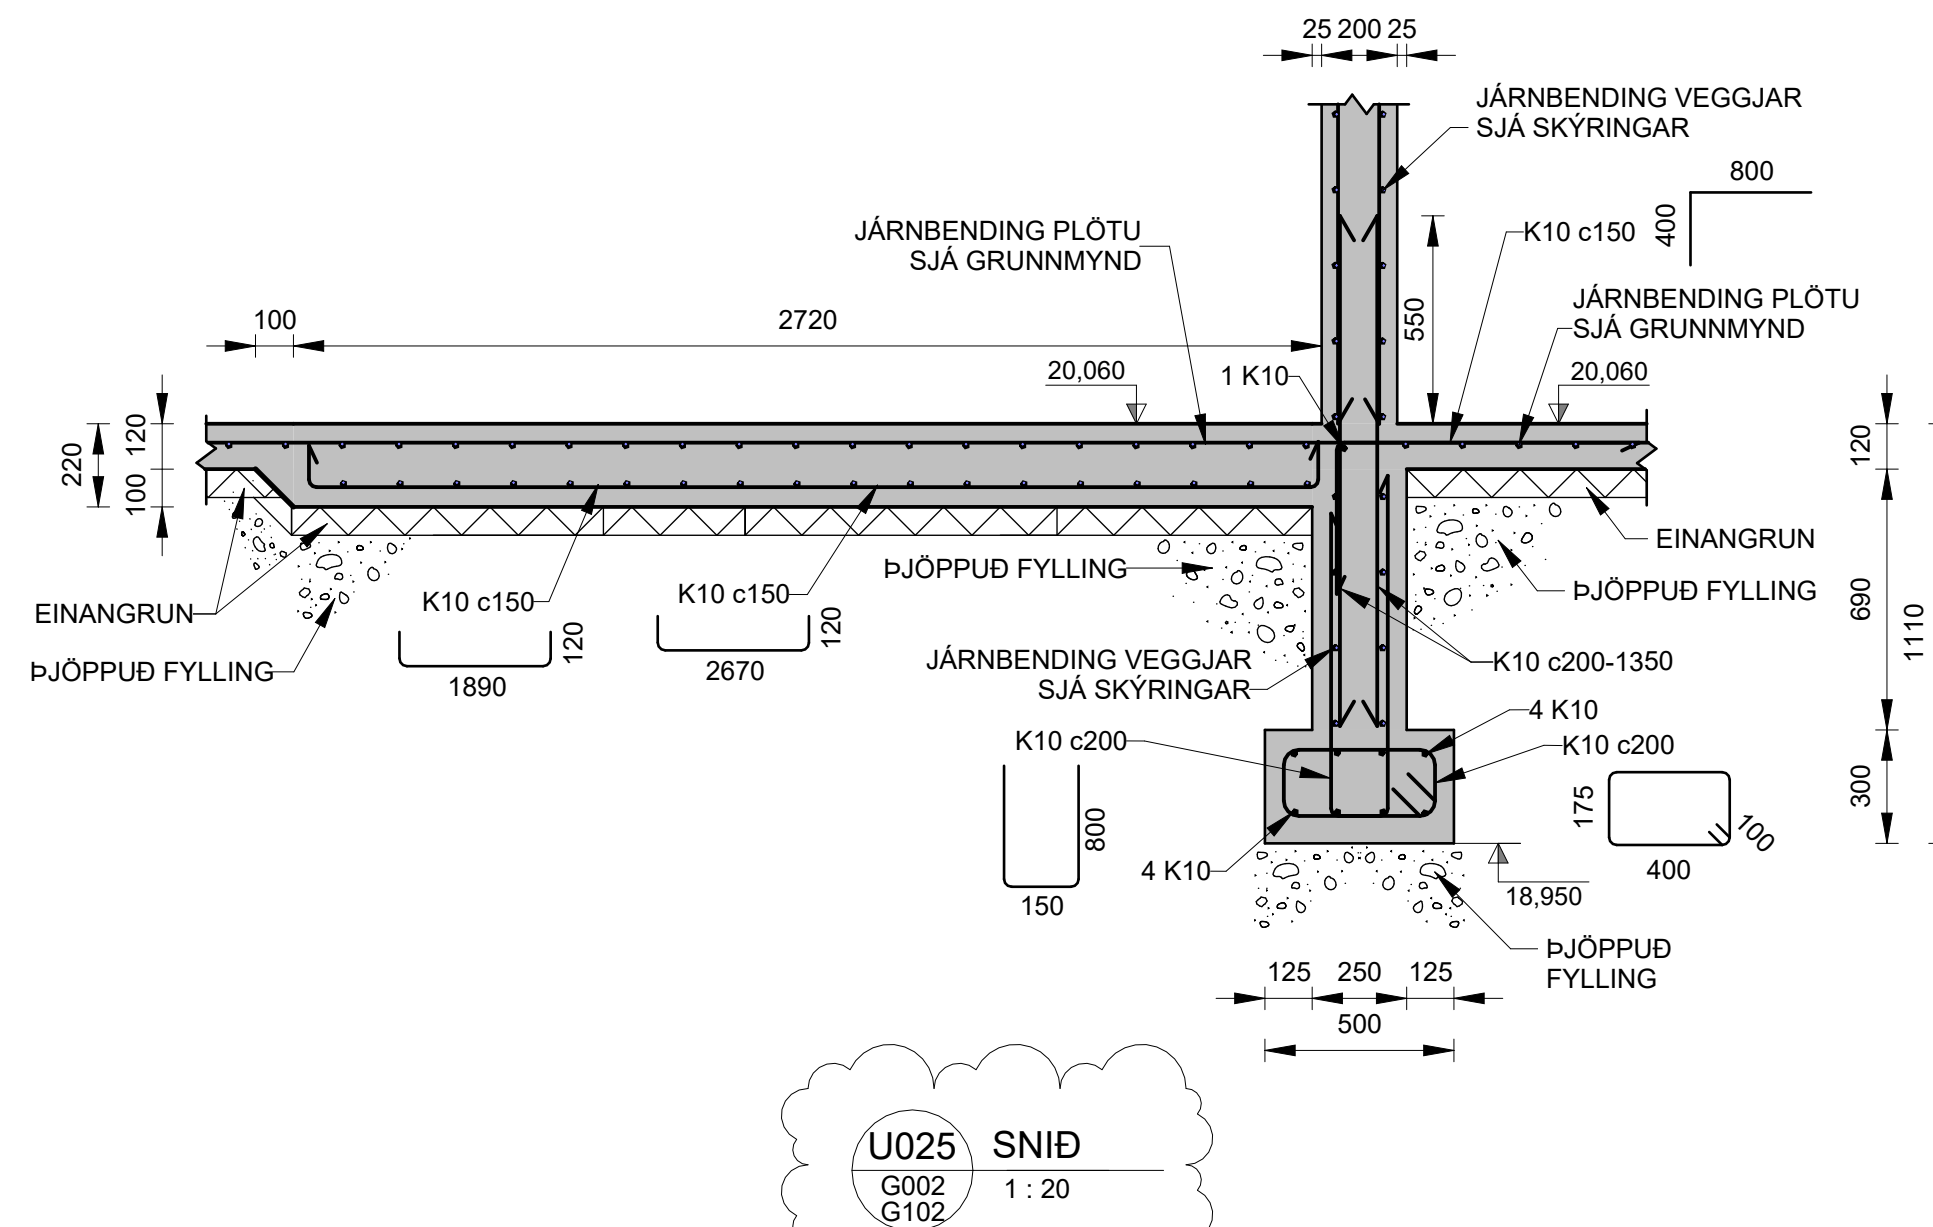[illegible]

DAGS. UNDIRSKRIFTAR	F.H. MANNVITS (NAFN OG KT.)
09.01.2025	Valdimar Örn Helgason, kt: 160282-7469 vaohn@cowi.com
DAGS. UNDIRSKRIFTAR	SAMRÆMINGARHÖNNUBUR / HÖNNUNARSTJÓRI (NAFN OG KT.)
09.01.2025	Andri Martin Sigurðsson, kt: 170583-4429 anmsn@cowi.com

BYGGT Á AÐALUPPDRAÐTUM - DAGS.: 11.06.2024 - ÚTGÁFA: 0



HÖNNUBUR

COWI

Urðarhvarfi 6 203 Kópavogi Sími: 422 3000 Fax: 422 3001
www.cowi.com cowi@cowi.com Kt: 430572-0169

HEITI VERKS
COLAS ÞJÓNUSTU- OG STARFSMANNAHÚ
GULLHELLA 1
221 HAFNARFJÖRÐUR


HEITI TEKNINGAR			
BURÐARVIRKI			
UNDIRSTÖÐUR			
SNÍÐ OG DEILI			
FRUMÚTGÁFA	MKV.	STÆRÐ	A
07.10.2024	1 : 20		
VERKNÚMÉR	VERKHLUTI	TEKNINGANÚMÉR	ÚTGÁFA
2.110.192	000	SDR-DU02	02



Lykilmynd Colas þjónustu- og starfsmannahú


ALMENNAR SKÝRINGAR: SJÁ SDR-AX TEIKNINGAR

[illegible]

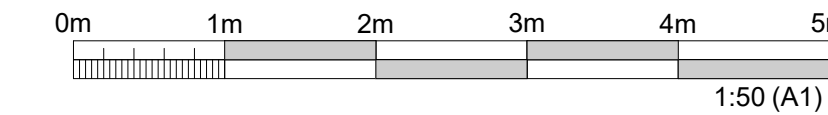

EINANGRA SKAL SÖKKULVEGGI AÐ UTANVERÐU MEÐ 75 mm
ÞYKKRI EPS EINANGRUN MEÐ RÚMÞYNGD AÐ LÁGMARKI
16 kg/m³.

[illegible]

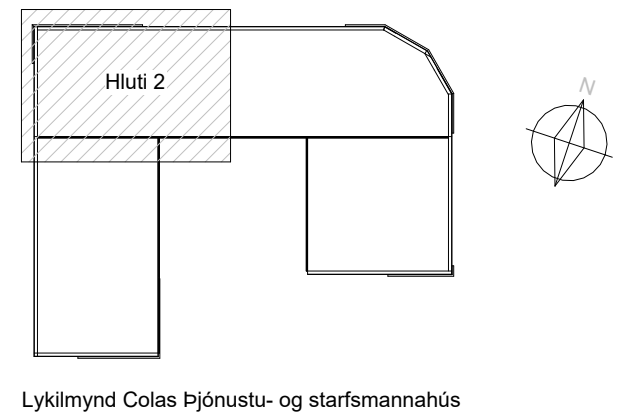

ALMENNAR SKÝRINGAR: SJÁ SDR-AX TEIKNINGAR.

ALMENN JÁRNBENDING VEGGJA:


YTRA BYRÐI ER VIÐ ÚTHLIÐ BYGGINGARINNAR


-LÓÐRÉTT YTRA OG INNRA BYRÐI: K10c200
-LÁRÉTT YTRA OG INNRA BYRÐI: K10c200

HÆÐARKÓTAR FYRIR SÖKKULFÆTUR ERU BOTNKÓTAR.

EINANGRA SKAL UNDIR BOTNPLÖTUR 100 mm ÞYKKRI EPS
EINANGRUN MEÐ RÚMÞYND AÐ LÁGMARKI 24 kg/m³.

EINANGRA SKAL SÖKKULVEGGI AÐ UTANVERÐU MED 75 mm
 ÞYKKRI EPS EINANGRUN MED RÚMÞYNGD AÐ LÁGMARKI
 16 kg/m³.

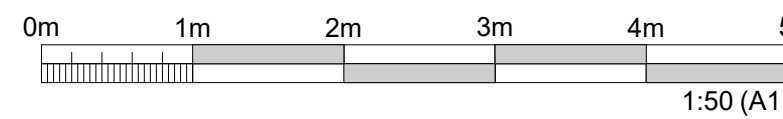[illegible]

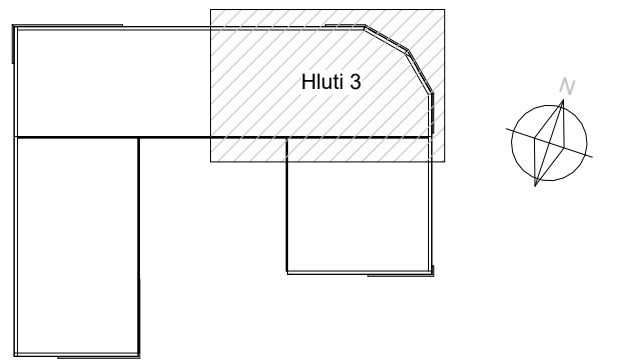

Lykilmynd Colas þjónustu- og starfsmannahús

ALMENNAR SKÝRINGAR: SJÁ SDR-AX TEIKNINGAR.

ALMENN JÁRNBENDING VEGGJA:


YTRA BYRÐI ER VIÐ ÚTHLIÐ BYGGINGARINNAR.

-LÓÐRÉTT YTRA OG INNRA BYRÐI: K10c200
-LÁRÉTT YTRA OG INNRA BYRÐI: K10c200

HÆÐARKÓTAR FYRIR SÖKKULFÆTUR ERU BOTNKÓTAR.

EINANGRA SKAL UNDIR BOTNPLÖTUR 100 mm ÞYKKRI EPS
EINANGRUN MEÐ RÚMPYND AÐ LÁGMARKI 24 kg/m³.

EINANGRA SKAL SÖKKULVEGGI AÐ UTANVERÐU MEÐ 75 mm
 ÞYKKRI EPS EINANGRUN MEÐ RÚMÞYNGD AÐ LÁGMARKI
 16 kg/m³.

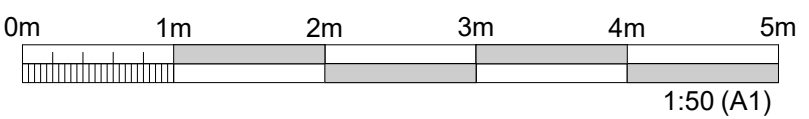[illegible]

DAGS. UNDIRSKRIFTAR	F.H. MANNVITS (NAFN OG KT.)
09.01.2025	Valdimar Örn Helgason, kt: 160282-7469 vaohn@cowi.com
DAGS. UNDIRSKRIFTAR	SAMRÆMINGARHÖNNUDUR / HÖNNUNARSTJÓRI (NAFN OG KT.)
09.01.2025	Andri Martin Sigurðsson, kt: 170583-4429 annsmn@cowi.com

BYGGT Á AÐALUPPDRAÐTUM - DAGS.: 11.06.2024 - ÚTGÁFA: 01



HÖNNUDUR

COWI

Urðarhvarfi 6 203 Kópavogi Sími: 422 3000 Fax: 422 3001
www.cowi.com cowi@cowi.com Kt: 430572-0169

HEITI VERKS

COLAS ÞJÓNUSTU- OG STARFSMANNAHÚS
GULLHELLA 1
221 HAFNARFJÖRÐUR

HEITI TEIKNINGAR

BURÐARVIRKI

GRUNNMYND

UNDIRSTÖÐUR - HLUTI 3

FRUMÚTGÁFA 09.01.2025	MKV. 1:50		STÆRÐ A1
VERKNÚMÉR 2.110.192	VERKHLUTI 000	TEIKNINGANÚMÉR SDR- G003	ÚTGÁFA 01



1 : 50



Lykilmynd Colas þjónustu- og starfsmannahú

SKÝRINGAR:

ALMENNAR SKÝRINGAR: SJÁ SDR-AX TEIKNINGAR.

ALMENN JÁRNBENDING VEGGJA:

YTRA BYRÐI ER VIÐ ÚTHLIÐ BYGGINGARINNAR.

-LÓÐRÉTT YTRA OG INNRA BYRÐI: K10c200


EINANGRA SKAL UNDIR BOTNPLÖTUR 100 mm ÞYKKRI EPS
EINANGRUN MEÐ RÚMÞYND AÐ LÁGMARKI 24 kg/m3.


EINANGRA SKAL SÖKKULVEGGI AÐ UTANVERÐU MEÐ 75 mm
 ÞYKKRI EPS EINANGRUN MEÐ RÚMÞYNGD AÐ LÁGMARKI
 16 kg/m³.


E




Lykilmynd Colas þjónustu- og starfsmannahú

ALMENNAR SKÝRINGAR: SJÁ SDR-AX TEIKNINGAR

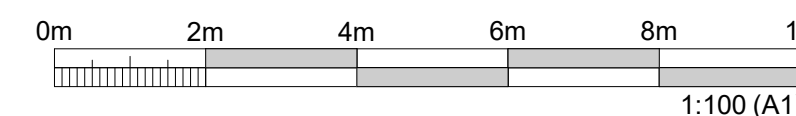[illegible]

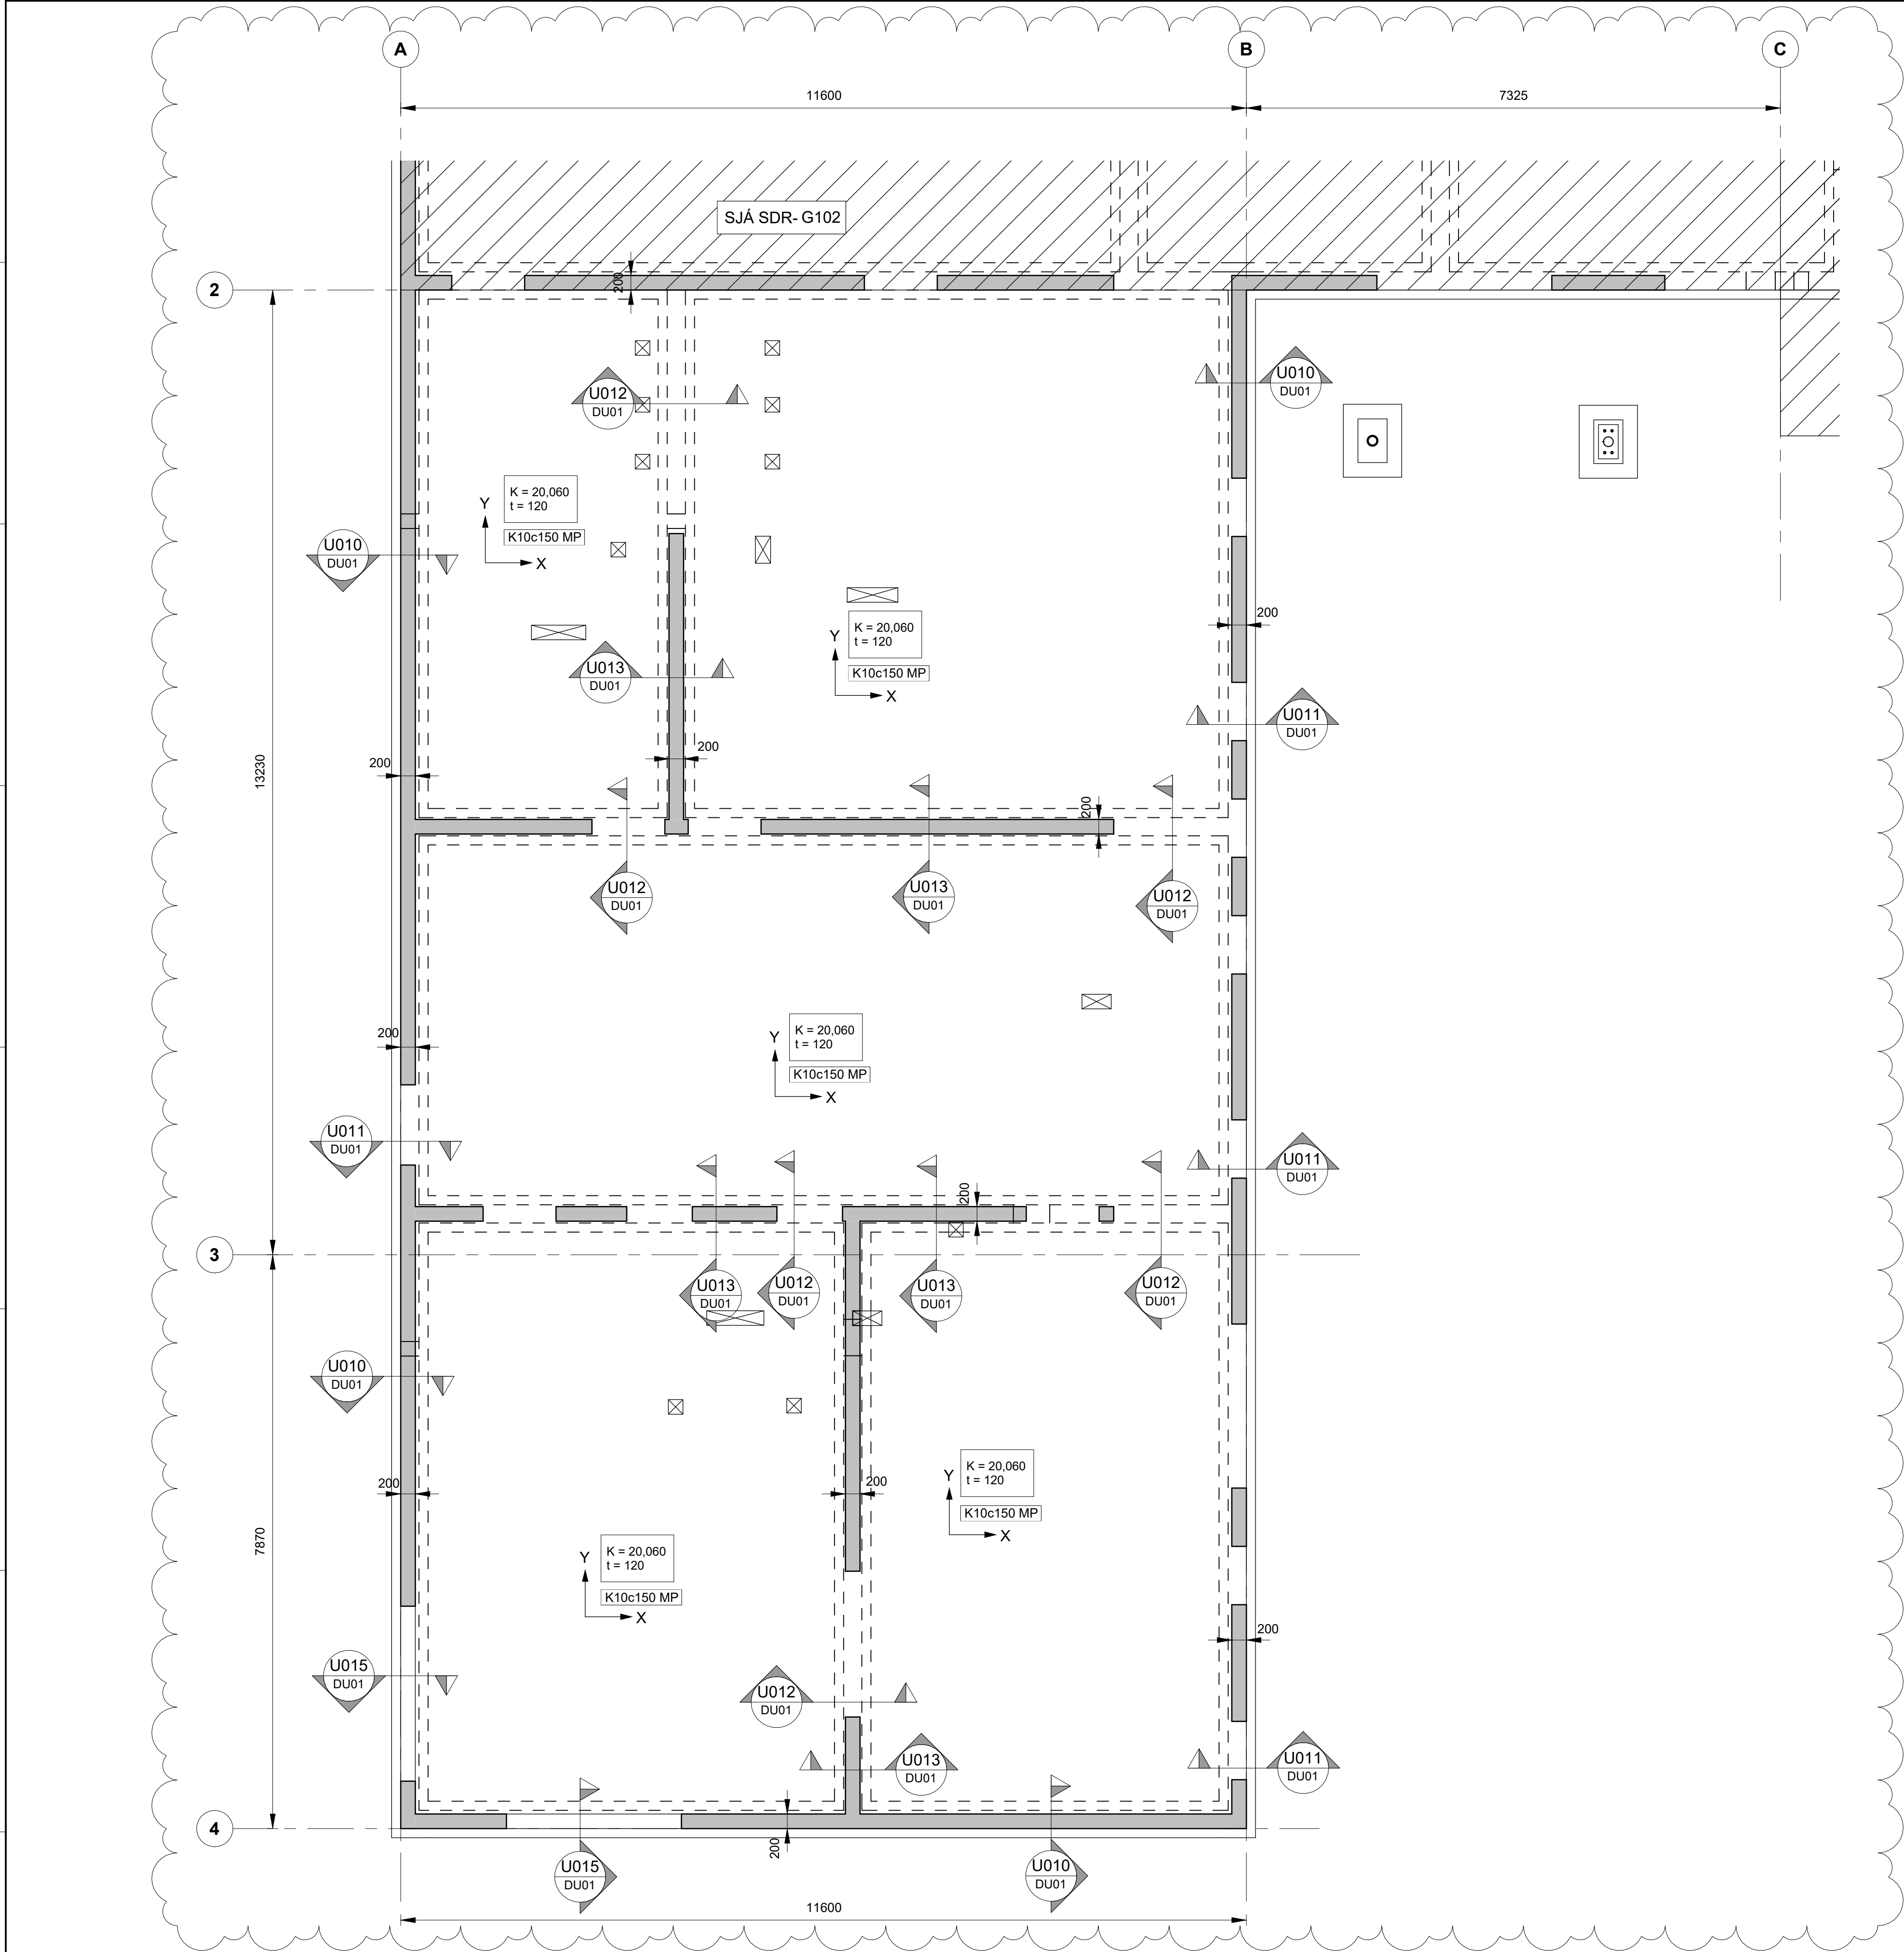

GRUNNMYND 1. HÆÐ - HLUTI 1
1:50

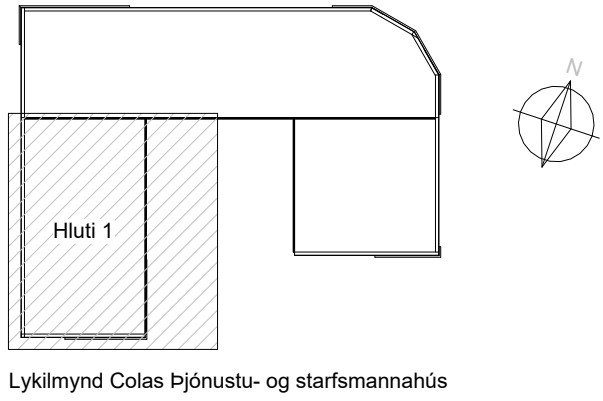

Lykilmynd Colas þjónustu- og starfsmannahús

SKÝRINGAR:

ALMENNAR SKÝRINGAR: SJÁ SDR-AX TEIKNINGAR.

ALMENN JÄRNBENDING VEGGJA:

YTRA BYRÐI ER VÍÐ ÚTHLÍÐ BYGGINGARINNAR.

-LÓÐRÉTT YTRA OG INNRA BYRÐI: K10c200

-LÁRÉTT YTRA OG INNRA BYRÐI: K10c200

HÆÐARKÓTAR FYRIR SÖKKULFÆTUR ERU BOTNKÓTAR.


EINANGRA SKAL UNDIR BOTNPLÖTUR 100 mm ÞYKKRI EPS

EINANGRUN MED RÚMPYND AÐ LÁGMARKI 24 kg/m3.



EINANGRA SKAL SÖKKULVEGGI AÐ UTANVERÐU MED 75 mm

ÞYKKRI EPS EINANGRUN MED RÚMPYNGD AÐ LÁGMARKI

16 kg/m3.

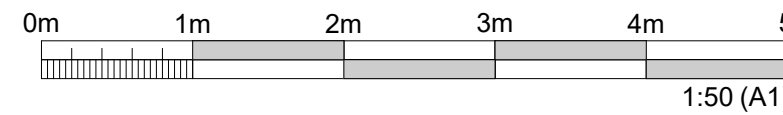

ÚTGÁFUFERILL					
ÚTG.	DAGS.	SKÝRINGAR	HANNAÐ	YFIRF.	SAMP.
01	07.10.2024	VERKTEIKNING	GG	ÁSI	VÖH
02	09.01.2025	TEIKNING UPPFÆRÐ	GG	VÖH	VÖH
DAGS. UNDIRSKRIFTAR		F.H. MANNVITS (NAFN OG KT.)			
09.01.2025		Valdimar Örn Helgason, kt: 160282-7469 vaohn@cowi.com			
DAGS. UNDIRSKRIFTAR		SAMRÆMINGARHÖNNUBUR / HÖNNUNARSTJÓRI (NAFN OG KT.)			
09.01.2025		Andri Martin Sigurðsson, kt: 170583-4429 anmsn@cowi.com			
BYGGT Á AÐALUPPDRÁTTUM - DAGS.: 11.06.2024 - ÚTGÁFA: 01					
COLAS					
HÖNNUBUR COWI Úrdarvarfi 6 203 Kópavogi Sími: 422 3000 Fax: 422 3001 www.cowi.com cowi@cowi.com Kt: 430572-0169					
HEITI VERKS					
COLAS ÞJÓNUSTU- OG STARFSMANNAHÚS					
GULLHELLA 1					
221 HAFNARFJÖRÐUR					
HEITI TEIKNINGAR					
BURÐARVIRKI					
GRUNNMYND					
1. HÆÐ - HLUTI 1					
FRUMÚTGÁFA		MKV.		STÆRÐ	
07.10.2024		1 : 50		A1	
VERKNÚMÉR		VERKHLUTI		ÚTGÁFA	
2.110.192		000		02	
		TEIKNINGANÚMÉR			
		SDR-G101			

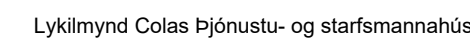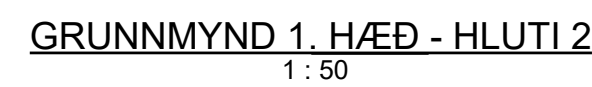

ALMENNAR SKÝRINGAR: SJÁ SDR-AX TEIKNINGAR

ALMENN JÁRNBENDING VEGGJA:

YTRA BYRÐI ER VIÐ ÚTHLIÐ BYGGINGARINNAR.


-LÓÐRÉTT YTRA OG INNRA BYRÐI: K10c200

-LARETT YTRA OG INNRA BYRÐI: K10c200


HÆÐARKÓTAR FYRIR SÖKKULFÆTUR ERU BOTNKÓTAR.

EINANGRA SKAL UNDIR BOTNPLOTUR 100 mm ÞYKKRI EPS
EINANGRUN MEÐ RÚMÞYND AÐ LÁGMARKI 24 kg/m³.


EINANGRA SKAL SÖKKULVEGGI AÐ UTANVERÐU MEÐ 75 mm
 ÞYKKRI EPS EINANGRUN MEÐ RÚMPYNGD AÐ LÁGMARKI
 16 kg/m³.

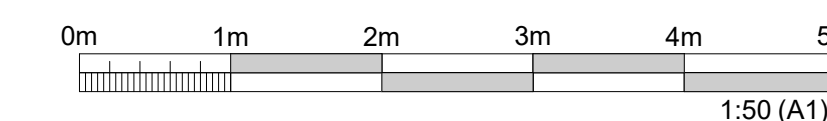

ÚTG.	DAGS.	SKYRINGAR	HANNAÐ	YFIRF.	SAMB.
01	07.10.2024	VERKTEIKNING	GG	ÁSI	VÖH
02	09.01.2025	TEIKNING UPPFÆRD	GG	VÖH	VÖH
DAGS. UNDIRSKRIFTAR					
09.01.2025		F.H.MANNVITS (NAFN OG KT.) Valdimar Örn Helgason, kt: 160282-7469 vaohn@cowi.com			
DAGS. UNDIRSKRIFTAR					
09.01.2025		SAMRÉMINGARGÖNNUNJUR / GÖNNUNARSTJÓRI (NAFN OG KT.) Andri Martin Sigurðsson, kt: 170583-4429 amsmn@cowi.com			
BYGGT Á AÐALUPPDRATTUM - DAGS.: 11.06.2024 - ÚTGÁFA: 01 Utbarhartí 6 203 Kópavogi Sími: 422 3000 Fax: 422 3001 www.cowi.com cowi@cowi.com Kt: 430572-0169					
HEITI VERKS					
COLAS ÞJÓNUSTU- OG STARFSMANNAHUÐ					
GULLHELLA 1					
221 HAFNARFJORÐUR					
HEITI TEIKNINGAR					
BURÐARVIKKI					
GRUNNMÝND					
1. HÆÐ - HLUTI 2					
FRUMUTGAFA		MKV.	STAERD		A1
07.10.2024		1 : 50			
VERGUNUMÉR		VEIGHLUTI	TEIKNINGANUMÉR		ÚTGÁFA
2.110.192		000	SDR-G102		02

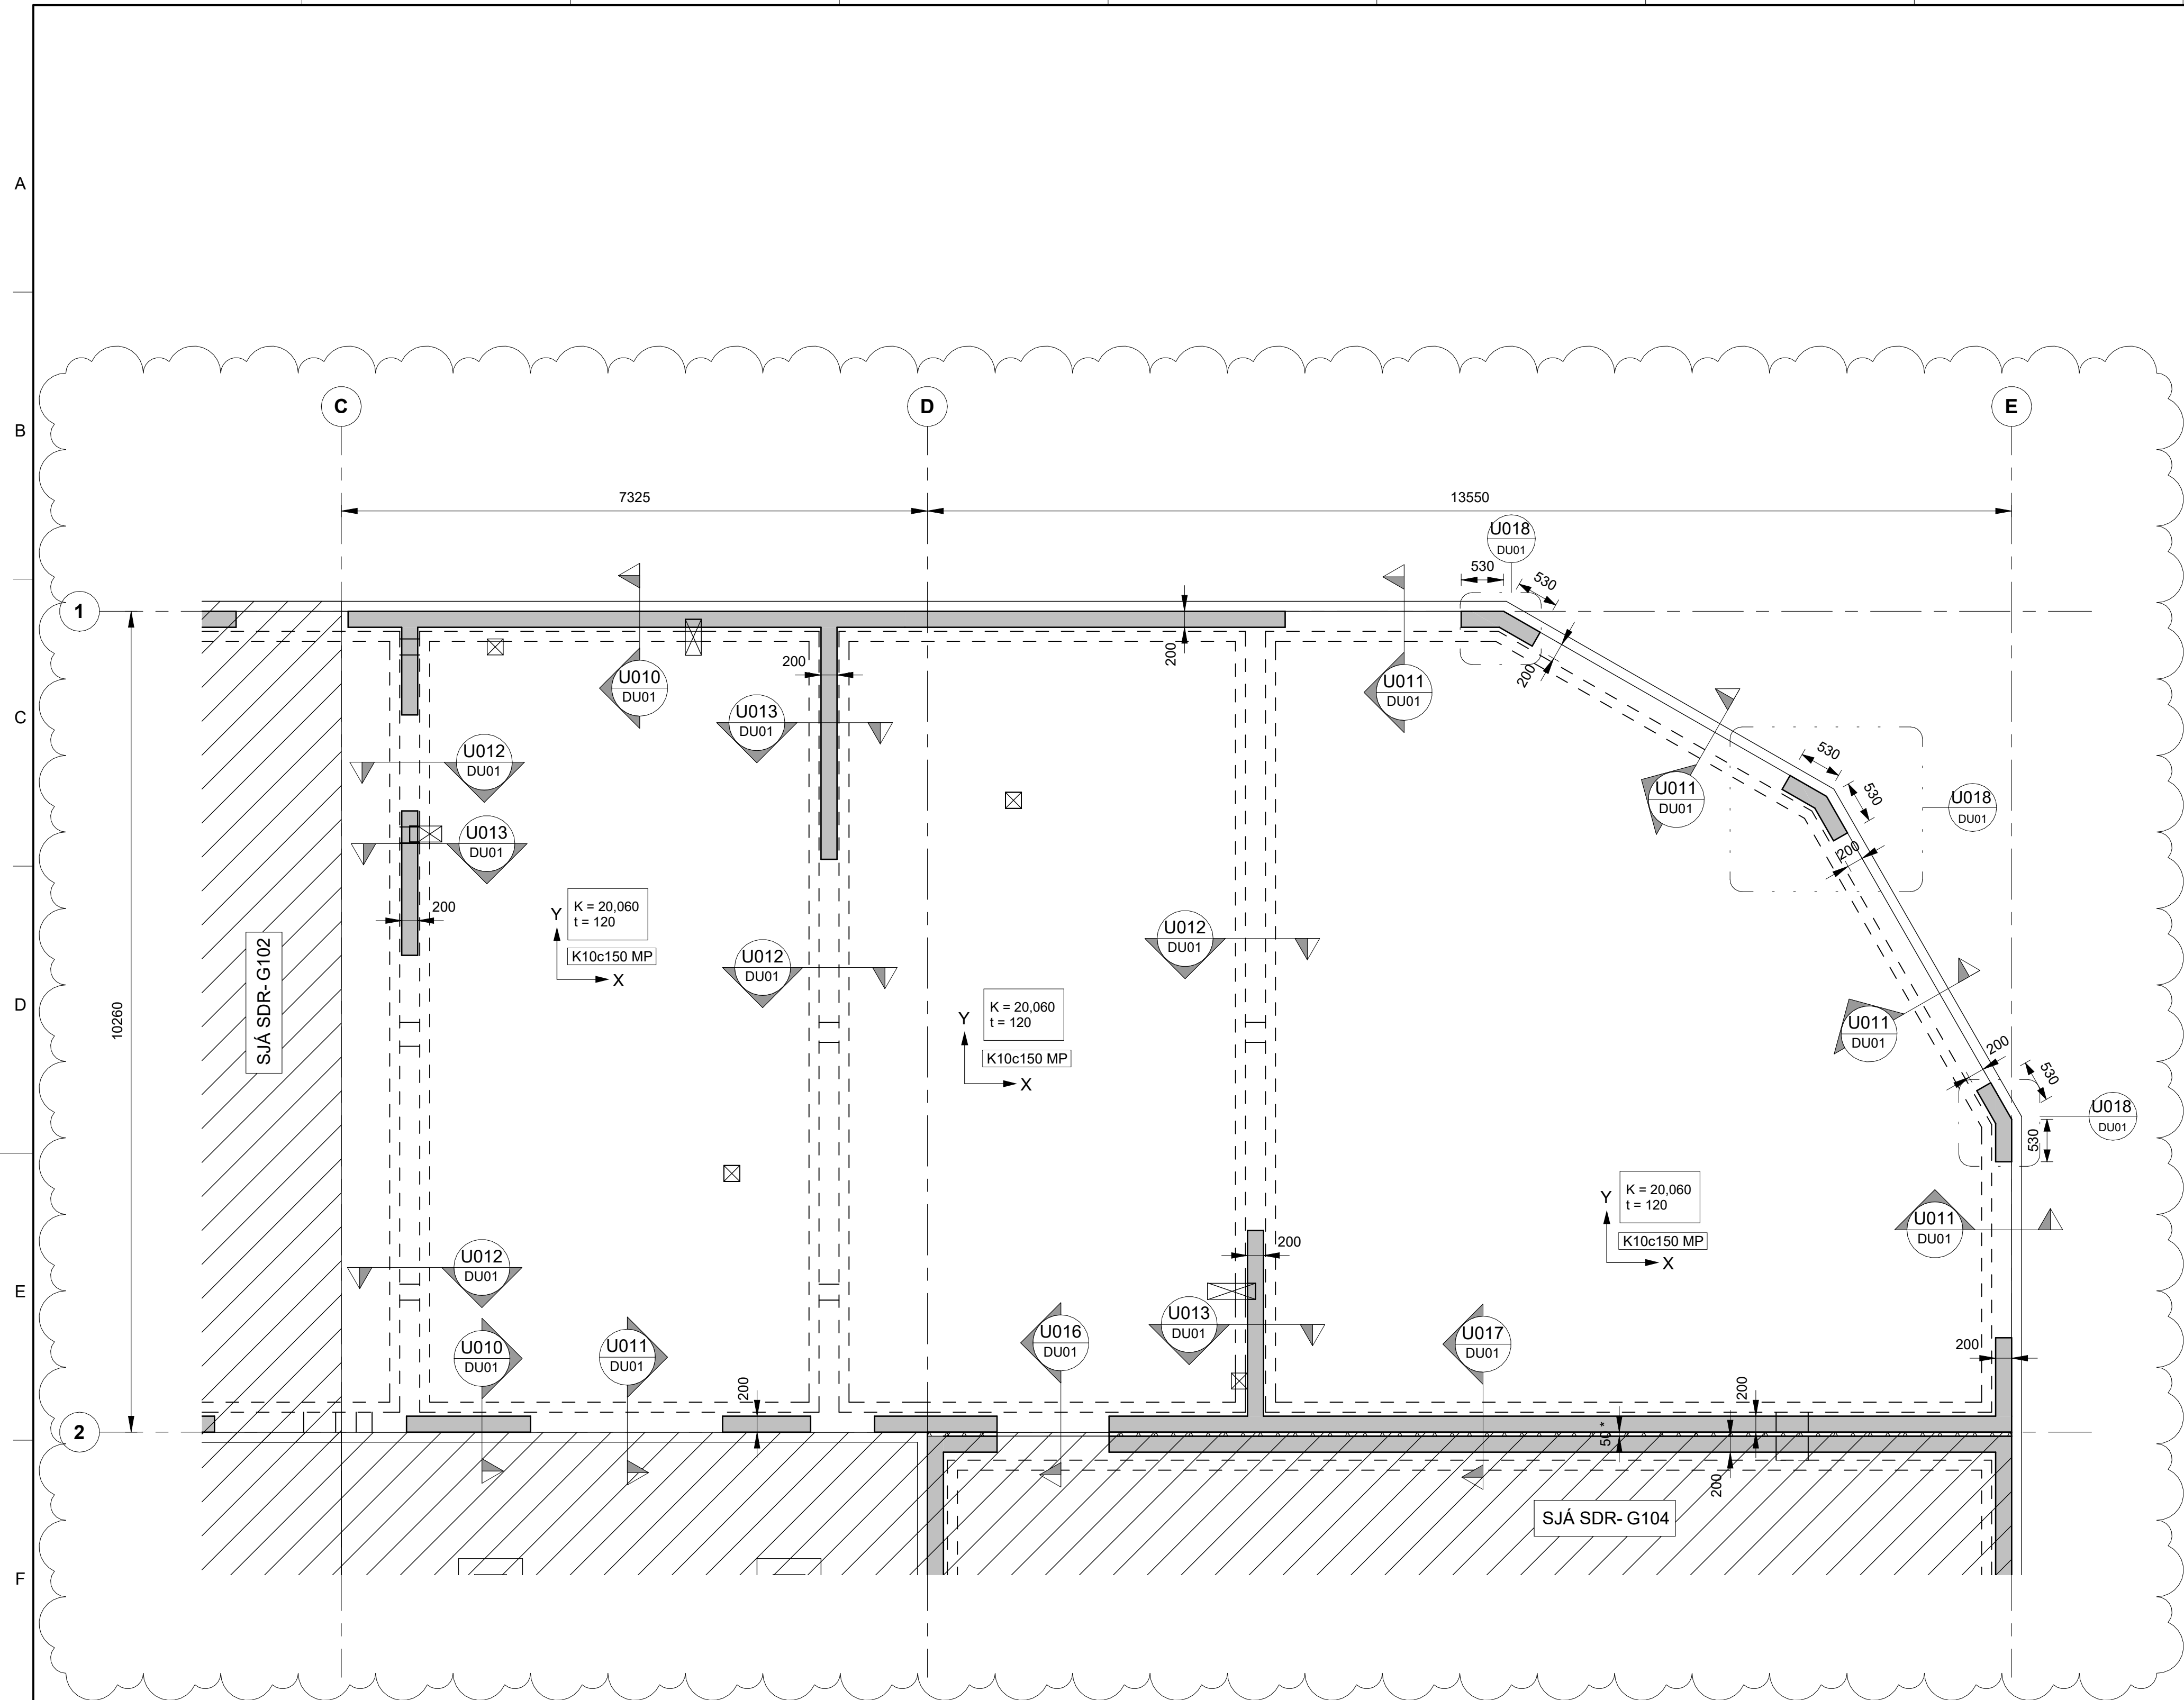

GRUNNMYND 1. HÆÐ - HLUTI 3
1 : 50

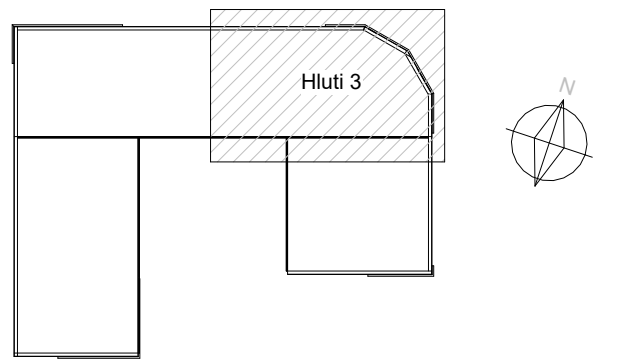

Lykilmynd Colas þjónustu- og starfsmannahús

SKÝRINGAR:

ALMENNAR SKÝRINGAR: SJÁ SDR-AX TEIKNINGAR.

ALMENN JÁRNBENDING VEGGJA:

YTRA BYRÐI ER VIÐ ÚTHLIÐ BYGGINGARINNAR.

-LÓÐRÉTT YTRA OG INNRA BYRÐI: K10c200


-LARETT Y TRA OG INNRA BYRÐI: KT06200



HÆÐARKÓTAR FYRIR SÖKKULFÆTUR ERU BOTNKÓTAR.

EINANGRA SKAL UNDIR BOTNPLÖTUR 100 mm ÞYKKRI EPS
EINANGRUN MEÐ RÚMPYND AÐ LÁGMARKI 24 kg/m³.

EINANGRA SKAL SÖKKULVEGGI AÐ UTANVERÐU MEÐ 75 mm
ÞYKKRI EPS EINANGRUN MEÐ RÚMÞYNGD AÐ LÁGMARKI
16 kg/m³.

* Í 50mm FÚGU MILLI BYGGINGA SKAL SETJA XPS EINANGRUN

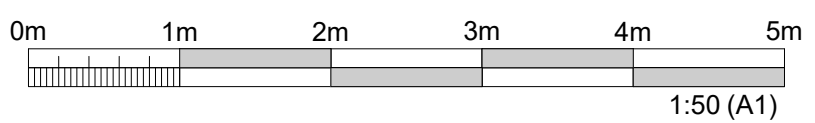[illegible]

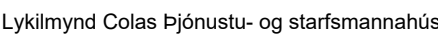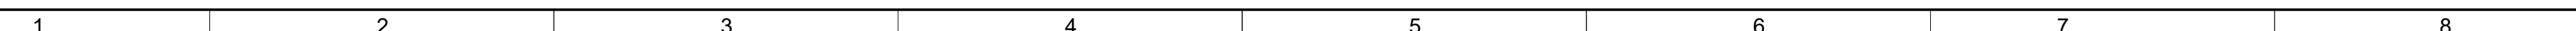

ENNAR SKÝRINGAR: SJÁ SDR-AX TEIKNINGAR.

ENN JÁRNBENDING VEGGJA:

A BYRÐI ER VIÐ ÚTHLIÐ BYGGINGARINNAR.

DRÉTT YTRA OG INNRA BYRÐI: K10c200
DRÉTT YTRA OG INNRA BYRÐI: K10c200

DARKÓTAR FYRIR SÖKKULFÆTUR ERU BOTNKÓTAR.

ANGRA SKAL UNDIR BOTNPLOTUR 100 mm ÞYKKRI EPS
ANGRUN MEÐ RÚMPYND AÐ LÁGMARKI 24 kg/m3.


ANGRA SKAL SÖKKULVEGGI AÐ UTANVERÐU MEÐ 75 mm
KRI EPS EINANGRUN MEÐ RÚMÞYNGD AÐ LÁGMARKI
g/m3.

10mm FÚGU MILLI BYGGINGA SKAL SETJA XPS
ANGRUN




DAGS. UNDIRSKRIFTAR	F.H. MANNVITS (NAFN OG KT.)
09.01.2025	Valdimar Örn Helgason, kt: 160282-7469 vaohn@cowi.com
DAGS. UNDIRSKRIFTAR	SAMPRÆMINGARHÖNNUDUR / HÖNNUNARSTJÓRI (NAFN OG KT.)
09.01.2025	Andri Martin Sigurðsson, kt: 170583-4429 anmsn@cowi.com

BYGGT Á AÐALUPPDRAÐTUM - DAGS.: 11.06.2024 - ÚTGÁFA: 01

 



FRUMÚTGÁFA	MKV	STÆRÐ
------------	-----	-------

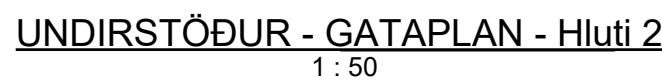


A x B A	B	MERKIR	GAT Í PLÖTU STÆRD Amm x Bmm
A x B DYPT X A	B	"	RAUF Í PLÖTU STÆRD Amm x Bmm DYPT X mm
A x B K=10,00 H=1000		"	RAUF Í SÖKKUL EDA VEGG Amm DUJPA OG Bmm BREID NEDRI BRÚN Í KÖTA 10,00m OG HÆD 1000mm
3=100x200 10,00		"	FERKANTAD GAT Í SÖKKUL EDA VEGG. 100 mm Á HÆD OG 200 mm E NEDRI BRÚN GATS Í KÖTA 10,00m
D=200 K=10,00		"	HRINGLAGA GAT Í SÖKKUL EDA VEGG. 200 mm Á ÞVERMÁL MIÐJA GATS Í KÖTA 10,00m
VL		"	AD GAT SÉ FÁST VIÐ LOFT ÖLL ÖNEFND MÁL ERU Í mm

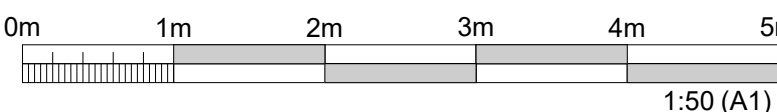[illegible]

PRENTAÐ: 01.2025 14:22:05

TOLVUSKRÁ: Autodesk Docs://A390460 - Colas Gullhella (2.110.192)CTS_B_BUR.txt

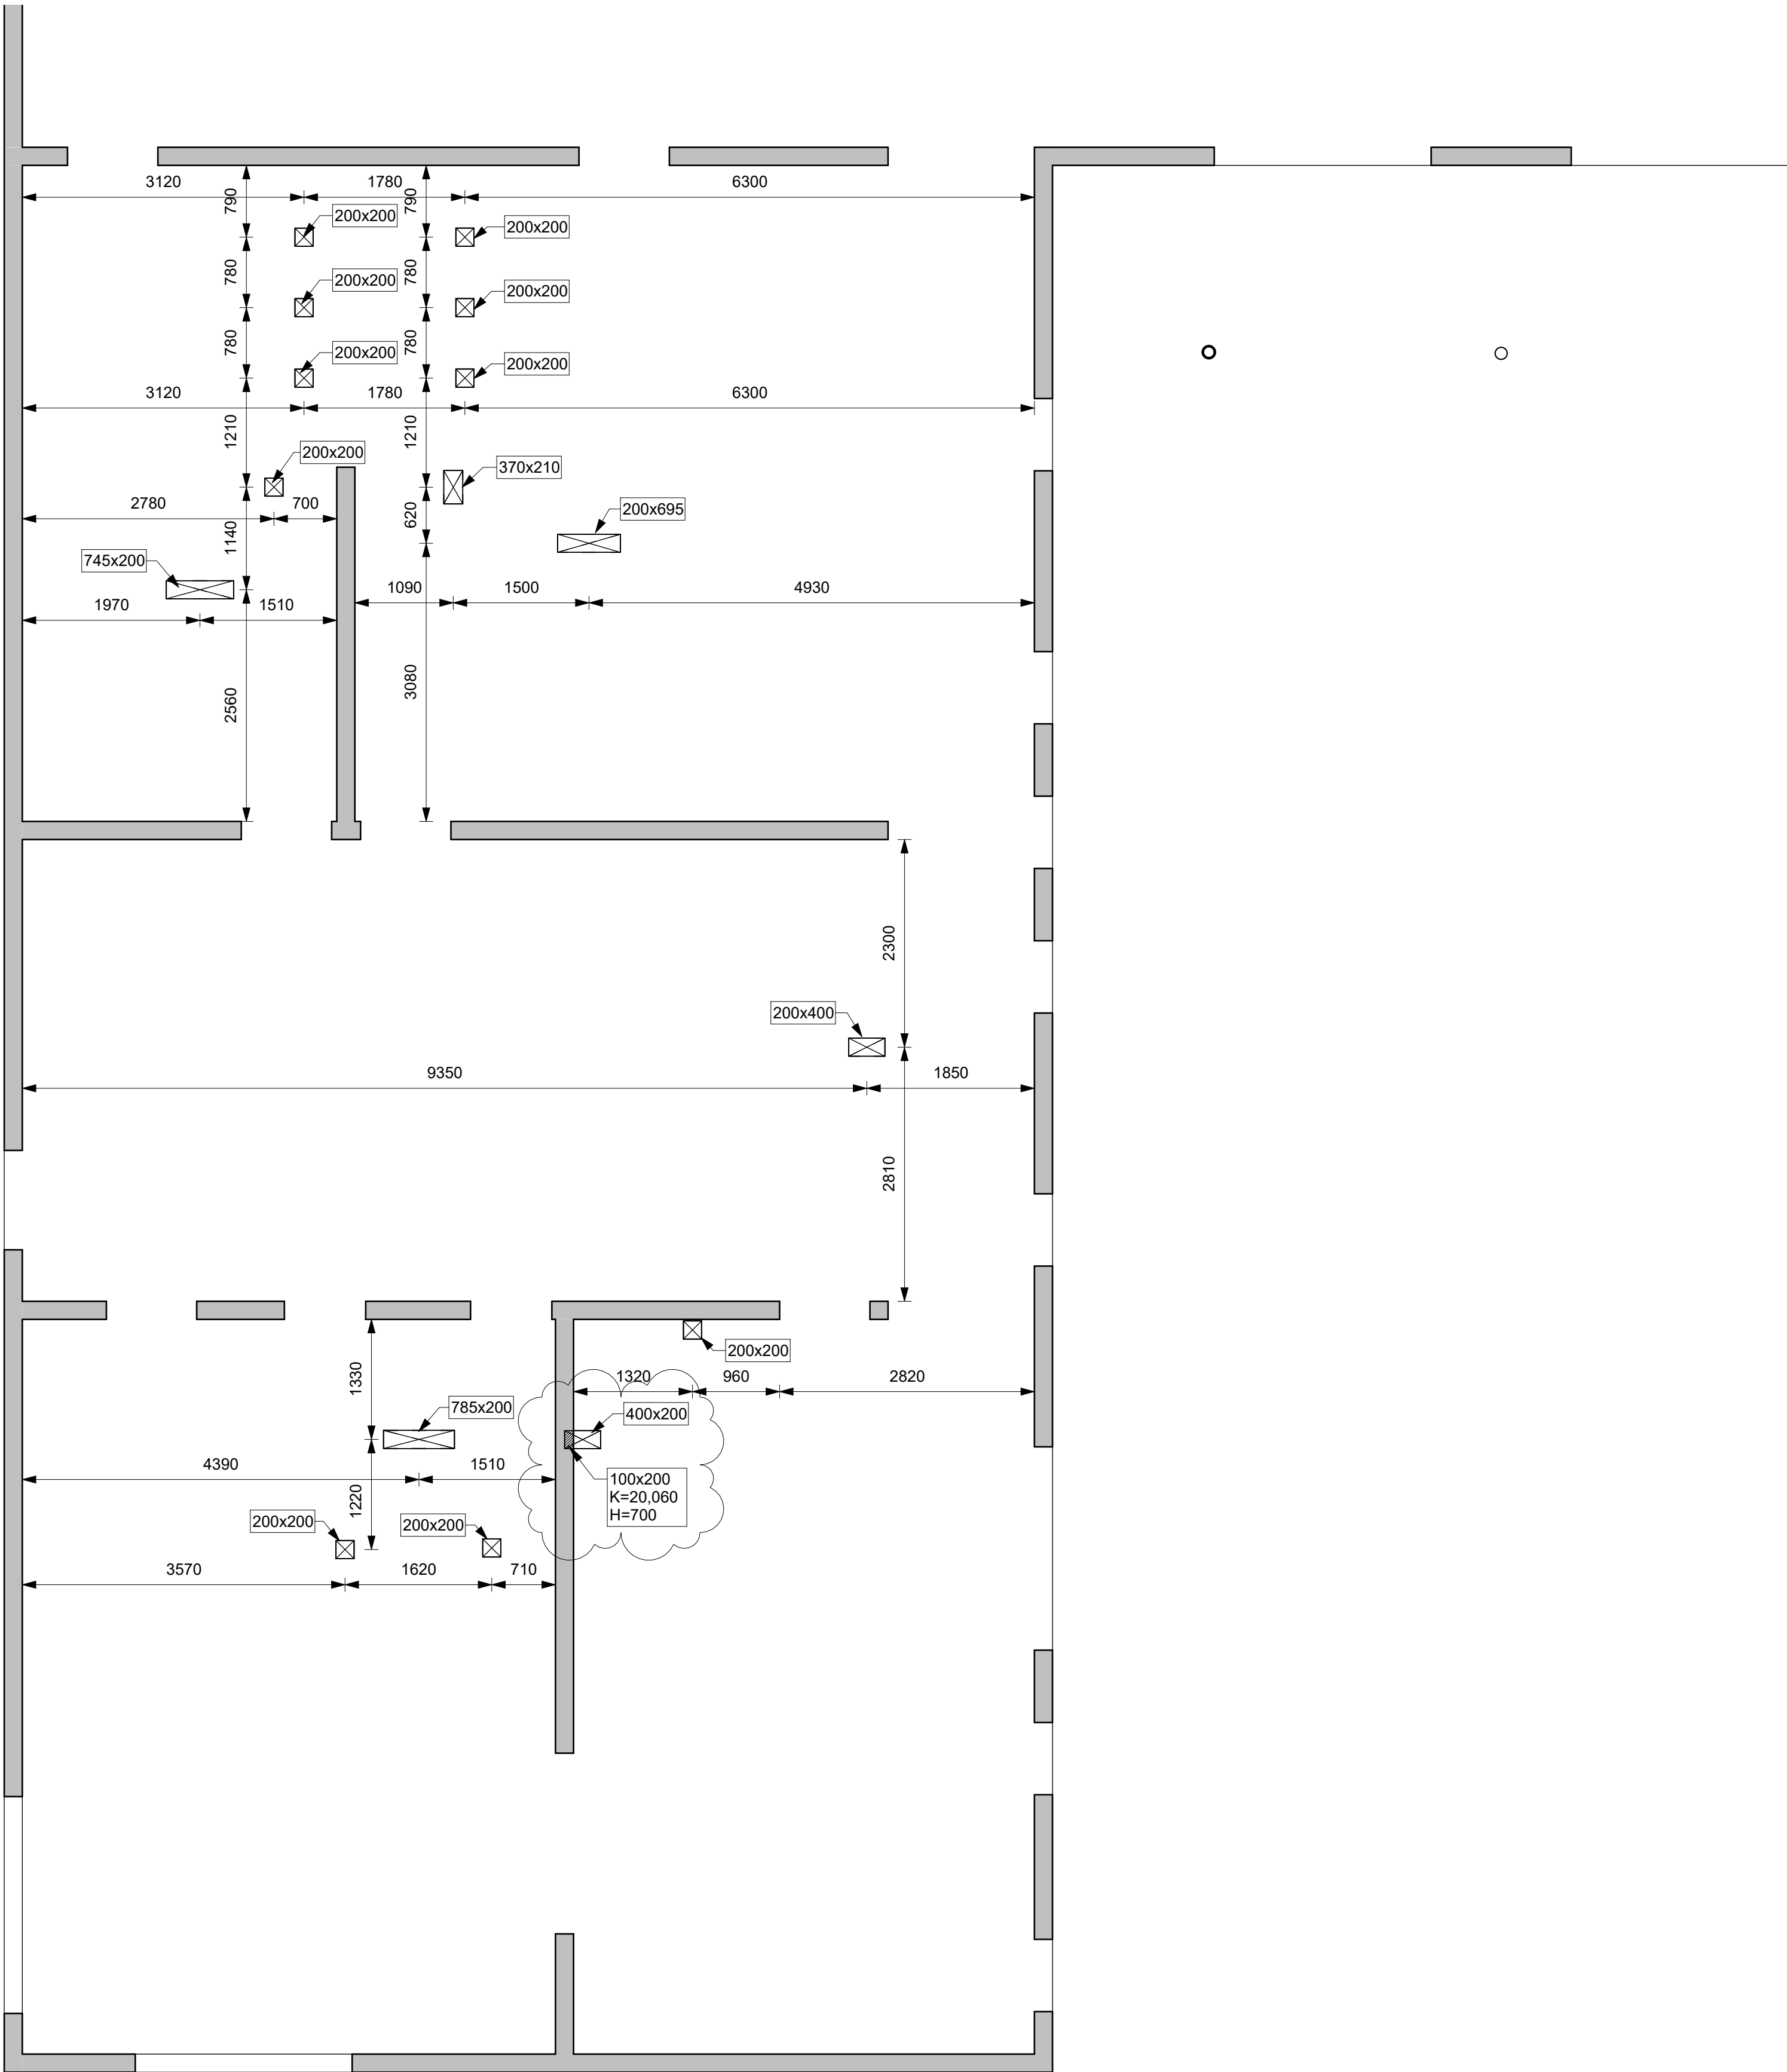


BOTNPLATA - GATAPLAN - Hluti 1
1 : 50


SKÝRINGAR

- A x B B MERKIR GAT Í PLÖTU
STÆRD Amm x Bmm
- A x B DÝPT X B " RAUF Í PLÖTU
STÆRD Amm x Bmm
DÝPT X mm
- A x B " RAUF Í SÖKKUL EDA VEGG
Amm DJÚPA OG Bmm BREIDA
NEDRI BRÚN Í KÓTA 10,00m
OG HÆÐ 1000mm
- HxB=100x200 K=10,00 " FERKANTAÐ GAT Í SÖKKUL EDA
VEGG,
100 mm Á HÆÐ OG 200 mm BREITT
NEDRI BRÚN GATS Í KÓTA 10,00m
- D=200 K=10,00 " HRINGLAGA GAT Í SÖKKUL EDA
VEGG,
200 mm Á ÞVERMÁL
MIÐJA GATS Í KÓTA 10,00m
- VL " AÐ GAT SÉ FAST VIÐ LOFT
ÖLL ÖNEFND MÁL ERU Í mm

MÁLSETNINGAR ERU Í MIÐJU GATS/RAUF

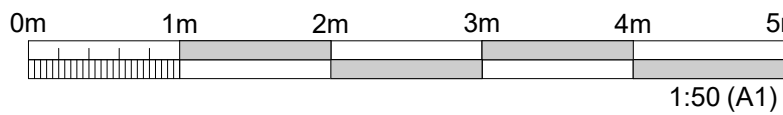


ÚTGÁFUFERILL					
ÚTG.	DAGS.	SKÝRINGAR	HANNAÐ	YFIRF.	SAMÞ.
01	07.10.2024	VERKTEIKNING	GG	ÁSI	VÖH
02	09.01.2025	TEIKNING UPPFÆRÐ	GG	VÖH	VÖH
DAGS. UNDIRSKRIFTAR		F.H. MANNVITS (NAFN OG KT.)			
09.01.2025		Valdimar Örn Helgason, kt: 160282-7469 vaohn@cowi.com			
DAGS. UNDIRSKRIFTAR		SAMRÆMINGARHÖNNUBUR / HÖNNUNARSTJÓRI (NAFN OG KT.)			
09.01.2025		Andri Martin Sigurðsson, kt: 170583-4429 anmsn@cowi.com			
BYGGT Á AÐALUPPDRAÐTUM - DAGS.: 11.06.2024 - ÚTGÁFA: 01					
COLAS					
HÖNNUBUR COWI Urðarhvarfi 6 203 Kópavogi Sími: 422 3000 Fax: 422 3001 www.cowi.com cowi@cowi.com Kt: 430572-0169					
HEITI VERKS					
COLAS ÞJÓNUSTU- OG STARFSMANNAHÚS					
GULLHELLA 1					
221 HAFNARFJÖRDUR					
HEITI TEIKNINGAR					
BURÐARVIRKI					
GATAPLAN					
BOTNPLATA - HLUTI 1					
FRUMÚTGÁFA		MKV.		STÆRD	
22.11.2024		1 : 50		A1	
VERKNÚMÉR		VERKHLUTI	TEIKNINGANÚMÉR		ÚTGÁFA
2.110.192		000	SDR-L101		02

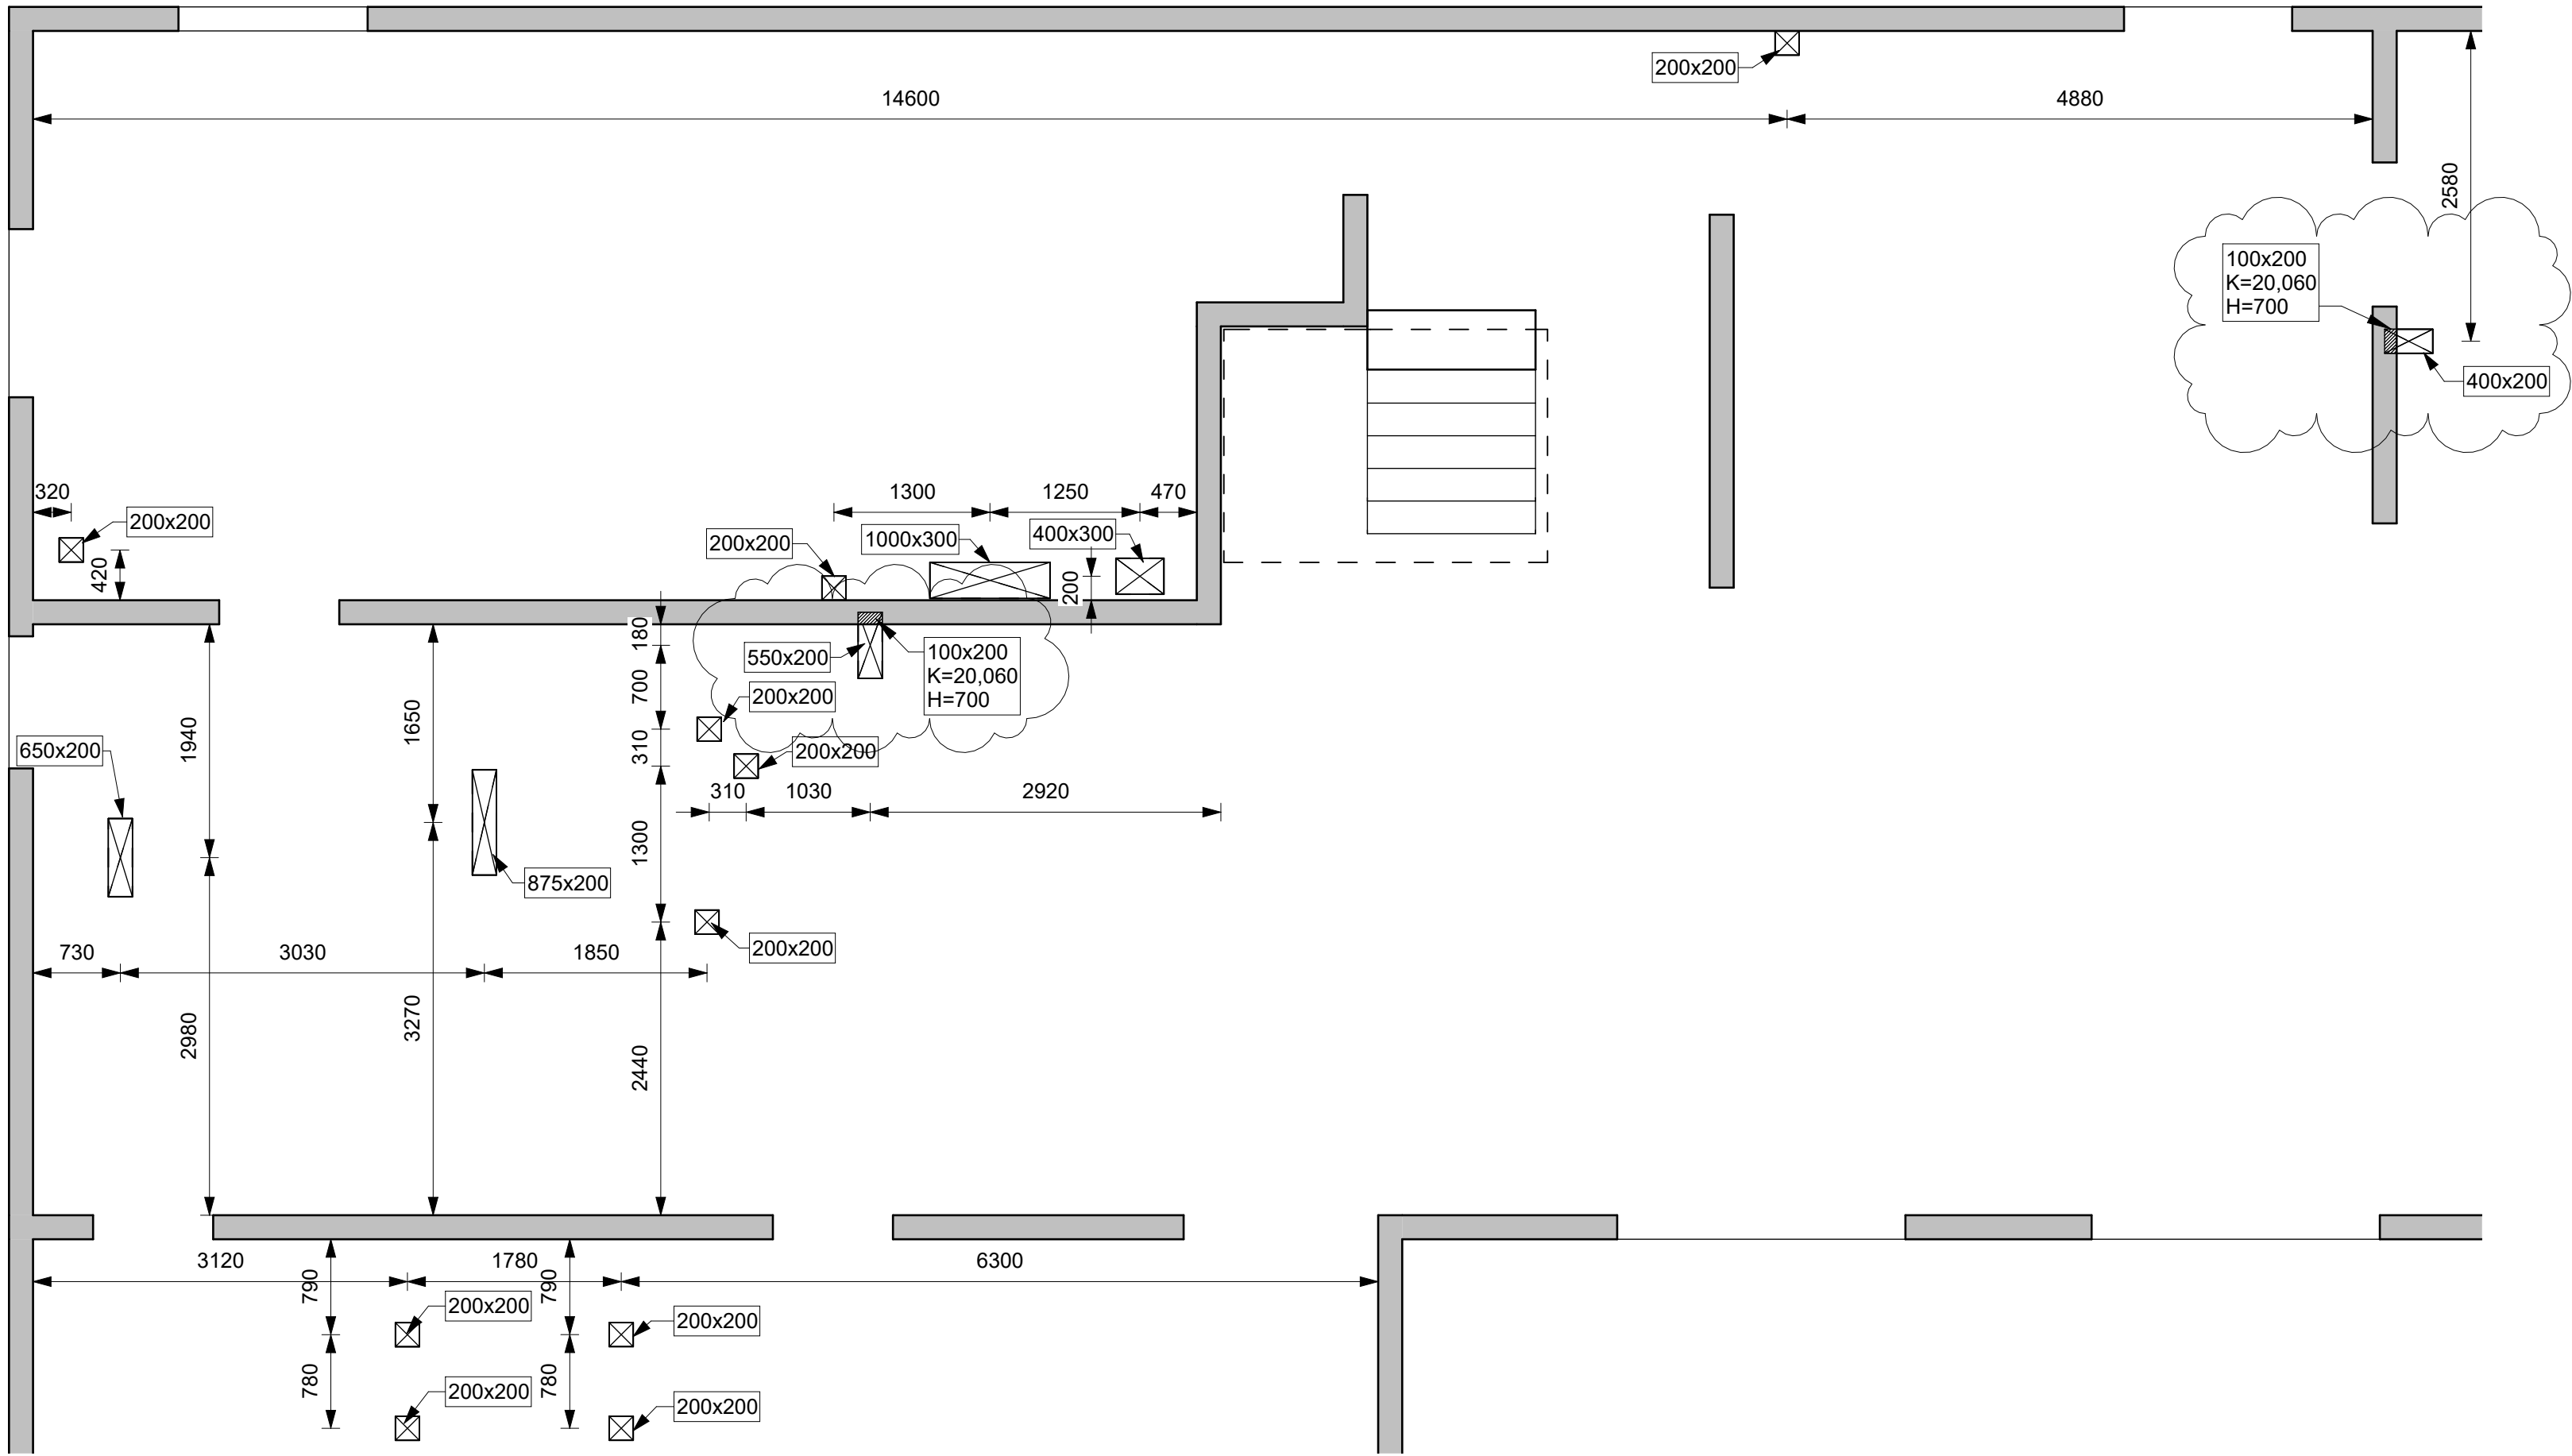

BOTNPLATA - GATAPLAN - Hluti 2
1 : 50

SKÝRINGAR

A x B		B	MERKIR	GAT Í PLÖTU STÆRD Amm x Bmm
A				
A x B DÝPT X		B	"	RAUF Í PLÖTU STÆRD Amm x Bmm DÝPT X mm
A				
A x B K=10,00 H=1000			"	RAUF Í SÖKKUL EDA VEGG Amm DJÚPA OG Bmm BREIDA NEDRI BRÚN Í KÓTA 10,00m OG HÆÐ 1000mm
HxB=100x200 K=10,00			"	FERKANTAD GAT Í SÖKKUL EDA VEGG 100 mm Á HÆÐ OG 200 mm BREITT NEDRI BRÚN GATS Í KÓTA 10,00m
D=200 K=10,00			"	HRINGLAGA GAT Í SÖKKUL EDA VEGG 200 mm Á ÞVERMÁL MIÐJA GATS Í KÓTA 10,00m
VL			"	AD GAT SÉ FAST VIÐ LOFT ÖLL ÖNEFND MÁL ERU Í mm
MÁLSETNINGAR ERU Í MIÐJU GATS/RAUF				

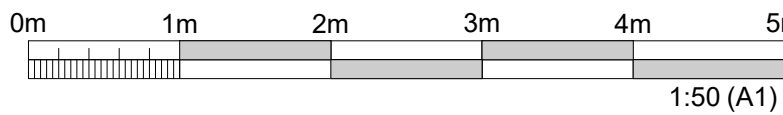

ÚTGÁFUFERILL					
ÚTG.	DAGS.	SKÝRINGAR	HANNAÐ	YFIRF.	SAMÞ.
01	07.10.2024	VERKTEIKNING	GG	ÁSI	VÖH
02	09.01.2025	TEIKNING UPPFÆRÐ	GG	VÖH	VÖH

DAGS. UNDRISKRIFTAR	F.H. MANNVITS (NAFN OG KT.)
09.01.2025	Valdimar Örn Helgason, kt: 160282-7469 vaohn@cowi.com
DAGS. UNDRISKRIFTAR	SAMRÆMINGARHÖNNUBUR / HÖNNUNARSTJÓRI (NAFN OG KT.)
09.01.2025	Andri Martin Sigurðsson, kt: 170583-4429 anmsn@cowi.com

BYGGT Á ADALUPPDRATTUM - DAGS.: 11.06.2024 - ÚTGÁFA: 01




HEITI VERKS
COLAS ÞJÓNUSTU- OG STARFSMANNAHÚS
GULLHELLA 1
221 HAFNARFJÖRDUR

HEITI TEIKNINGAR
BURÐARVIRKI
GATAPLAN
BOTNPLATA - HLUTI 2

FRUMÚTGÁFA	MKV.	STÆRD
22.11.2024	1 : 50	A1
VERKNÚMÉR	VERKHLUTI	TEIKNINGANÚMÉR
2.110.192	000	SDR-L102
		ÚTGÁFA
		02

PRENTAD: 01.2025 14:22:30

TOLVUSKRÁ: Autodesk Docs://A390460 - Colas Gullhella (2.110.192)CTS_B_BUR.rvt

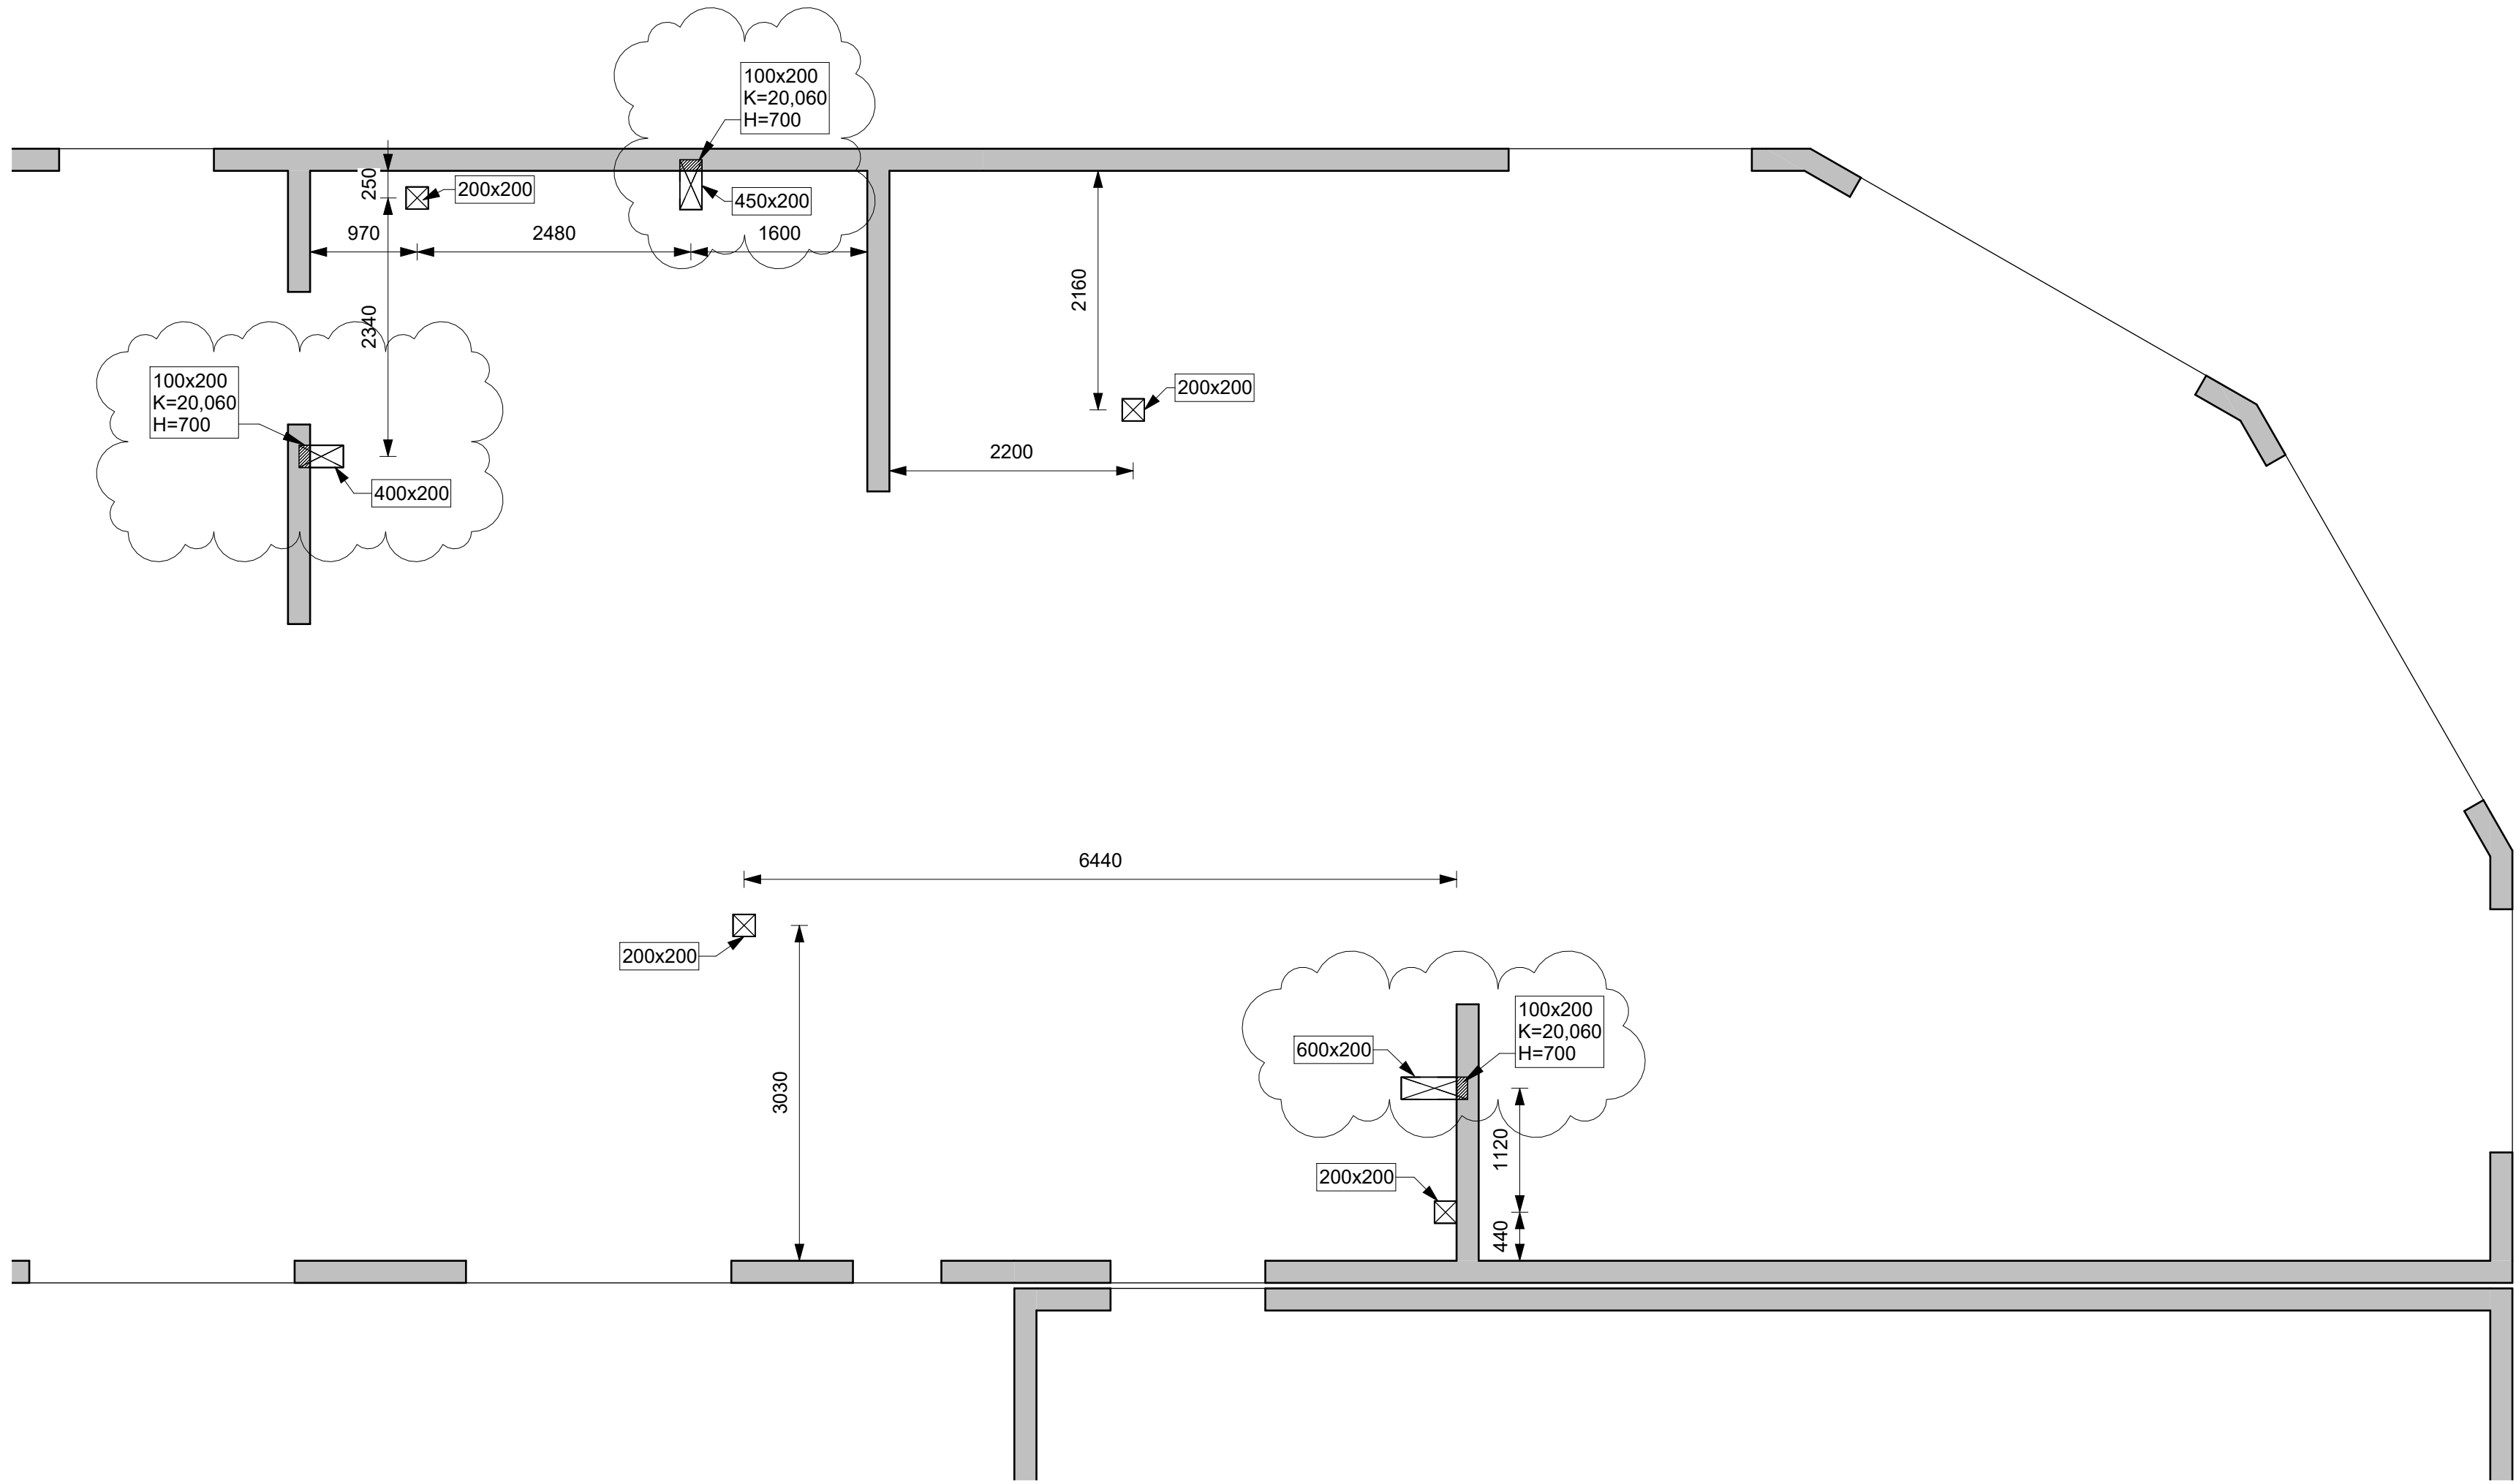


BOTNPLATA - GATAPLAN - Hluti 3
1:50

SKÝRINGAR

A x B		B	MERKIR	GAT Í PLÖTU STÆRD Amm x Bmm
A				
A x B DÝPT X		B	"	RAUF Í PLÖTU STÆRD Amm x Bmm DÝPT X mm
A				
A x B K=10,00 H=1000			"	RAUF Í SÖKKUL EDA VEGG Amm DJÚPA OG Bmm BREIDA NEDRI BRÚN Í KÓTA 10,00m OG HÆÐ 1000mm
HxB=100x200 K=10,00			"	FERKANTAD GAT Í SÖKKUL EDA VEGG 100 mm Á HÆÐ OG 200 mm BREITT NEDRI BRÚN GATS Í KÓTA 10,00m
D=200 K=10,00			"	HRINGLAGA GAT Í SÖKKUL EDA VEGG 200 mm Á ÞVERMÁL MIÐJA GATS Í KÓTA 10,00m
VL			"	AD GAT SÉ FAST VIÐ LOFT ÖLL ÖNEFND MÁL ERU Í mm


MÁLSETNINGAR ERU Í MIÐJU GATS/RAUF

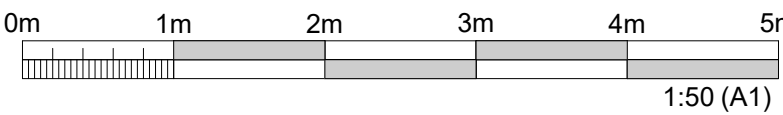

ÚTGÁFUFERILL					
ÚTG.	DAGS.	SKÝRINGAR	HANNAÐ	YFIRF.	SAMÞ.
01	07.10.2024	VERKTEIKNING	GG	ÁSI	VÖH
02	09.01.2025	TEIKNING UPPFÆRÐ	GG	VÖH	VÖH
DAGS. UNDIRSKRIFTAR			F.H. MANNVITS (NAFN OG KT.)		
09.01.2025			Valdimar Örn Helgason, kt: 160282-7469 vaohn@cowi.com		
DAGS. UNDIRSKRIFTAR			SAMRÆMINGARHÖNNUÐUR / HÖNNUNARSTJÓRI (NAFN OG KT.)		
09.01.2025			Andri Martin Sigurðsson, kt: 170583-4429 anmsn@cowi.com		
BYGGT Á ADALUPPDRÁTTUM - DAGS.: 11.06.2024 - ÚTGÁFA: 01					
					
HÖNNUÐUR  Úrdarhvarfi 6 203 Kópavogi Sími: 422 3000 Fax: 422 3001 www.cowi.com cowi@cowi.com Kt: 430572-0169					
HEITI VERKS					
COLAS ÞJÓNUSTU- OG STARFSMANNAHÚS					
GULLHELLA 1					
221 HAFNARFJÖRÐUR					
HEITI TEIKNINGAR					
BURÐARVIRKI					
GATAPLAN					
BOTNPLATA - HLUTI 3					
FRUMÚTGÁFA		MKV.	STÆRD		
22.11.2024		1 : 50	A1		
VERKNÚMÉR		VERKHLUTI	TEIKNINGANÚMÉR		ÚTGÁFA
2.110.192		000	SDR-L103		02

PRENTAÐ: 01.2025 14:22:44

TOLVUSKRÁ: Autodesk Docs://A390460 - Colas Gullhella (2.110.192)CTS_B_BUR.txt

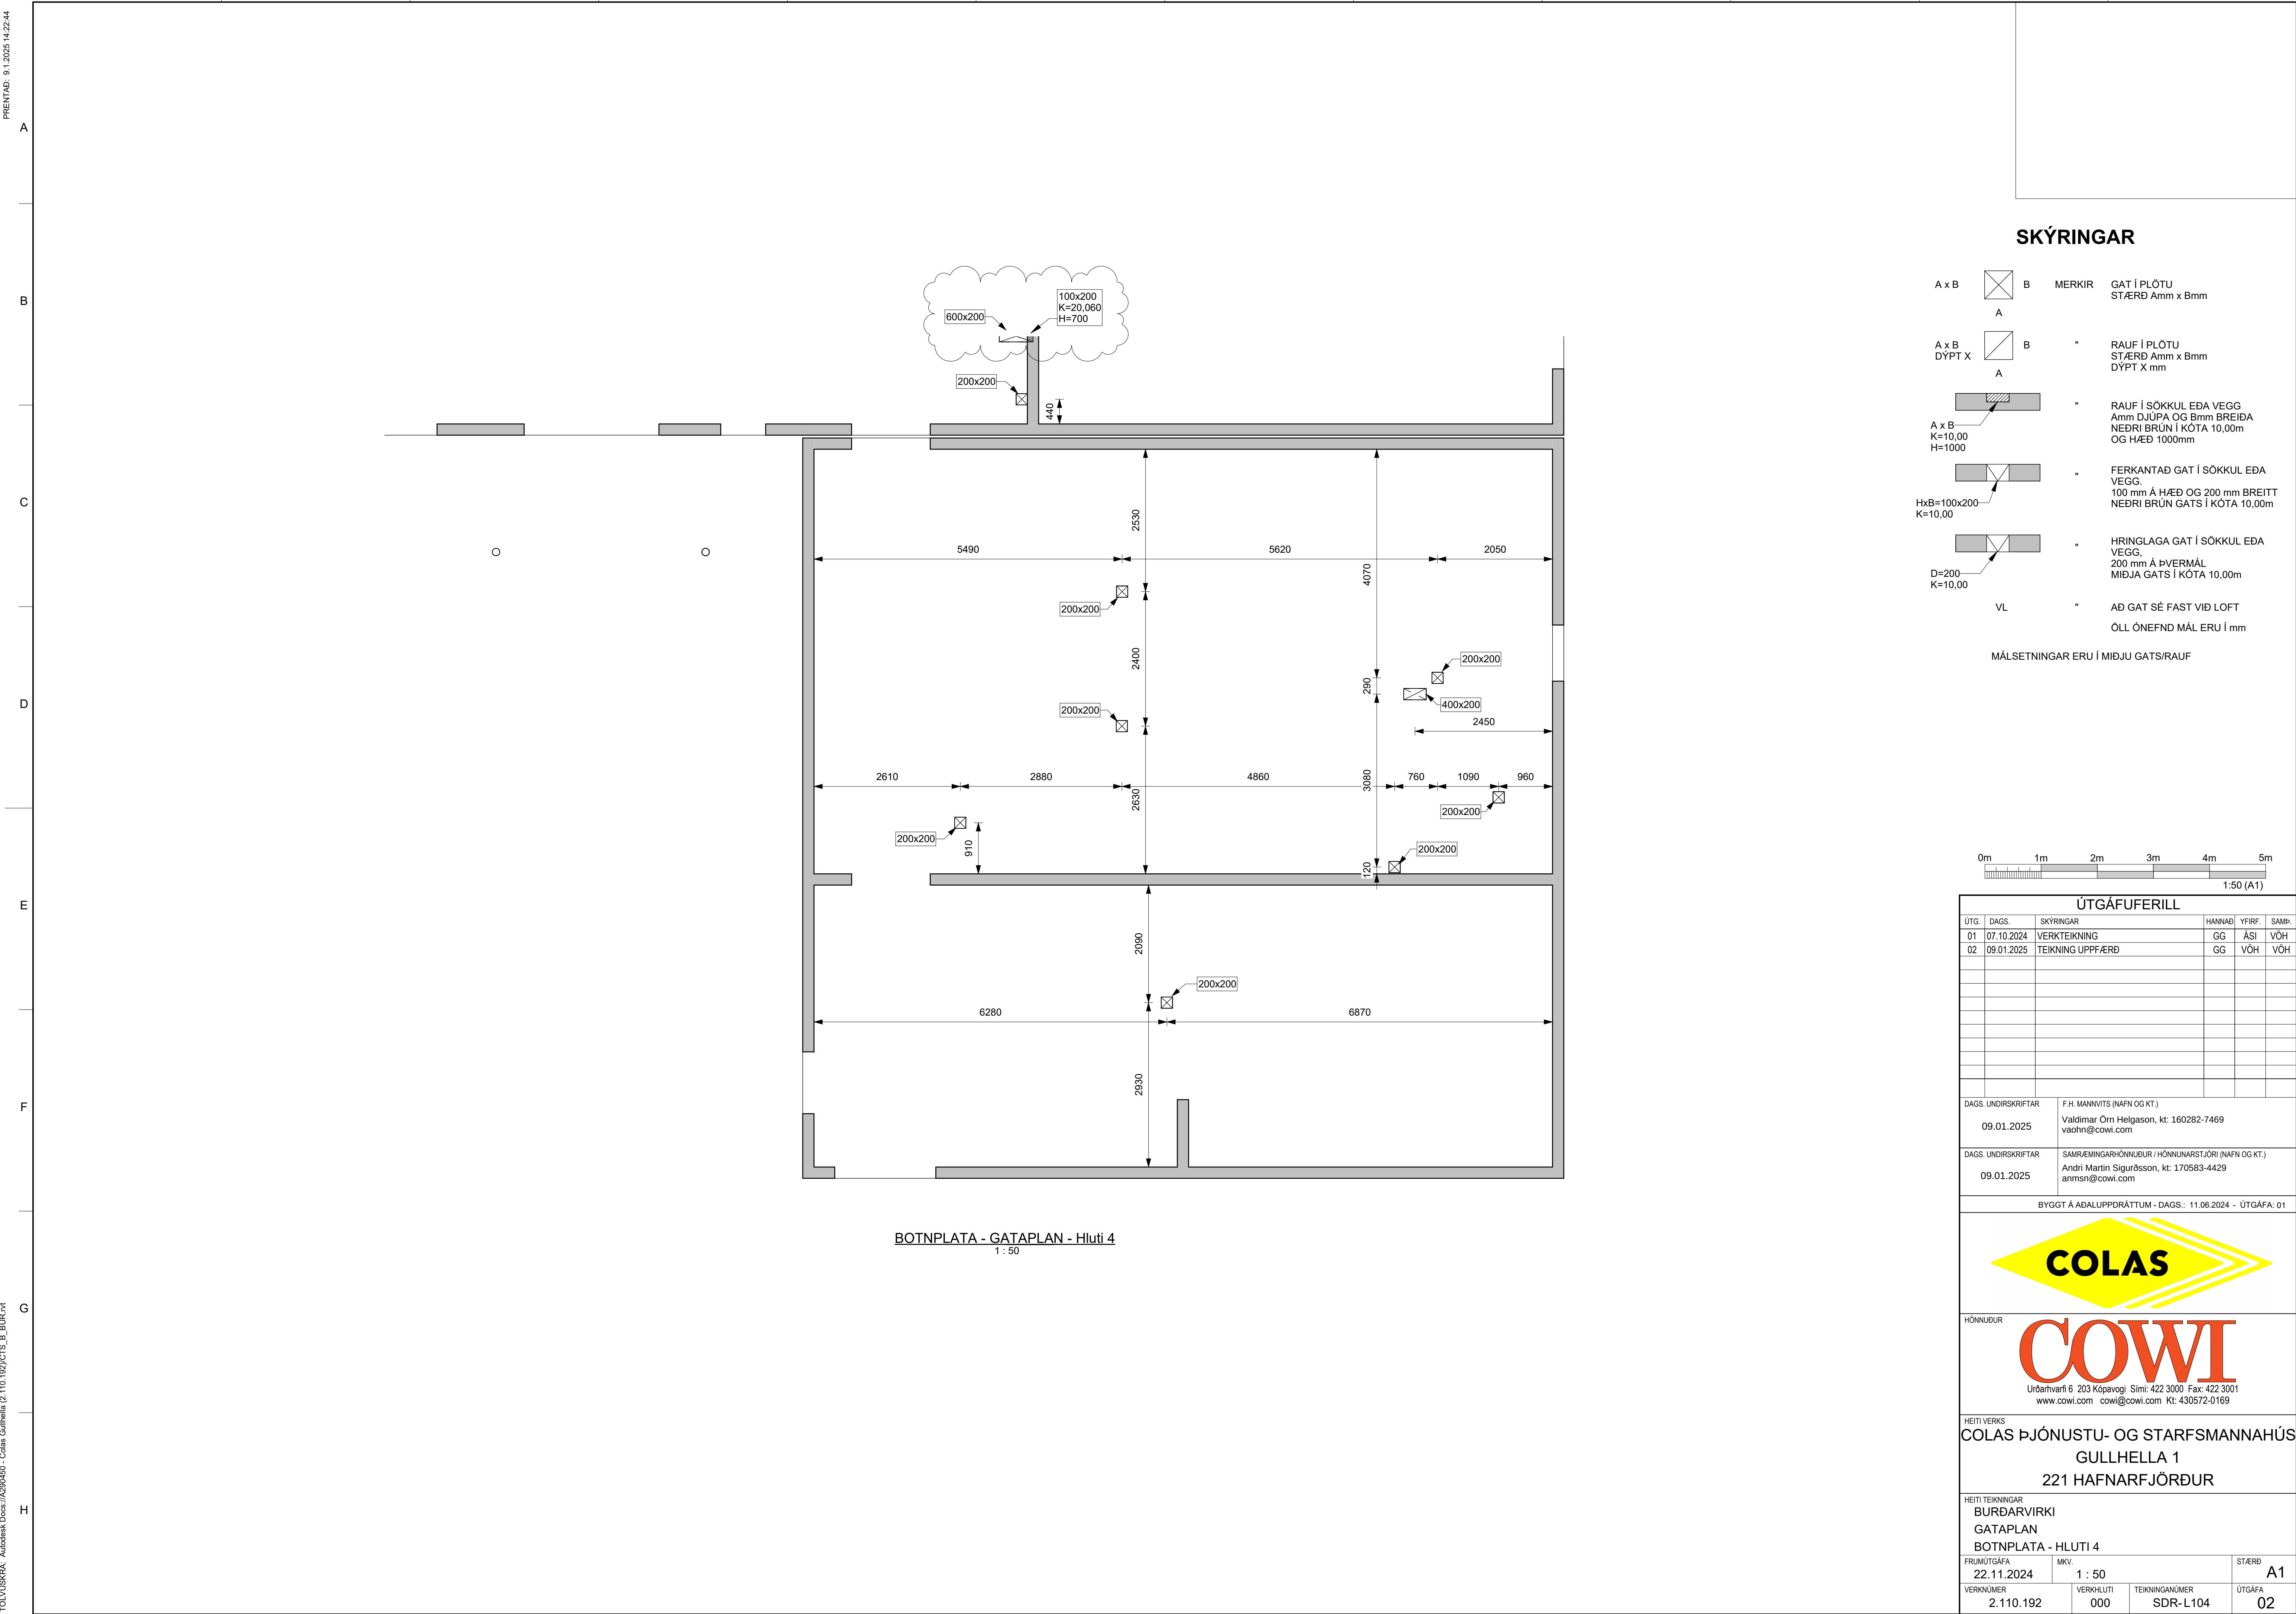


BOTNPLATA - GATAPLAN - Hluti 4
1 : 50

SKÝRINGAR

A x B		B	MERKIR	GAT Í PLÖTU STÆRÐ Amm x Bmm
A x B DÝPT X		B	"	RAUF Í PLÖTU STÆRÐ Amm x Bmm DÝPT X mm
A x B K=10,00 H=1000		"	"	RAUF Í SÖKKUL EDA VEGG Amm DJÚPA OG Bmm BREIÐA NEDRI BRÚN Í KÓTA 10,00m OG HÆÐ 1000mm
HxB=100x200 K=10,00		"	"	FERKANTAÐ GAT Í SÖKKUL EDA VEGG 100 mm Á HÆÐ OG 200 mm BREITT NEDRI BRÚN GATS Í KÓTA 10,00m
D=200 K=10,00		"	"	HRINGLAGA GAT Í SÖKKUL EDA VEGG 200 mm Á ÞVERMÁL MIÐJA GATS Í KÓTA 10,00m
VL	"	"	"	AD GAT SÉ FAST VIÐ LOFT ÖLL ÖNEFND MÁL ERU Í mm

MÁLSETNINGAR ERU Í MIÐJU GATS/RAUF

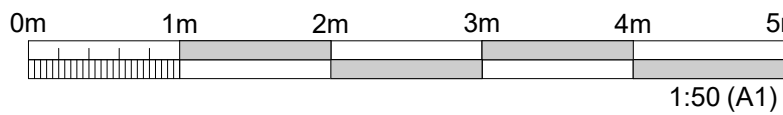

ÚTGÁFUFERILL					
ÚTG.	DAGS.	SKÝRINGAR	HANNAÐ	YFIRF.	SAMÞ.
01	07.10.2024	VERKTEIKNING	GG	ÁSI	VÖH
02	09.01.2025	TEIKNING UPPFÆRÐ	GG	VÖH	VÖH
DAGS. UNDRISKRIFTAR		F.H. MANNVITS (NAFN OG KT.)			
09.01.2025		Valdimar Örn Helgason, kt: 160282-7469 vaohn@cowi.com			
DAGS. UNDRISKRIFTAR		SAMRÆMINGARHÖNNUBUR / HÖNNUNARSTJÓRI (NAFN OG KT.)			
09.01.2025		Andri Martin Sigurðsson, kt: 170583-4429 anmsn@cowi.com			
BYGGT Á ADALUPPDRÁTTUM - DAGS.: 11.06.2024 - ÚTGÁFA: 01					
					
HÖNNUBUR  Úrdarvarfi 6 203 Kópavogi Sími: 422 3000 Fax: 422 3001 www.cowi.com cowi@cowi.com Kt: 430572-0169					
HEITI VERKS:					
COLAS ÞJÓNUSTU- OG STARFSMANNAHÚS					
GULLHELLA 1					
221 HAFNARFJÖRÐUR					
HEITI TEIKNINGAR					
BURÐARVIRKI					
GATAPLAN					
BOTNPLATA - HLÚTI 4					
FRUMÚTGÁFA		MKV.	STÆRÐ		
22.11.2024		1 : 50	A1		
VERKNÚMÉR		VERKHLÚTI	TEIKNINGANÚMÉR		ÚTGÁFA
2.110.192		000	SDR-L104		02