



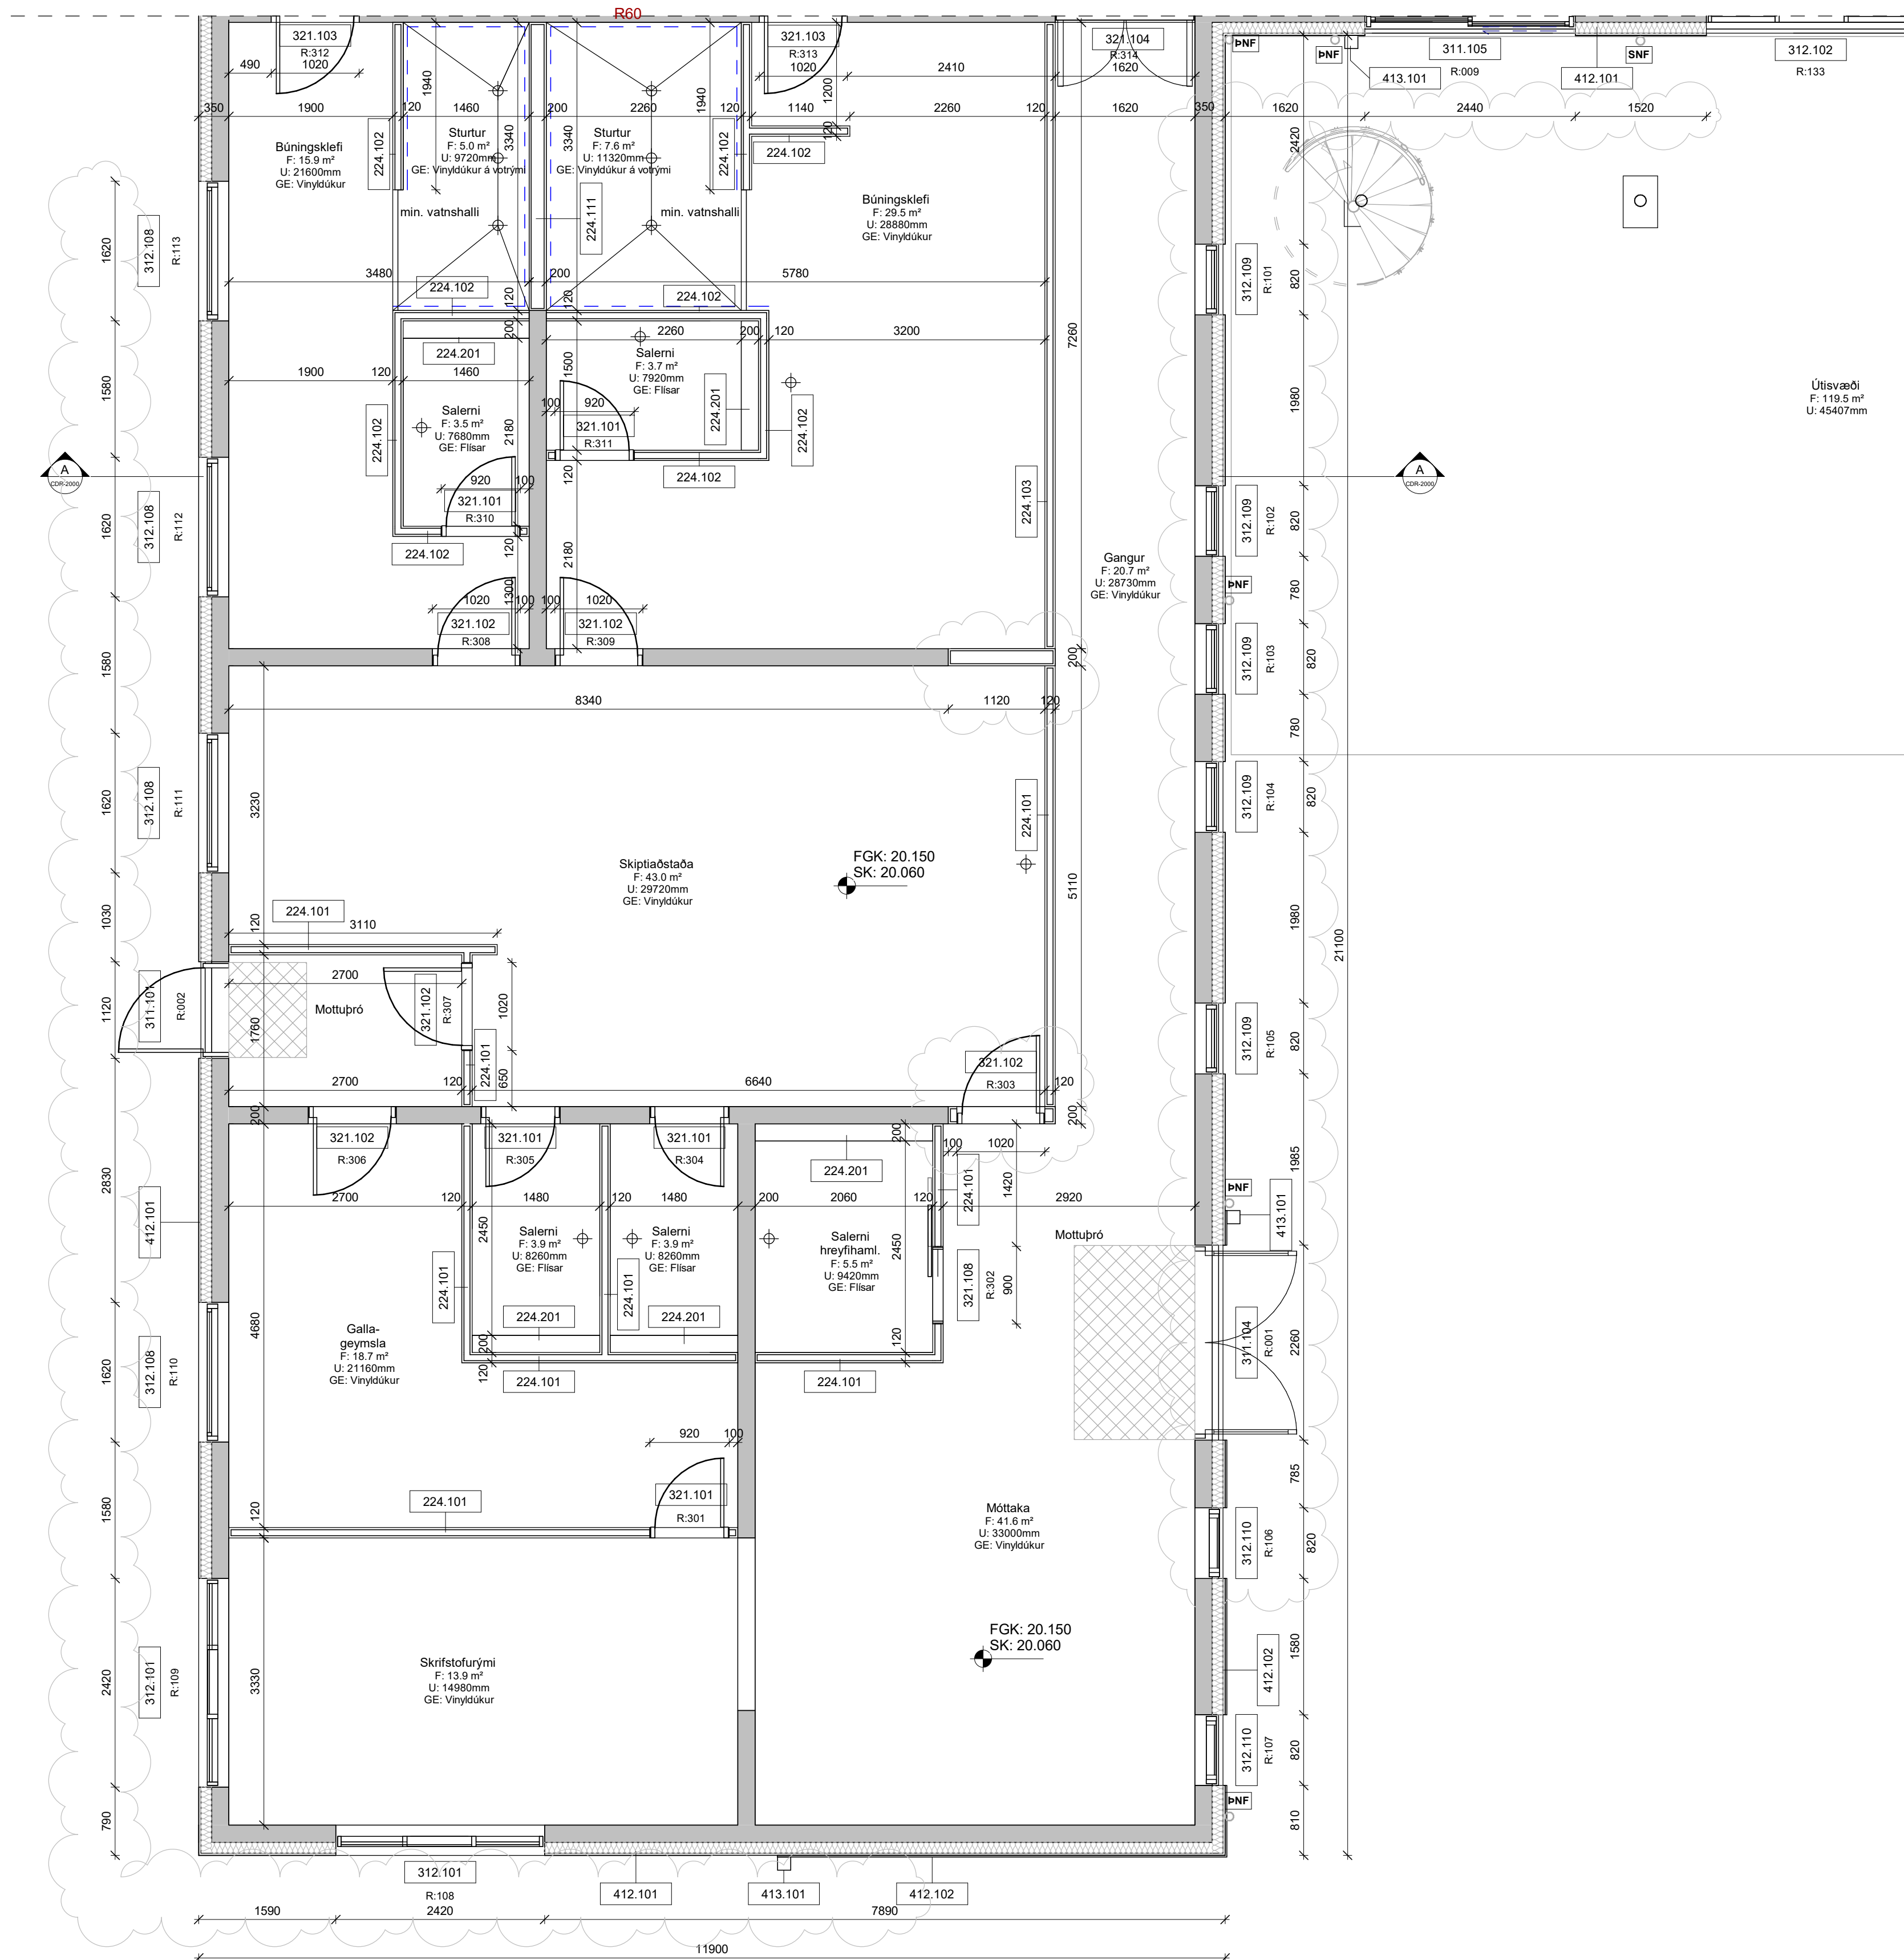


1 : 50


Byggingarhlutaskrá	
Númer	Lýsing
224.101	120mm Innveggur - 2x12.5mm Gífsplötur - 70mm Blíkkstöðir co600 - 2x12.5mm Gífsplötur
224.102	120mm Innveggur - Ivotrymi - 2x12.5mm Fernacell plata eða sambærilegt - 70mm Blíkkstöðir co400 - 2x12.5mm Fernacell plata eða sambærilegt
224.103	120mm Innveggur - Ivotrymi öðru megin - 2x12.5mm Gífsplata - 70mm Blíkkstöðir co400 - 2x12.5mm Fernacell plata eða sambærilegt
224.111	200mm Innveggur - Ivotrymi - 2x12.5mm Fernacell plata eða sambærilegt - 95mm Blíkkstöðir á víxl co600 - 2x12.5mm Fernacell plata eða sambærilegt
224.201	95mm Innveggur / Lagnaveggur - 45mm Blíkkstöðir co400 - 2x12.5mm Gífsplata
311.101	Úthúðir - Heil - Einföld - Efni: Al - Stærð: 1080x2290
311.104	Úthúðir - Gler - Tvöföld - Efni: Al - Stærð: 2230x2290
311.105	Úthúðir - Gler - Tvöföld rennihúð - Efni: Al - Stærð: 2280x2280
312.101	Gluggi með þverpóst, millipóstum og opiðfag - Efni: Al-tré - Stærð: 2380x1380
312.102	Gluggi með þverpóst, millipóstum og opiðfag - Efni: Al-tré - Stærð: 2380x2280
312.108	Gluggi með opiðfag - Efni: Al-tré - Stærð: 1580x480
312.109	Gluggi með þverpóst - Efni: Al-tré - Stærð: 780x2280
312.110	Gluggi - Efni: Al-tré með þverpóst og opiðfag - Stærð: 780x2280
321.101	Innihúðir - Heil - Einföld - Stærð: 900x2100
321.102	Innihúðir - Heil - Einföld - Stærð: 1000x2100
321.103	Innihúðir - Heil - Einföld - El30-CS - Stærð: 1000x2100
321.104	Innihúðir - Heil - Tvöföld - El30-CS - Stærð: 1600x2100
321.108	Innihúðir - Heil - Rennihúð utan á vegg - Stærð: 880x2190
412.101	Sléttplötuklæðning Litur: Hvítur/RAL9002
412.102	Bárújármsklæðning Litur: Svartur/RAL9005
413.101	Útbyggður kantur Litur: Colas gultur

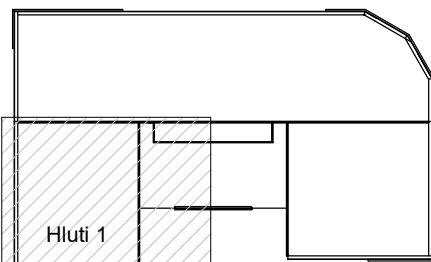

Lykilmynd Colas þjónustu- og starfsmannahús


— — — — Dúkur á vegg

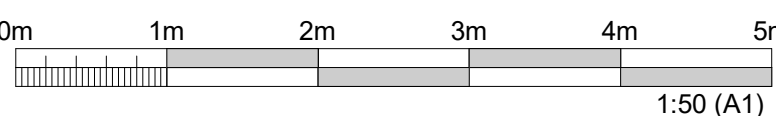[illegible]

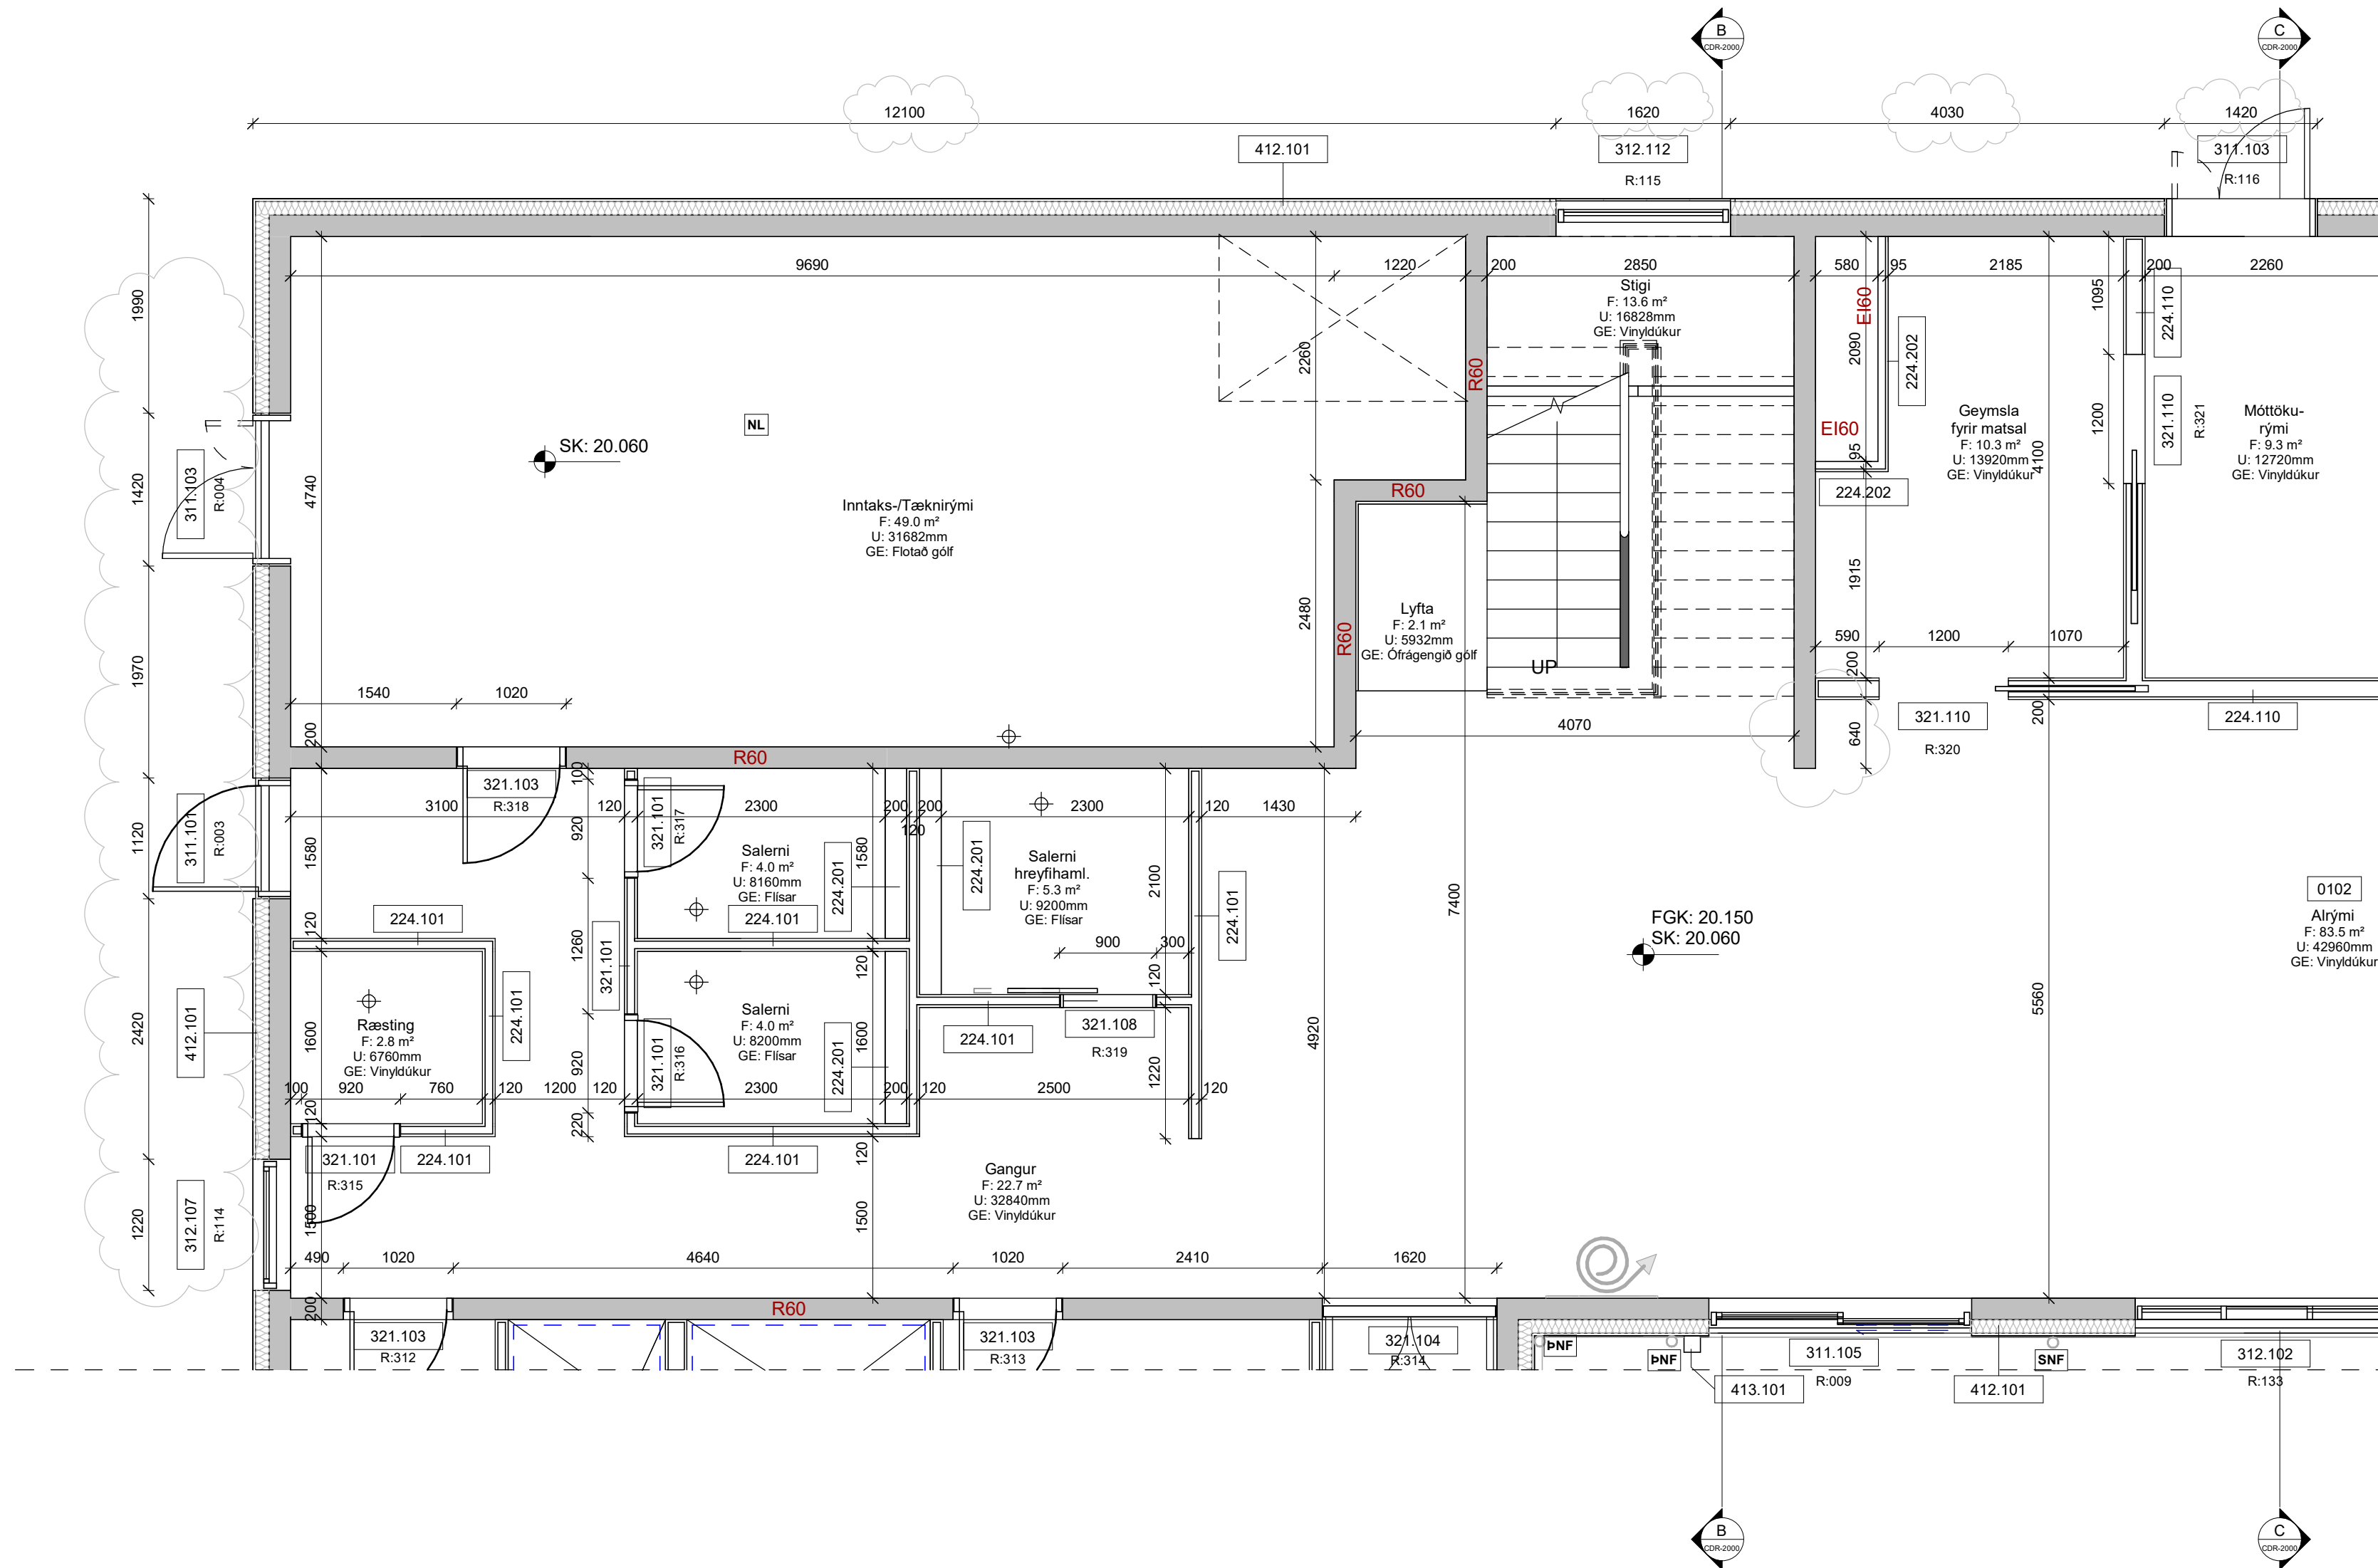


1 : 50


Byggingarhlutaskrá	
Númer	Lýsing
224.101	120mm Innveggur - 2x12.5mm Gíspötur - 70mm Blíkkstoðir cc600 - 2x12.5mm Gíspötur
224.110	200mm Innveggur - 2x12.5mm Gíspöta - 95mm Blíkkstoðir á víxl cc600 - 2x12.5mm Gíspöta
224.201	95mm Innveggur / Lagnaveggur - 45mm Blíkkstoðir cc400 - 2x12.5mm Gíspöta
224.202	95mm Innveggur / Lagnaveggur - R' w 25-30dB / EI60 - 45mm Blíkkstoðir cc400 - 45mm Steirull milli stöða - 2x12.5mm Gíspöta
311.101	Úthúður - Heil - Einföld - Efni: Ál - Stærð: 1080x2290
311.103	Úthúður - Heil - Tvöföld/Ójofn - Efni: Ál - Stærð: 1380x2290
311.105	Úthúður - Gler - Tvöföld rennihúð - Efni: Ál - Stærð: 2280x2280
312.102	Gluggi með þverpóst, millipóst og opiðfag - Efni: Ál-tré - Stærð: 2380x2280
312.107	Gluggi með opiðfag - Efni: Ál-tré - Stærð: 1180x480
312.112	Gluggi með þverpóst - Efni: Ál-tré - Stærð: 1580x3680
321.101	Innihúður - Heil - Einföld - Stærð: 900x2100
321.103	Innihúður - Heil - Einföld - E130-CS - Stærð: 1000x2100
321.104	Innihúður - Heil - Tvöföld - E130-CS - Stærð: 1600x2100
321.108	Innihúður - Heil - Rennihúð utan á vegg - Stærð: 880x2190
321.110	Innihúður - Heil - Rennihúð inni vegg - Stærð: 1200x2200
412.101	Stíttplötuklæðning Litur: Hvítur/RAL9002
413.101	Útbýgður kantur Litur: Colas gulur

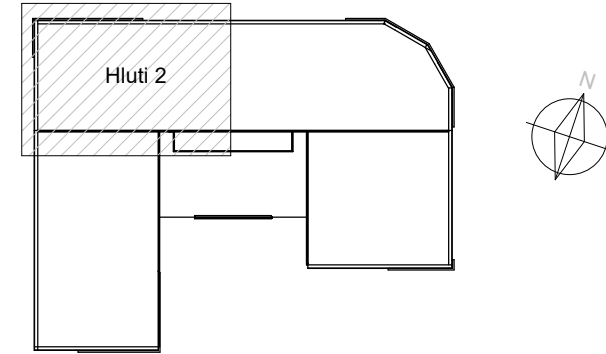

Lykilmynd Colas þjónustu- og starfsmannahús


— — — — Dúkur á veggi

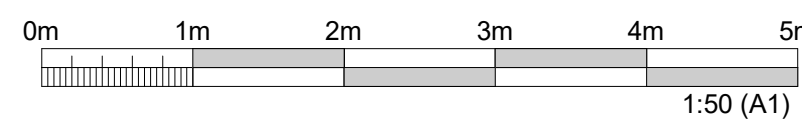[illegible]

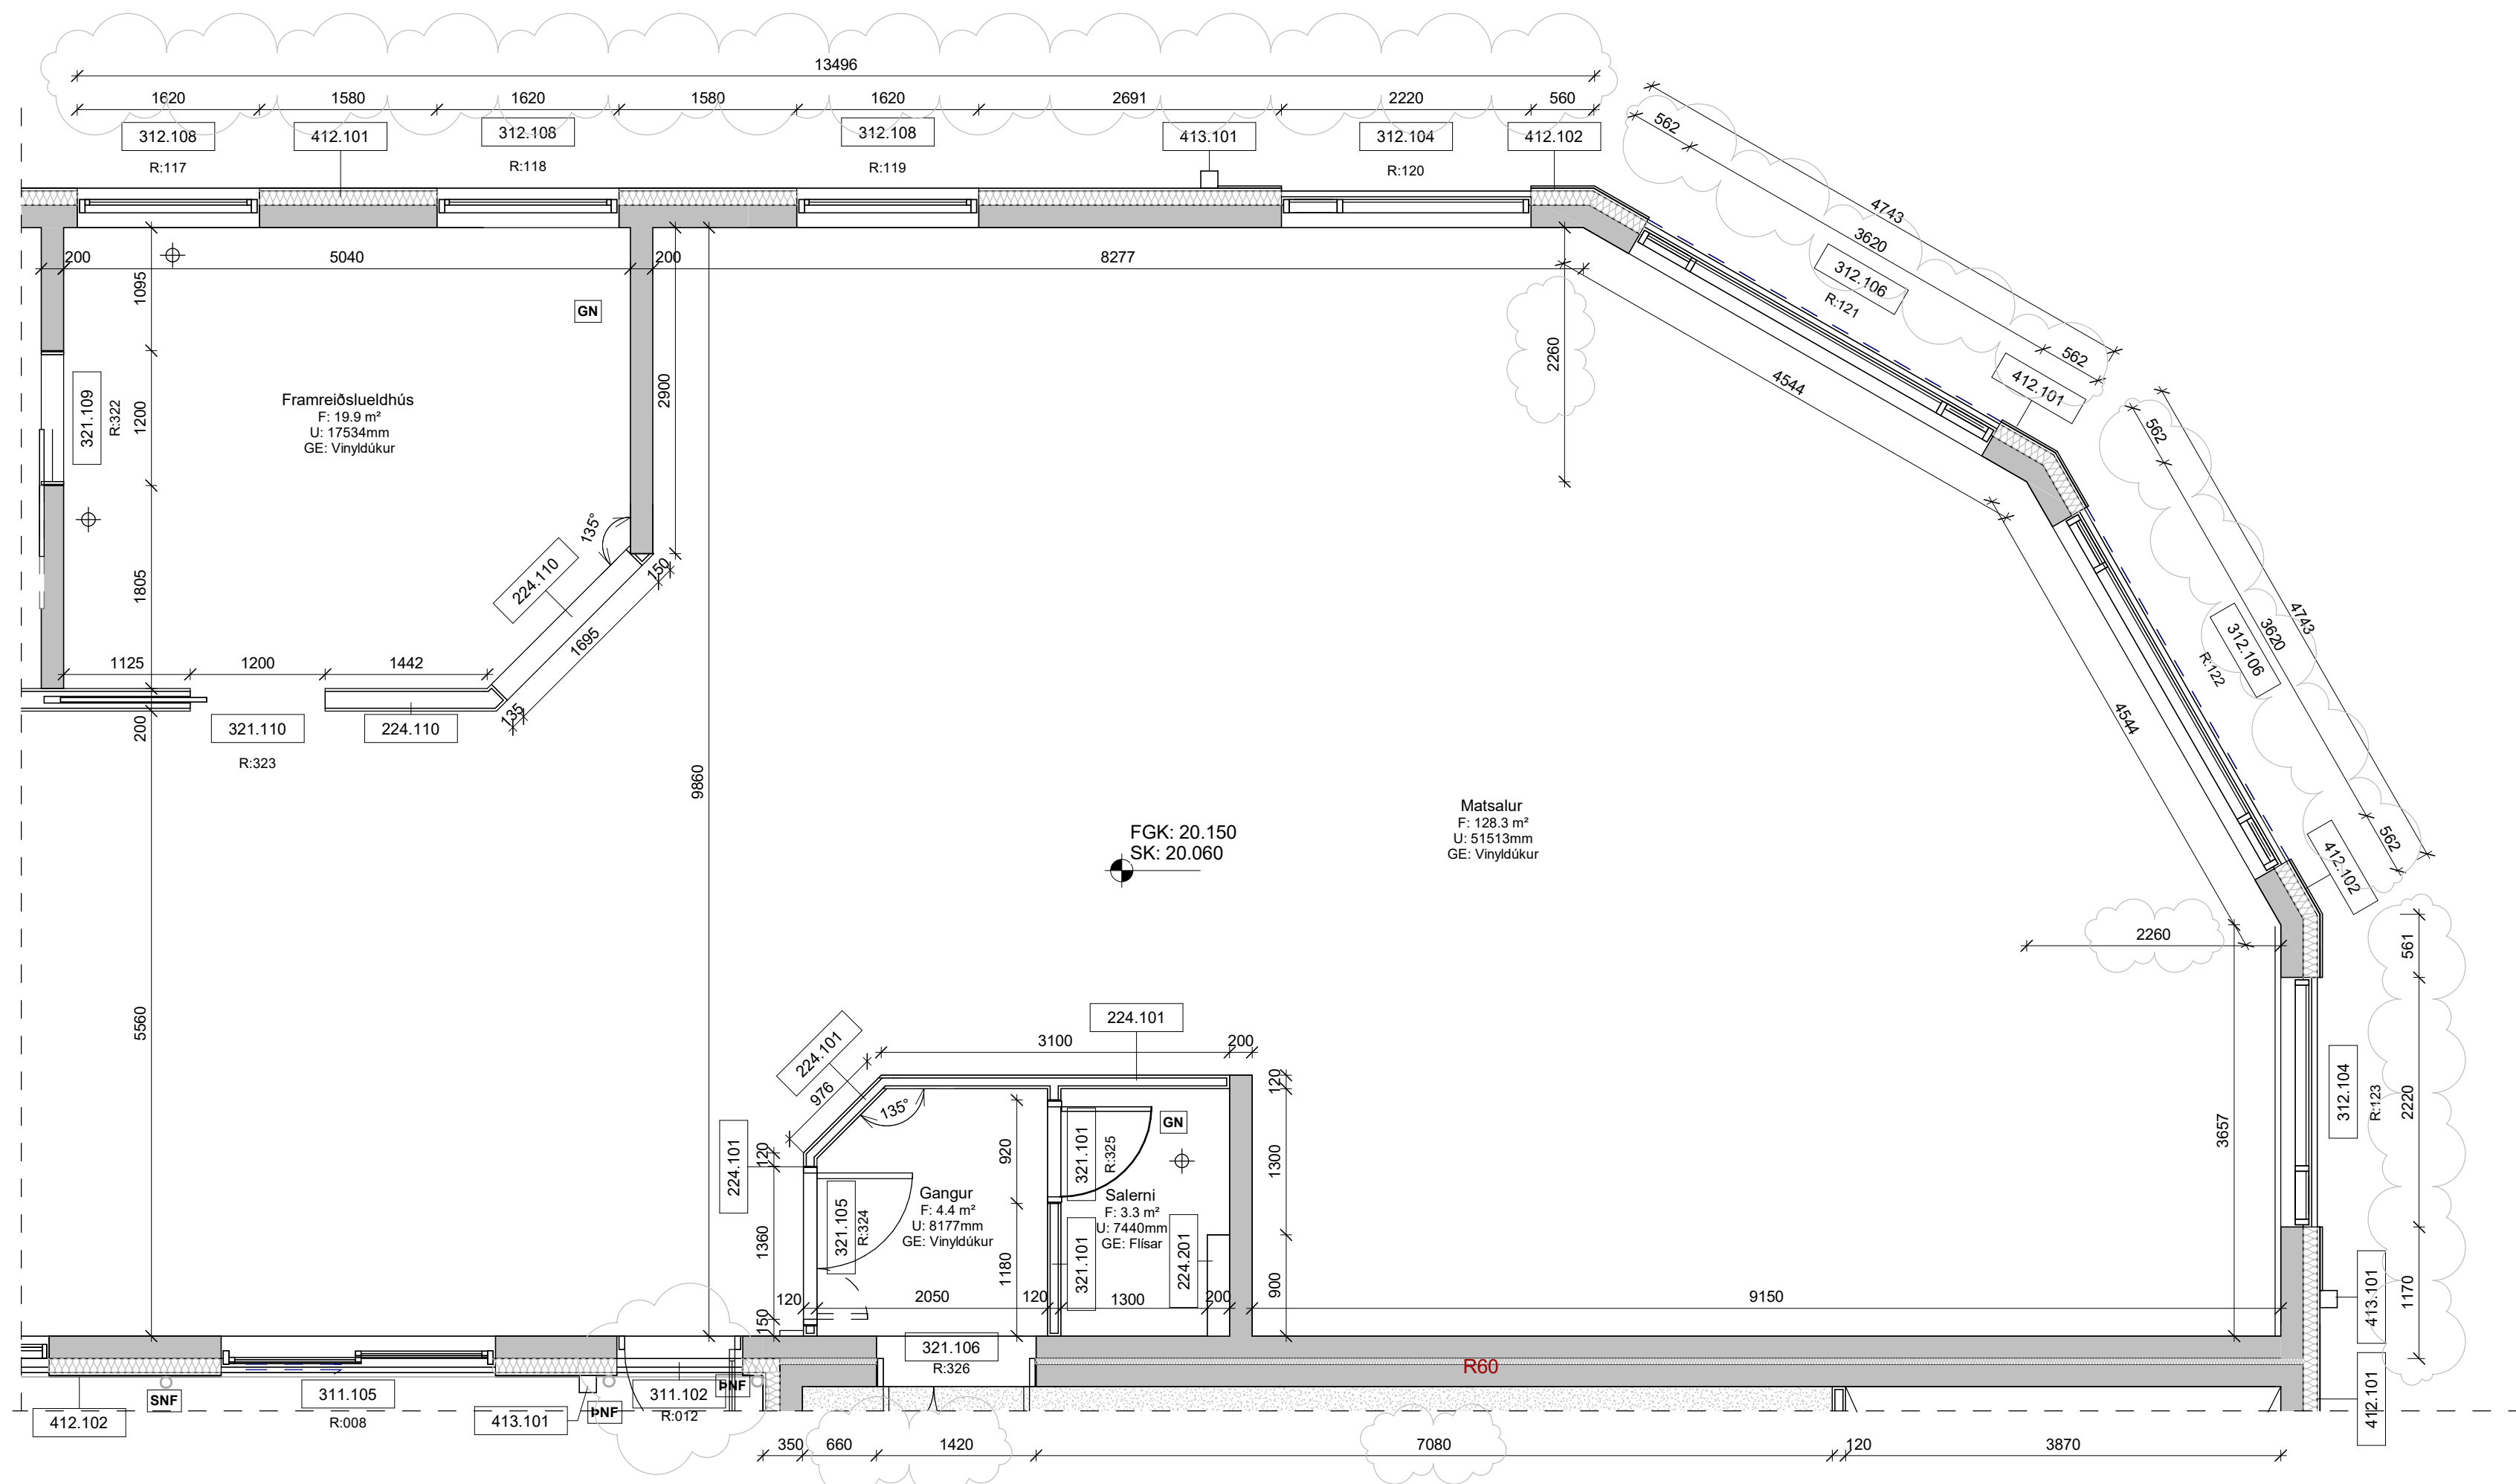


1 : 50

Byggingarhlutaskrá	
Númer	Lýsing
224.101	120mm Innveggur - 2x12.5mm Gíspólur - 70mm Blíkkstöðir cc600 - 2x12.5mm Gíspólur
224.110	200mm Innveggur - 2x12.5mm Gíspíla - 95mm Blíkkstöðir á víxl cc600 - 2x12.5mm Gíspíla
224.201	95mm Innveggur / Lagnaveggur - 45mm Blíkkstöðir cc400 - 2x12.5mm Gíspíla
311.102	Úthúró - Heil með gleri - Einföld - Efni: Ál - Stærð: 980x2290
311.105	Úthúró - Gler - Tvöföld rennihúró - Efni: Ál - Stærð: 2280x2280
312.104	Gluggi með þver-, og millipóst og opíofág - Efni: Ál-tré - Stærð: 2180x2280
312.106	Gluggi með þver-, millipóstum og opinfóg - Efni: Ál-tré - Stærð: 3580x2280
312.108	Gluggi með opíofág - Efni: Ál-tré - Stærð: 1580x480
321.101	Innihúró - Heil - Einföld - Stærð: 900x2100
321.105	Innihúró - Heil - Tvöföld/Öjofn - Stærð: 1400x2300
321.106	Innihúró - Heil - Tvöföld/Öjofn - E130-CS - Stærð: 1400x2300
321.109	Innihúró - Heil - Rennihúró utan á vegg - Stærð: 1180x2190
321.110	Innihúró - Heil - Rennihúró inni vegg - Stærð: 1200x2200
412.101	Sléttplötuklæðning Litur: Hvítur/RAL9002
412.102	Bárújárnklæðning Litur: Svartur/RAL9005
413.101	Útbygður kantur Litur: Colas gult

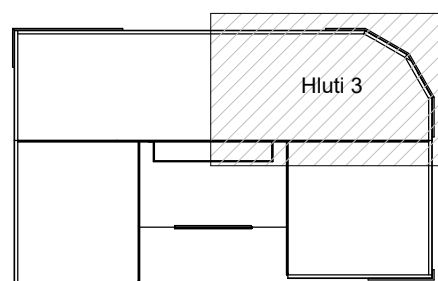

Lykilmynd Colas þjónustu- og starfsmannahú

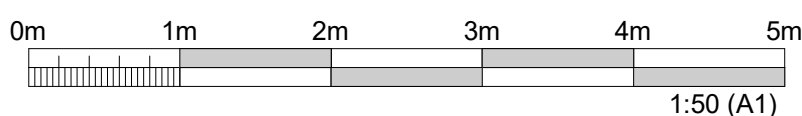[illegible]

DAGS. UNDIRSKRIFTAR	F.H. COWI (NAFN OG KT.)
25.04.2025	Andri Martin Sigurðsson, kt: 170583-4429 amnsn@cowi.com
DAGS. UNDIRSKRIFTAR	SAMRÆMINGARHÖNNUDUR / HÖNNUNARSTJÓRI (NAFN OG KT.)
25.04.2025	Andri Martin Sigurðsson, kt: 170583-4429 amnsn@cowi.com

BYGGT Á AÐALUPPDRAÐTUM - DAGS.: 11.06.2024 - ÚTGÁFA: 01



HÖNNUDUR

COWI


Úrdarhvarfi 6 203 Kópavogi Sími: 422 3000 Fax: 422 3001
www.cowi.com cowi@cowi.com Kt: 430572-0169

© ÖLL AÐNÖT OG AFRITUN TEIKNINGAR, EÐ HLUTA EÐA HEILD, ER HÁÐ SKRIFLEGI LEYFI HOFUÐNA.

HEITI VERKS


Colas - Þjónustu- og starfsmannahús
Gullhella 1
221 Hafnarfjörður

HEITI TEIKNINGAR			
Verkteikning Grunnmynd 1. hæð - Hluti 3			
FRUMTÚGAFA 22.11.2024	MKV. 1 : 50	STJERÐ A1	
VERKNÖMUR 2.110.192	VERKHLUTI 000	TEIKNINGANÚMÉR CDR-1103	TÚGAFA 02

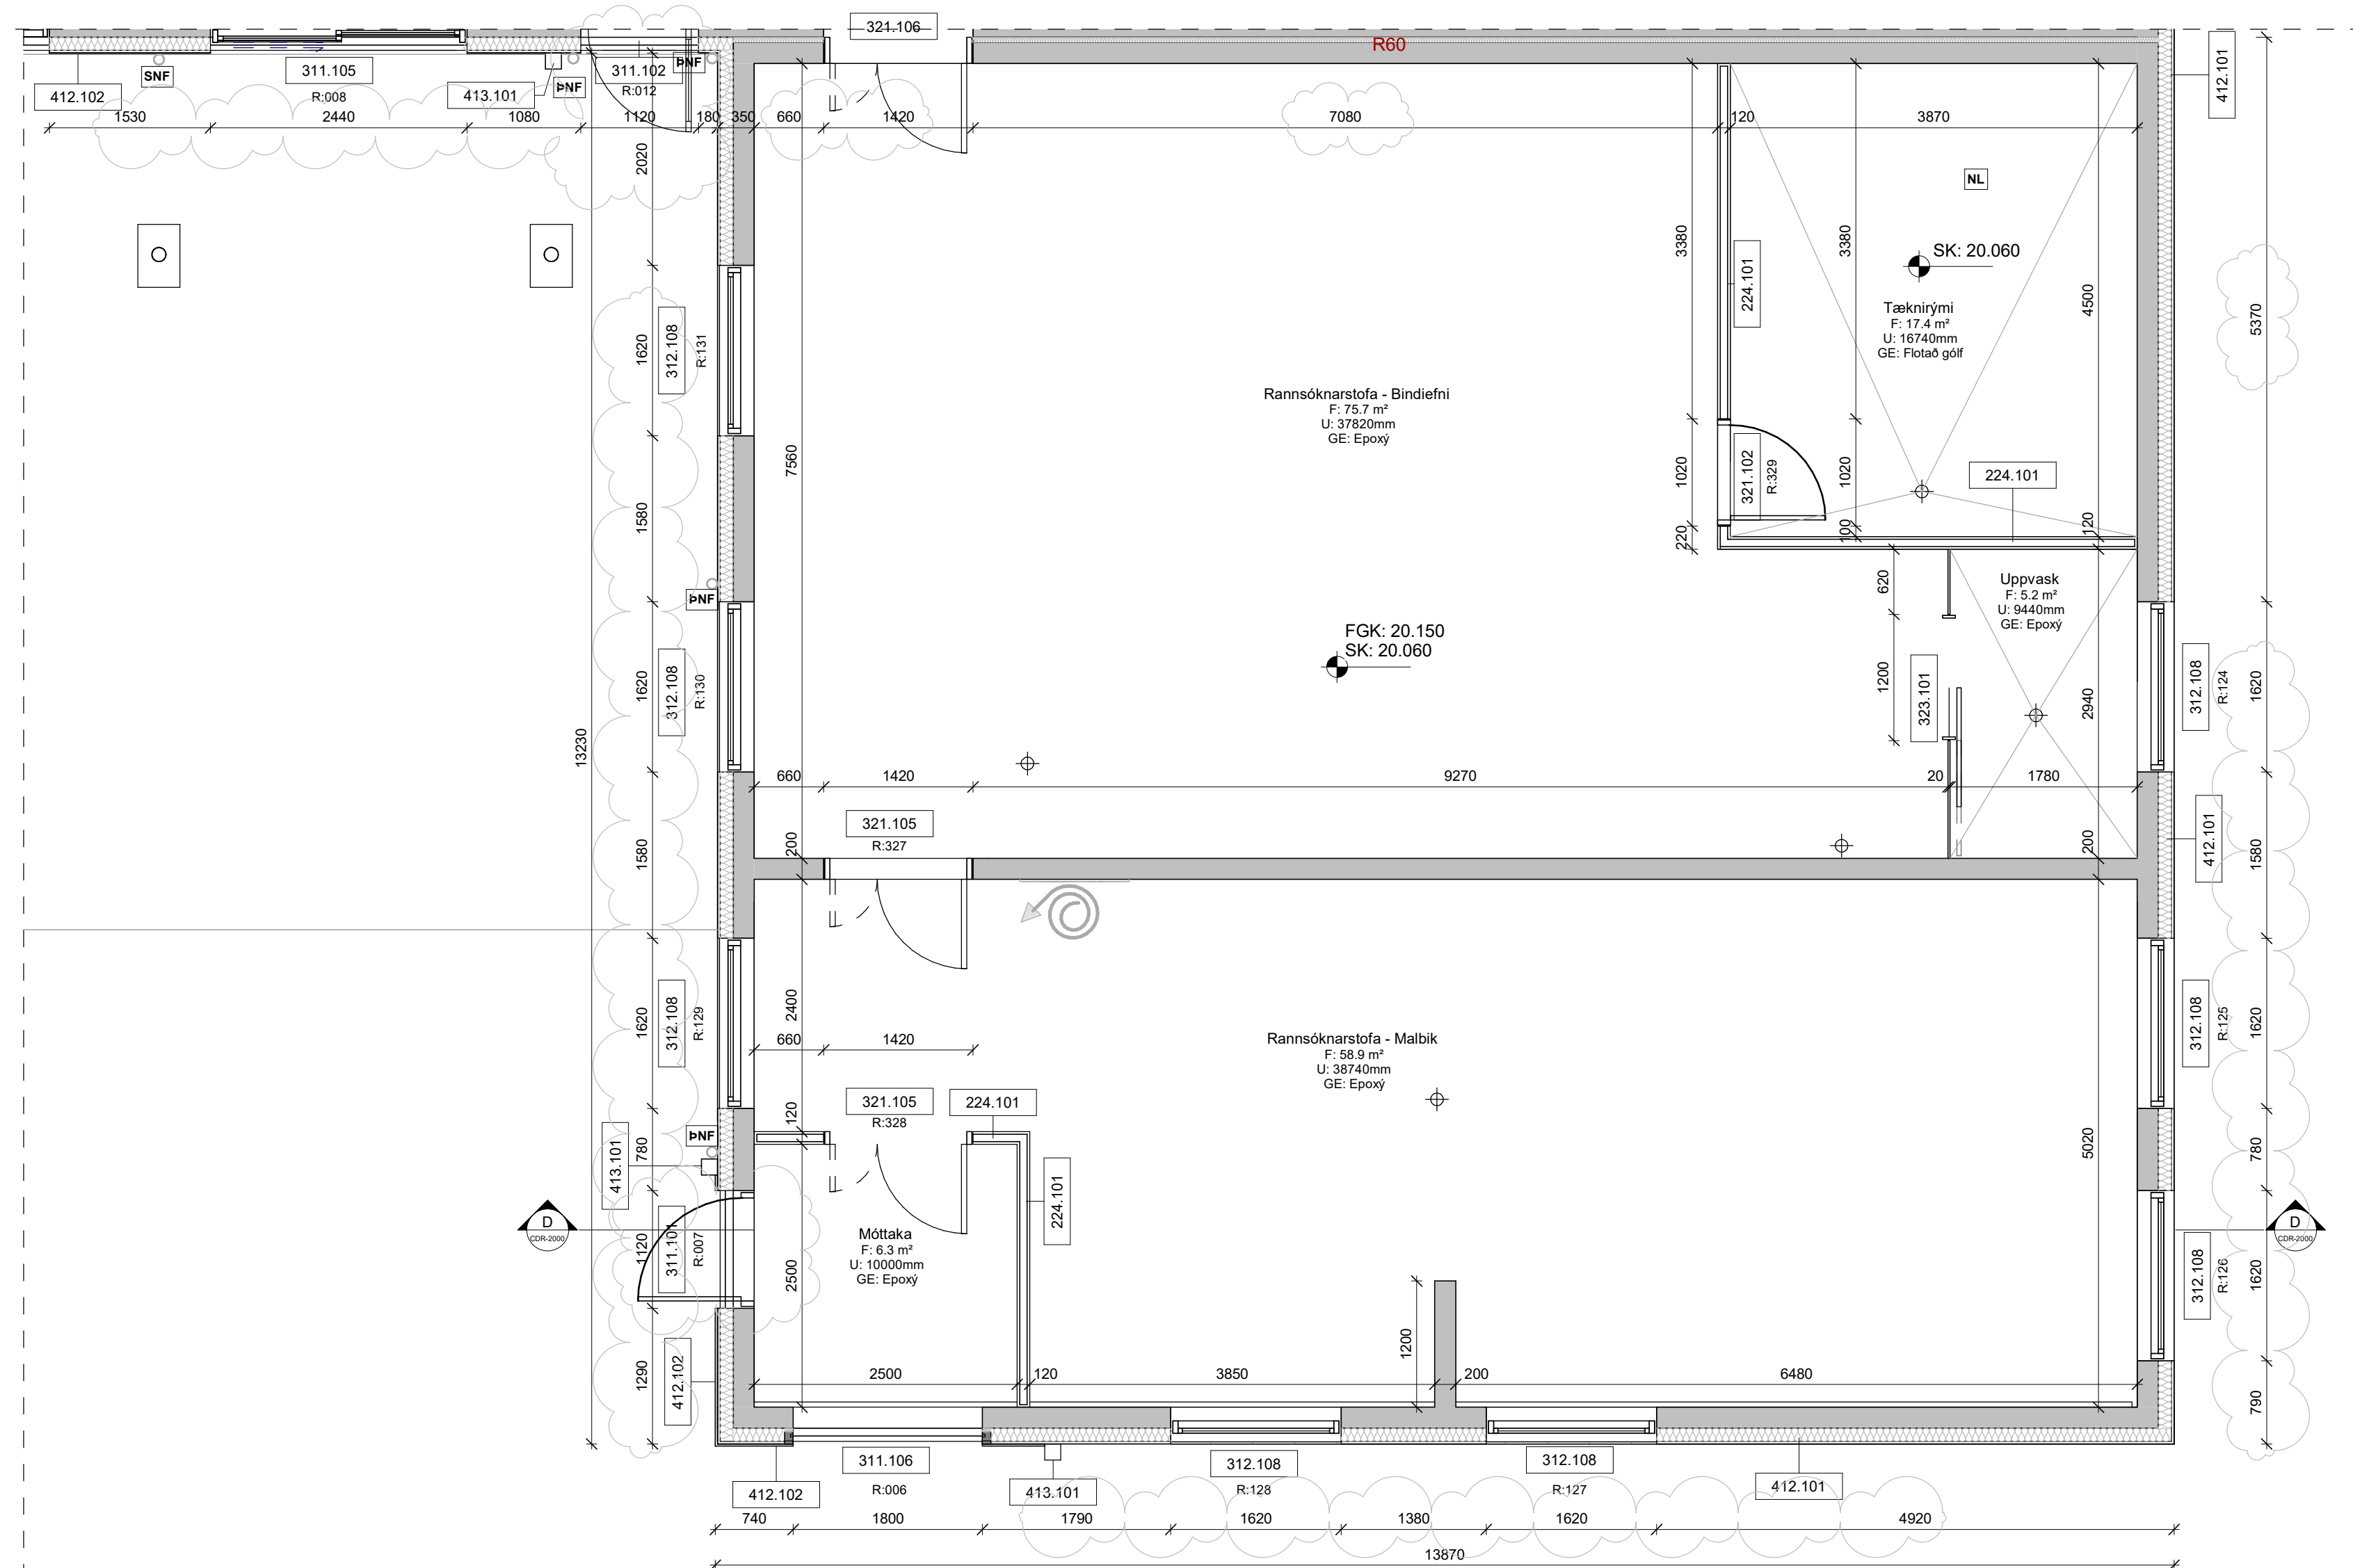


1. HÆÐ - HLUTI 4

Byggingarhlutaskrá	
Númer	Lýsing
224.101	120mm innveggur - 2x12.5mm Gíslplötur - 70mm Blikkatoðir cs60 - 2x12.5mm Gíslplötur
311.101	Útiðuró - Heil - Einföld - Efni: Ál - Stærð: 1080x2290
311.102	Útiðuró - Heil með gleri - Einföld - Efni: Ál - Stærð: 980x2290
311.105	Útiðuró - Gler - Tvöföld renniðuró - Efni: Ál - Stærð: 2280x2280
311.106	Útiðuró - Rölluhurð - Efni: Ál - Stærð: 1800x2300
312.108	Gluggi með öplöfag - Efni: Ál-tré - Stærð: 1580x480
321.102	Inniðuró - Heil - Einföld - Stærð: 1000x2100
321.105	Inniðuró - Heil - Tvöföld/Ójefn - Stærð: 1400x2300
321.106	Inniðuró - Heil - Tvöföld/Ójefn - E130-CS - Stærð: 1400x2300
323.101	Glerveggur með hurð Sjá nánar á sérteikningu/verkýsingu
412.101	Síttþlötuklæðning Litur: Hvítur/RAL9002
412.102	Bárurjárnsklæðning Litur: Svartur/RAL9005
413.101	Útbyggingur kantur Litur: Colas gulur

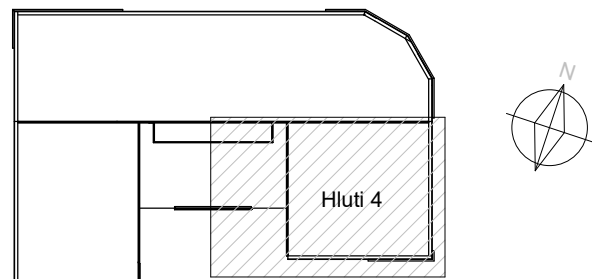

Lykilmynd Colas þjónustu- og starfsmannahús

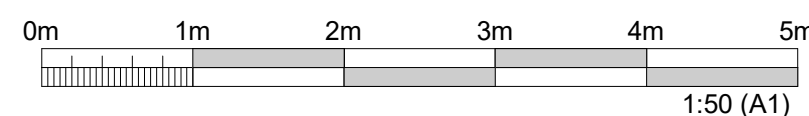[illegible]

DAGS. UNDIRSKRIF TAR	F.H. COWI (NAFN OG KT.)
25.04.2025	Andri Martin Sigurðsson, kt: 170583-4429 amnsn@cowi.com
DAGS. UNDIRSKRIF TAR	SAIRÉMINGARHÖNNUNDIR / HÖNNUNARSTJÓRI (NAFN OG KT.)
25.04.2025	Andri Martin Sigurðsson, kt: 170583-4429 amnsn@cowi.com

BYGGT Á AÐALUPPDRAÐTUM - DAGS.: 11.06.2024 - ÚTGÁFA: 01



HÖNNUDUR

COWI

Urðarhvarfi 6 203 Kópavogi Sími: 422 3000 Fax: 422 3001
www.cowi.com cowi@cowi.com Kf: 430572-0169

© ÖLL AFNÖT OG AFRITUN TEIÑINGAR. AD HLUTA EÐA HEILD. ER HAD SKRIFLEGU LEYFI HÖFUNDA.

HEITI VERKS


Colas - Þjónustu- og starfsmannahús
Gullhella 1
221 Hafnarfjörður

HEITI TEIKNINGAR

Verkteikning

Grunnmynd 1. hæð - Hluti 4

FRUMÚTGÁFA 22.11.2024	MKV. 1 : 50	STÆRD A1
VERKNÚMÉR 2.110.192	VERKHLUTI 000	TEIKNINGANÚMÉR CDR-1104
		ÚTGÁFA 02

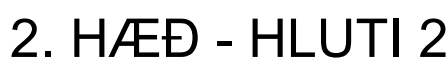

1 : 50

[illegible]

DAGS. UNDIRSKRIFTAR	F.H. COWI (NAFN OG KT.)
25.04.2025	Andri Martin Sigurðsson, kt: 170583-4429 anmsn@cowi.com
DAGS. UNDIRSKRIFTAR	SAMRÆMINGARHÖNNUDUR / HÖNNUNARSTJÓRI (NAFN OG KT.)
25.04.2025	Andri Martin Sigurðsson, kt: 170583-4429 anmsn@cowi.com

BYGGT Á AÐALUPPDRAÐTUM - DAGS.: 11.06.2024 - ÚTGÁFA: 01



HÖNNUDUR

COWI

Urdarfarli 6 203 Kópavogi Sími: 422 3000 Fax: 422 3001
www.cowi.com cowi@cowi.com Kt: 430572-0169

© OLL AFNOT OG AFRITUN TEIKNINGAR, AD HLUTA EDA HEILD, ER HÁÐ SKRIFLEGI LEYFI HÖFUN

HEITI VERKS


Colas - Þjónustu- og starfsmannahús
Gullhella 1
221 Hafnarfjörður

HEITI TEIKNINGAR


Verkteikning

Grunnmynd 2. hæð - Hluti 2

FRUMÚTGÁFA 22.11.2024	MKV. 1 : 50	STÆRÐ	
VERKNÚMÉR 2.110.192	VERKHLUTI 000	TEIKNINGANÚMÉR CDR-1202	ÚTGÁFA 0

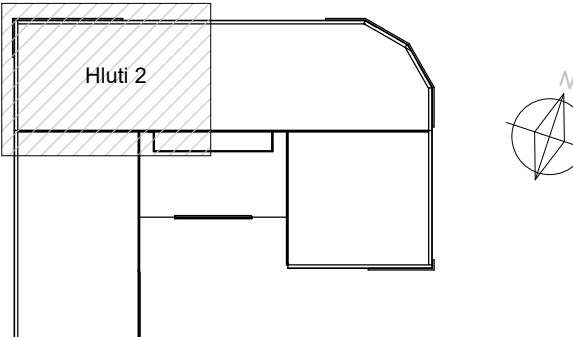


Lykilmynd Colas þjónustu- og starfsmannahús

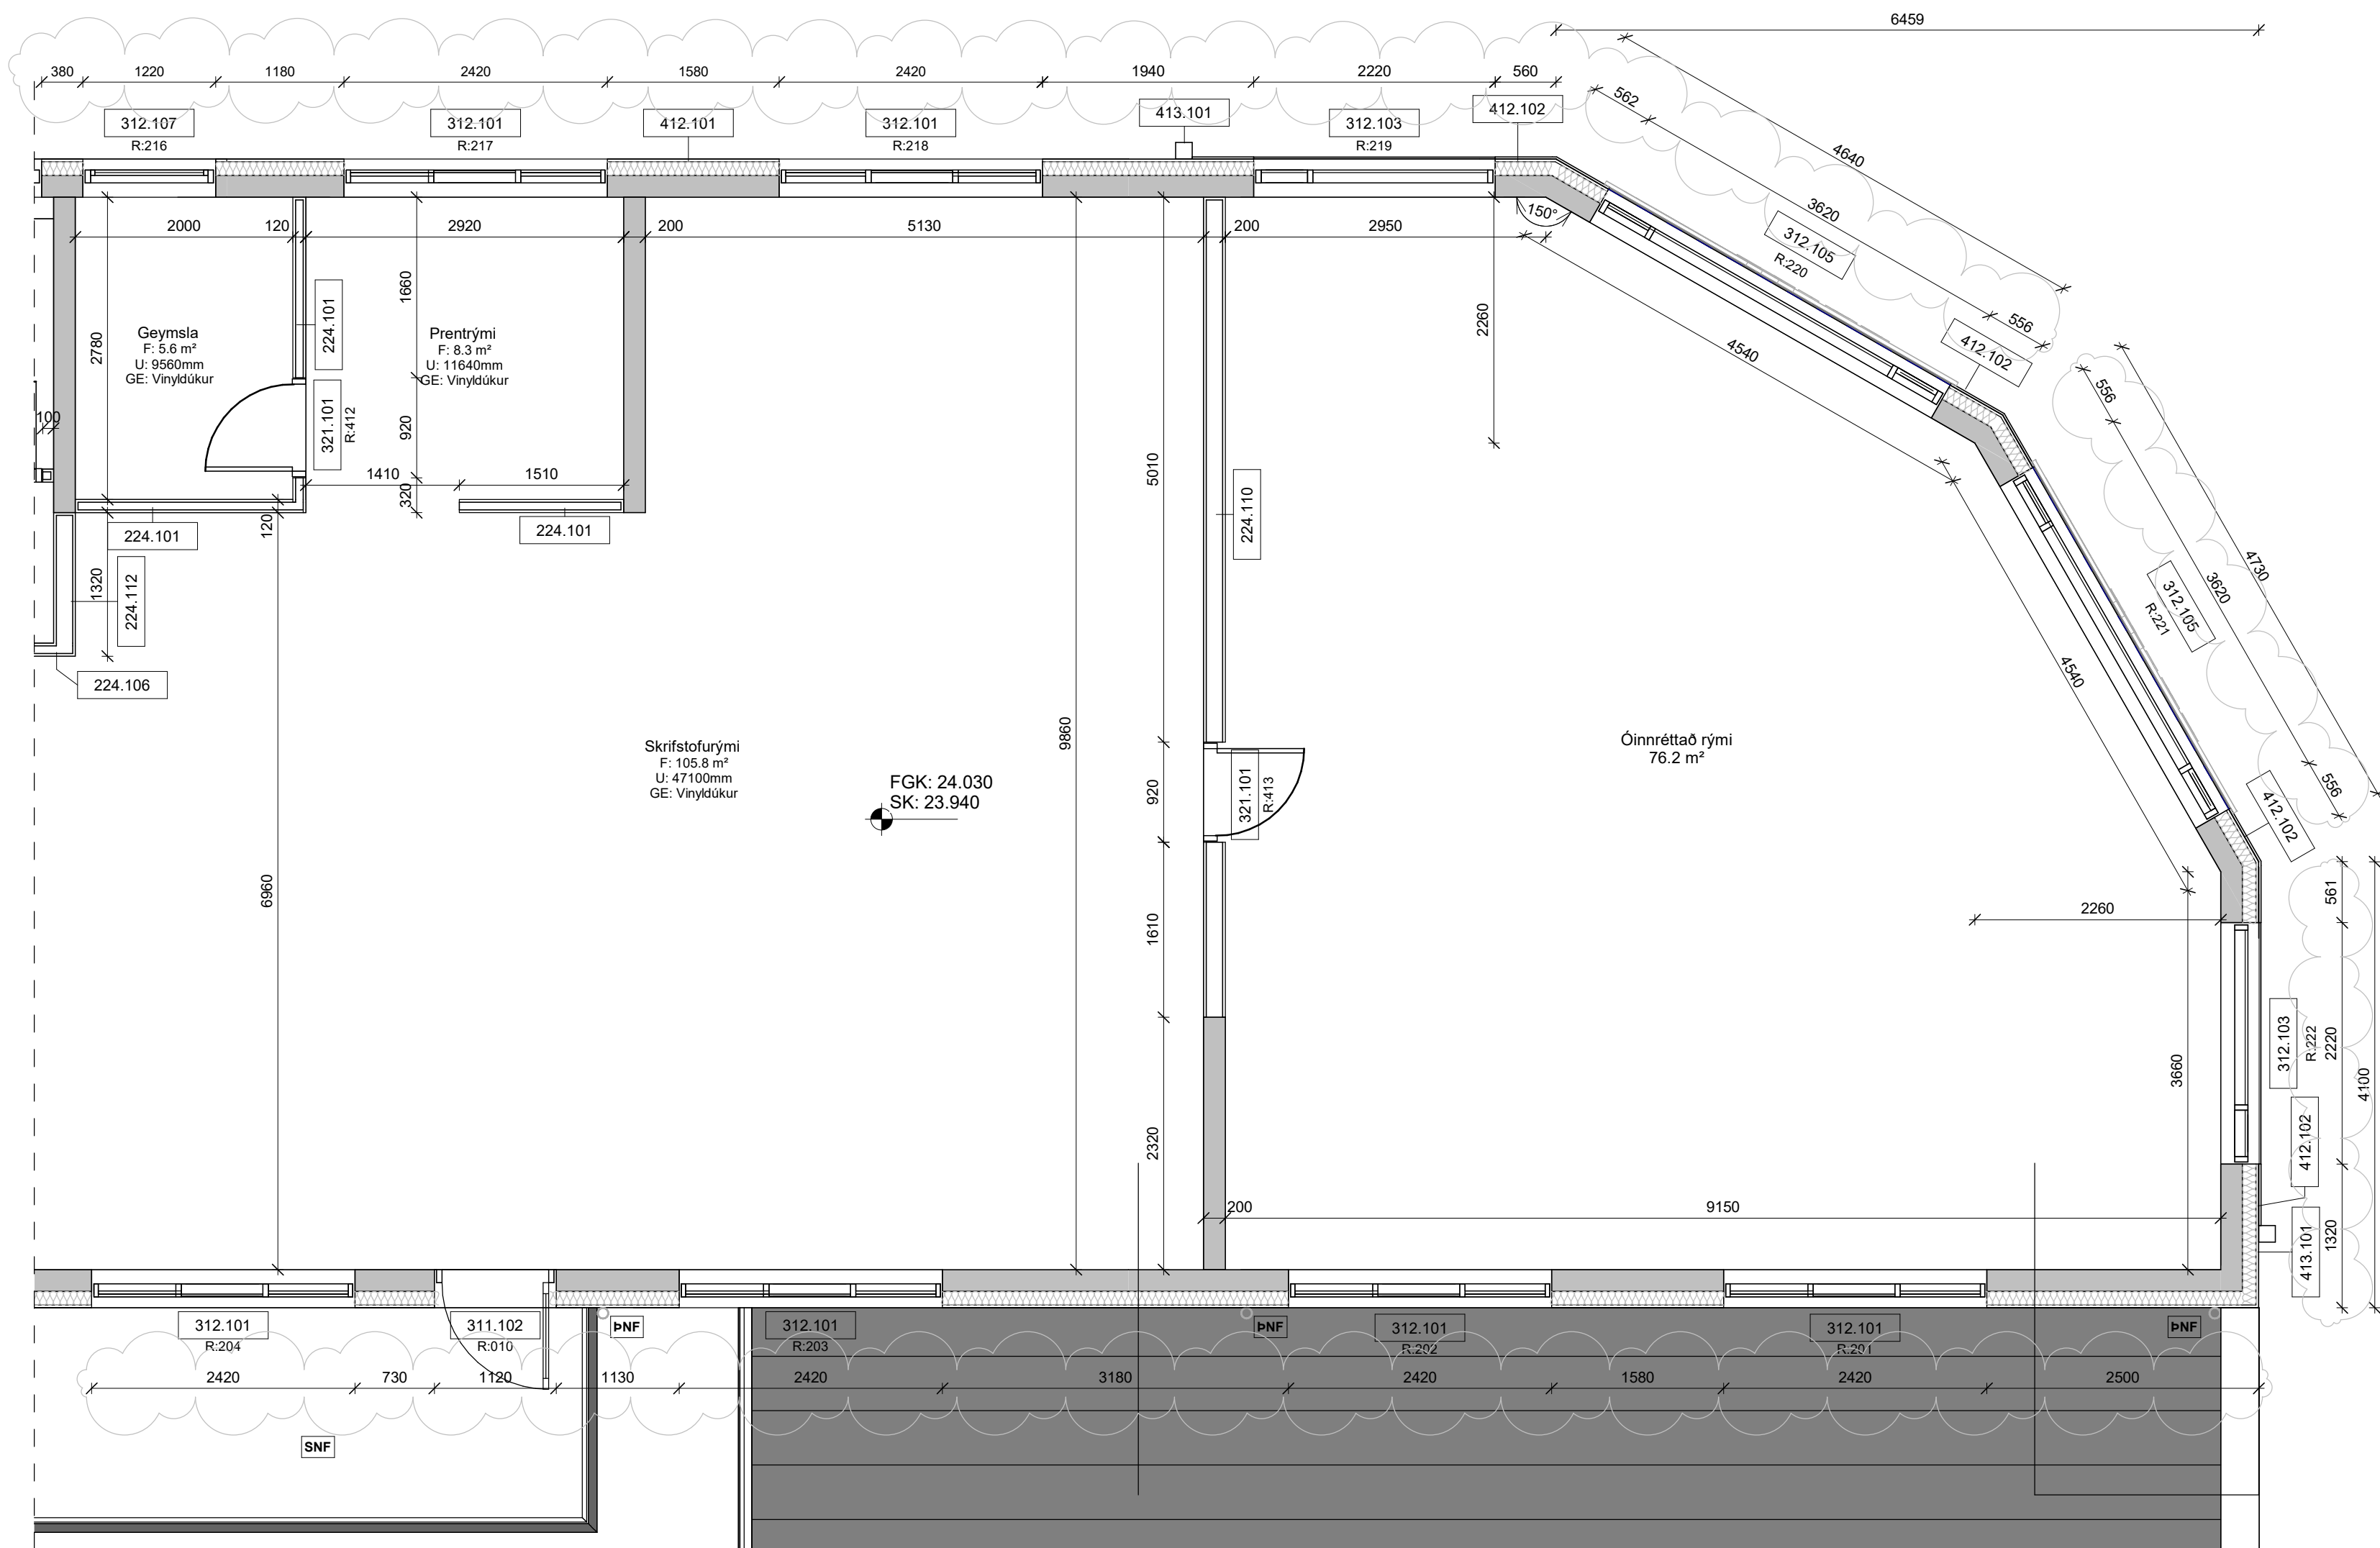


1 : 50

Byggingarhlutaskrá	
Númer	Lýsing
224.101	120mm Innveggur - 2x12.5mm Gífsplötur - 70mm Blíkkstöðir cc600 - 2x12.5mm Gífsplötur
224.106	120mm Innveggur - R w 40dB - 2x12.5mm Gífsplata - 70mm Blíkkstöðir cc600 - 70mm Steinnill milli stöða - 2x12.5mm Gífsplata
224.110	200mm Innveggur - 2x12.5mm Gífsplata - 95mm Blíkkstöðir á víxl cc600 - 2x12.5mm Gífsplata
224.112	200mm Innveggur - R w 40dB - 2x12.5mm Gífsplata - 95mm Blíkkstöðir á víxl cc600 - 150mm Steinnill milli stöða - 2x12.5mm Gífsplata
311.102	Uthúró - Heil með gleri - Einföld - Efni: Al - Stærð: 980x2290
312.101	Gluggi með þverpóst, millipóstum og opiföng - Efni: Al-tré - Stærð: 2380x1380
312.103	Gluggi með þver-, og millipóst og opiföng - Efni: Al-tré - Stærð 2180x1380
312.105	Gluggi með þver-, millipóstum og opinföng - Efni: Al-tré - Stærð: 3580x1380
312.107	Gluggi með opiföng - Efni: Al-tré - Stærð: 1180x480
321.101	Innihúró - Heil - Einföld - Stærð: 900x2100
412.101	Sléttplötuklæðning Litur: Hvítur/RAL9002
412.102	Barújarsklæðning Litur: Svartur/RAL9005
413.101	Útbýggður kantur Litur: Colas gultur

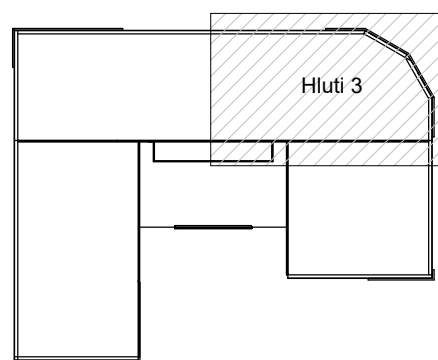

Lykilmynd Colas þjónustu- og starfsmannahú

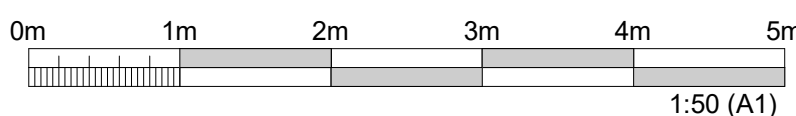[illegible]

DAGS. UNDIRSKRIFTAR	F.H. COWI (NAFN OG KT.)
25.04.2025	Andri Martin Sigurðsson, kt: 170583-4429 anmsn@cowi.com
DAGS. UNDIRSKRIFTAR	SAMRÆMINGARHÖNNUÐUR / HÖNNUNARSTJÓRI (NAFN OG KT.)
25.04.2025	Andri Martin Sigurðsson, kt: 170583-4429 anmsn@cowi.com

BYGGT Á AÐALUPPDRAÐTUM - DAGS.: 11.06.2024 - ÚTGÁFA: 01



HÖNNÚBUR

COWI

Urðarhvarfi 6 203 Kópavogi Sími: 422 3000 Fax: 422 3001
www.cowi.com cowi@cowi.com Kt: 430572-0169

© ÖLL AFSNOT OG AFRITJUN TEIKNINGAR, AD HILUTA EDA HEILD, ER HÁÐ SKRIFLEUG LEYFI HÖFUNDA.

HEITI VERKS

Colas - Þjónustu- og starfsmannahús
Gullhella 1
221 Hafnarfjörður

HEITI TEKNINGAR			
Verkteikning			
Grunnmynd 2. hæð - Hluti 3			
FRUMÚTGAFA	MKV.	STJERD	
22.11.2024	1 : 50	A1	
VERKNÖMUR	VERKHÚTI	TEKNINGANÖMUR	ÚTGÁFA
2.110.192	000	CDR-1203	02

A

B

C

D

E

F

G

H

A

B

C

D


E

F

G



H

Byggingarhlutaskrá	
Númer	Lýsing
311.101	Útihurð - Heil - Einföld - Efni: Al - Stærð: 1080x2290
311.103	Útihurð - Heil - Tvöföld/Ójafn - Efni: Al - Stærð: 1380x2290
312.101	Gluggi með þverpóst, millipóstum og opiðfag - Efni: Al-tré - Stærð: 2380x1380
312.102	Gluggi með þverpóst, millipóstum og opiðfag - Efni: Al-tré - Stærð: 2380x2280
312.107	Gluggi með opiðfag - Efni: Al-tré - Stærð: 1180x480
312.108	Gluggi með opiðfag - Efni: Al-tré - Stærð: 1580x480
376.101	Áfelluhattur á þakkant Litur: Hvítur/RAL9002
376.201	Þakrenna Litur: Svartur/RAL9005
376.301	Þakniðurfallsrör Litur: Hvítur/RAL9002
381.102	Skilti Colas gult Stærð: 1230x3730
412.101	Sléttplötuklæðning Litur: Hvítur/RAL9002
412.102	Bárujármsklæðning Litur: Svartur/RAL9005
413.101	Útbyggður kantur Litur: Colas gulur

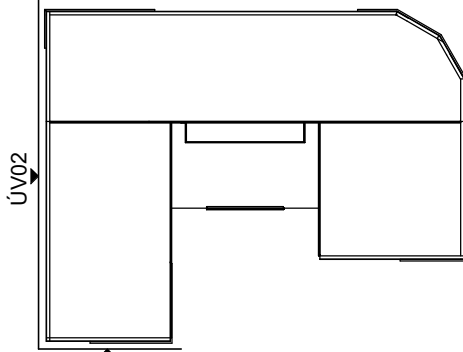

Lyklamynd Colas þjónustu- og starfsmannahús

- Sléttplötuklæðning - hvít - RAL 9002
- Bárujármsklæðning - svört - RAL 9005
- Áfellur - gulur litur verkkaupa
- ST-211Trapisueining - svört - RAL 9005

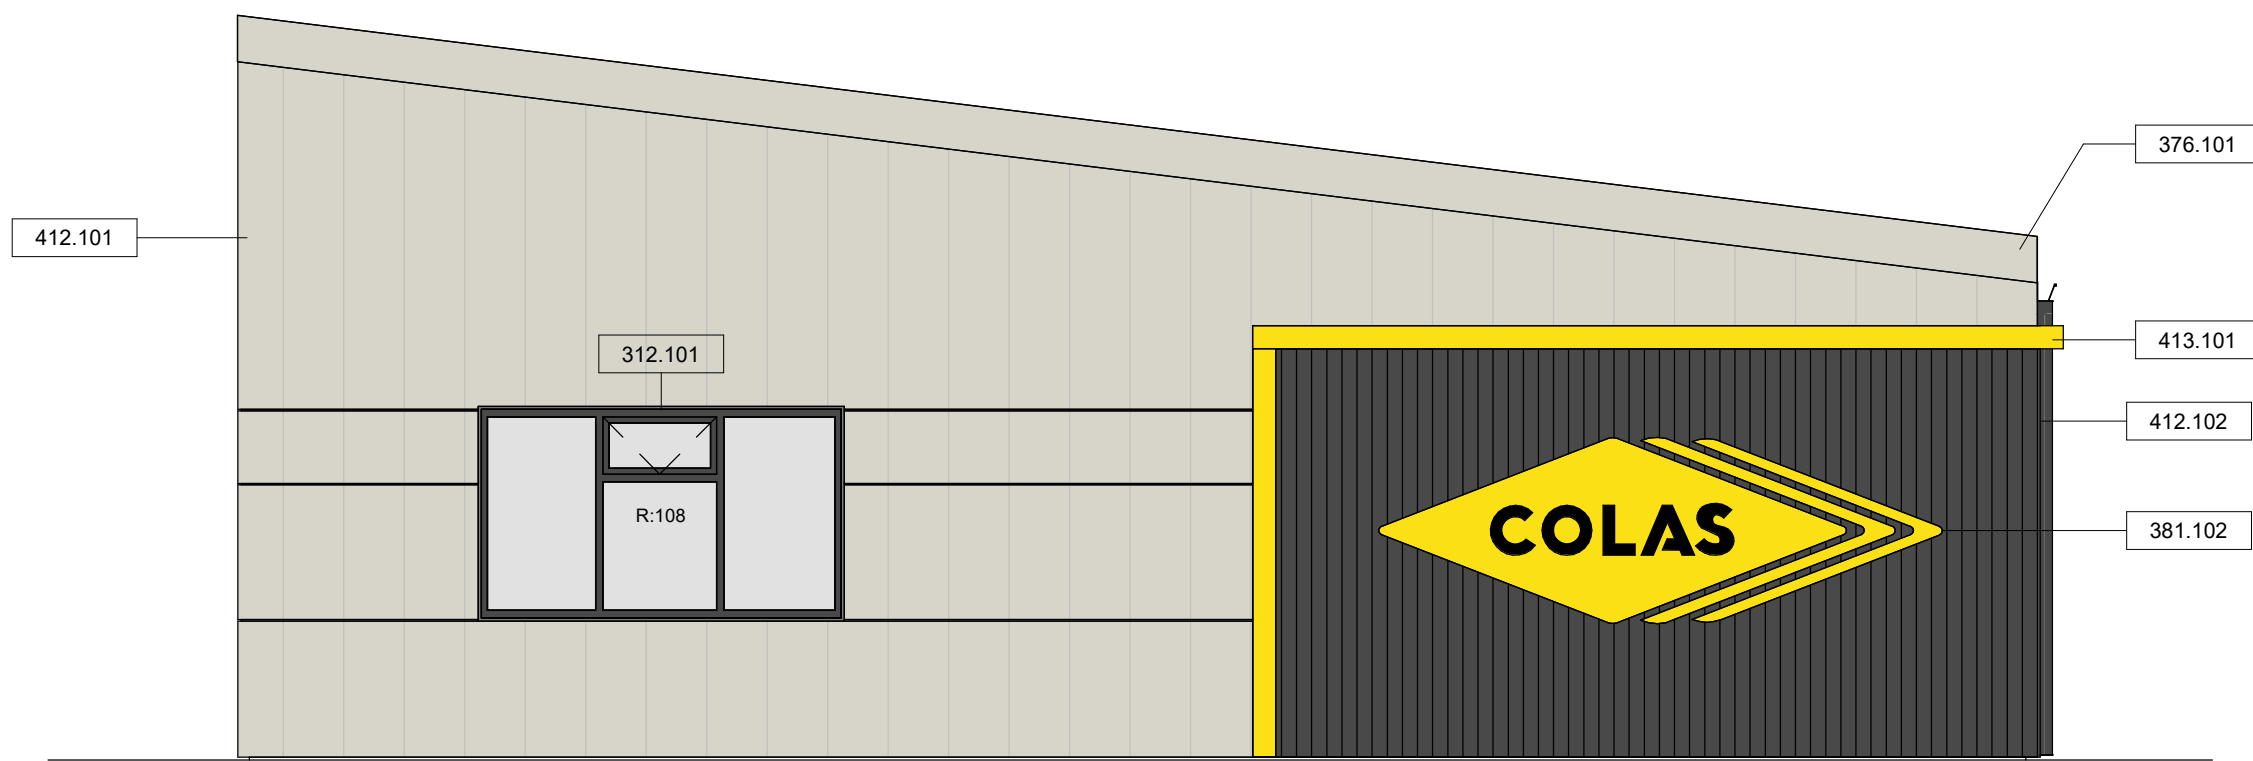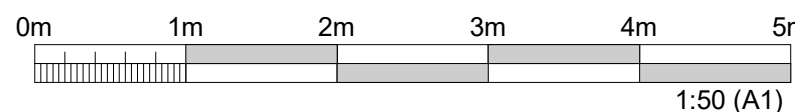Útvegur 01 - Útlit
1 : 50

ÚTGÁFUFERILL					
ÚTG.	DAGS.	SKÝRINGAR	HANNAÐ	YFIRF.	SAMB.
01	22.11.2024	Verkteikning	SEM	BK	AMS
02	22.04.2025	Teikning uppfærð	SEM	MSFH	AMS

DAGS. UNDRISKRIFTAR	F.H. COWI (NAFN OG KT.)
25.04.2025	Andri Martin Sigurðsson, kt: 170583-4429 anmsn@cowi.com
DAGS. UNDRISKRIFTAR	SAMRÆMINGARHÖNNUNUR / HÖNNUNARSTJÓRI (NAFN OG KT.)
25.04.2025	Andri Martin Sigurðsson, kt: 170583-4429 anmsn@cowi.com

BYGGT Á ADALUPPDRATTUM - DAGS.: 11.06.2024 - ÚTGÁFA: 01




HÖNNUNUR
COWI
Urðarvarfi 6 203 Kópavogi Sími: 422 3000 Fax: 422 3001 www.cowi.com cowi@cowi.com Kt: 430572-0169 © ÖLL AFNOT OG AFRITUN TEIKNINGAR, AD HLUTA EÐA HEILD, ER HÁÐ SKRIFLEGU LEYFI HÖFUNDA.

HEITI VERKS
Colas - þjónustu- og starfsmannahús Gullhella 1 221 Hafnarfjörður


HEITI TEIKNINGAR
Verkteikning Útlit

FRUMÚTGÁFA	MKV.	STÆRÐ
22.11.2024	1 : 50	A1
VERKNÚMÉR	VERKHLUTI	TEIKNINGANÚMÉR
2.110.192	000	CDR-2101
ÚTGÁFA	ÚTGÁFA	ÚTGÁFA
02	02	02

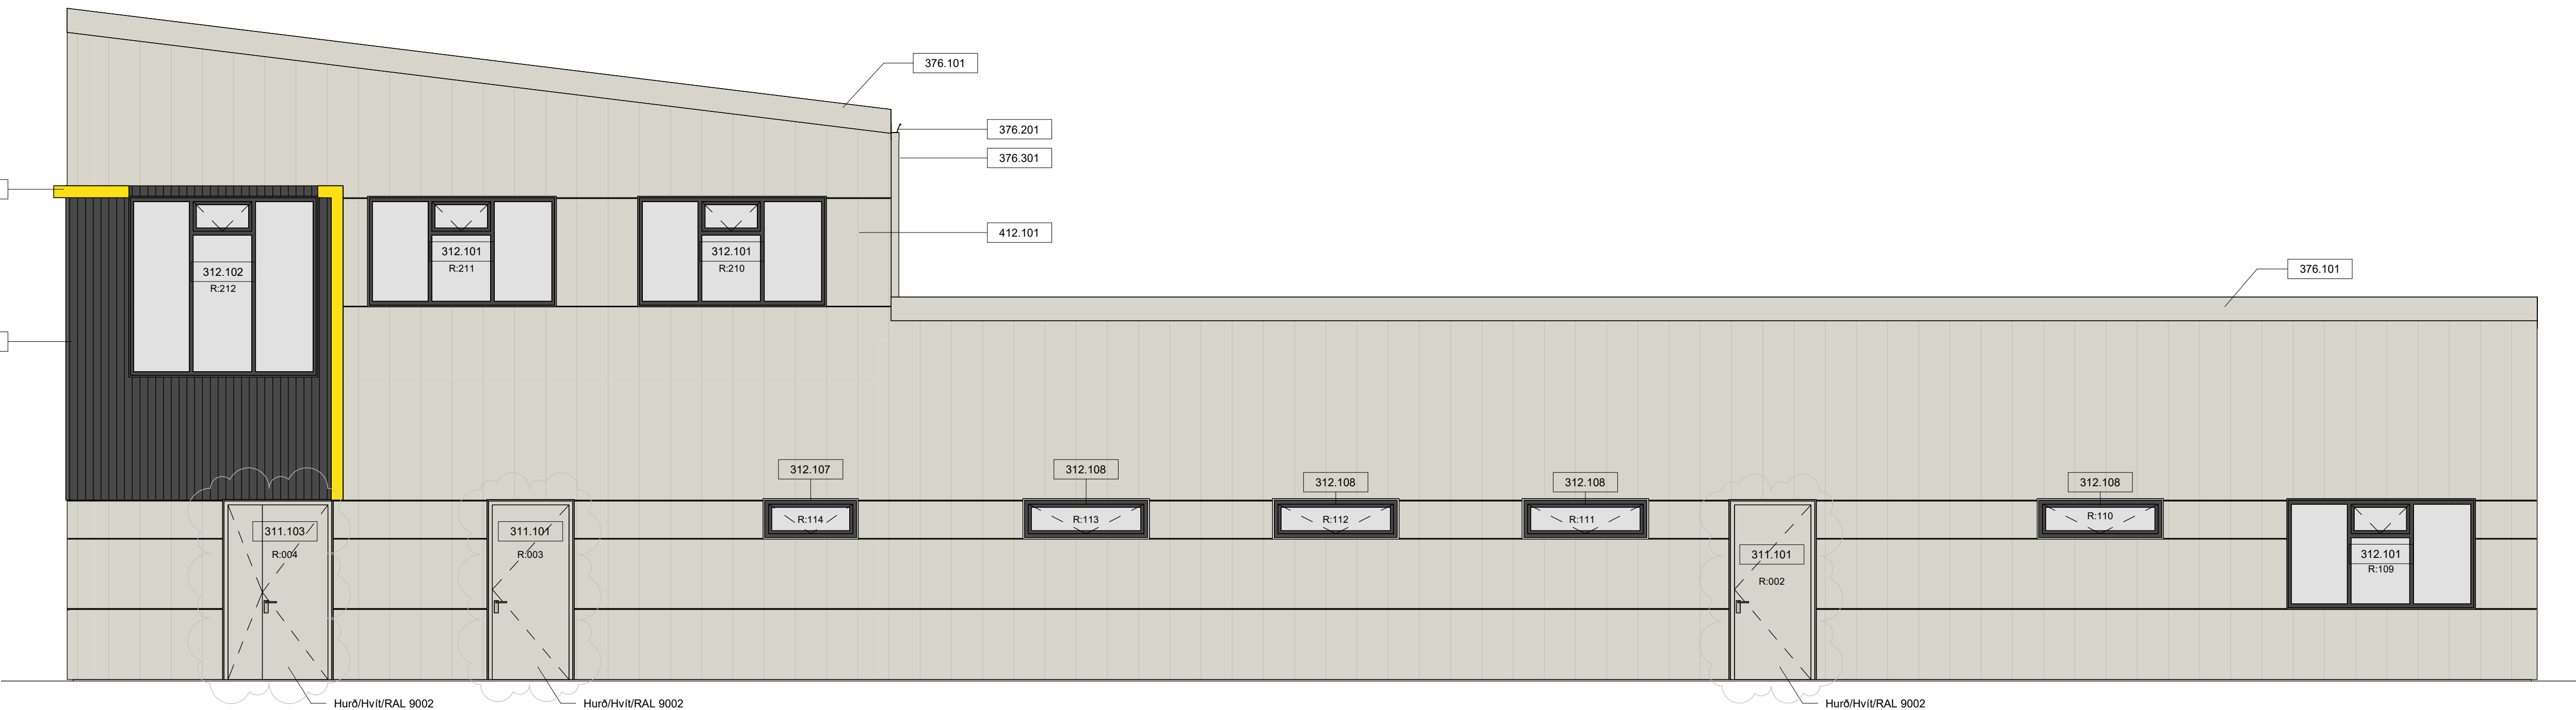Útvegur 02 - Útlit
1 : 50




1 : 100

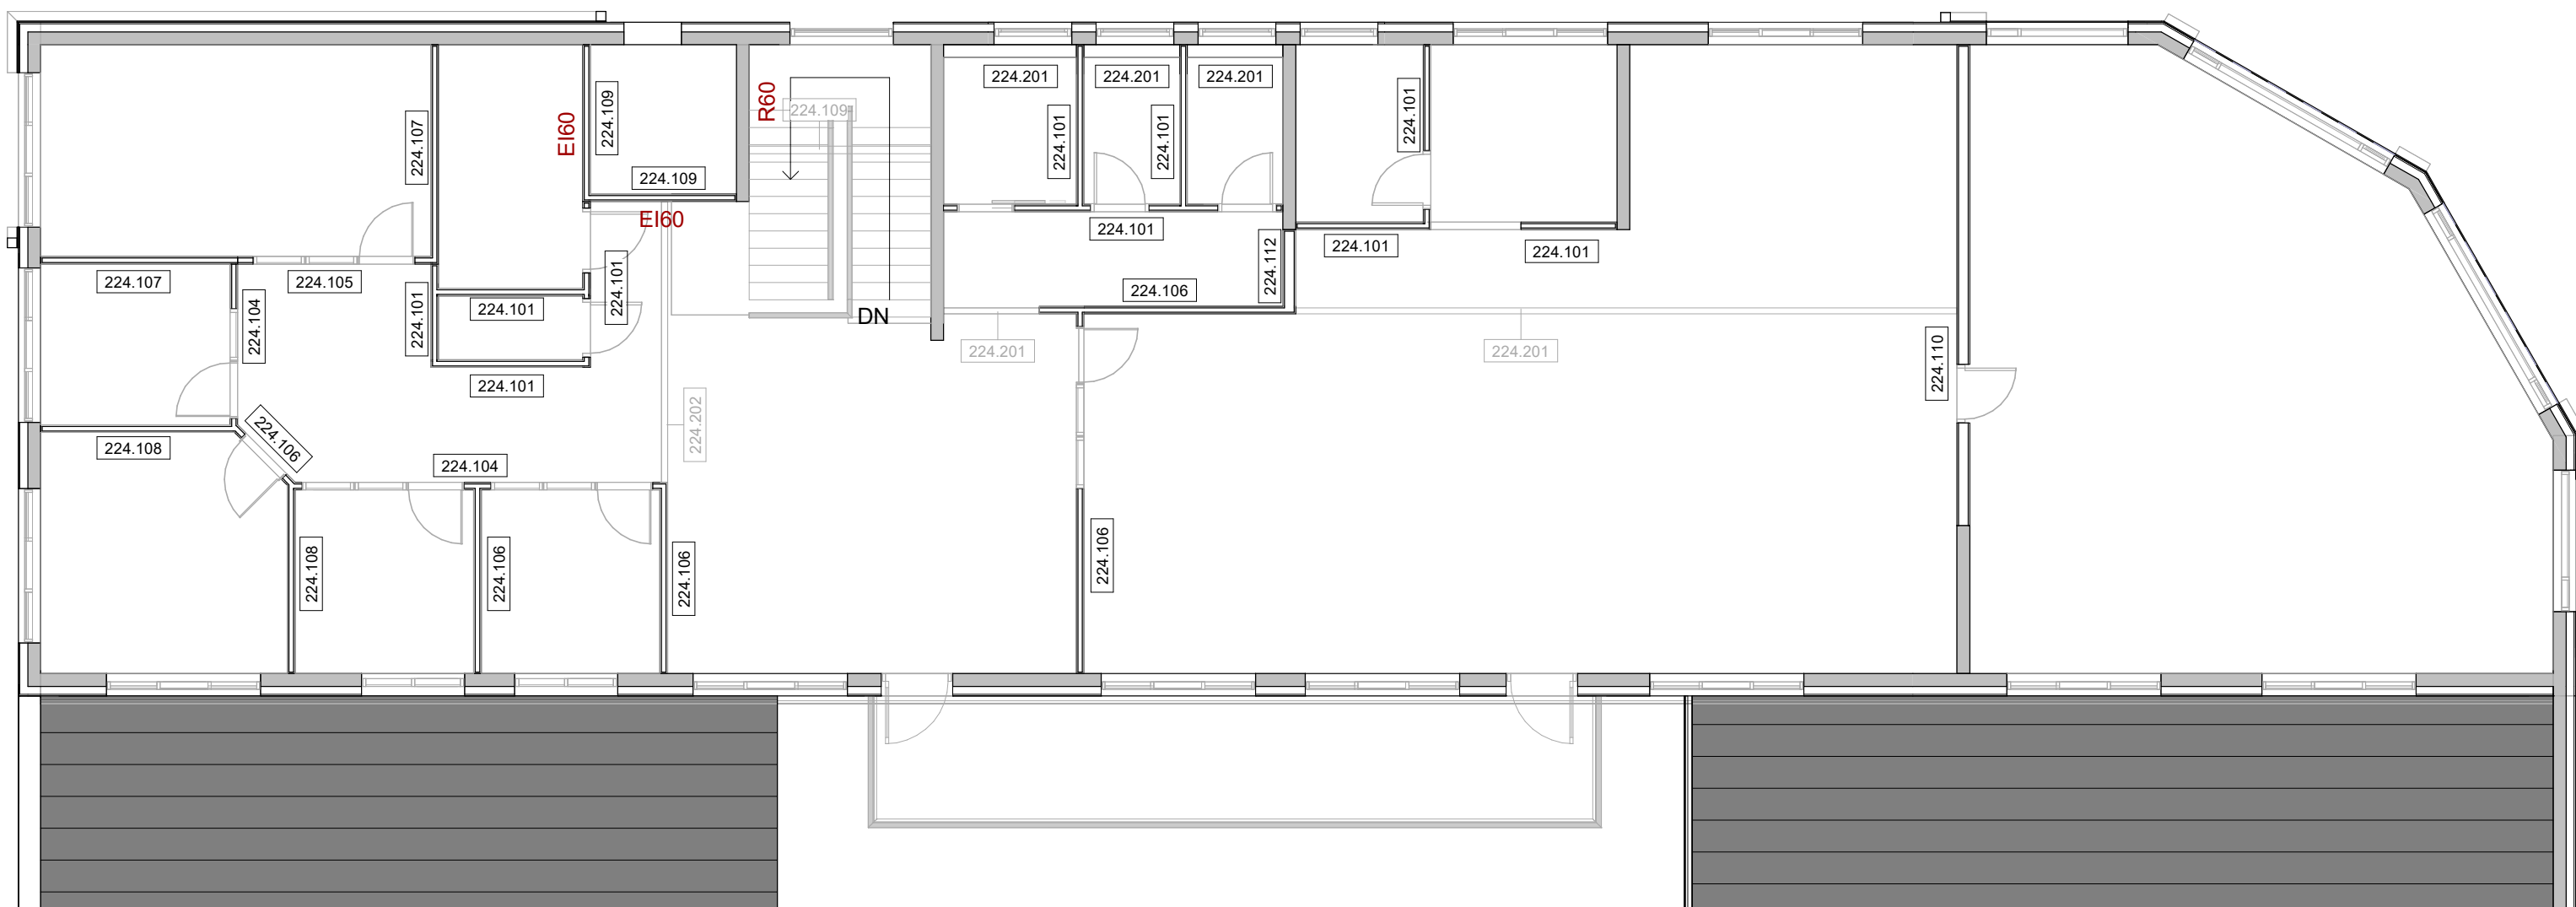


1 : 100


224.101
1 : 10

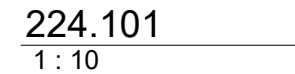


Uppbygging
120mm Innveggur
- 2x12.5mm Gífsplötur
- 70mm Blikkstoðir cc600
- 2x12.5mm Gífsplötur

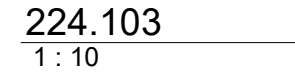


Uppbygging
120mm Innveggur - Í votrími öðru megin
- 2x12.5mm Gífsplata
- 70mm Blikkstoðir cc400
- 2x12.5mm Fermacell plata eða sambærileg

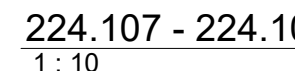


Uppbygging
120mm Innveggur - R'w 44dB - 48dB
- 2x12.5mm Gífsplata
- 70mm Hljóðstöðir cc600
- 70mm Steinull milli stöða
- 2x12.5mm Gífsplata

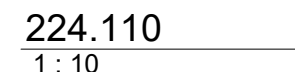


Uppbygging
200mm Innveggur
- 2x12.5mm Gífsplata
- 95mm Blikkstoðir á víxl cc600
- 2x12.5mm Gífsplata

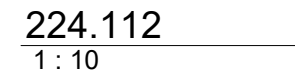


Uppbygging
200mm Innveggur - R'w 40dB
- 2x12.5mm Gífsplata
- 95mm Blikkstoðir á víxl cc600
- 150mm Steinull milli stoða
- 2x12.5mm Gífsplata

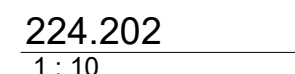


Uppbygging
95mm Innveggur / Lagnaveggur - R'w 25-30dB / EI60
- 45mm Blickstoðir cc400
- 45mm Steinull milli stoða
- 2x12.5mm Gífsplata

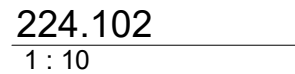


Uppbygging
120mm Innveggur - í votrymi
- 2x12.5mm Fermacell plata eða sambærilegt
- 70mm Blikkstöðir cc400
- 2x12.5mm Fermacell plata eða sambærilegt

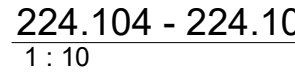


20mm Innveggur - R'w 30-40dB
 2x12.5mm Gífsplata
 70mm Blikkstóðir cc600
 70mm Steinull milli stóða
 2x12.5mm Gífsplata

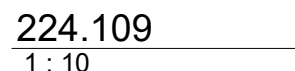


Joppbygging
20mm Innveggur - EI60
2x12.5mm Gífsplata
70mm Blikkstóðir cc600
70mm Steinull milli stóða
2x12.5mm Gífsplata

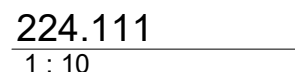

ppbygging
00mm Innveggur - Í votrymi
2x12.5mm Fermacell plata eða sambærilegt
95mm Blikkstoðir á vixl cc600
2x12.5mm Fermacell plata eða sambærilegt

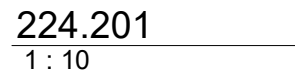

95mm Innveggur / Lagnaveggur
- 45mm Blikkstoðir cc400
- 2x12.5mm Gífsplata

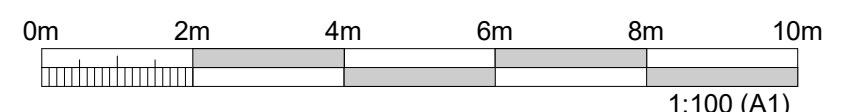[illegible]

DAGS. UNDIRSKRIFTAR	F.H. COWI (NAFN OG KT.)
25.04.2025	Andri Martin Sigurðsson, kt: 170583-4429 anmsn@cowi.com
DAGS. UNDIRSKRIFTAR	SAMRÆMINGARHÖNNUDUR / HÖNNUNARSTJÓRI (NAFN OG KT.)
25.04.2025	Andri Martin Sigurðsson, kt: 170583-4429 anmsn@cowi.com

BYGGT Á AÐALUPPDRAÐTUM - DAGS.: 11.06.2024 - ÚTGÁFA: 01



HÖNNUDUR

COWI

Urdarhvarfi 6 203 Kópavogi Sími: 422 3000 Fax: 422 3001
www.cowi.com cowi@cowi.com Kt: 430572-0169

© ÖLL AFNOT OG AFRITUN TEIKNINGAR. EÐ HLUTA EDA HEILD ER HÁð SKRIFLEGU LEYFI HOÞUNDA.

HEITI VERKS

Colas - Þjónustu- og starfsmannahús
Gullhella 1
221 Hafnarfjörður

HEITI TEIKNINGAR

Verkteikning

Veggjaplan - Grunnmyndir og deili

FRUMÚTGÁFA 22.11.2024	MKV. 1 : 100 / 1 : 10	STÆRÐ A1	
VERKNÚMÉR 2.110.192	VERKHLUTI 000	TEIKNINGANÚMÉR CDR-5001	ÚTGÁFA 02