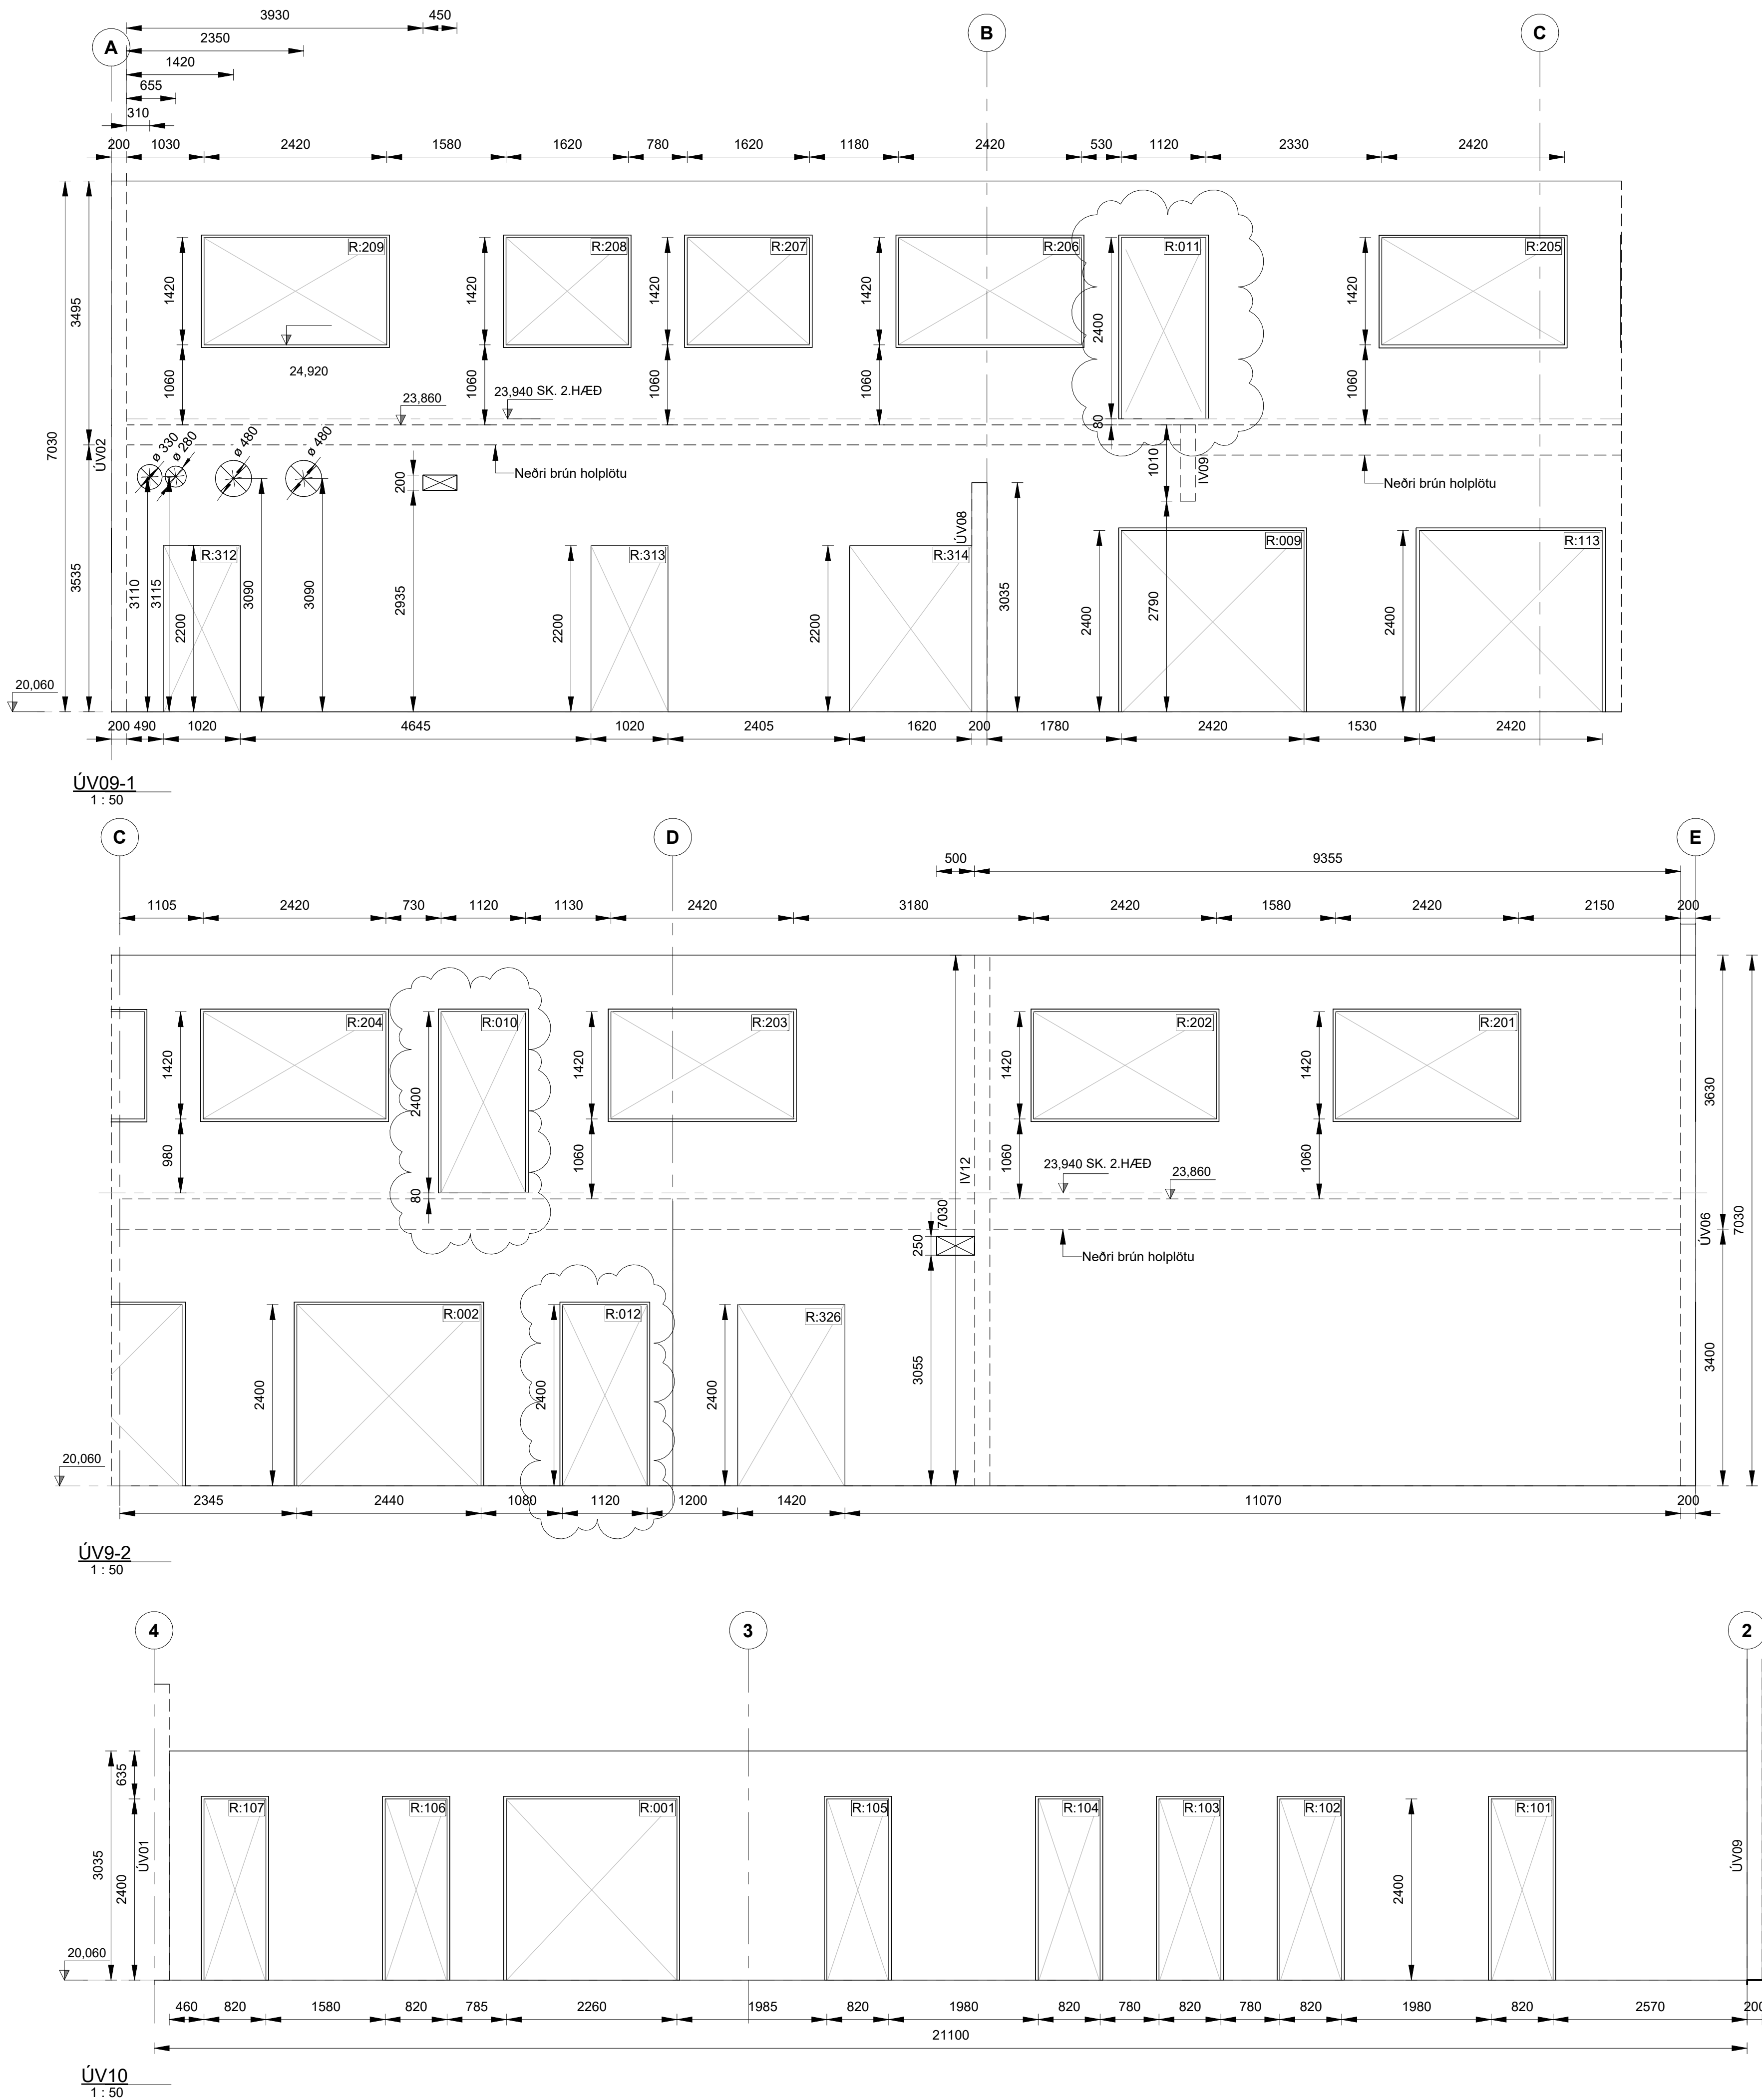




Lykilmynd Colas Þjónustu- og starfsmannahús

SKÝRINGAR



S10X Staðsetning þílu sýnir hlið ásýnd veggjar, númer vísar í teikninganúmer

ÚVXX ÚV = Útveggur
XX = Hlaupandi númer veggja
IVXX IV = Innveggur
XX = Hlaupandi númer veggja

Málsetning á teikningu er tekin í opió ekki falsinn á huró/glugga

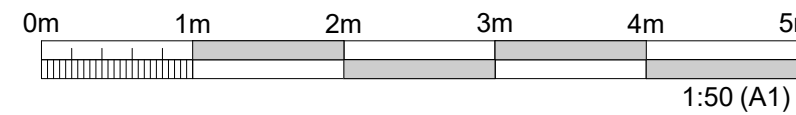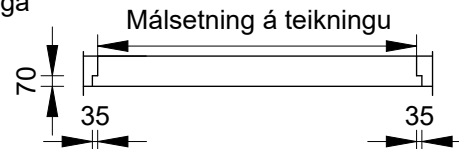

ÚTGÁFUFERILL					
ÚTG.	DAGS.	SKÝRINGAR	HANNAÐ	YFIRF.	SAMB.
01	10.03.2025	VERKTEIKNING	AMS	BPG	AMS
02	24.03.2025	GÖTUM BÆTTI VIÐ	AMS	BPG	AMS
03	08.04.2025	HURDAGÖT STÆKKUÐ	AMS	BPG	AMS
DAGS. UNDIRSKRIFTAR		F.H. COWI (NAFN OG KT.)			
10.04.2025		Andri Martin Sigurðsson, kt: 170583-4429 anmsn@cowi.com			
DAGS. UNDIRSKRIFTAR		SAMRÆMINGARHÖNNUÐUR / HÖNNUNARSTJÓRI (NAFN OG KT.)			
10.04.2025		Andri Martin Sigurðsson, kt: 170583-4429 anmsn@cowi.com			
BYGGT Á ADALUPPDRÁTTUM - DAGS.: 15.03.2024 - ÚTGÁFA: 01					
COLAS					
HÖNNUÐUR COWI Urðarhvarfi 6 203 Kópavogi Sími: 422 3000 Fax: 422 3001 www.cowi.com cowi@cowi.com Kt: 430572-0169					
HEITI VERKS					
COLAS ÞJÓNUSTU- OG STARFSMANNAHÚS					
GULLHELLA 1					
221 HAFNARFJÖRDUR					
HEITI TEIKNINGAR					
SÉRUPPDRÁTTUR					
MÁLTEIKNINGAR STEYPU					
ÚTIVEGGIR - ÁSYNDIR					
FRUMÚTGÁFA		MKV.		STÆRD	
10.03.2025		1 : 50		A1	
VERKNÚMÉR		VERKHLUTI		TEIKNINGANÚMÉR	
2.110.192		000		CDR-S104	
				ÚTGÁFA	
				03	

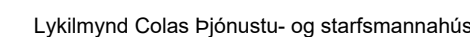
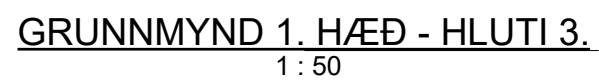




Staðsetning pílu sýnir hlið ásýnd
veggjar, númer vísar í
teikninganúmer



ÚVXX ÚV = Útveggur
 XX = Hlaupandi númer veggja

IVXX IV = Innveggur
 XX = Hlaupandi númer veggja

Málsetning á teikningu e
tekin í opið ekki falsinn á
hurð/glugga

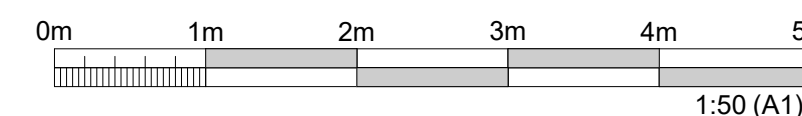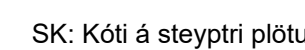[illegible]

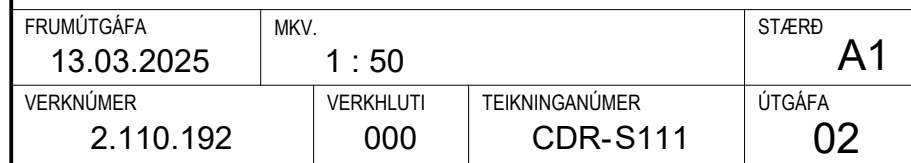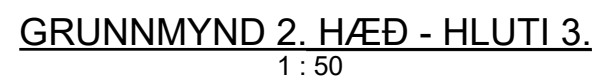

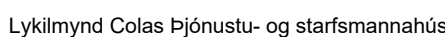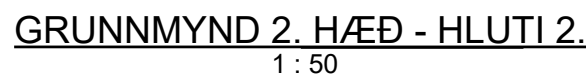

ÚVXX ÚV = Útveggur
 XX = Hlaupandi númer veggja

IVXX IV = Innveggur
 XX = Hlaupandi númer veggja

ga


Málsetning á teikningu

70

35

35

SK: Kóti á Ásteypukagi ofan á holplötu

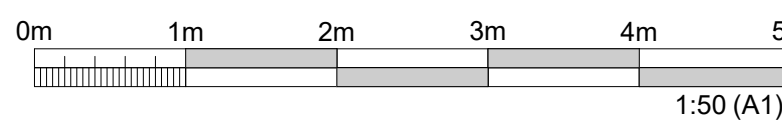[illegible]