




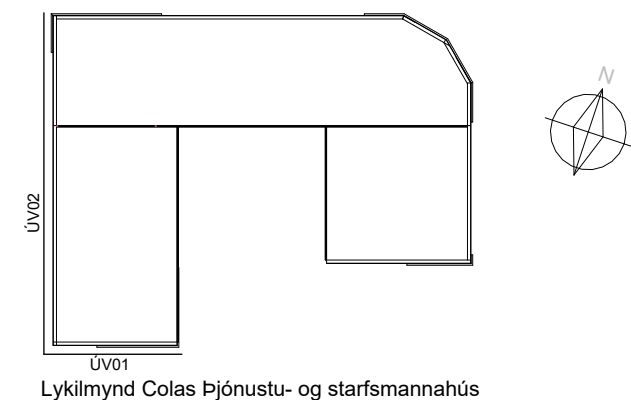


Staðsetning pílu sýnir hlið ásýndar
veggjar, númer vísar í
teikninganúmer

ÚVXX ÚV = Útveggur
 XX = Hlaupandi númer veggja

IVXX IV = Innveggur
 XX = Hlaupandi númer veggja

Málsetning á teikningu er tekin í opið ekki falsinn á hurð/glugga

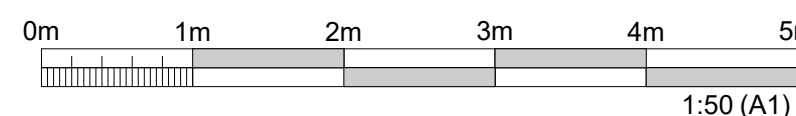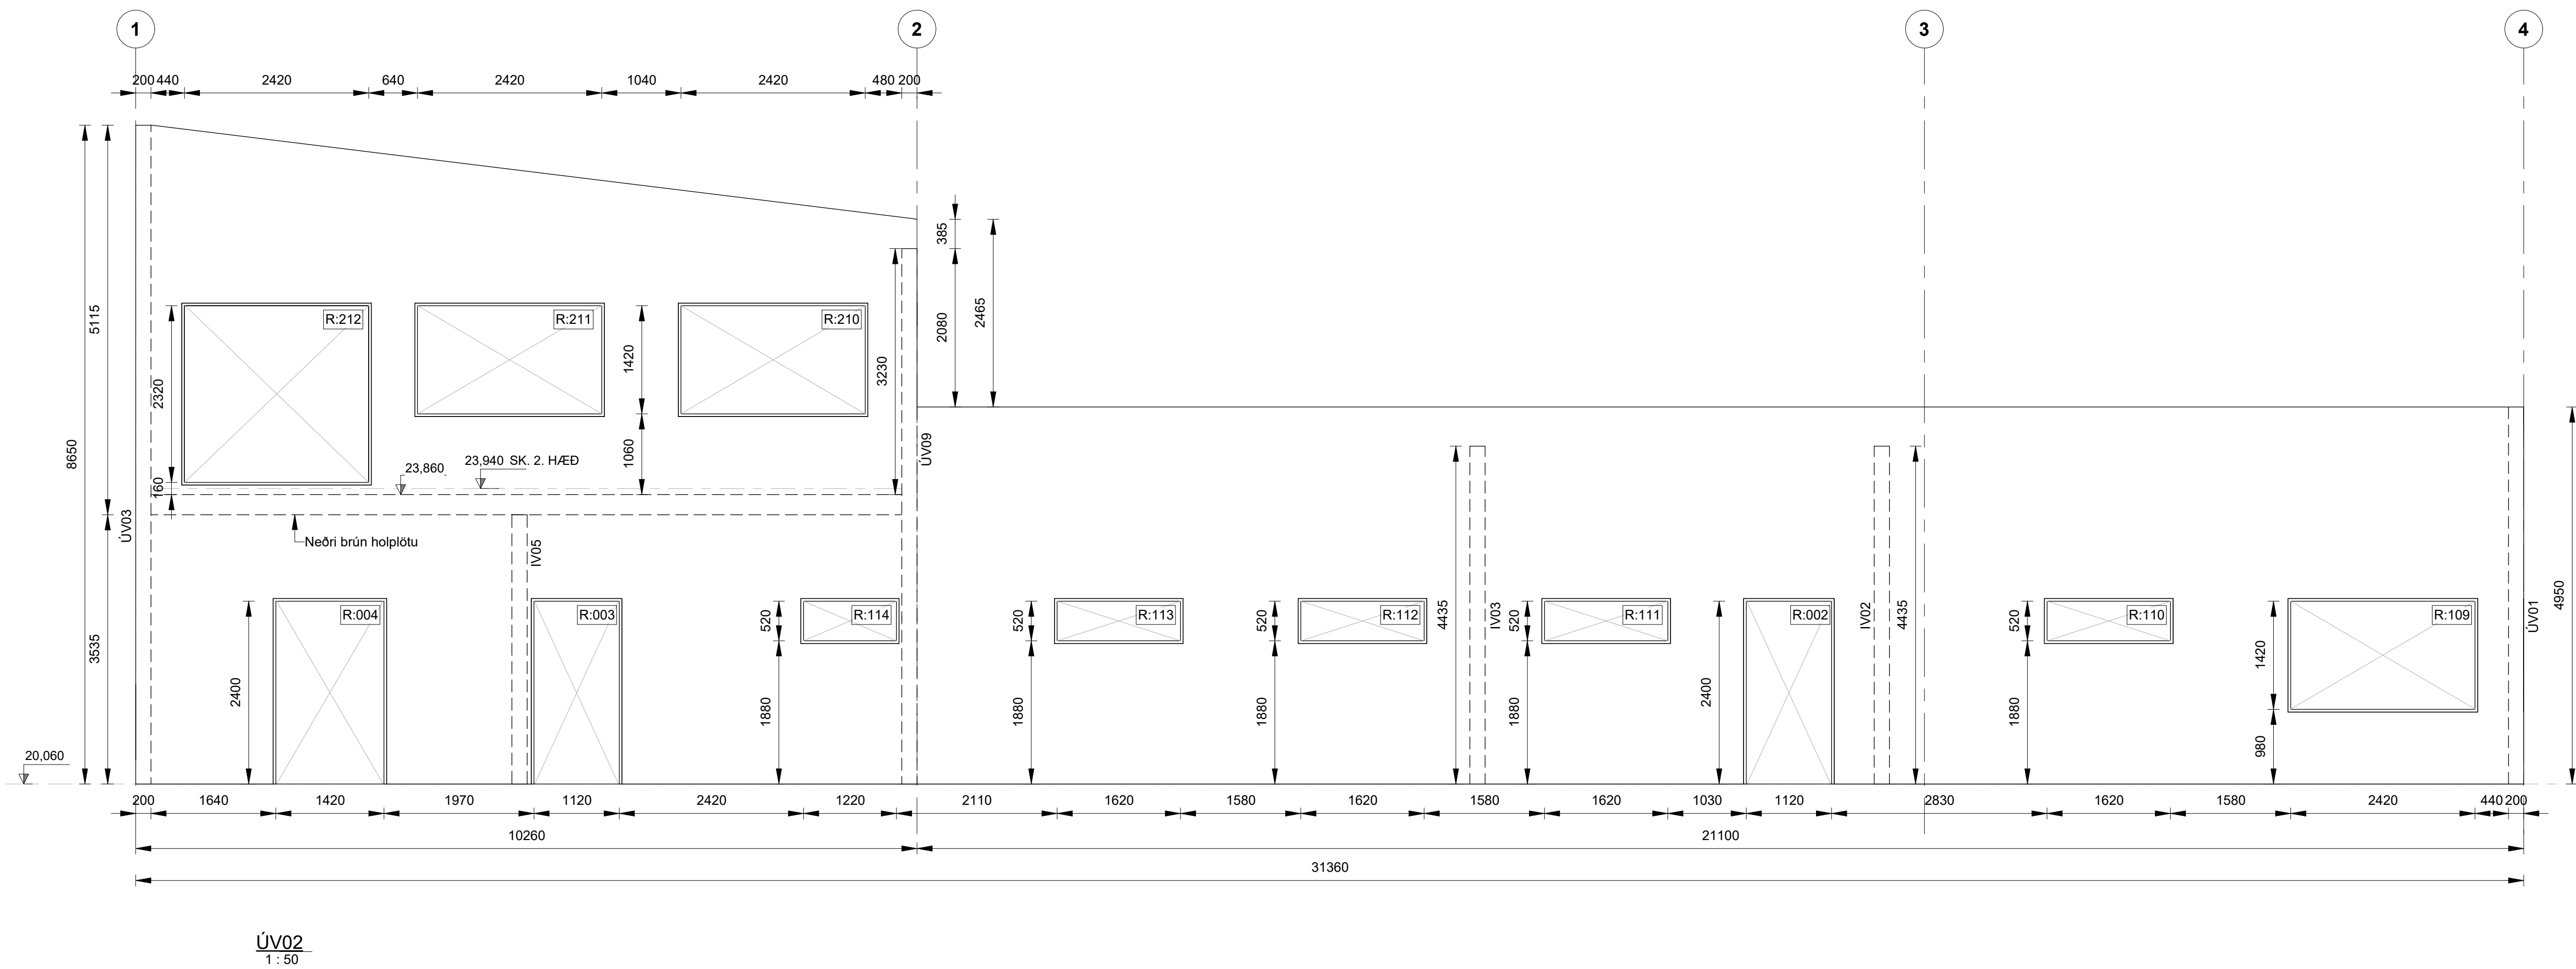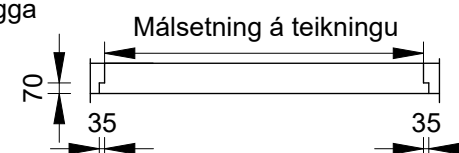[illegible]

DAGS. UNDIRSKRIFTAR	F.H. COWI (NAFN OG KT.)
24.03.2025	Andri Martin Sigurðsson, kt. 170583-4429 anmsn@cowi.com
DAGS. UNDIRSKRIFTAR	SAMRÆMINGARHÖNNUÐUR / HÖNNUNARSTJÓRI (NAFN OG KT.)
24.03.2025	Andri Martin Sigurðsson, kt. 170583-4429 anmsn@cowi.com

BYGGT Á AÐALUPPDRAÐTUM - DAGS.: 15.03.2024 - ÚTGÁFA: 01





HÖNNUDUR

COWI

Urðarhvarfi 6 203 Kópavogi Sími: 422 3000 Fax: 422 3001
www.cowi.com cowi@cowi.com Kt: 430572-0169

HEITI VERKS
COLAS ÞJÓNUSTU- OG STARFSMANNAHÚS
GULLHELLA 1
221 HAFNARFJÖRÐUR

HEITI TEIKNINGAR				
SÉRUPDRÁTTUR				
MÁLTEIKNINGAR STEYPU				
ÚTVEGGIR - ÁSYNDIR				
FRUMÚTGAFA	MYK.			STJERÐ
10.03.2025	1 : 50			A1
VERKNÚMÉR	VERKHLUTI	TEIKNINGANÚMÉR	ÚTGAFA	
2.110.192	000	CDR-S101	02	

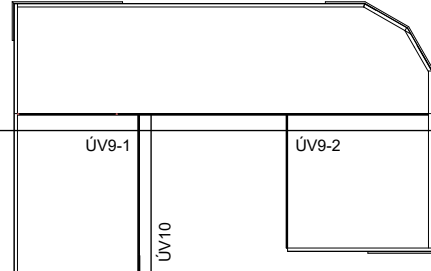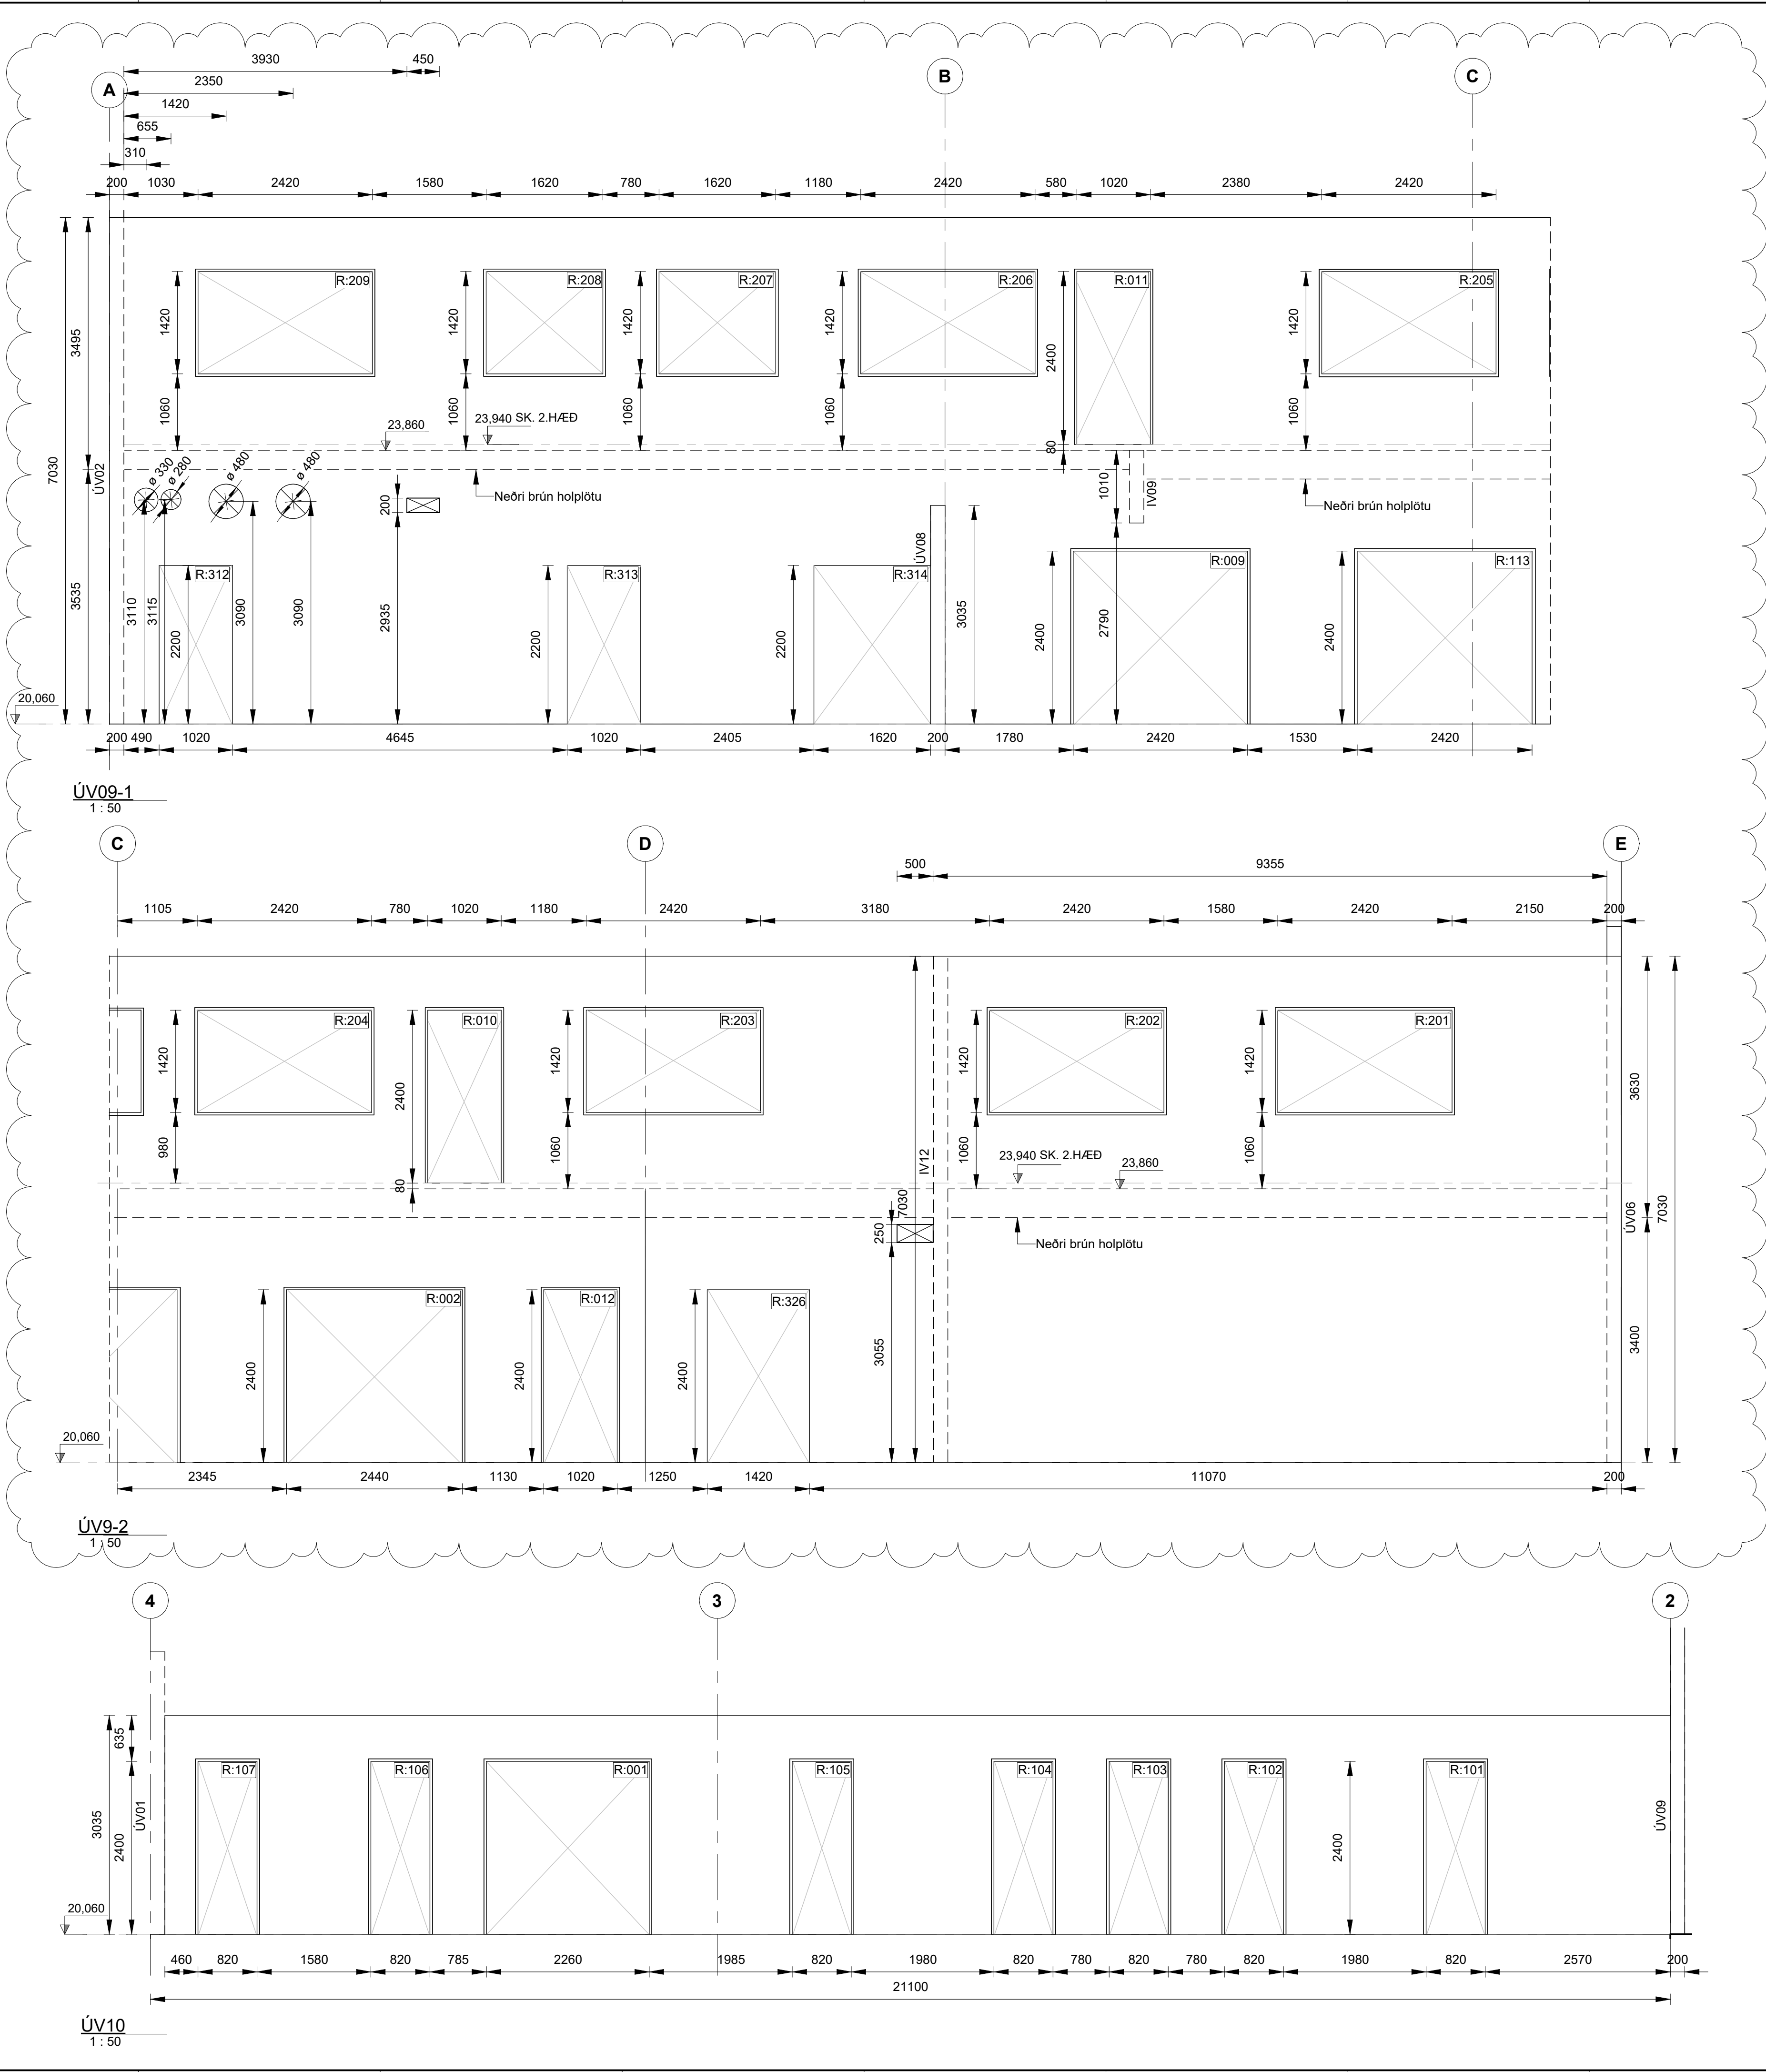



Lykilmynd Colas Þjónustu- og starfsmannahús

SKÝRINGAR


S10X Staðsetning þílu sýnir hlið ásýnd veggjar, númer vísar í teikninganúmer

ÚVXX ÚV = Útveggur
XX = Hlaupandi númer veggja
IVXX IV = Innveggur
XX = Hlaupandi númer veggja

Málsetning á teikningu er tekin í opió ekki falsinn á huro/glugga

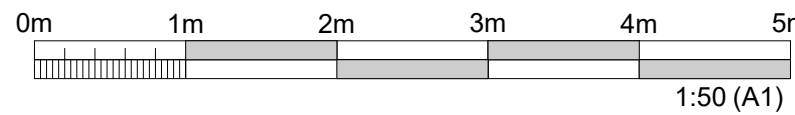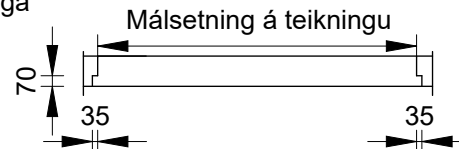

ÚTGÁFUFRILL					
ÚTG.	DAGS.	SKÝRINGAR	HANNAÐ	YFIRF.	SAMB.
01	10.03.2025	VERKTEIKNING	AMS	BPG	AMS
02	24.03.2025	GÖTUM BÆTTI VID	AMS	BPG	AMS
DAGS. UNDIRSKRIFTAR		F.H. COWI (NAFN OG KT.)			
24.03.2025		Andri Martin Sigurðsson, kt. 170583-4429 anmsn@cowi.com			
DAGS. UNDIRSKRIFTAR		SAMREMIÐINGARHÖNNUNUR / HÖNNUNARSTJÓRI (NAFN OG KT.)			
24.03.2025		Andri Martin Sigurðsson, kt. 170583-4429 anmsn@cowi.com			
BYGGT Á AÐALUPPDRÁTTUM - DAGS.: 15.03.2024 - ÚTGÁFA: 01					
COLAS					
HÖNNUNUR COWI Undarhvarfi 6 203 Kópavogi Sími: 422 3000 Fax: 422 3001 www.cowi.com cowi@cowi.com Kt: 430572-0169					
HEITI VERKS					
COLAS ÞJÓNUSTU- OG STARFSMANNAHÚS					
GULLHELLA 1					
221 HAFNARFJÖRÐUR					
HEITI TEIKNINGAR					
SÉRUPPDRÁTTUR					
MÁLTEIKNINGAR STEYPU					
ÚTIVEGGIR - ÁSYNDIR					
FRUMÚTGÁFA		MKV.		STÆRÐ	
10.03.2025		1 : 50		A1	
VERKNÚMÉR		VERKHLUTI	TEIKNINGANÚMÉR	ÚTGÁFA	
2.110.192		000	CDR-S104	02	


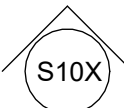








Staðsetning pílu sýnir hlið ásýnd
veggjar, númer vísar í
teikninganúmer

ÚVXX ÚV = Útveggur
 XX = Hlaupandi númer veggja

IVXX IV = Innveggur
 XX = Hlaupandi númer veggja

Málsetning á teikningu er
tekin í opið ekki falsinn á
hurð/glugga

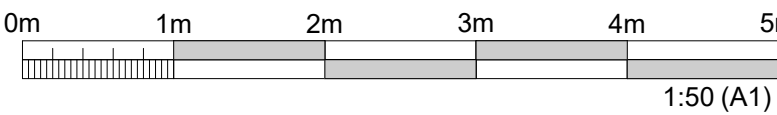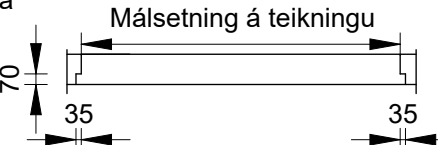[illegible]

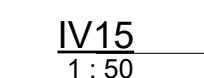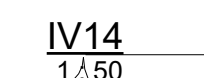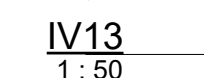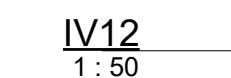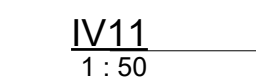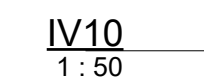

ÚVXX ÚV = Útveggur
 XX = Hlaupandi númer veggja

IVXX IV = Innveggur
 XX = Hlaupandi númer veggja


gga

Málsetning á teikningu

70

35

35

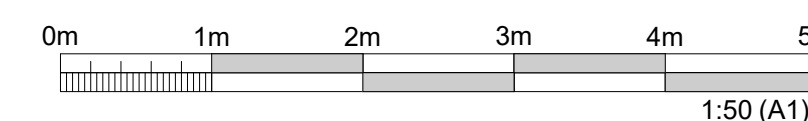[illegible]