




Útlit suðaustur
mkv: 1 : 100

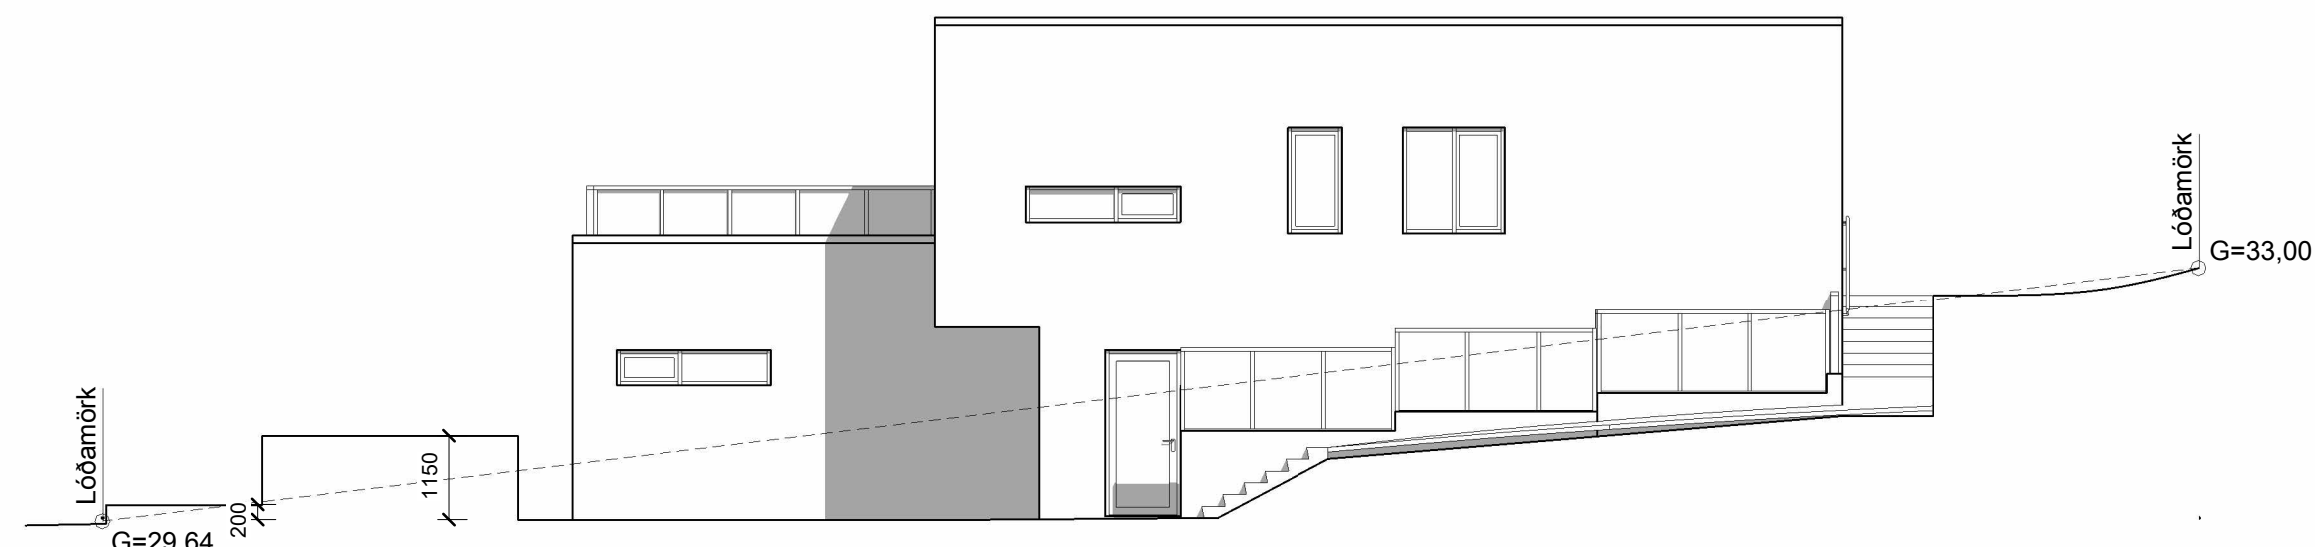

Útlit norðaustur
mkv: 1 : 100

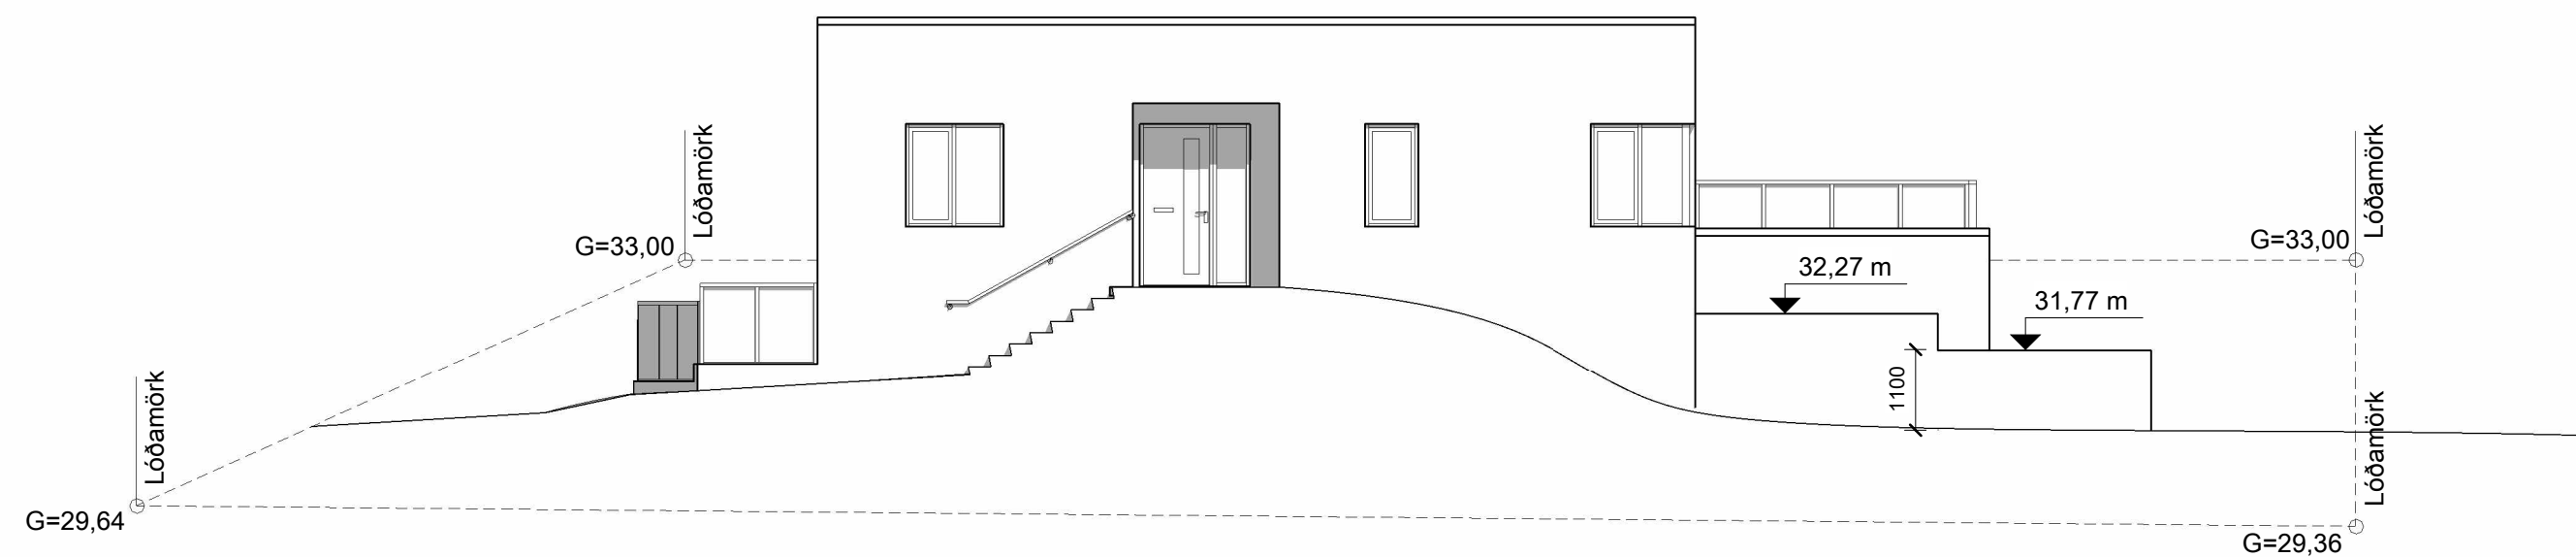

Útlit norðvestur
mkv: 1 : 100

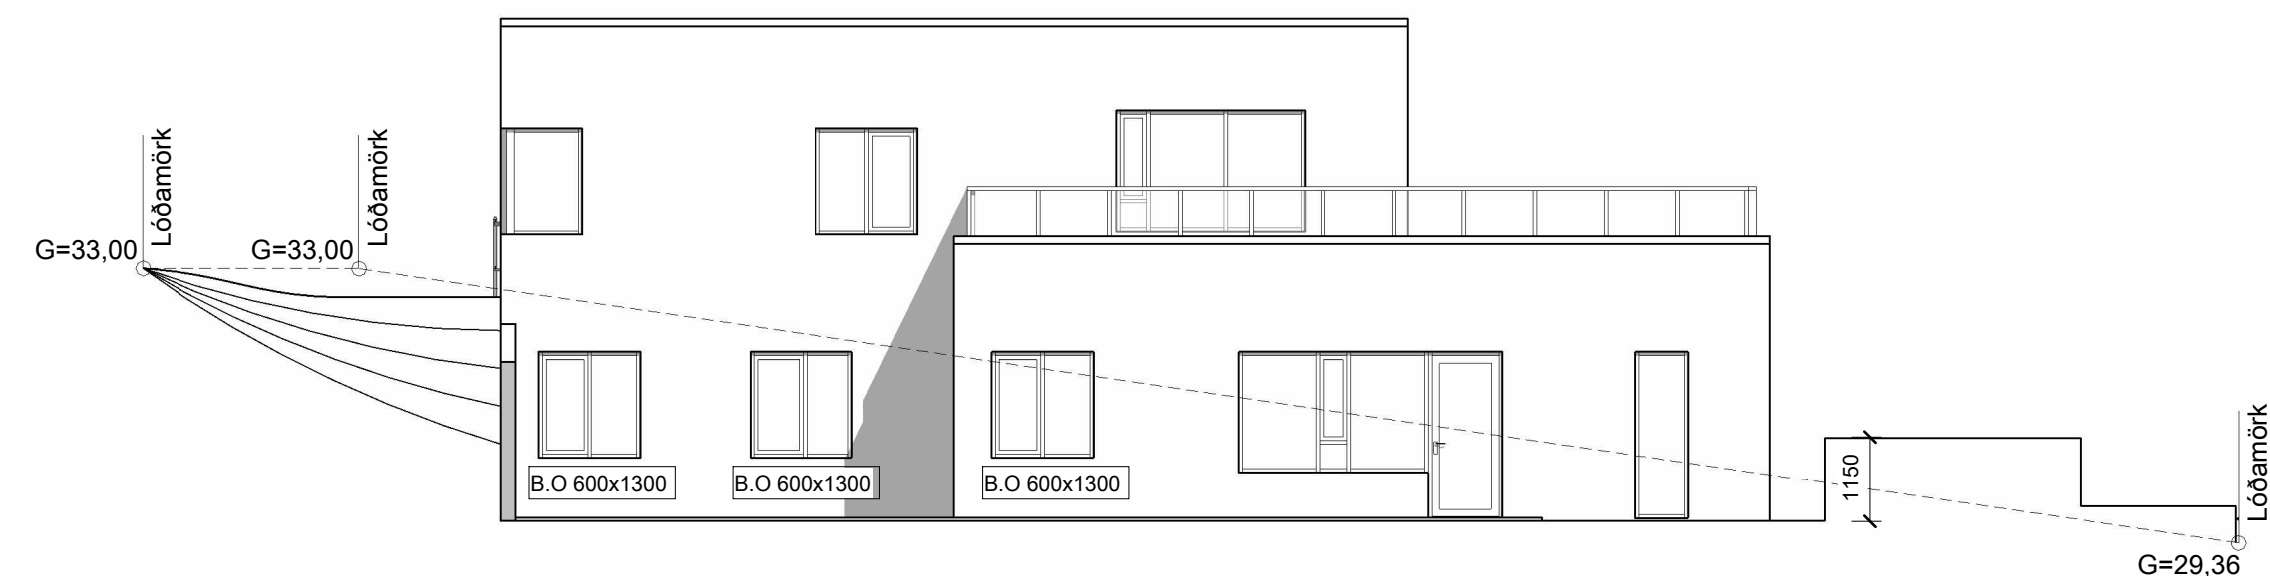

Útlit suðvestur
mkv: 1 : 100

BRUNAHÖNNUÐUR

ELDVARNAREFTIRLIT

SKÝRINGAR

LYKILMYND

BREYTING	DAGSETNING	TEIKN.
e:		
d:		
c:		
b:		
a: Stöðveggjum á suðvestur- og norðaustur hlöðum breytt	27-09-2023	HB

HÁDEGISSKARÐ 10		VERK 21-001
221 HAFNARFJÖRÐUR		BLAÐ
ÆDALTEIKNING		A2001
ÚTLIT: SUÐAUSTUR, NORÐAUSTUR, NORÐVESTUR OG SUÐVESTUR		
REYKJAVÍK 20-05-2021		
BREYTT 27-09-2023	BREYTING a	
HANNAÐ HB	TEIKNAD HB	YFIRFARID JEJ
KVARDI 1 : 100	BLADSTÆRÐ A1	
SAMPYKKT	HÖNNUNARSTJÓRI	

**TEIKNISTOFA
ARKITEKTA**
GYLFI GUÐJÓNSSON
OG FELAGAR ehf.
arkitektar faí

VEGMÚLA 2 108 REYKJAVÍK SÍMI 552 8740
KAUPANGI VÍB MYRARVEG 600 AKUREYRI SÍMI 461 5508
NETFÖNG: teikna@teikna.is, johann@teikna.is VEFFANG: teikna.is