


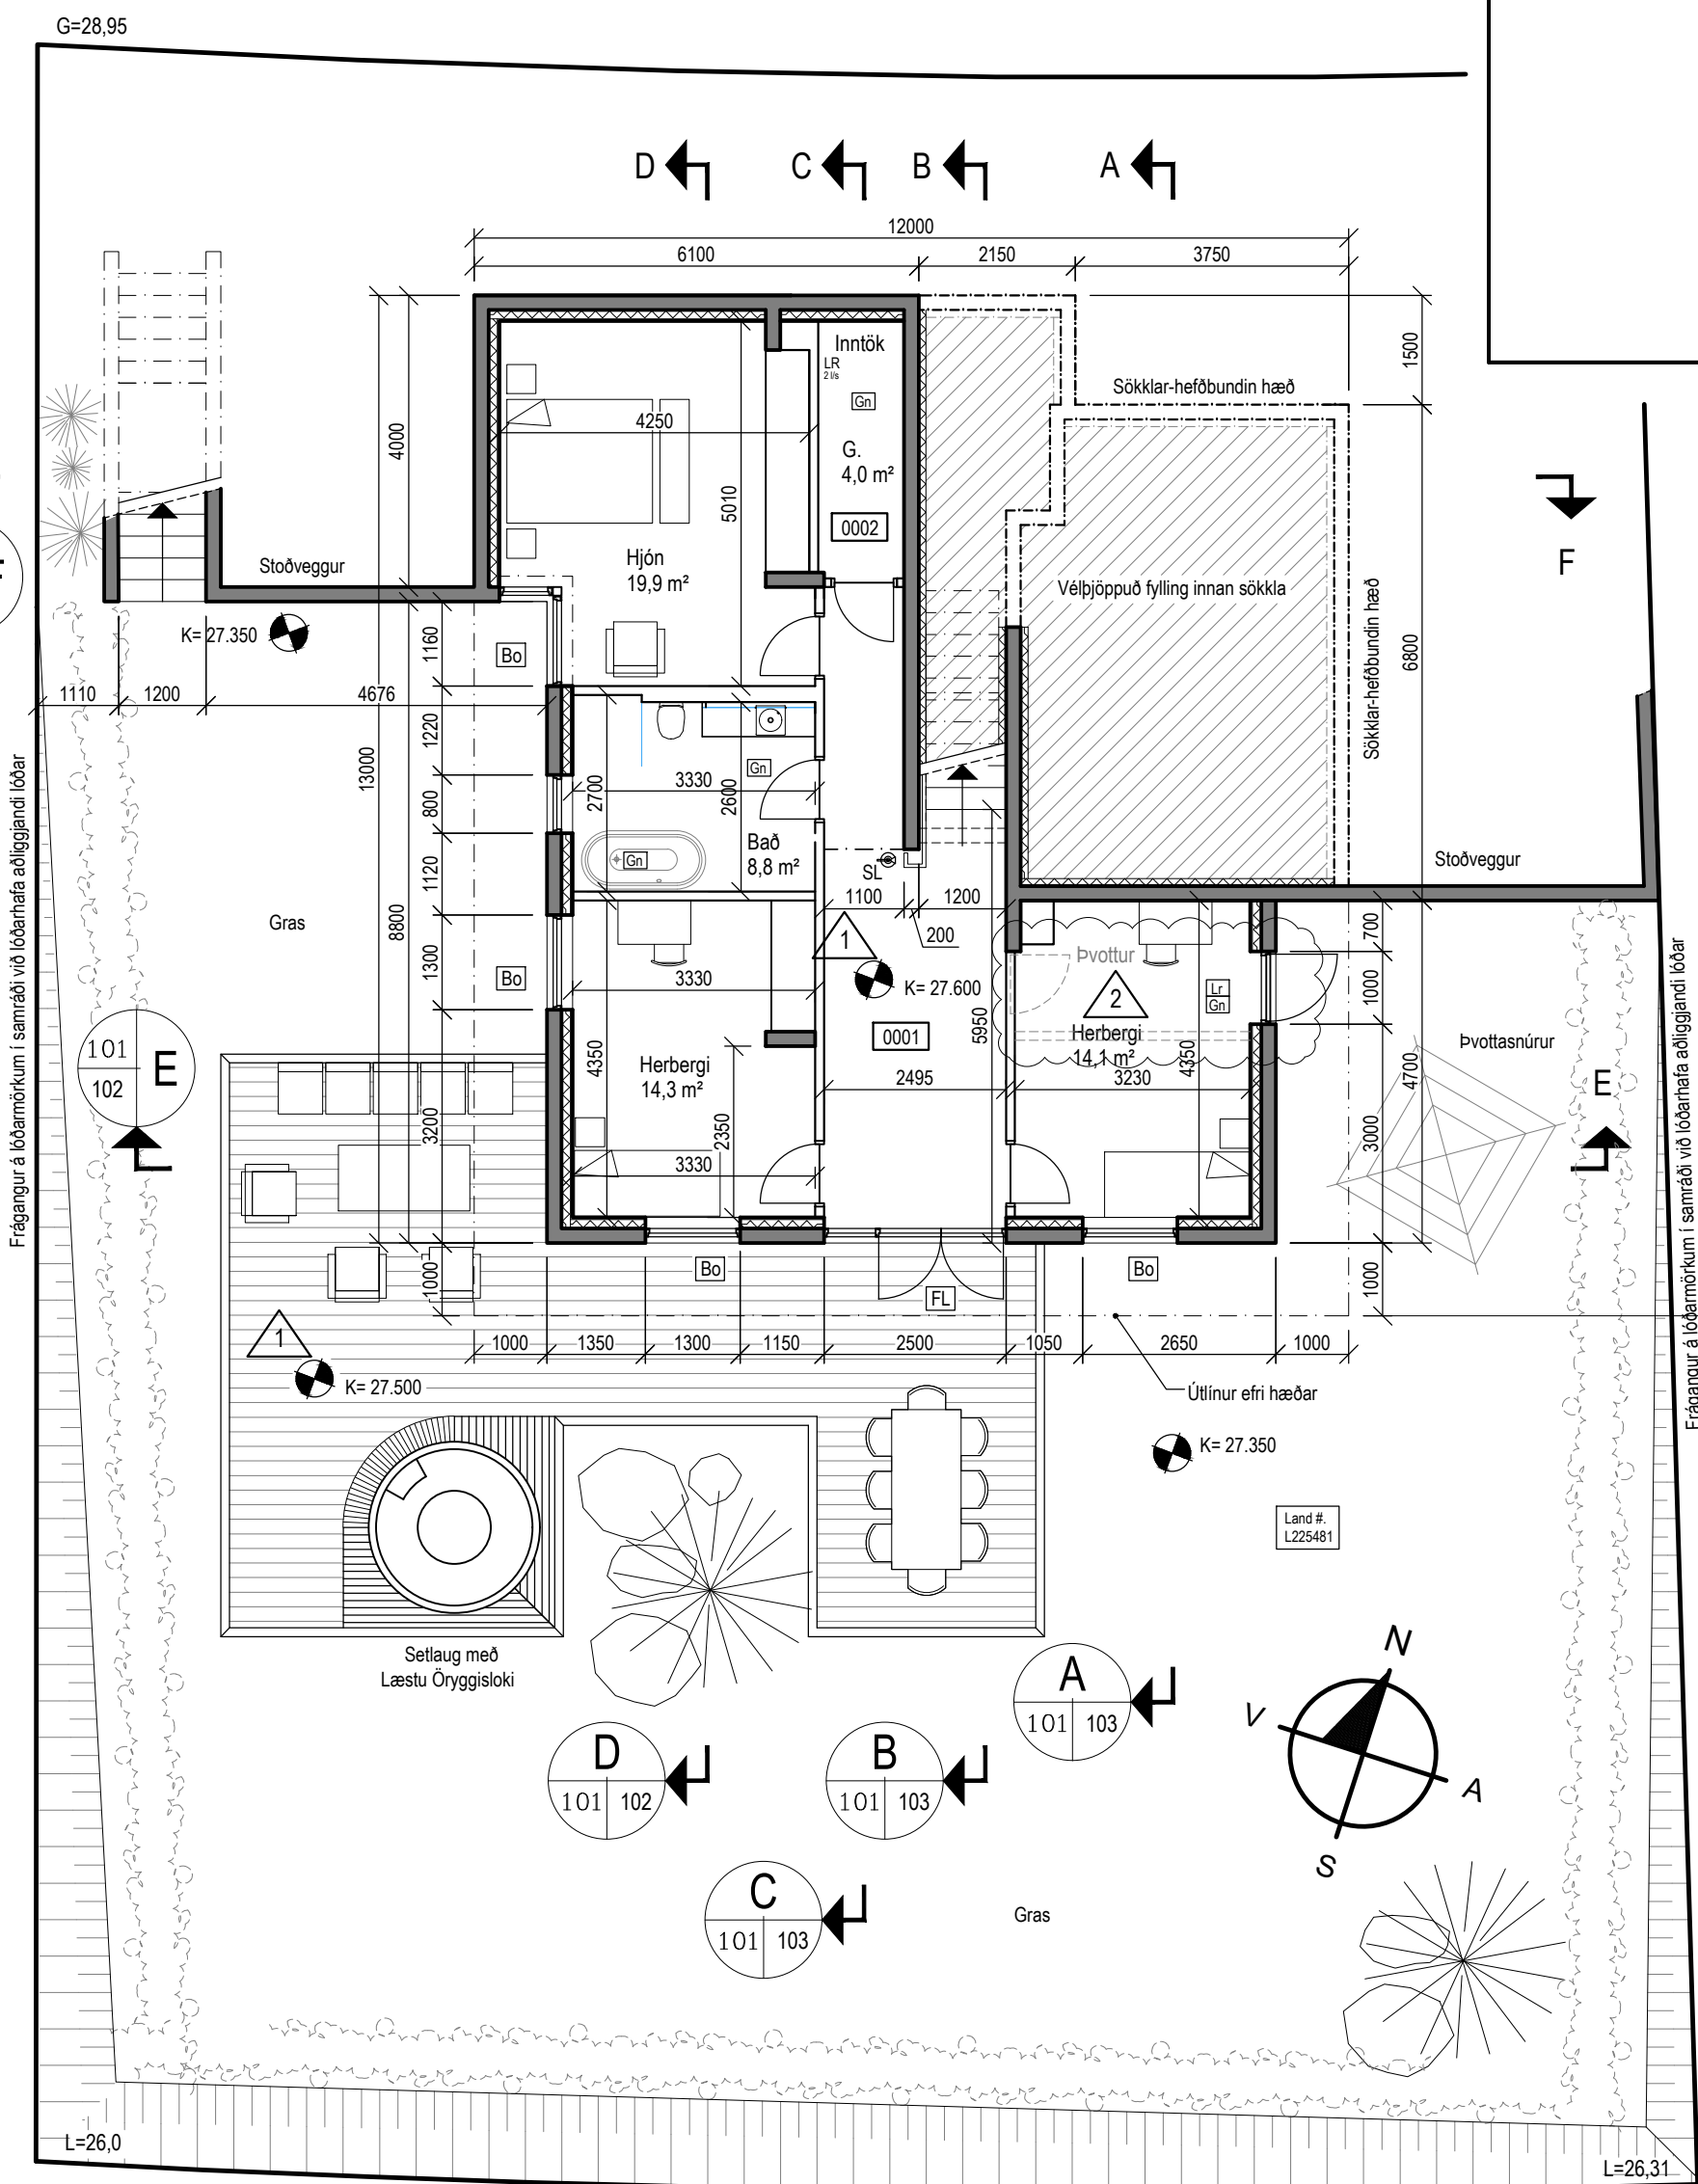

SKÝRINGAR:	
SL	Slökkvitæki
"R"	Reykskynjari
(A)-EI-60	Skil Brunahólfra
FL	Flóttaleið
BO	Björgunarop
GN	Gólfniðurfall
LR	Loftræsing

Stærðir, flatarmál:		
Brúttó stærðir Kjallara	97,6 m²	290,9 m³
Brúttó stærðir 1. hæðar	146,8 m²	515,6 m³
Brúttó stærðir Húss, m. Bilgeymslu	237,9 m²	837,5 m³
Birt stærðir Húss, án Bilgeymslu	210,6 m²	677,5 m³
Brúttó stærðir Bilgeymslu	33,1 m²	134,0 m³
Flatarmál Lóðar	648,8 m²	
Nýting Á Lóð	37,6 %	

1		21/10/2025		ÞVOTTIHAUS FELT UT ÞVOTTUR FÆRÐUR I BILGEYMSLU		PB			
1		16/06/2011		HAFNAKÖTA BOTNPLOTIÚ BREYTT		PB			
BR		DAGS		BREYTING		REKIN		TÆRN	
		G		L		Ó		R A	
		H Ö N N U N I		R Á D G I Ö F I		A E T L A N I R			
HÁDEGISKARÐ 11									
220 HAFNARFJÖRÐUR									
GRUNNMÝNDIR, LÓÐAFRÁGANGUR OG STÆRÐIR						HANNAÐITEKNI: Þorleifur Björnsson			
						ATH.			
KVARNIR 1:100						KT 030673-3709			
VERKMR						REYKJÁVRK 21-10-2025			
						BR			