



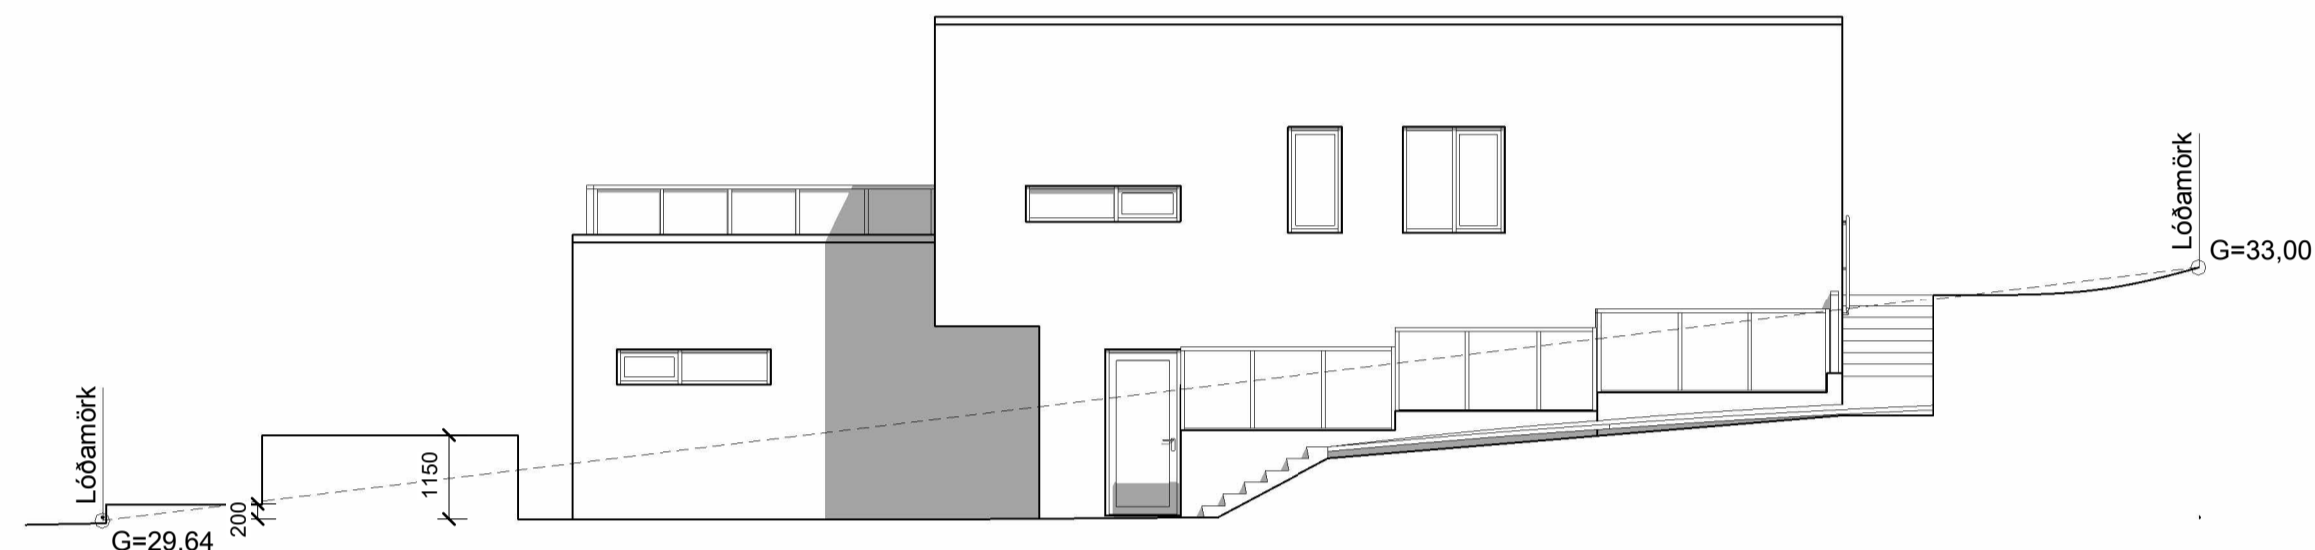


Útlit suðaustur
mkv: 1 : 100

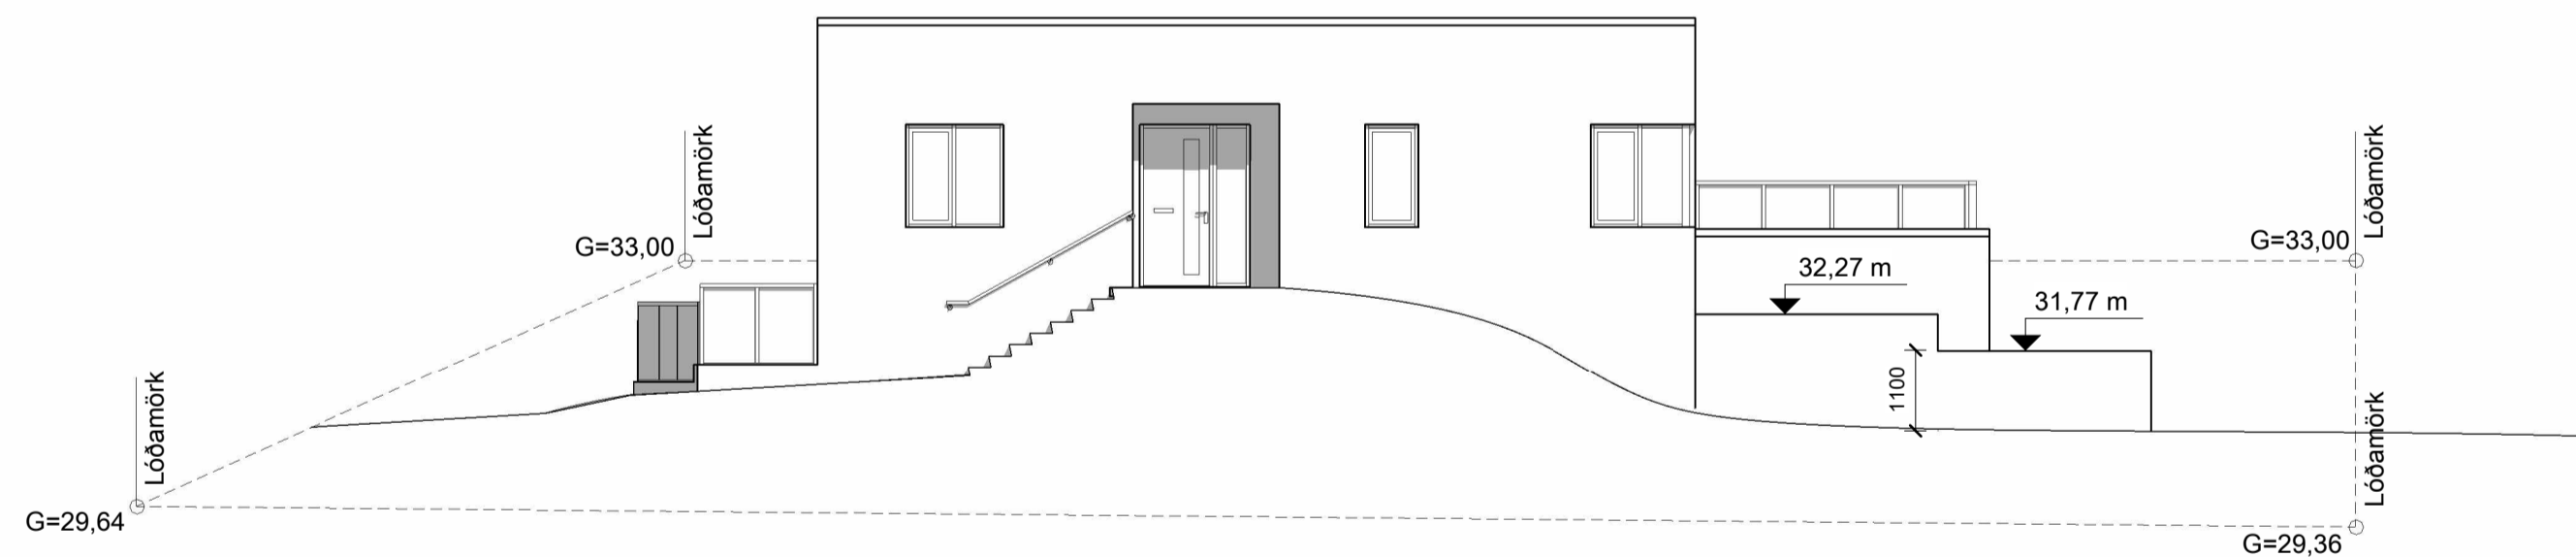

Útlit norðaustur
mkv: 1 : 100



Útlit norðvestur
mkv: 1 : 100

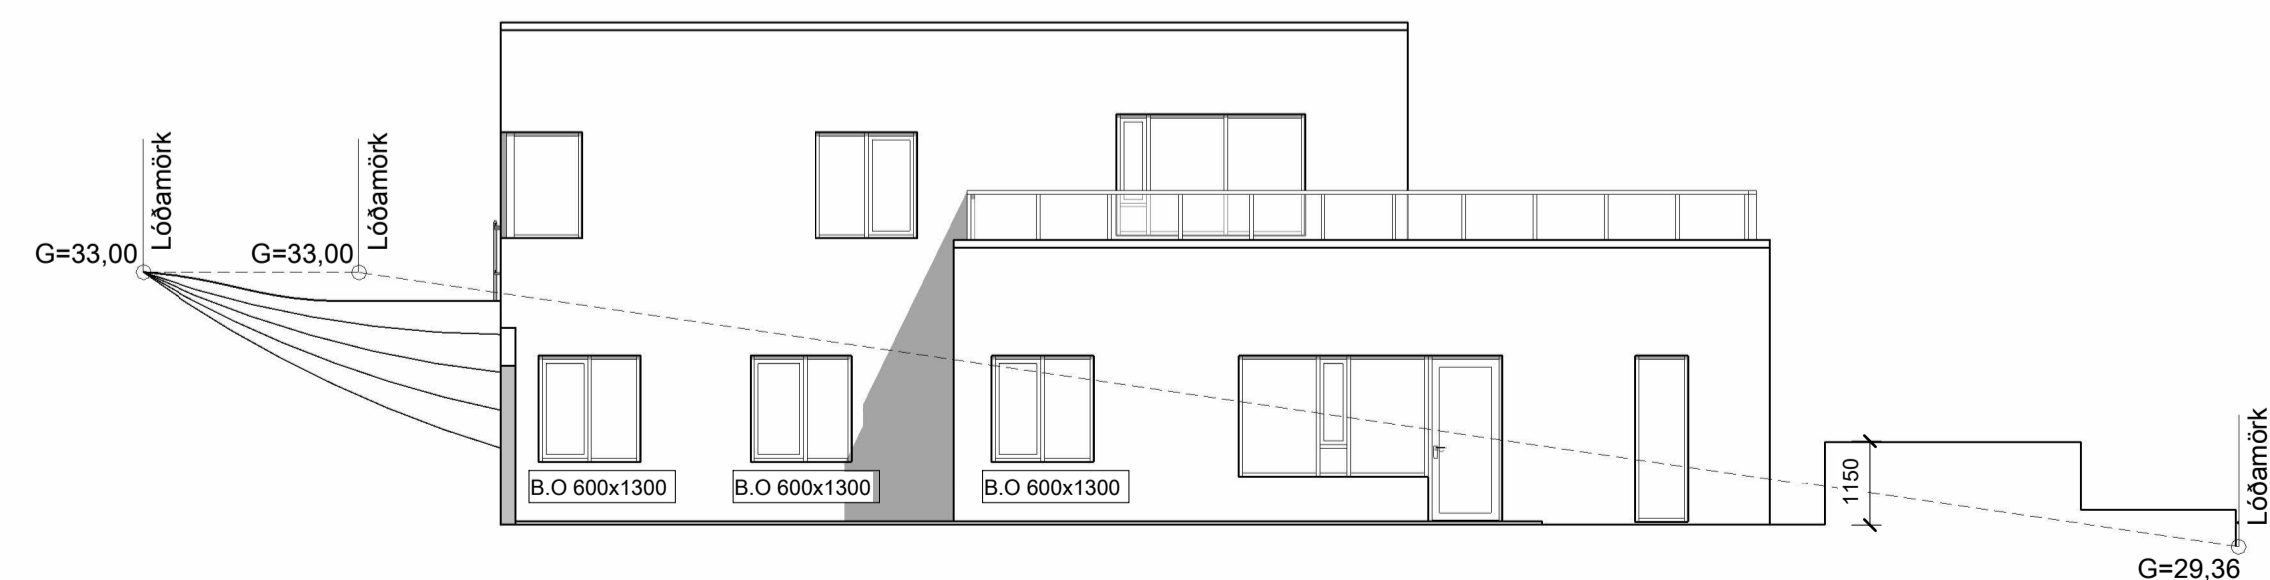

Útlit suðvestur
mkv: 1 : 100

BRUNAHÖNNUÐUR

ELDVARNAREFTIRLIT

SKÝRINGAR

LYKILMYND

BREYTING	DAGSETNING	TEIKN.
e:		
d:		
c:		
b:		
a: Stoðveggjum á suðvestur- og norðaustur hlöum breytt	27-09-2023	HB

HÁDEGISSKARÐ 10

221 HAFNARFJÖRÐUR

ADALTEIKNING

ÚTLIT: SUÐAUSTUR, NORÐAUSTUR, NORÐVESTUR OG SUÐVESTUR

VERK
21-001
BLAD
A2001

REYKJAVÍK 20-05-2021

BREYTT 27-09-2023 BREYTING a

HANNAÐ HB TEIKNAD HB YFIRFARID JEJ

KVARDI 1 : 100 BLADSTÆRÐ A1

SAMPYKKT HÖNNUNARSTJÓRI

**TEIKNISTOFA
ARKITEKTA**
GYLFI GUÐJÓNSSON
OG FÉLAGAR ehf.
arkitektar faí

VEGMÚLA 2 108 REYKJAVÍK Sími 552 8740
KAUPANGI VÍB MYRARVEG 600 AKUREYRI Sími 461 5508
NETFÖNG: teikna@teikna.is, johann@teikna.is VEFFANG: teikna.is