

2.2x2.2	Brunalokanir
Ei.60Csm	
GN	Gólfniðurfall
LR	Loftræsting

C 15.08.2023 IJ Veggir við sérafnotareiti
 B 28.03.2023 AI Leiðrétting á hurðanúmerum
 A 07.06.2021 HI Br.v.aths.bygg.fulltr.

BREYTINGAR




T.ark
 ARKITEKTAR
 HÁTUÐI 2b - 105 REYKJAVÍK
 Sími: 540 5700
 tark@tark.is - www.tark.is

VERKHEITI
Hringhamar 2, 221 Hafnarfj.
 Fjölbýlishús, mhl 01
 Aðaluppdrættir


VERK
 Grunnmynd 1.hæð

MÁL: 1 : 100
 DÁGS: 28.05.2021
 HANNAÐ: ÁÁ
 TEKNAÐ: HI/IL
 YFIRARJAFI: ISC
 VERKINGJAFI: FL
 TEKNINGANGJAFI: GTC
 753-16 04 1.1-11 C

Ólífróð og afrit tekið, að hluta eða heild, er háð samþykki höfundar, skv. ákvæðum höfundalaga.

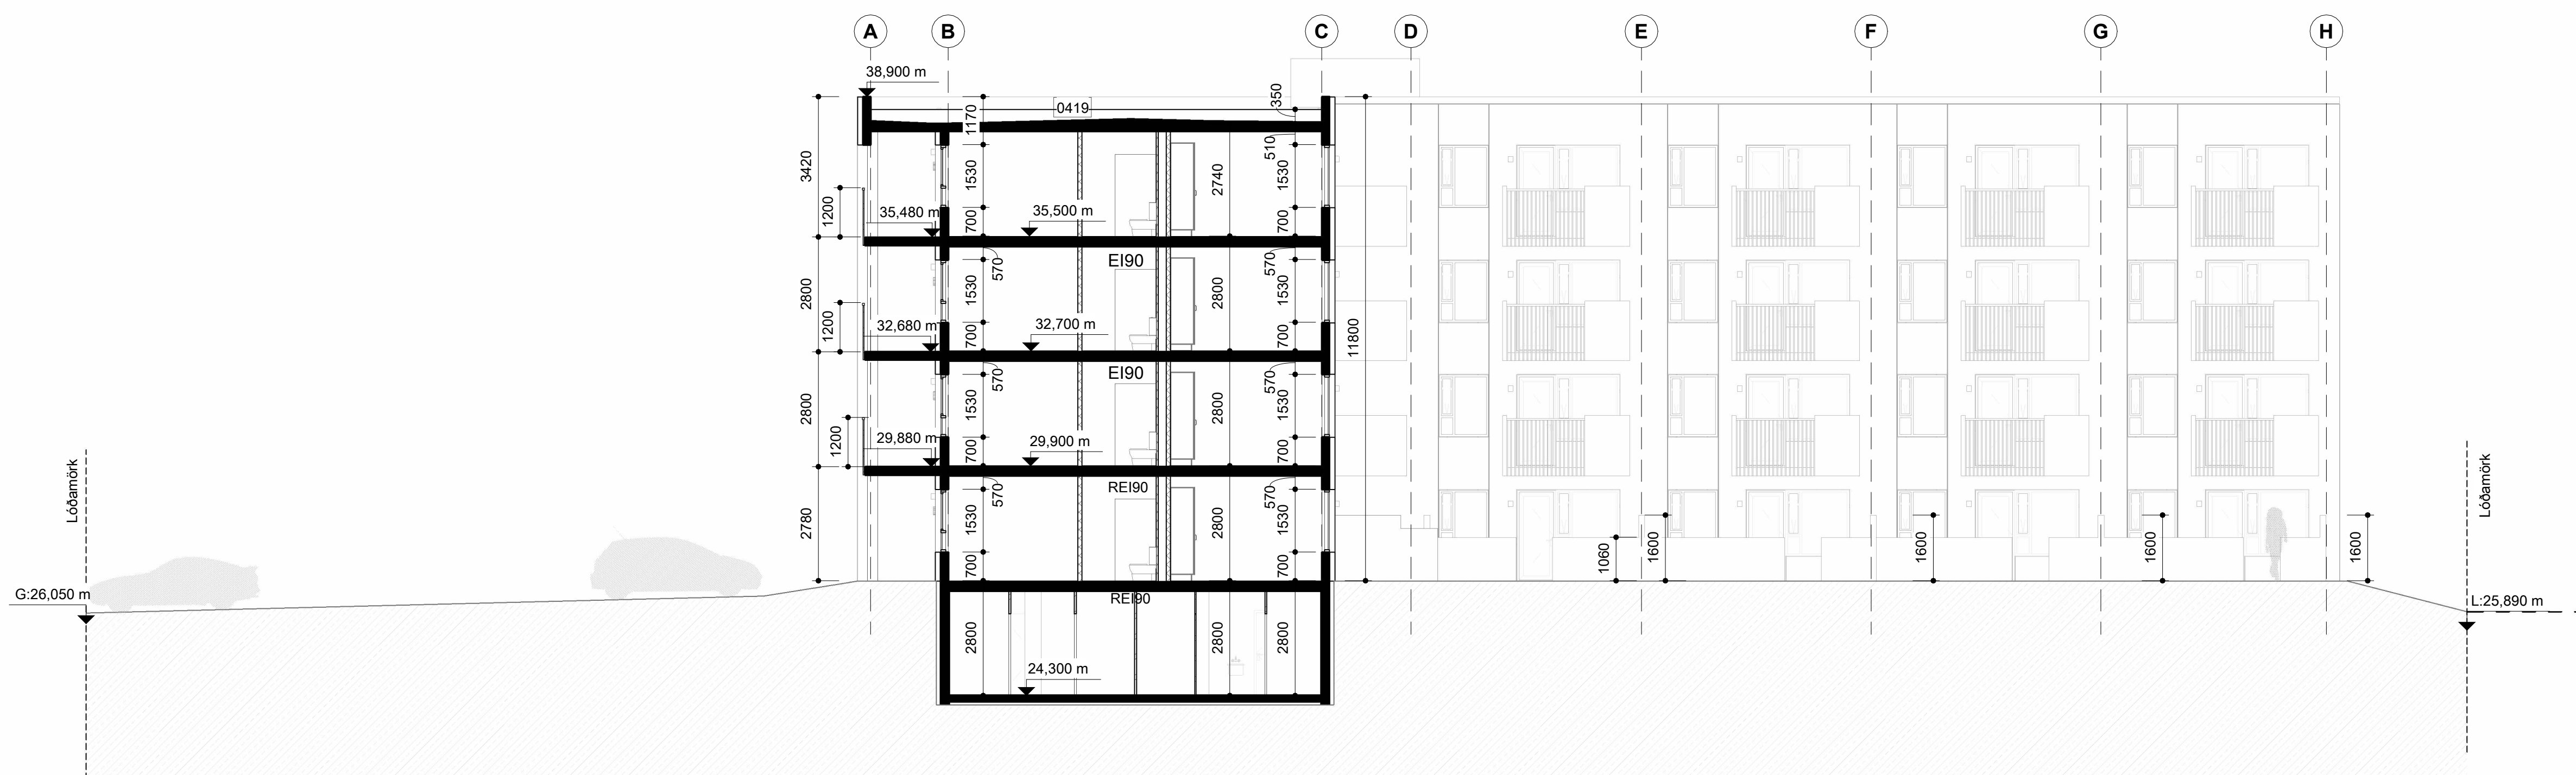


Snið A-A

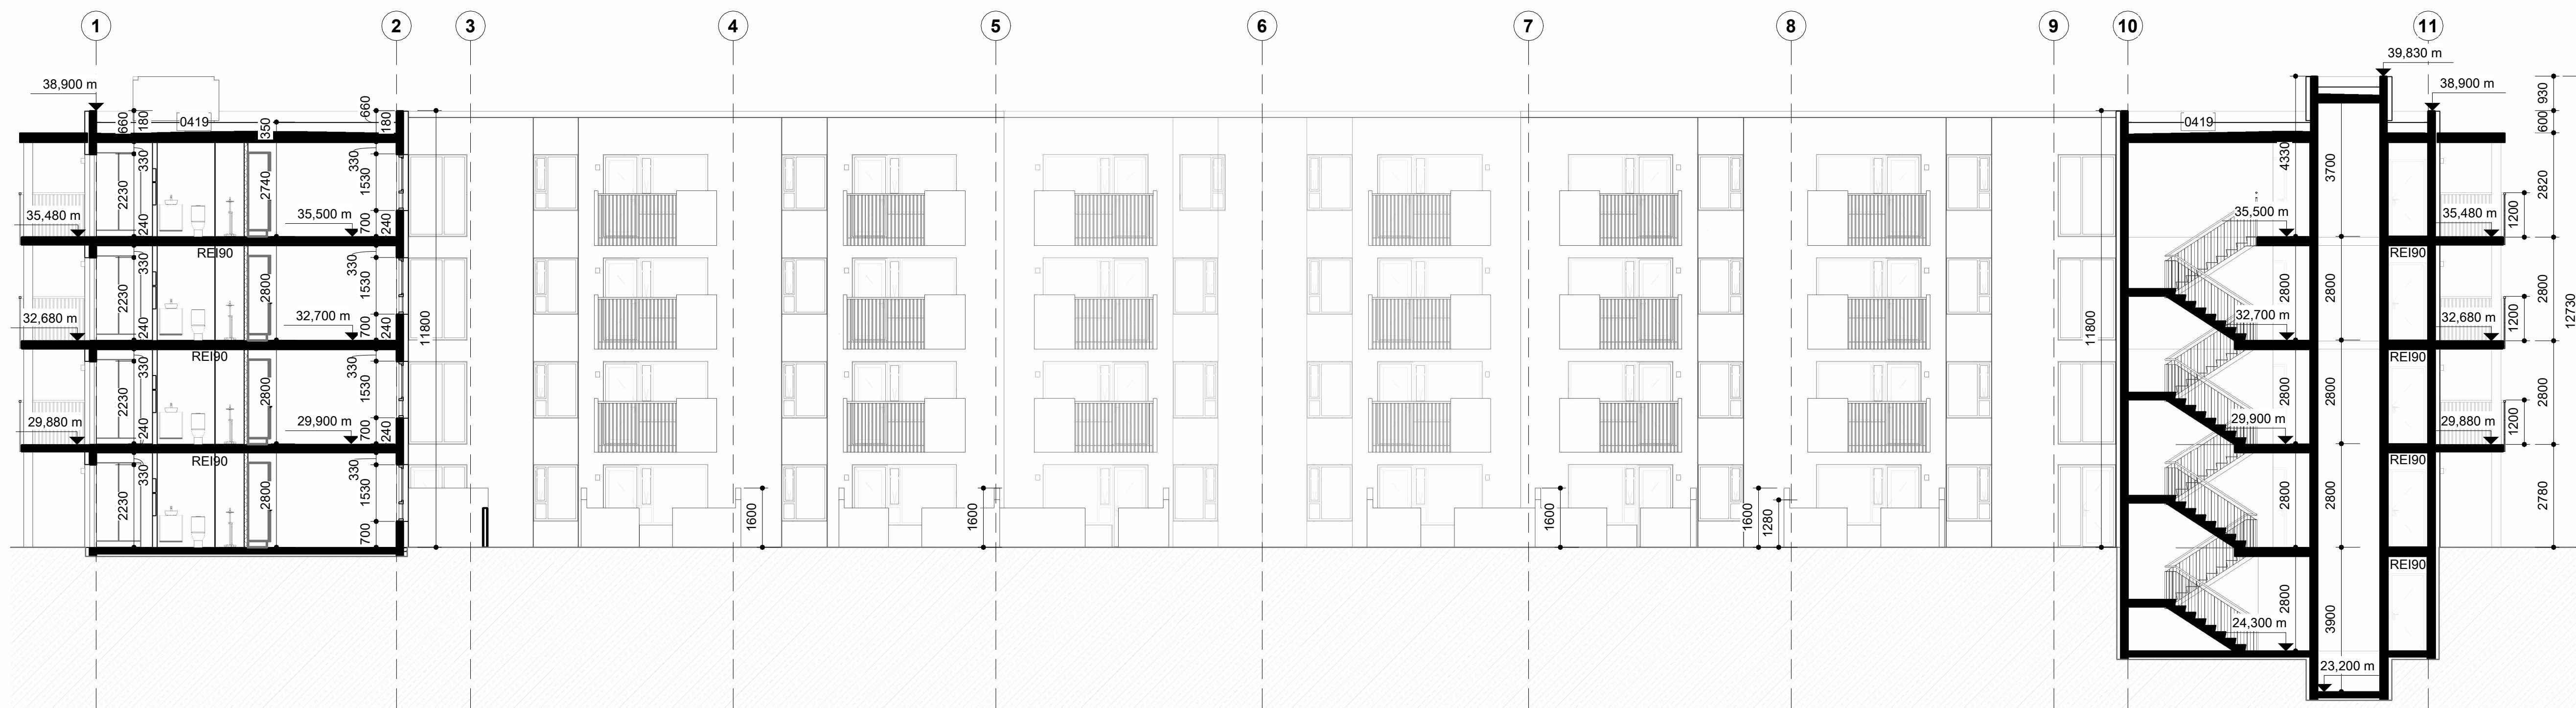

Snið B-B

B 15.08.2023 IJ Svalaveggir hækkaðir,
 hæðakátar
 svalaganga/svala leiðréttir,
 veggir sérafnotareita
 uppfærðir
 A 07.06.2021 HI Br.v.aths.bygg.fulltr.

BREYTINGAR

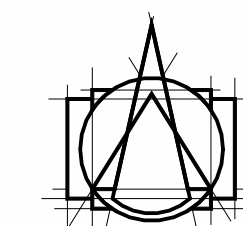


T.ark
 ARKITEKTAR
 HÁTÚNI 2b - 105 REYKJAVÍK
 Sími: 540 5700
 tark@tark.is - www.tark.is

VERKHEITI
Hringhamar 2, 221 Hafnarfj.
 Fjölbýlishús, mhl 01
 Aðaluppdrættir

VERK
 Sneiðingar A/B

MÁL:	1 : 100	ÞAGS.:	28.05.2021
HAUNAD:	ÁÁ	TEKNAÐ:	HI/IL
YFIRARÍÐ:	ISC	VERKINGUMER:	FL
VERKINGUMER:	753-16	TEKNINGANGUMER:	04 1.2-01
		GÍT:	B

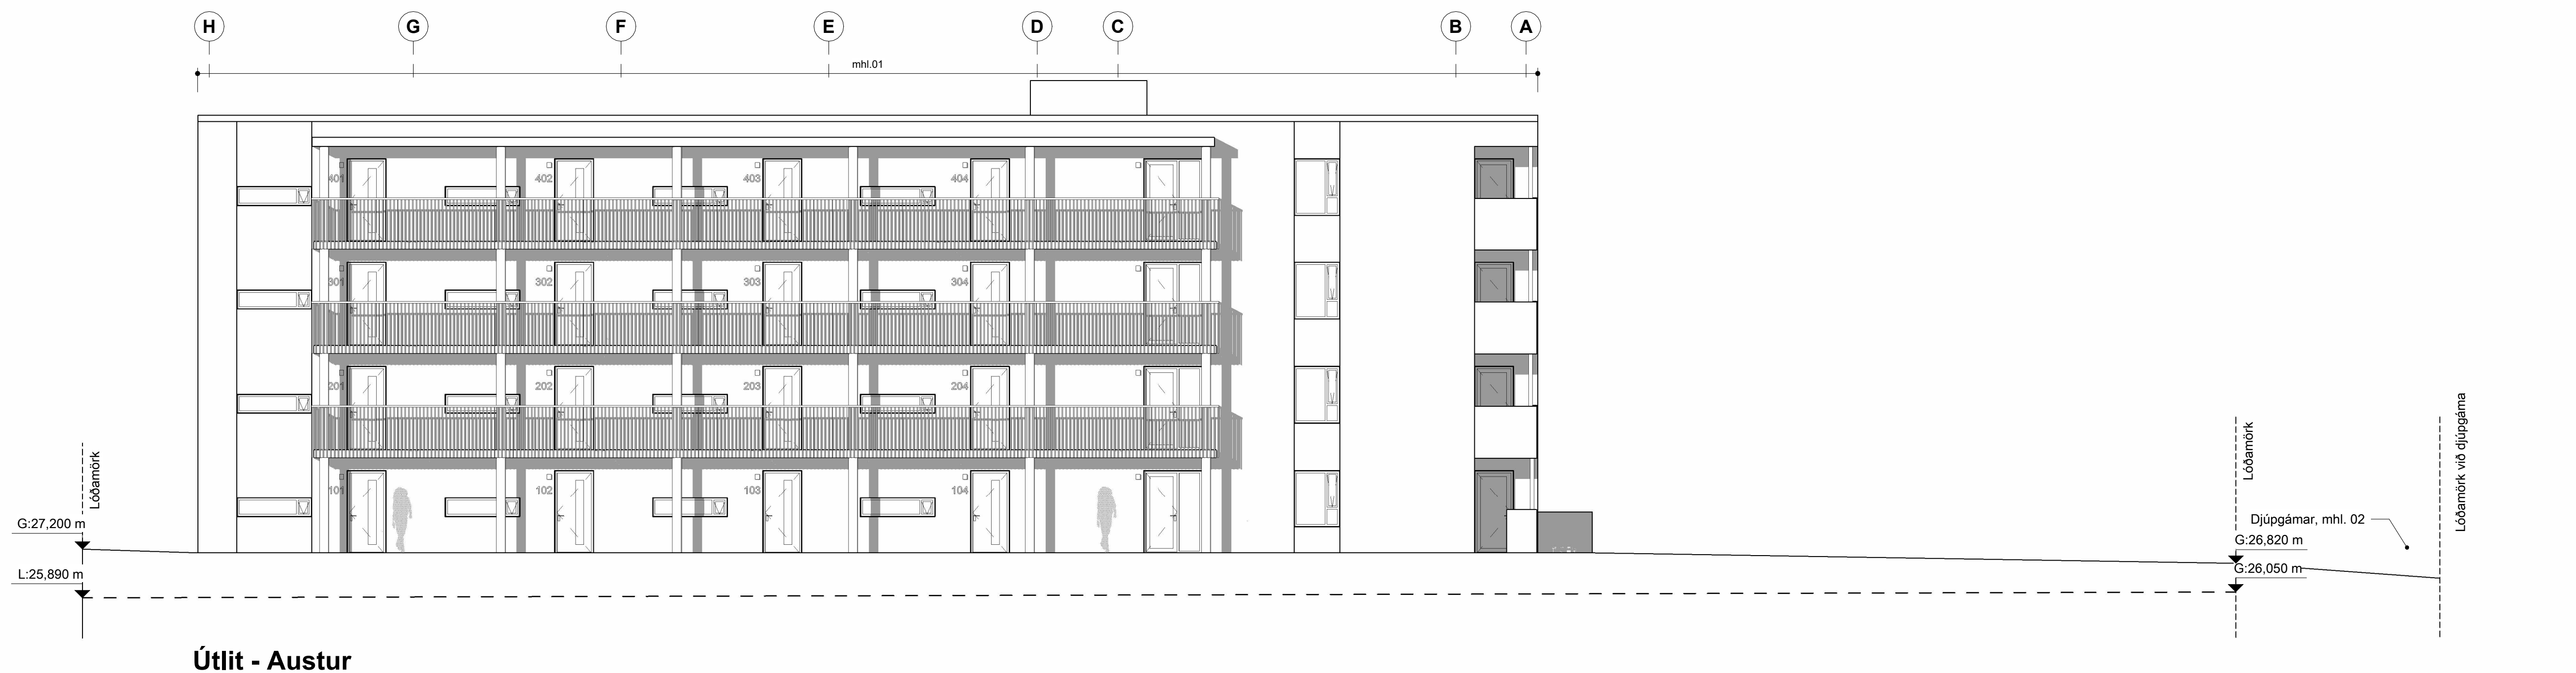


Útlit - Austur



Útlit - Norður

B 15.08.2023 IJ Svalaveggir steyptir og hækkaðir
 A 07.06.2021 HI Br.v.ath.bygg.fulltr.

BREYTINGAR

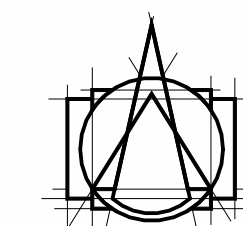

T.ark
 ARKITEKTAR
 HÁTÚNI 2b - 105 REYKJAVÍK
 Sími: 540 5700
 tark@tark.is - www.tark.is


VERKHEITI
Hringhamar 2, 221 Hafnarfj.
 Fjölbýlishús, mhl 01
 Aðaluppdrættir

VERK
 Útlit - Austur / Norður

MÁL:	1 : 100	ÞAGS.:	28.05.2021
ÞAKNAÐ:	ÁÁ	TEKNAÐ:	HI/IL
YFIRFARIR:	ISC		
VERKINGIMER:	753-16	FL. TEKNINGANGAMER:	04 1.3-01
		GÍT:	B




Útlit - Suður

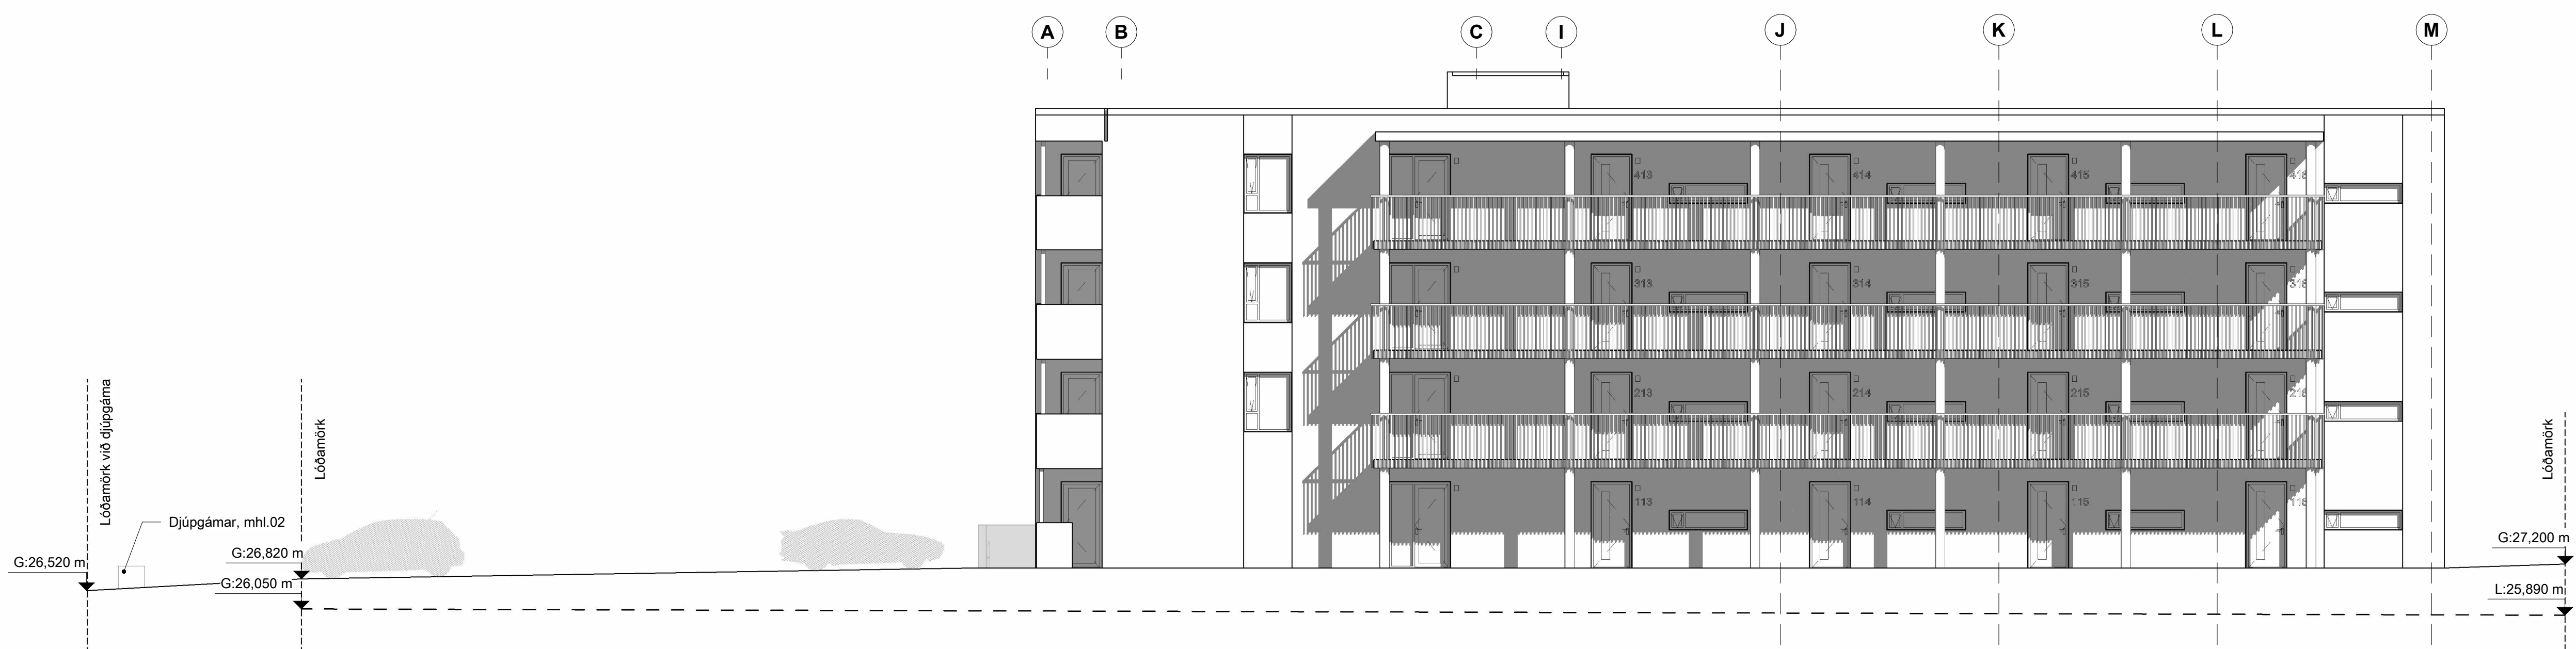

Útlit - Vestur

B 15.08.2023 IJ Svalaveggir hækkaðir, veggir séráfnótareita uppfærðir
 A 07.06.2021 HI Br.v.aths.bygg.fulltr.

BREYTINGAR

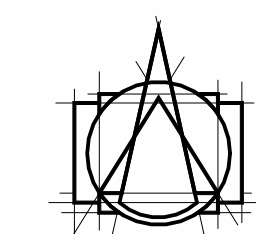

T.ark
 ARKITEKTAR
 HÁTÚNI 2b - 105 REYKJAVÍK
 Sími: 540 5700
 tark@tark.is - www.tark.is

VERKHEITI
Hringhamar 2, 221 Hafnarfj.
 Fjölbýlishús, mhl 01
 Aðaluppdrættir

VERK
 Útlit - Suður / Vestur

MÁL:	1 : 100	ÞAGS.:	28.05.2021
ÞAKNAÐ:	ÁÁ	TEKNAÐ:	HI/IL
YFIRFARIR:	ISC	FL. TEKNINGANGUMER:	04 1.3-02
VERKINGUMER:	753-16	GÍT:	B

