


ÖLL MÁL OG AÐSTÆÐUR ATHUGIST Á STAÐNUM  
 AÐUR EN SMÍÐI HEFST.  
 ÖHEIMILT ER AÐ MÆLA UPP AF TEIKNINGUM.  
 ASK ARKITEKTUM SKAL TILKYNNT UM  
 ÖSAMRÆMI OG VAFAATRÍÐI ER UPP KUNNA AÐ  
 KOMA.

TEIKNINGAR Í SAMRÆMI VIÐ AÐALTEIKNINGAR  
 SAMÞYKKTAR DAGS. 21.12.2021.

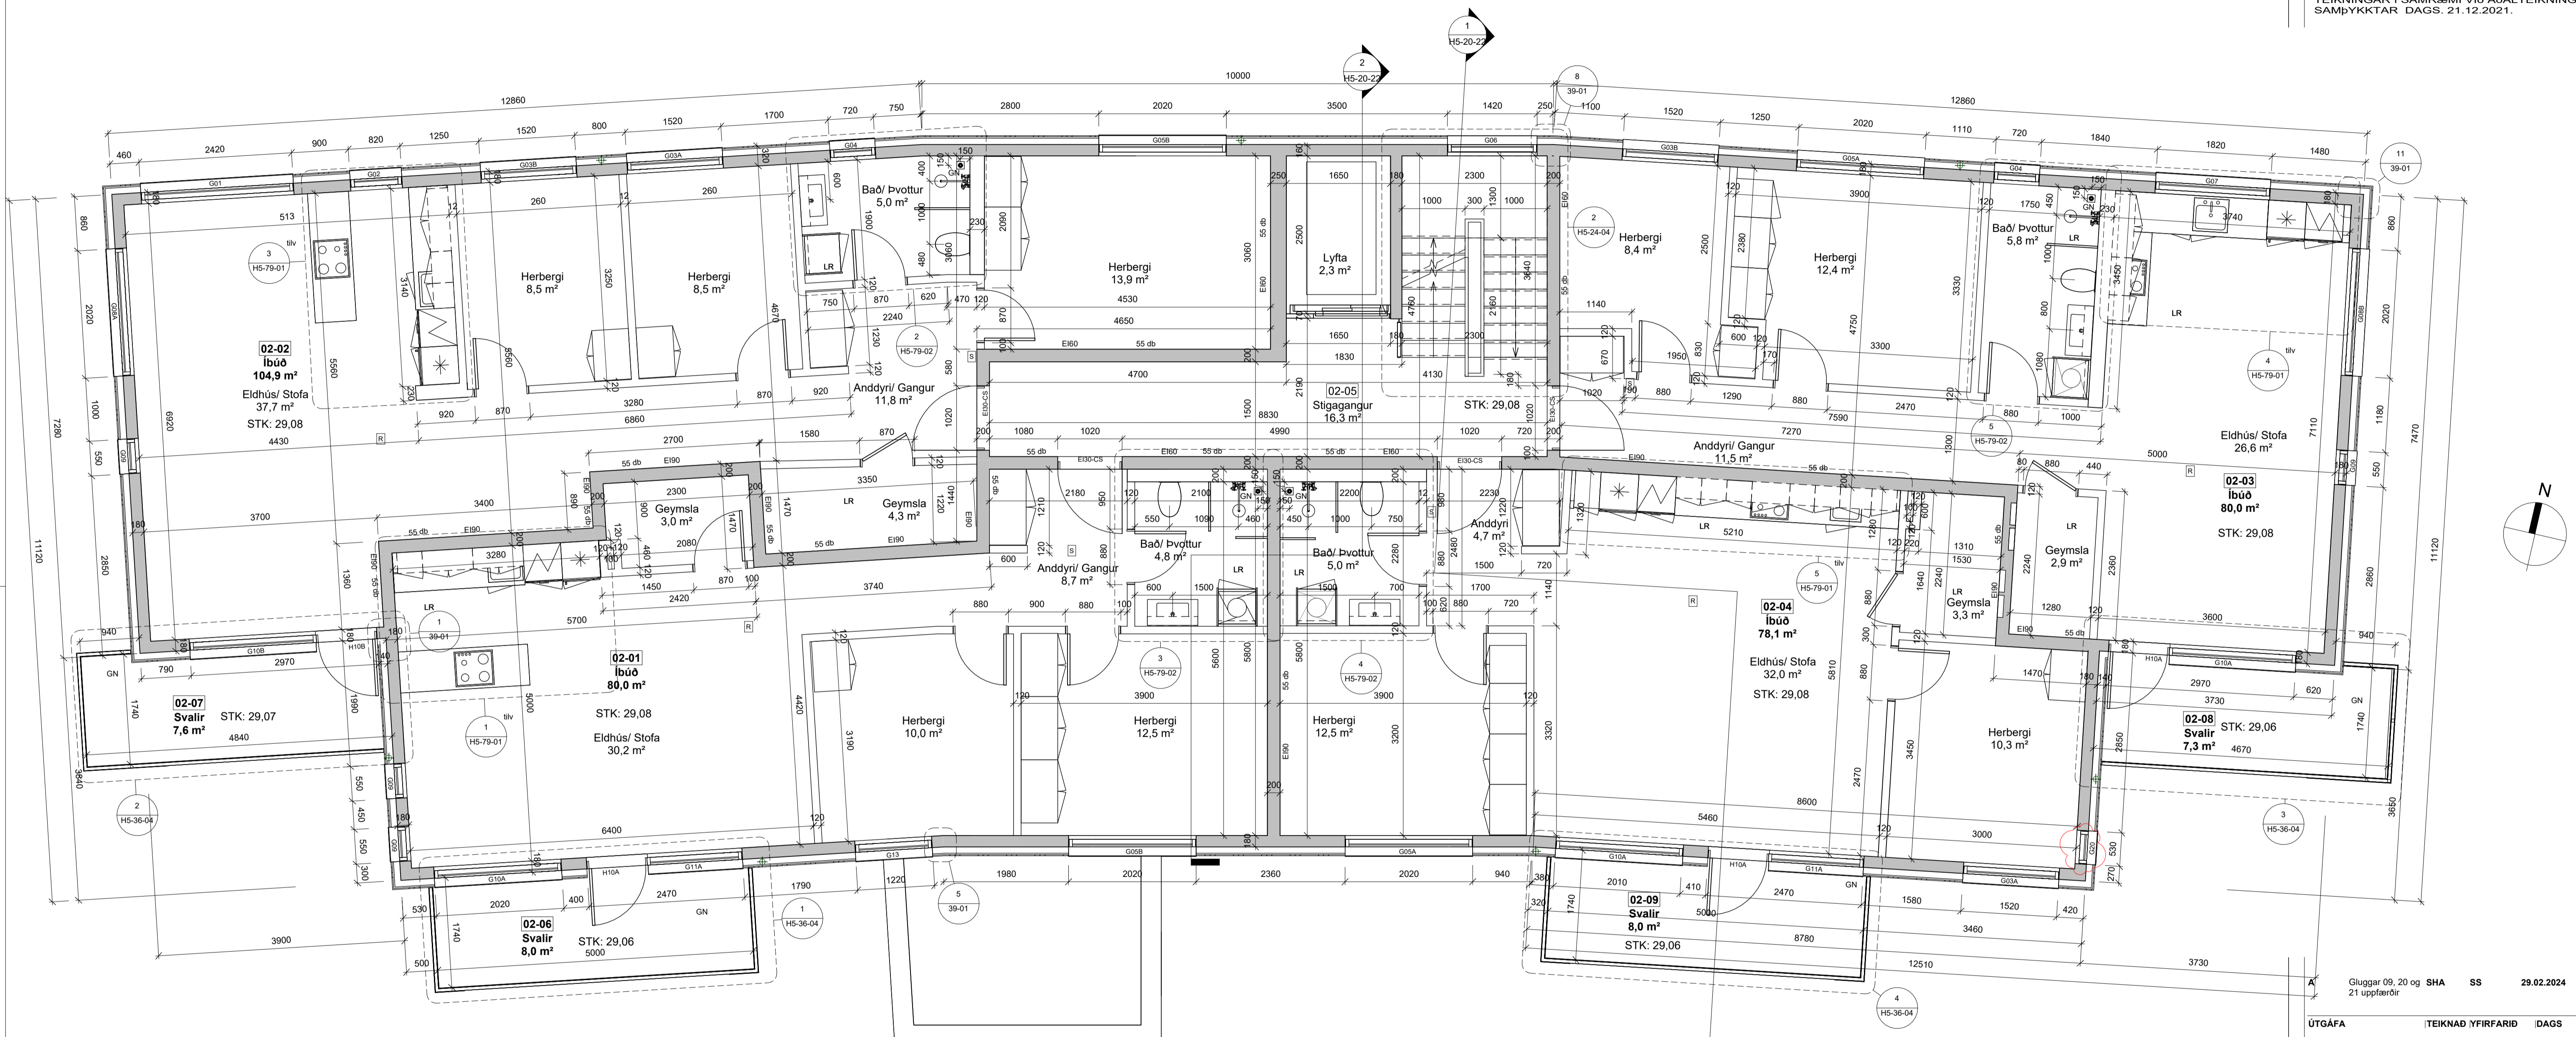

1 2. hæð  
 1 : 50

Gluggar 09, 20 og SHA SS 29.02.2024  
 21 upplærðir

ÚTGÁFA | TEIKNAD YFIRFARID | DAGS

ASK arkitektar ehf.  
 Gælgötu 9-101 Reykjavík  
 Sími 515 0300  
 www.ask.is  
 ARTUR AÐALHÖNDLUR



Sigurðug Sigurðardóttir Arkitekti F.A.L. M: 060767-6319  
 sigurdug@ask.is


VERKFERNI  
**HRINGHAMAR 3-5  
 HAFNARFJÖRÐUR**

TEGUND TEIKNINGAR  
 VERKTEIKNINGAR  
 HETI TEIKNINGAR  
 Grunnmynd 2.hæð

Hringhamar 5  
 VERK NÚM. 2119  
 AÐRÆKNI - NÚMÉR TEIKNINGAR H5-20-06

MKV. I A1  
 1 : 50  
 HANNAÐ SS  
 TEIKNAD SHA  
 YFIRF SS  
 DAGS 03.01.2022  
 ÚTGÁFA A

ÖLL MÁL OG AÐSTÆÐUR ER HÁÐ SAMÞYKKTAR ASK ARKITEKTUM. EKKI SKAL MÆLA UPP AF TEIKNINGUM.

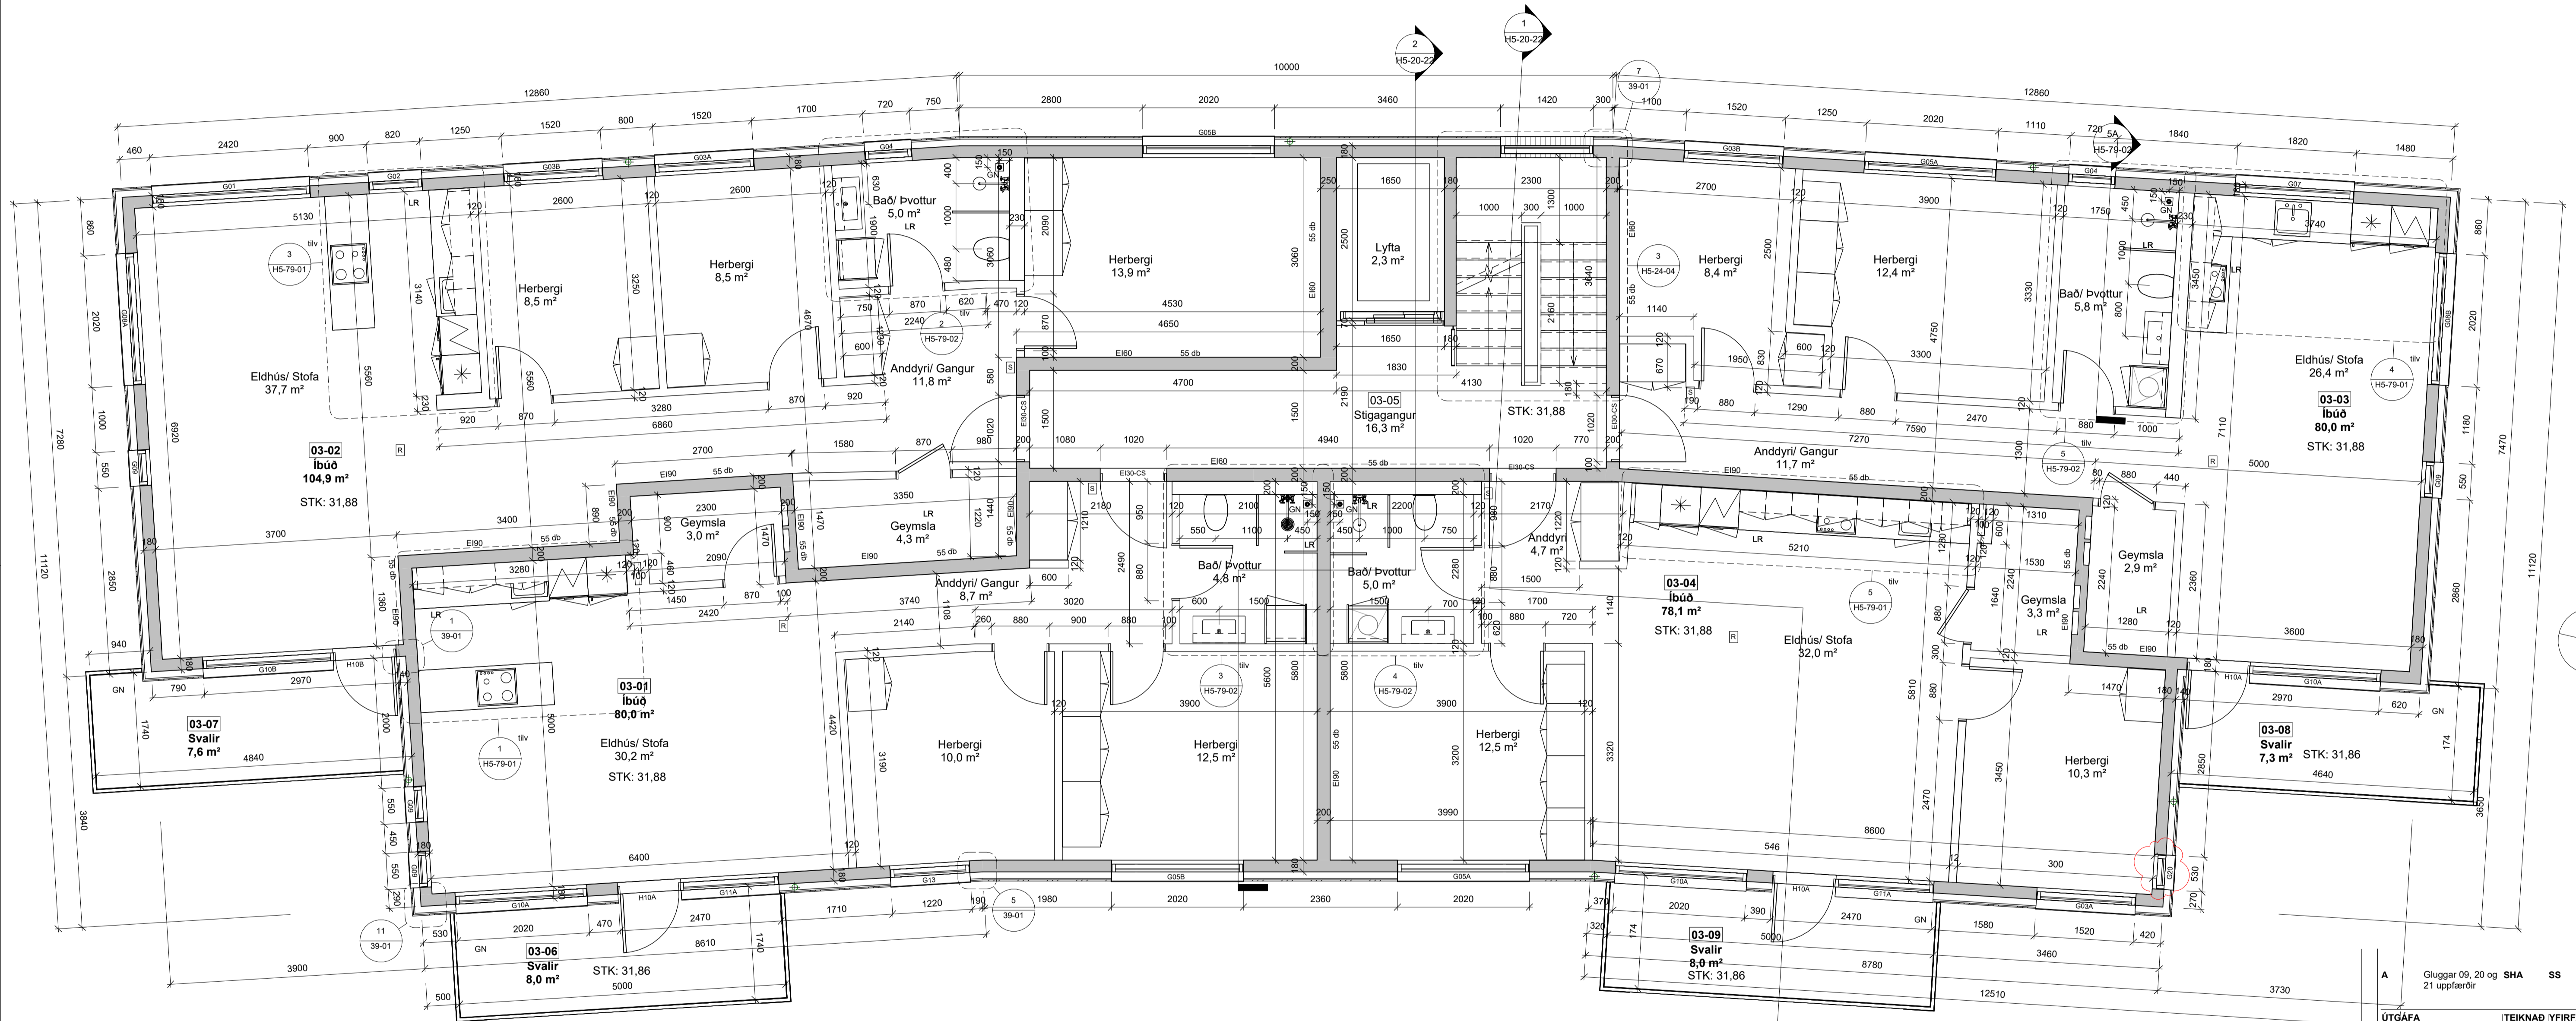



1 3. hæð  
1:50

A Gluggar 09, 20 og SHA SS 29.02.2024  
21 uppfærðir  
ÚTGÁFA | TEIKNAD YFIRFARID | DAGS

ASK arkitektar ehf.  
Gangvegur 9-101 Reykjavík  
Sími 515 0000  
www.ask.is  
ARTUR AÐALHÖNDLUR



Sigurtaug Sigurðsson dóttir	Arkitekti F.A.I.	hl. 066767-6319
VERKFERNI	HRINGHAMAR 3-5 HAFNARFJÖRÐUR	SKV. I A1 1:50
TEIKNINGAR	VERKTEIKNINGAR	HANNAÐ SS
HEITI TEIKNINGAR	Grunnmynd 3.hæð	TEIKNAD SHA
Hringhamar 5		YFIRF. SS
VERK NÚM.	2119	DAGS 03.01.2022
AUÐKERNI - NÚMÉR TEIKNINGAR	H5-20-07	ÚTGÁFA A

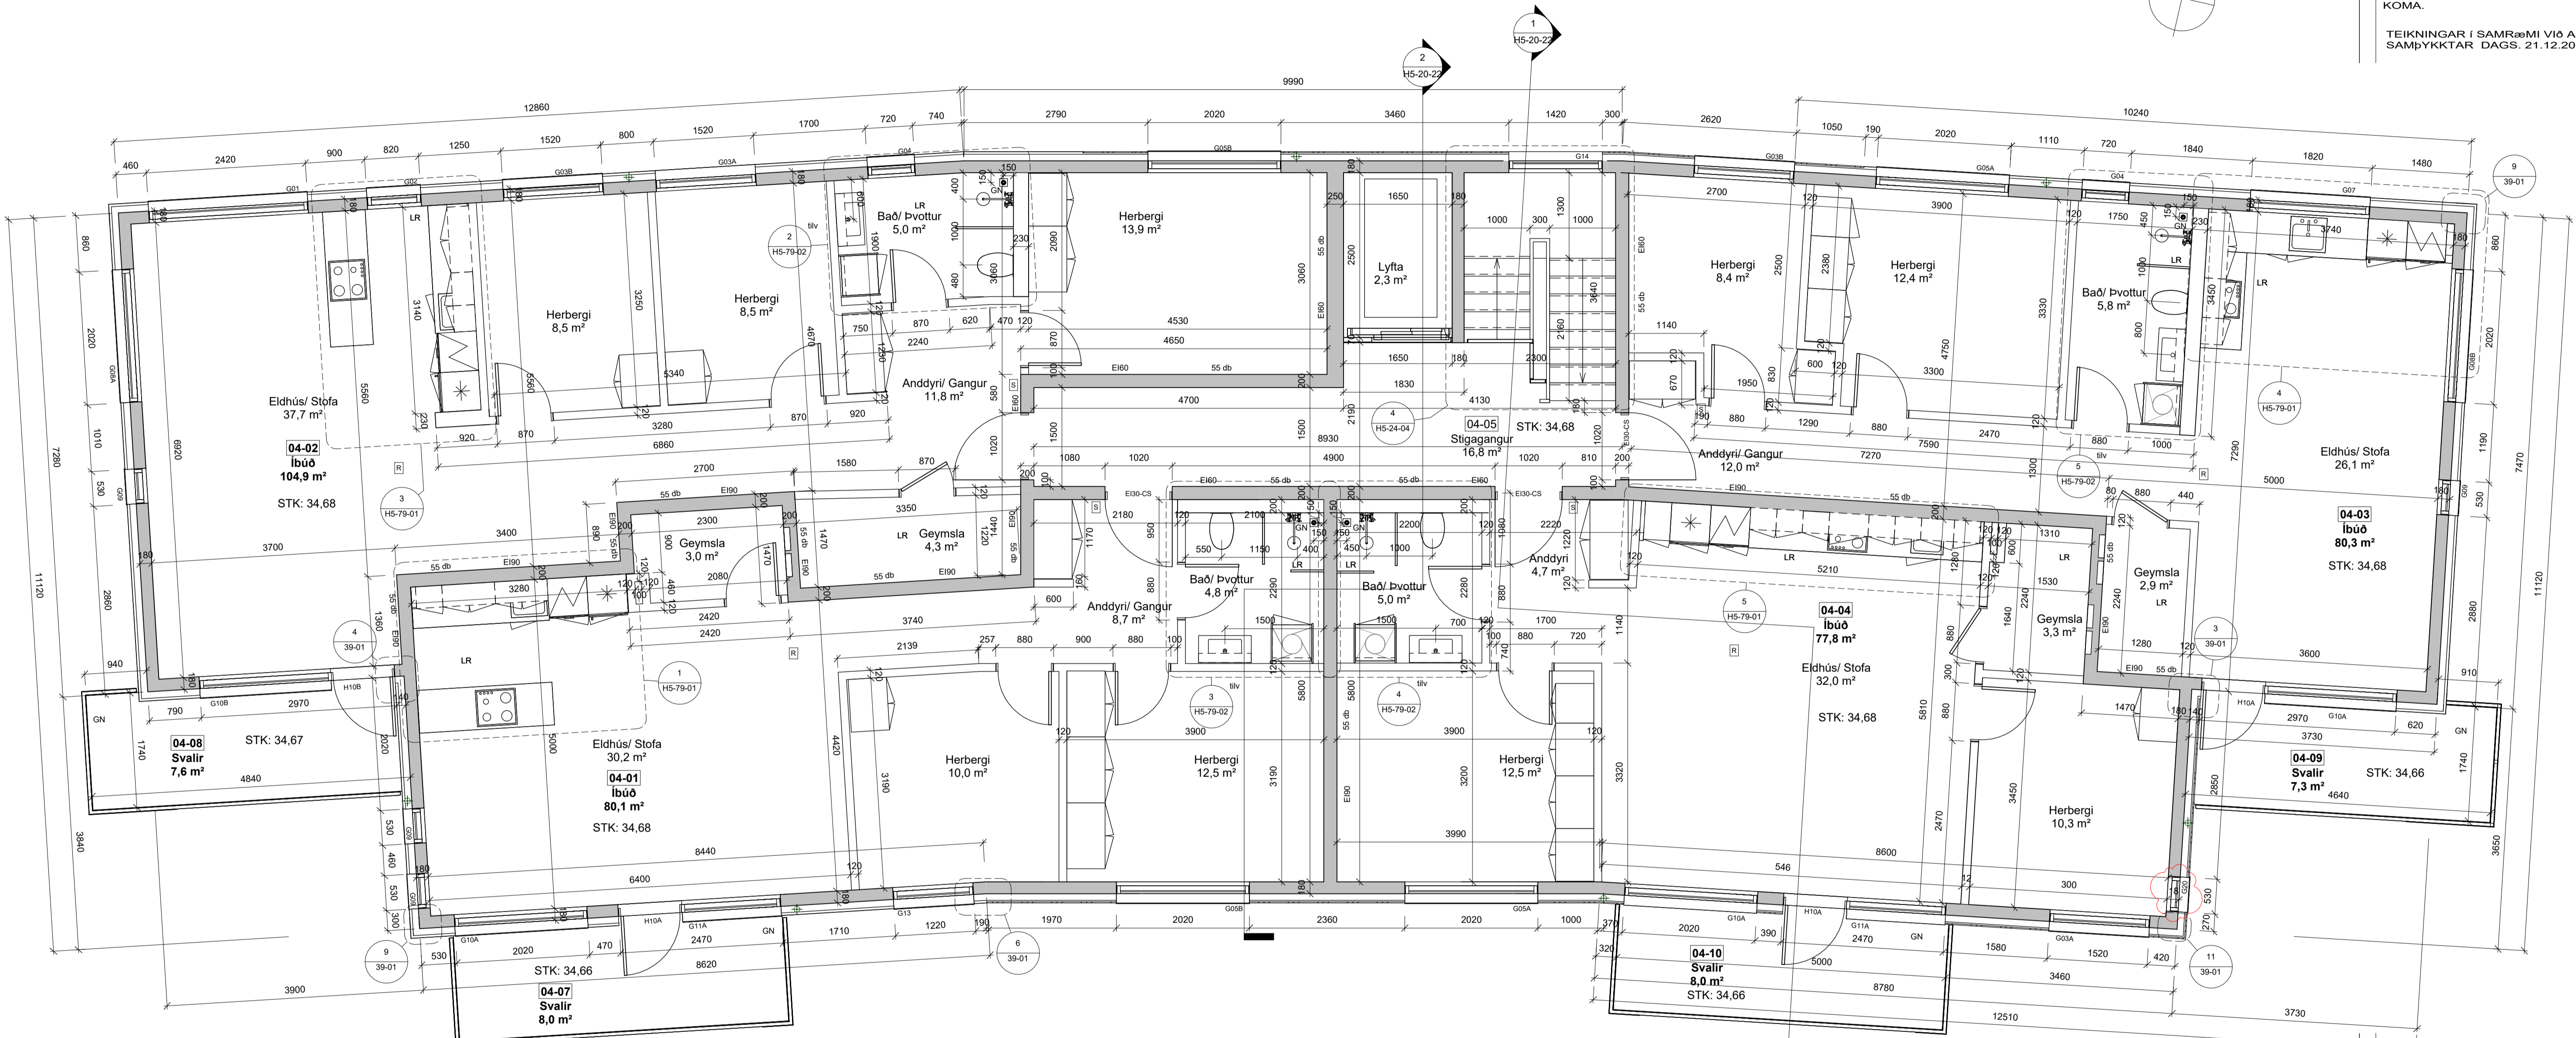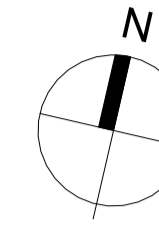

1 4. hæð  
1 : 50

A Gluggar 09, 20 og SHA SS 29.02.2024  
21 uppfærðir

ÚTGÁFA | TEIKNAD YFIRFARID | DAGS

ASK arkitektar ehf.  
Geisluhlíð 9-101 Reykjavík  
Sími 515 0300  
www.ask.is  
ARTUR ADALHÖNDLUR



Sigurðug Sigurðardóttir Arkitekt F.A.L. Sími 066767-6319  
sigurdug@ask.is

VERKINI  
HRINGHAMAR 3-5  
HAFNARFJÖRÐUR

TEGUND TEIKNINGAR  
VERKTEIKNINGAR  
HEITI TEIKNINGAR  
Grunnmynd 4.hæð

Hringhamar 5

VERK NÚM. 2119 AUKRENNI - NÚMÉR TEIKNINGAR H5-20-08 ÚTGÁFA A

MKV. I A1	1 : 50
HANNAÐ	SS
TEIKNAD	SHA
YFIRF.	SS
DAGS	03.01.2022
ÚTGÁFA	A

ÖLL MÁL OG AÐSTÆÐUR ATHUGIST Á STAÐNUM  
 AÐUR EN SMÍÐI HEFST.  
 ÖHEIMILT ER AÐ MÆLA UPP AF TEIKNINGUM.  
 ASK ARKITEKTUM SKAL TILKYNNT UM  
 ÖSAMRÆMI OG VAFAAFRIDDI ER UPP KUNNA AÐ  
 KOMA.

TEIKNINGAR Í SAMRÆMI VIÐ AÐALTEIKNINGAR  
 SAMÞYKKTAR DAGS. 21.12.2021.

Stigabreidd 1000mm  
 Uppstig 175mm  
 Framstig 280mm  
 Innskot 30mm  
 Handlisti 50mm  
 Pílárar 8mm

Handrið er málað stál.  
 Handrið er fest í steypu.  
 Handlisti er timbur.  
 Handlisti er samfelldur.

Bil milli pílára í stíghandriði má aldrei  
 vera stærra en 89 mm.

ÚTGÁFA | TEIKNAD YFIRFARID | DAGS

ASK arkitektar ehf.  
 Geilögju 9-101 Reykjavík  
 Sími 515 0300  
 www.ask.is



Sigurðug Sigurðardóttir | Arkitekti F.A.I. | Sími 060767-6319 | sigur@ask.is

VERKEFNI  
**HRINGHAMAR 3-5  
 HAFNARFJÖRÐUR**

TEGUND TEIKNINGAR  
**VERKTEIKNINGAR**  
 HETI TEIKNINGAR  
 Stigi





Hringhamar 5

VERK NÚM.  
**2119**

AUDKERNI - NÚMÉR TEIKNINGAR  
**H5-24-03**






MKV. I A1  
 1 : 20  
 MANNAD  
 SS  
 TEIKNAD  
 SHA  
 YFIR  
 SS  
 DAGS  
 11.04.2024  
 ÚTGÁFA

© ÖLL AFRÖT OG AFRITUN TEIKNINGAR ER HÁÐ SAMÞYKKTU ASK ARKITEKTA. EKKI SKAL MÆLA UPP AF TEIKNINGU.

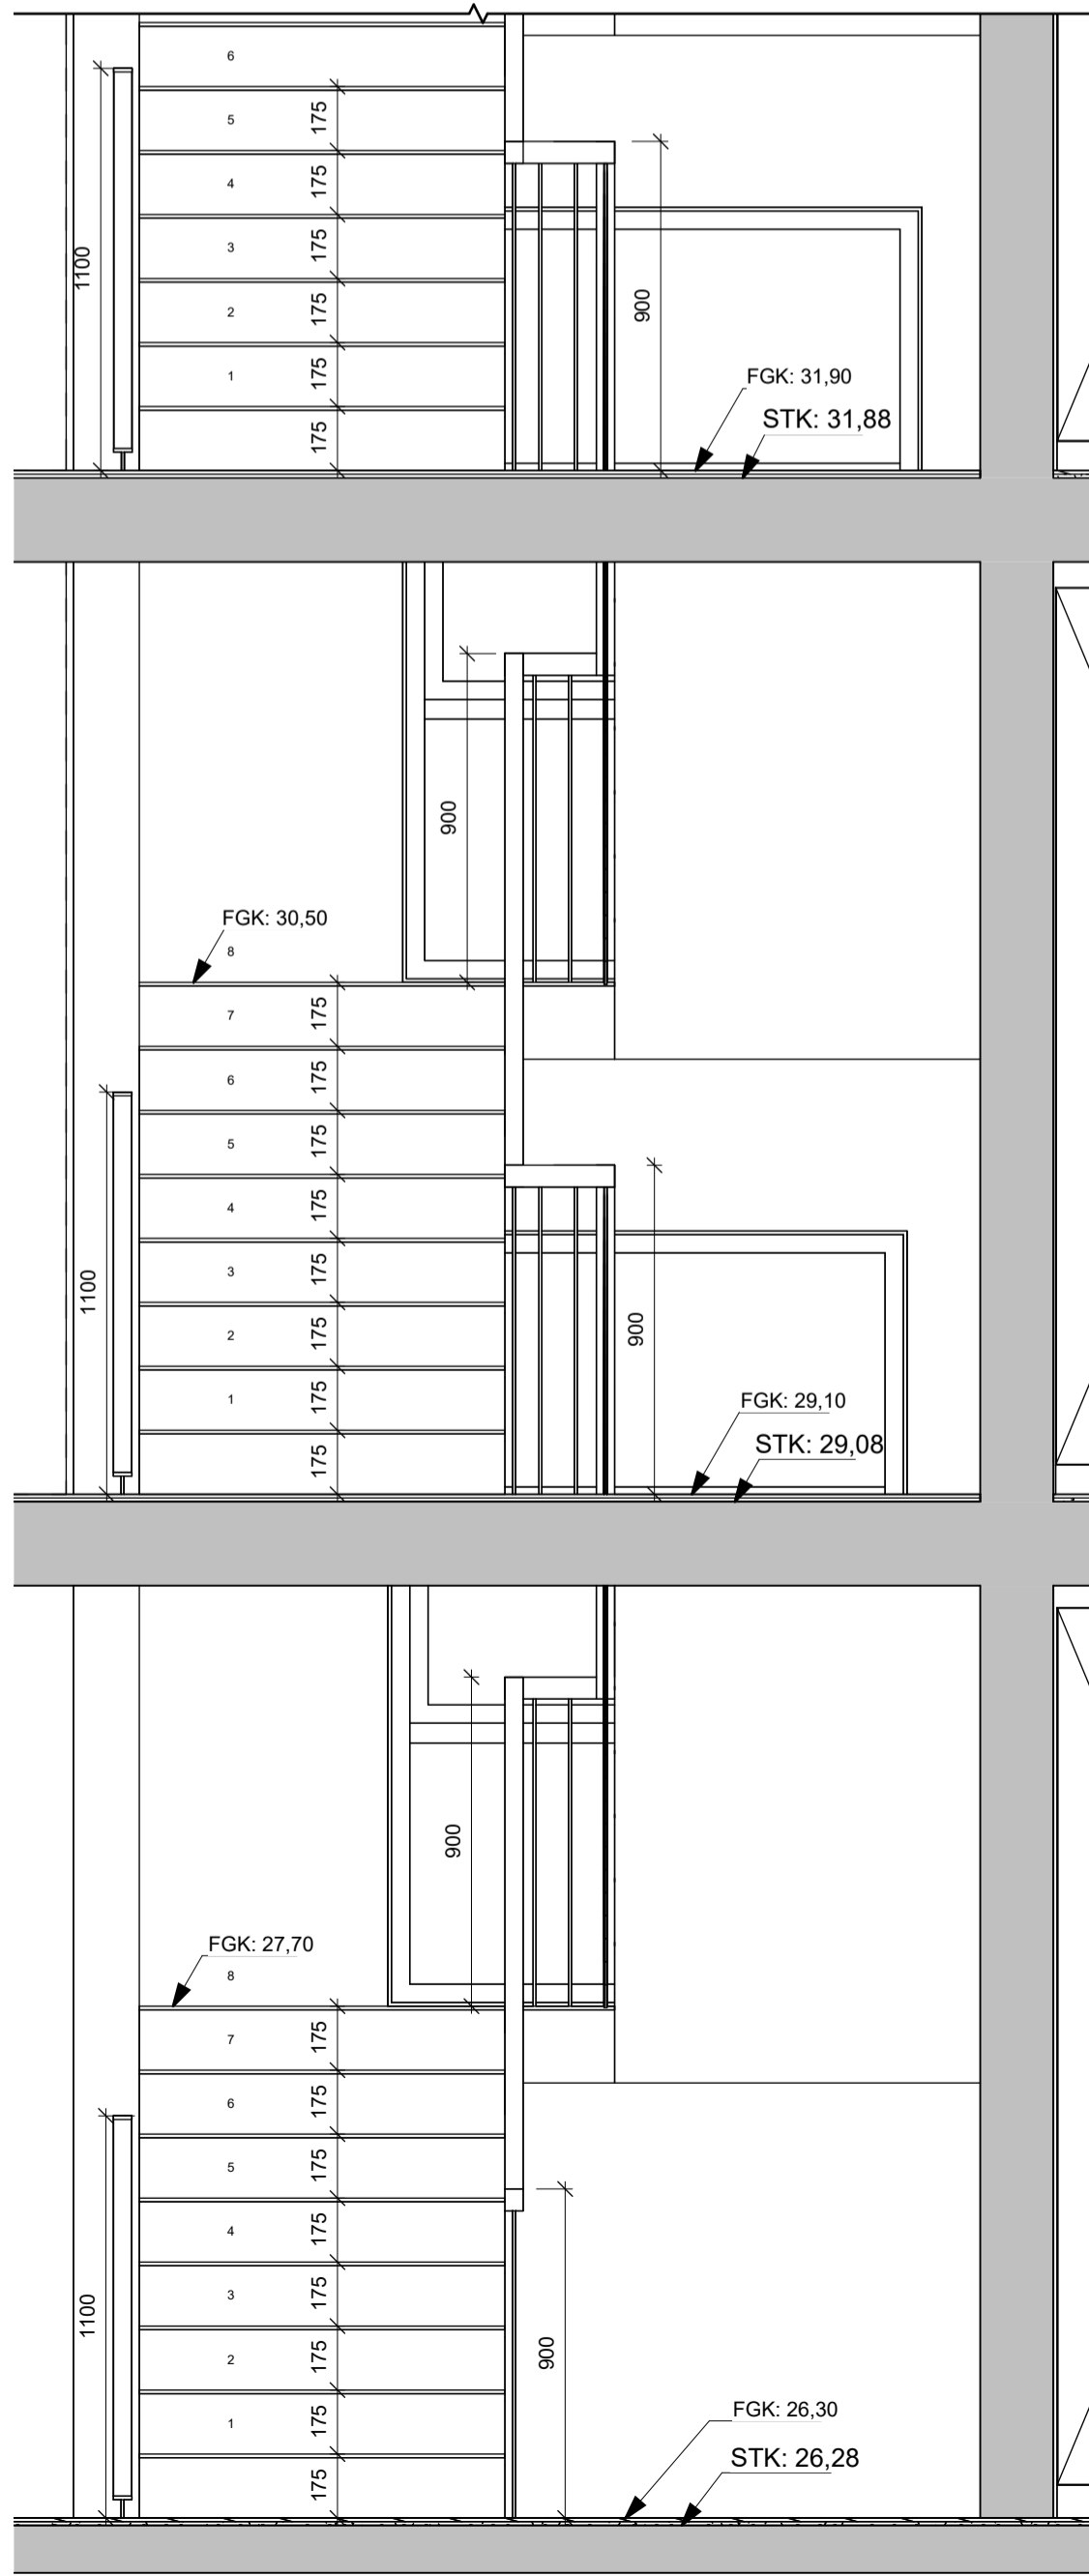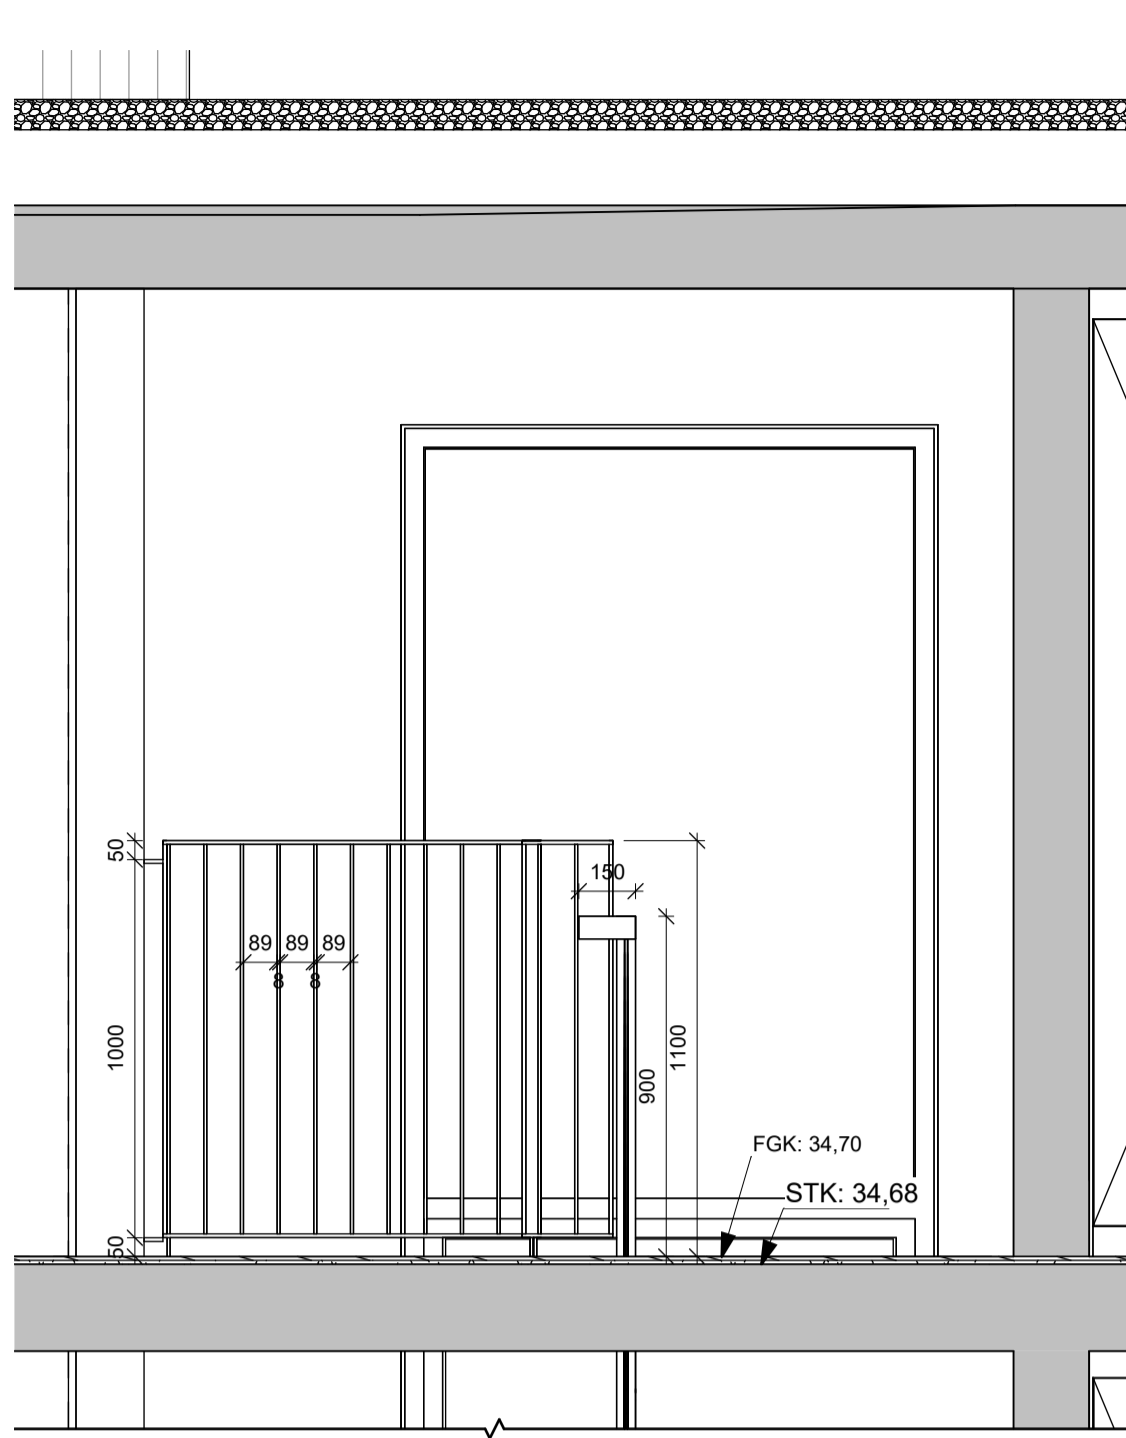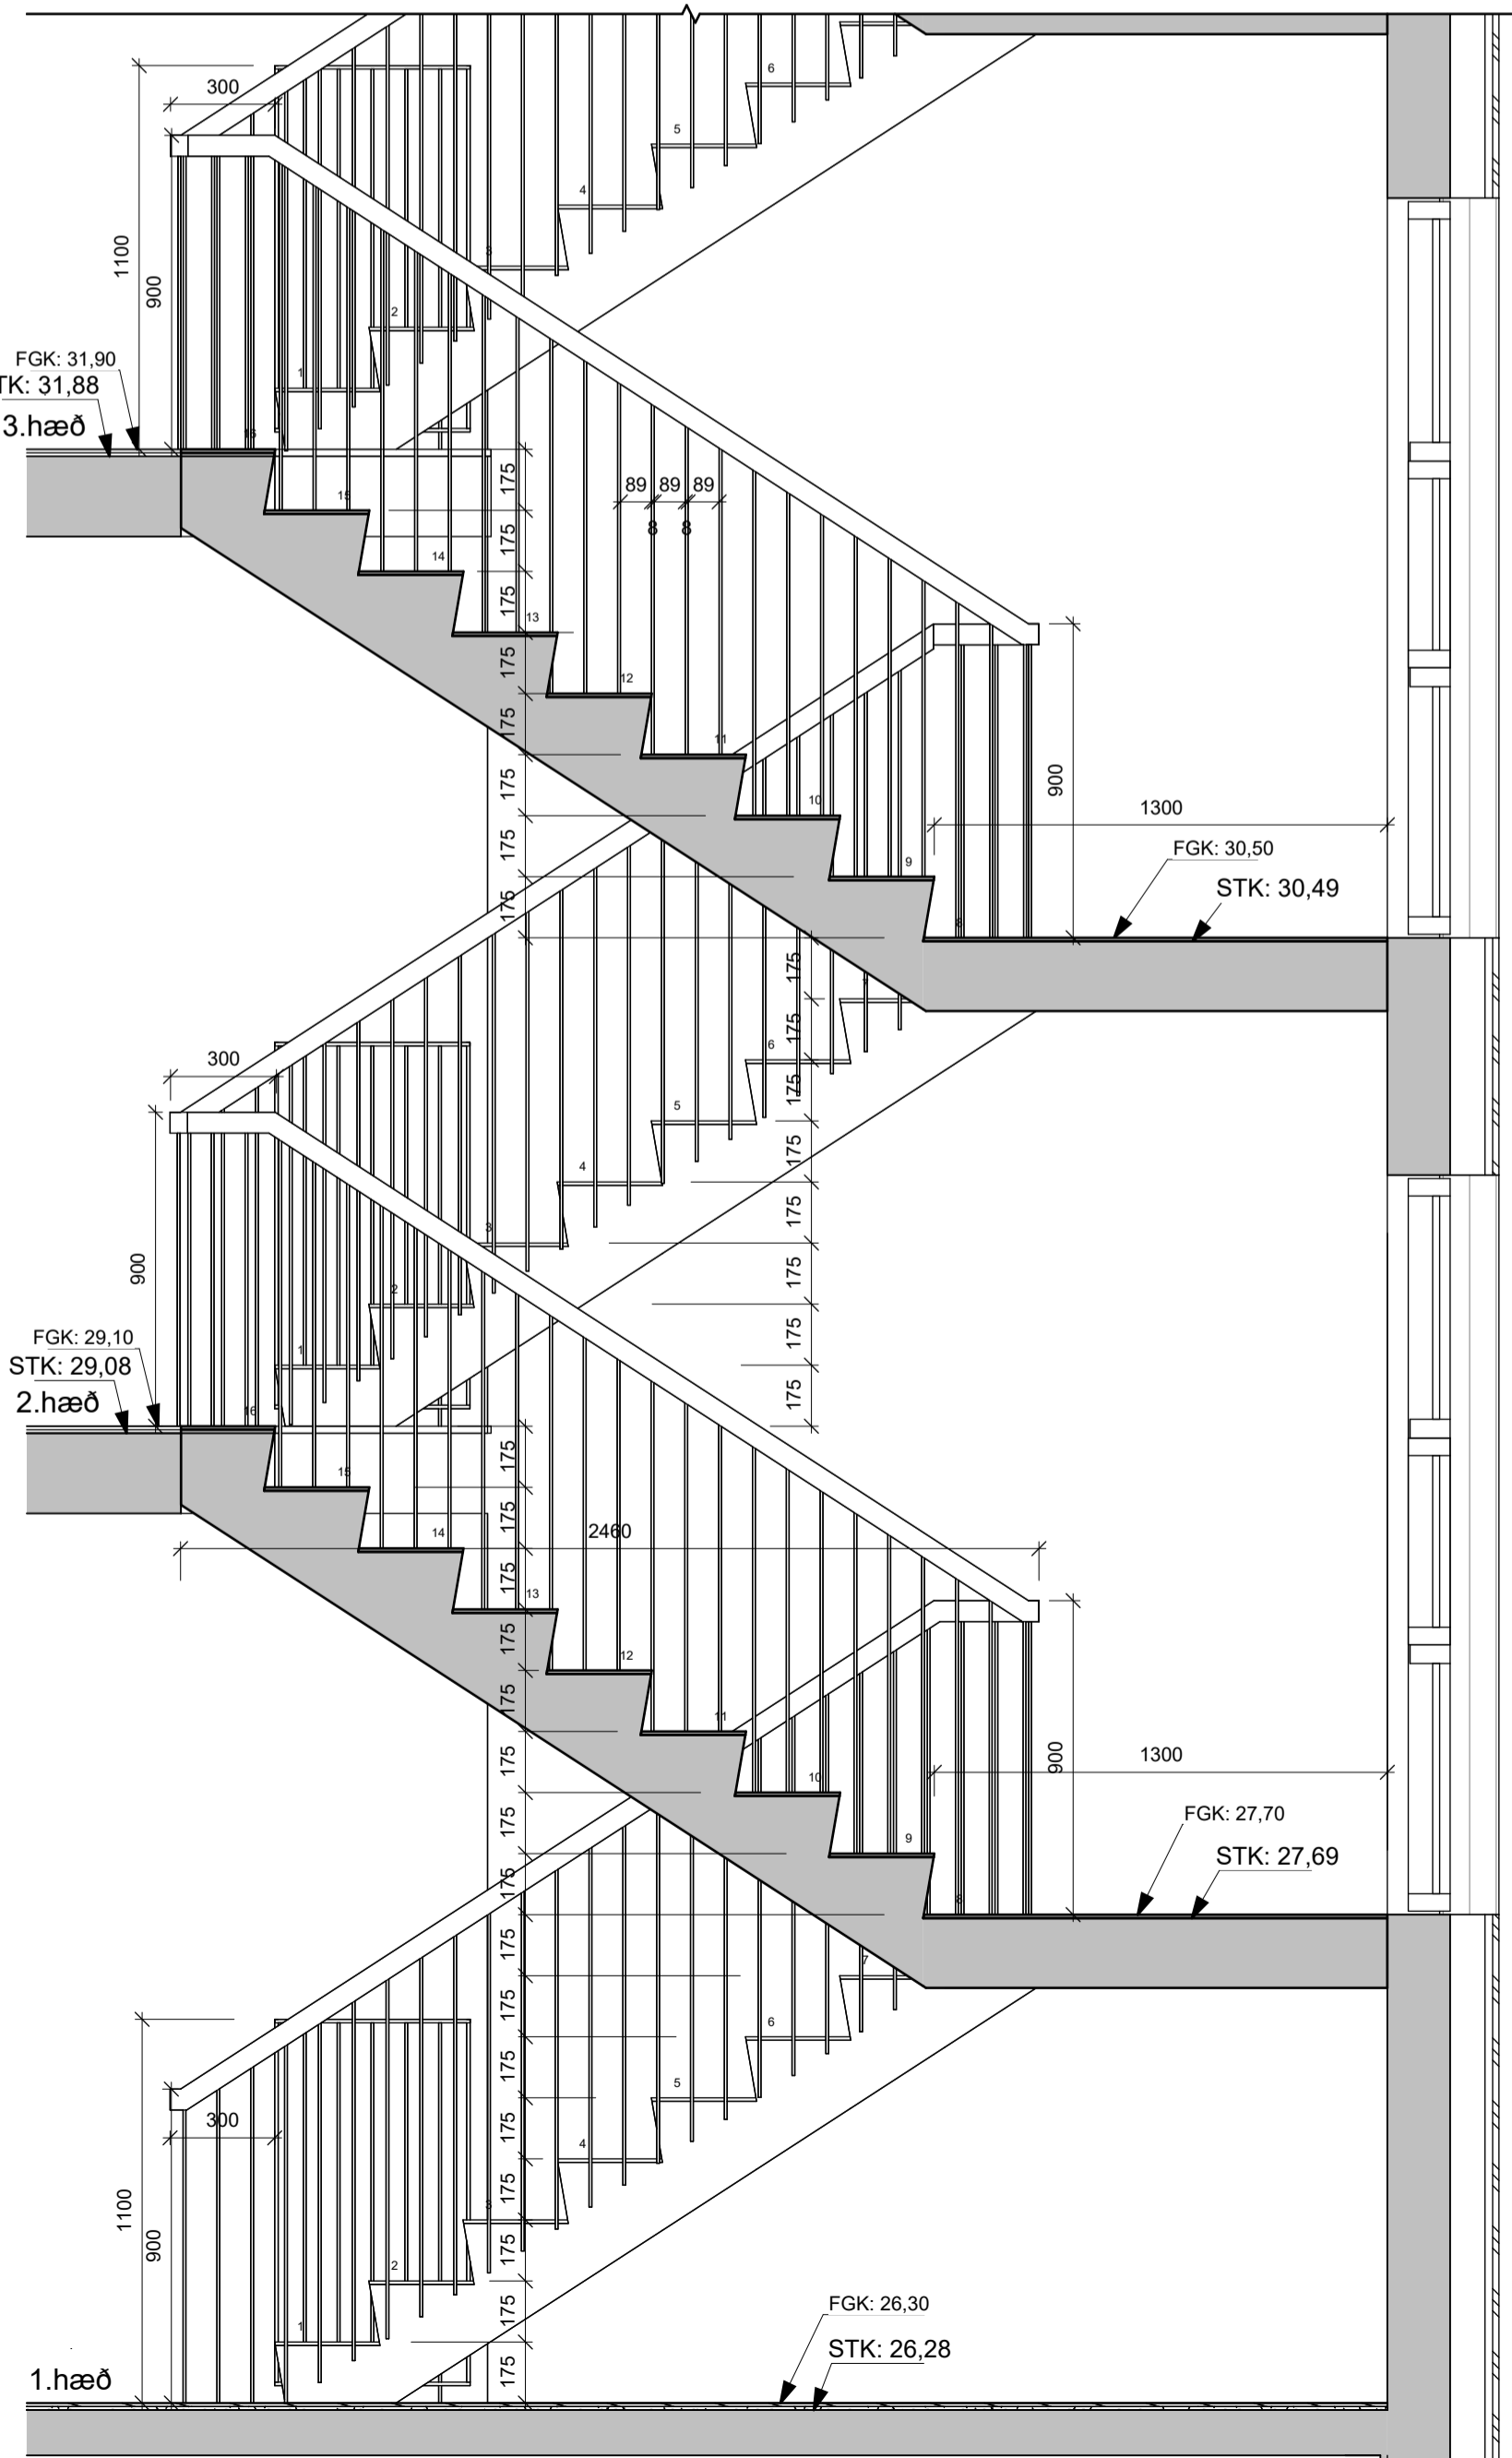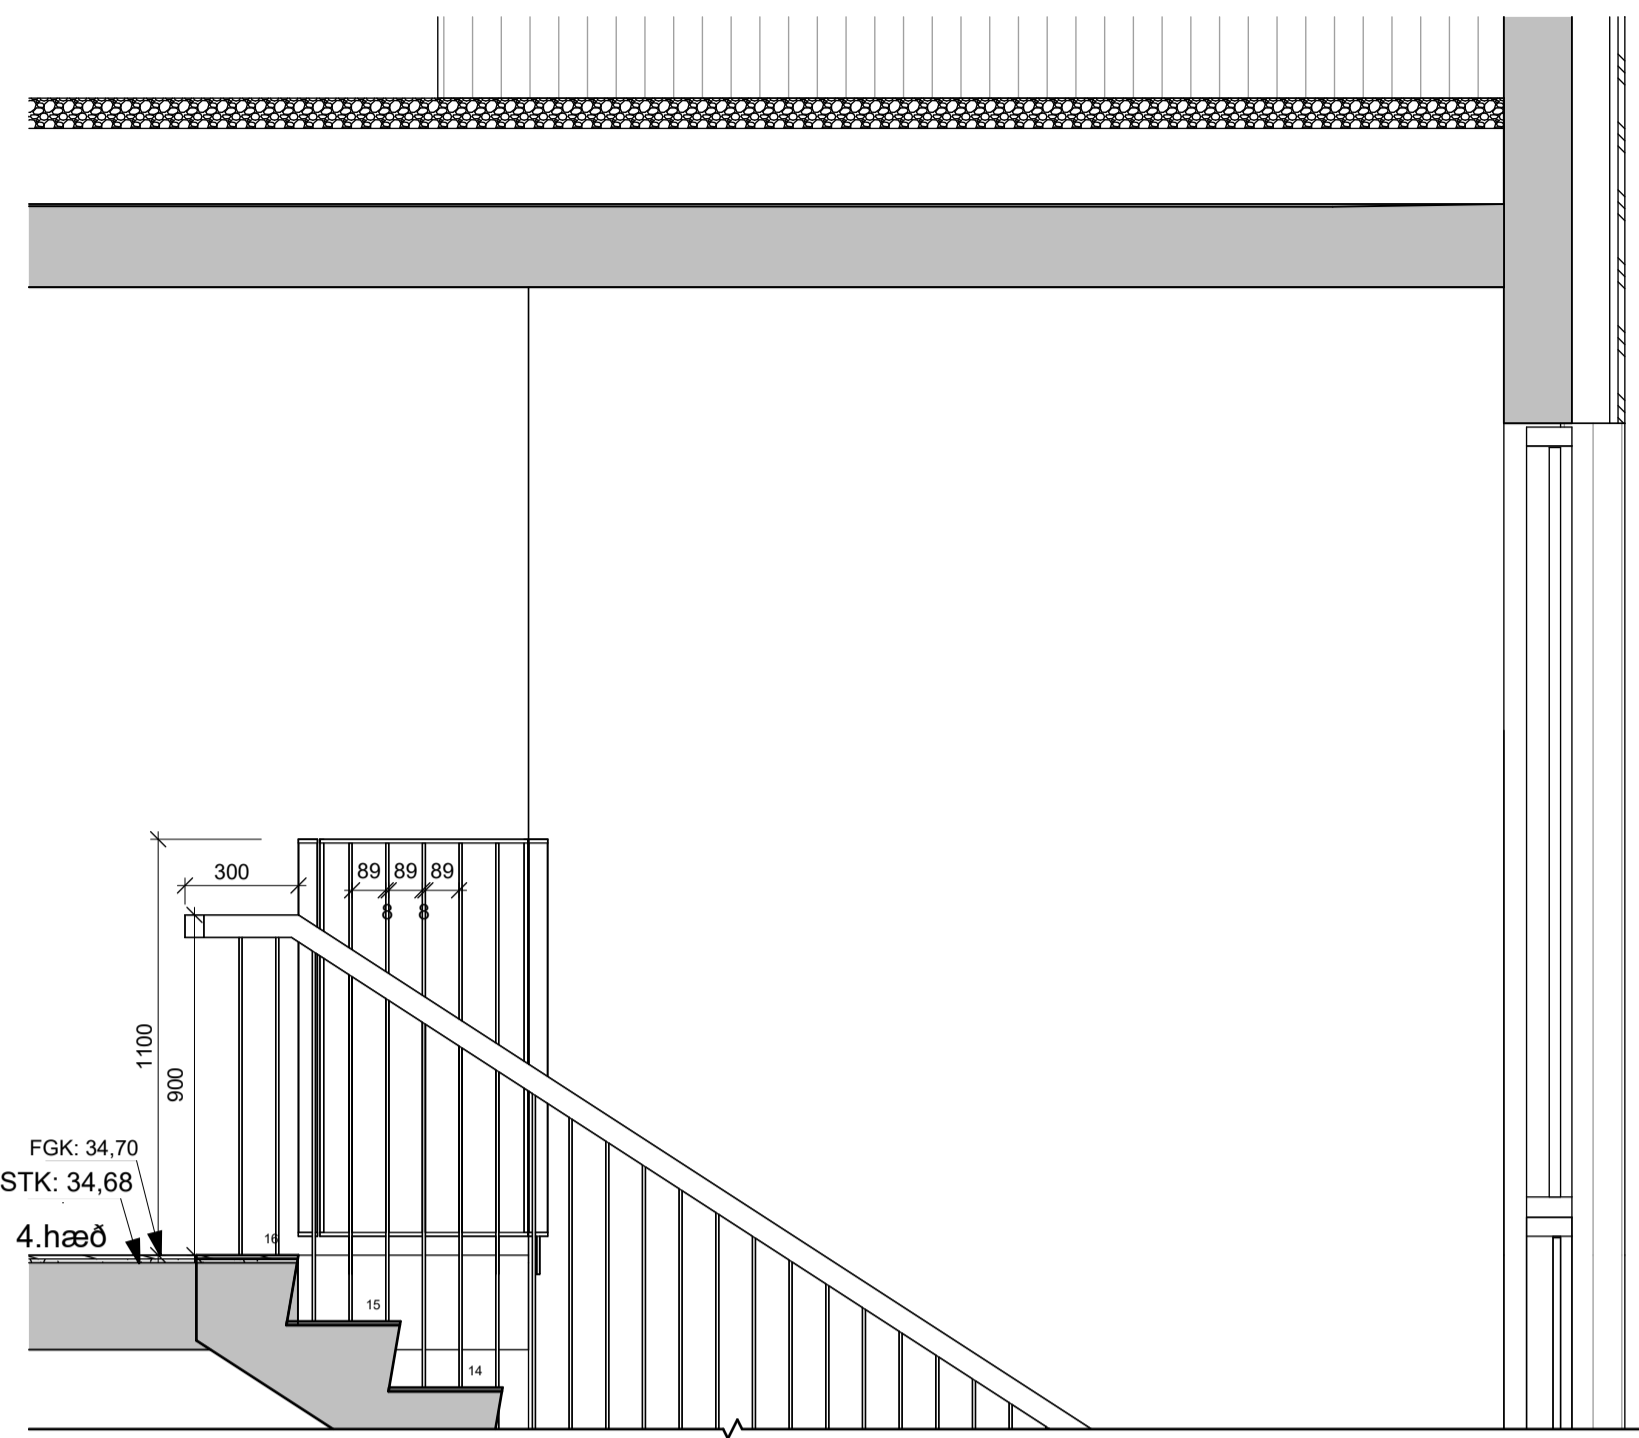


1 Snið  
1 : 20


2 Framan við stiga  
1 : 20

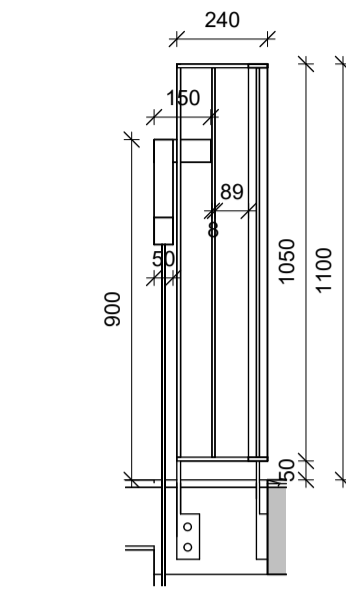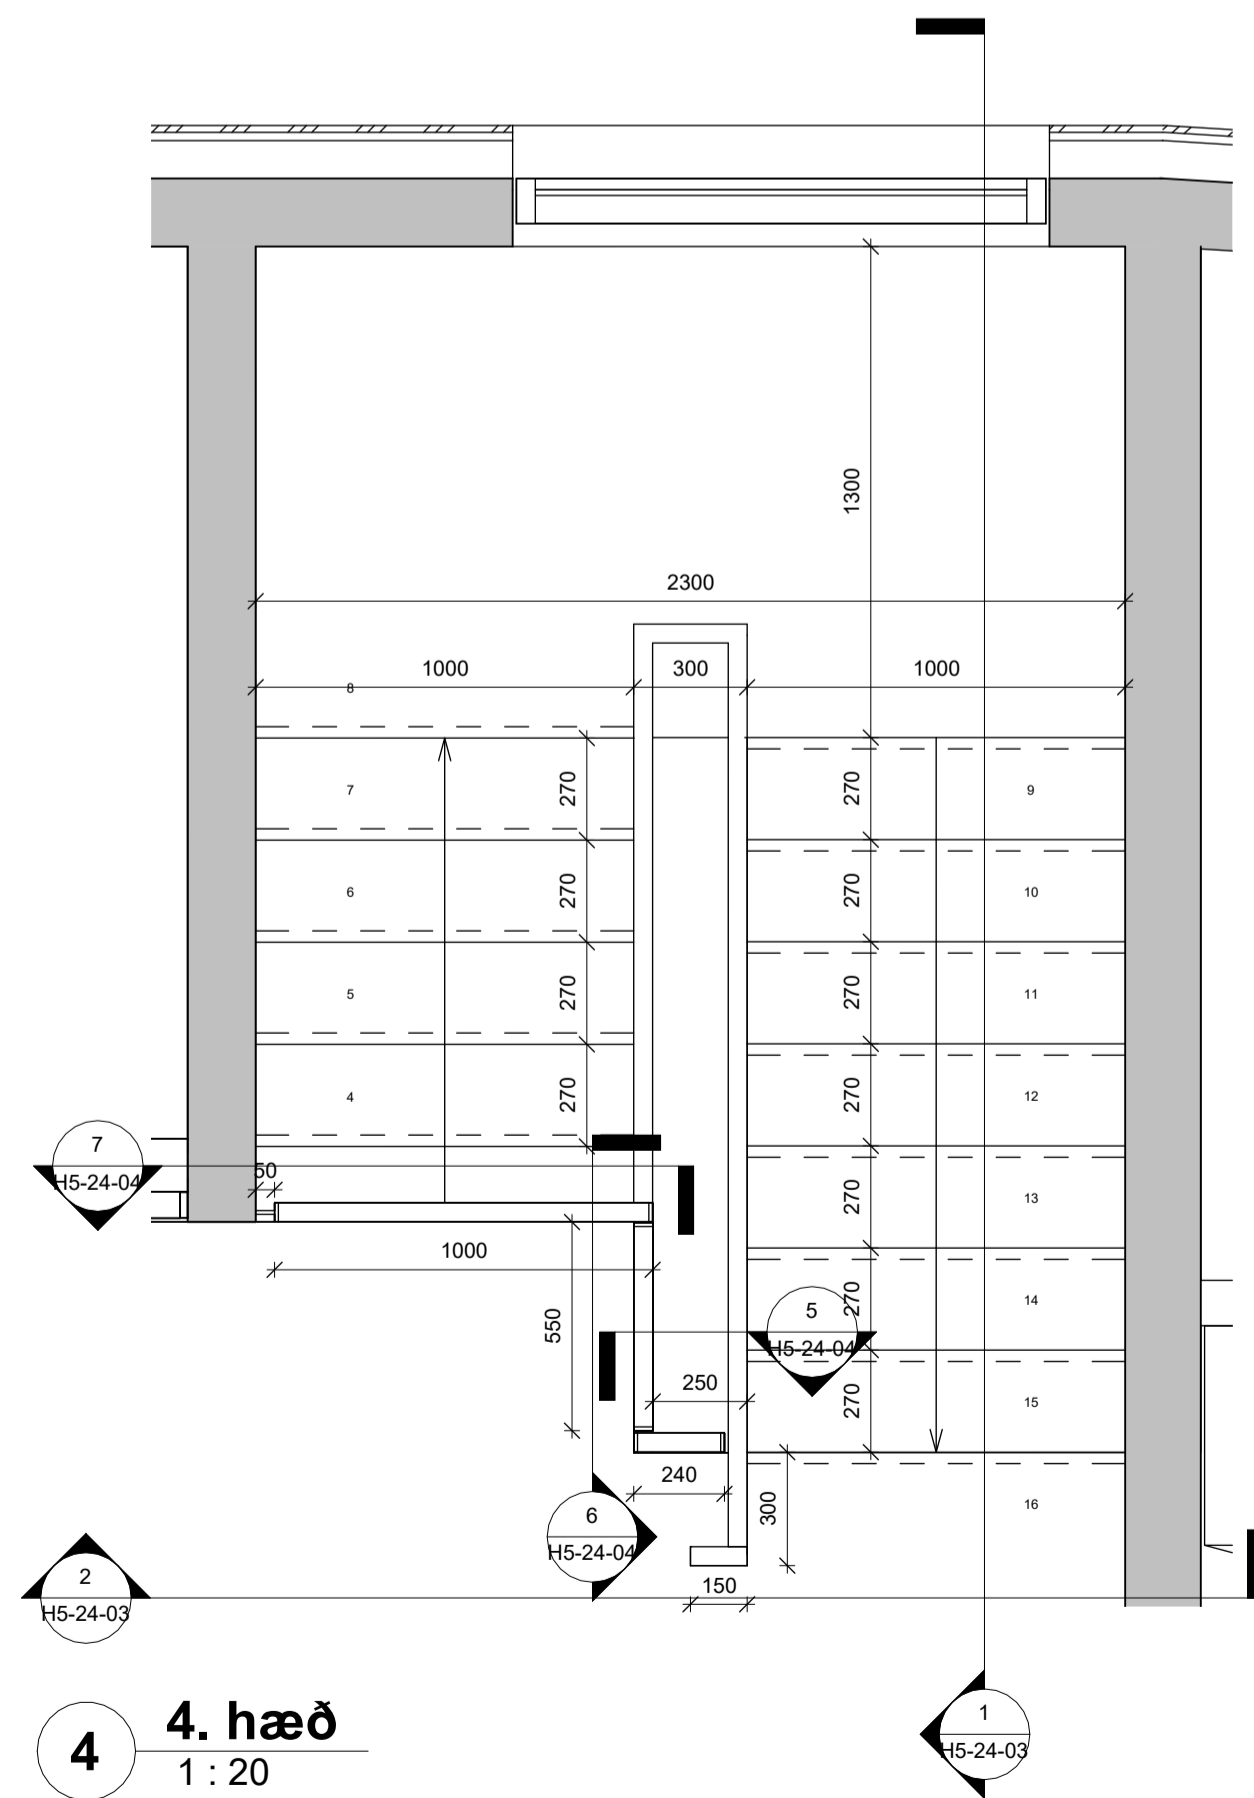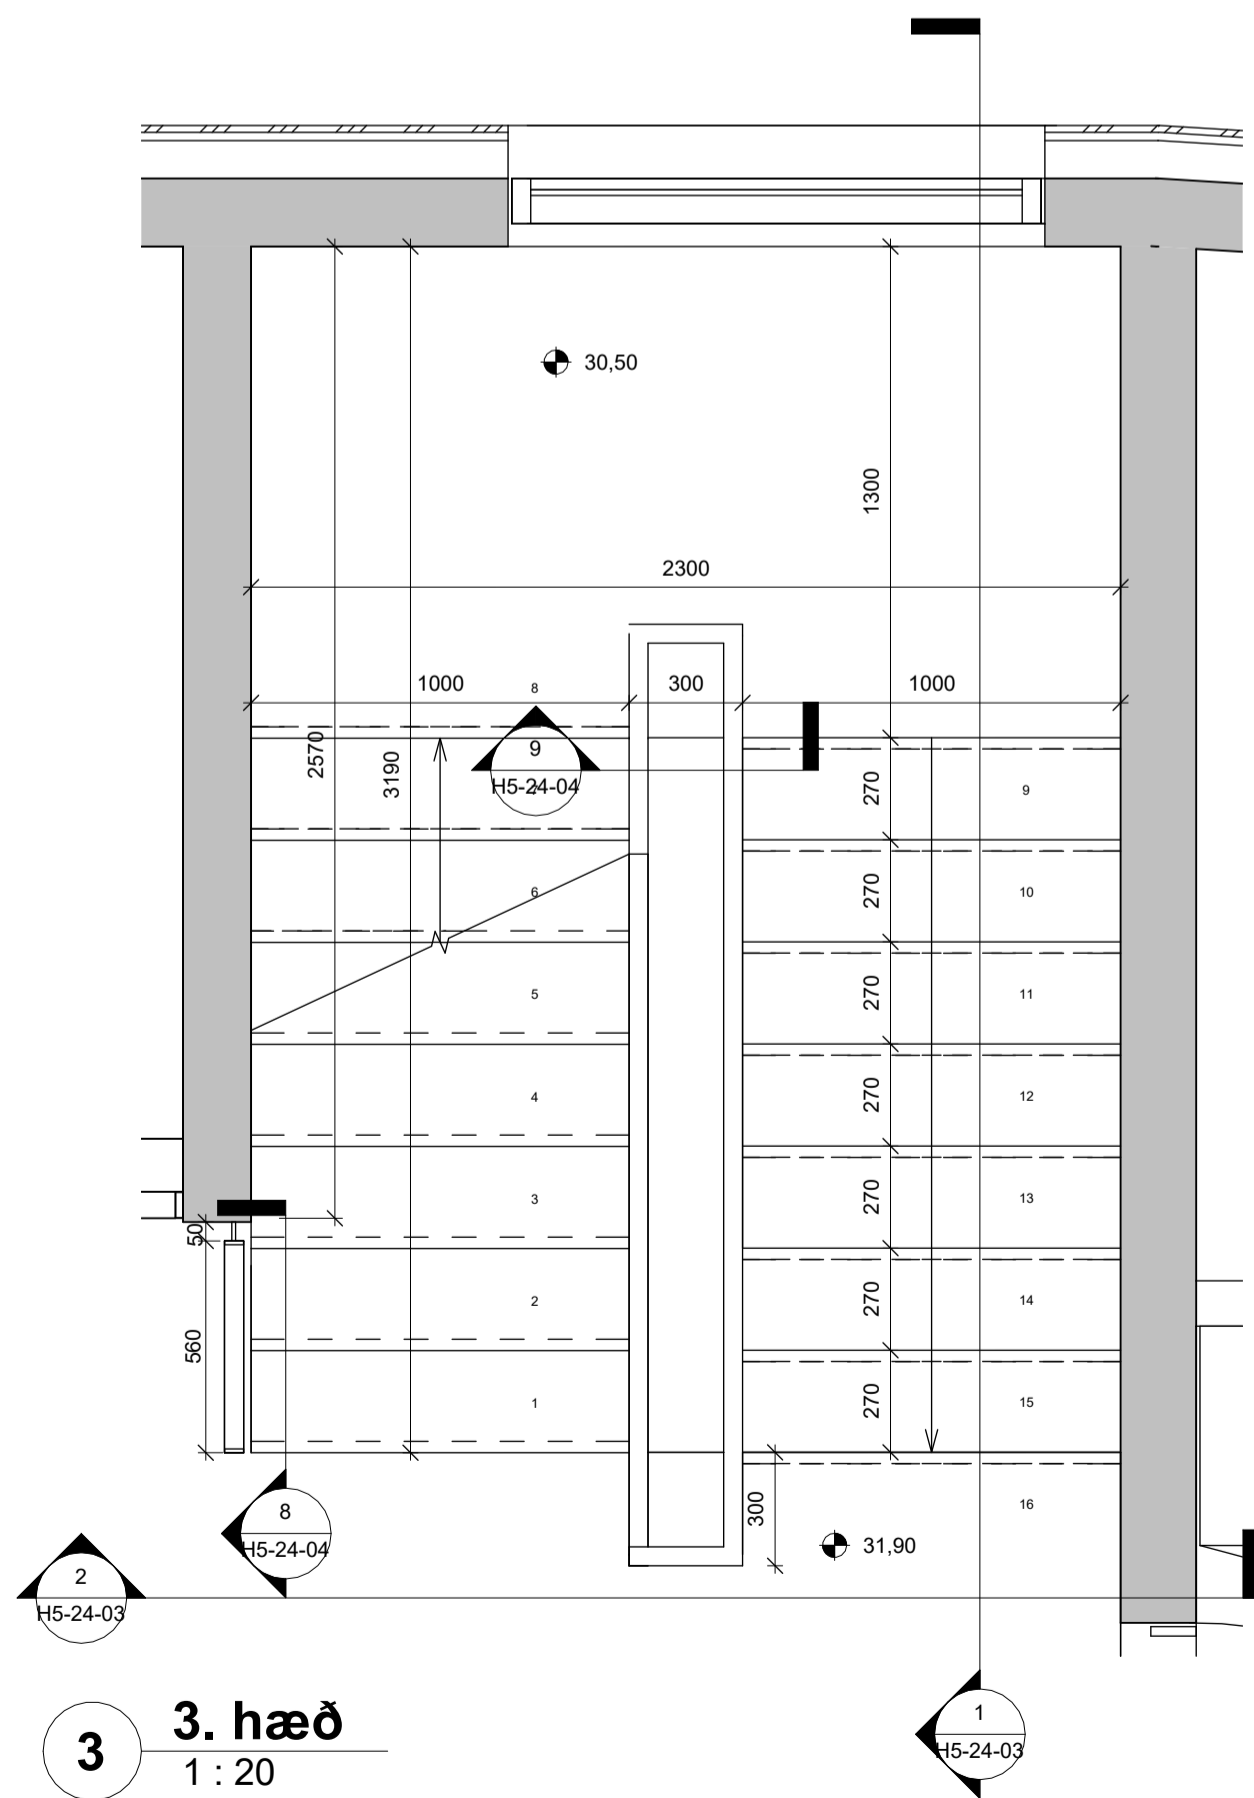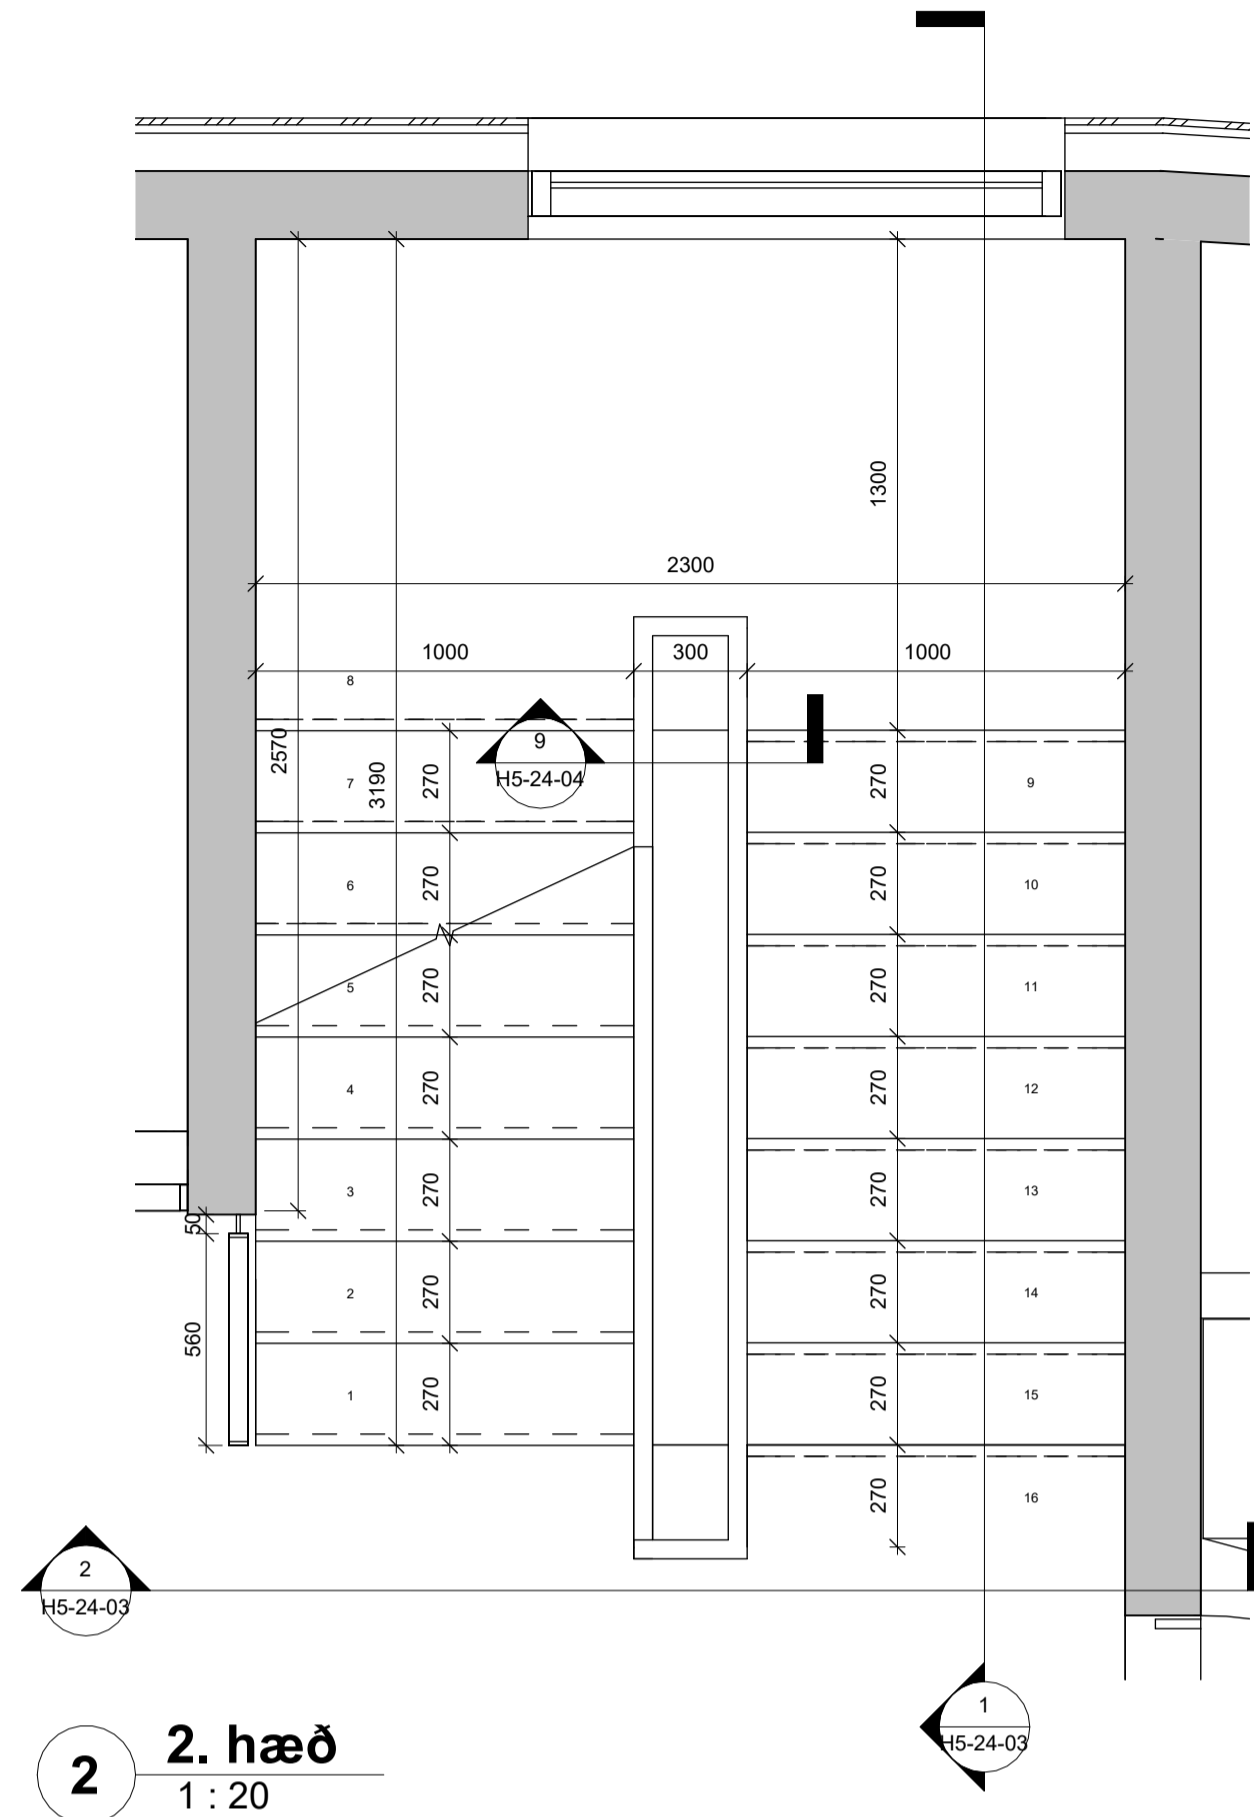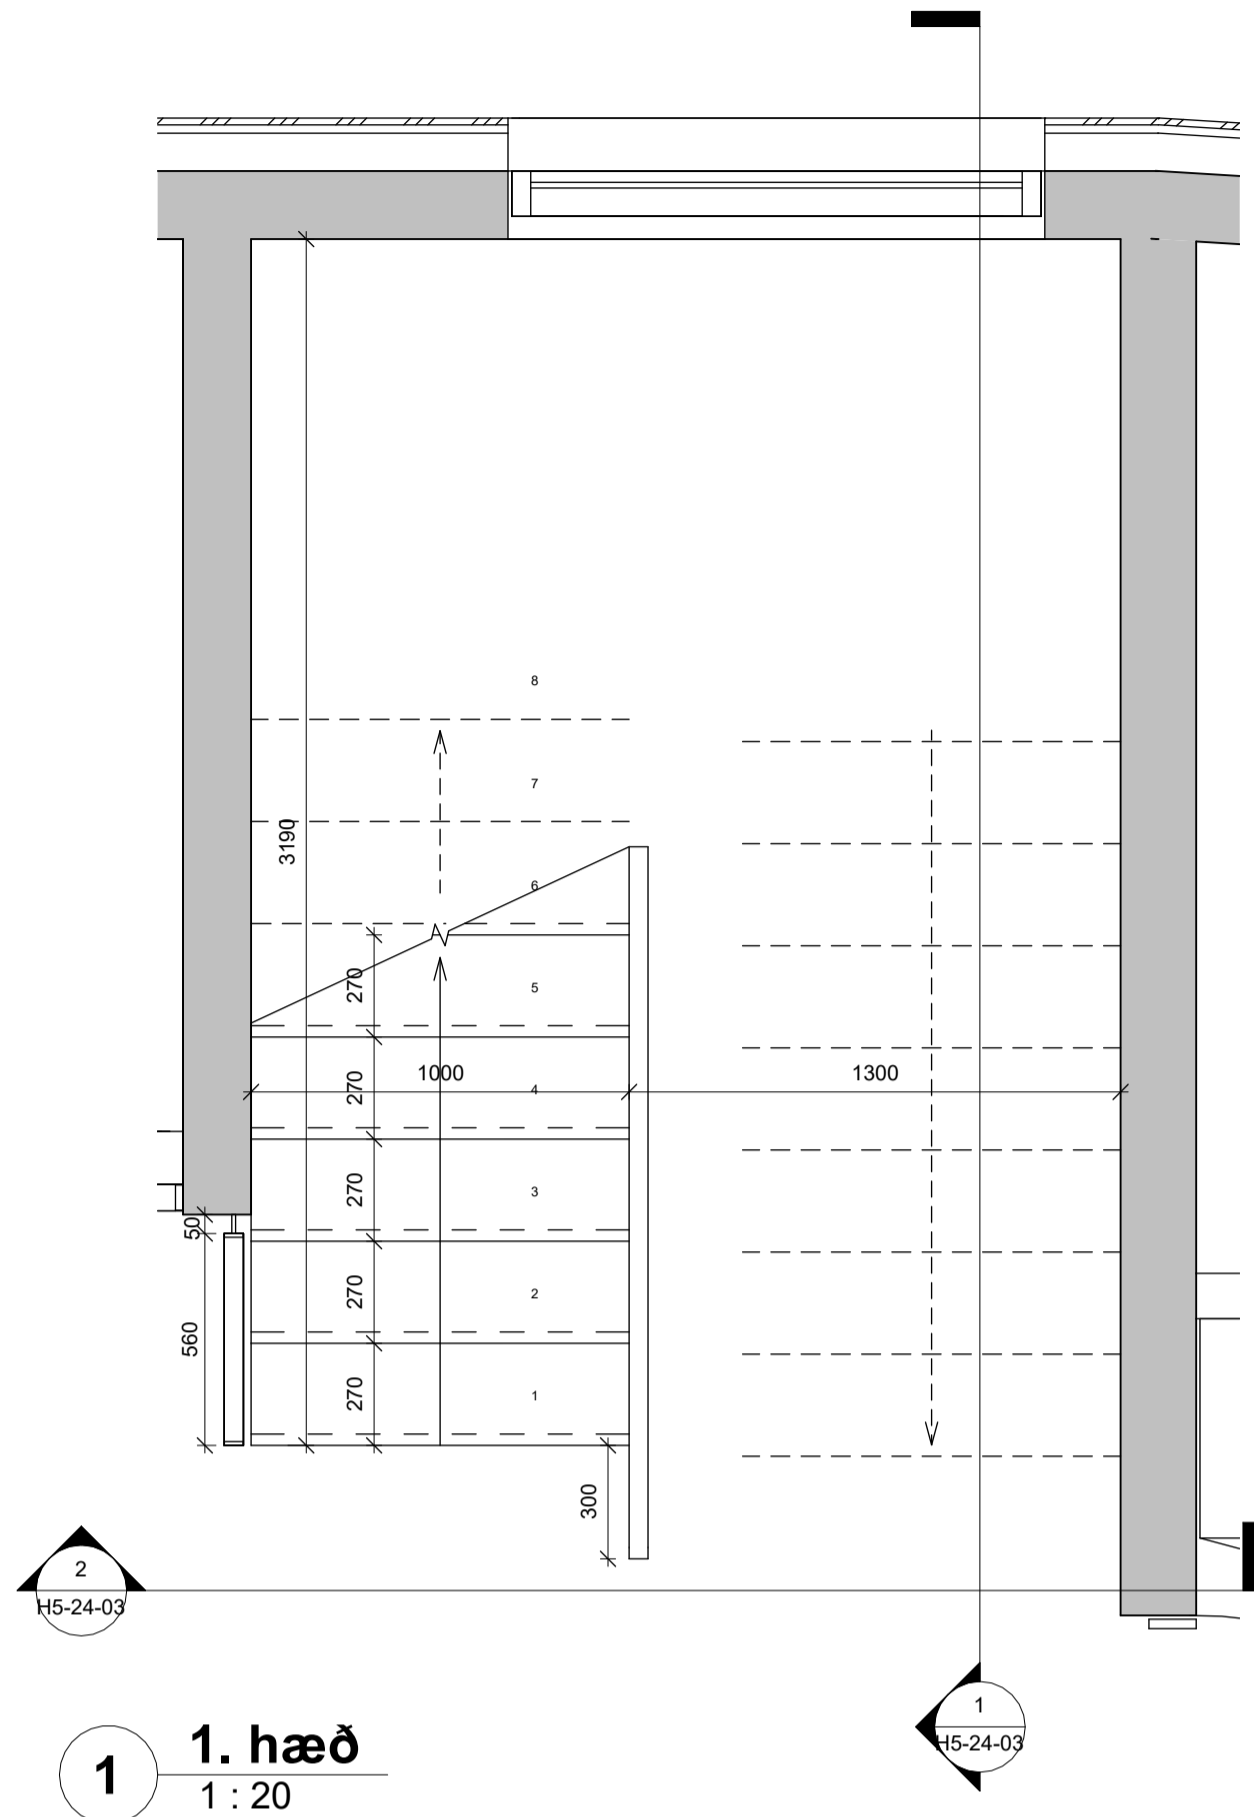


5 Handrið 4. hæð  
1 : 20

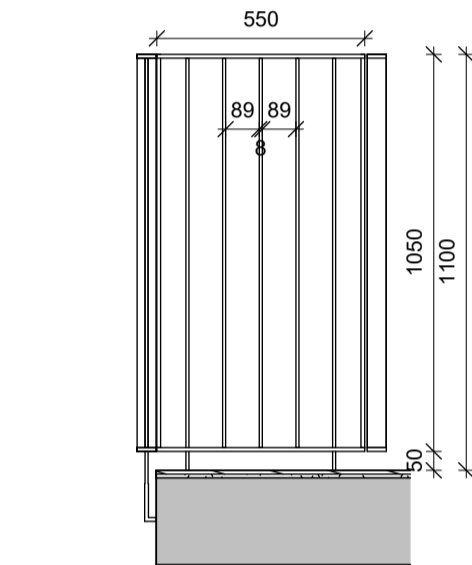


6 Handrið 4. hæð  
1 : 20

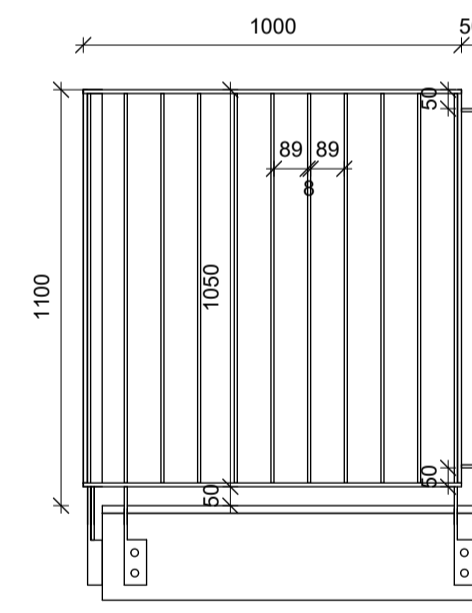

7 Handrið 4. hæð  
1 : 20

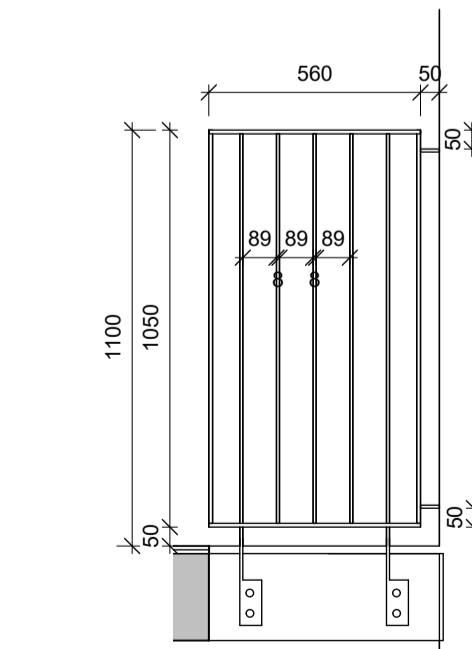

8 Handrið við lyftu 1-3. hæð  
1 : 20

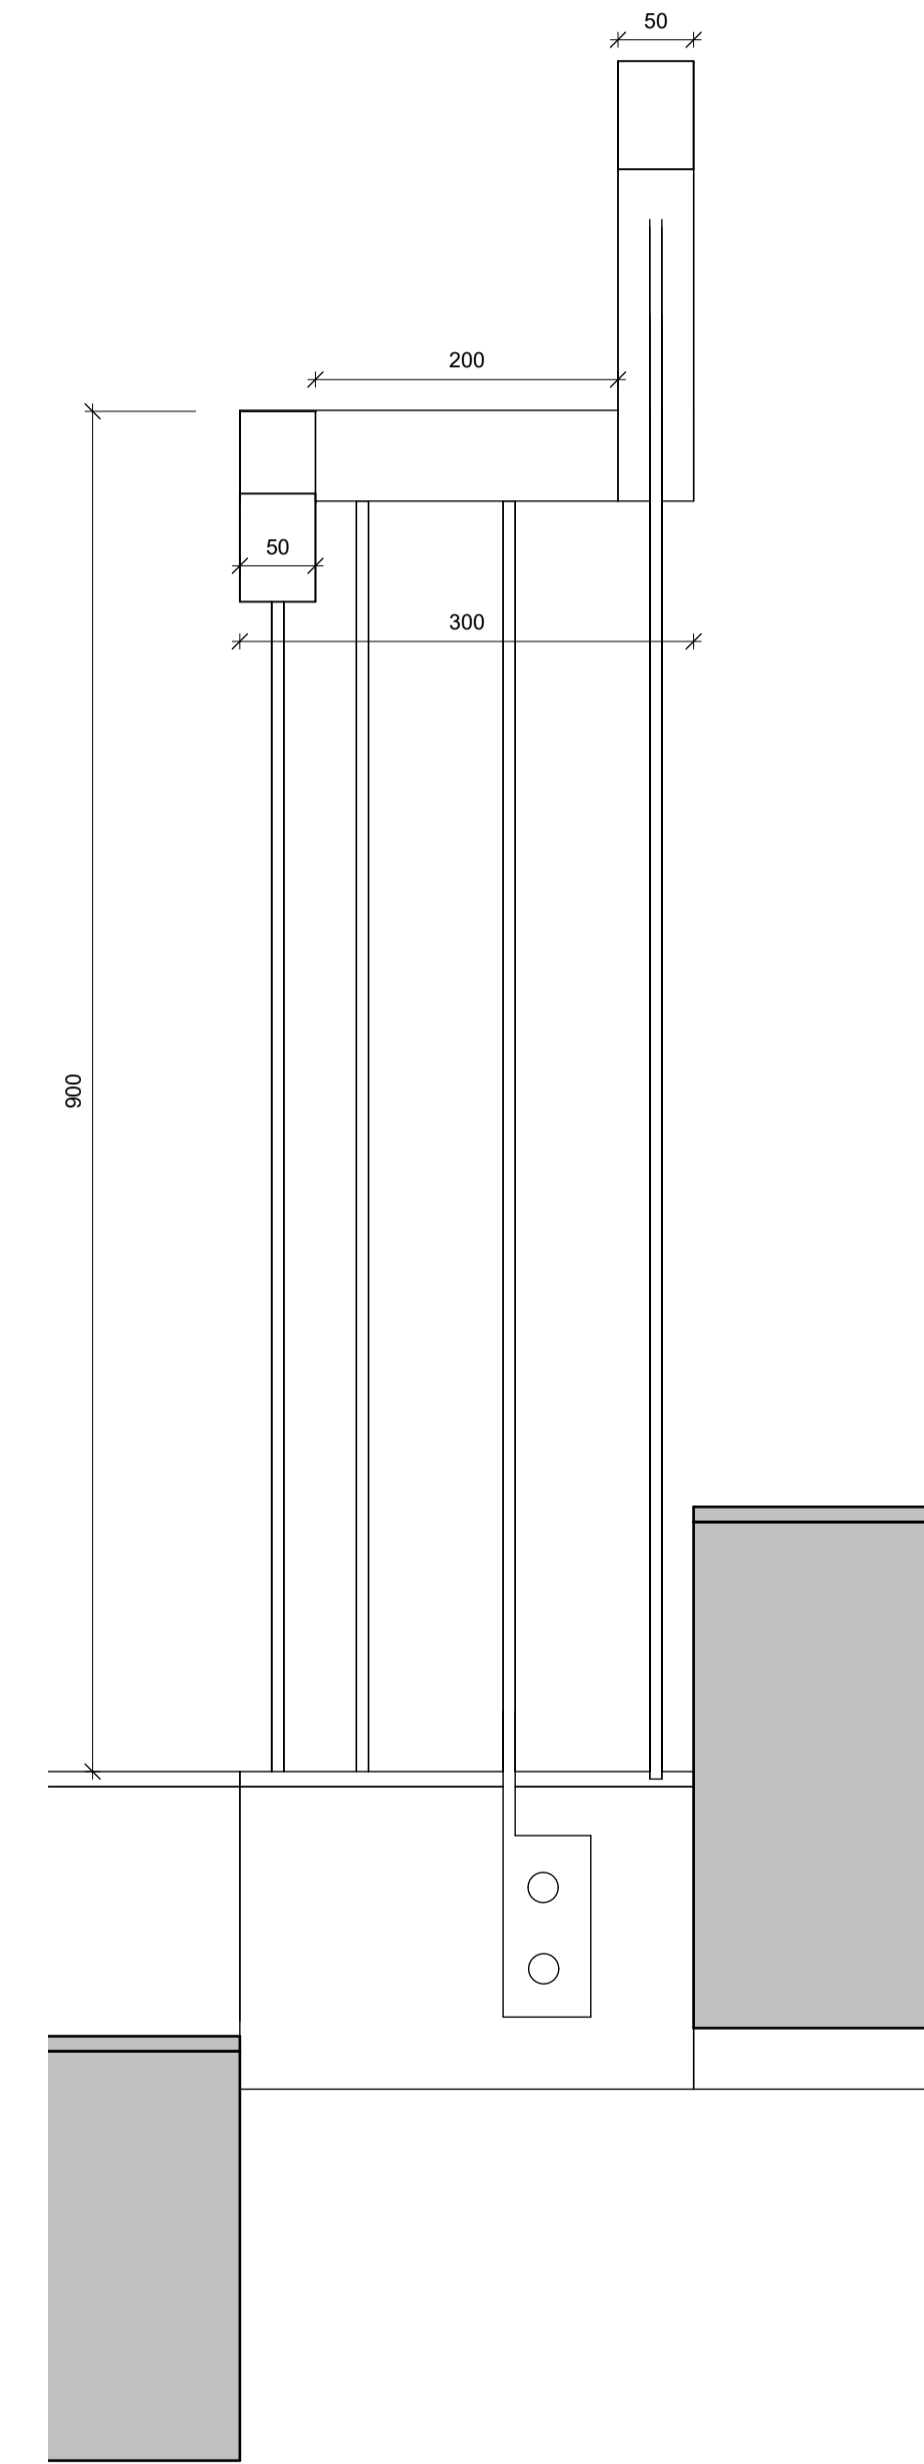

9 Handlisti og handrið á millipöllum  
1 : 5

Stigabreidd 1000mm  
Uppstig 175mm  
Framstig 280mm  
Innskot 30mm  
Handlisti 50mm  
Pílárar 8mm

Handrið er málað stál.  
Handrið er fest í steypu.  
Handlisti er timbur.  
Handlisti er samfelldur.

Bil milli pílára í stíghandrið má aldrei  
vera stærra en 89 mm.

ÚTGÁFA | TEIKNAD YFIRFARID | DAGS

ASK arkitektar ehf.  
Geisgötu 9-101 Reykjavík  
Sími 515 0300  
www.ask.is

ARTUN AÐALHÖNDLJAR



Sigurðug Sigurðardóttir | Arkitekt F.A.I. | Sími 060767-6319  
sigurdug@ask.is

VERKFRNI  
HRINGHAMAR 3-5  
HAFNARFJÖRÐUR


TEIKNINGAR  
VERKTEIKNINGAR  
HEITI TEIKNINGAR  
Stígi

Hringhamar 5


VERK NÚM  
2119

AUDKERNI - NÚMÉR TEIKNINGAR  
H5-24-04


SKV. I A1  
AS indicated  
MANNAG: SS  
TEIKNAG: SHA  
YFIRF: SS  
DAGS: 11.04.2024  
ÚTGÁFA

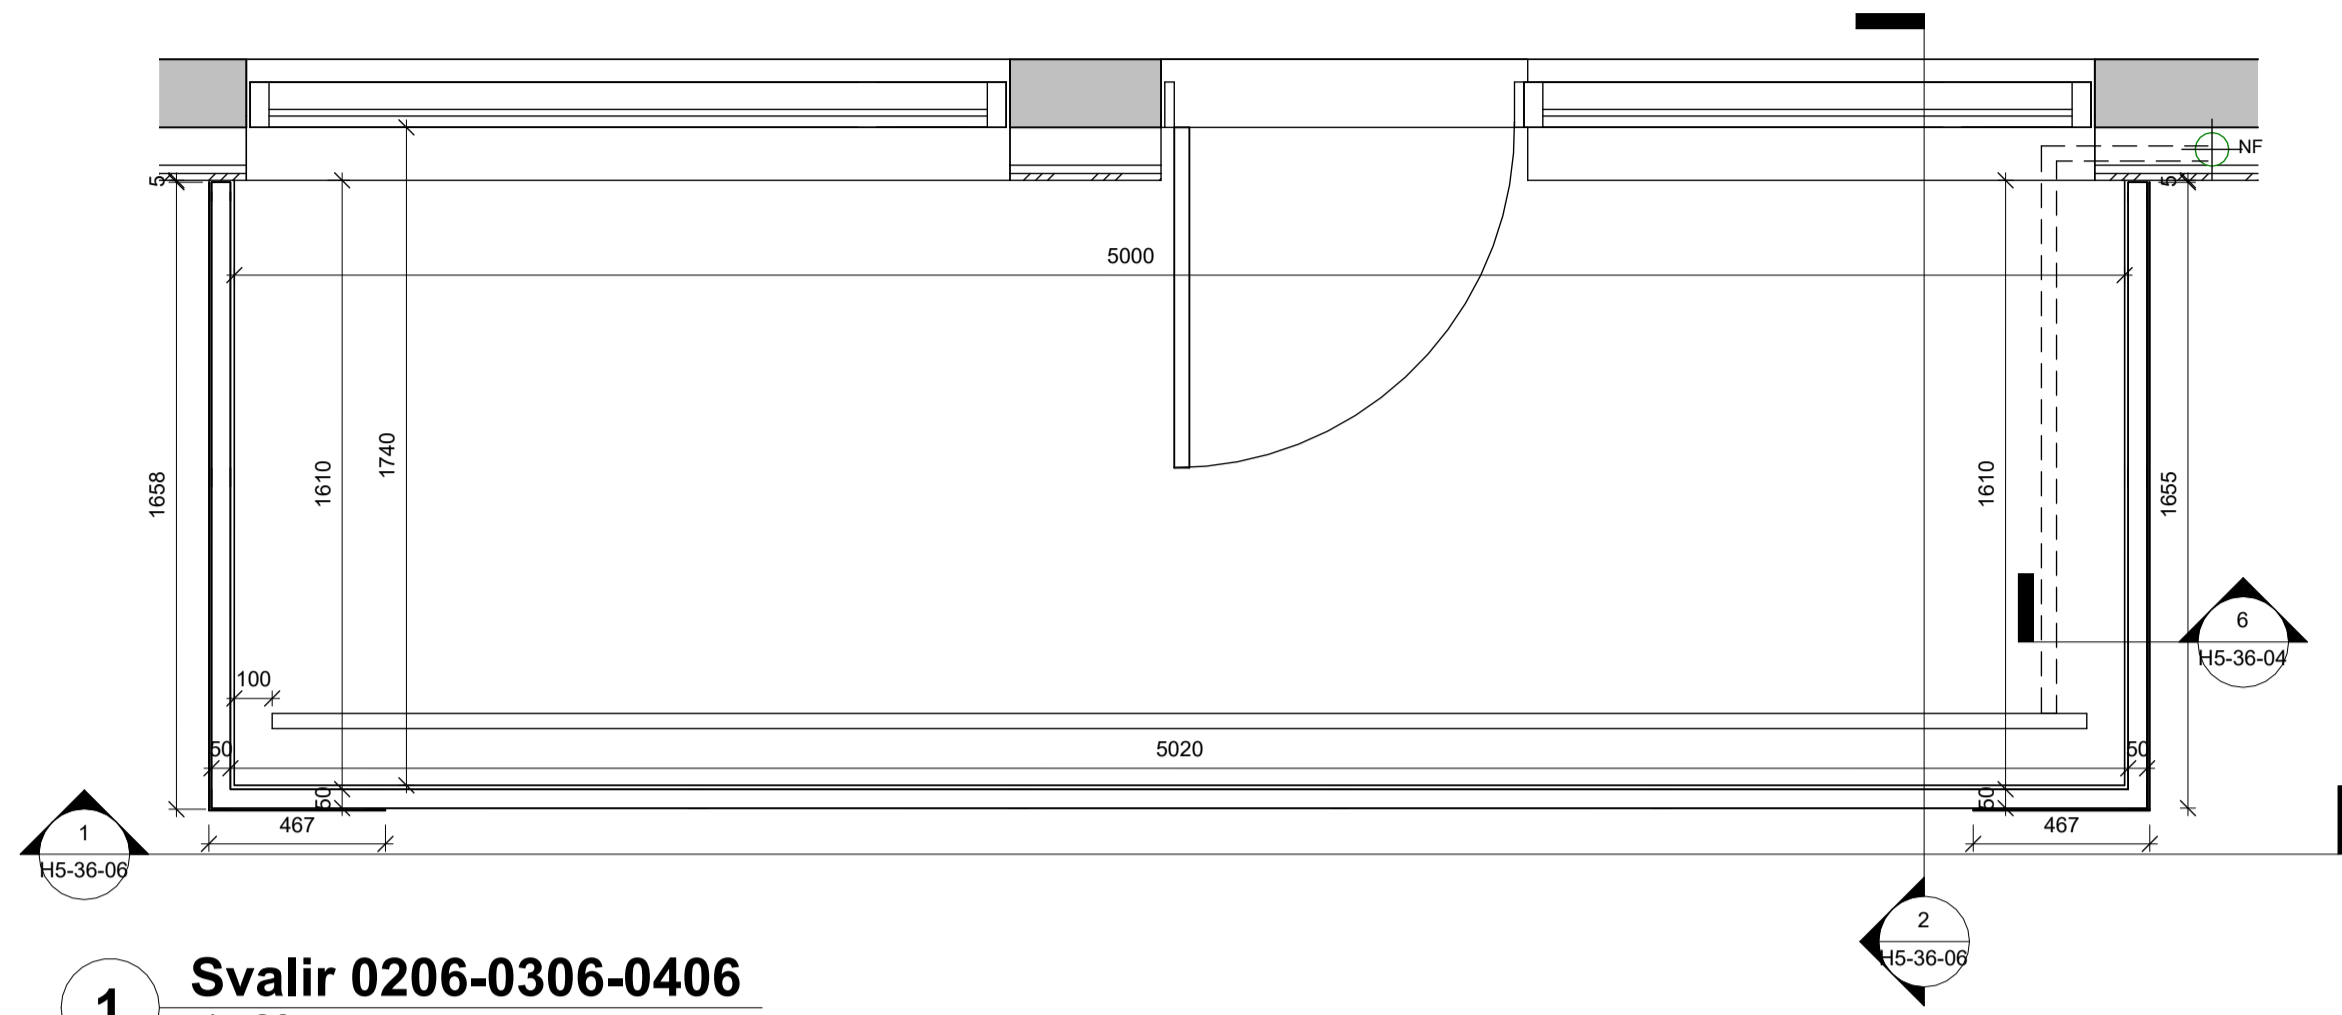


**1 Svalir 0206-0306-0406**  
 1 : 20

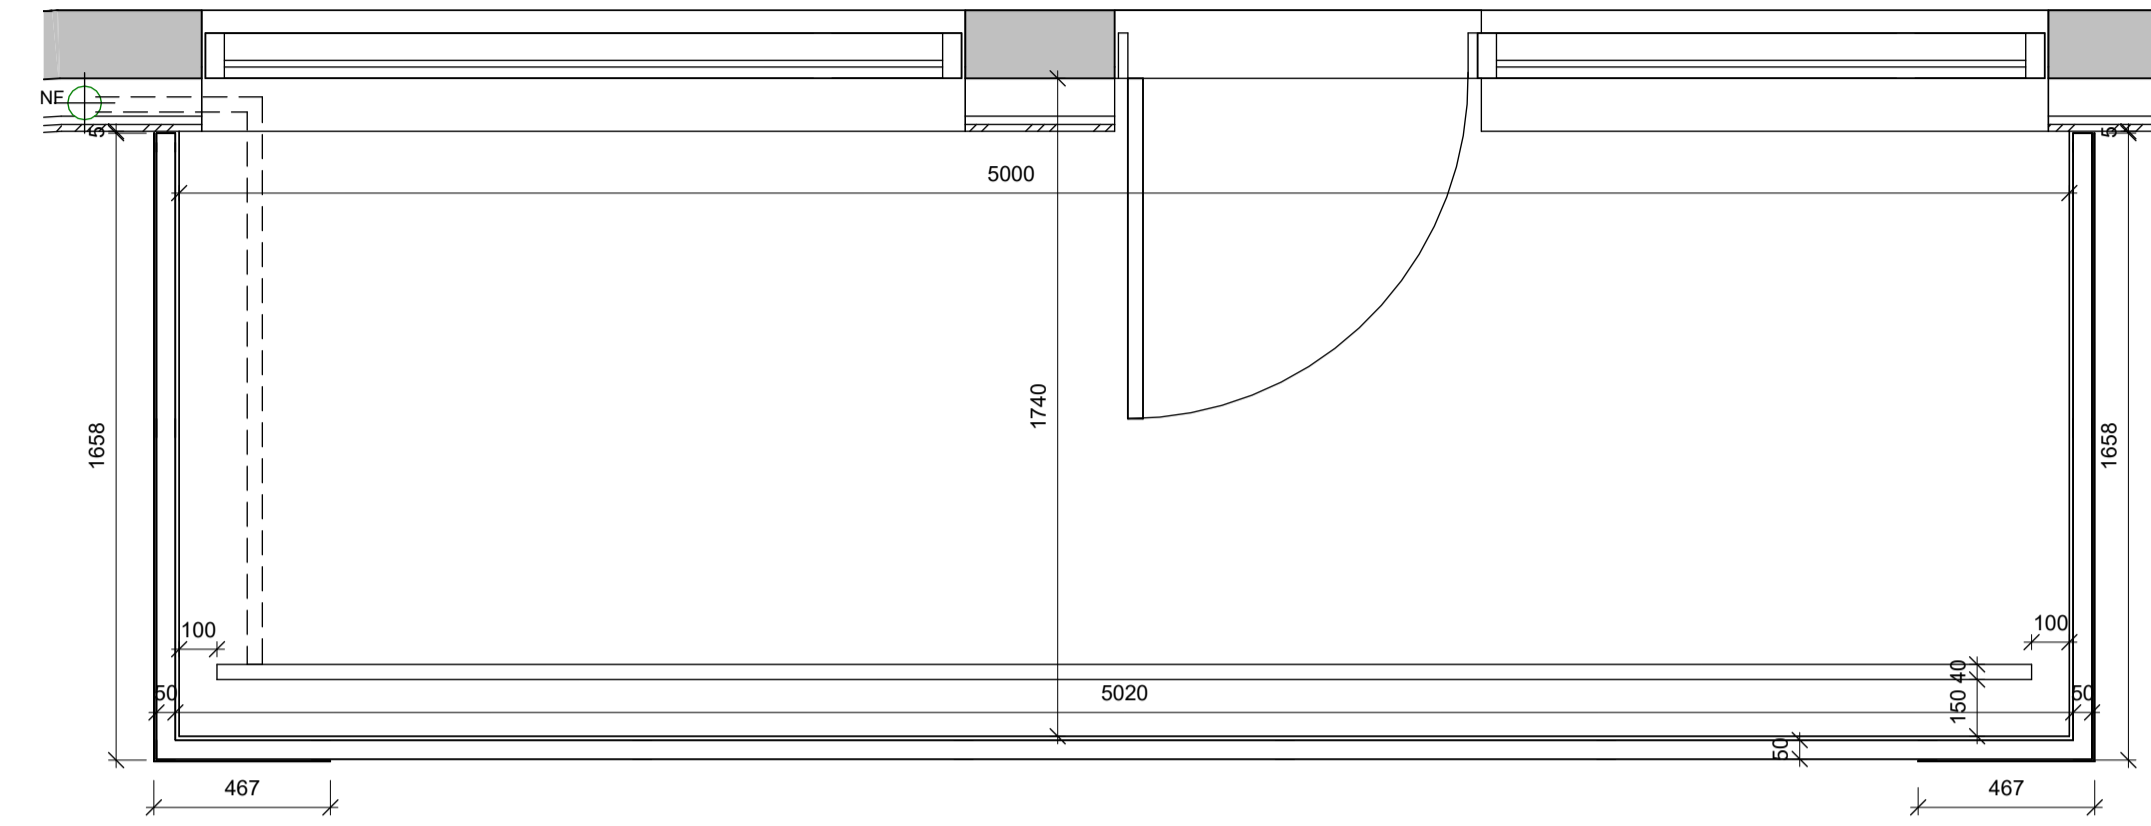


**4 Svalir 0209-0309-0409**  
 1 : 20

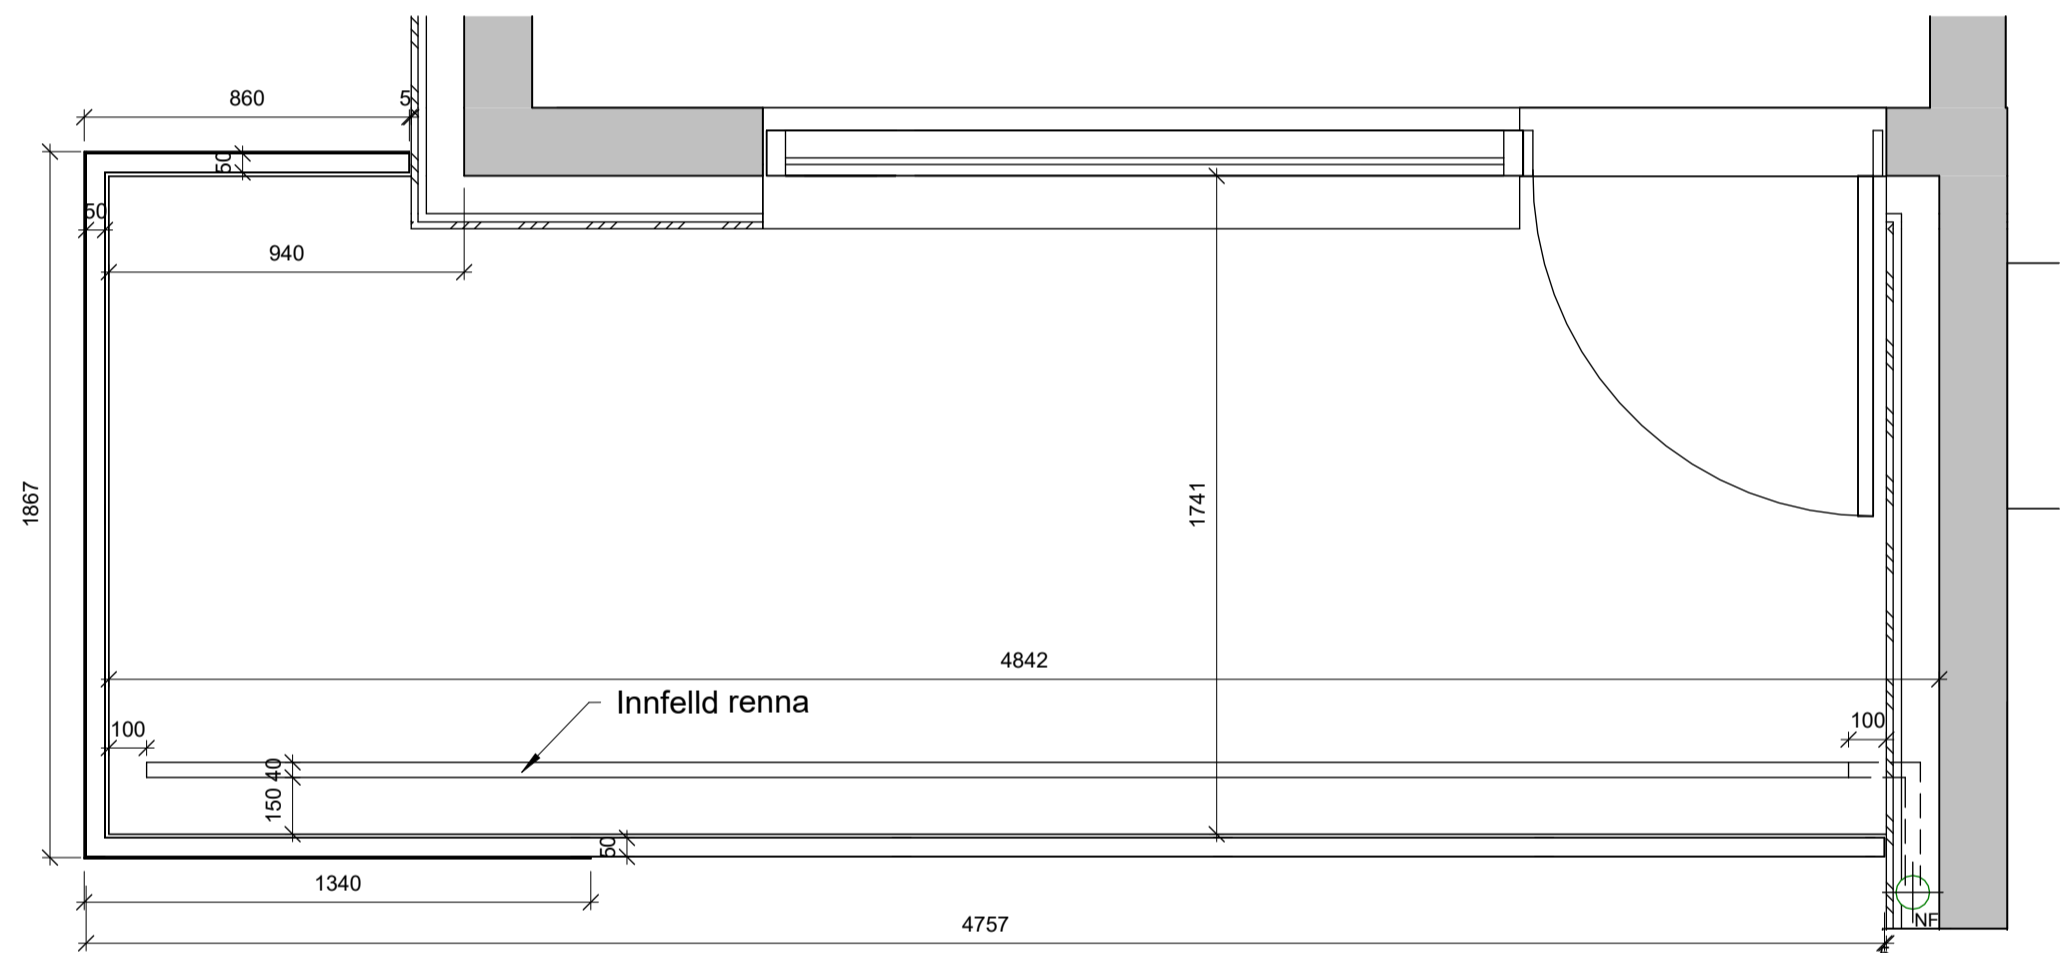


**2 Svalir 0207-0307-0407**  
 1 : 20

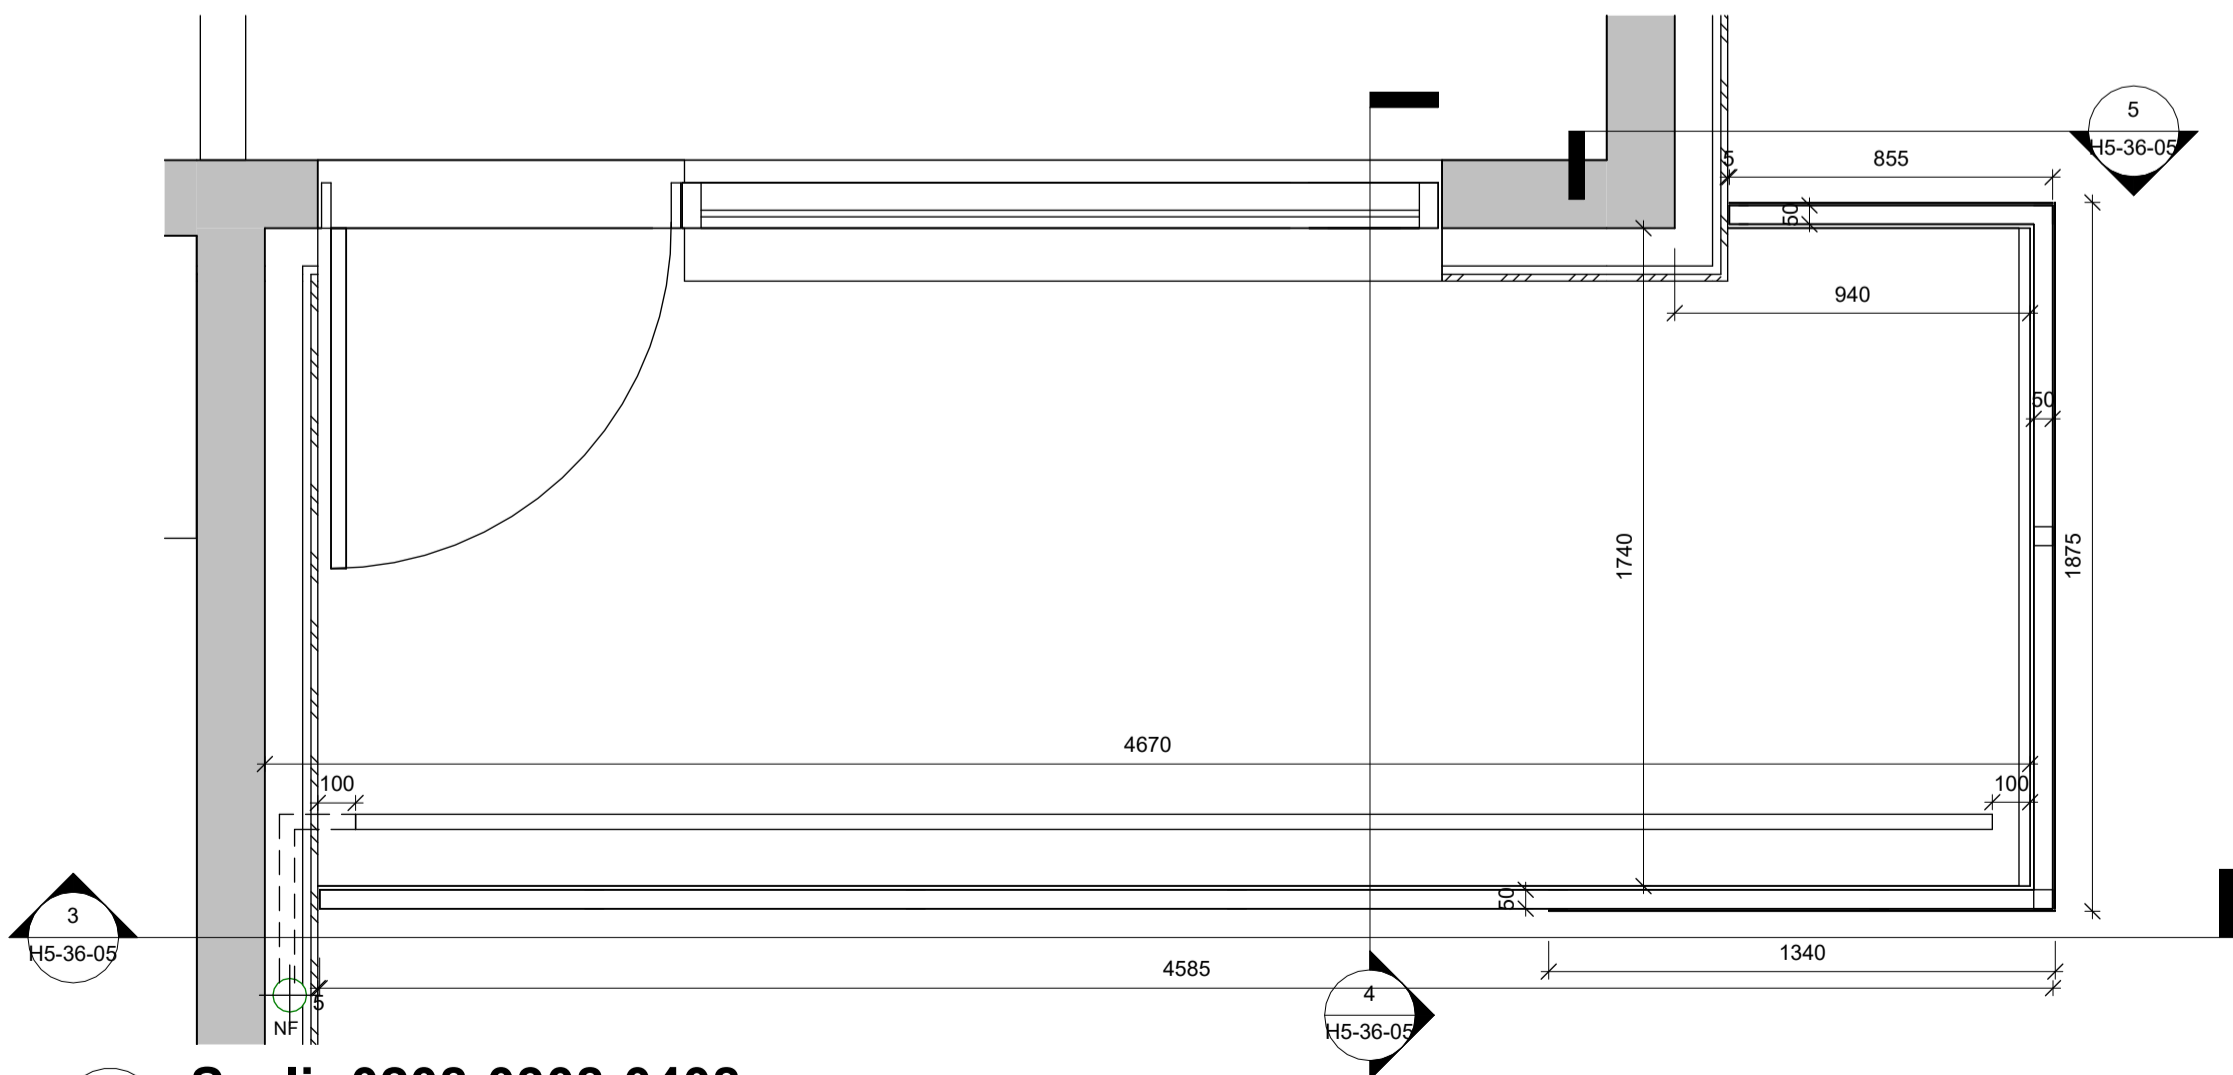

**3 Svalir 0208-0308-0408**  
 1 : 20

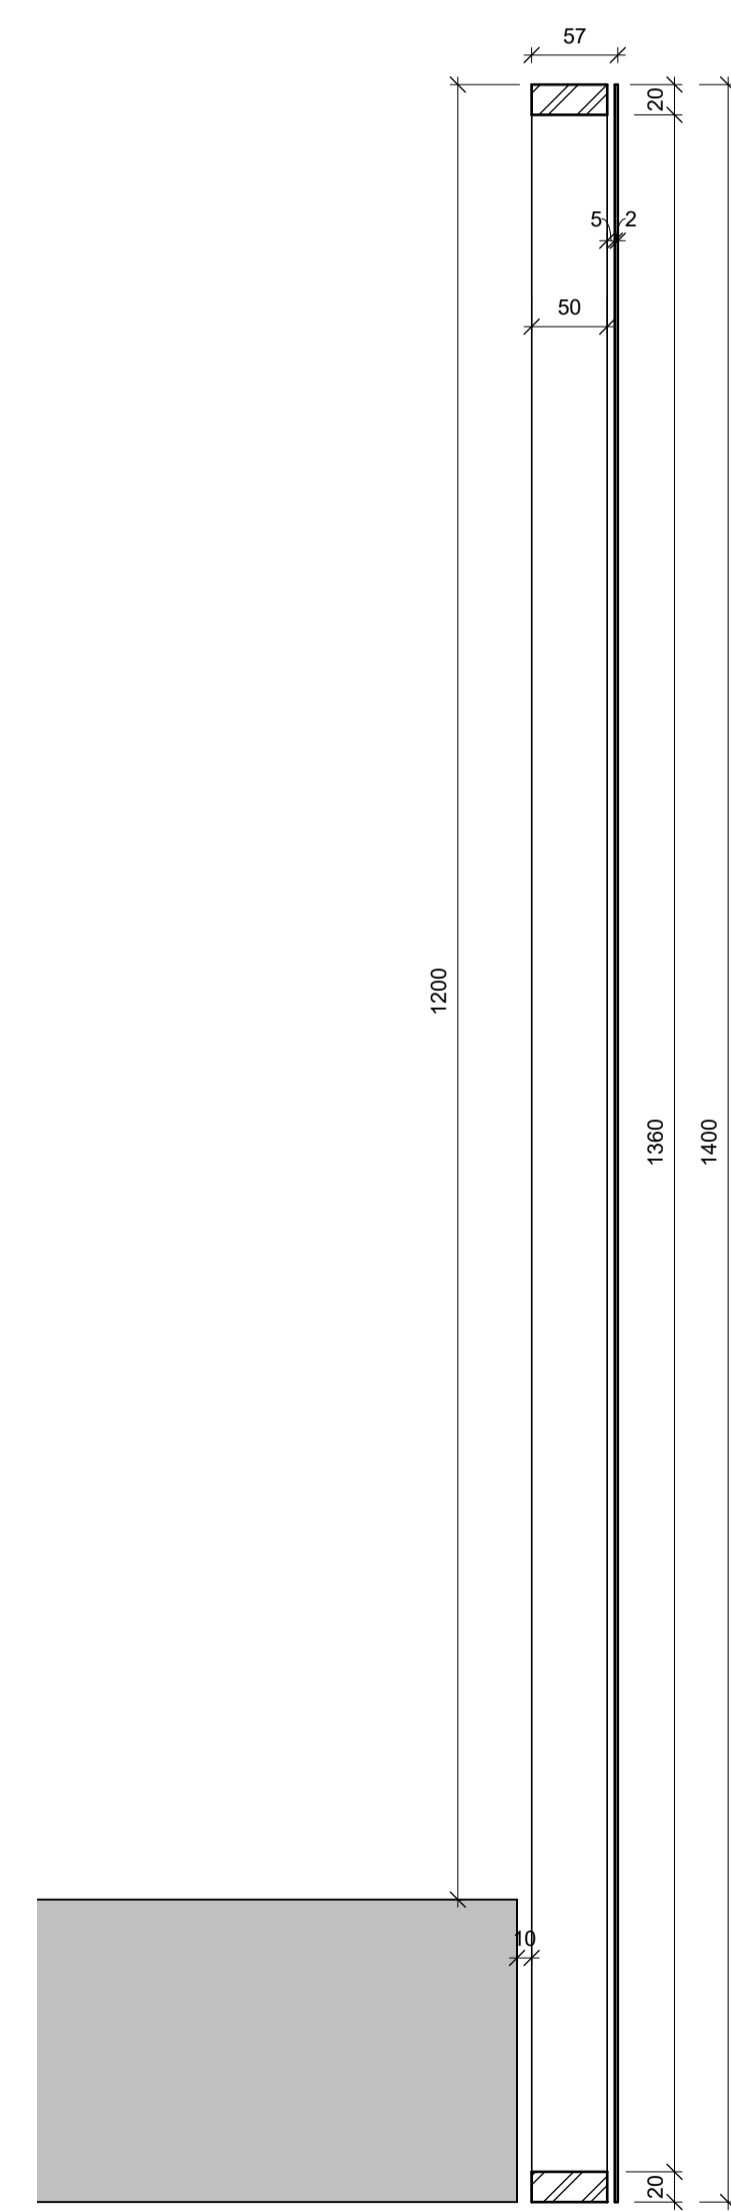

**6 H5 - Snið í svalahandrið með plötu**  
 1 : 5

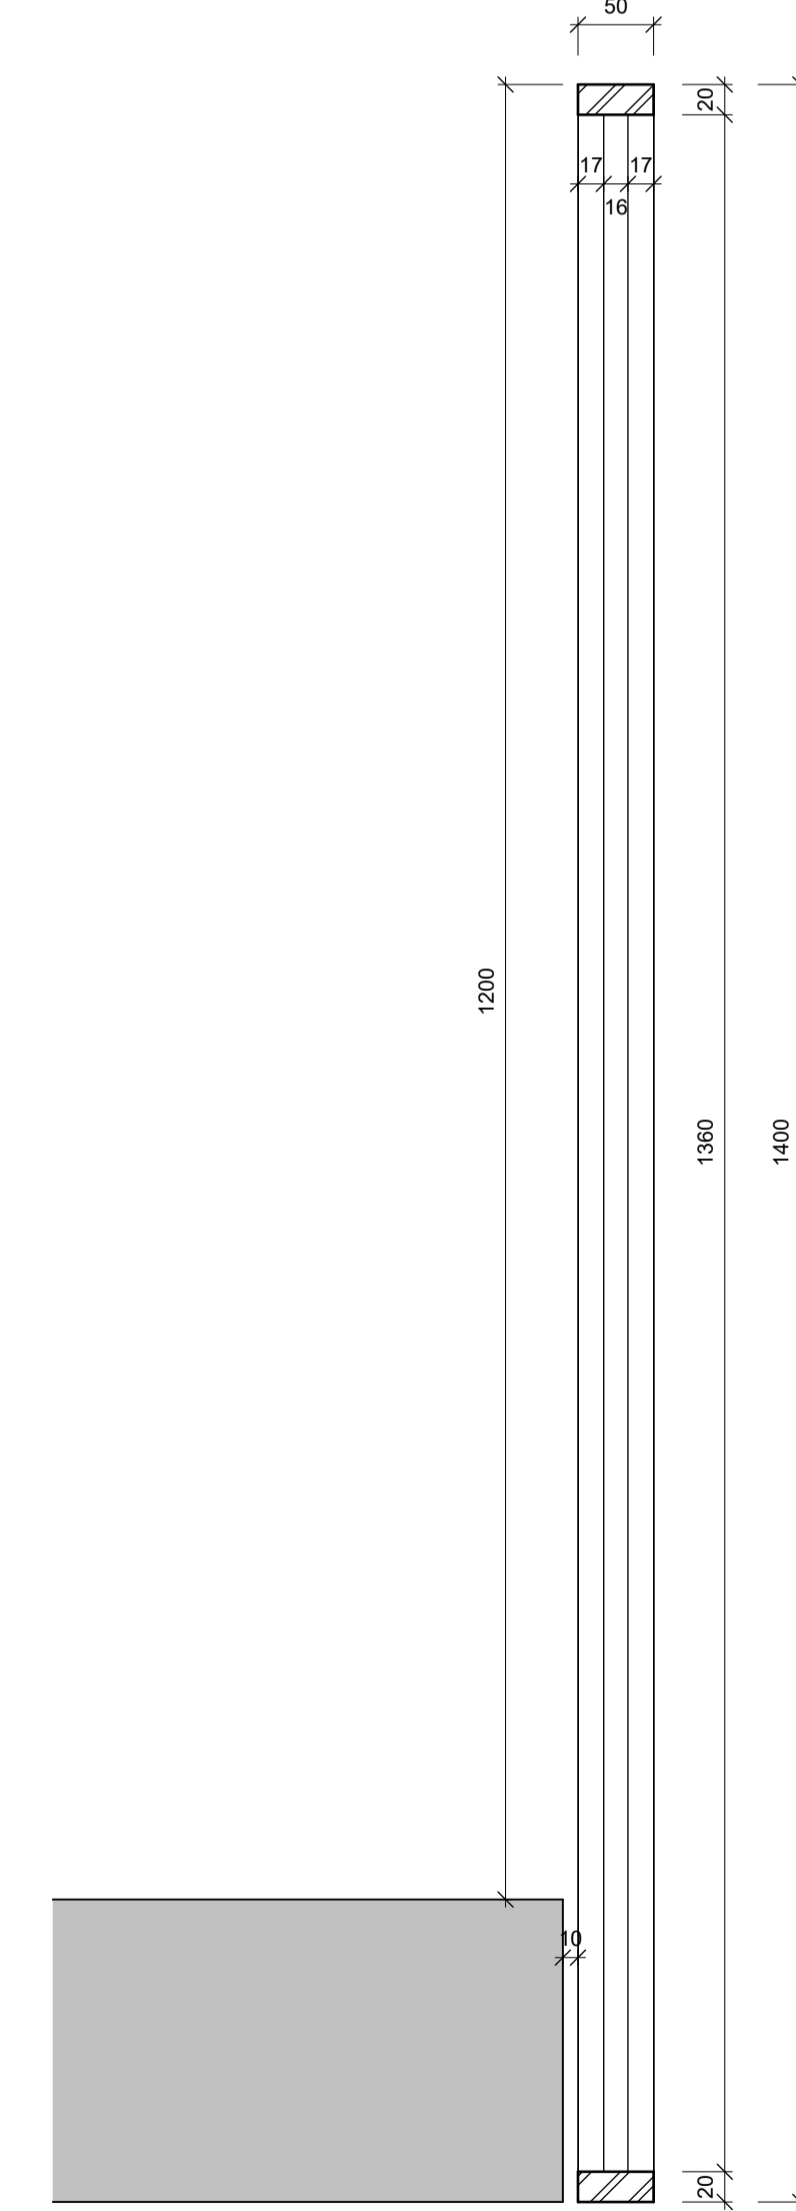

**5 H5 - Snið í svalahandrið með pílurum**  
 1 : 5

ÚTGÁFA | TEIKNAD YFIRFARIÐ | DAGS

ASK arkitektar ehf.  
 Geislagata 9-101 Reykjavík  
 Sími 515 0300  
 www.ask.is



Sigurtaug Sigurðardóttir | Arkitekti F.A.L. | Sími: 060767-6319  
 sigurtaug@ask.is

VERKHEFNI  
**HRINGHAMAR 3-5  
 HAFNARFJÖRÐUR**

TEIKNINGAR  
 VERKTEIKNINGAR  
 HETTITEIKNINGAR  
 Svalir og handrið

Hringhamar 5


VERK NÚM.  
**2119**

AUDKENNINGUR - NÚMÉR TEIKNINGAR  
**H5-36-04**


SKYLI A1  
 ÁS indicated  
 HANNAÐ SS  
 TEIKNAD SHA  
 YFIRF SS  
 DAGS 11.04.2024  
 ÚTGÁFA

ÖLL MÁL OG AÐSTÆÐUR ATHUGIST Á STAÐNUM  
 AÐUR EN SMÍÐI HEFST.  
 OHEIMILT ER AÐ MÆLA UPP AF TEIKNINGUM.  
 ASK ARKITEKTUM SKAL TILKYNNT UM  
 ÓSAMRÆMI OG VAFAATRÍÐI ER UPP KUNNA AÐ  
 KOMA.


TEIKNINGAR Í SAMRÆMI VIÐ AÐALTEIKNINGAR  
 SAMÞYKKTAR DAGS. 21.12.2021.

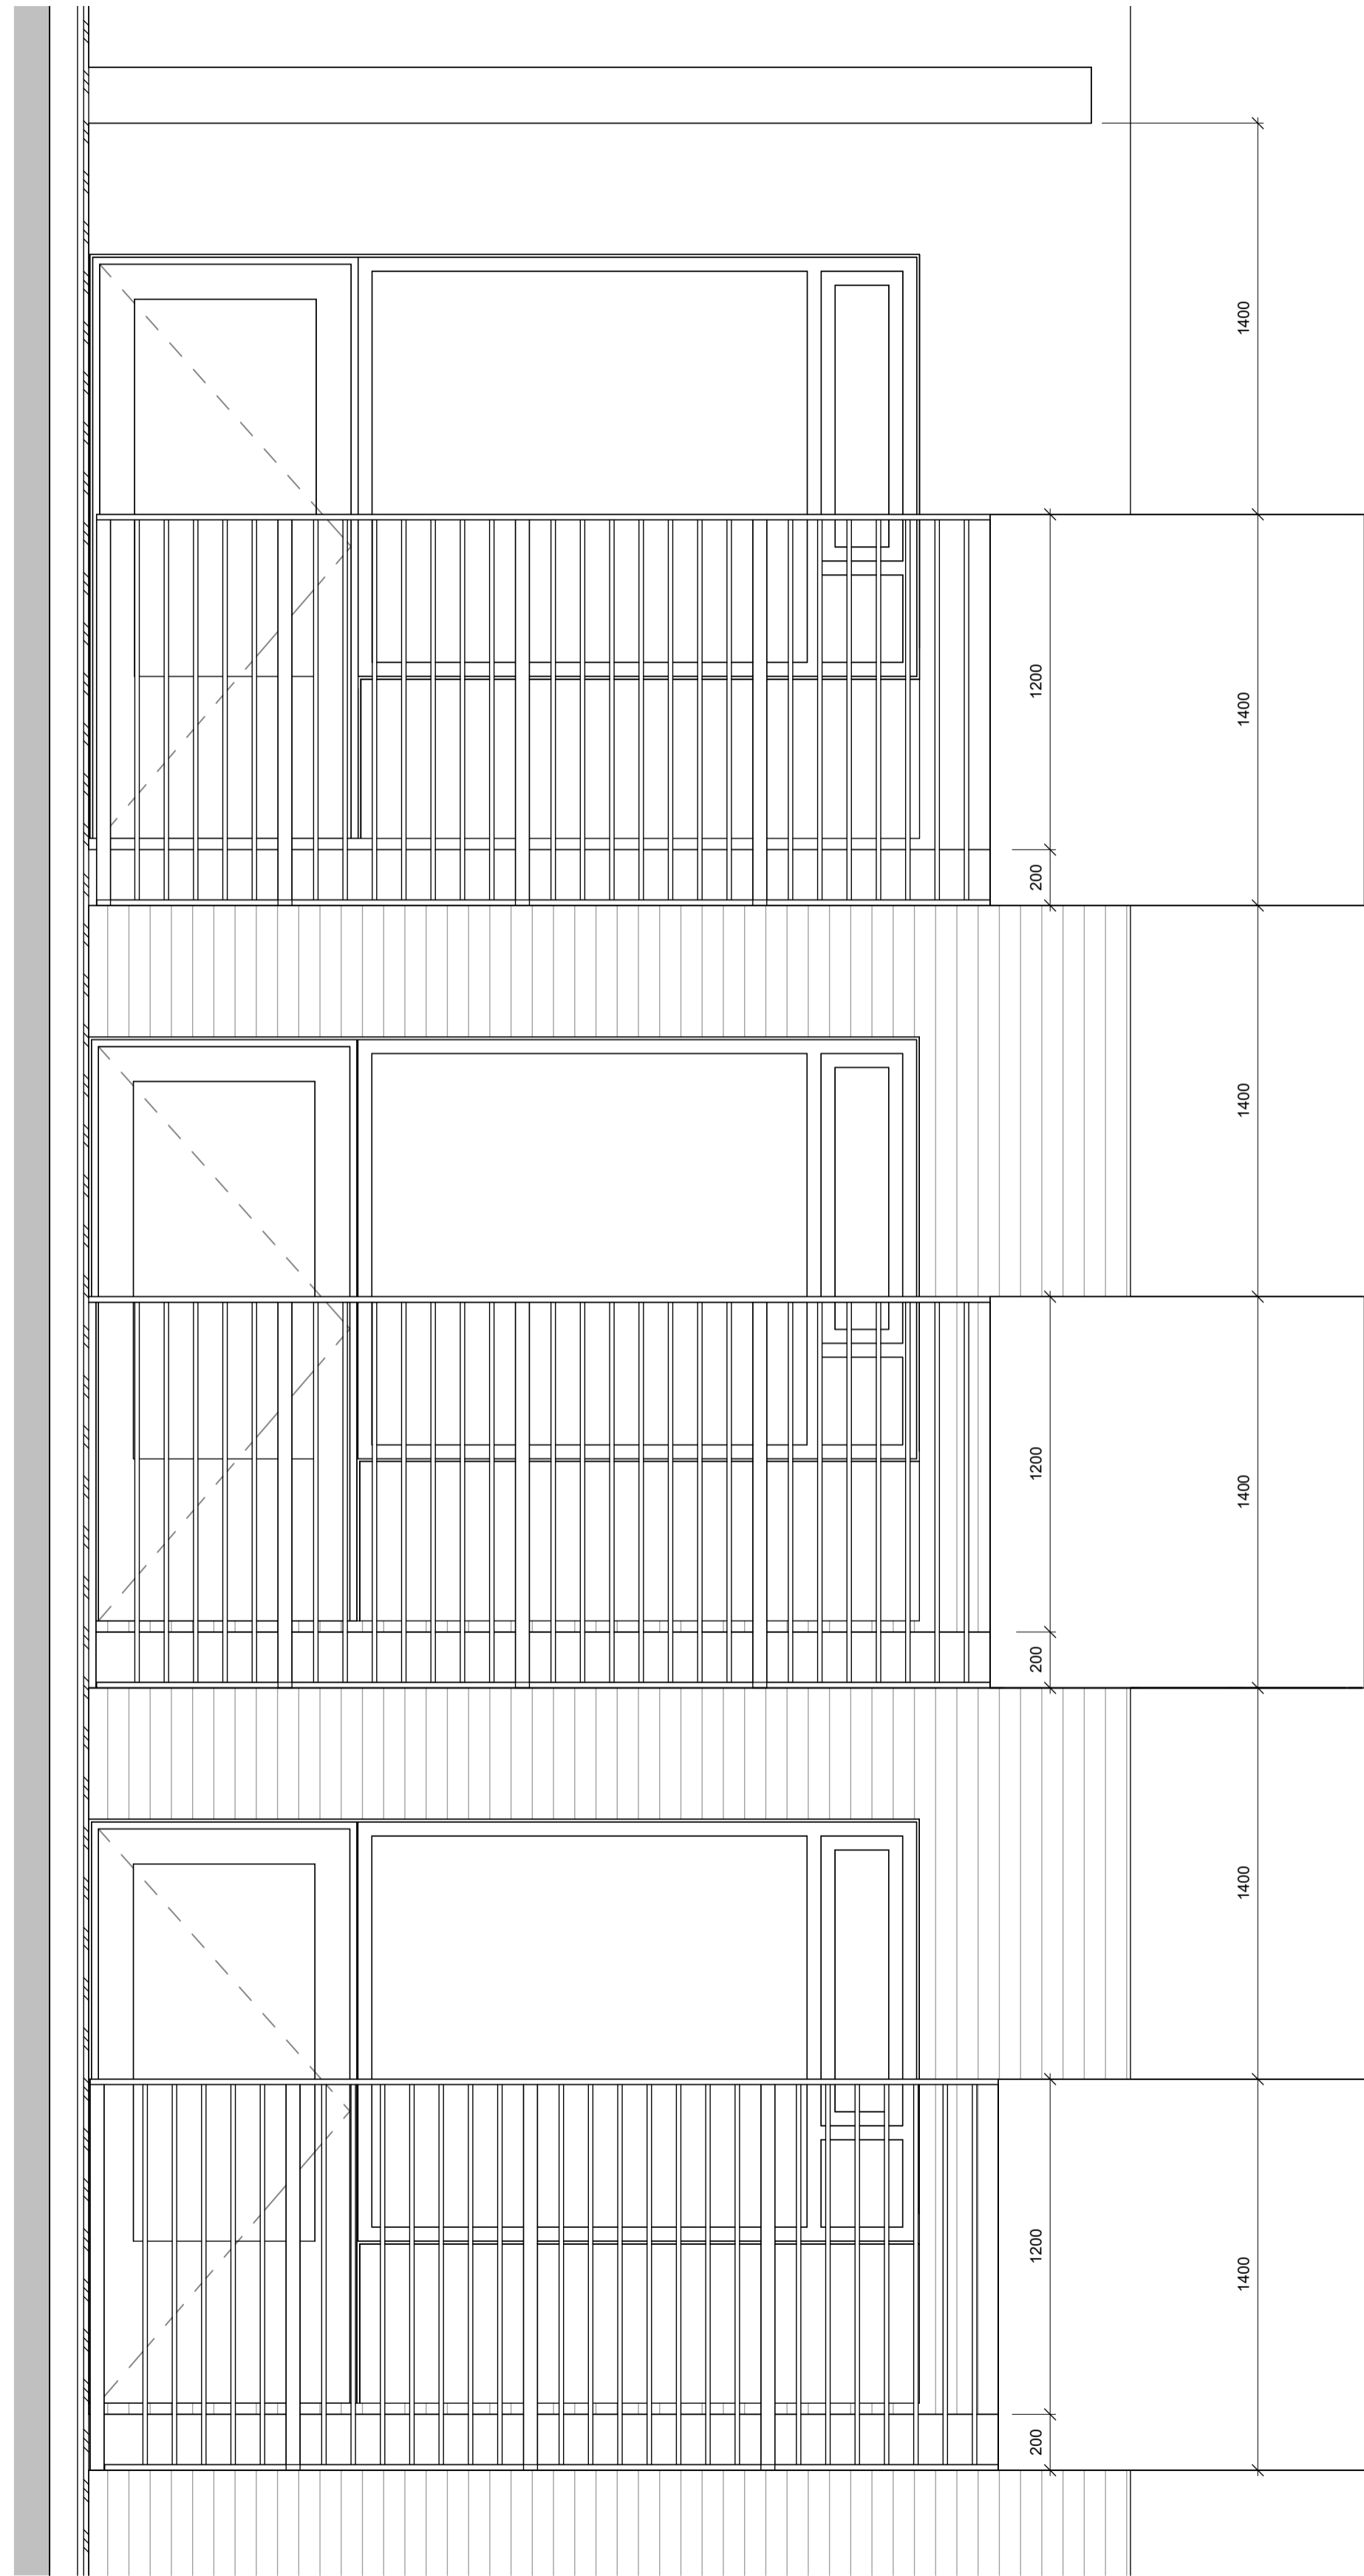

**3 H5 - Framan við svalir 0208- 0308- 0408**  
 1 : 20

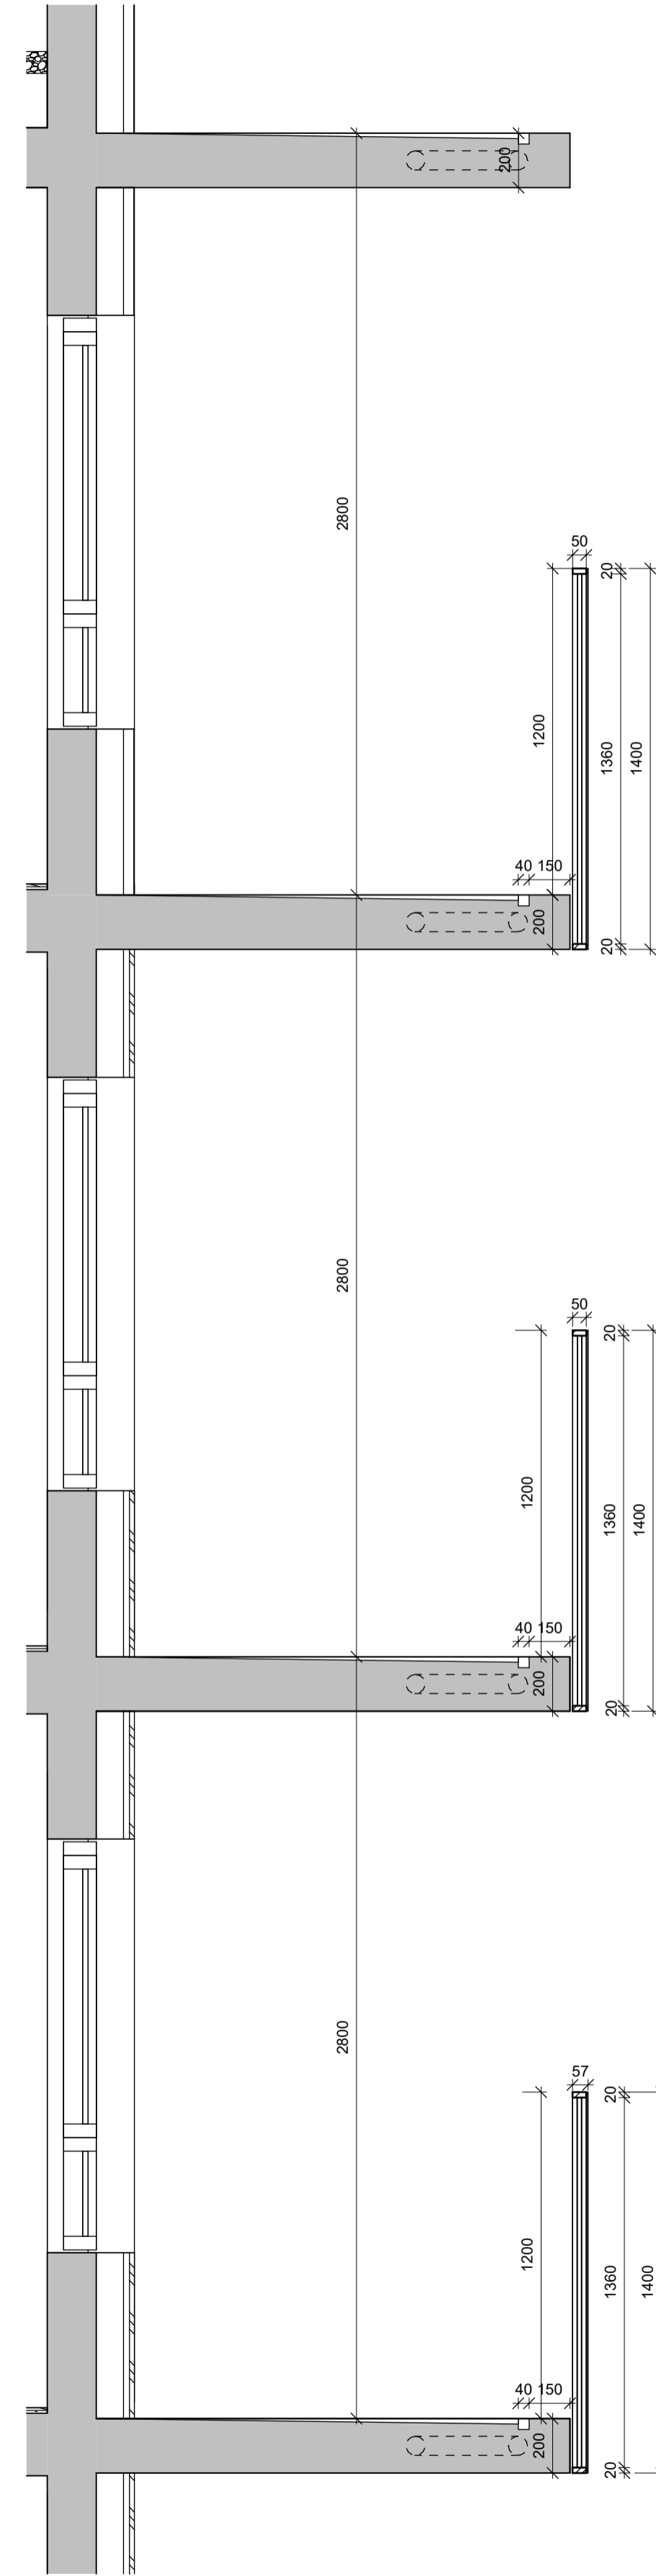

**4 H5 - Snið í svalir 0208- 0308- 0408**  
 1 : 20

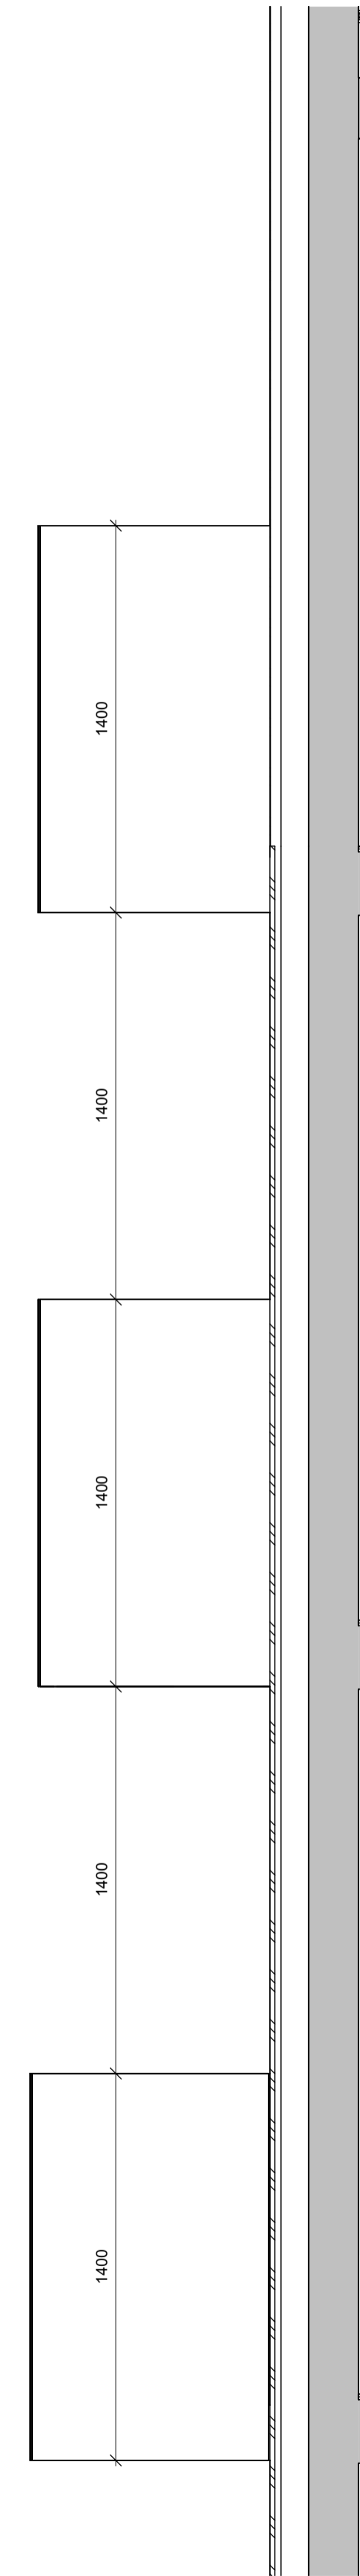

**5 H5 - Hliðar við svalir 0208- 0308- 0408**  
 1 : 20

ÚTGÁFA | TEIKNAD YFIRFARID | DAGS

ASK arkitektar ehf.  
 Geilögju 9-101 Reykjavík  
 Sími 515 0300  
 www.ask.is  
 ARTUN AÐALHÖNDIÐAR



Sigurtaug Sigurðardóttir | Arkitekti F.A.I. | t: 060767-6319  
 sigurtaug@ask.is

VERKEFNI  
**HRINGHAMAR 3-5  
 HAFNARFJÖRÐUR**

TEGUND TEIKNINGAR  
**VERKTEIKNINGAR**  
 HETTI TEIKNINGAR  
 Svalir, handrið og skyggni


Hringhamar 5

VERK NÚM. | AÐRÆMNI - NÚMÉR TEIKNINGAR  
**2119 | H5-36-05**


MKV. I A1  
 1 : 20  
 HANNAÐ  
 SS  
 TEIKNAD  
 SHA  
 YFIR  
 SS  
 DAGS  
 11.04.2024  
 ÚTGÁFA

ÖLL MÁL OG AÐSTÆÐUR ATHUGIST Á STAÐNUM  
 AÐUR EN SMÍÐI HEFST.  
 ÖHEIMILT ER AÐ MÆLA UPP AF TEIKNINGUM.  
 ASK ARKITEKTUM SKAL TILKYNNT UM  
 ÓSAMRÆMI OG VAFATRIÐI ER UPP KUNNA AÐ  
 KOMA.

TEIKNINGAR Í SAMRÆMI VIÐ AÐALTEIKNINGAR  
 SAMÞYKKTAR DAGS. 21.12.2021.

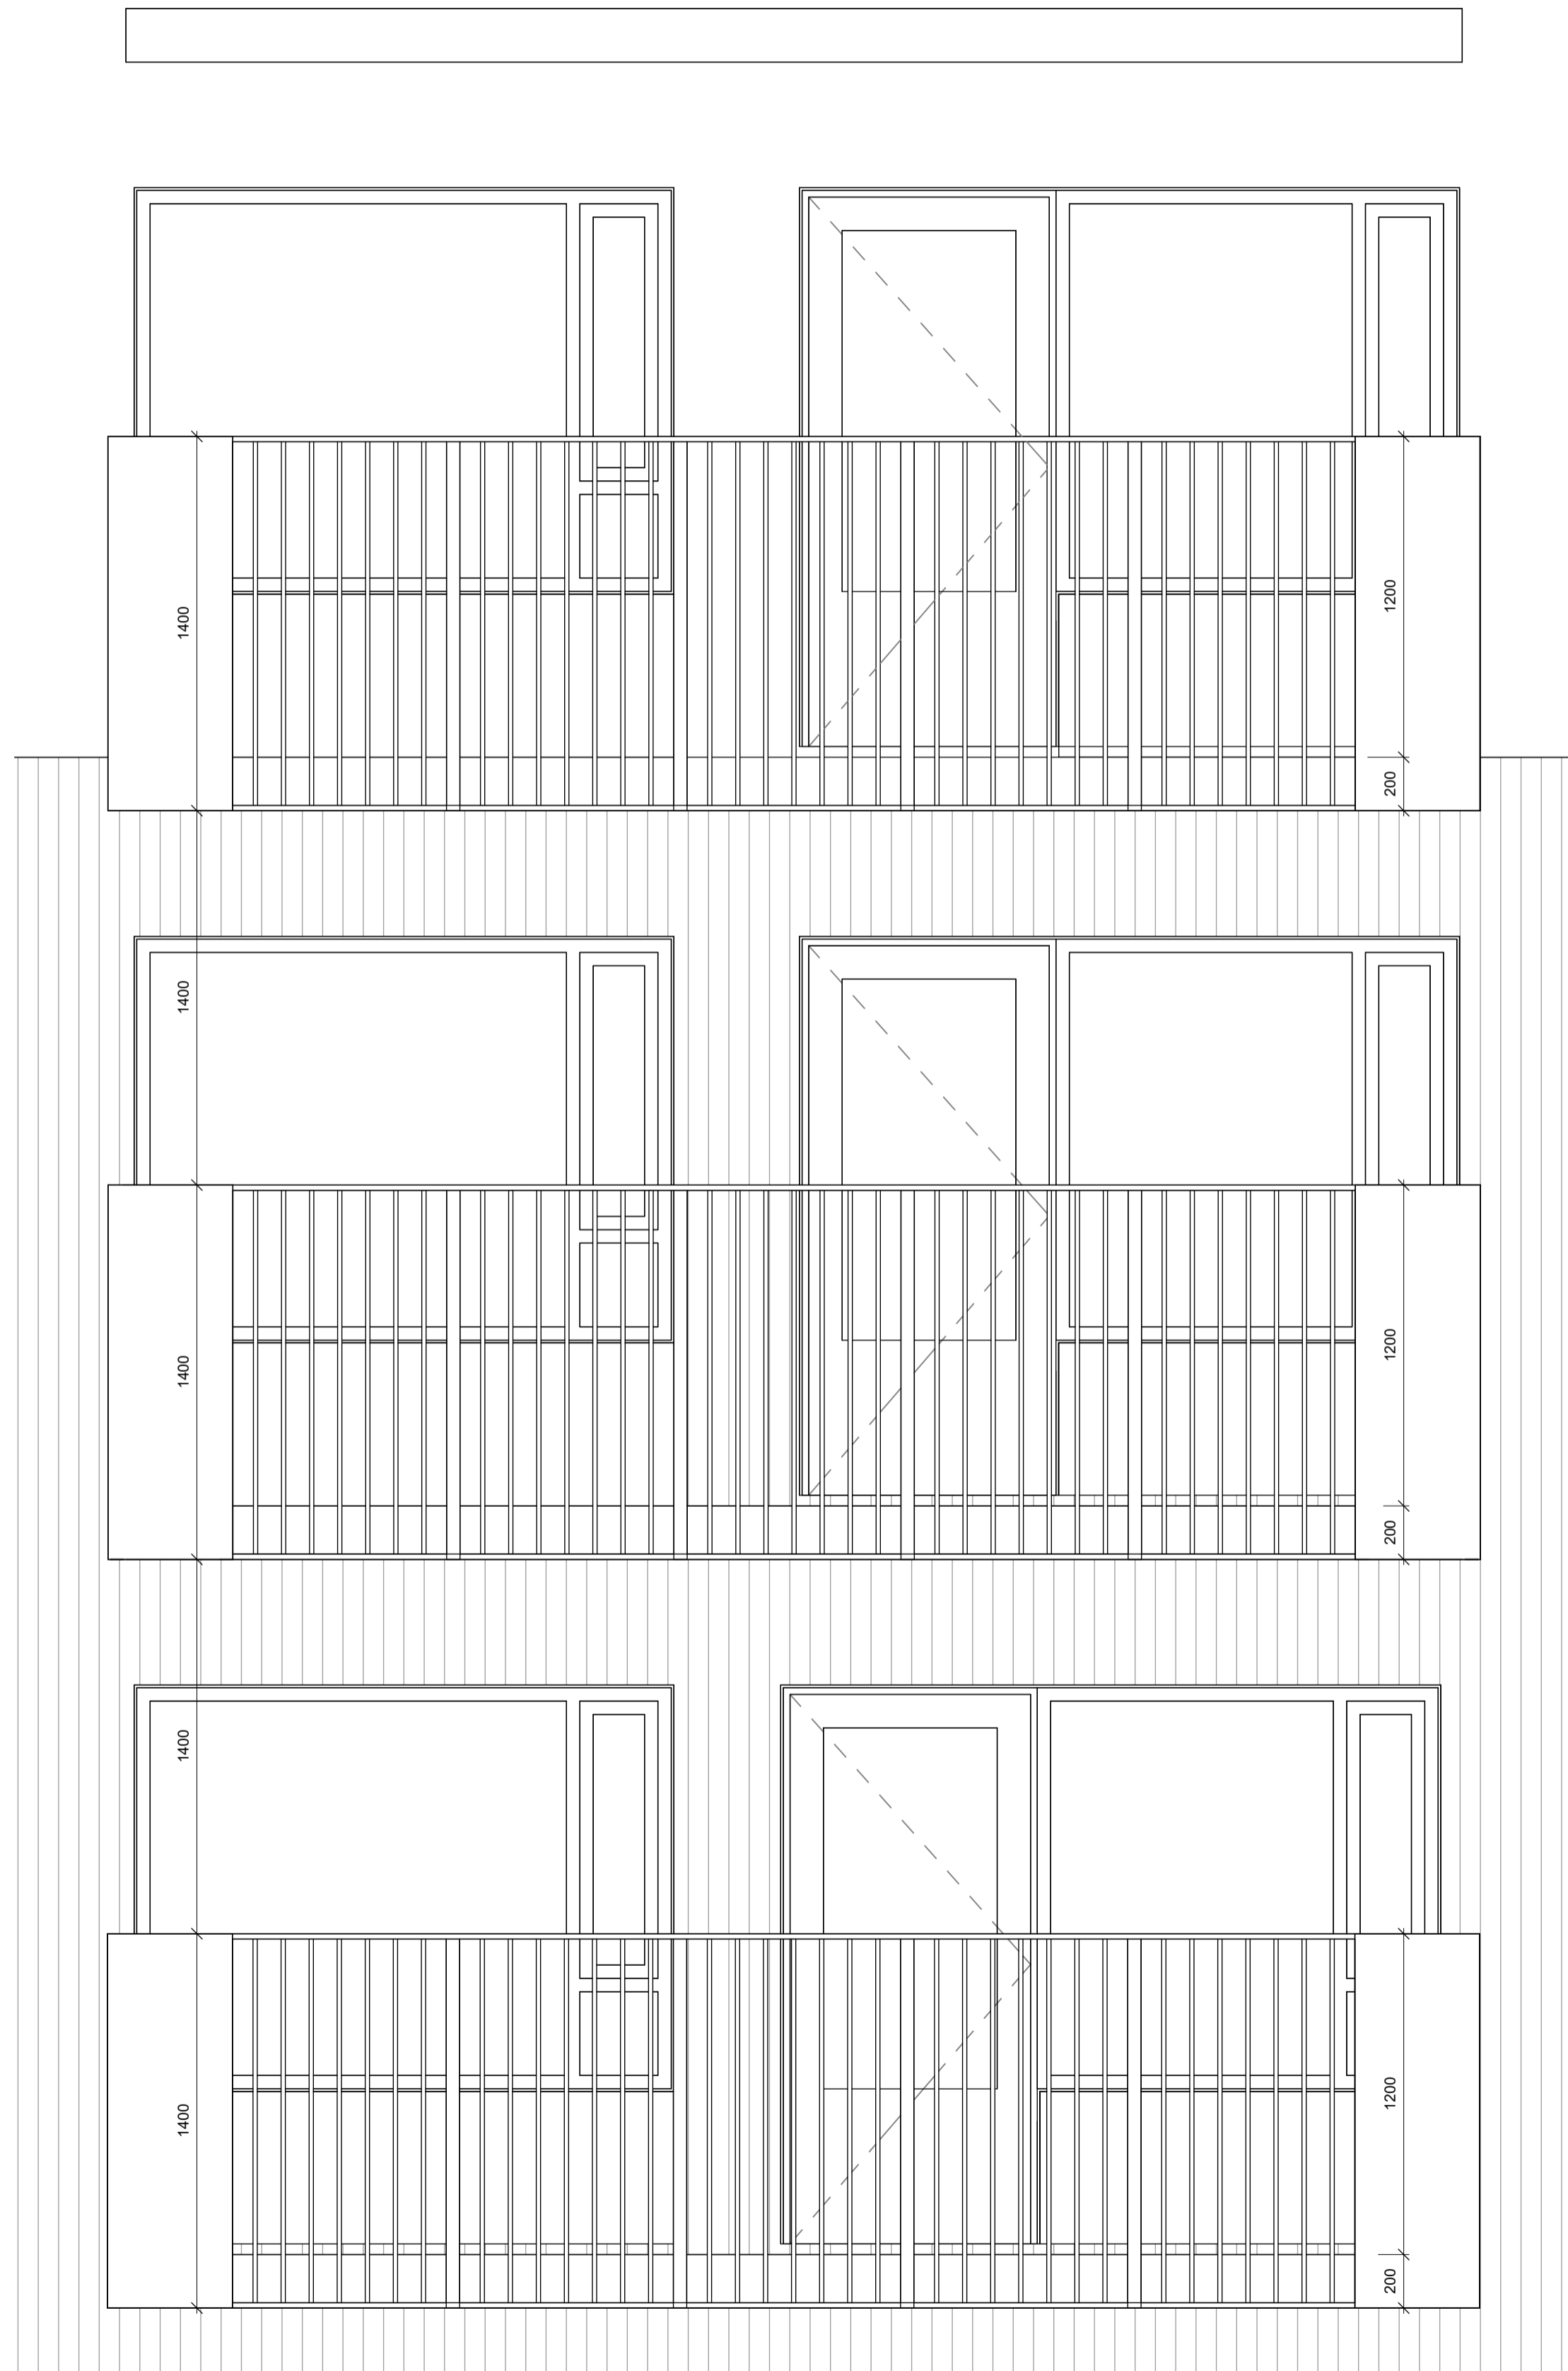

**1 H5 - Framan við svalir 0206- 0306- 0406**  
 1 : 20

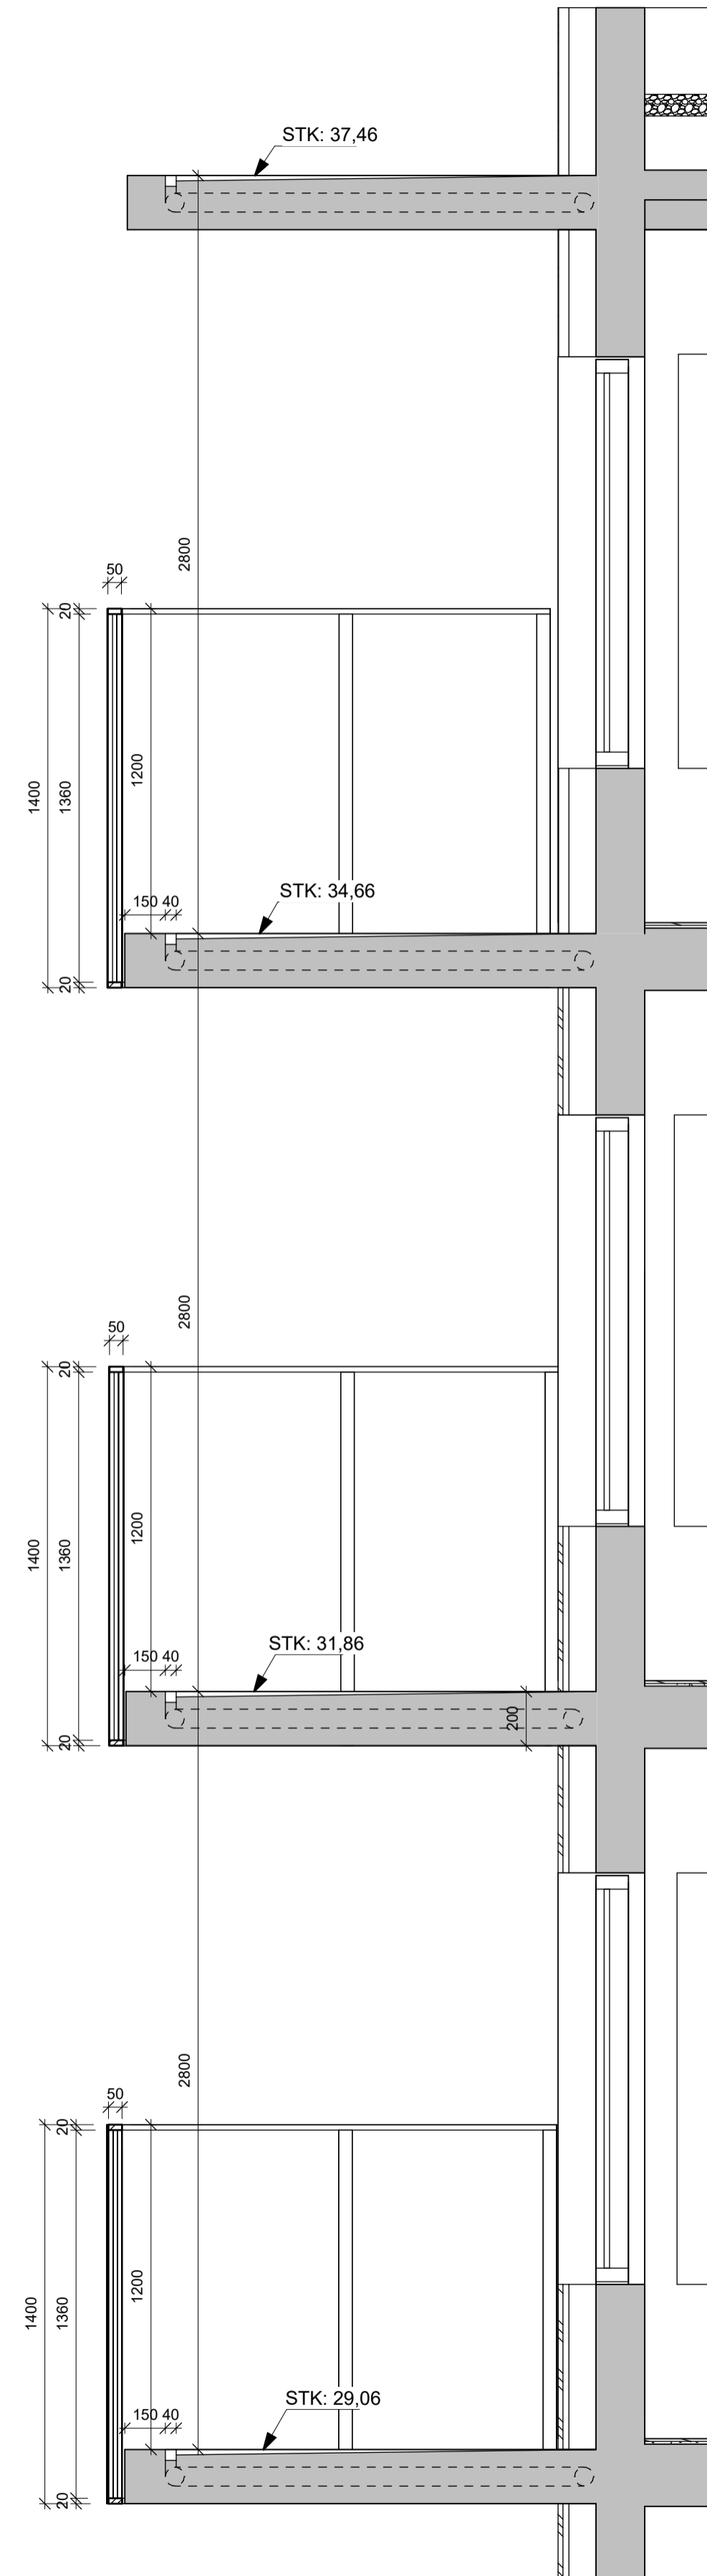

**2 H5 - Snið í svalir 0206- 0306- 0406**  
 1 : 20

ÚTGÁFA | TEIKNAD YFIRFARID | DAGS

ASK arkitektar ehf.  
 Geilögju 9-101 Reykjavík  
 Sími 515 0300  
 www.ask.is  
 ARTUN AÐALHÖNDUÐAR



Sigurtaug Sigurþósdóttir | Arkitekti F.A.I. | t: 060767-6319  
 sigurtaug@ask.is

VERKEFNI  
**HRINGHAMAR 3-5**  
**HAFNARFJÖRÐUR**

TEIKNINGAR  
 VERKTEIKNINGAR  
 HETTI TEIKNINGAR  
 Svalir, handrið og skyggni

Hringhamar 5

VERK NÚM. | AÐRÆKNI - NÚMÉR TEIKNINGAR  
**2119** | **H5-36-06**

MKV. I A1  
 1 : 20  
 HANNAÐ  
 SS  
 TEIKNAD  
 SHA  
 YFIR  
 SS  
 DAGS  
 11.04.2024  
 ÚTGÁFA