




Öll mál eru í mm. Mælið ekki af teikningum. Öll mál athugist á staðnum. Ósamræmi í teikningum og vefsíðri skal tilkynna arkitektum strax.

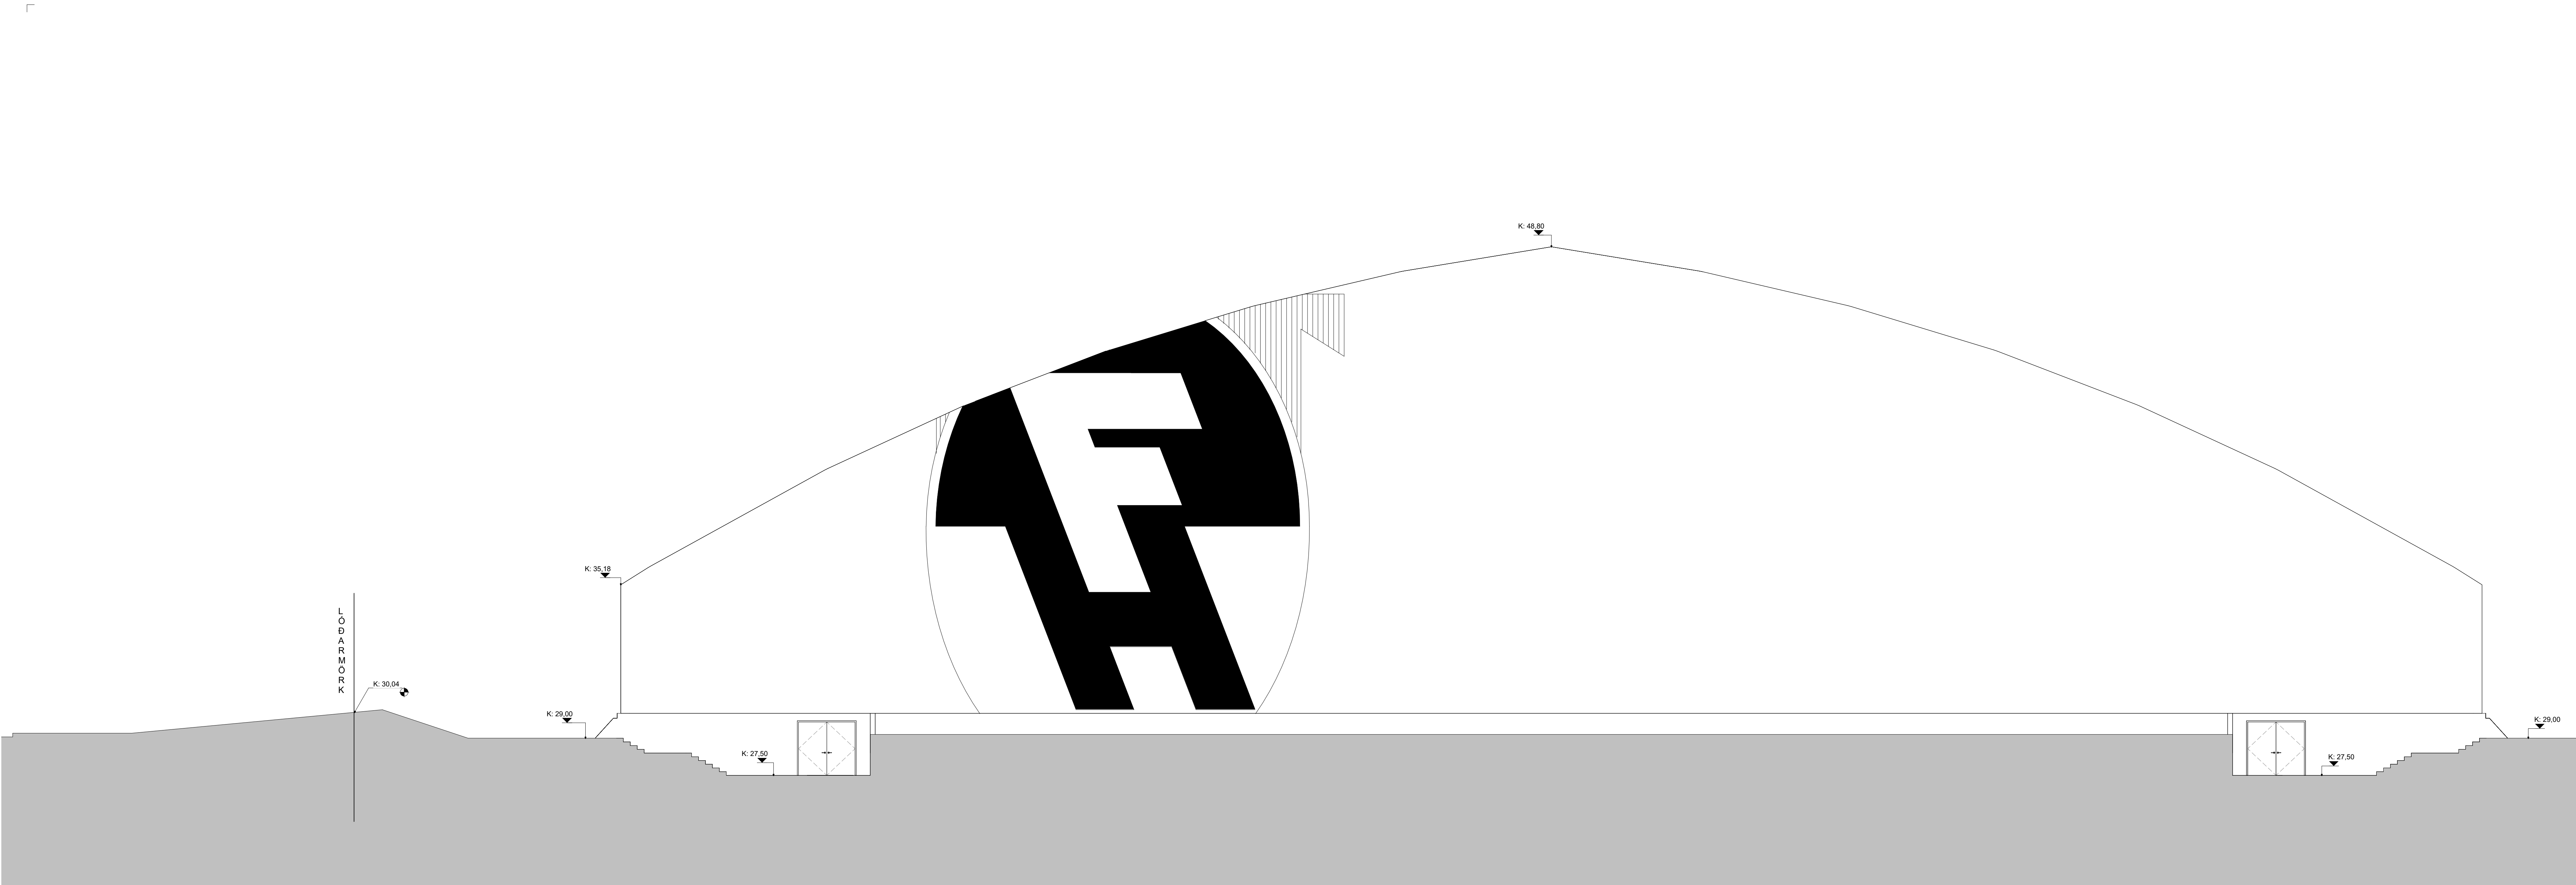

AUSTUR
1:100

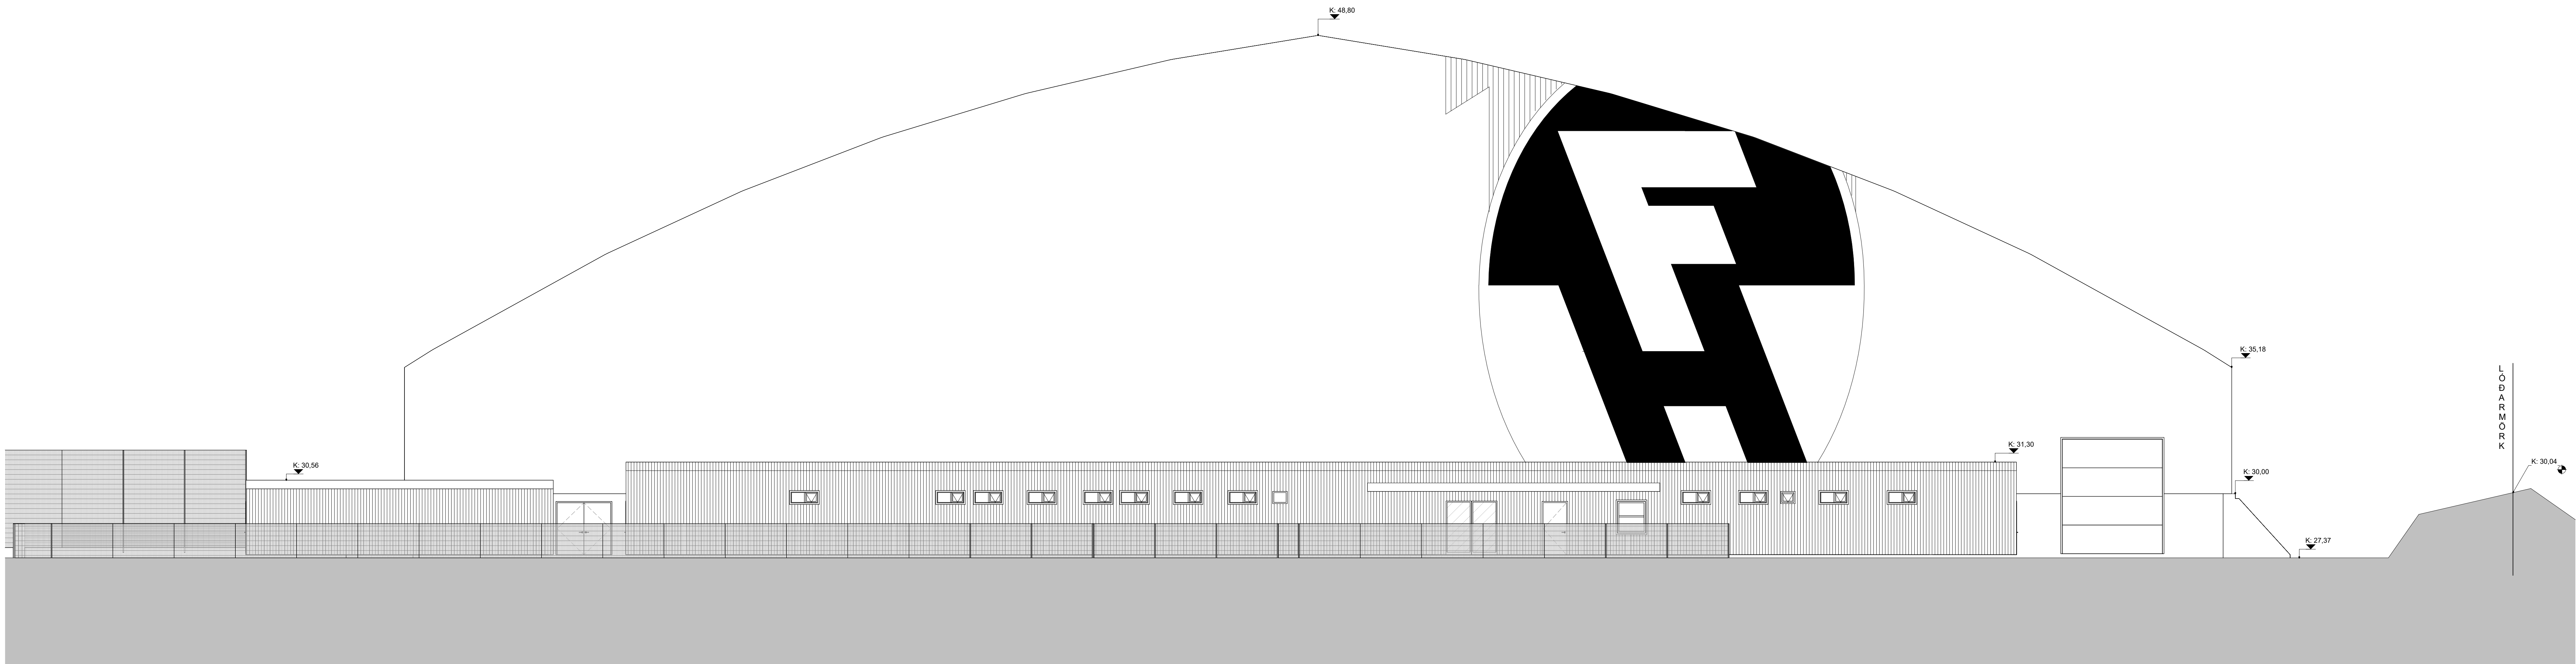

VESTUR
1:100

 

Upprunalegur hönnuður:XXX

SKYRINGARTEXTI:

- AS Aðgangs styrkerfi
- BO Björgunarop
- DF Drykkjarfontur
- GN Gólfhúðufall
- GR Gólfist
- HO Handklæðsöfn
- HL Handlaug
- HSL Handklæðskvittaki
- HV Inntak Hitaveita
- KV Klakavél
- LR Lokad rými / Loftþræsting
- MVV Matvatnaskur
- NF Þakhlúðufall
- OP Opnarlegur gluggi
- RS Ræstiklúður
- RT Ráfmagnstafa
- RV Inntak Rafveita
- RÆV Ræstivaskur
- SS Spóðslanga
- UV Uppþvottavél
- VV Inntak Vatnaveitu
- DV Þvottavél
- HU Þunkari

[9101] Rýmsnúmer.

OK.00.00 Gólfkoti.

OK.00.00 Gólfkoti.

REIxxEiIxx Brunaskil.

EW xx Takmörkun á hitagæsla.

[R] Reykiskynþrá.

[E2 30 CS] Húð brunastákn.

[UT] Merkiur útgangur.

ATH:Allt gler sem nær rúður að gótti skal

vera öryggsgler og uppbyggjng

(Hér tekið á milli) aðgætt

abstæðum.

1. Hönnunarmál og myndir	12.12.2018	SP	12
2. Hönnunarmál og myndir	12.12.2018	SP	12
FIMLEIKAFÉLAG HAFNARFJARDAR

Knattþús

Kaplafríki

Knattþús

Knattþús

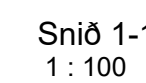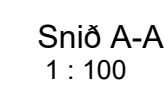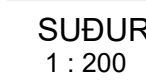



Upprunalegur hönnuður:XXX

Skráningartafla: Knattþús, Fullstór - Kaplakríki					Skrásetjari: Guðmundur Jónsson												
Landeignanúmer: 121342					Kennitala: 0303842109												
Matshlutanúmer: 12					Dags.: 12.3.2025												
Útgáfa: 5.03																	
Uppskipting og lýsing					Stærðir												
D0	D1	D2	D3	D4	D5	D5M	D6	D7	D8	D9	D10a	D10b	D11	D12	D13	D14	D15
Lokun	Rými hæð-roð	Notkun texti	Höfuð-flokkun	Eignar-hald	Botnflötur m²	Milliflötur m²	Stígar m²	Op m²	Brúttóflötur m²	Brúttóflötur ah < 1,8	Salarhæð min	Salarhæð max	Brúttó rúmmál m³	Nettóflötur m²	Birt flatarmál m²	Reiknitala skiptarúmmáls	Skipta-rúmmál m³
Matshluti Botn					8.760,9	0,0	0,0	0,0	8.760,9	0,0			103.053,7 1.752,2	8.513,3	8.760,9		98.858,632
1. hæð					8.760,9	0,0	0,0	0,0	8.760,9	0,0			101.301,5	8.513,3	8.760,9		
A	0101	Knatthús, fullstór	N	0101	8.400,0				8.400,0		2,50	21,30	99.960,0	8.214,0	8.400,0	11,90	97.746,600
A	0102	Anddyri	N	0102	320,4				320,4		3,80	3,80	1.217,5	265,1	320,4	3,80	1.007,380
A	0103	Geymsla	N	0103	40,5				40,5		3,06	3,06	123,9	34,2	40,5	3,06	104,652
Athugasemdir																	
Ný skráningartafla fyrir mhl. 12 gerð á grunni eldri skráningartöflu, gerð af Sædísí Hörpu Albertsdóttur.																	
Geymslu 0103 bætt við.																	

Eignar-hald	Notkun texti	Birt flatarmál m²	Skipta rúmmál séreign m³ án sameignar	Séreign og sameign m³
0101	Knatthús, fullstór	8.400,0	97.746,600	97.746,600
0102	Anddyri	320,4	1.007,380	1.007,380
0103	Geymsla	40,5	104,652	104,652
Alls		8.760,9	98.858,632	98.858,632

	Löö m²	Botnplata	Hjúpflétir						
		isotnplata m²	isotnplata m²	urveggir m²	bær af: urveggir og dyraop m²	þak m²	bær af: þakþiggur og þakop m²	Efsti hæðarkóti	ummal ofanjarðar
Matshluti	97712,4	1.752,2	8.760,9	3.777,1	60,7	9.032,2	0,0	48,8	391,6

Yfirlit	D5 Botnflötur m²	D5M milliflötur m²	D7 op m²	D8 Brúttóflötur m² með V og F	D9 Brúttóflötur undir 1,8 m með V og F	D11 Brúttórúmmál m³	D12 Nettóflötur m²	D13 birt flatarmál m²
A rými	8.760,9			8.760,9		101.301,5	8.513,3	8.760,9
Svalir A lokun								
B rými								
C rými								
Fylgiráymi (F)								
Afgangsrými (V)								
Botnplata						1.752,2		
Samtals:	8.760,9	0,0	0,0	8.760,9	0,0	103.053,7	8.513,3	8.760,9

Flatarmál nýtingarhlutfalls er A rými + B rými, undanskilið er brúttóflatarmál rýma með salarhæð lægri en 1,8 m, samkvæmt skipulagsreglugerð 2013 (breyting var gerð 2016). Notkun rýma hefur ekki áhrif á útreikning nýtingarhlutfalls.			
Flatarmál til útreknings nýtingarhlutfalls			Löö m²
			8.760,9
			97.712,4
			0,09

4. Tugstund skráningartafla og breytingar	2017-2024	SP	SJ
3. Breyting skráningartafla	15.12.2019	VH	SP
2. Breyting skráningartafla	20.12.2019	VH	SP
1. L. Skjalir - Breyting	20.12.2019	VH	SP
0. L. Skjalir - Breyting	20.12.2019	VH	SP

FIMLEIKAFÉLAG HAFNARFJARDAR	
TÖNDUR VEGGIR	
Knatthús	
KAPLAKRÍKI	
KAPLAKRÍKI	
ADALUPPDRATTUR	
Skráningartafla	
LANDNÚMÉR: 121342	
STADGR.: 1400148001000	
MHL: 12	
MKV: 1:100	
BLAÐSTÆRÐ: A0	
STOFNDAGUR: 30.08.2018	
TEIKNAD: SP	
VEIÐFARÐ: SE	
1501	301
versión	útgáfa

	Jón Ólafur Ólafsson FAI Kt: 000558-4099
	Sigurður Einarsson FAI Kt: 110457-2789
	Sigurður Harðarson FAI Kt: 030446-3599

BATTERÍD | ARKITEKTAR
Hvalryrabraut 32 | 220 Hafnarfólk | S: 54 54 700 | batteri@arkitekti.is | www.arkitekti.is

© BATTERÍD | ARKITEKTAR
ÖLL RÆÐIÐ OG AÐHAFIÐ TILHÖFUNDUM AF HVALRYRABRAUT 32 HAFNARFÓLK