


GRUNNMYND MILLILOFTS
1:100 (A2)

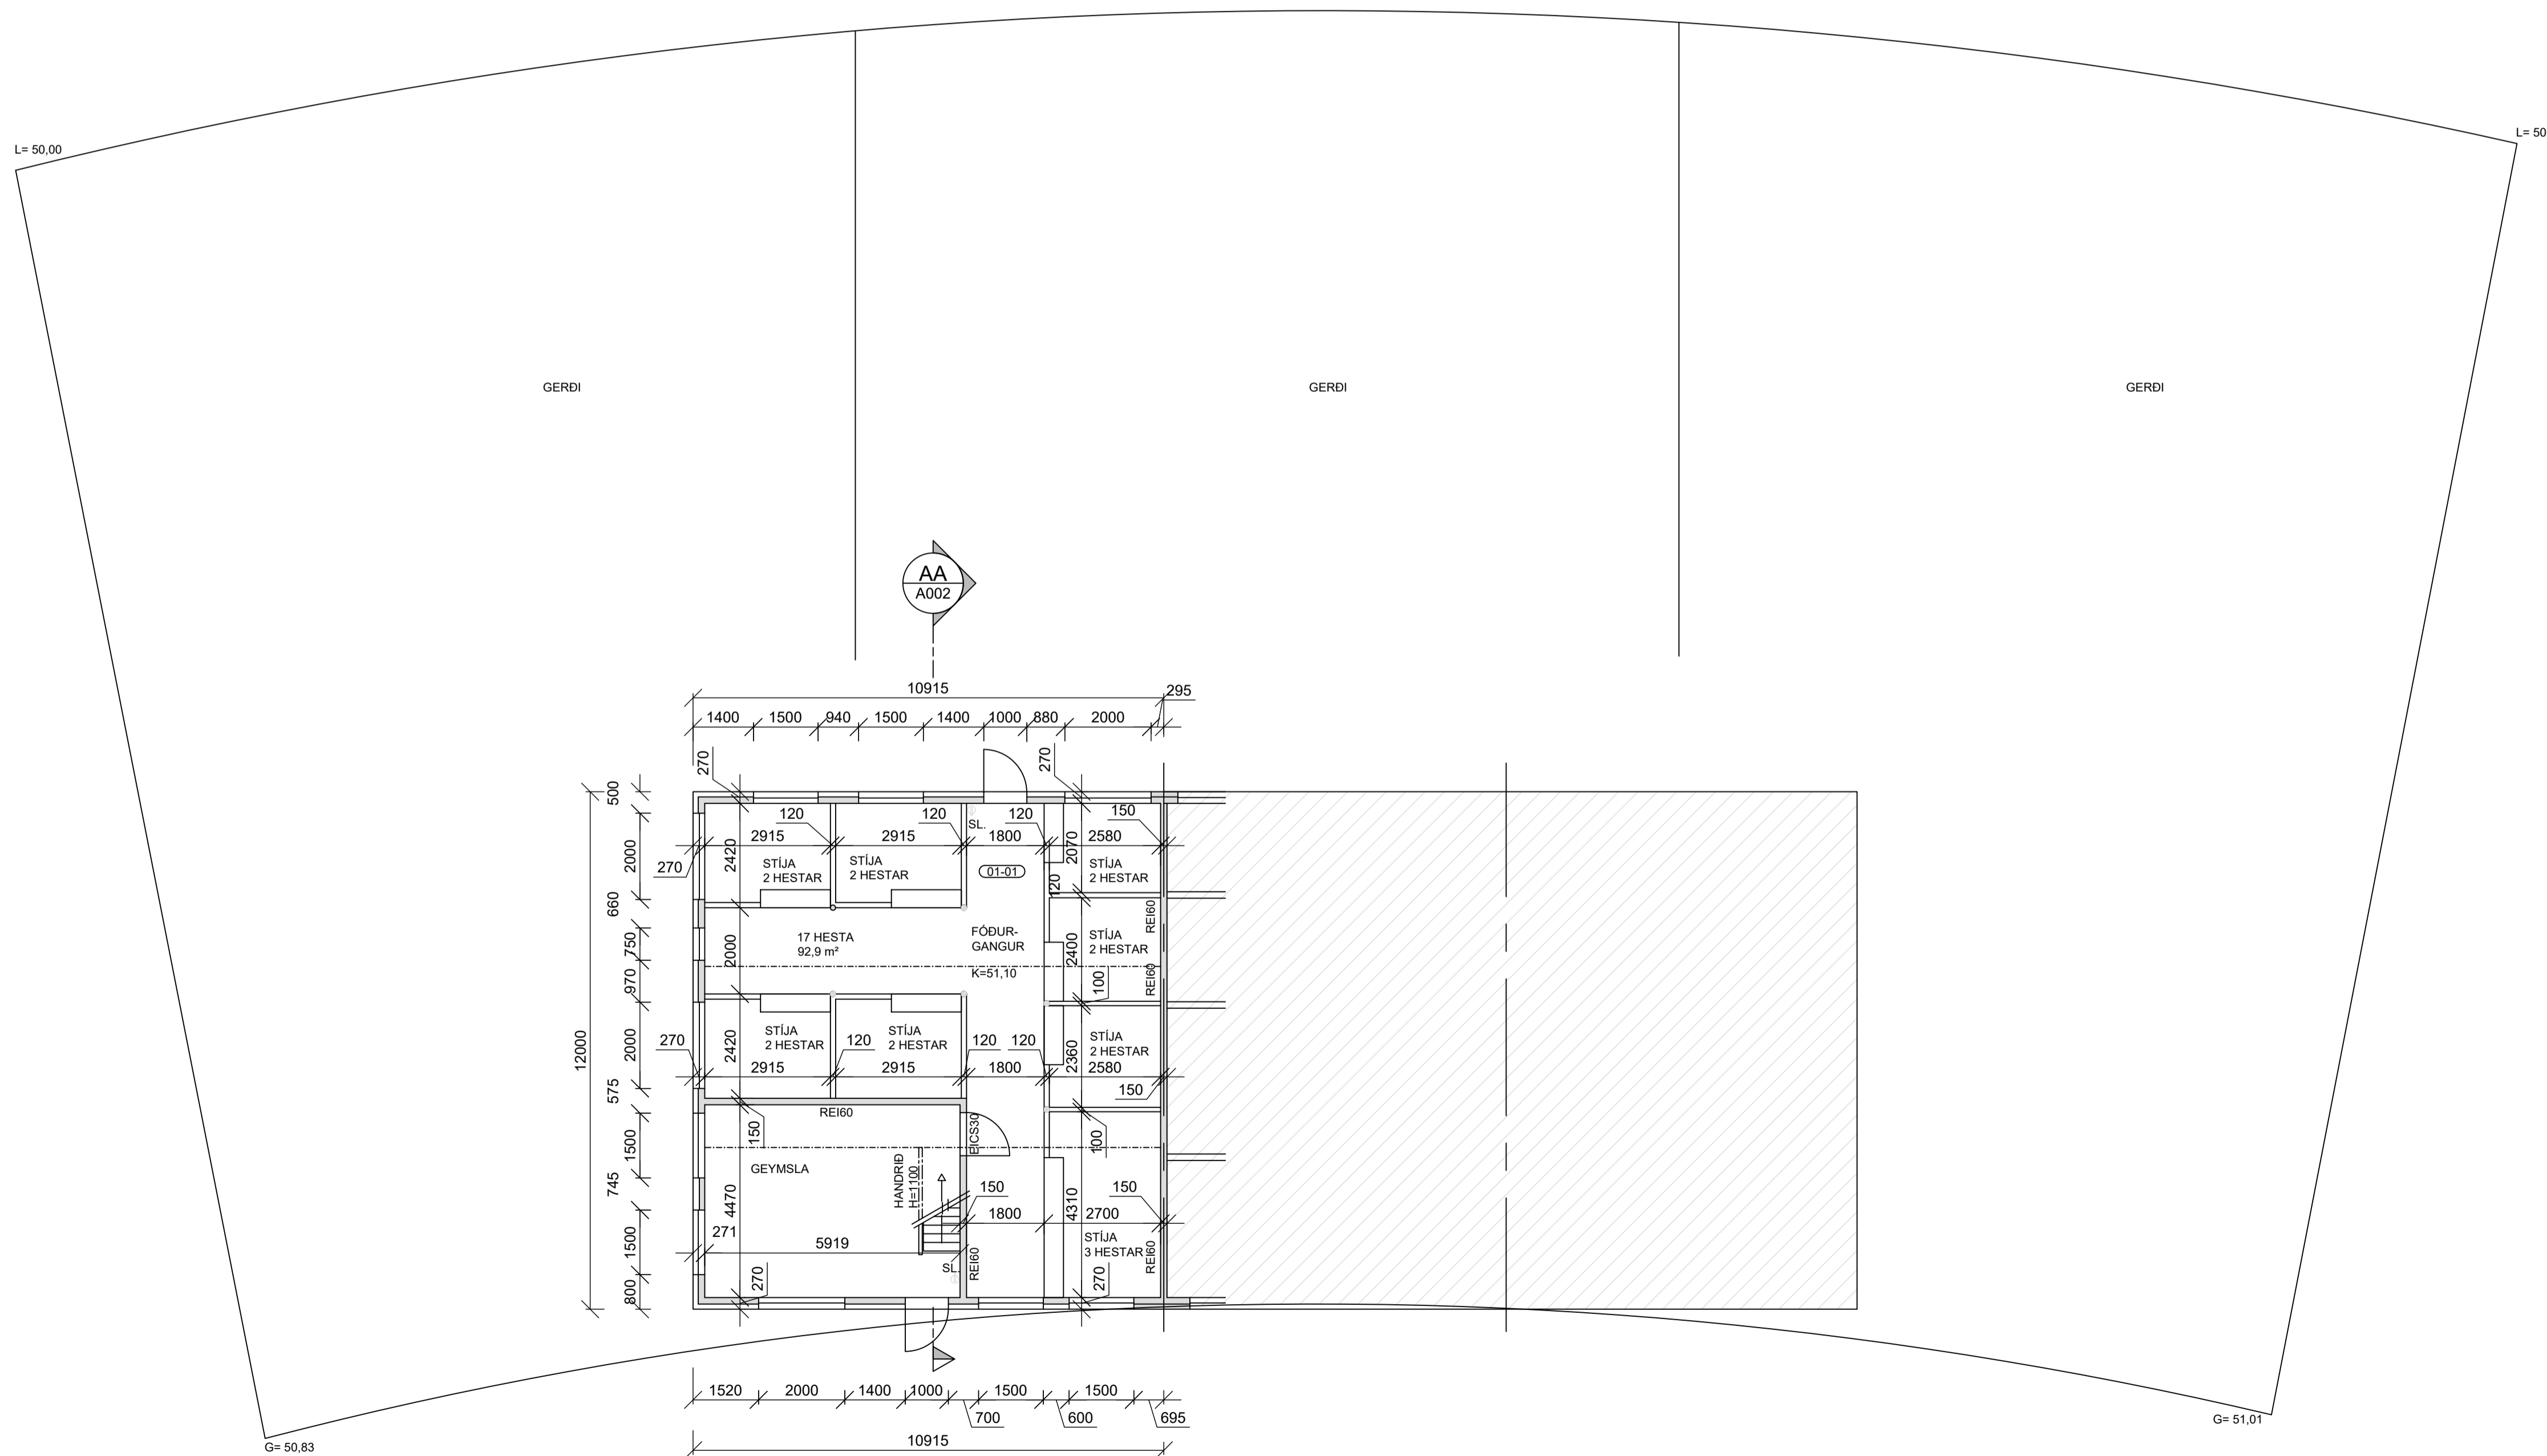

GRUNNMYND
1:100 (A2)

RAUNTEIKNING

-- (A2)

RAUNTEIKNING: KAPLASKEIÐ 15 - HAFNARFIRÐI

GRUNNMYNDIR EININGAR 01-01 OG 02-01
TEIKNINGIN ER BYGGÐ Á TEIKNINGU
GERÐRI AF TEIKNISTOFAN TORGIÐ
TEIKNINGAHEITI: GRUNNMYNDIR
MÁLTEIKNING
TEIKN.NR. 102
DAGS. 29.09.2003

SAMÞYKKT AF BYGGINGARFULLTRÚA
24 NÓVEMBER 2003.

GRUNNMYND 1.HÆÐ EINING 01-01 ER
ÓBREYTT FRÁ SAMÞYKKTRI TEIKNINGU.

GRUNNMYND MILLILOFT EINING 02-01 ER
BREYTT

NÚVERANDI STÆRD ER 155,5m²
VIÐ ÞESSA BREYTINGU 172,8m²
STÆKKUN: 17,3m²

KAPLASKEIÐ 15 - HAFNARFIRÐI

HESTHÚS - 0101	Mkv.	1:100
GRUNNMYND 01-01 OG 02-01	Hannað	EV
	Teiknað	EV
Dags. 28.JÚLÍ.2023	Bláð	- AF -
	Nr.	A001
	Yfirfarið	

Hönnunarstjóri	Eyjólfur Valgarðsson Byggingateknifræðingur B.cs. Hraunprýði 6 210 Garðabæ. gsm:8917257 evtraust@gmail.com
Eyjólfur Valgarðsson Kt:280857-4169	

Nr.	Dags.	Breyting	AF
28.07.23		RAUNTEIKNING	

