




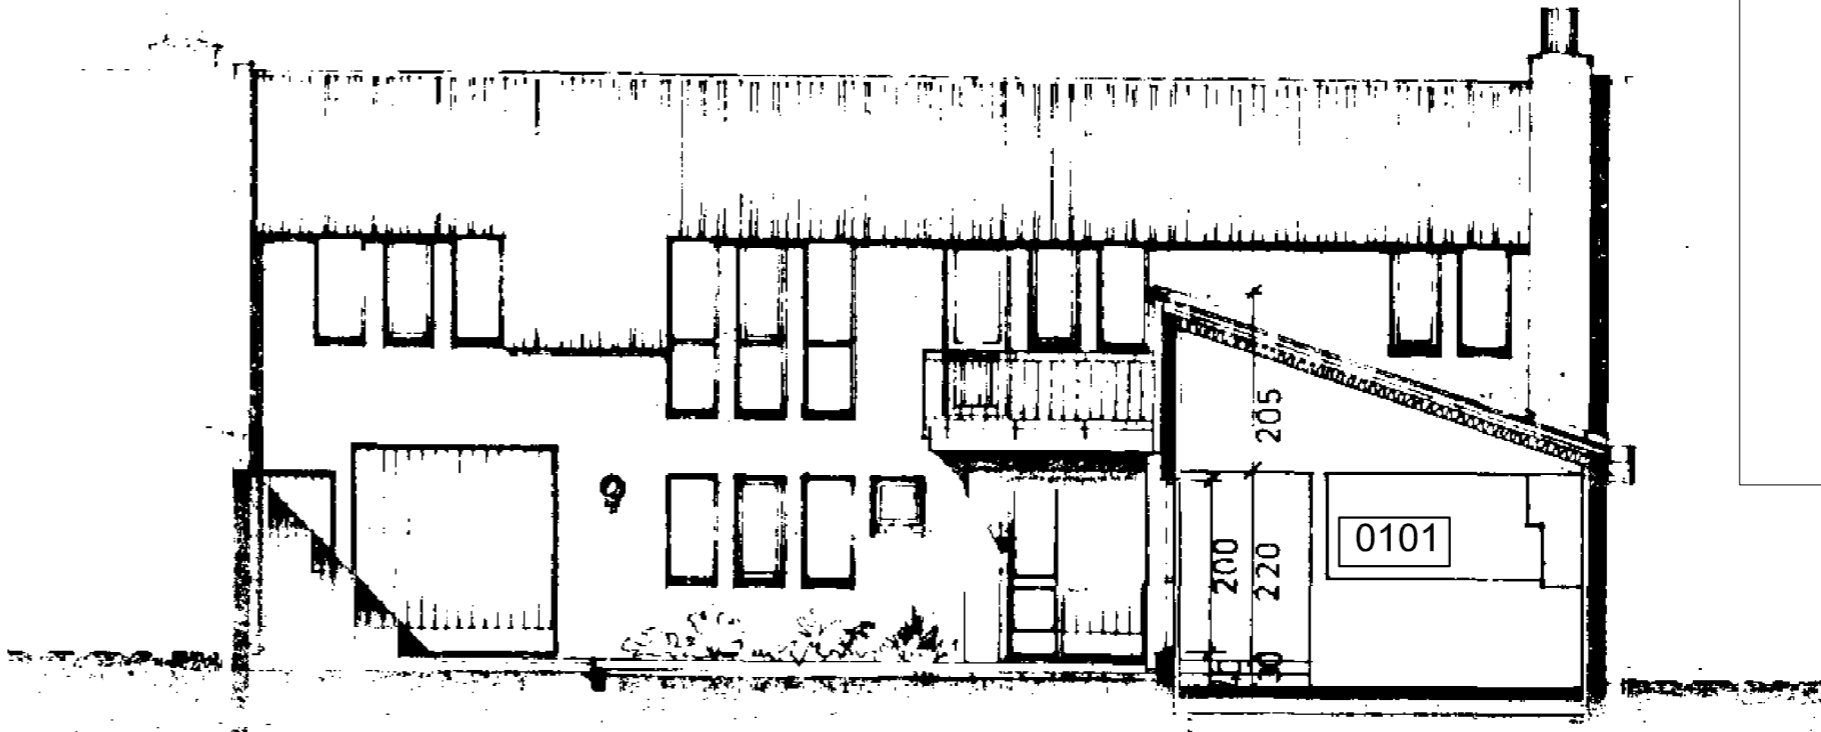


# KLAUSTURHVAMMUR 34 HAFNARFIRÐI

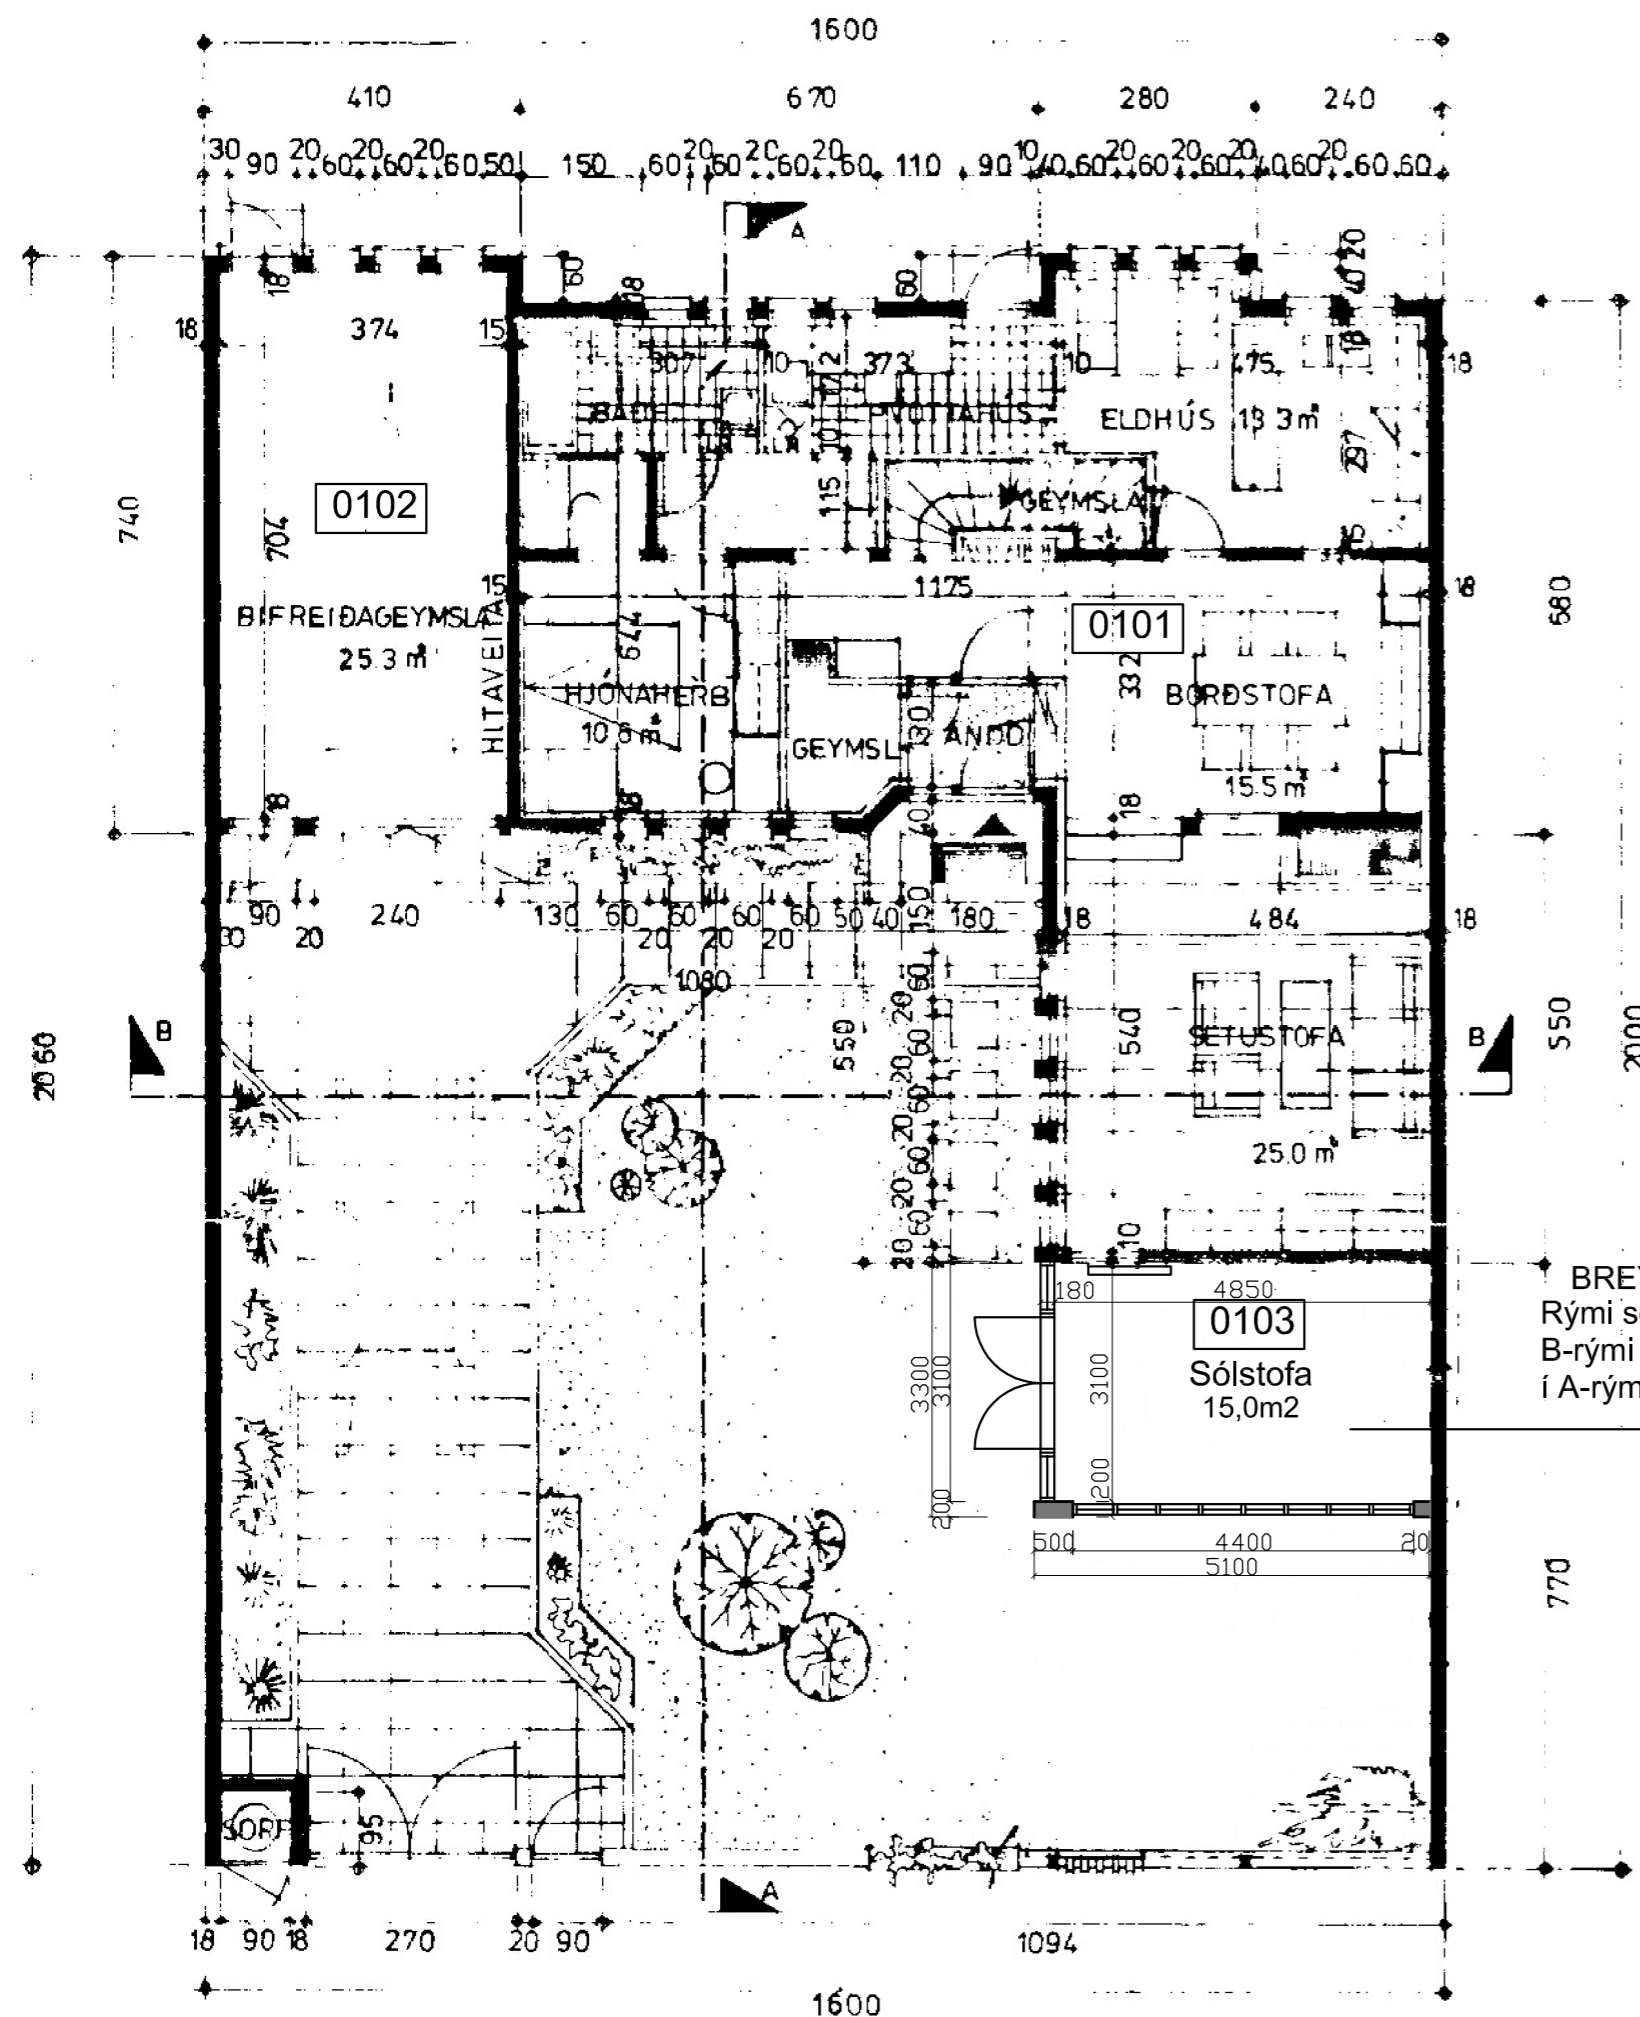

ÚTLIT SUÐ-AUSTUR OG SNIÐ B-B

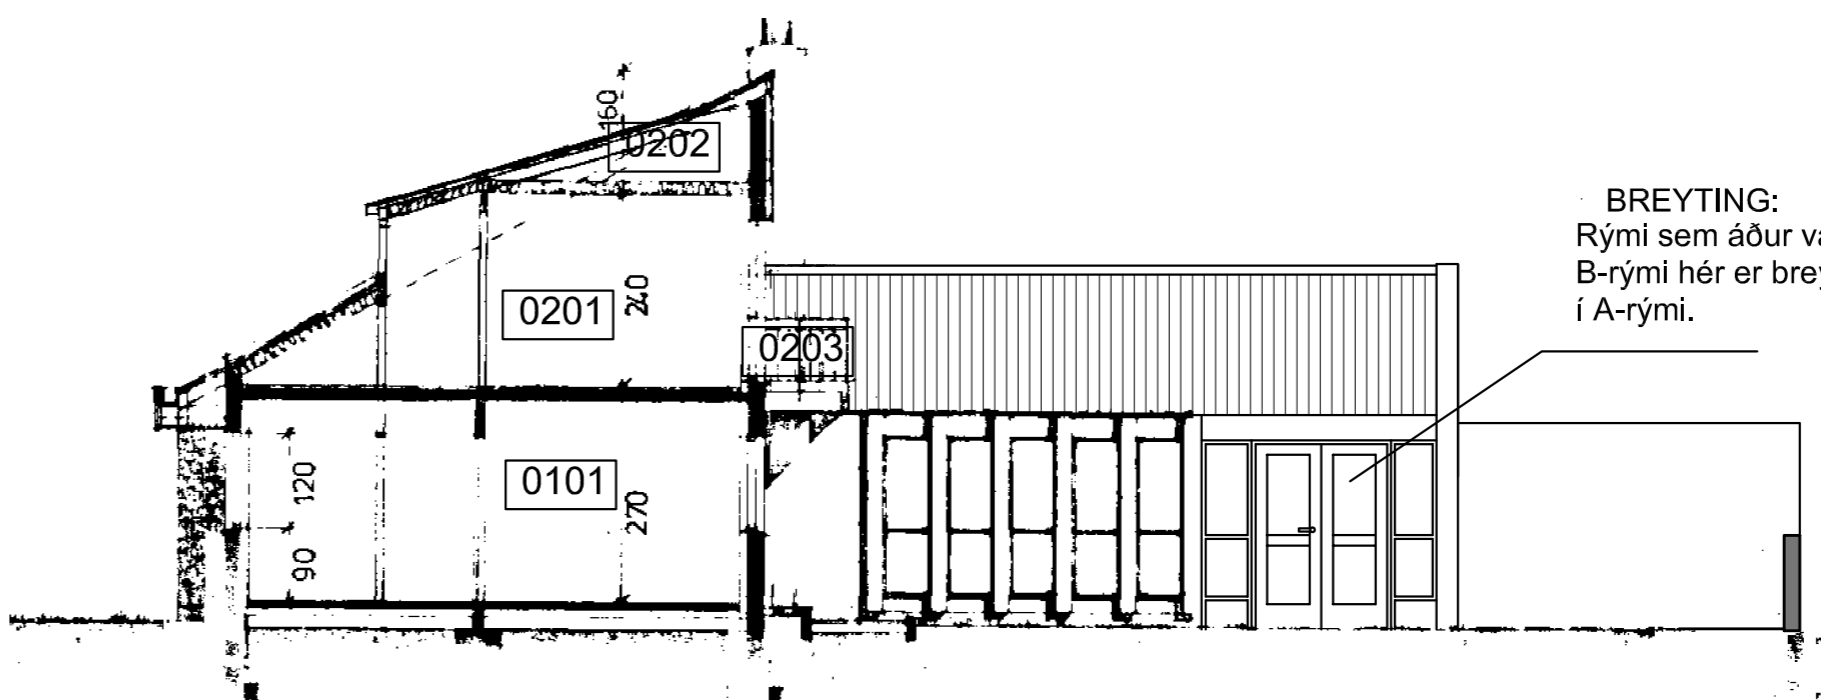

ÚTLIT SUÐ-VESTUR OG SNIÐ A-A

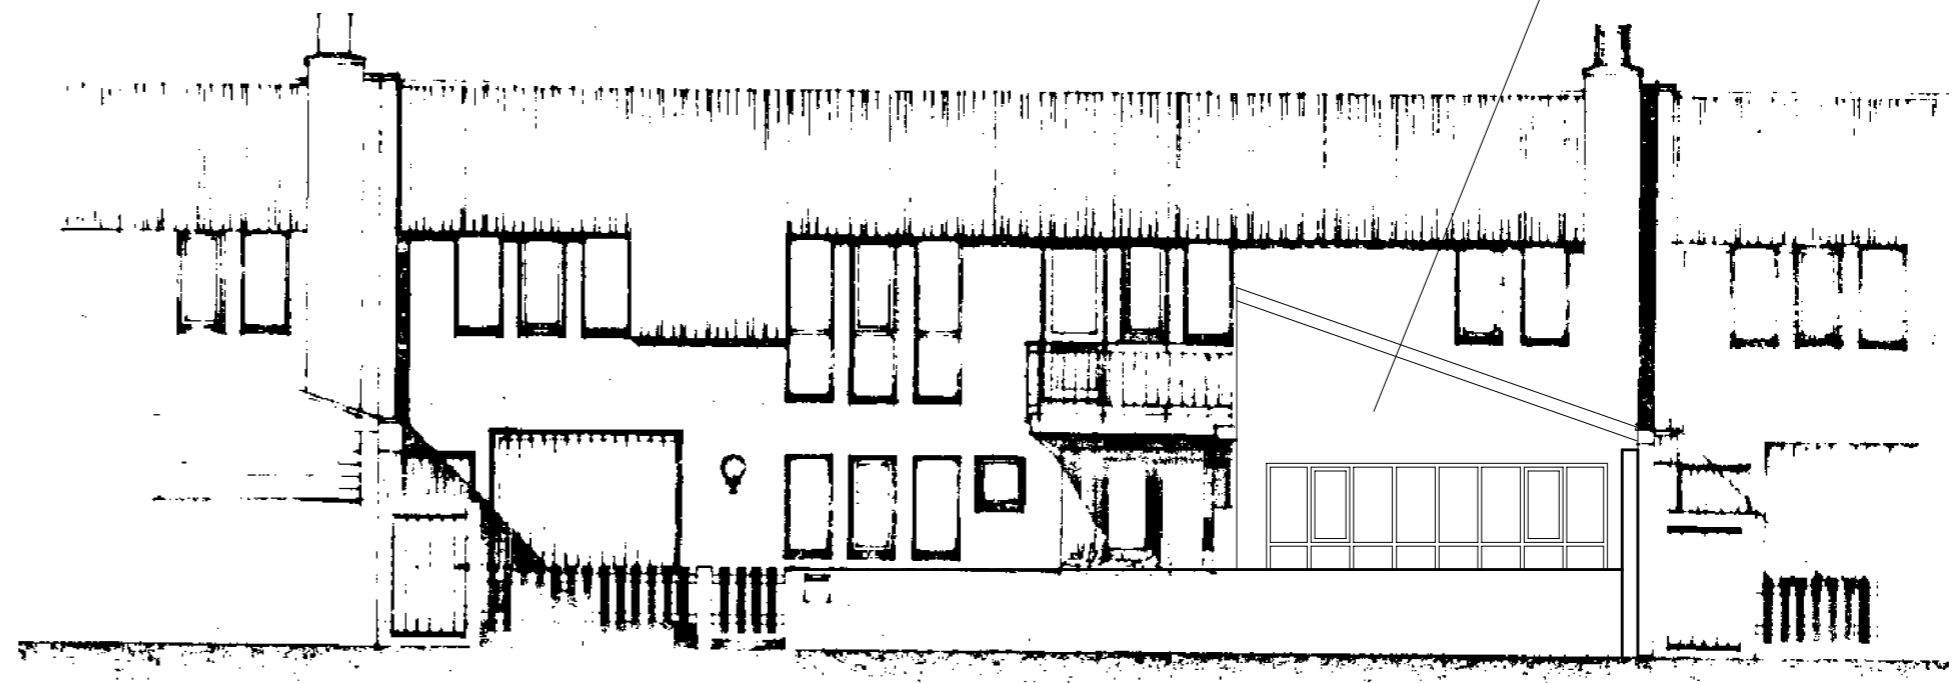

ÚTLIT SUÐ-AUSTUR

GRUNNMYND 1 HÆÐAR

DAGS:	BREYTING:	SAMP:
A		
B		
C		
D		
E		
F		
G		

<b>VERKEFNI:</b> KLAUSTURHVAMMUR 34 HAFNARFIRÐI		<b>ARKITEKTASTOFAN AUSTURVÖLLUR</b> FLÚBASEL 66 109 REYKJAVÍK arkaust@mmedia.is	
<b>TEIKNING:</b> GRUNNMYND - ÚTLIT - SNIÐ		KRISTJÁN BJARNASON Kristjanarc@gmail.com BYGG.FR, BFI s: 698-6930 KT: 120369-5479	
<b>DAGS/TEIKNAD:</b> 17.08.2023 /KB		<b>M/ELIKV:</b> 1:100 A2	<b>VERK NR:</b> 614
<b>SIGN:</b>	<b>BREYTING:</b>	<b>TEIKN NR:</b> 102	