

Almennt:
 Öll mál eru í millimetrum nema kótar á gólum, loftum og landi sem eru í metrum.
 Öll mál samræmist á staðnum og ef mismæli kemur upp í teikningum skal strax hafa samband við hönnuð og eftirlitsmann.

- Skýringar:**
- ER: 0.X = Efnibrún og neibrún steypu
 - NR: X.0 = Steypukóti.
 - SK: xxxx = Steypukóti.
 - ◀K: xxxx = Kóti á frágengnu gólf
 - ◀K: xxxx = Kóti á loftum og á landi
 - LR = Loftræsting
 - GN = Gólfniðurfall
 - 0101 = Björgunarop
 - 01 = Niðurfall frá þaki
 - = Lóðamörk
 - - - = Byggingarrellur

Lagfæring	Dagsetning	Skýring

Útgáfa	Dagsetning	Skýring
B	06.06.23	Reyndartekningar

Verk: **LÆKJARGATA 2**
 Verkkaup: Klapparholt ehf.
 Teikning: **GRUNNMYND +1**
 Mkv.: 1:100
 Dagsetn.: 16.6.2021
 Teknað: ÓuGV
 Yfirland: KOK

Arkitekt:
 Andri Gunnar Lyngberg Andriússon - kt.: 240182-3949 - andri@tripoli.is
 Guðni Valberg - kt.: 250880-5299 - gudni@tripoli.is
 Kristján Órn Kjartansson - kt.: 040176-4979 - kris@krads.is
 Kristján Eggertsson - kt.: 150873-5769 - kristjan@krads.is

Hönnunaraðili:
 Kristján Órn Kjartansson
 kt.: 040176-4979 - kris@krads.is - Sími: 664 03 22

ADALUPPRÁTTUR

KRADS **TRÍPÓLÍ**

Skólavöðustígur 16, 2. hæð
 KÍ 420519-0600
 sími: 534 03 20 - Email: krads@krads.is

Skólavöðustígur 16, 2. hæð
 KÍ 700116-1340
 sími: 519 29 30 - Email: tripoli@tripoli.is

Verk: **208 A-100**

TEKINGU HESSA NA EKKI ENDURMÉTÁ MED NEYNDU HETTI AN SKRIFLESS LEYFIS HÖFUNGAR



1 GRUNNMYND +1
 Skali: 1:100



Almennt:
 Öll mál eru í millimetrum nema kótar á gólum, loftum og landi sem eru í metrum.
 Öll mál samræmist á staðnum og ef mismæli kemur upp í teikningum skal stíx hafa samband við hönnuði og eftirlitsmann.

- Skýringar:**
- ER 0.X = Efnibrún og neónbrún steypu
 - NB X.0 = Steypukóti.
 - SK.XXXX = Steypukóti.
 - GK.XXXX = Kóti á frágengnu gólfi
 - K.XXXX = Kóti á loftum og á landi
 - (R) = Loftræsting
 - (GN) = Gólfniðurfall
 - (B) = Björgunarop
 - (N) = Niðurfall frá þaki
 - = Lóðamörk
 - - - = Byggingarrellur

Lagfæring	Dagsetning	Skýring

Útgáfa	Dagsetning	Skýring
B	06.06.23	Reyndartekningar

Verk: **LÆKJARGATA 2**
 Verkskaup: Klapparholt ehf.
 Teikning: **GRUNNMYND +2**
 Mkv: **1:100**
 Dagsmál: 16.9.2021
 Teknað: ÓuGV
 Yfirleidd: KÖK

Arkitekt:
 Andri Gunnar Lyngberg Andriðsson - kt.: 240182-3949 - andri@tripoli.is
 Guðni Valberg - kt.: 250880-5299 - gudni@tripoli.is
 Kristján Órn Kjartansson - kt.: 040176-4979 - kris@krads.is
 Kristján Eggertsson - kt.: 150873-5769 - kristjan@krads.is

Hönnunartjóni:
 Kristján Órn Kjartansson
 kt.: 040176-4979 - kris@krads.is - Sími: 664 03 22

ADALUPPRÁTTUR

KRADS TRÍPÓLÍ

Skólavöðustígur 16, 2.hæð
 KÍ. 420519-0600
 sími: 534 03 20 - Email: krads@krads.is

Skólavöðustígur 16, 2.hæð
 KÍ. 700116-1340
 sími: 519 29 30 - Email: tripoli@tripoli.is

Verk: **208 A-110**
 Breiðing: **A-110**

1 GRUNNMYND +2
 Skali: 1:100

Almennt:
 Öll mál eru í millimetrum nema kótar á gólfum, loftum og landi sem eru í metrum.
 Öll mál samræmist á staðnum og ef mismæli kemur upp í teikningum skal stax hafa samband við hönnuð og eftirlitsmann.

- Skýringar:**
- ER: 0.X = Efnibrún og neónbrún steypu
 - NE: X.0 = Steypukóti.
 - SK: x.xxx = Stöpuvöð.
 - GK: x.xxx = Kóti á frágengnu gólf.
 - K: x.xxx = Kóti á loftum og á landi.
 - (R) = Loftræsting
 - (GN) = Gólfniðurfall
 - (BC) = Björgunarpop
 - (NF) = Niðurfall frá þaki
 - = Lóðamörk
 - - - = Byggingarrellur



Lagfæring	Dagsetning	Skýring

Útgáfa	Dagsetning	Skýring
B	06.06.23	Reyndartekningar

Verk: **LÆKJARGATA 2**
 Verkskaup: Klappaholt ehf.
 Teikning: **GRUNNMYND +3**
 Mkv.: 1:100
 Dagsetn.: 16.9.2021
 Teknað: ÓuGV
 Yfirfarð: KÖK

Arkitekt:
 Andri Gunnar Lyngberg Andriðsson - kt.: 240182-3949 - andri@tripoli.is
 Guðni Valberg - kt.: 250880-5299 - gudni@tripoli.is
 Kristján Örn Kjartansson - kt.: 040176-4979 - kris@krads.is
 Kristján Eggertsson - kt.: 150873-5769 - kristjan@krads.is

Hönnunarteyti:
 Kristján Örn Kjartansson
 kt.: 040176-4979 - kris@krads.is - Sími: 664 03 22

ADALUPPRÁTTUR

KRADS TRÍPÓLÍ

Skólavöðustígur 16, 2.hæð
 Kt. 420519-0600
 sími: 534 03 20 - Email: krads@krads.is


Skólavöðustígur 16, 2.hæð
 Kt. 700116-1340
 sími: 519 29 30 - Email: tripoli@tripoli.is

Verk: Teikn.: Breyting:

208 A-120

Almennt:
 Öll mál eru í millimetrum nema kótar á gólfum, loftum og landi sem eru í metrum.
 Öll mál samræmist á staðnum og ef mismæli kemur upp í teikningum skal strax hafa samband við hönnuði og eftirlitsmann.

- Skýringar:**
- ER, O, X = Efnibrún og neðribrún steypu
 - NB, X, O = Steypukóti.
 - SK, x,xxx = Kóti á frágengnu gólf
 - K, x,xxx = Kóti á loftum og á landi
 - LR = Loftfræsting
 - GN = Gólfniðurfali
 - GN = Björgunarop
 - NP = Niðurfali frá þaki
 - = Lóðamörk
 - - - = Byggingarleitir

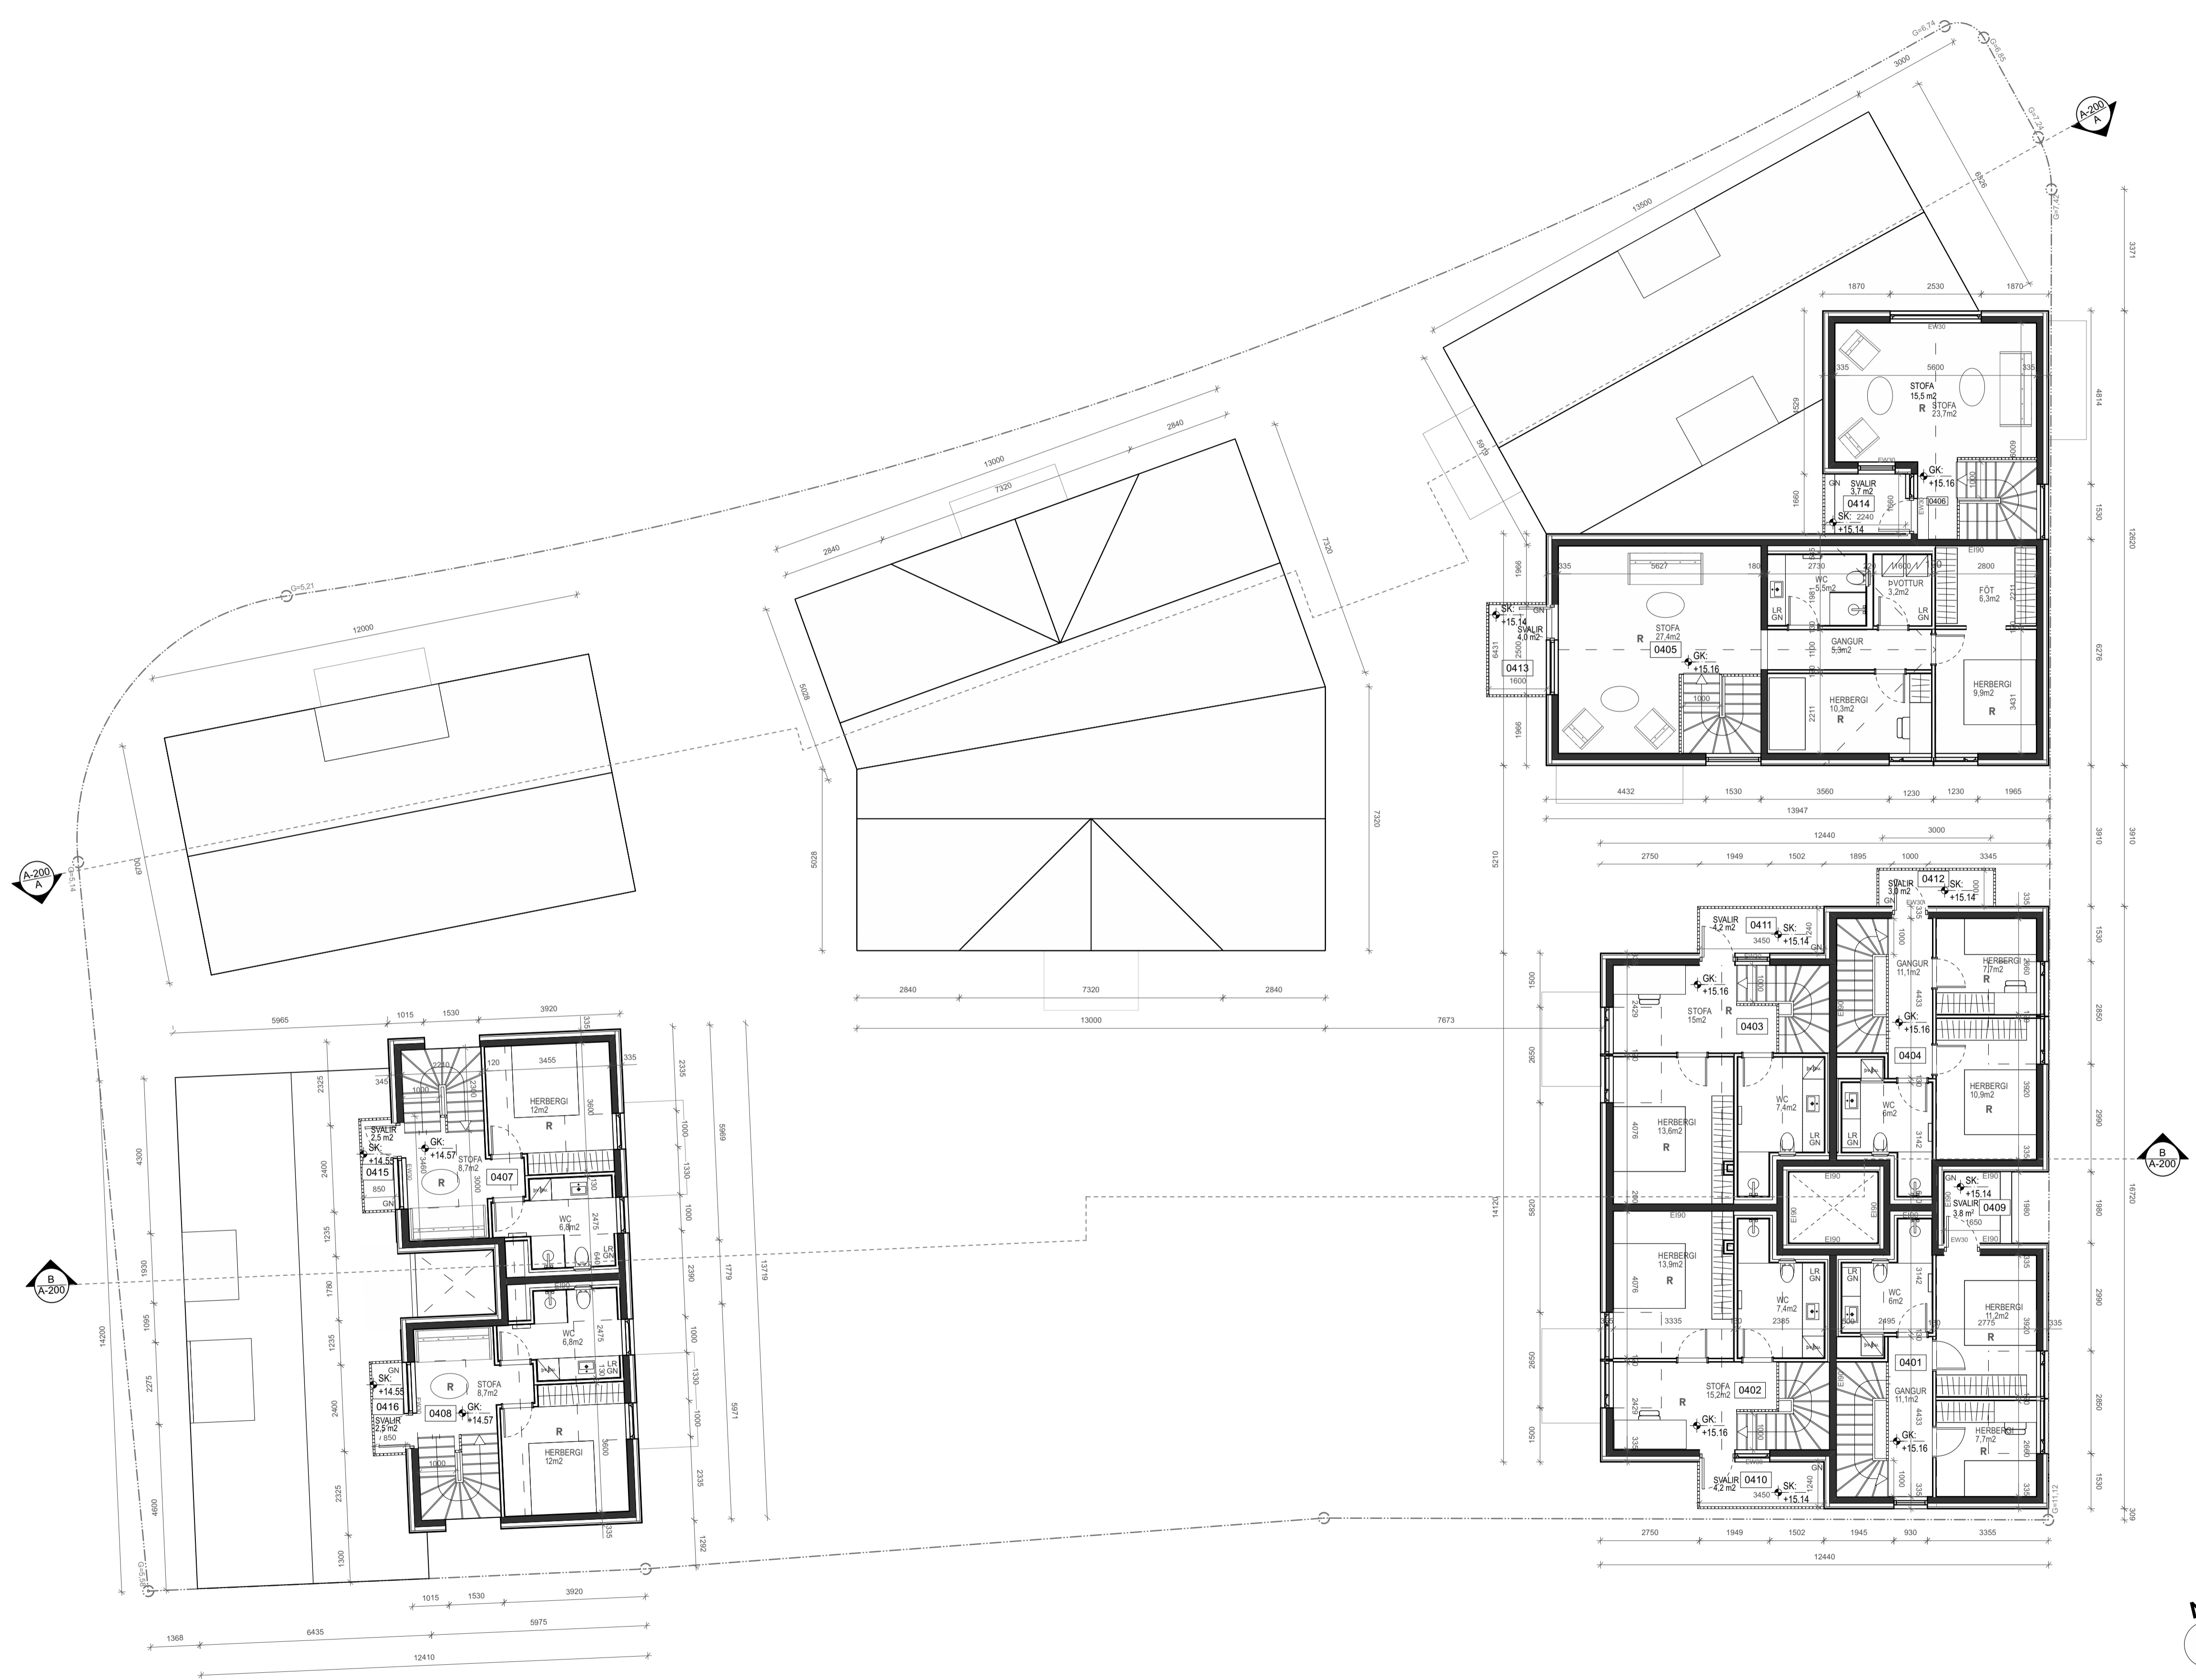

Lagfæring	Dagsetning	Skýring

Útgáfa	Dagsetning	Skýring
B	06.06.23	Reyndartekningar

Verk: **LÆKJARGATA 2**
 Verkaupa: Klappaholt ehf.
 Teikning: **GRUNNMYND +4**
 Mv.: 1:100
 Dagsetn.: 16.8.2021
 Teknað: ÓJGV
 Yfirfarað: KÖK

Arkitekt:
 Andri Gunnar Lyngberg Andresson - kt.: 240182-3949 - andri@tripoli.is
 Guðni Valberg - kt.: 250880-5299 - gudni@tripoli.is
 Kristján Óm Kjartansson - kt.: 040176-4979 - kris@krads.is
 Kristján Eggertsson - kt.: 150873-5769 - krisjan@krads.is

Hönnunarstjóri:
 Kristján Óm Kjartansson
 kt.: 040176-4979 - kris@krads.is - Sími: 664 03 22

1 GRUNNMYND +4
 Skali: 1:100

ADALUPPRÁTTUR

KRADS


Skólavörðustígur 16, 2.hæð
 Kf. 420519-0600
 sími: 534 03 20 - Email: krads@krads.is

TRÍPÓLÍ

Skólavörðustígur 16, 2.hæð
 Kf. 700118-1340
 sími: 519 29 30 - Email: tripoli@tripoli.is

Verk: Tekn.: **208 A-130** Breiðing:

TEKINGU ÞESSA MÁ EKKI ENDURMÉTJA MEÐ NEIÐUÞETTI AN SKRIFLESS LEYFIS HÖFUNDAR

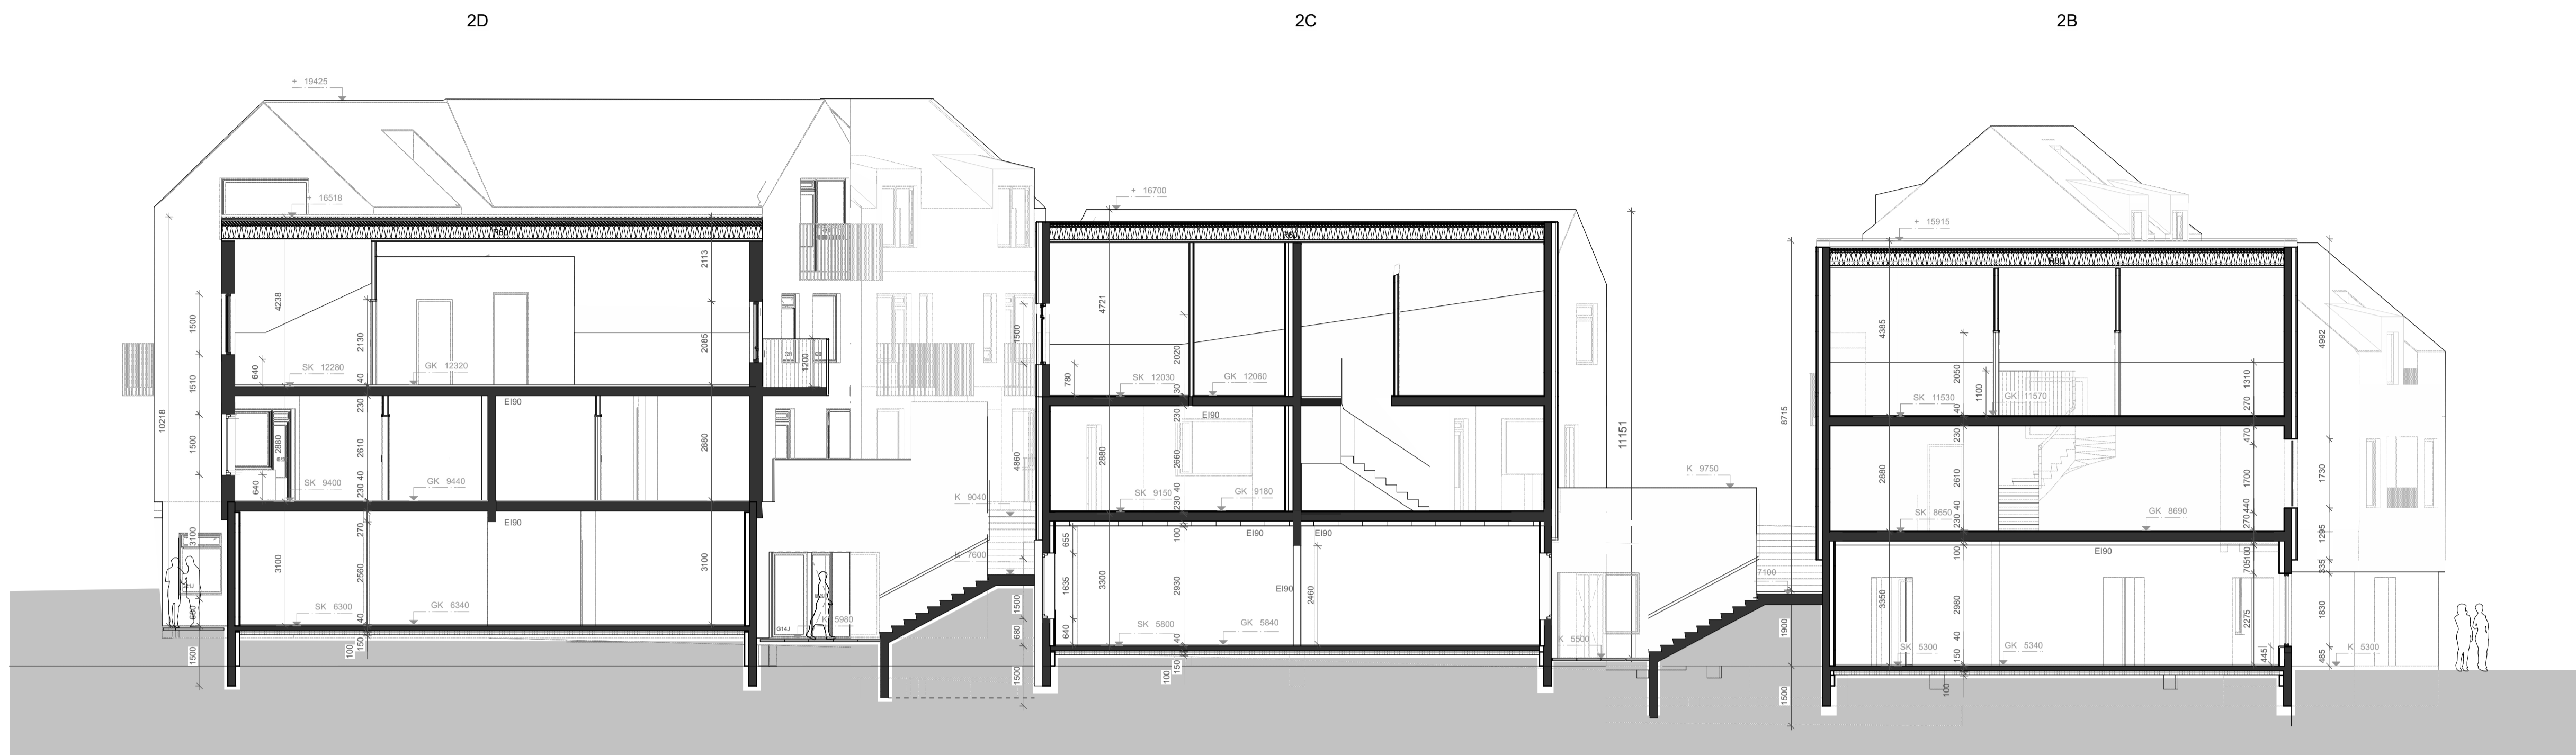


Almennt:
Öll mál eru í millimetrum nema kótar á gólum, loftum og landi sem eru í metrum.
Öll mál samræmist á staðnum og ef missæmi kemur upp í teikningum skal strax hafa samband við hönnuði og eftirlitmann.

Skýringar:

- ER, OX, NB, X0 = Efirbrún og neðribrún steypu
- SK:xxxx = Steypukóti.
- GK:xxxx = Kóti á frágengnu gólf
- K:xxx = Kóti á loftum og á landi
- LR = Loftræsting
- GN = Gólfniðurfali
- BC = Björgunarop
- NP = Niðurfali frá þaki
- = Lóðamörk
- - - = Byggingarmeritur

1 SNEIDING A-A
Skali: 1:100

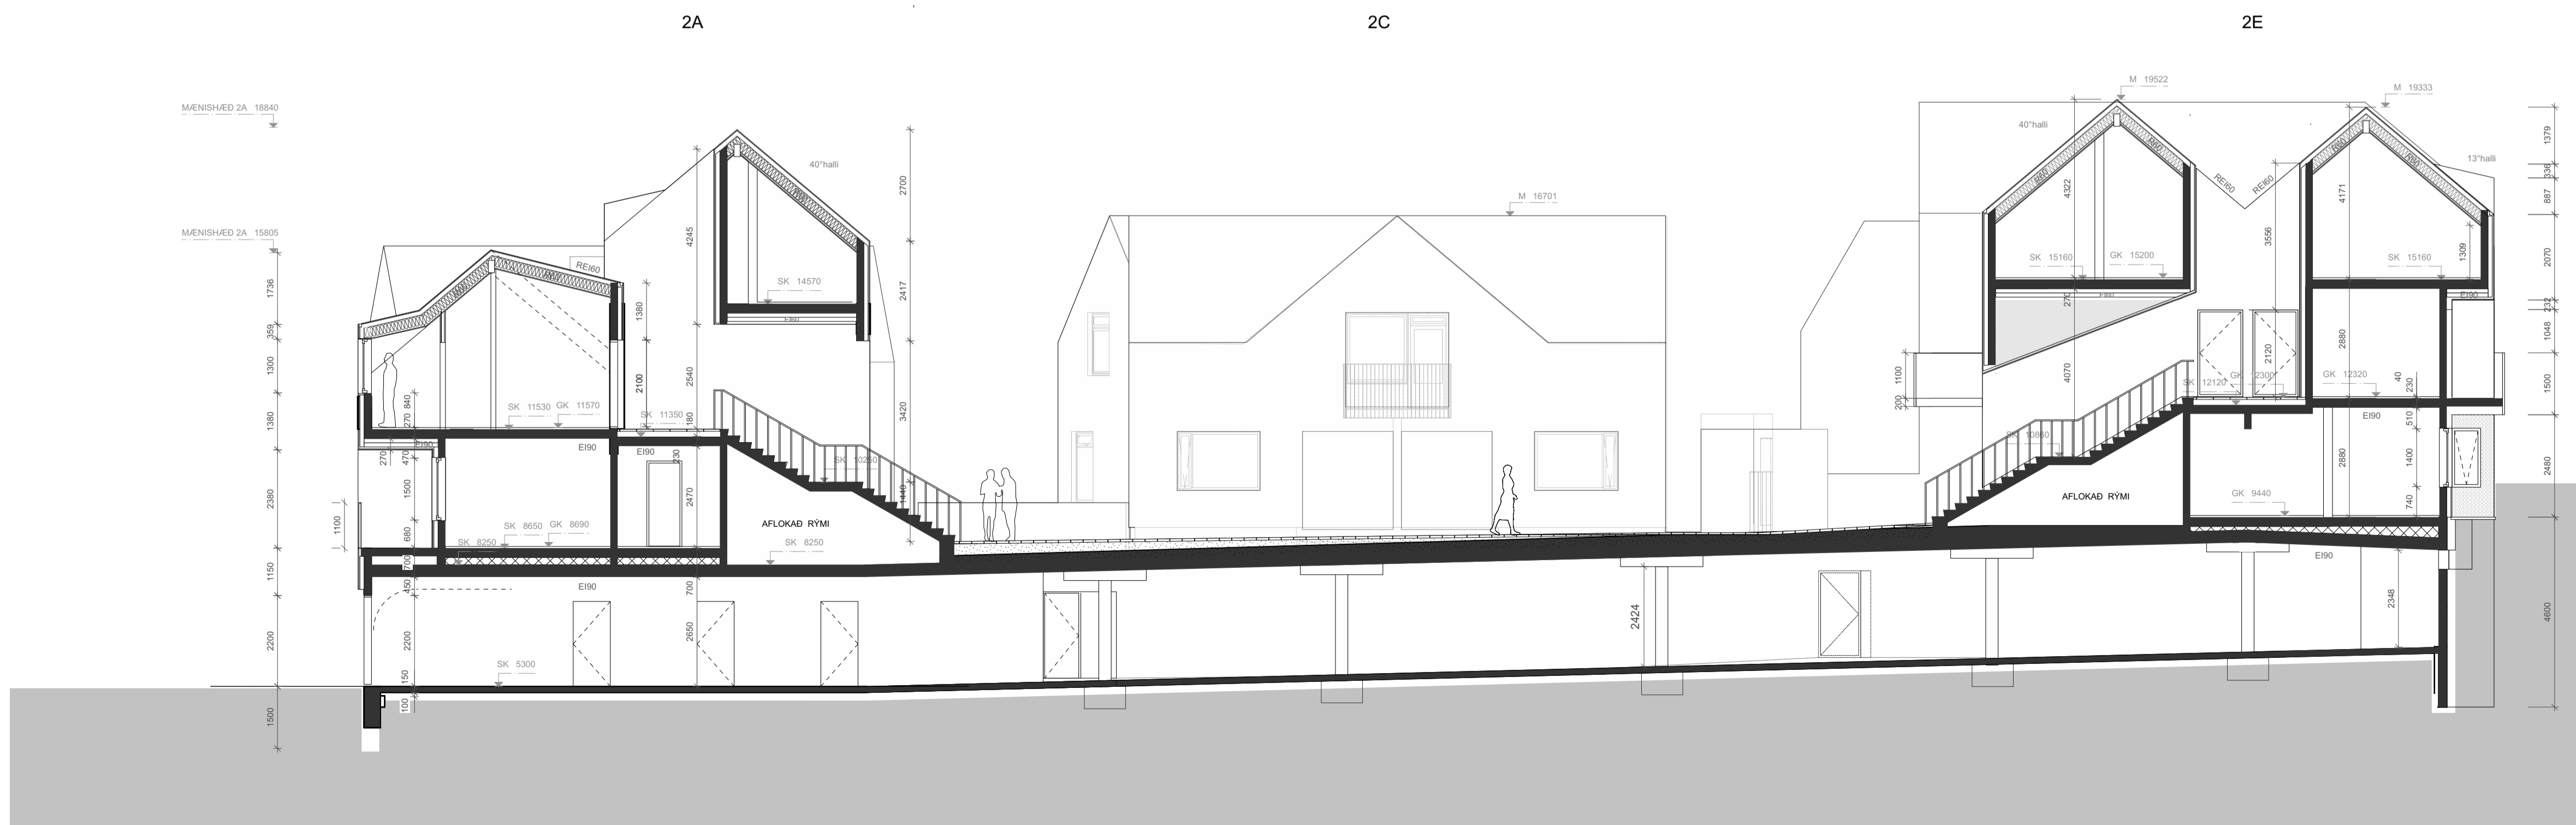

Lagfæring	Dagsetning	Skýring

Útgáfa	Dagsetning	Skýring
B	06.06.23	Reyndartekningar

Verk: **LÆKJARGATA 2**
Verkaup: Klappaholt ehf.
Teikning: **SNEIDINGAR AA & BB**
Mx: 1:100
Dagsetn.: 16.8.2021
Teknað: ÓJGV
Yfirfarið: KKK

Arkitekt:
Andri Gunnar Lyngberg Andriðsson - kt.: 240182-3949 - andri@tripoli.is
Guðni Valberg - kt.: 250880-5299 - gudni@tripoli.is
Krisján Órn Kjartansson - kt.: 040176-4979 - kris@krads.is
Krisján Eggertsson - kt.: 150873-5769 - krisjan@krads.is

Hönnunarstjóri:
Krisján Órn Kjartansson
kt.: 040176-4979 - kris@krads.is - Sími: 664 03 22

ADALUPPRÁTTUR

KRADS **TRÍPÓLÍ**

Skólavörðustígur 16, 2.hæð
Kl. 420519-0600
Sími: 534 03 20 - Email: krads@krads.is


Skólavörðustígur 16, 2.hæð
Kl. 700118-1340
Sími: 519 29 30 - Email: tripoli@tripoli.is

Verk: Tekn.: Breyting:

208 A-200

TEKNINGU PESSA MÁ EKKI ENDURNOTA MEÐ MEINUÐI KETTI AN SKRIFLESS LEYFIS HÖFUNGAR

2 SNEIDING B-B
Skali: 1:100

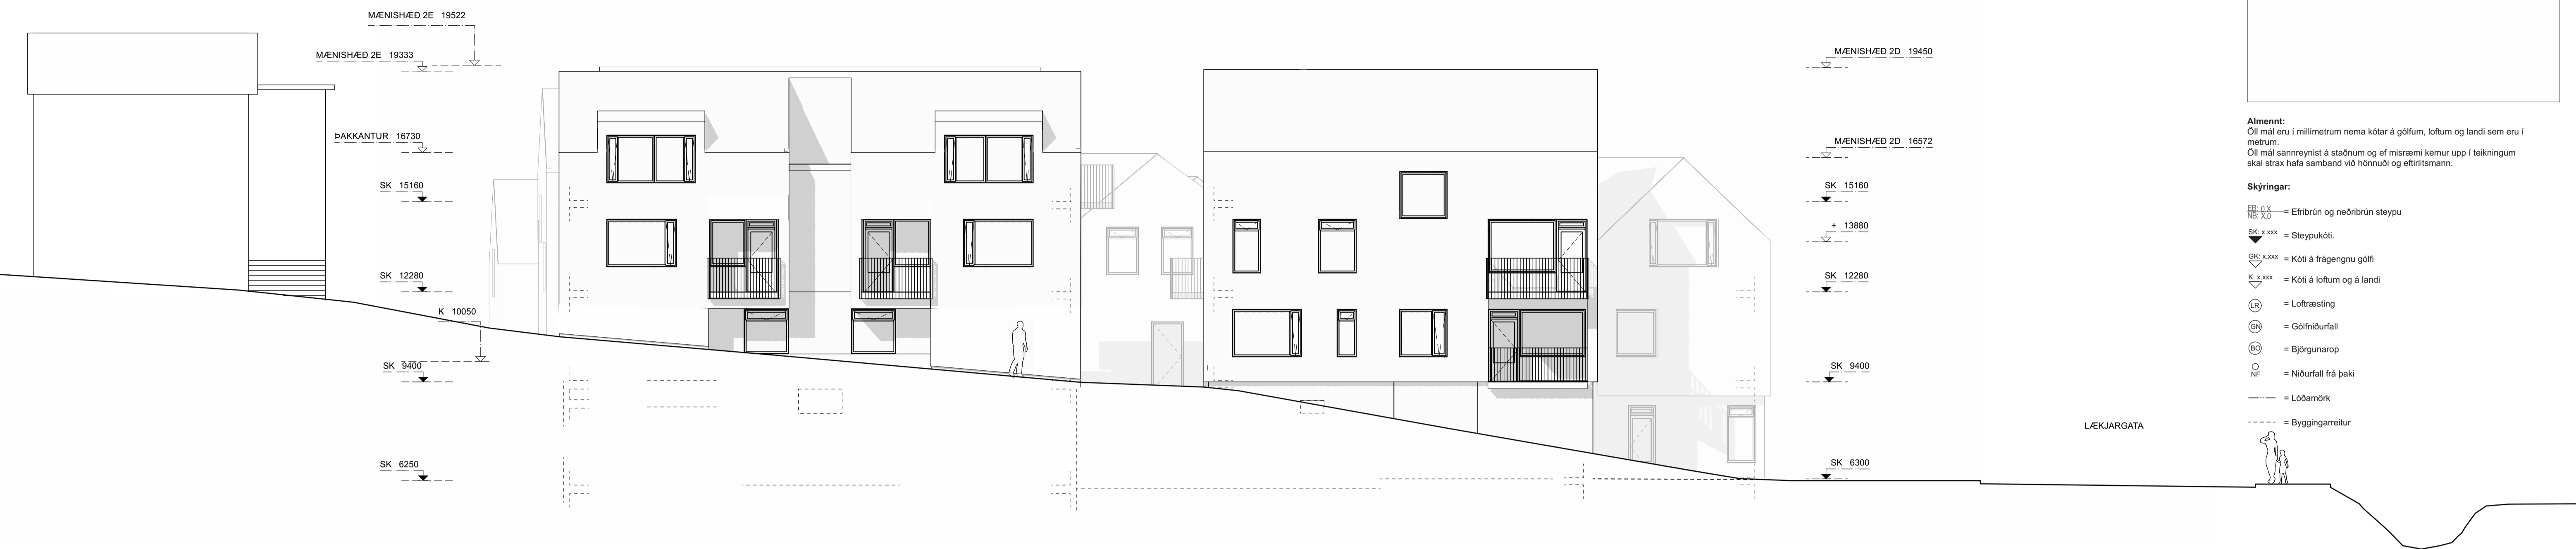

1 ÁSÝND AUSTUR - BREKKUGATA
Skali: 1:100



2 ÁSÝND NORÐUR - LÆKJARGATA
Skali: 1:100

Almennt:
Öll mál eru í millimetrum nema kótar á gólum, loftum og landi sem eru í metrum.
Öll mál samræmist á staðnum og ef missæmi kemur upp í teikningum skal strax hafa samband við hönnuði og eftirlitsmann.

- Skýringar:**
- EB, OB, NB, XO = Efirbrún og neðirbrún steypu
 - SK:xxxx = Steypukóti.
 - OK:xxxx = Kóti á frágengnu gólf
 - K:xxx = Kóti á loftum og á landi
 - LR = Loftfræsting
 - GN = Gólfniðurfali
 - BG = Björgunarop
 - NF = Niðurfali frá þaki
 - = Lóðamörk
 - - - = Byggingarmeritur

Lagfæring	Dagsetning	Skýring

Útgáfa	Dagsetning	Skýring
B	06.06.23	Reyndartekningar

Verk: **LÆKJARGATA 2**
Verkaupa: Klappaholt ehf.
Teikning: **ÚTLIT NORÐUR & AUSTUR**
Mkv: 1:100
Dagsetn.: 16.9.2021
Teknað: ÓJGV
Yfirfarð: KDK

Arkitekt:
Andri Gunnar Lyngberg Andriússon - kt.: 240182-3949 - andri@tripoli.is
Guðni Valberg - kt.: 250880-5299 - gudni@tripoli.is
Krisján Órn Kjartansson - kt.: 040176-4979 - kris@krads.is
Krisján Eggertsson - kt.: 150873-5769 - krisjan@krads.is

Hönnunartjóni:
Krisján Órn Kjartansson
kt.: 040176-4979 - kris@krads.is - Sími: 664 03 22

ADALUPPDRÁTTUR

KRADS **TRÍPÓLÍ**

Skólavörðustígur 16, 2.hæð
Kl. 420519-0600
sími: 534 03 20 - Email: krads@krads.is

Skólavörðustígur 16, 2.hæð
Kl. 700118-1340
sími: 519 29 30 - Email: tripoli@tripoli.is


Verk: Tekn.: Breyting: **208 A-300**

TEKINGU ÞESSA MÁ EKKI ENDURNTA MED MEINU HETTI AN SKRIFLESS LEYFIS HÖFUNDAR




Almennt:
Öll mál eru í millimetrum nema kótar á gólum, loftum og landi sem eru í metrum.
Öll mál samræmist á staðnum og ef missæmi kemur upp í teikningum skal strax hafa samband við hönnuði og eftirlitsmann.

- Skýringar:**
- EB, OX, NB, X0 = Efirbrún og neðribrún steypu
 - SK:xxxx = Steypukóti.
 - OK:xxxx = Kóti á frágengnu gólfi
 - K:xxxx = Kóti á loftum og á landi
 - LR = Loftfræsting
 - GN = Gólfniðurfali
 - BC = Björgunarop
 - NP = Niðurfali frá þaki
 - = Lóðamörk
 - - - = Byggingarleitir

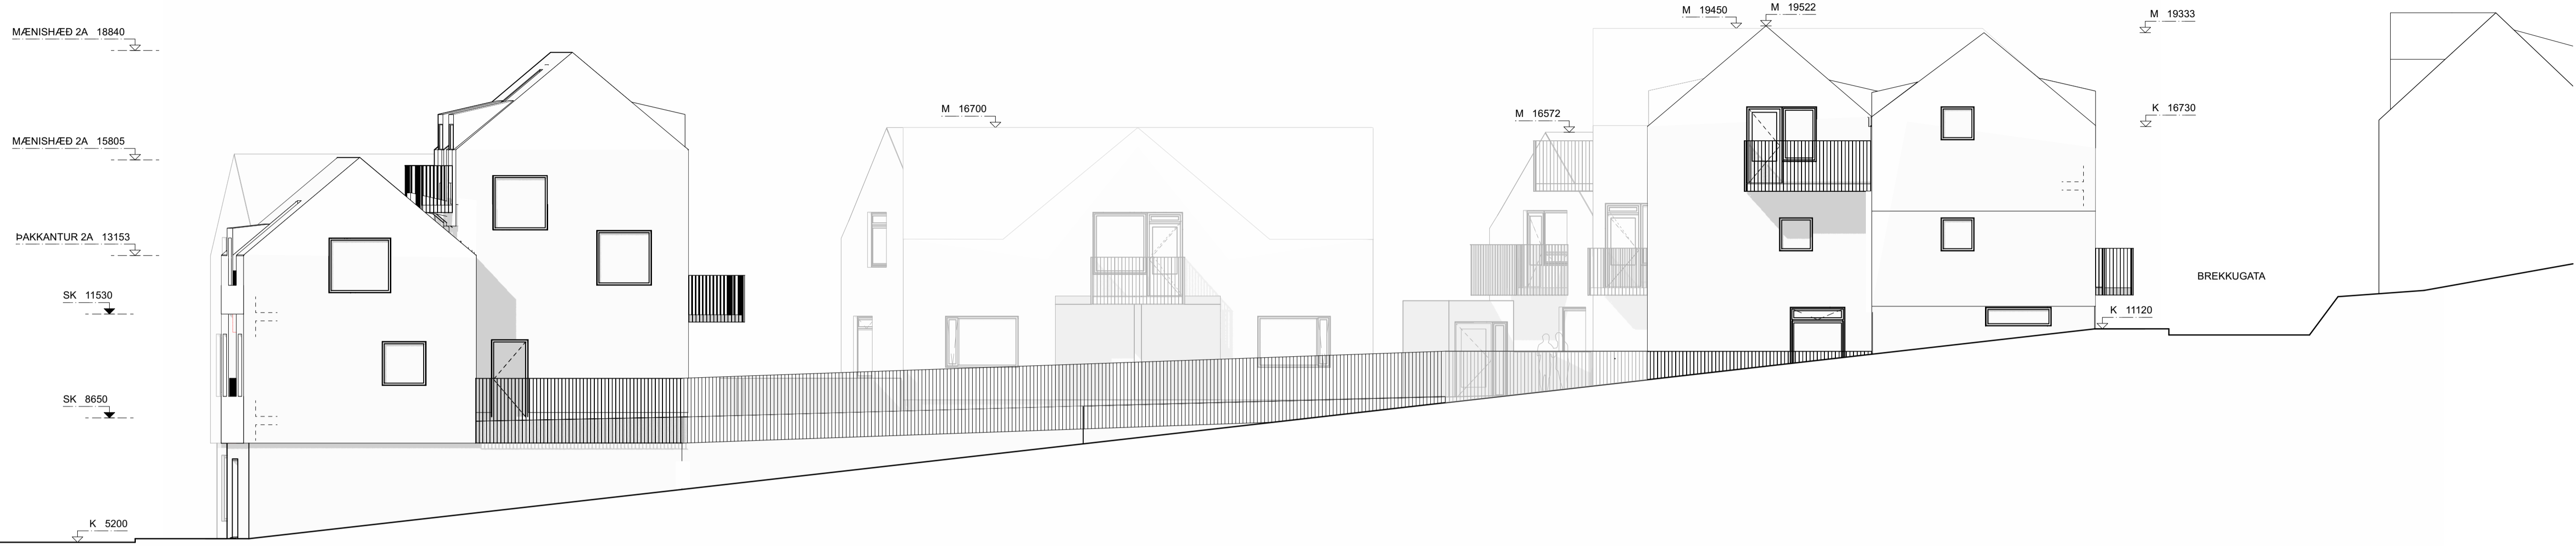

1 ÁSÝND SUÐUR
Skali: 1:100

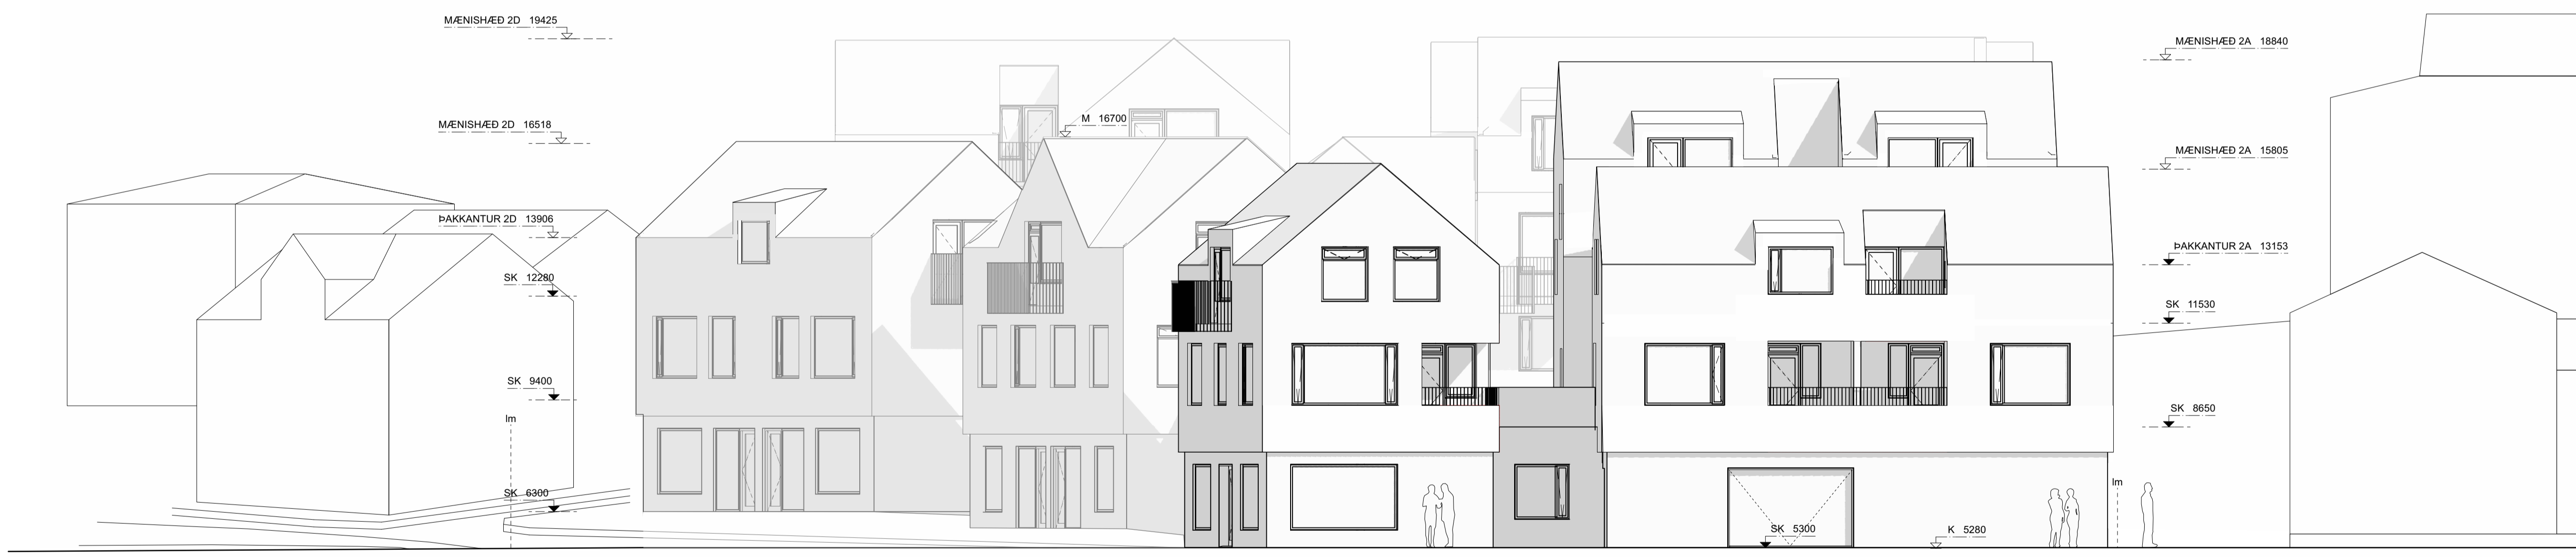

2 ÁSÝND VESTUR - SUÐURGATA
Skali: 1:100

Lagfæring	Dagsetning	Skýring

Útgáfa	Dagsetning	Skýring
B	06.06.23	Reyndartekningar

Verk: **LÆKJARGATA 2**
 Verkskaup: Klappaholt ehf.
 Teikning: **ÚTLIT SUÐUR & VESTUR**
 Mkv: 1:100
 Dagsetn.: 16.8.2021
 Teknað: ÓJGV
 Yfirfarað: KDK

Arkitekt:
 Andri Gunnar Lyngberg Andrésson - kt.: 240182-3949 - andri@tripoli.is
 Guðni Valberg - kt.: 250880-5299 - gudni@tripoli.is
 Kristján Órn Kjartansson - kt.: 040176-4979 - kris@krads.is
 Kristján Eggertsson - kt.: 150873-5769 - krisjan@krads.is

Hönnunartjóri:
 Kristján Órn Kjartansson
 kt.: 040176-4979 - kris@krads.is - Sími: 664 03 22

ADALUPPDRÁTTUR

KRADS **TRÍPÓLÍ**

Skólavörðustígur 16, 2.hæð
 Kf. 420519-0600
 Sími: 534 03 20 - Email: krads@krads.is

Skólavörðustígur 16, 2.hæð
 Kf. 700118-1340
 Sími: 519 29 30 - Email: tripoli@tripoli.is

Verk: Tekn.: Breyting:

208 A-310

TEKINGU ÞESSA MÁ ENKI ENDURMÉTNA MED MENNUM HETTI AN SKRIFLESS LEYFIS HÖFUNDAR