


### VERKHÖNNUN


Katrínartún 4, 105 Reykjavík  
Sími: 570-8800, kt: 650107-1280  
www.verkhonnun.is, verkhonnun@verkhonnun.is

Magnús B. Þorðarson kt. 000879-4149  
Krisján Órn Kjartansson kt. 040176-4979  

VERKHÖNNUN  
VERKFRÉÐIÐ GUÐ

VERKHÖNNUN  
VERKFRÉÐIÐ GUÐ

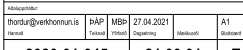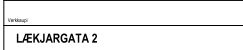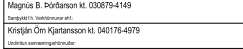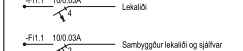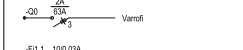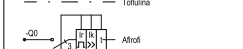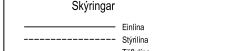

2020.01-045	21.00.01	E
-------------	----------	---

2020.01-045	21.00.01	E
-------------	----------	---

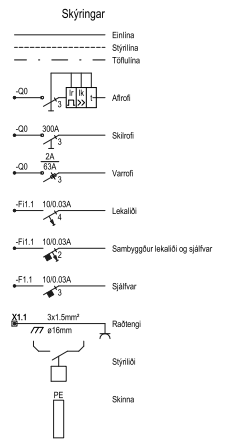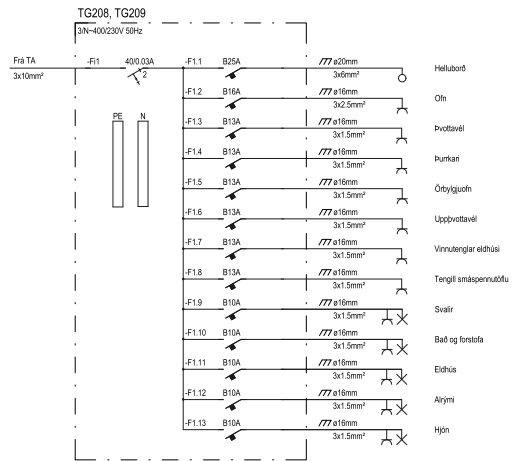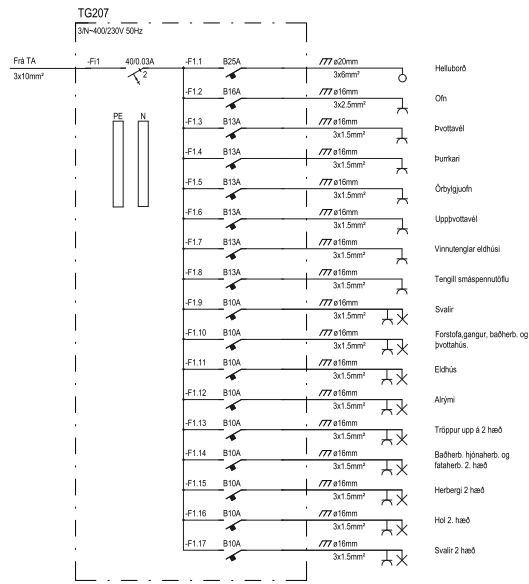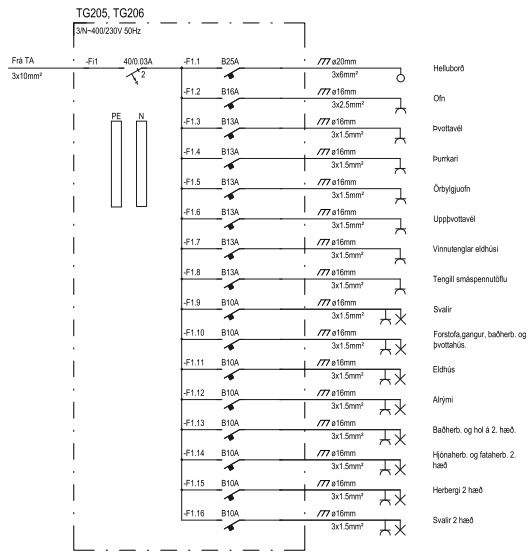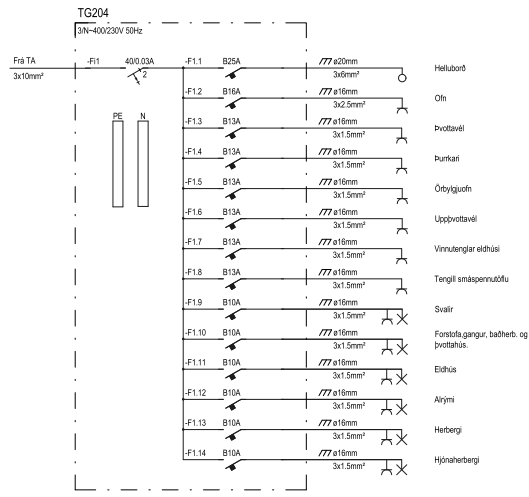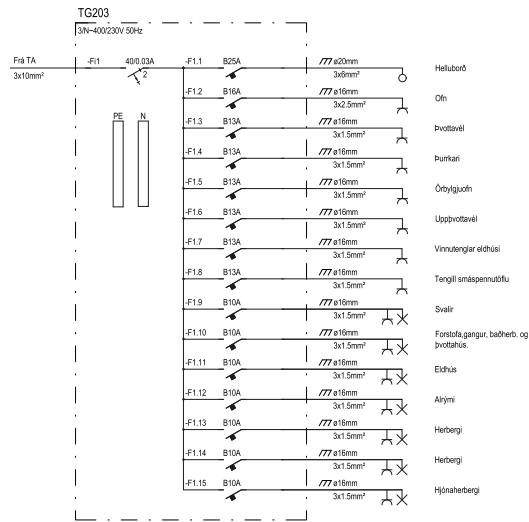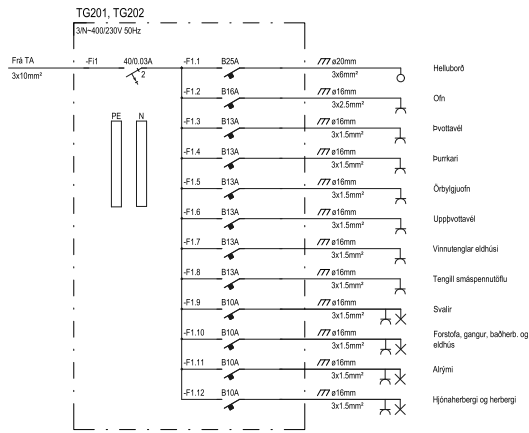

**VERKHÖNNUN**  
VERKFRÉÐIÁÐJUF

Katrínartún 4 105 Reykjavík  
Sími: 570-5800, kfi 650107-1280  
www.verkhonnun.is, verkhnun@verkhonnun.is


Magnús B. Þorðarson kt. 00079-4149  
Krisján Óm Kjartansson kt. 040176-4979  

RAFLAGNIR  
EINLÍNUMYNDIR ÍBÚBA 1.HL



Útgáfa:		Dagur	Staður	Skilgreint	Skilgreint
<b>2020-01-045</b>		<b>21.00.02</b>			






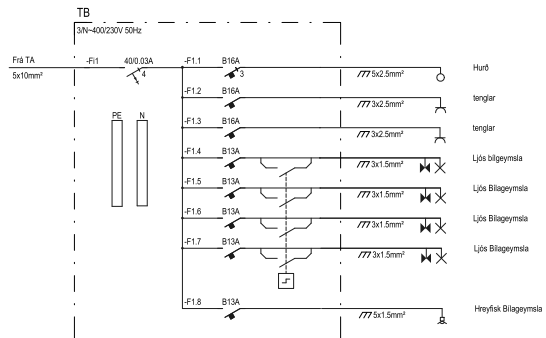


IS	Önn	Stjór	E	B	Stj
<b>VERKHÖNNUN</b> VERKFRÆÐIRÁÐGJAF					
Katrínartúni 4, 105 Reykjavík Sími: 570-5800, kfi: 650107-1280 www.verkhonnun.is, verkhnun@verkhonnun.is					
Magnús B. Þóðarson kt. 0007964149					
RAFLAGNIR					
EINLÍNUNYND TB					
Aðalskrifstofa					
Þróun@verkhonnun.is	BD	MB	22.10.2021	A1	

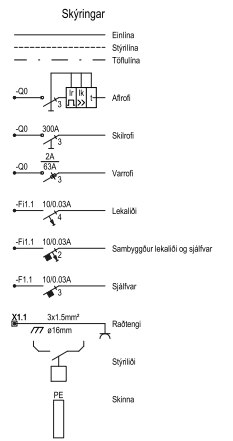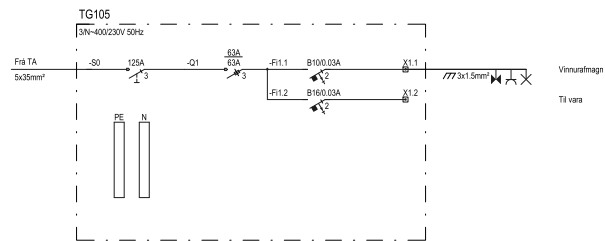


IS	Öp	Öp	Öp	E	E	E
<b>VERKHÖNNUN</b> VERKFRÆÐIRÁÐGJAF						
Katrínartúni 4, 105 Reykjavík Sími: 570-5800, kfi: 650107-1280 www.verkhonnun.is, verkhonnun@verkhonnun.is						
Magnús B. Þórhásson kt. 0007964149						
<b>LÆKJARGATA 2</b> <b>RAFLAGNIR</b> <b>EINLÍNUMYND TG105</b>						
Ábyrgðing:						
magnus@verkhonnun.is	SJ	MBP	21.12.2022	A1		
2020-01-045			21.00.05			

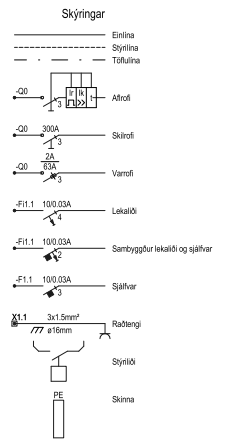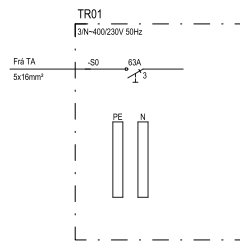

IS	Önn	Skýr	E	B	IS
<b>VERKHÖNNUN</b> VERKFRÆÐIRÁÐGJAF					
Katrínartúni 4, 105 Reykjavík Sími: 570-5800, kfi: 650107-1280 www.verkhonnun.is, verkhonnun@verkhonnun.is					
Magnús B. Þóðansson kt. 0009794149					
Seydubúðir, Vesturbær ehf.					
Krisján Óni Kjartansson kt. 040176-4979					
Útflutningssamgöngur ehf.					
Verkefni:					
<b>LÆKJARGATA 2</b>					
<b>RAFLAGNIR</b>					
<b>EINLÍNUMYND TR01</b>					
Aðilar/öskil:					
magnus@verkhonnun.is	SJ	MBR	21.12.2022	A1	
Sendi	Tekni	Stærð	Stærð	Stærð	Stærð
<b>2020-01-045</b>			<b>21.00.06</b>		
Verkefni		Stærð		Stærð	
<small>HÖNDLÖG NEGLAUR ERI ALIÁN HETTI L. THORSSON &amp; FJÖLÞYGGINGARHÉNDLÖG</small>					


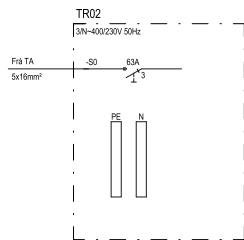


Skýringar

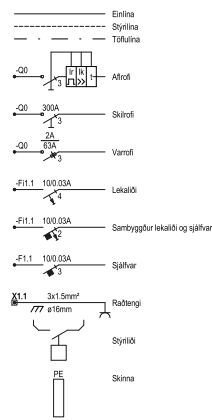





IS	Öp	Öp	Öp	E	E	E
<b>VERKHÖNNUN</b> VERKFRÆÐIRÁÐGJAF						
Katrínartúni 4, 105 Reykjavík Sími: 570-5800, kfi: 650107-1280 www.verkhonnun.is, verkhonnun@verkhonnun.is						
Magnús B. Þórhásson kt. 0009794149						
Sagdur 11, Vindblásur ehf.						
Krisján Óm Kjartansson kt. 040176-4979						
Útvefni samþingarmáttur						
Verkið:						
<b>LÆKJARGATA 2</b>						
<b>RAFLAGNIR</b>						
<b>EINLÍNUMYND TR02</b>						
Aðilarstími:						
magnus@verkhonnun.is	SJ	MBR	21.12.2022	A1		
2020-01-045			21.00.07			
HÖNDLÖG NEGLUN EFTIR ALIÐNITTIL TÖNNINGUM / 7.ÚTVEFNI SAMÞINGARMÁTTUR						



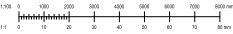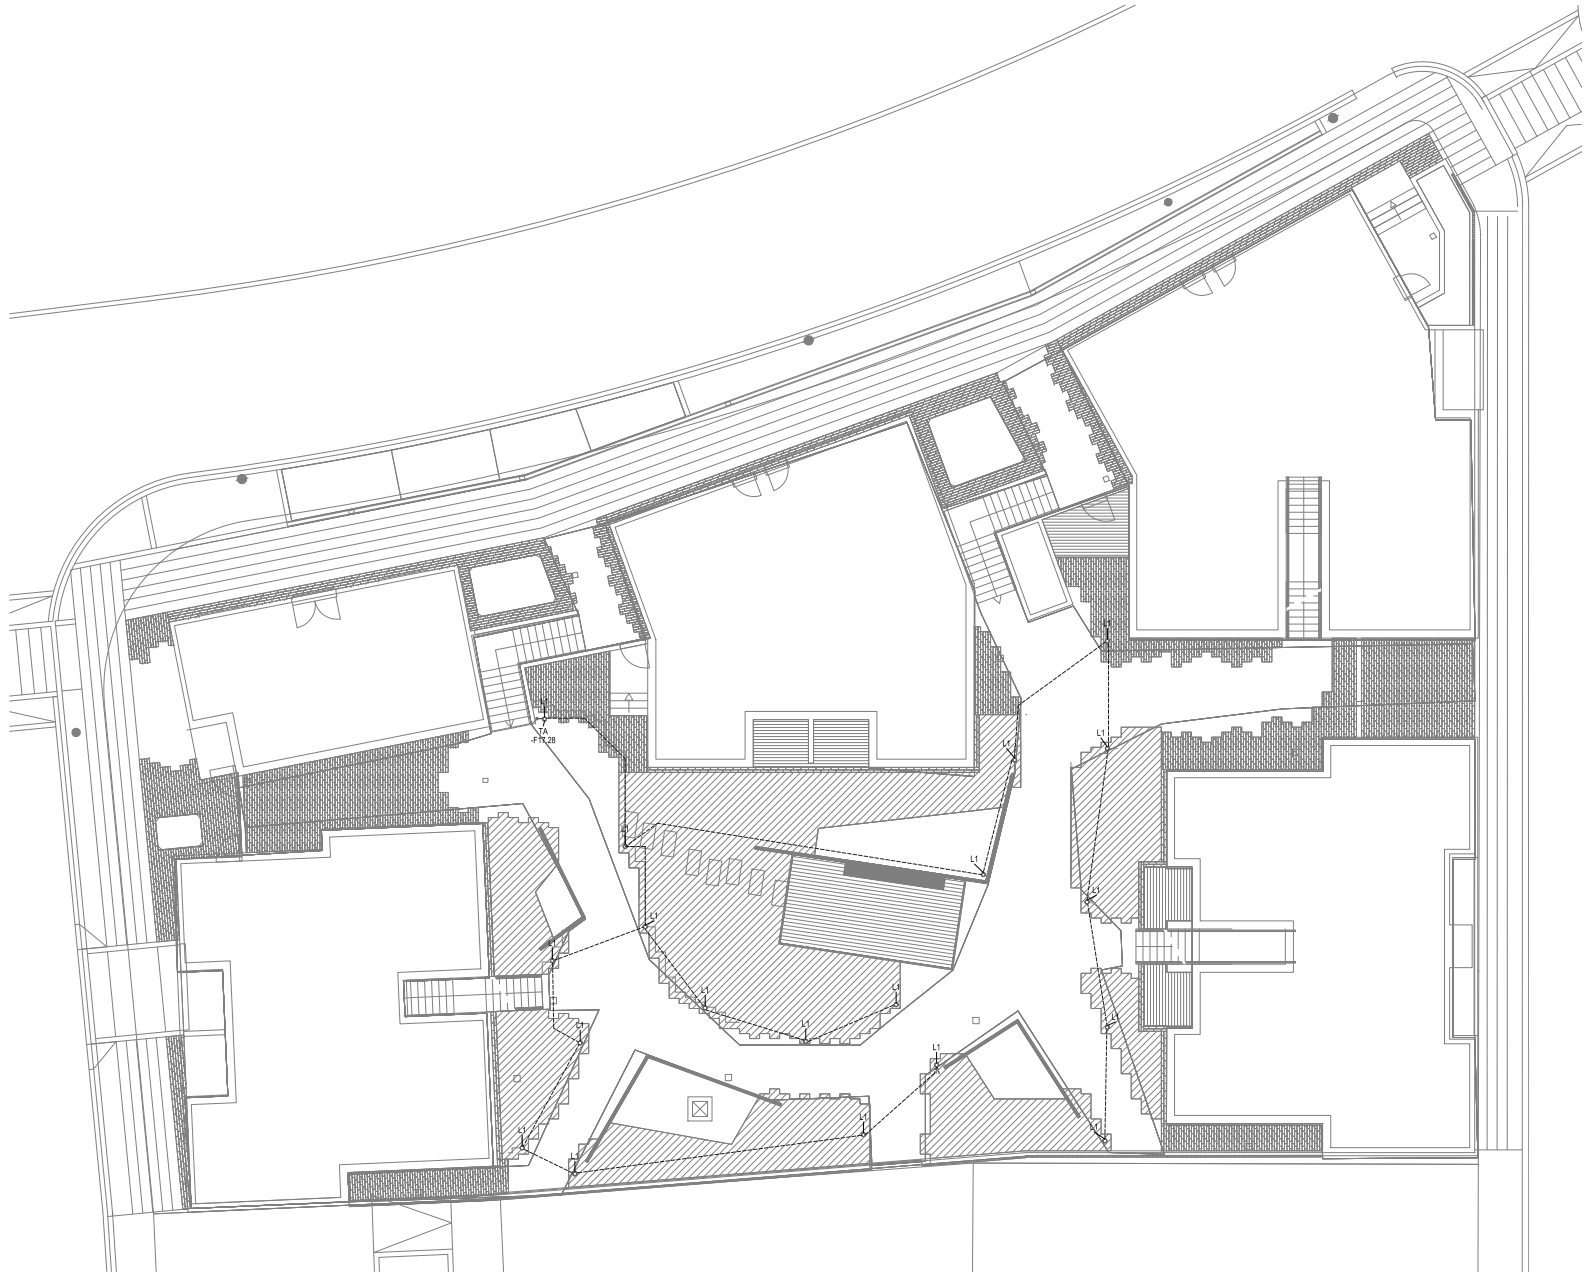

Skýringar  
 ----- ø25mm PEH  
 3x2,5mm<sup>2</sup> powerflex

VERKHÖNNUN VERKFRÆÐIRÁÐGJAF	
Katrínartúni 4, 105 Reykjavík Sími: 570-5800, kfi: 650107-1280 www.verkhonnun.is, verkhornun@verkhonnun.is	
Magnús B. Þórhásson M. 03087964149	
Sagdur H. Haldrupsson ark. Kléjárn Óm Kjartansson kt. 040176-4979 Djúruhlús samráðgjafarbrúndar	
VERKNAÐUR	
LÆKJARGATA 2 RAFLAGNIR LÁGSPENNA LÓÐ	
Ábyrgðingur	MBR
magnus@verkhonnun.is	21.12.2022
1:100	A1
2020-01-045	22.00.01
VERKHÖNNUN	DRÖG

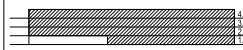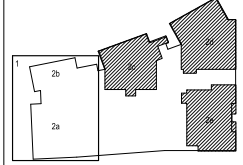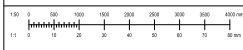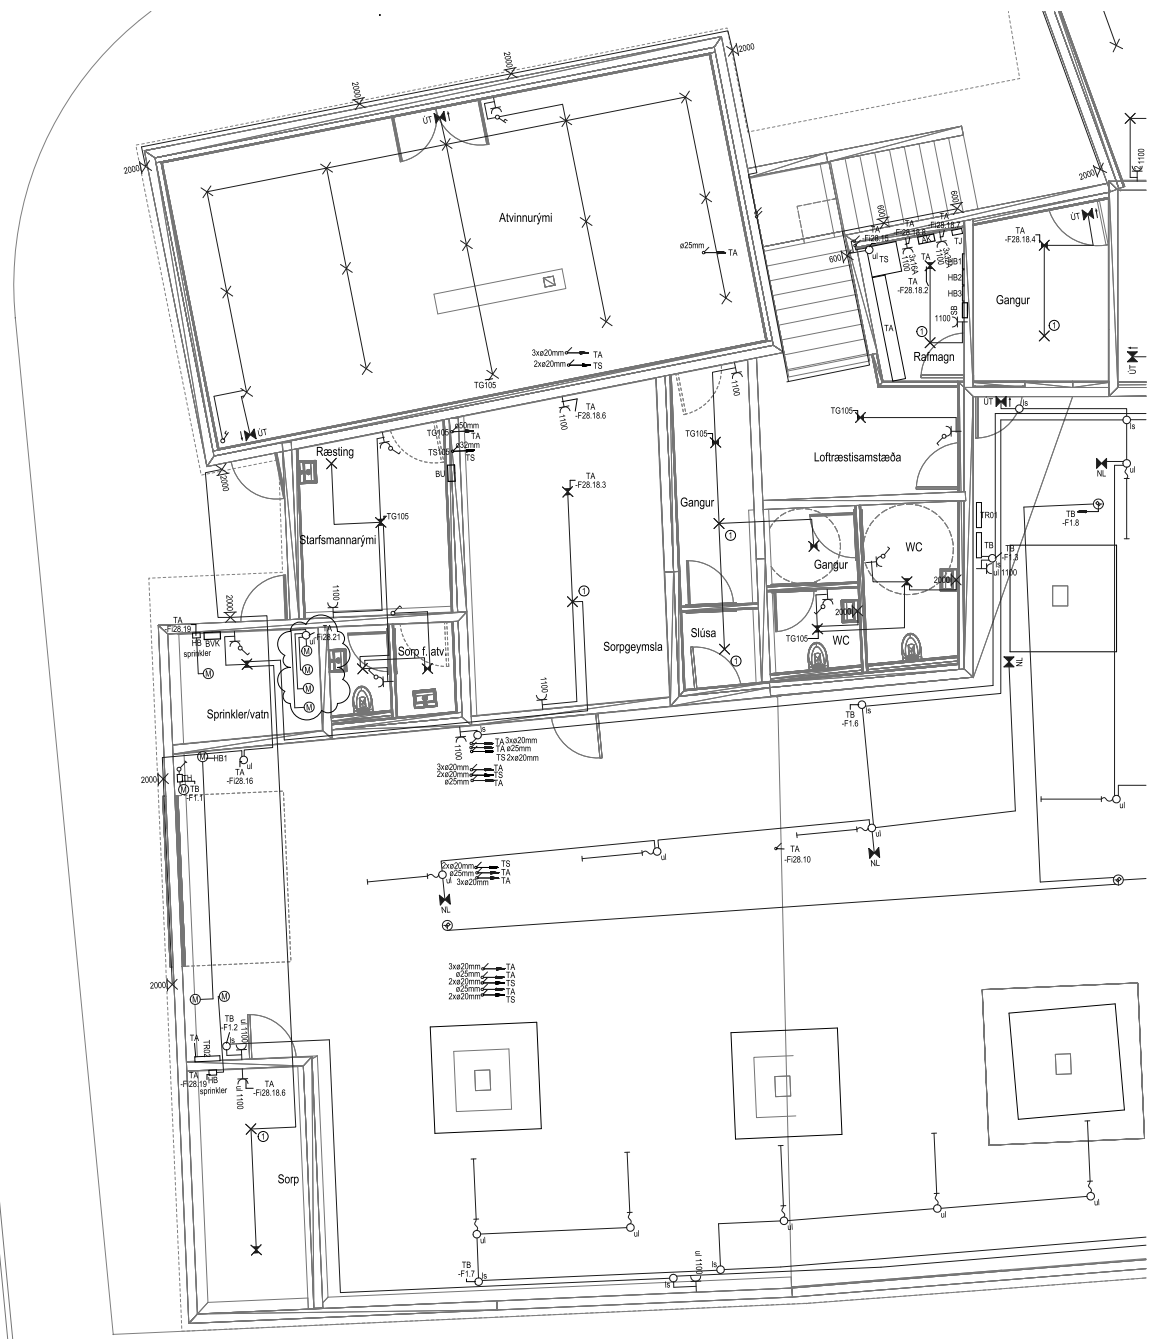

- Skýring**
- [-] Lög- og smáspennuskápar
  - [-] Lagnir upp / niður / milli hæða
  - [-] Pipur 616mm / stöngur
  - [-] Lausstaug
  - [-] Jarðbinding
  - [-] Lausstaug
  - RT dás í vegg
  - RT dás
  - TS Tengidás á lagrastiga
  - Tengil hæð 200
  - Tengil og rofi hæð 600
  - Tengil og rofi hæð 1100
  - Rofi hæð 1100
  - Rofi hæð 850
  - Samrofi hæð 1100
  - Krossrofi hæð 1100
  - Tvífaldir rofi í einni dás hæð 1100
  - Hraflakvæðing hæð 1100
  - Hraflakvæðing á lofti
  - Hitanet hæð 1500
  - Mátur
  - 1850 Gæddis fyrri ljós hæð 1850
  - Loftfót fyrri ljós
  - NL Kúpuil m. neyðarfyrirgættunáði
  - Lampi, langur
  - UT Útljós
  - Einfaldir tölvutengil hæð 200
  - Tvífaldir tölvutengil hæð 200
  - Hneppur hæð 1100
  - DB Dynastakóð hæð 2300
  - DS Dynastakóð hæð 1500
  - DT Dynastakóð hæð 1500
  - di Stúdur á loftlagarandi
  - di Stúdur ofan lofti
  - ts Bónaður á lagrastiga
  - ts Bónaður í tenglarönnu
  - di Bónaður í gölfbrunni
  - B Bredt inn á innsteypt rör og framlangt eflir þörfum.

B	15.10.2021	Deiur sprinklerinn hættur	BEK	ÞOK
A	15.10.2021	Lagning og endurbætur og bætt við notum	SOO	ÞOK

**VERKHÖNNUN**  
VERKFRÉÐIÁÐJUF

Kattaráttun 4, 105 Reykjavík  
Sími: 570-5800, f: 650107-1280  
www.verkhonnun.is, verkhonnun@verkhonnun.is


Magnús B. Þorðarson kt. 0007964149  
Sýnduáttir: verkhonnun.is  
Krisján Óm Kjartansson kt. 040176-4979  
Jafnfrjó samningargættunáðir

**LÆKJARGATA 2**

**RAFLAGNIR**

**LÁG- OG SMÁSPENNA 1.HÆÐ 1.HL**

Áskilgindi:	Þróun/verkhonnun.is	BEK	MBP	22.10.2021	1:50	A1
Útgáfa:		Þessi	Skýring			Skilv.
<b>2020-01-045</b>				<b>24.01.01</b>		<b>B</b>

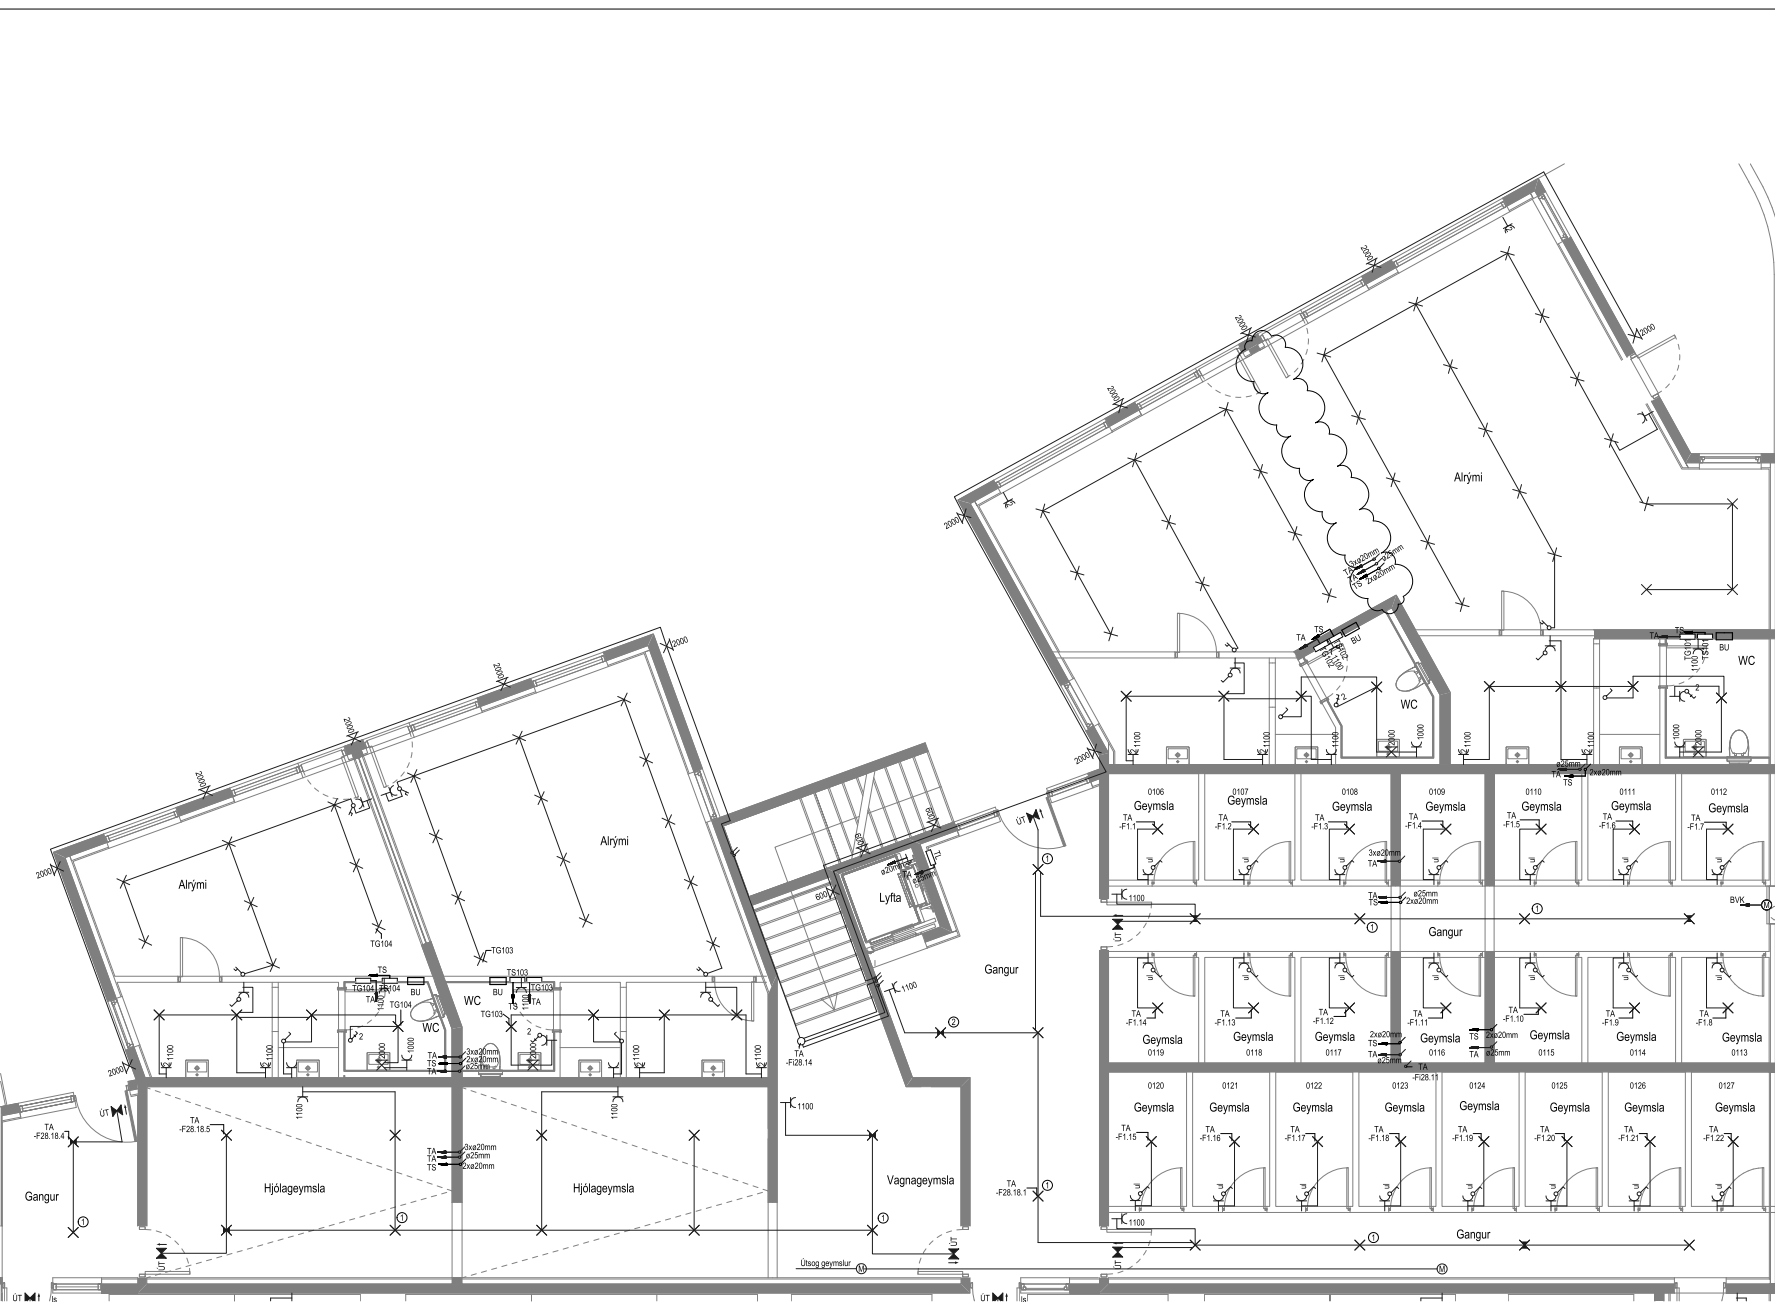




1:50  
 0 200 400 600 800 1000  
 1:5  
 0 10 20 30 40 50 60 70 80 90 100

**Skýringar**

- [-] Lág- og smáspennuskápar
- [---] Lagnir upp / niður / milli hæða
- [---] Pipur 616mm / stöngur
- [---] Pipur 616mm í gólf / stöngur í gólf
- [---] Lausaug
- [---] Jarðbinding
- [○] RT dás í vegg
- [○] RT dás
- [○] Tengidás á lagastiga
- [○] Tengill hæð 200
- [○] Tengill hæð 600
- [○] Tengill og rof hæð 1100
- [○] Rof hæð 1100
- [○] Rof hæð 850
- [○] Samrof hæð 1100
- [○] Krossrof hæð 1100
- [○] Tvöfaldir rof í einni dás hæð 1100
- [○] Hryflakvæpjar hæð 1100
- [○] Hryflakvæpjar á lofti
- [○] Hitanem hæð 1500
- [○] Mótur
- [○] 1850 Gæddas fyrir jös hæð 1850
- [○] Loftdás fyrir jös
- [○] Kúpuill / meyarflöngingubúnaði
- [○] Lampi, langur
- [○] Útlit
- [○] Einfaldir tölvutengill hæð 200
- [○] Tvöfaldir tölvutengill hæð 200
- [○] Hneppur hæð 1100
- [○] DB Dynasimulú hæð 2300
- [○] DB Dynasimulú hæð 1500
- [○] DB Dynasimulú hæð 1500
- [○] Búnaður dærlingagarni
- [○] Búnaður ofan lofti
- [○] Búnaður á lagastiga
- [○] Búnaður í lenglarnu
- [○] Búnaður í gólfbrúnni
- [○] Brodd inn á innsteigt rör og framleiðt eftir þörfum.

A	21.06.2023	Þessir milli verkunaryms listargöngur	SJ	ÞRY
<b>VERKHÖNNUN</b> VERKFRÉÐIÁÐJAF				
Katrínartúni 4, 105 Reykjavík Sími: 570-5800, k: 650107-1280 www.verkhonnun.is, verkhonnun@verkhonnun.is				
Magnús B. Þóðansson kt. 0007964149				
Sýnding: Verkhonnun ehf.				
Krisján Óm Hjartansson kt. 040176-4979				
Jafnframt samþingarnúmer				

<b>LÆKJARGATA 2</b>						
<b>RAFLAGNIR</b>						
<b>LÁG- OG SMÁSPENNA 1.HÆÐ 2.HL</b>						
Allokun:	Þróun/Verkhonnun.is	BEK	MBR	22.10.2021	1:50	A1
Þessi:	Þessi:	Þessi:	Þessi:	Þessi:	Þessi:	Þessi:
<b>2020-01-045</b>					<b>24.01.02</b>	<b>A</b>
Verður:	Verður:	Verður:	Verður:	Verður:	Verður:	Verður:

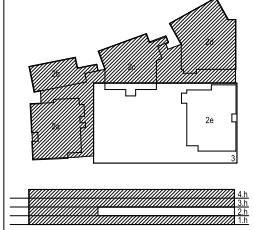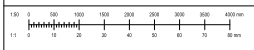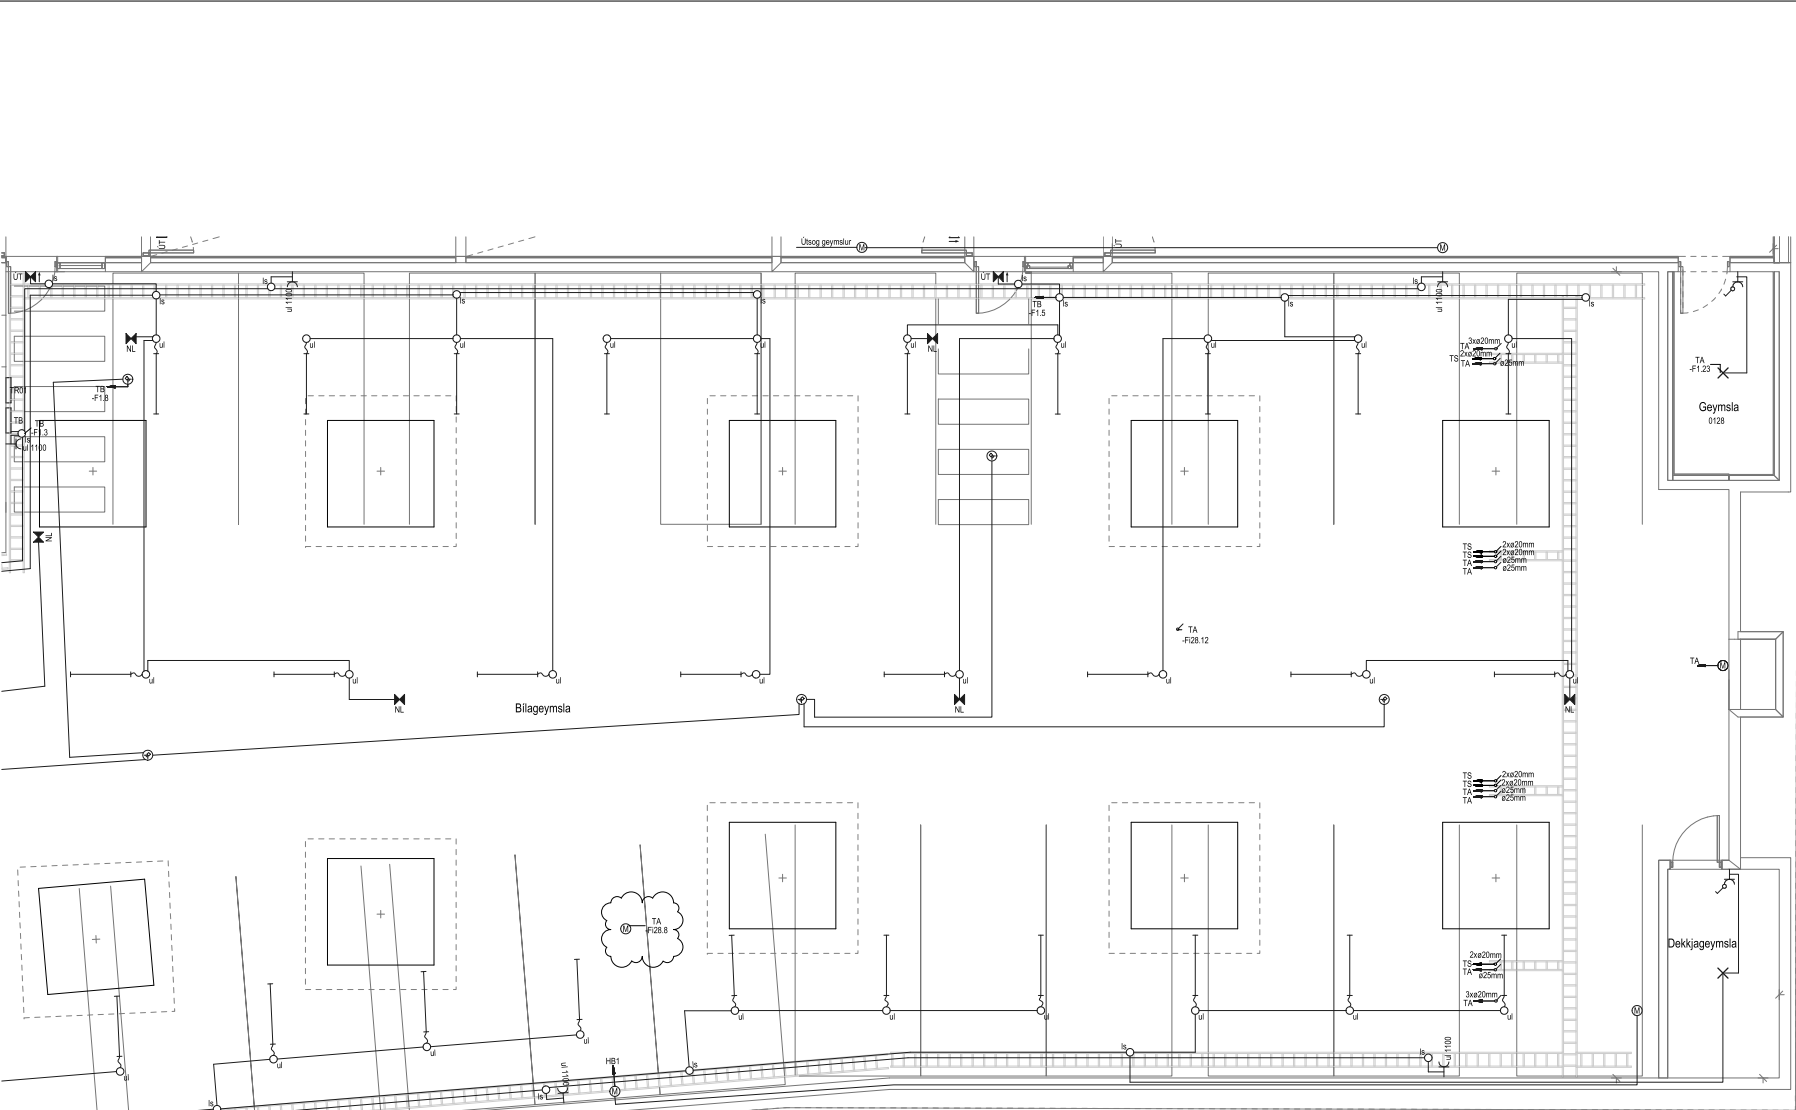

- Skýringar**
- Láp- og smáspennuskápar
  - Lágnir upp / niður í milli hæða
  - Pipur 616mm í stöngur
  - Lausstaug
  - Jarðbinding
  - RT dás í vegg
  - RT dás
  - Tengidás á lagastiga
  - Tengill hæð 200
  - Tengill hæð 600
  - Tengill og rofi hæð 1100
  - Rofi hæð 1100
  - Rofi hæð 850
  - Samrofi hæð 1100
  - Krossrofi hæð 1100
  - Tvífaldir rofi í einni dás hæð 1100
  - Hraflakvæpni hæð 1100
  - Hraflakvæpni á lofti
  - Hitanemur hæð 1500
  - Mótur
  - Veggdás fyrir ljós hæð 1850
  - Loftdás fyrir ljós
  - Kópul m. meistarísingartúnaði
  - Lampi, langur
  - Útljós
  - Einfaldir tölvutengill hæð 200
  - Tvífaldir tölvutengill hæð 200
  - Hnappur hæð 1100
  - Dynabjalla hæð 2300
  - Dynasímastöð hæð 1500
  - Dynasímabútur hæð 1500
  - Búnaður ósnúðigagnandi
  - Búnaður ósnúðigagnandi
  - Búnaður á lagastiga
  - Búnaður í tengilrími
  - Búnaður í gólfbrúnni
  - Brött íms á innstæpti rör og framfengill eftir þörfum.

A	16.10.2021	Þegnting og einhverfi og samt að mótum	SDC	PROJ
---	------------	--	-----	------

**VERKHÖNNUN**  
VERKFRÉÐIRÁÐGJAF

Katrinartúni 4, 105 Reykjavík  
Sími: 570-5800, k: 650107-1280  
www.verkhonnun.is, verkhonnun@verkhonnun.is

Magnús B. Þorvaldsson kt. 000876-4149  
Sigrún H. Haldrup kt. 000876-4149  
Krisján Óm Kjartansson kt. 040176-4979  

VERKFRÉÐIRÁÐGJAF

**LÆKJARGATA 2**



**RAFLAGNIR**

**LÁG- OG SMÁSPENNA 1.HÆÐ 3.HL**

Ábyrgðingur	BEK	MBR	22.10.2021	1:50	A1
2020-01-045			24.01.03		A




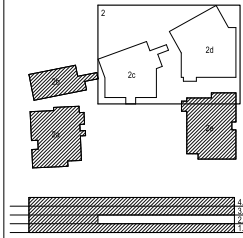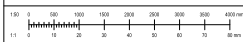

- Skýringar**
- Ljós- og smáspennuskápar
  - Ljagnir upp / niður / milli hæða
  - Pipur 16mm / stængur
  - Pipur 16mm í gólf / stængur í gólf
  - Lausstaug
  - Jarðbinding
  - RT dás í vegg
  - RT dás
  - Tengidás á lagastiga
  - Tengill hæð 200
  - Tengill hæð 600
  - Tengill og rof hæð 1100
  - Rof hæð 1100
  - Rof hæð 850
  - Samrof hæð 1100
  - Krossrof hæð 1100
  - Tvöfaldir rof í einni dás hæð 1100
  - Hryflaskynjar hæð 1100
  - Hryflaskynjar á lofti
  - Hitnemur hæð 1500
  - Mótur
  - 1850 Veggdás fyrir ljós hæð 1850
  - Loftdás fyrir ljós
  - Kjúpuli meyarflýsingarþéttir
  - Lampi, langur
  - Útljós
  - Einafaldir lövutengill hæð 200
  - Tvöfaldir lövutengill hæð 200
  - Hnappur hæð 1100
  - Dynabjalla hæð 2300
  - Dynasímastöð hæð 1500
  - Dynasímastöð hæð 1500
  - Búnaður dærliggjarni
  - Búnaður ofan lofti
  - Búnaður á lagastiga
  - Búnaður í þenglamnu
  - Búnaður í gólfbrúnni
  - Bröttið inn á innsteygt rör og framteigir eftir þörfum.

B	15.03.2020	Ljúskem bæk-völ slásum	BEK	ÞOK
A	23.03.2022	Þrösting & ljósum vagnu skurvað lofti	SOO	MBP

**VERKHÖNNUN**  
VERKFRÉÐIÁÐJÓLF




Kattinartúni 4, 105 Reykjavík  
Sími: 570-5800, k: 650107-1280  
www.verkhonnun.is, verkhornun@verkhonnun.is

Magnús B. Þorðarson kt. 0007964149  
Sambærni: verkhornun@is  
Krisján Óm Kjartansson kt. 040176-4979  
Ljósfræðingur og myndhöfundur

**LÆKJARGATA 2**  
**RAFLAGNIR**  
**LÁG- OG SMÁSPENNA 2.HÆÐ 2.HL**

Þróunarverkhonnun.is	SOO	MBP	22.10.2021	1:50	A1
<b>2020-01-045</b>			<b>24.02.02</b>		<b>B</b>


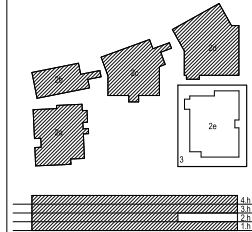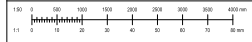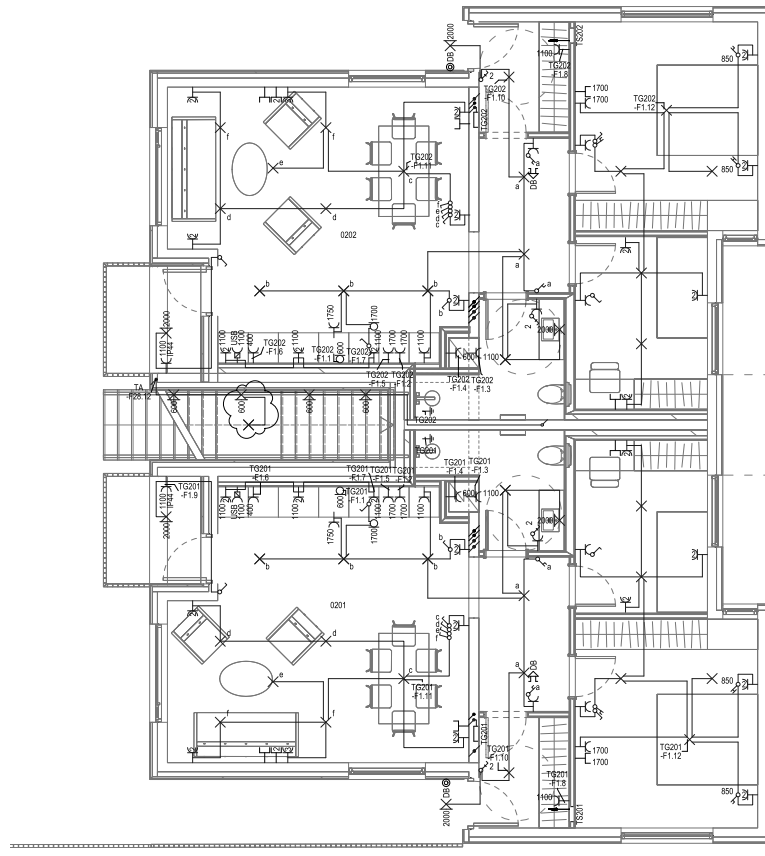

- Skýringar**
- Lág- og smáspennuskápar
  - Lagnir upp / niður í milli hæða
  - Pípur 616mm / stöngur
  - Pípur 616mm í gólf / stöngur í gólf
  - Lausstaug
  - Jörðbinding
  - RT dás í vegg
  - RT dás
  - Tengili háð 200
  - Tengili háð 600
  - Tengili og rofi háð 1100
  - Rofi háð 1100
  - Rofi háð 850
  - Samrofi háð 1100
  - Krossrofi háð 1100
  - Tvöfaldir rofi í einni dás háð 1100
  - Hraflaksvirni háð 1100
  - Hraflaksvirni á lofti
  - Hitanem háð 1500
  - Mótur
  - 1850 Veggdás fyrir ljós háð 1850
  - Loftdás fyrir ljós
  - Kjúpuli m. neytarþingartúnaði
  - Lampi, langur
  - Útljós
  - Einfaldir tölvutengili háð 200
  - Tvöfaldir tölvutengili háð 200
  - Hnappur háð 1100
  - DB Dynabakla háð 2300
  - DS Dynasímastöð háð 1500
  - DT Dynasímabú háð 1500
  - ul Búnaður ósnúggjarni
  - ol Búnaður ósnúttu
  - ls Búnaður á lagnastiga
  - lr Búnaður í tengilum
  - lb Búnaður í gólfbrúnni
  - Bredt ím á innsteypt rör og framlangt eflir þörfum.

A	15.03.2021	Þrágum best vó í skýrum	BEK	ÞRÓ
---	------------	-------------------------	-----	-----




**VERKHÖNNUN**  
VERKFRÉÐIÁÐIÐ

Katrínartúni 4, 105 Reykjavík  
Sími: 570-5800, k: 650107-1280  
www.verkhonnun.is, verkhonnun@verkhonnun.is  
Magnús B. Þorðarson k: 009784149  
Sýndarhl. Verkhonnun ehf.  
Krisján Óm Kjartansson k: 040176-4979  
Láruslaug Gunnarsdóttir

**LÆKJARGATA 2**  
**RAFLAGNIR**  
**LÁG- OG SMÁSPENNA 2.HÆÐ 3.HL**

Áskilningur	BD	NBÞ	22.10.2021	1:50	A1
<b>2020-01-045</b>			<b>24.02.03</b>		<b>A</b>

HÖNDLUNARSTJÓRN: VERKHÖNNUN

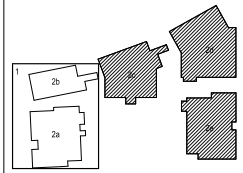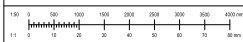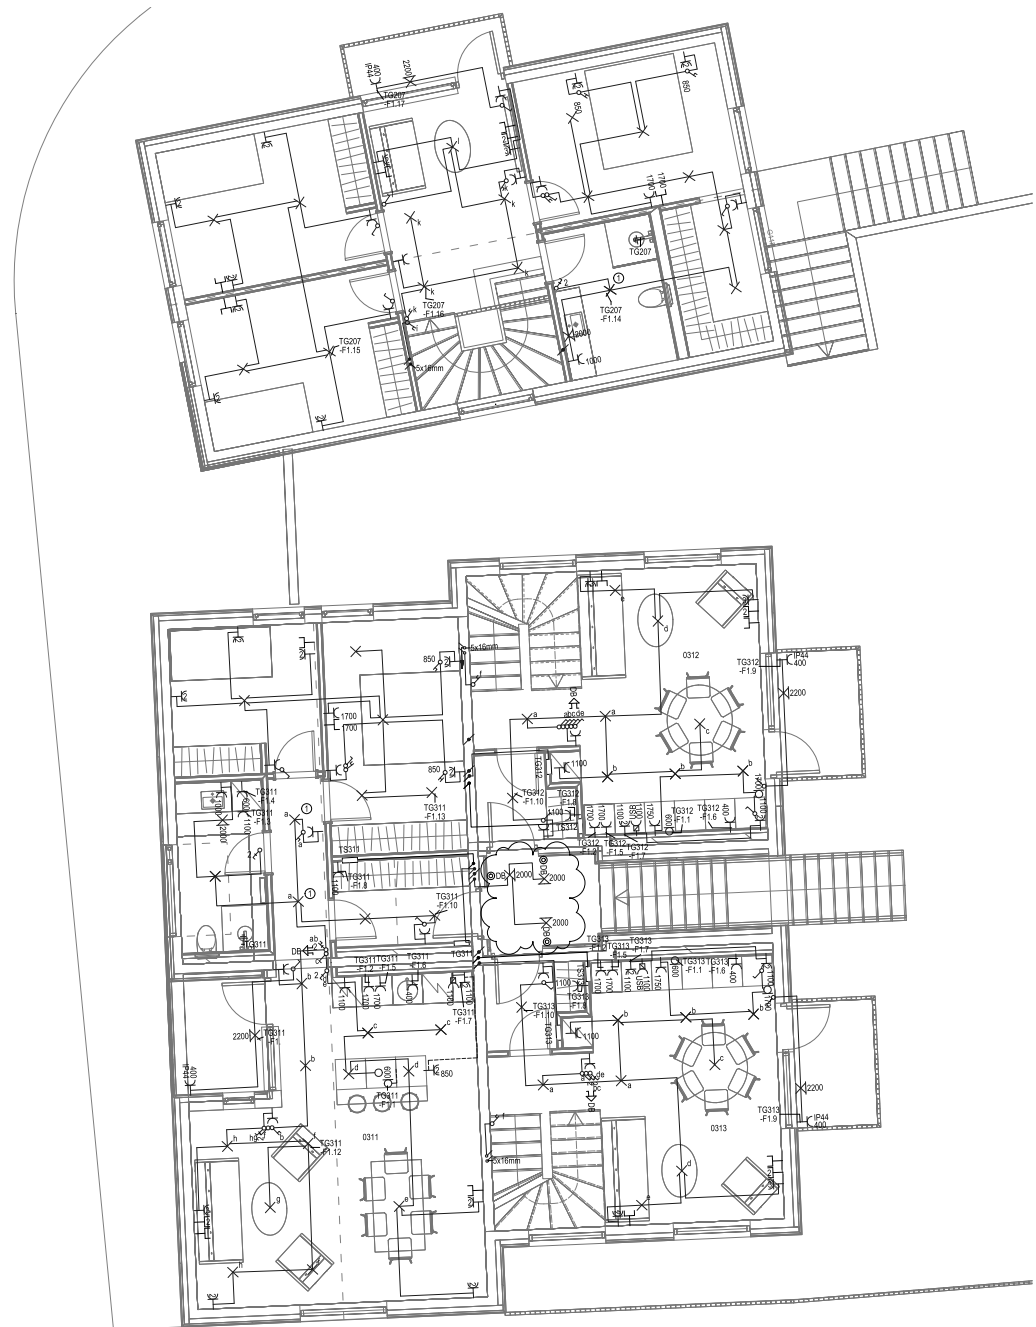

- Skýringar**
- Laga- og smáspennuskápar
  - Lagnir upp / niður í milli hæða
  - Pipur e16mm / stöngur
  - Pipur e16mm í gólf / strengur í gólf
  - Lausstaug
  - Jörðbinding
  - RT dds í vegg
  - RT dds
  - Tengidás á lagastiga
  - Tengil hæð 200
  - Tengil og rof hæð 600
  - Tengil og rof hæð 1100
  - Rof hæð 1100
  - Rof hæð 850
  - Samrofi hæð 1100
  - Krossrofi hæð 1100
  - Tvöfalur rofi í einni dds hæð 1100
  - Hraflakylgjar hæð 1100
  - Hraflakylgjar á lofti
  - Hitanem hæð 1500
  - Mótur
  - Veggdás fyrir ljós hæð 1850
  - Loftdás fyrir ljós
  - Kúpuil m. neytarflaksgarðunátt
  - Lampi, langur
  - Útljós
  - Einfalur lövutengill hæð 200
  - Tvöfalur lövutengill hæð 200
  - Hnappur hæð 1100
  - Dynabjalla hæð 2300
  - Dynasmástöð hæð 1500
  - Dynasmíði hæð 1500
  - Stúfur dærlingargangi
  - Búnaður ofan lofti
  - Búnaður á lagastiga
  - Búnaður í tenglanna
  - Búnaður í gólfbrúnni
  - Bréid inn á innsteypt rör og framhengt eftir þörfum

B	15.03.2021	Ljúskem bætt við stígan	BEK	ÞÖK
A	23.10.2022	Þrösting á lövum vagna og hurf með lofti	SOO	MSP

**VERKHÖNNUN**  
VERKFRÉÐIÁÐIUF



Katrínartúni 4, 105 Reykjavík  
Sími: 570-5800, kfi: 650107-1280  
www.verkhonnun.is, verkhonnun@verkhonnun.is  
Magnús B. Þorðarson kt. 000876-4149

**LÆKJARGATA 2**  
**RAFLAGNIR**  
**LÁG- OG SMÁSPENNA 3.HÆÐ 1.HL**

Almannatölur:	SOO	MBR	22.10.2021	1:50	A1
<b>2020-01-045</b>			<b>24.03.01</b>		<b>B</b>




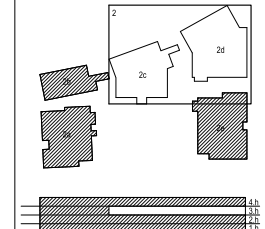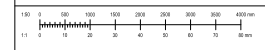

- Skýringar**
- ⊞ Lapp- og smáspennuskápar
  - ⊞ Lagnir upp / niður / milli hæða
  - ⊞ Pípur 616mm / stöngur
  - ⊞ Laustraug
  - ⊞ Jarðbinding
  - ⊞ RT dás í vegg
  - ⊞ RT dás
  - ⊞ Tengidás á lagrasíga
  - ⊞ Tengill hæð 200
  - ⊞ Tengill hæð 600
  - ⊞ Tengill og rof hæð 1100
  - ⊞ Rof hæð 1100
  - ⊞ Rof hæð 850
  - ⊞ Samrof hæð 1100
  - ⊞ Krossrof hæð 1100
  - ⊞ Tvöfaldir rof / einni dás hæð 1100
  - ⊞ Hraflakvæðing hæð 1100
  - ⊞ Hraflakvæðing á lofti
  - ⊞ Hitanem hæð 1500
  - ⊞ Mátur
  - ⊞ 1850 Veggdás fyrir jóss hæð 1850
  - ⊞ Loftdás fyrir jóss
  - ⊞ Kúpuhl m. meistarísingartúnaði
  - ⊞ Lampi, langur
  - ⊞ Útljós
  - ⊞ Einfaldir tölvutengill hæð 200
  - ⊞ Tvöfaldir tölvutengill hæð 200
  - ⊞ Hnappur hæð 1100
  - ⊞ Dyrabjalla hæð 2300
  - ⊞ Dyrasmástöð hæð 1500
  - ⊞ Dyrsmástöð hæð 1500
  - ⊞ Búnaður dærliggjarni
  - ⊞ Búnaður ofan lofti
  - ⊞ Búnaður á lagrasíga
  - ⊞ Búnaður í tengilrímu
  - ⊞ Búnaður í götubrúmi
  - ⊞ Bréid inn á innsteypt rör og framlangt eflir þörfum.

B	15.03.2020	Ljúskem bætt vól slásum	BEK	ÞOK
A	23.02.2022	Þresting á lösum vegna skuldbæðis	SOO	MBP

**VERKHÖNNUN**  
VERKFRÉÐIÁÐJÓLF

Katrínartúni 4, 105 Reykjavík  
Sími: 570-5800, k: 650107-1280  
www.verkhonnun.is, verkhnun@verkhonnun.is




Magnús B. Þorðarson kt. 0007964149  
Sambærni: heildunur@v.ve  
Krisján Óm Kjartansson kt. 040176-4979  
heildunur@verkhonnun.is

Verkefni:

**LÆKJARGATA 2**  
**RAFLAGNIR**  
**LÁG- OG SMÁSPENNA 3.HÆÐ 2.HL**

Almannatölur:	SOO	MBP	22.10.2021	1:50	A1
Þróun: Verkhonnun.is	SOO	MBP	22.10.2021	1:50	A1
2020-01-045	24.03.02	B			



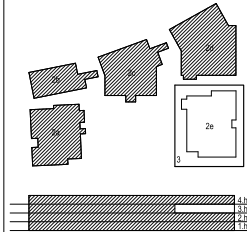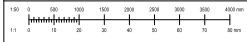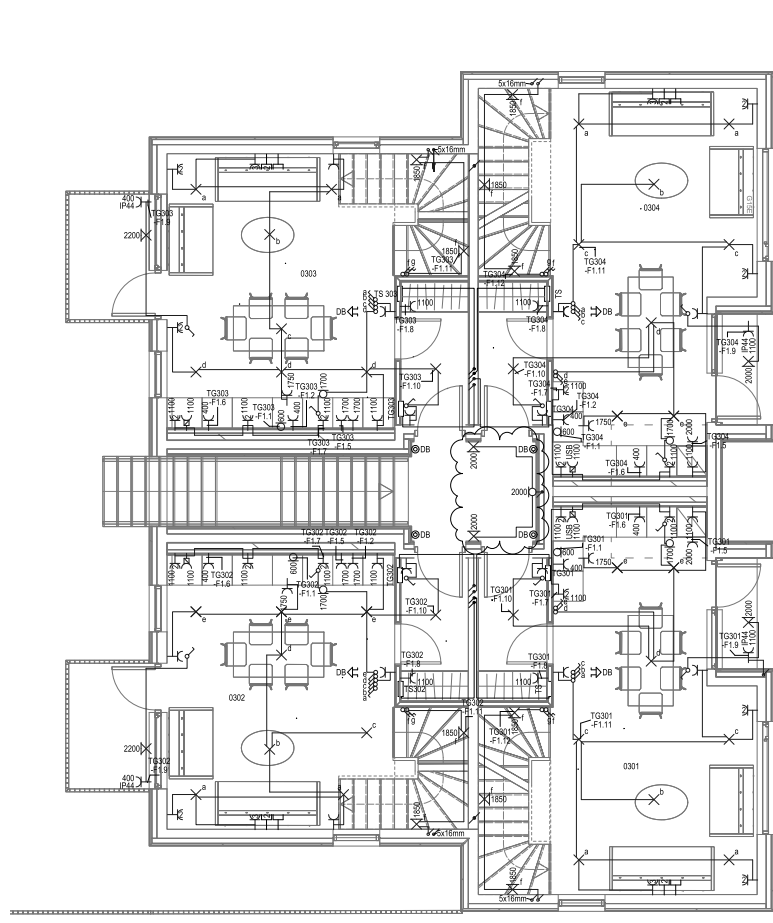

- Skýringar**
- Lapp- og smáspennuskápar
  - Lappir upp / niður í milli hæða
  - Pipur 16mm / stöngur
  - Pipur 16mm í gólf / stöngur í gólf
  - Lausstaug
  - Jarðbinding
  - RT dás í vegg
  - RT dás
  - Tengidás á lagastiga
  - Tengill hæð 200
  - Tengill hæð 600
  - Tengill og rof hæð 1100
  - Rof hæð 1100
  - Rof hæð 850
  - Samrof hæð 1100
  - Krossrof hæð 1100
  - Tvöfaldir rof í einni dás hæð 1100
  - Hraflaskynjar á lofti
  - Hraflaskynjar á lofti
  - Hitanem hæð 1500
  - Mátur
  - Veggdás fyrir ljós hæð 1850
  - Loftdás fyrir ljós
  - Kúpuil m. neyðarfyrirgönguáætti
  - Lampi, hængur
  - Útljós
  - Einfaldir lívutengill hæð 200
  - Tvöfaldir lívutengill hæð 200
  - Hnappur hæð 1100
  - Dynabjalla hæð 2300
  - Dynasmástöð hæð 1500
  - Dynasmástöð hæð 1500
  - Stúfur dærlingarneti
  - Stúfur ofan lofti
  - Banaður á lagastiga
  - Banaður í tenglarönnu
  - Banaður í gólfbrúnni
  - Bréid ím á innsteypt rör og framlangt eftir þörfum.

A	15.03.2023	Þrákinn best vóir sláinn	BEK	ÞRÁ
---	------------	--------------------------	-----	-----





# VERKHÖNNUN

VERKFRÉÐIÁÐIUF

Katrinartúni 4, 105 Reykjavík  
Sími: 570-8800, k: 650107-1280  
www.verkhonnun.is, verkinnun@verkhonnun.is  
Magnús B. Þorðarson kt. 0008764149  
Sigrún H. Halldóttir  
Krisján Óm Kjartansson kt. 040176-9979  
Lárus Ólafsson

**LÆKJARGATA 2**  
**RAFLAGNIR**  
**LÁG- OG SMÁSPENNA 3.HÆÐ 3.HL**

Ábyrgð:	DR	MB	22.10.2021	1:50	A1
<b>2020-01-045</b>			<b>24.03.03</b>		<b>A</b>

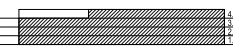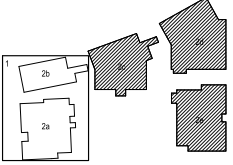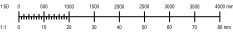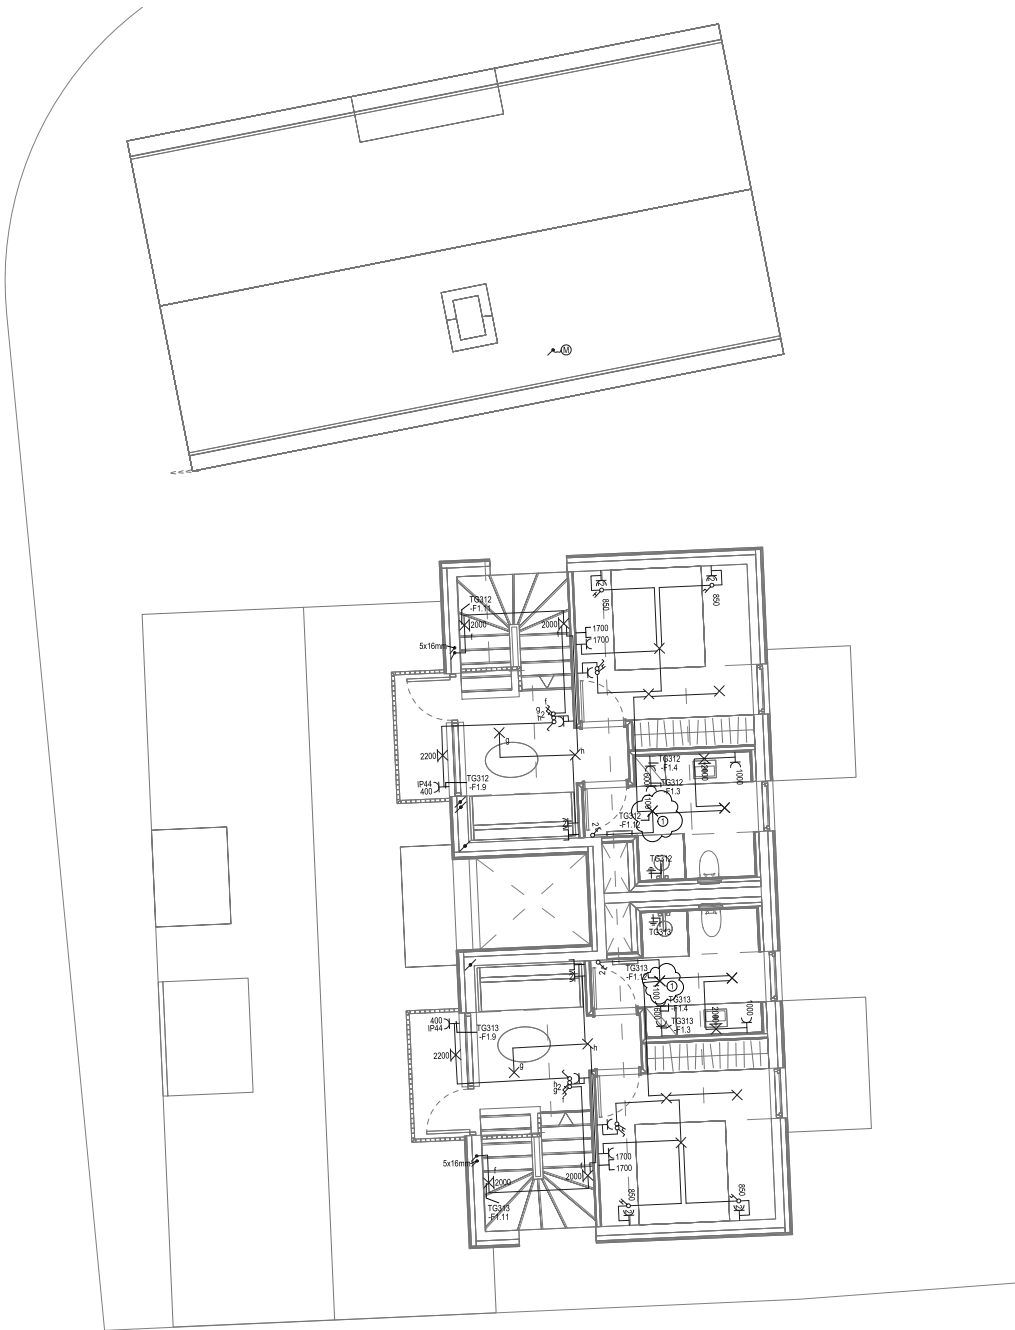

- Skýringar**
- Lág- og smáspennuskápar
  - Lagnir upp / niður í milli hæða
  - Pipur  $\phi$ 16mm / stöngur
  - Pipur  $\phi$ 16mm í gólf / stöngur í gólf
  - Lausstaug
  - Jörðbinding
  - RT dds í vegg
  - RT dds
  - Tengidás á lagastiga
  - Tengill hæð 200
  - Tengill hæð 600
  - Tengill og rof hæð 1100
  - Rof hæð 1100
  - Rof hæð 850
  - Samrof hæð 1100
  - Krossrof hæð 1100
  - Tvöfaldir rof í einni dás hæð 1100
  - Hraflakvæðing hæð 1100
  - Hraflakvæðing á lofti
  - Hitanem hæð 1500
  - Mótur
  - Veggdás fyrir ljós hæð 1850
  - Loftdás fyrir ljós
  - Kjúpuli m. meystarfingargráði
  - Lampi, langur
  - Útljós
  - Einfaldir lívutengill hæð 200
  - Tvöfaldir lívutengill hæð 200
  - Hnappur hæð 1100
  - Dynabjalla hæð 2300
  - Dynasmástóð hæð 1500
  - Dynasmíði hæð 1500
  - Blánaður ósléttlagandi
  - Blánaður ósléttlagandi
  - Blánaður á lagastiga
  - Blánaður í tenglarönnu
  - Blánaður í gólfbrúnni
  - Bróðir inn á innsteypt rör og framlangt eflir þörfum.

A	23.10.2021	Þrösting á lokum vögru reftúrnúð ljóts	800	MBP
---	------------	--	-----	-----

**VERKHÖNNUN**  
VERKFRÆÐIÁÐIUF



Katrinartúni 4, 105 Reykjavík  
Sími: 570-5800, kfi: 650107-1280  
www.verkhonnun.is, verkhornun@verkhonnun.is

Magnús B. Þorðarson kt. 0008764149  
Krisján Óni Kjartansson kt. 040176-4979  
Lárusína Ólafsdóttir

**LÆKJARGATA 2**  
**RAFLAGNIR**  
**LÁG- OG SMÁSPENNA 4.HÆÐ 1.HL**

Áskilpanir:	800	MBP	22.10.2021	1:50	A1
Þróun@verkhonnun.is	Dagur	Heiti	Dagsetning	Skala	Stærð
<b>2020-01-045</b>			<b>24.04.01</b>		<b>A</b>


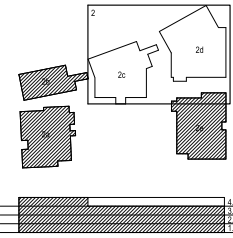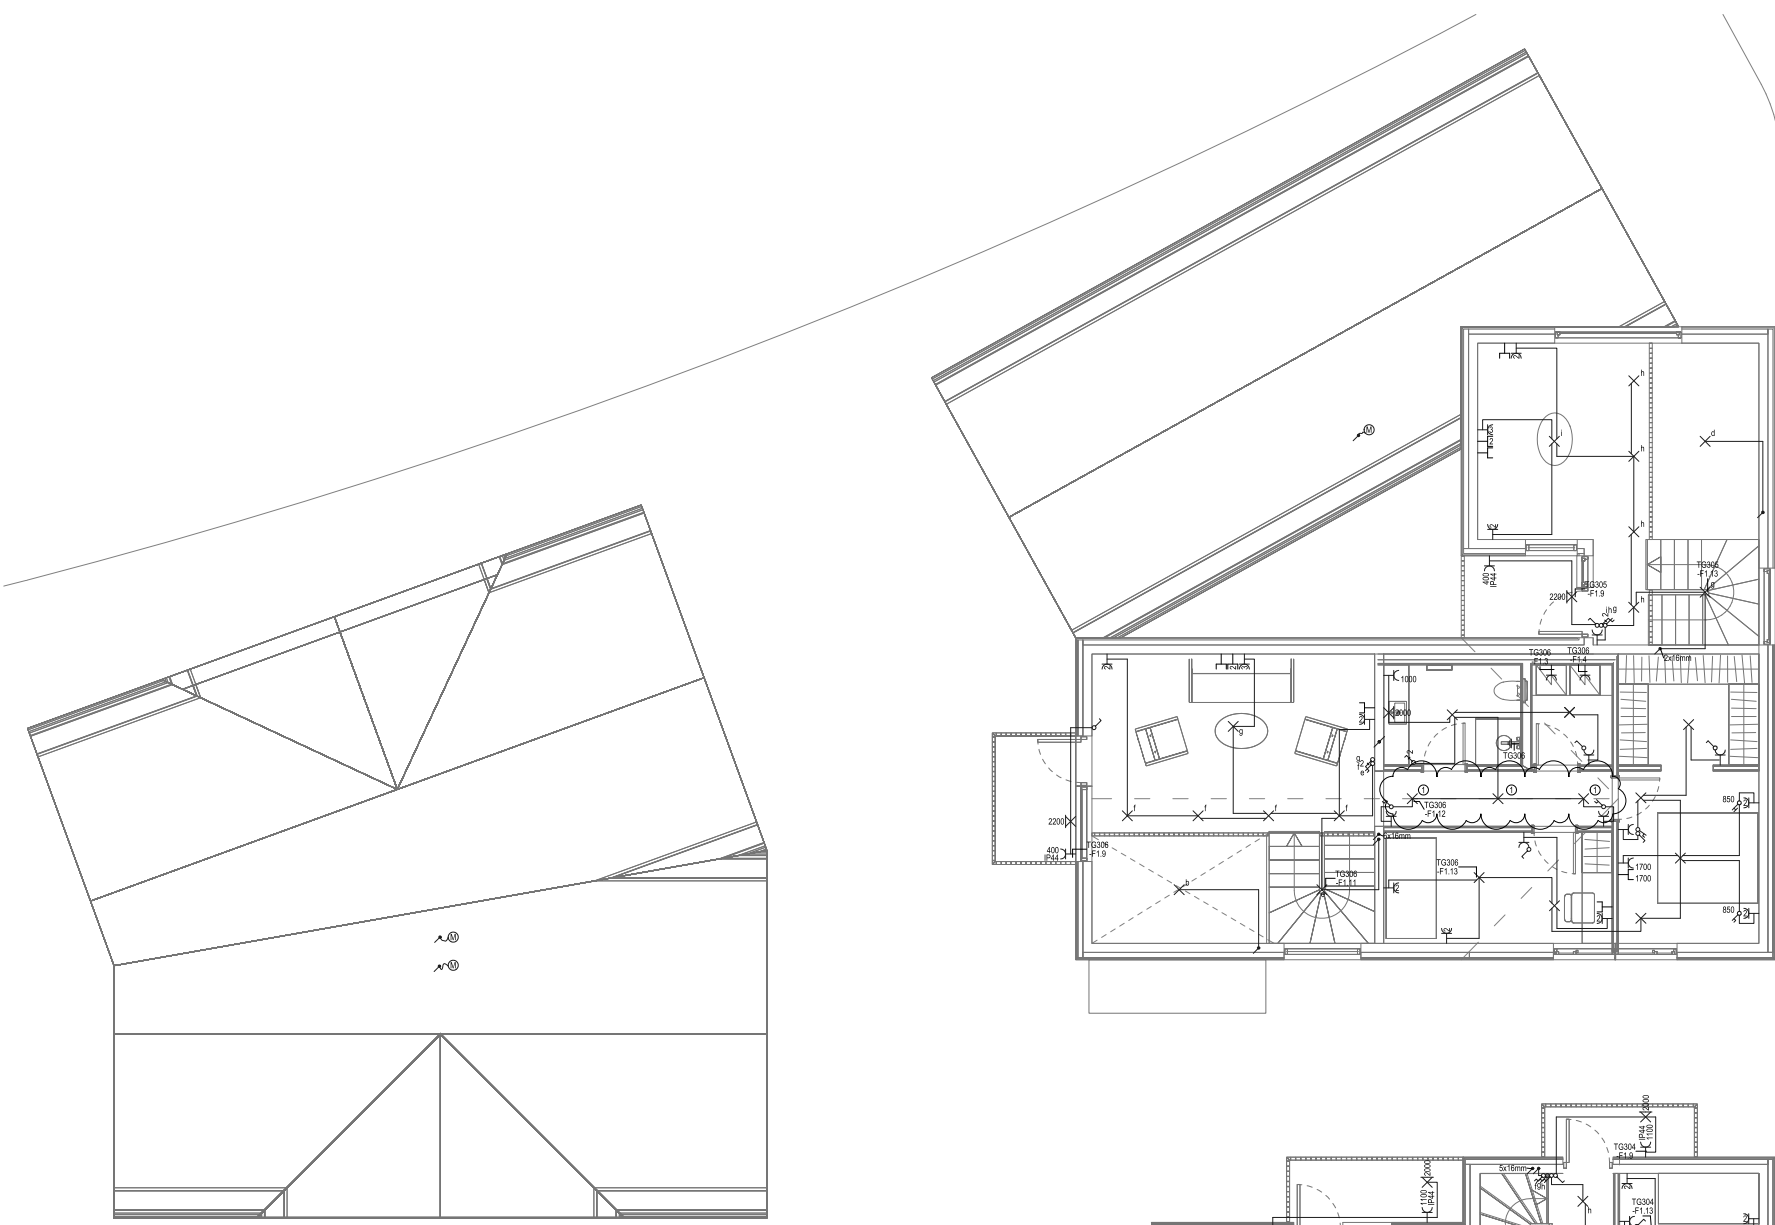

- Skjringar**
- Lág- og smáspennuskápar
  - ▨ Lagnir upp / niður / milli hæða
  - Pipur 616mm / stöngur
  - Pipur 616mm í gólf / stöngur í gólf
  - Lausstaug
  - Jarðbinding
  - RT dás í vegg
  - RT dás
  - RT dás
  - Tengdás á lagnastiga
  - Tengill hæð 200
  - Tengill hæð 600
  - Tengill og rof hæð 1100
  - Rof hæð 1100
  - Rof hæð 850
  - Samrof hæð 1100
  - Krossrof hæð 1100
  - Tvöfaldir rof í einni dás hæð 1100
  - Hraflakryngil hæð 1100
  - Hraflakryngil á lofti
  - Hitanem hæð 1500
  - Mator
  - 1850 Veggdás fyrir jós hæð 1850
  - Loftdás fyrir jós
  - NL Kúpuil m. meyarflakryngil
  - Lampi, langur
  - Útjós
  - Einkaflur tölvutengill hæð 200
  - Tvöfaldir tölvutengill hæð 200
  - Hneppur hæð 1100
  - DB Dynabjalla hæð 2300
  - DS Dynasímastöð hæð 1500
  - DT Dynasímabúur hæð 1500
  - Búnaður ósnarlaggarni
  - Búnaður ósnar lofti
  - Búnaður á lagnastiga
  - Búnaður í tenglarnema
  - Búnaður í gólfbrúnni
  - Bróð 6m á innsteyptr rör og framlangt eftir þörfum.

A	23.10.2021	Þresting á lövum vagnum rúfnað loft	800	MBP
---	------------	-------------------------------------	-----	-----

**VERKHÖNNUN**  
VERKFRÉÐIÁÐGJAF




Katrínartúni 4, 105 Reykjavík  
Sími: 570-5800, kt. 650107-1280  
www.verkhonnun.is, verkhnun@verkhonnun.is

Magnús B. Þorðarson kt. 0008794149  
Sævarinn, hönnuð og ark.  
Krisján Óm Kjartansson kt. 040176-4979  
Jónína Samantveitindóttir

**LÆKJARGATA 2**  
**RAFLAGNIR**  
**LÁG- OG SMÁSPENNA 4.HÆÐ 2.HL**

Áskilningur:	800	MBP	22.10.2021	1:50	A1
<b>2020-01-045</b>			<b>24.04.02</b>		<b>A</b>


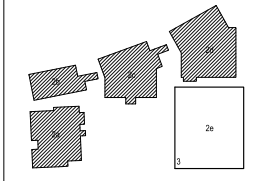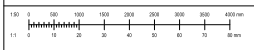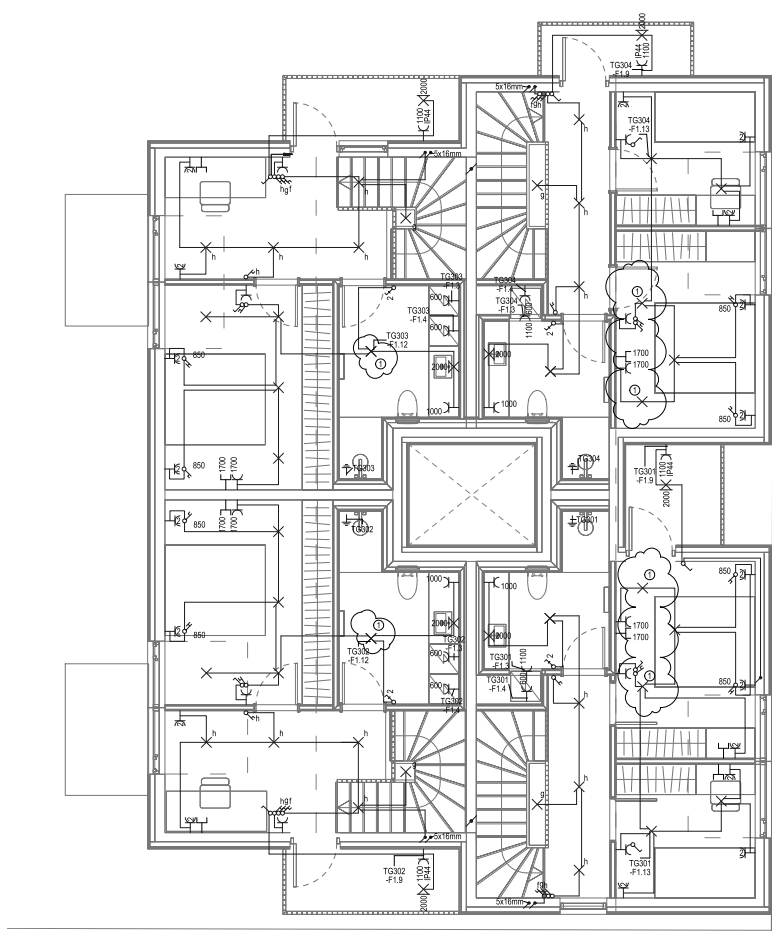

4.1b	4.1c	4.1d	4.1e
------	------	------	------

- Skýringar**
- Laga- og smáspennuskápar
  - Lagnir upp / niður í milli hæða
  - Pipur 60mm / stöngur
  - Pipur 16mm / stöngur í gólf
  - Lausstaug
  - Jörðbinding
  - RT dds í vegg
  - RT dds
  - Tengidás á lagastiga
  - Tengill hæð 200
  - Tengill hæð 600
  - Tengill og rof hæð 1100
  - Rof hæð 1100
  - Rof hæð 850
  - Samrof hæð 1100
  - Krosserfi hæð 1100
  - Tvöfaldir rof í einni dás hæð 1100
  - Hraflakylgarni á lofti
  - Hraflakylgarni á lofti
  - Hitanem hæð 1500
  - Mator
  - Veggdás fyrir jös hæð 1850
  - Loftdás fyrir jös
  - Kúpur m. meistarísingartúnaði
  - Lampi, langur
  - Útjös
  - Einfaldir tölvutengill hæð 200
  - Tvöfaldir tölvutengill hæð 200
  - Hnappur hæð 1100
  - Dynabjalla hæð 2300
  - Dynasmáttó hæð 1500
  - Dynasmáttó hæð 1500
  - Búnaður dærliggarni
  - Búnaður ofan lofti
  - Búnaður á lagastiga
  - Búnaður í þenglarömu
  - Búnaður í gólfbrúnni
  - Bréð ím á innsteypt rör og framlangt eflir þörfum

A	23.10.2021	Þresting á lösum vagna rúfnað loft	SD	MBP
---	------------	------------------------------------	----	-----

# VERKHÖNNUN

VERKFRÉÐIÁÐIUF

Katrínartúni 4, 105 Reykjavík  
Sími: 570-5800, kt: 650107-1280  
www.verkhonnun.is, verkhonnun@verkhonnun.is

Magnús B. Þorðarson kt. 0008764149  
Sagdur H. Haldrupson ark.  
Krisján Óm Kjartansson kt. 040176-9979  
Lárus Ólafsson arkitekt

VERKNAÐ  
**LÆKJARGATA 2**

**RAFLAGNIR**




**LÁG- OG SMÁSPENNA 4.HÆÐ 3.HL**

Áskilningur	SD	MBP	22.10.2021	1:50	A1
Þróun/verkhonnun.is	Dagur	Stofnun	Dagsetning	Skala	Bláddráttur

<b>2020-01-045</b>	<b>24.04.03</b>	<b>A</b>
--------------------	-----------------	----------




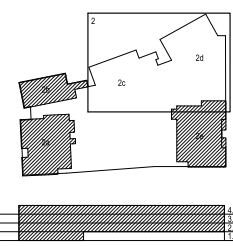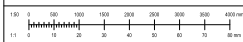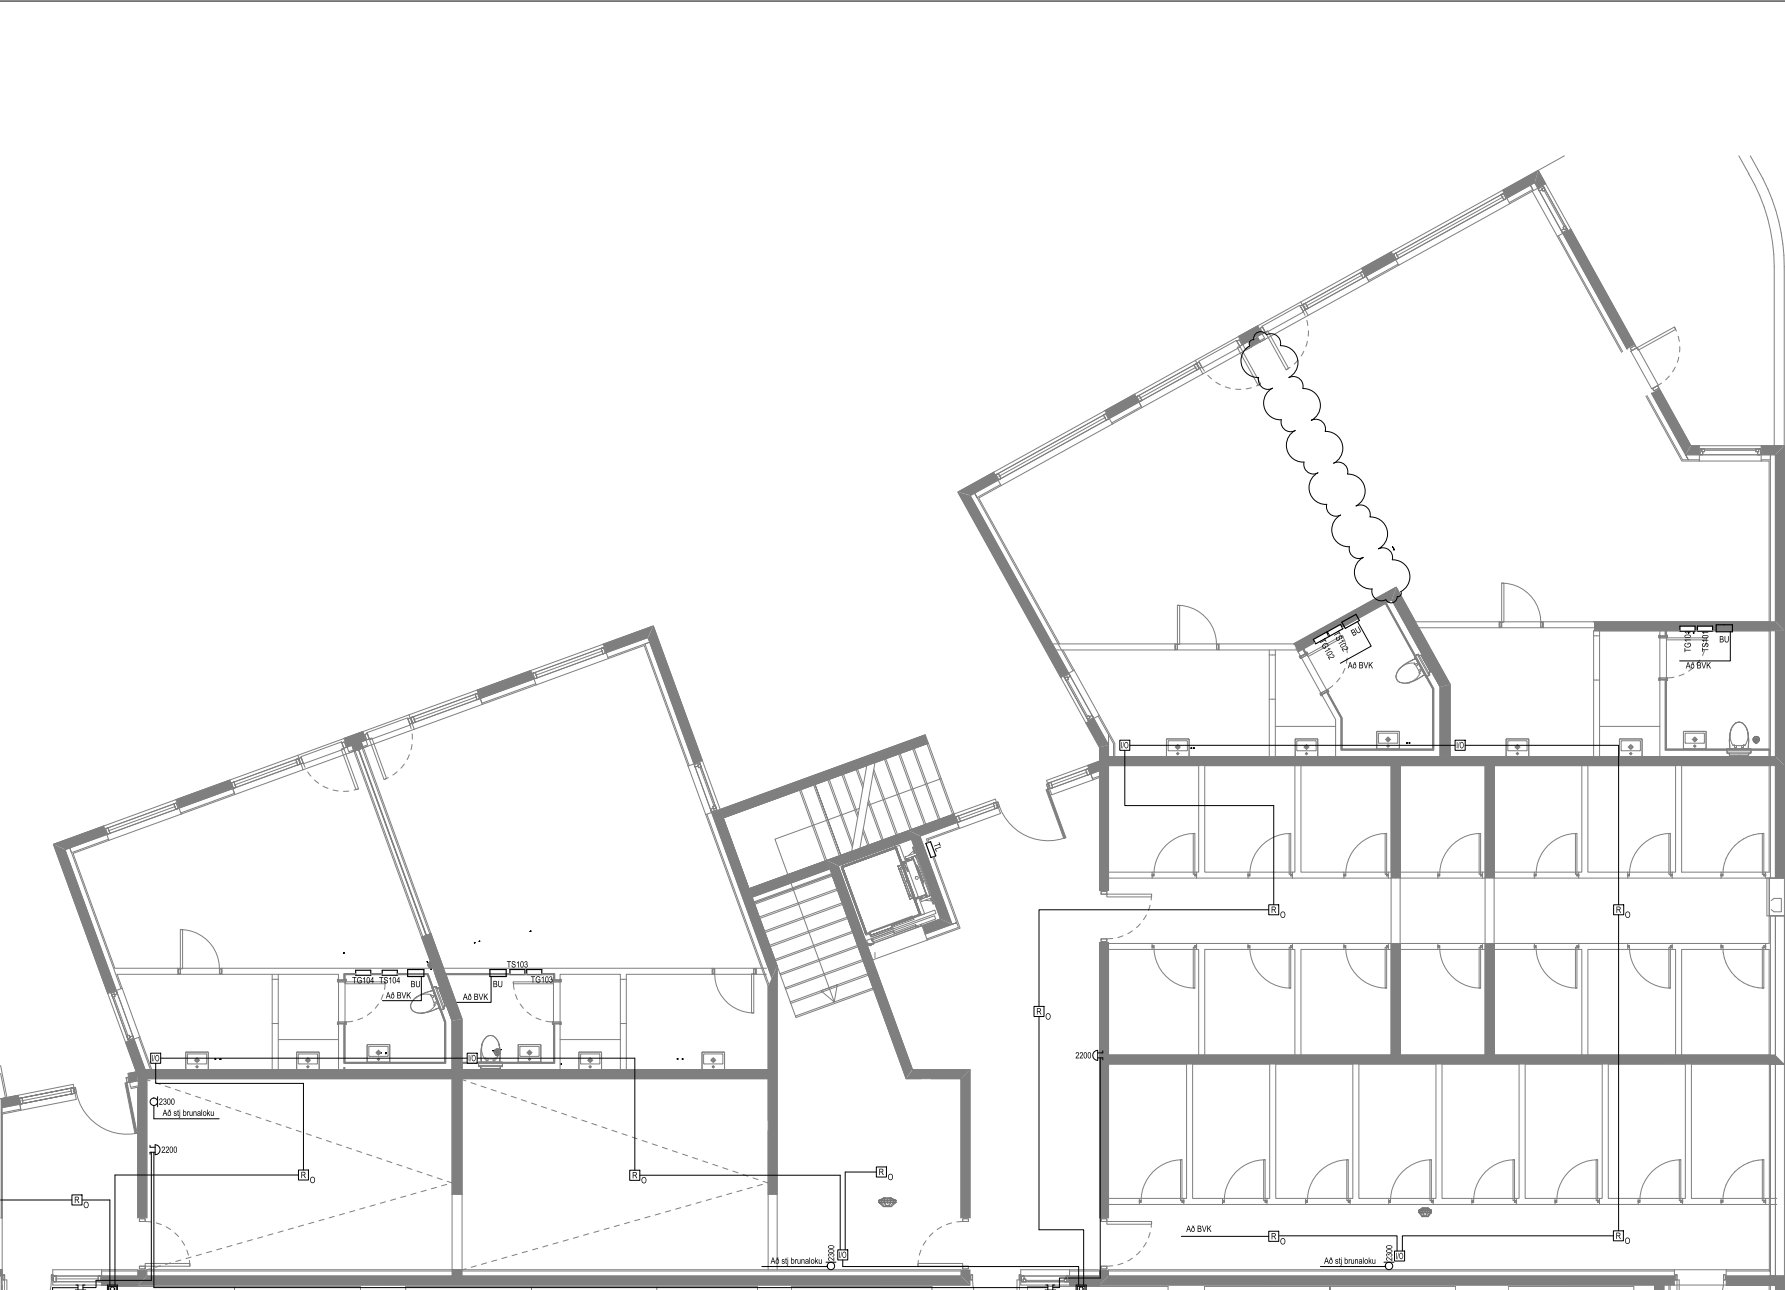

C	21.06.2021	Slagur með veldisáhrifa áhrifabútur	SJ	ÞOK
B	04.06.2020	LD einingun vagna spjallars deilid	SJ	ÞOK
A	18.02.2020	Beitni að brunaleku	SDO	ÞOK



**VERKHÖNNUN**  
VERKFRÉÐIRÁÐGJAF

Katrínarunni 4, 105 Reykjavík  
Sími: 570-5800, kfi: 650107-1280  
www.verkhonnun.is, verkhonnun@verkhonnun.is  
Magnús B. Þórhásson kt. 000979-4149  
Krisján Óm Kjartansson kt. 040176-4979  
Jónína Samantóftsdóttir

**LÆKJARGATA 2**  
**RAFLAGNIR**  
**BRUNAKERFI 1.HÆÐ 2.HL**

Stofnun	VERKHÖNNUN	SEK	MBR	22.10.2021	1:50	A1
<b>2020-01-045</b>				<b>32.01.02</b>		<b>C</b>


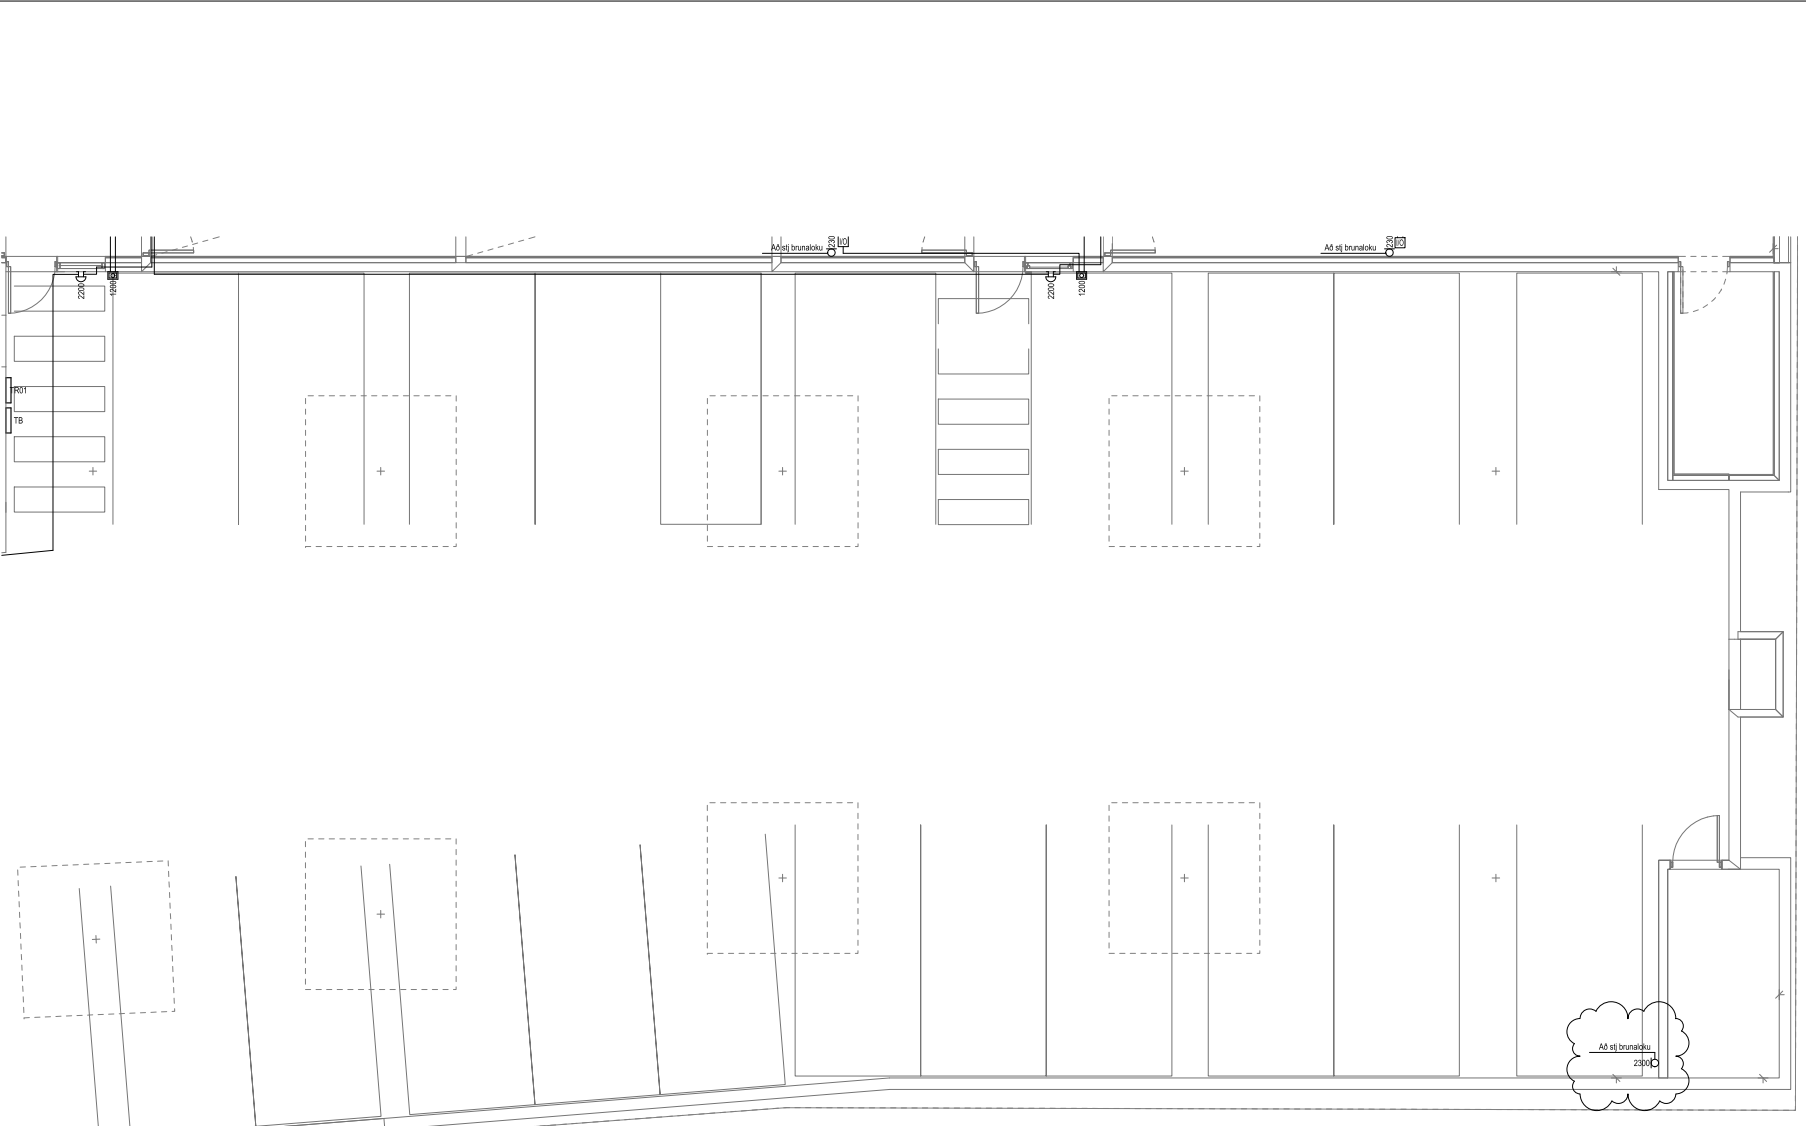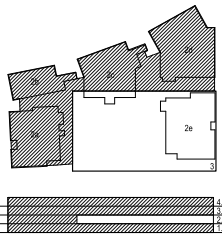

A 16.02.2021 Blátt að brunakotu 3. hæð

**VERKHÖNNUN**  
VERKFRÉÐIRÁÐGJAF

Katrinartúni 4, 105 Reykjavík  
Sími: 570-5800, kfi: 6501071280  
www.verkhonnun.is, verkhnun@verkhonnun.is

Magnús B. Þórhásson kt. 0008794149  
Sérfræðingur  
Krisján Óm Kjartansson kt. 040176-4979  
Láruslaug Gunnarsdóttir

VERKNAF

**LÆKJARGATA 2**  
**RAFLAGNIR**  
**BRUNAKERFI 1.HÆÐ 3.HL**

Ábyrgðingur

Stofnun	VERKHÖNNUN	BEK	MBR	22.10.2021	1:50	A1

<b>2020-01-045</b>	<b>32.01.03</b>	<b>A</b>

