

Útg.	Dags.	Lýsing	Nafn
1	26.06.2023	FRUMÚTGÁFA	HOO
2	22.08.2023	LEGA FRÆNNISLUS BREYTT OG HALLU AUKINN OG BÆTT VÍÐ (DÆLUBRUNN)	HOO

- SKÝRINGAR - FRÆNNISLI:**
- SKÓLPLÖGN
 - - - - - JARÐVATNSLÖGN
 - - - - - REGNVATNSLÖGN
 - - - - - AFFALLSLÖGN


SJÁ ALMENNAR SKÝRINGAR Á TEIKN. P0-01 OG P0-02.

SKÓLPLAGNIR ERU Ø110 PVC MED RENNSLISHALLA 20‰ NEMA ANNAD SÉ TEKID FRAM Á TEIKNINGU.

JARÐVATNSLAGNIR ERU Ø110 PVC MED RENNSLISHALLA 5‰ NEMA ANNAD SÉ TEKID FRAM Á TEIKNINGU.

REGNVATNSLAGNIR ERU Ø110 PVC MED RENNSLISHALLA 5‰ NEMA ANNAD SÉ TEKID FRAM Á TEIKNINGU.

FRÆNNISLAGNIR UNDIR ÁLAGI ÖKUT/EKJA SKULU HAFHA HRINGSTÍFNI SN8.

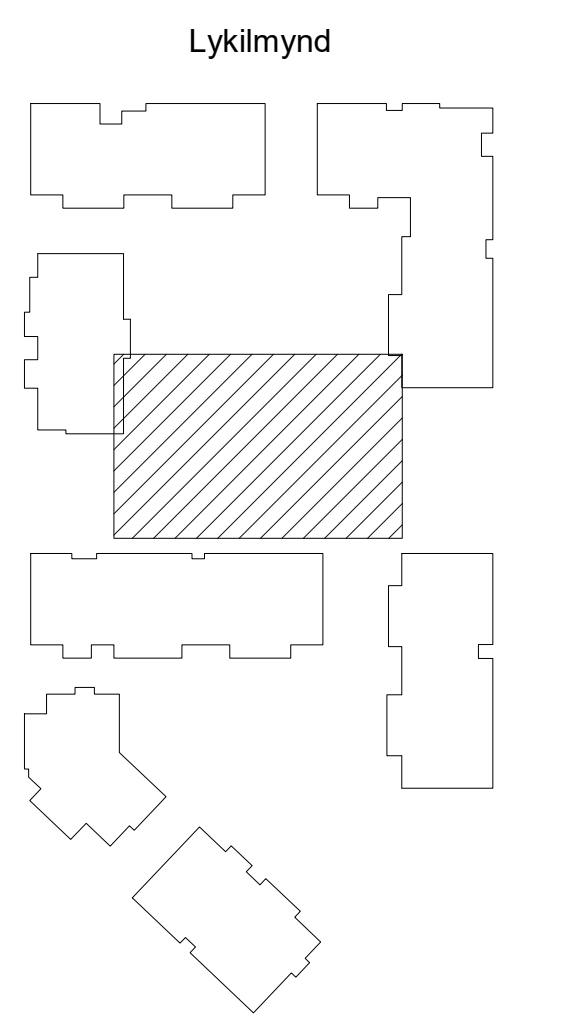

NNE VERKFRÆÐISTOFA


NNE VERKFRÆÐISTOFA ehf
 Höðmanni 6 - 201 Kópavogur Ísland
 Sími: 899-3077 / 899-3573
 Kl. 460421-0470. nne@nne.is www.nne.is

ÁSVELLIR 3-5
 221 HAFNARFJÖRDUR

Bilgeymsla - MHL 08
 FRÆNNISLI - GRUNNMYND SOKKLAR


Hönnun:	NG	Verkúmer:	22026
Teiknað:	NG	Mælikvarði:	1:50
Yfirfarið:	SJ	Dagsetning:	22.08.2023
Sambýkkt:	Hákon Órn Ómarsson Kl. 300577-3189	Teikn.nr.:	P1-012
Áritun hönnunarsjóra:	Guðmundur Gunnlaugsson Kl.190554-3419	Útgafa:	2

Útgáfa / Dagsetning ábalaupdráttar:

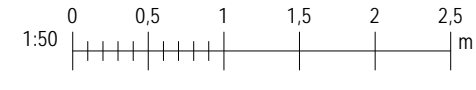

Pbl: 11/2022
 Sævi: 4.9.2023.09:52:39


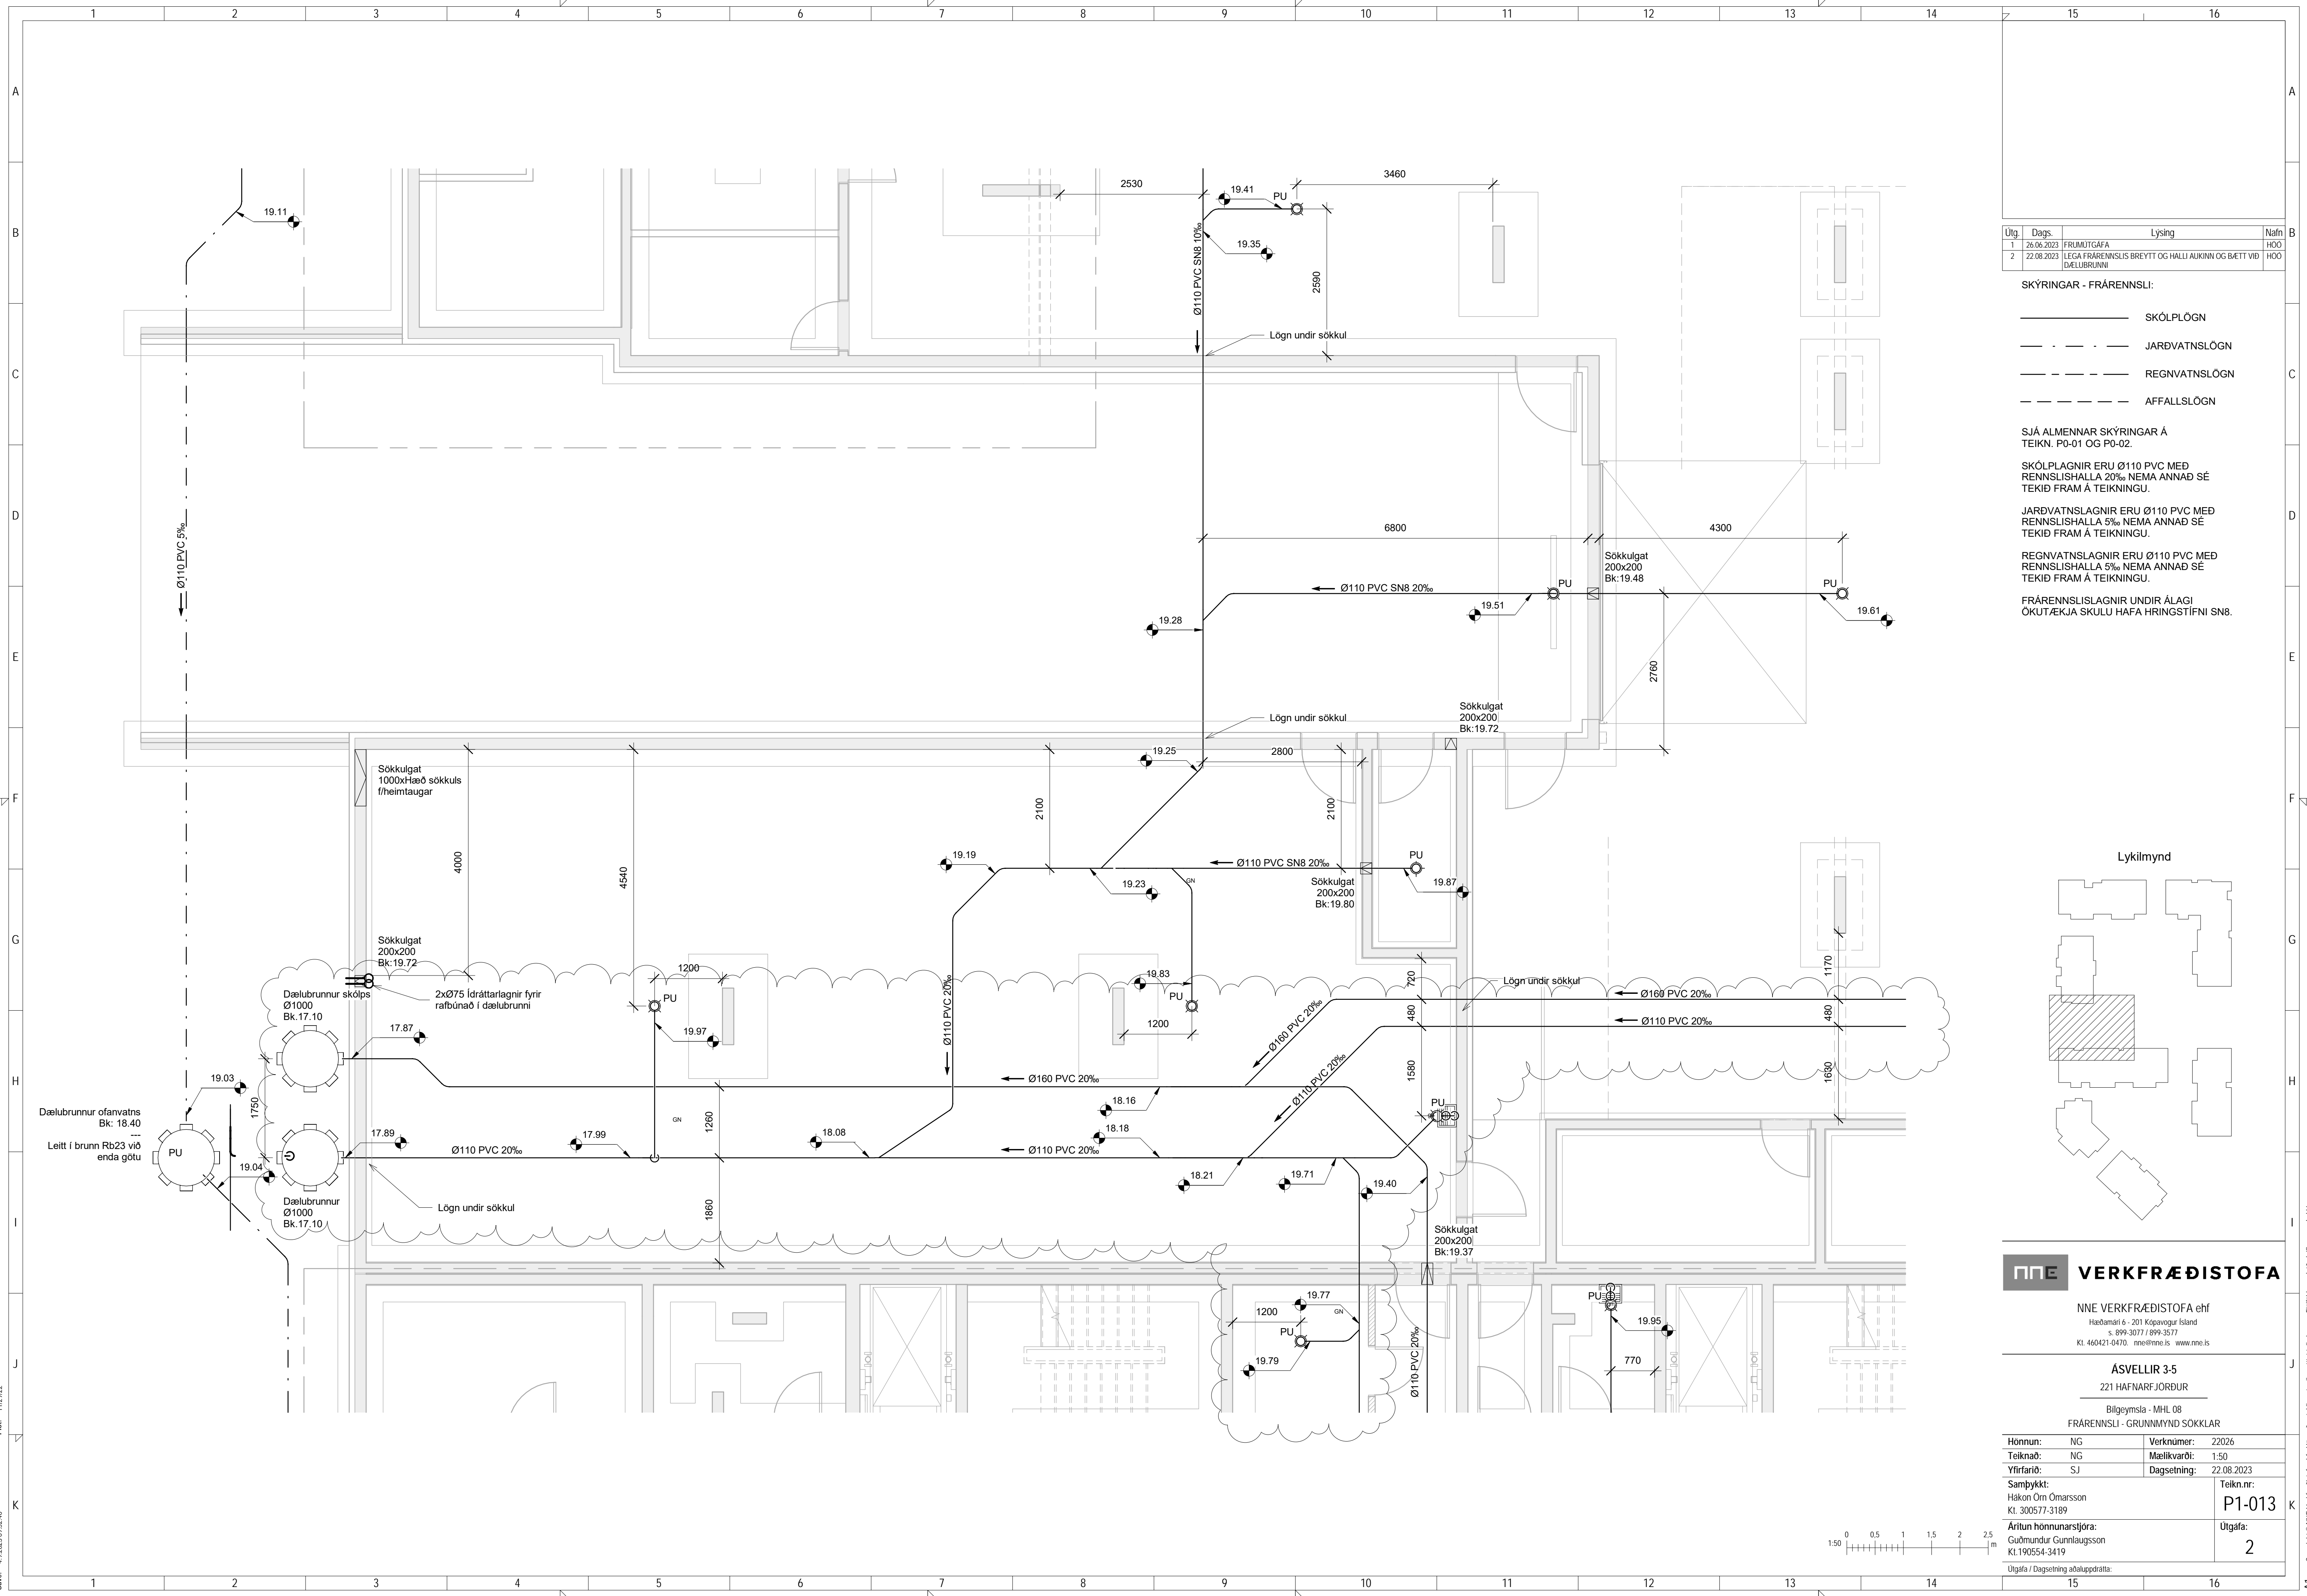

Útg.	Dags.	Lýsing	Nafn
1	26.06.2023	FRUMÚTGÁFA	HOO
2	22.08.2023	LEGA FRÆNNISLIS BREYTT OG HALLI AUKINN OG BÆTT VÍÐ DÆLUBRUNNI	HOO

- SKÝRINGAR - FRÆNNISLI:
- SKÓPLÖGN
 - - - - - JARÐVATNSLÖGN
 - - - - - REGNVATNSLÖGN
 - - - - - AFFALLSLÖGN


SJÁ ALMENNAR SKÝRINGAR Á TEIKN. P0-01 OG P0-02.

SKÓPLAGNIR ERU Ø110 PVC MED RENNSLIHALLA 20% NEMA ANNAD SÉ TEKID FRAM Á TEIKNINGU.

JARÐVATNSLAGNIR ERU Ø110 PVC MED RENNSLIHALLA 5% NEMA ANNAD SÉ TEKID FRAM Á TEIKNINGU.

REGNVATNSLAGNIR ERU Ø110 PVC MED RENNSLIHALLA 5% NEMA ANNAD SÉ TEKID FRAM Á TEIKNINGU.

FRÆNNISLAGNIR UNDIR ÁLAGI ÖKUTÆKJA SKULU HAFNA HRINGSTÍFNI SN8.

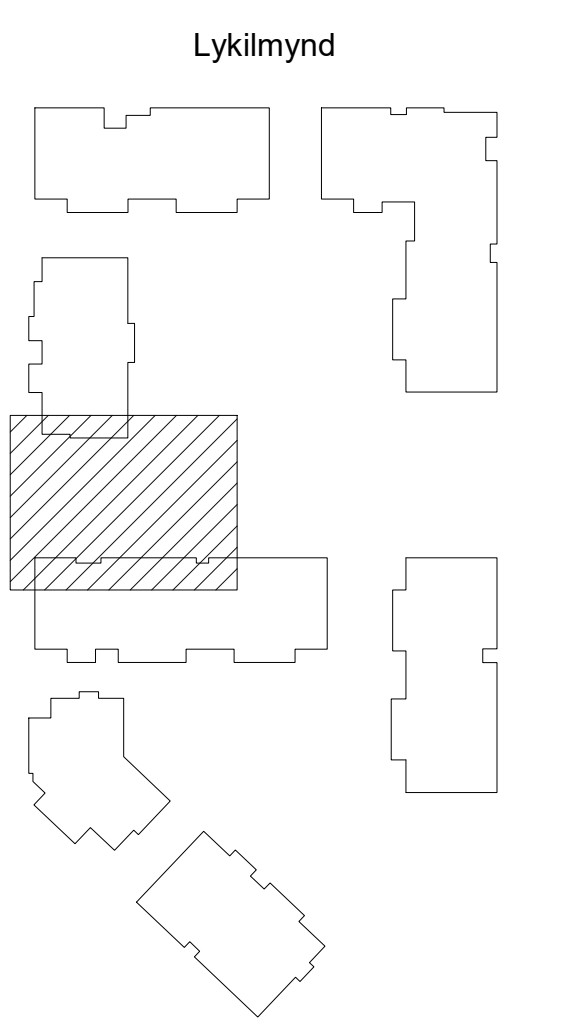

NNE VERKFRÆÐISTOFA


NNE VERKFRÆÐISTOFA ehf
 Höðmanni 6 - 201 Kópavogur Ísland
 Sími: 899-3077 / 899-3573
 Kl. 460421-0470. nne@nne.is www.nne.is

ASVELLIR 3-5
 221 HAFNARFJÖRDUR

Bilgeymsla - MHL 08
 FRÆNNISLI - GRUNNMYND SOKKLAR


Hönnun:	NG	Verkúmer:	22026
Teiknað:	NG	Mælikvarði:	1:50
Yfirfarið:	SJ	Dagsetning:	22.08.2023
Samþykkt:		Teikn.nr.:	P1-013
Hákon Órn Ómarsson Kl. 300577-3189		Útgafa:	2
Áritun hönnunarsjóra: Guðmundur Gunnlaugsson Kl.190554-3419			

Útgáfa / Dagsetning atalagpádratta:

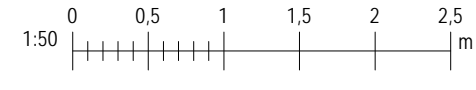

Skv: 4.9.2023.09:52:40


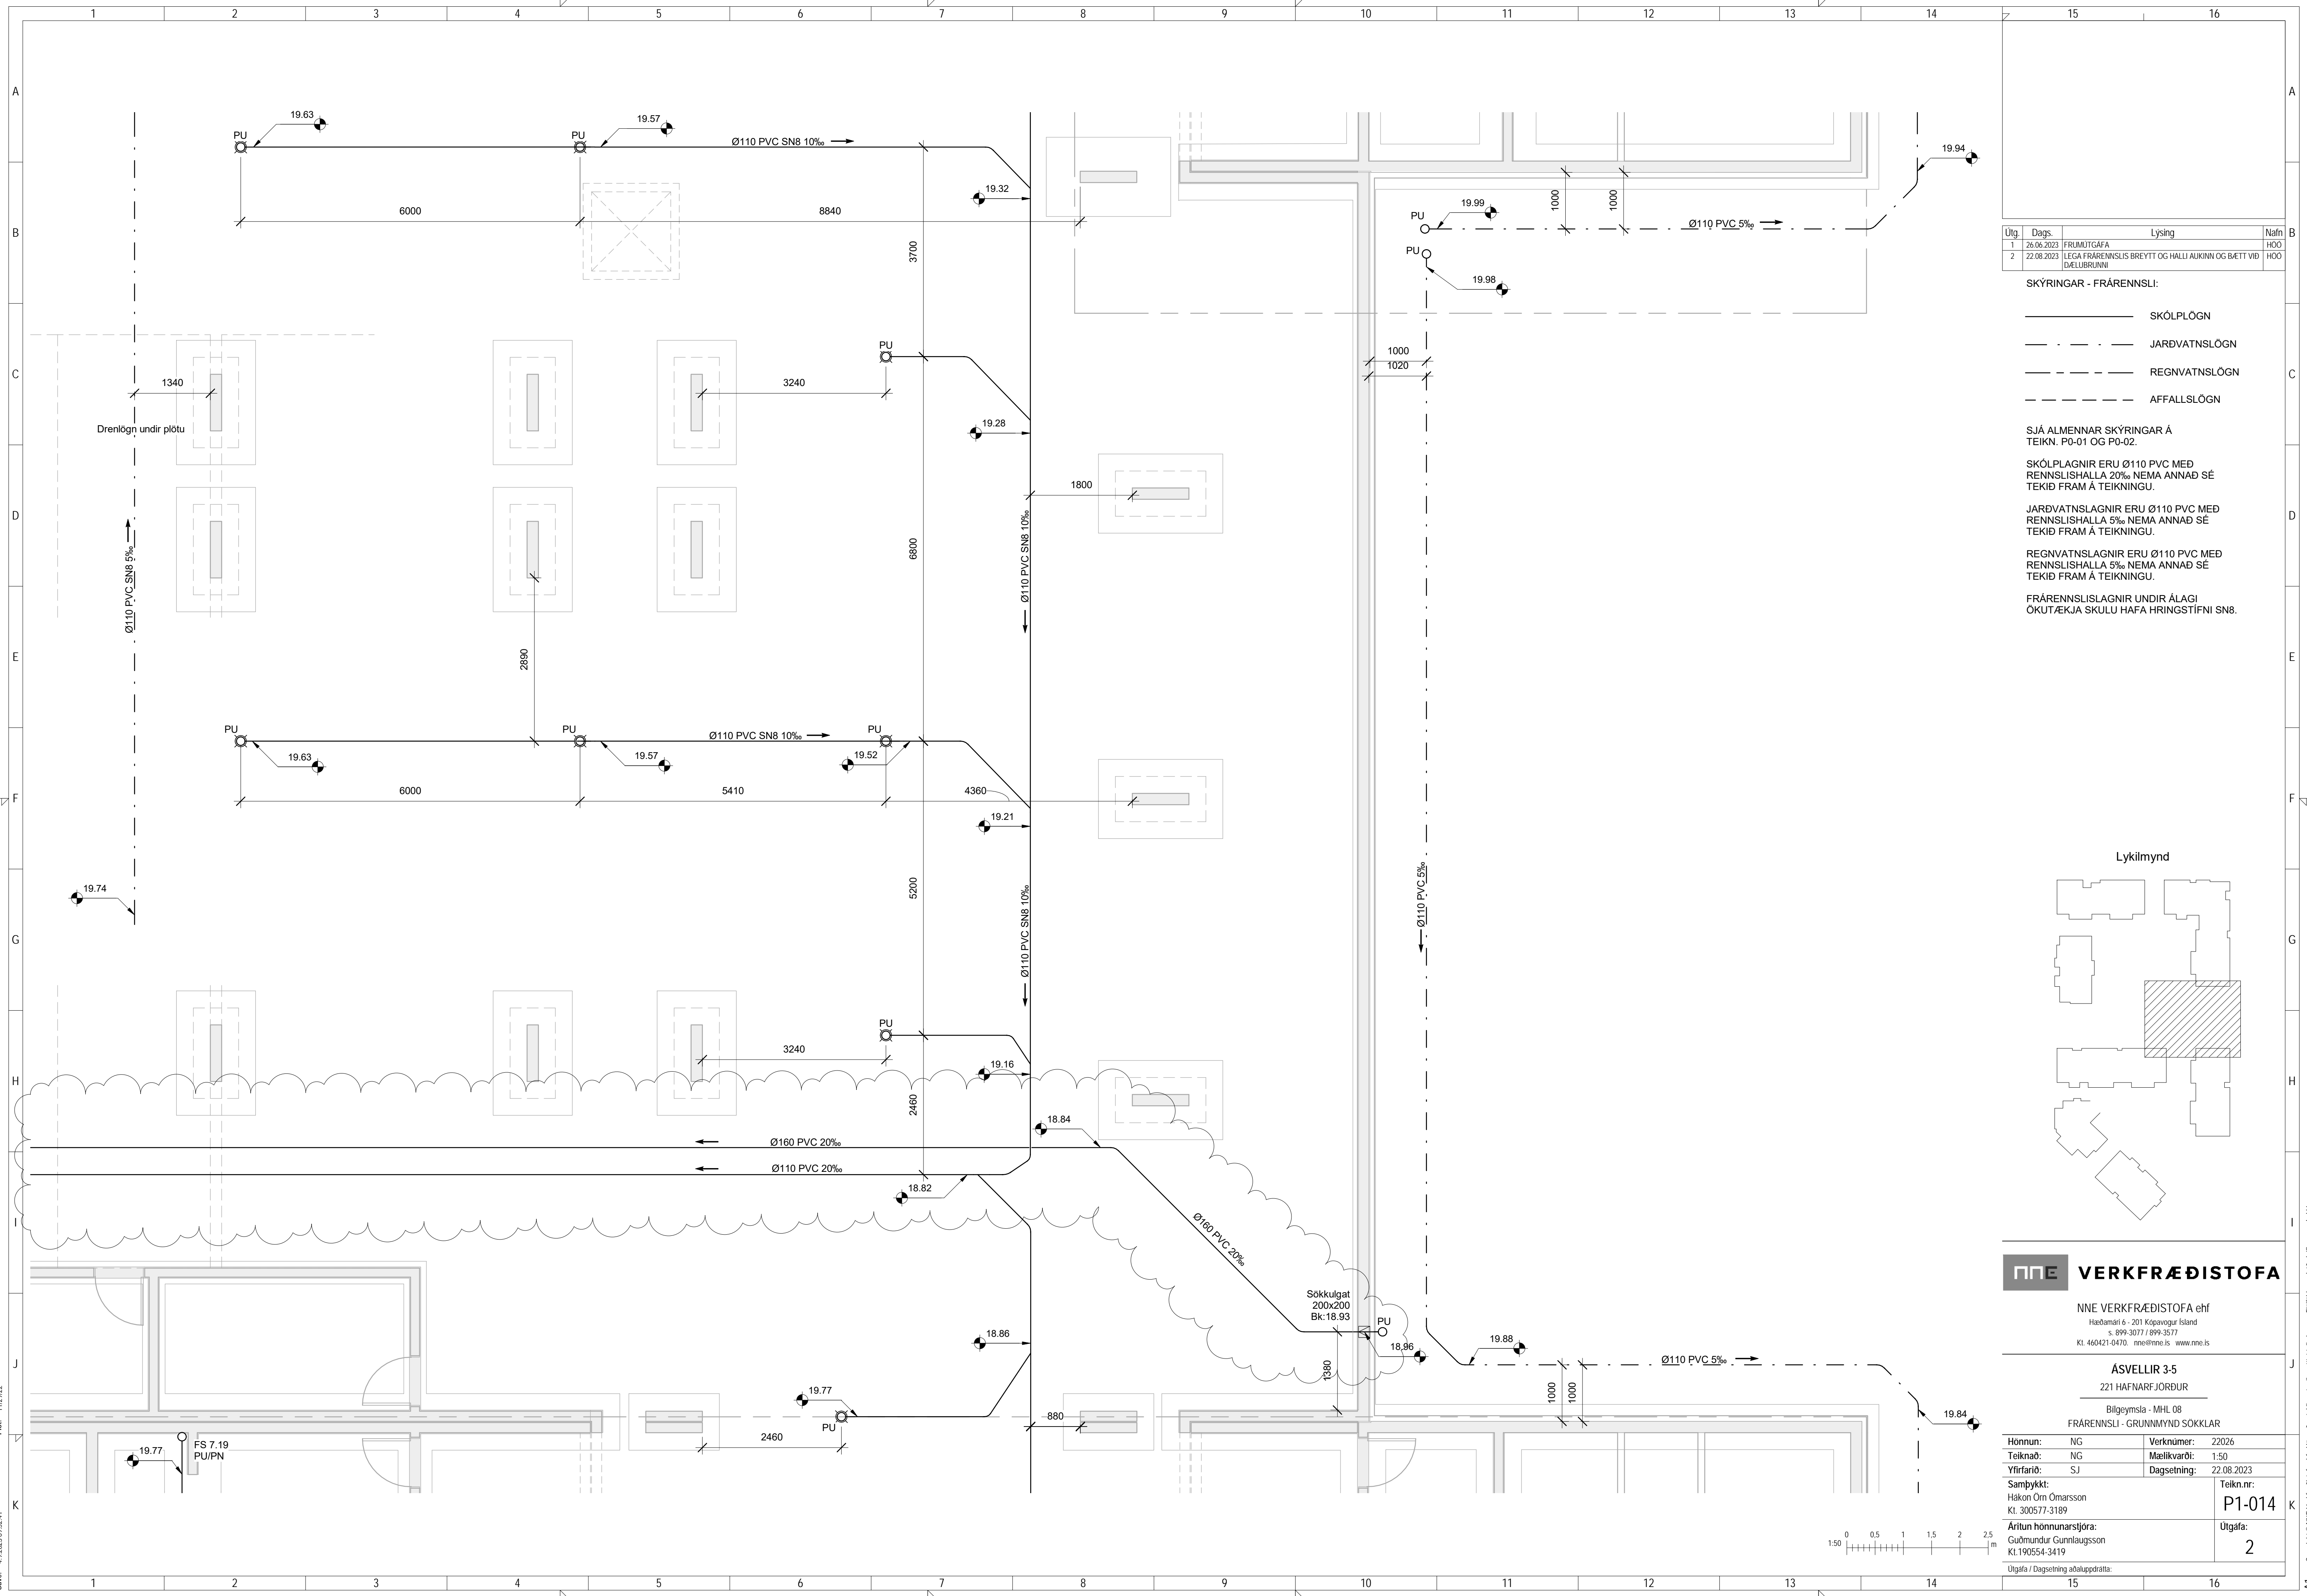

Útg.	Dags.	Lýsing	Nafn
1	26.06.2023	FRUMÚTGÁFA	HOO
2	22.08.2023	LEGA FRÆRENNSLIS BREYTT OG HALLI AUKINN OG BÆTT VÍÐ DÆLUBRUNNI	HOO

- SKÝRINGAR - FRÆRENNSLI:
- SKÓLPLÖGN
 - - - - - JARÐVATNSLÖGN
 - - - - - REGNVATNSLÖGN
 - - - - - AFFALLSLÖGN


SJÁ ALMENNAR SKÝRINGAR Á TEIKN. P0-01 OG P0-02.

SKÓLPLAGNIR ERU Ø110 PVC MED RENNSLISHALLA 20% NEMA ANNAD SÉ TEKIÐ FRAM Á TEIKNINGU.

JARÐVATNSLAGNIR ERU Ø110 PVC MED RENNSLISHALLA 5% NEMA ANNAD SÉ TEKIÐ FRAM Á TEIKNINGU.

REGNVATNSLAGNIR ERU Ø110 PVC MED RENNSLISHALLA 5% NEMA ANNAD SÉ TEKIÐ FRAM Á TEIKNINGU.


FRÆRENNSLISLAGNIR UNDIR ÁLAGI ÖKUTÆKJA SKULU HAFNA HRINGSTÍFNI SN8.

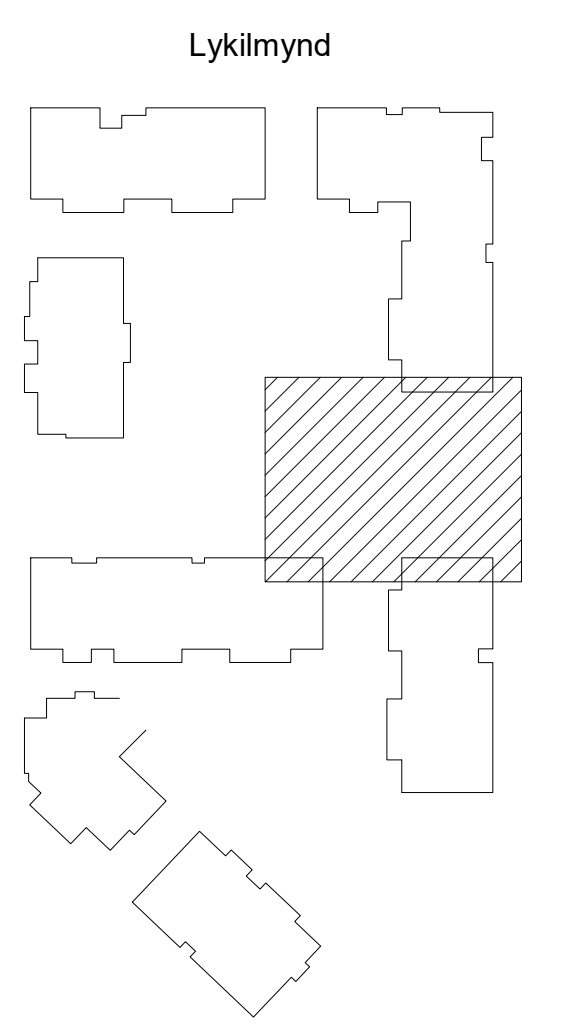

NNE VERKFRÆÐISTOFA

NNE VERKFRÆÐISTOFA ehf
 Háðamni 6 - 201 Kópavogur Ísland
 Sími: 899-3077 / 899-3577
 Kl. 460421-0470. nne@nne.is www.nne.is

ASVELLIR 3-5			
221 HAFNARFJÖRDUR			
Bilgeymsla - MHL 08			
FRÆRENNSLI - GRUNNMYND SOKKLAR			
Hönnun:	NG	Verkúmer:	22026
Teiknað:	NG	Mælikvarði:	1:50
Yfirfarið:	SJ	Dagsetning:	22.08.2023
Samþykkt:	Hákon Óm Ómarsson	Teikn.nr.:	P1-014
Áritun hönnunarstjóra:	Guðmundur Gunnlaugsson	Utgáfa:	2
Kl. 190554-3419			
Útgáfa / Dagsetning ábalaupdráttar:			

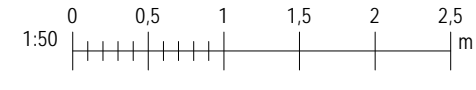

Pict: 11/2022
Save: 4.9.2023.09:52:41

