


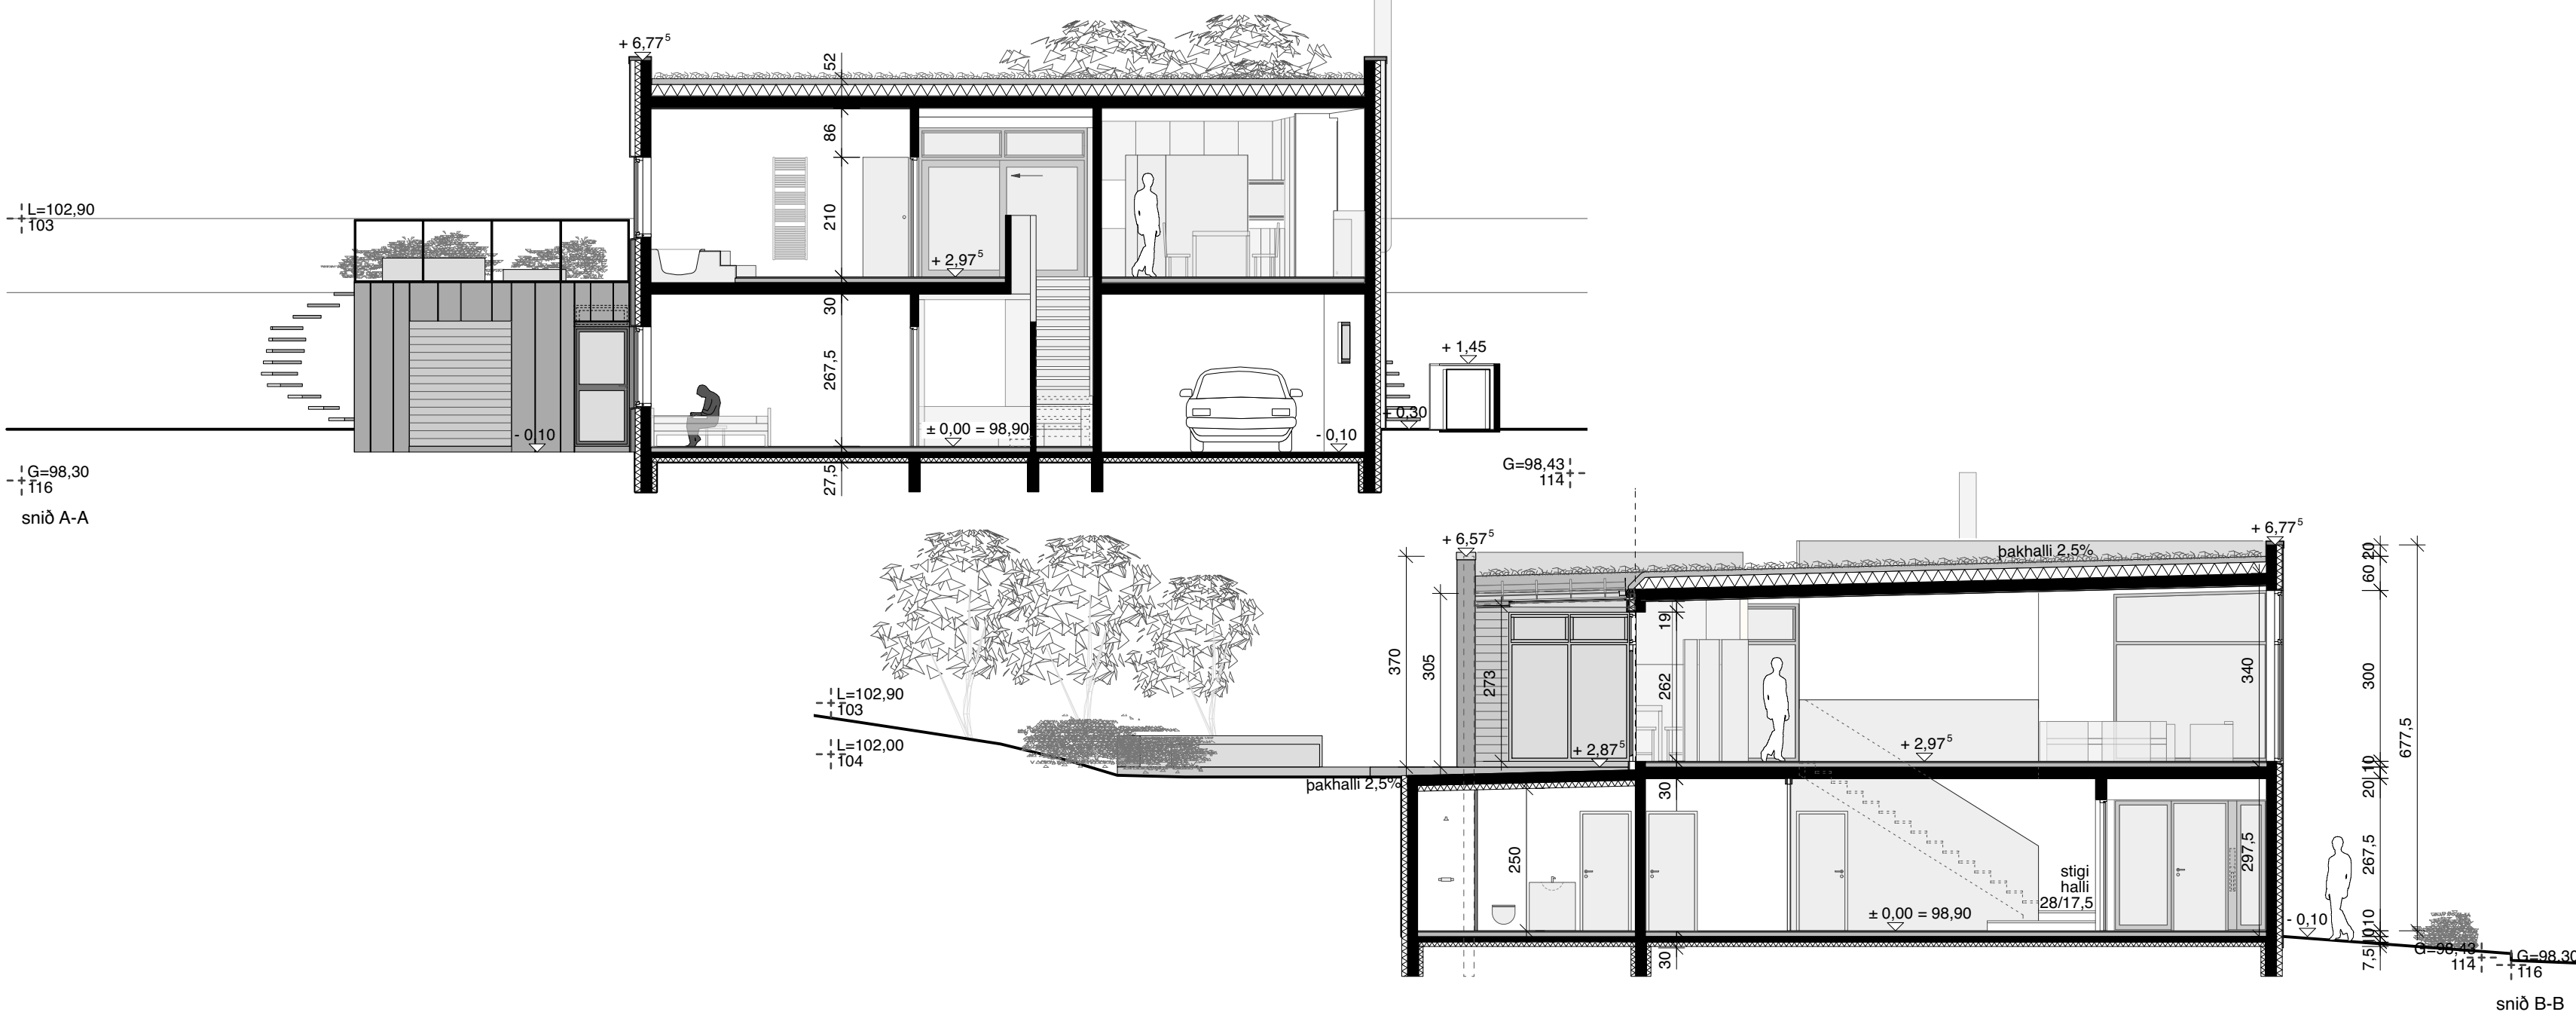


Skógarás 5

Dagmómmurými, reyndarteikning

Forsaga:
Stækkun neðri hæðar var samþykkt 9. maí 2023.
Stækkunin var grafin inn í brekkuna ofan hússins og rýmið m.a. ætlað sem dagmómmurými.

Reyndarteikning:
Dagmómmurými er nú starfrækt í rýminu og hefur það verið útbúið samkvæmt þeim kröfum sem til slíkrar starfsemi eru gerðar. Þar er eldhúshorn, bað/salerni með sturtu og þvottaðstöðu. Barnagæslurými fylgir vagna- og hjólageymsla og er hún óbreytt frá áður samþykktum uppdráttum.

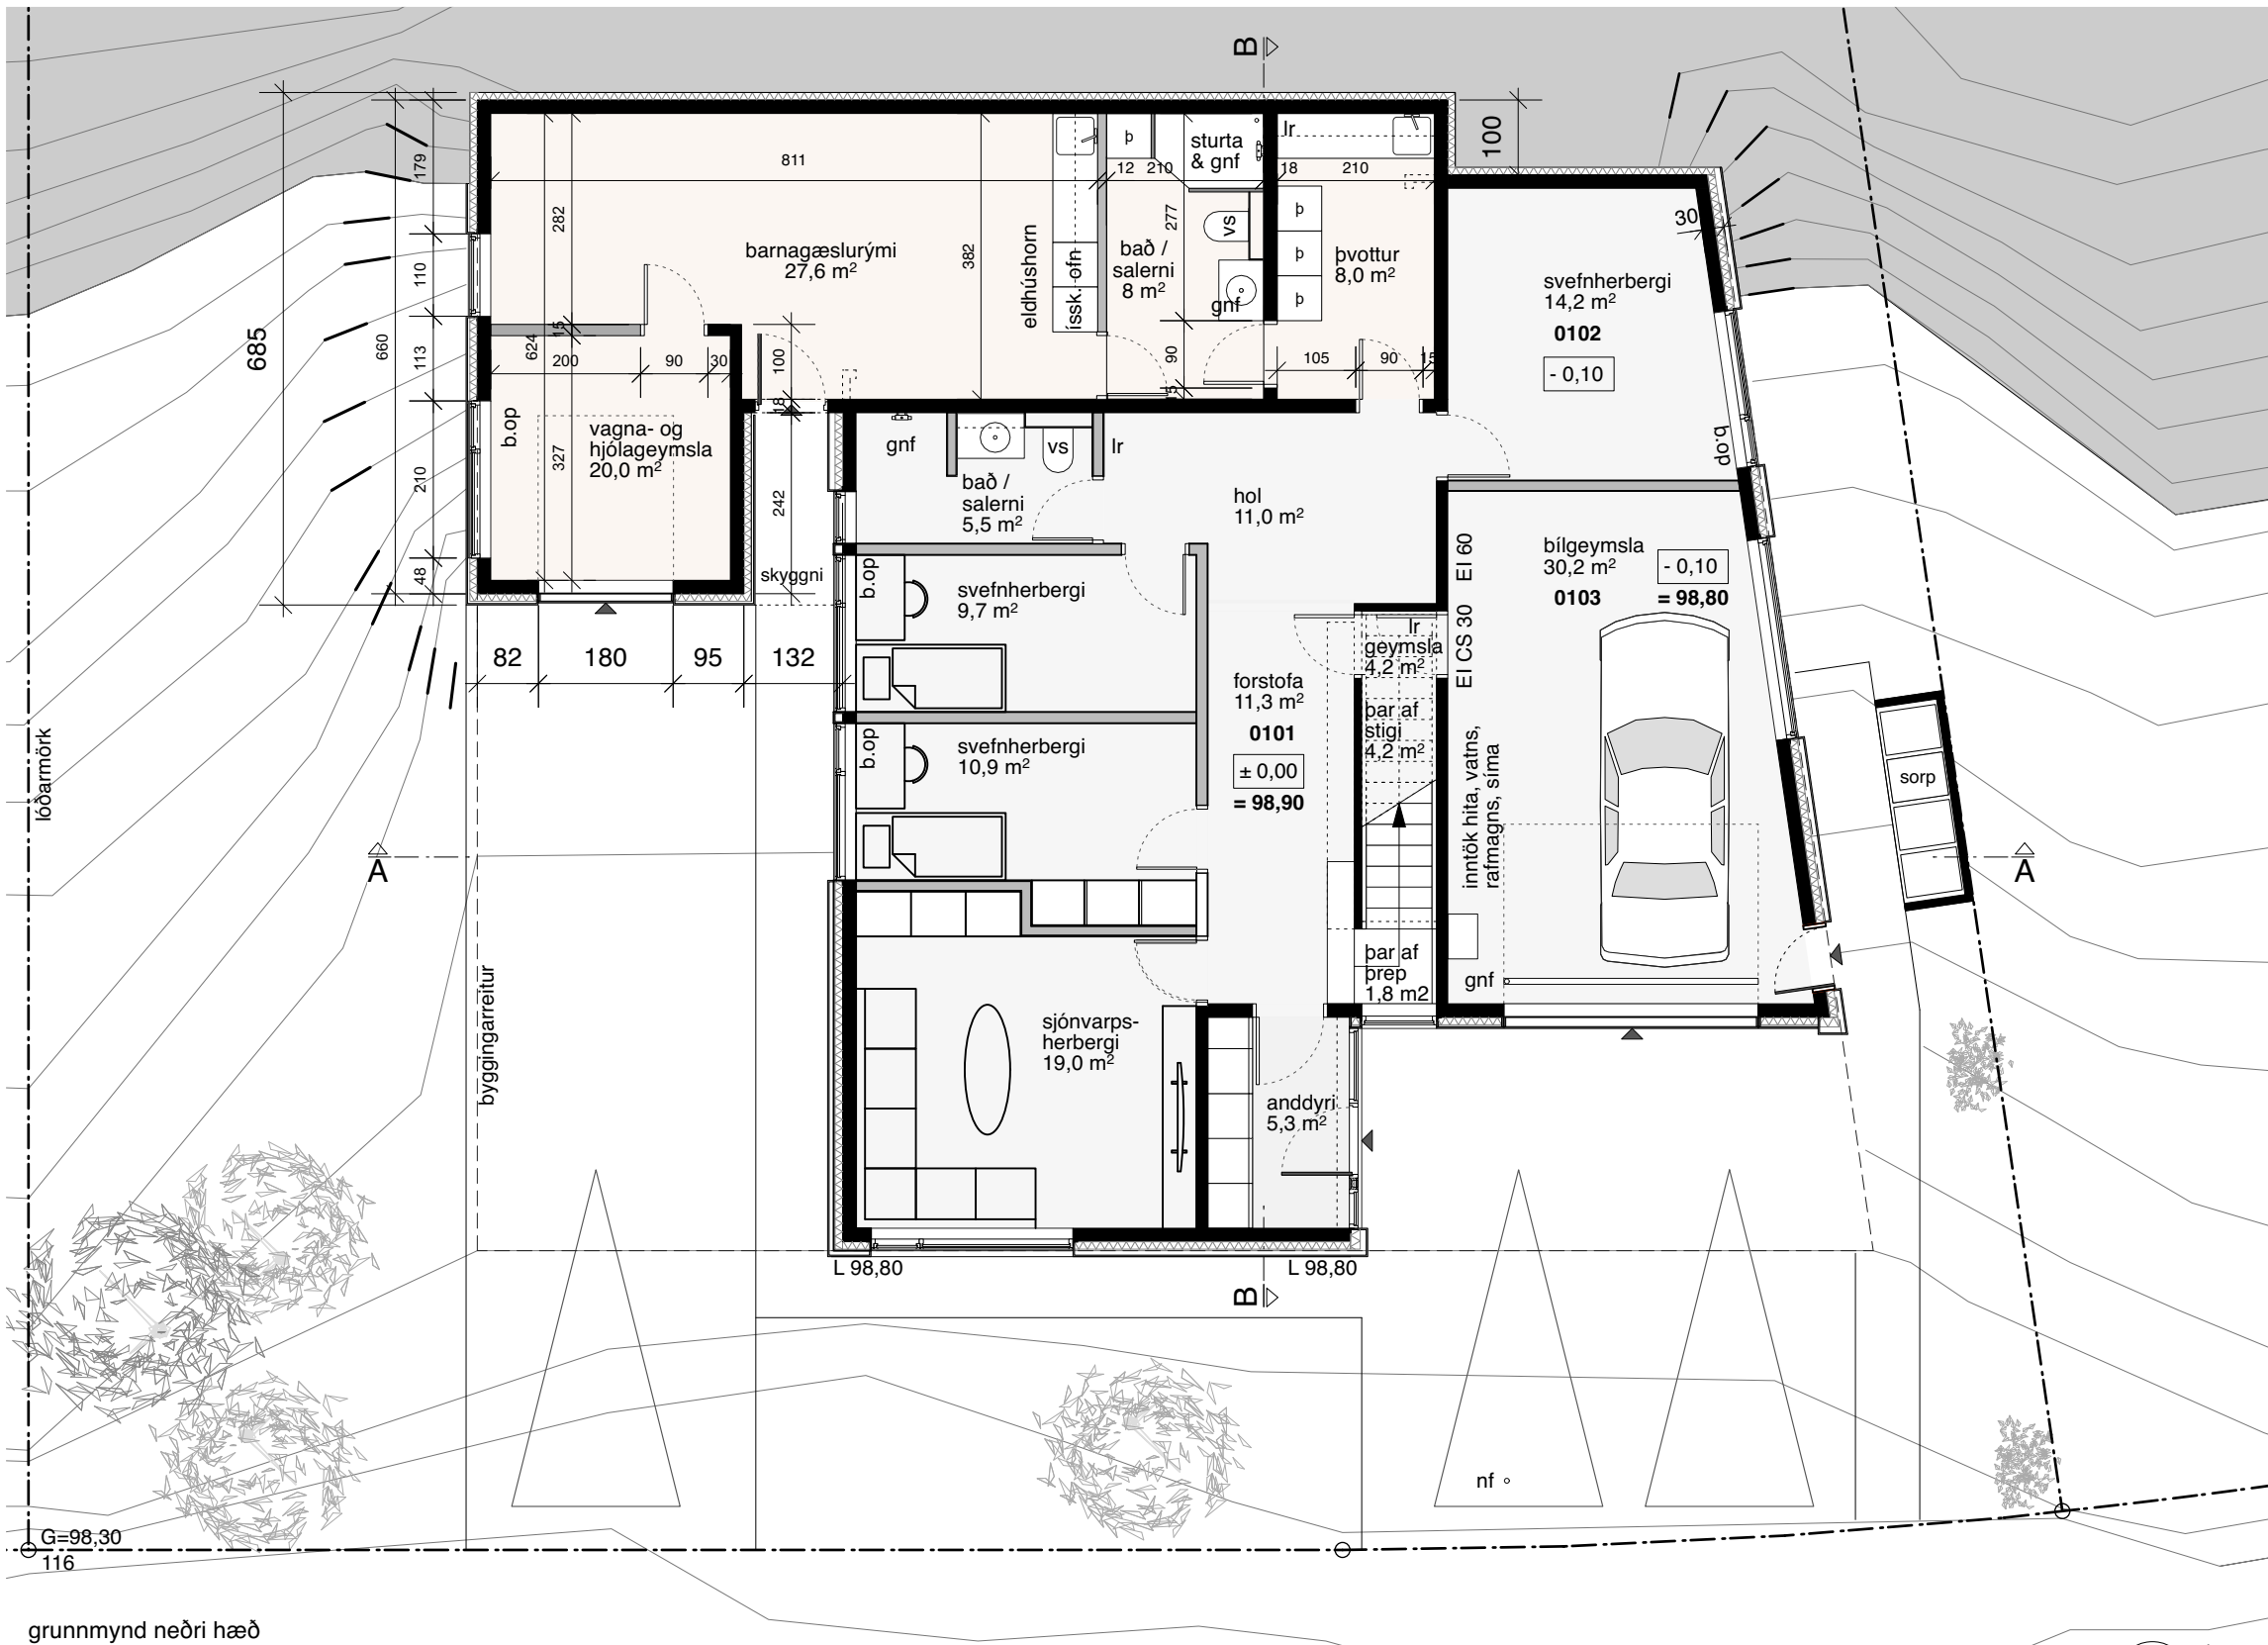

Vinnustofan Pverá ehf

Skólavörðustíg 12 • 101 Reykjavík • sími 5514060 • valdis@arkverk.is

Skógarás 5, Hafnarfjörður reyndarteikning, barnagæslurými

teikning:	grunnmynd neðri hæðar og snið	
hannað:	VB	verknr.: 1.145
teiknað:	OG	kvarði: 1:100 (A2)
breytt:	02.02.2023	dagss.: 18.02.2023

yfirfarið: Valdis Bjarnadóttir arkitekt FAÍ, FSSA

töluskrá: Skógarás 5 reyndarteikn jan 2025.vwx blaðnr.: 1.02

Magnús Jensonn arkitekt FAÍ, kt. 010372 3569

0 1 2 3 4 5 6 7 8 m