




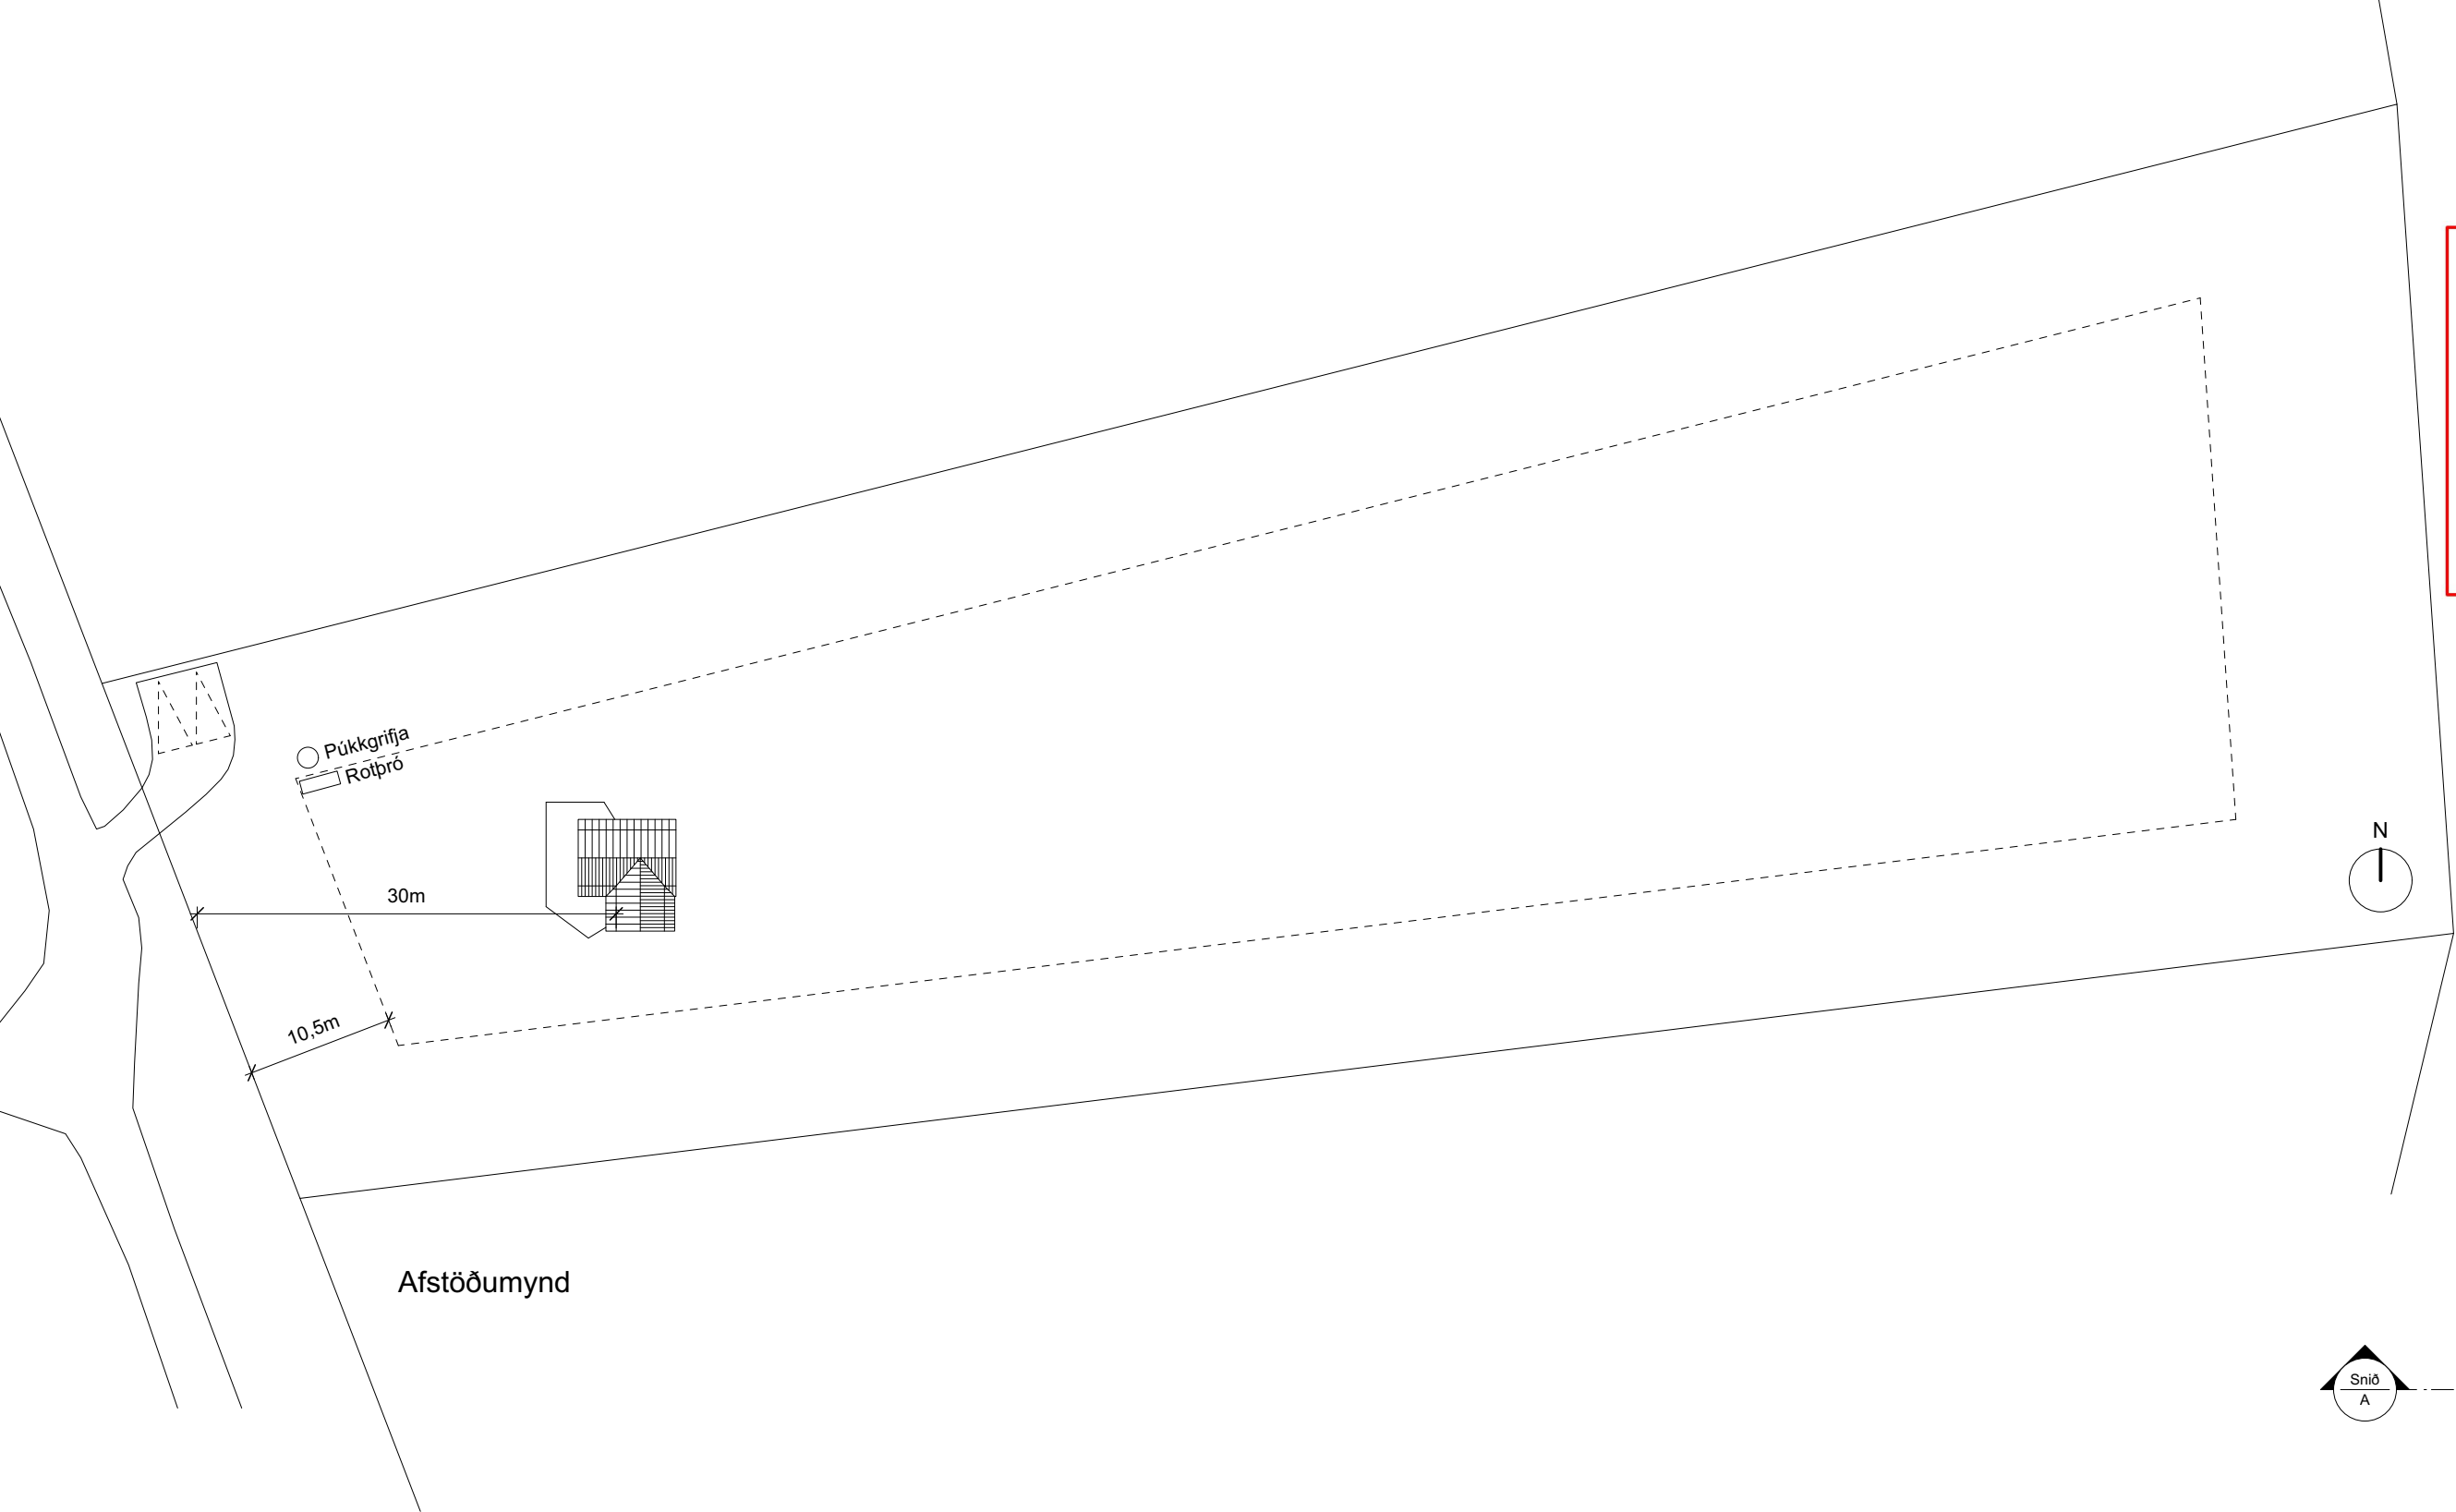


Það athugast að um er að ræða samþykkt á áður gerðri framkvæmd sem gerð var án byggingarleyfis. Óvissa kann því að vera um uppbyggingu og útfærslu framkvæmdar. Hvorki er skráð verktrygging á verkið né ábyrgðaraðilar.

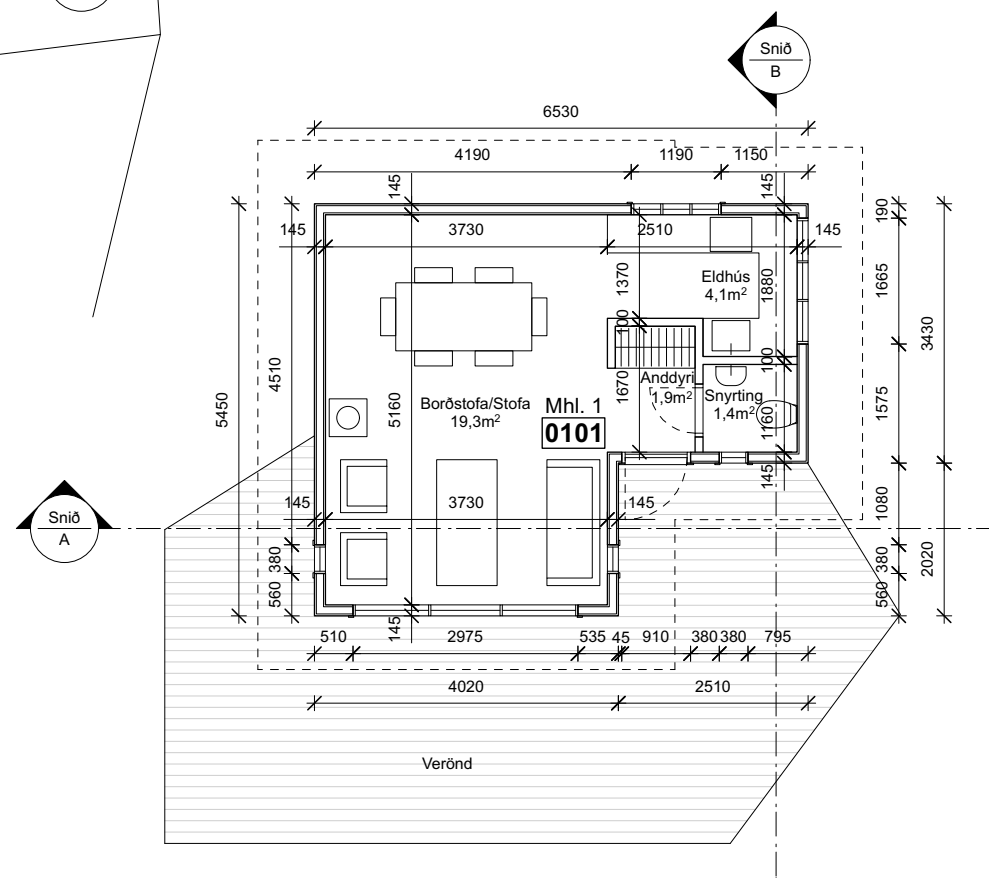

Grunnmynd

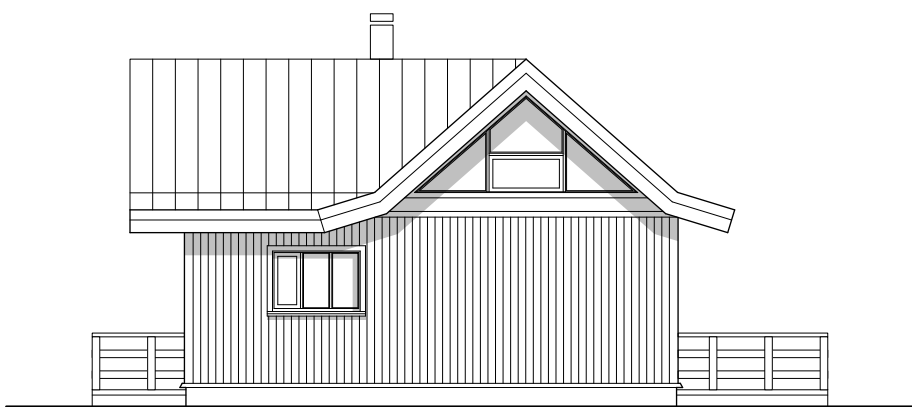


Útlit austur

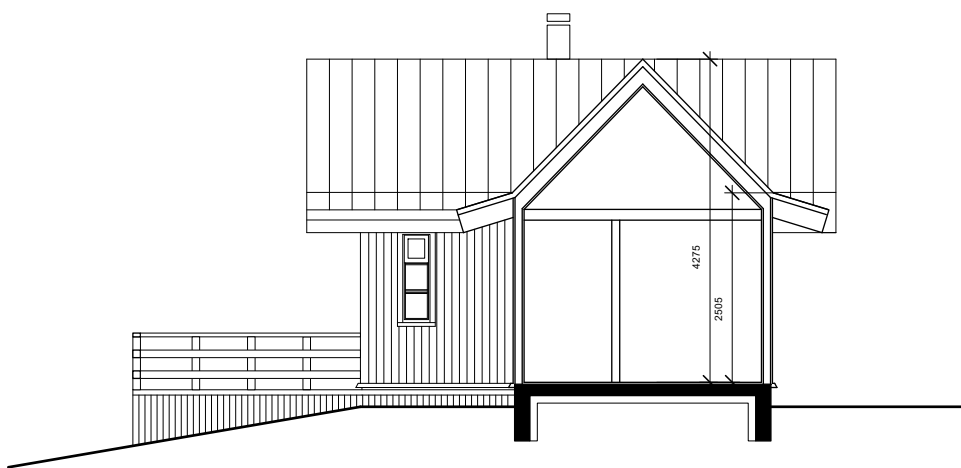

Snið B



Snið A

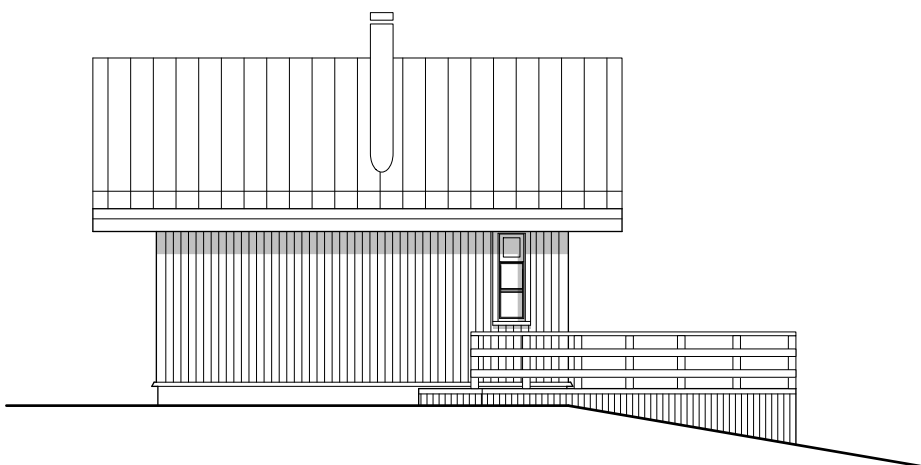

Útlit norður



Útlit suður



Útlit vestur

Fyrirvari:

Teikning skal lesin með viðeigandi teikningum, verklýsingum og öðrum gögnum sérhönnuða burðarvirkis, lagna og rafmagns.

Mál skulu sannreynd á staðnum áður en smíði hefst og skal allt misræmi teikningum tilkynnast arkitektum strax.

Öll mál á teikningu eru í millimetrum. Mælið ekki af teikningu.

Breyting: Dags: Lýsing:
A 22.10.25 Teikning uppfærð.

Lýsing

Sumarhús, Sléttuhlíð, lóð nr. E4 í Hafnarfirði
Landnr.: 123148
Fastanr.: 2081001
Lóðarst.: 7939,6 m²

Á lóðinni stendur sumarhús á einni hæð. Húsið er timburhús með timburklæðningu og járn á þaki. Það stendur á steyptri plötu og sökklum með timburpalli á vesturhlíð. Húsið var byggt á staðnum árið 1979.

Skráð stærð hússins er 31m² brúttó, skv. fasteignaskrá.

Teikning er raunteikning, gerð eftir uppmælingu á staðnum.

Hönnunarstjóri:

Steinþór Kári Kárasón
Arkitekt EPFL-FAI
Kt. 160867 5319
steinthor@kurtogpi.is

Óðinsgata 7
101 Reykjavík / Iceland
www.kurtogpi.is
T: (354) 552 0252
F: (354) 552 9252
info@kurtogpi.is

Ásmundur H. Sturluson
Arkitekt FAI
Kt. 280765 2959
asmundur@kurtogpi.is

Steinþór Kári Kárasón
Arkitekt EPFL-FAI
Kt. 160867 5319
steinthor@kurtogpi.is

Verk:

Sléttuhlíð E4

Teikning:

Afstöðumynd, grunnmynd, snið og útlit

Unnið: Dags:
JHS/ÁHS 06.10.2025

Mælikvarði: Útgáfa:
1:100/1:500 @A2 Aðaluppdrættir

Númer: Breyting:
270_B_101 A

kurtogpi

