


1.hæð (mhl 02)1.50
1 : 100

ÖLL MÁL OG AÐSTÆÐUR ATHUGIST Á STAÐNUM
AÐUR EN SMÍÐI HEFST.
ÓHEIMILT ER AÐ MÆLA UPP AF TEIKNINGUM.
ASK ARKITEKTUM SKAL TILKYNNT UM
ÓSAMRÆMI OG VAFATRIÐI ER UPP KUNNA AÐ
KOMA.

TEIKNINGAR Í SAMRÆMI VIÐ ÚTGEFNAR
AÐALTEIKNINGAR DAGS. _____

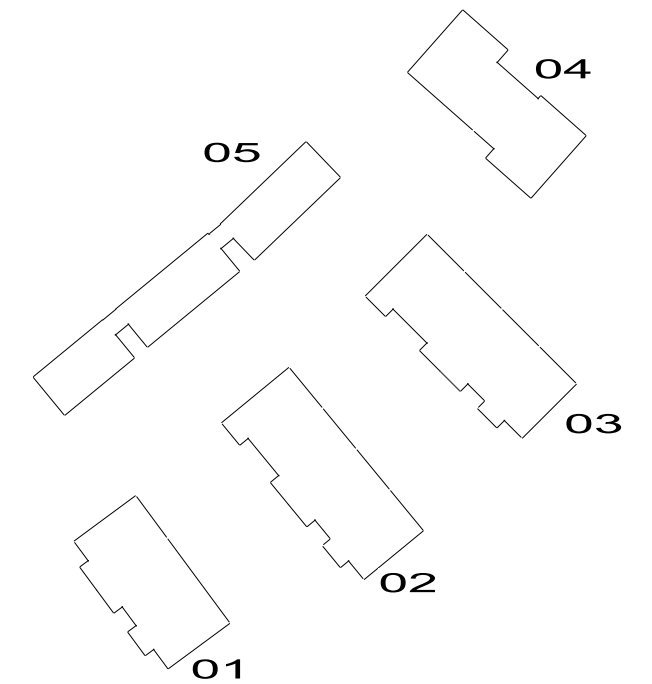

ÚTGÁFA	DAGS	BREYTING	YFIRFARIÐ
A	09.06.2023	Sorpgámar á einum stað á suðurhluta lóðar	

ASK arkitektar ehf.
Geirsgötu 9 101 Reykjavík
Sími 515 0300 www.ask.is



ASK
ARKITEKTAR

ÁRITUN HÖNNUÐAR AÐALUPPDRÁTTA

Gunnar Óm Sigurðsson Arkitekt F.A.Í. Kt:130666-3379
gunnar@ask.is

VERKEFNI

Stekkjjarberg 9

Hafnarfirði


TEGUND TEIKNINGAR
02-ADALTEIKNINGAR

HEITI TEIKNINGAR


Grunnmynd 1h (mhl 02)

MKV. I A2
1 : 100
HANNAÐ
GÖS
TEIKNAD
GÖS / SLS
YFIRF.
SS
DAGS.
24.09.2019

VERK NR. **1411** AUKKENNI - NÚMÉR TEIKNINGAR **02-10-02** ÚTGÁFA **A**

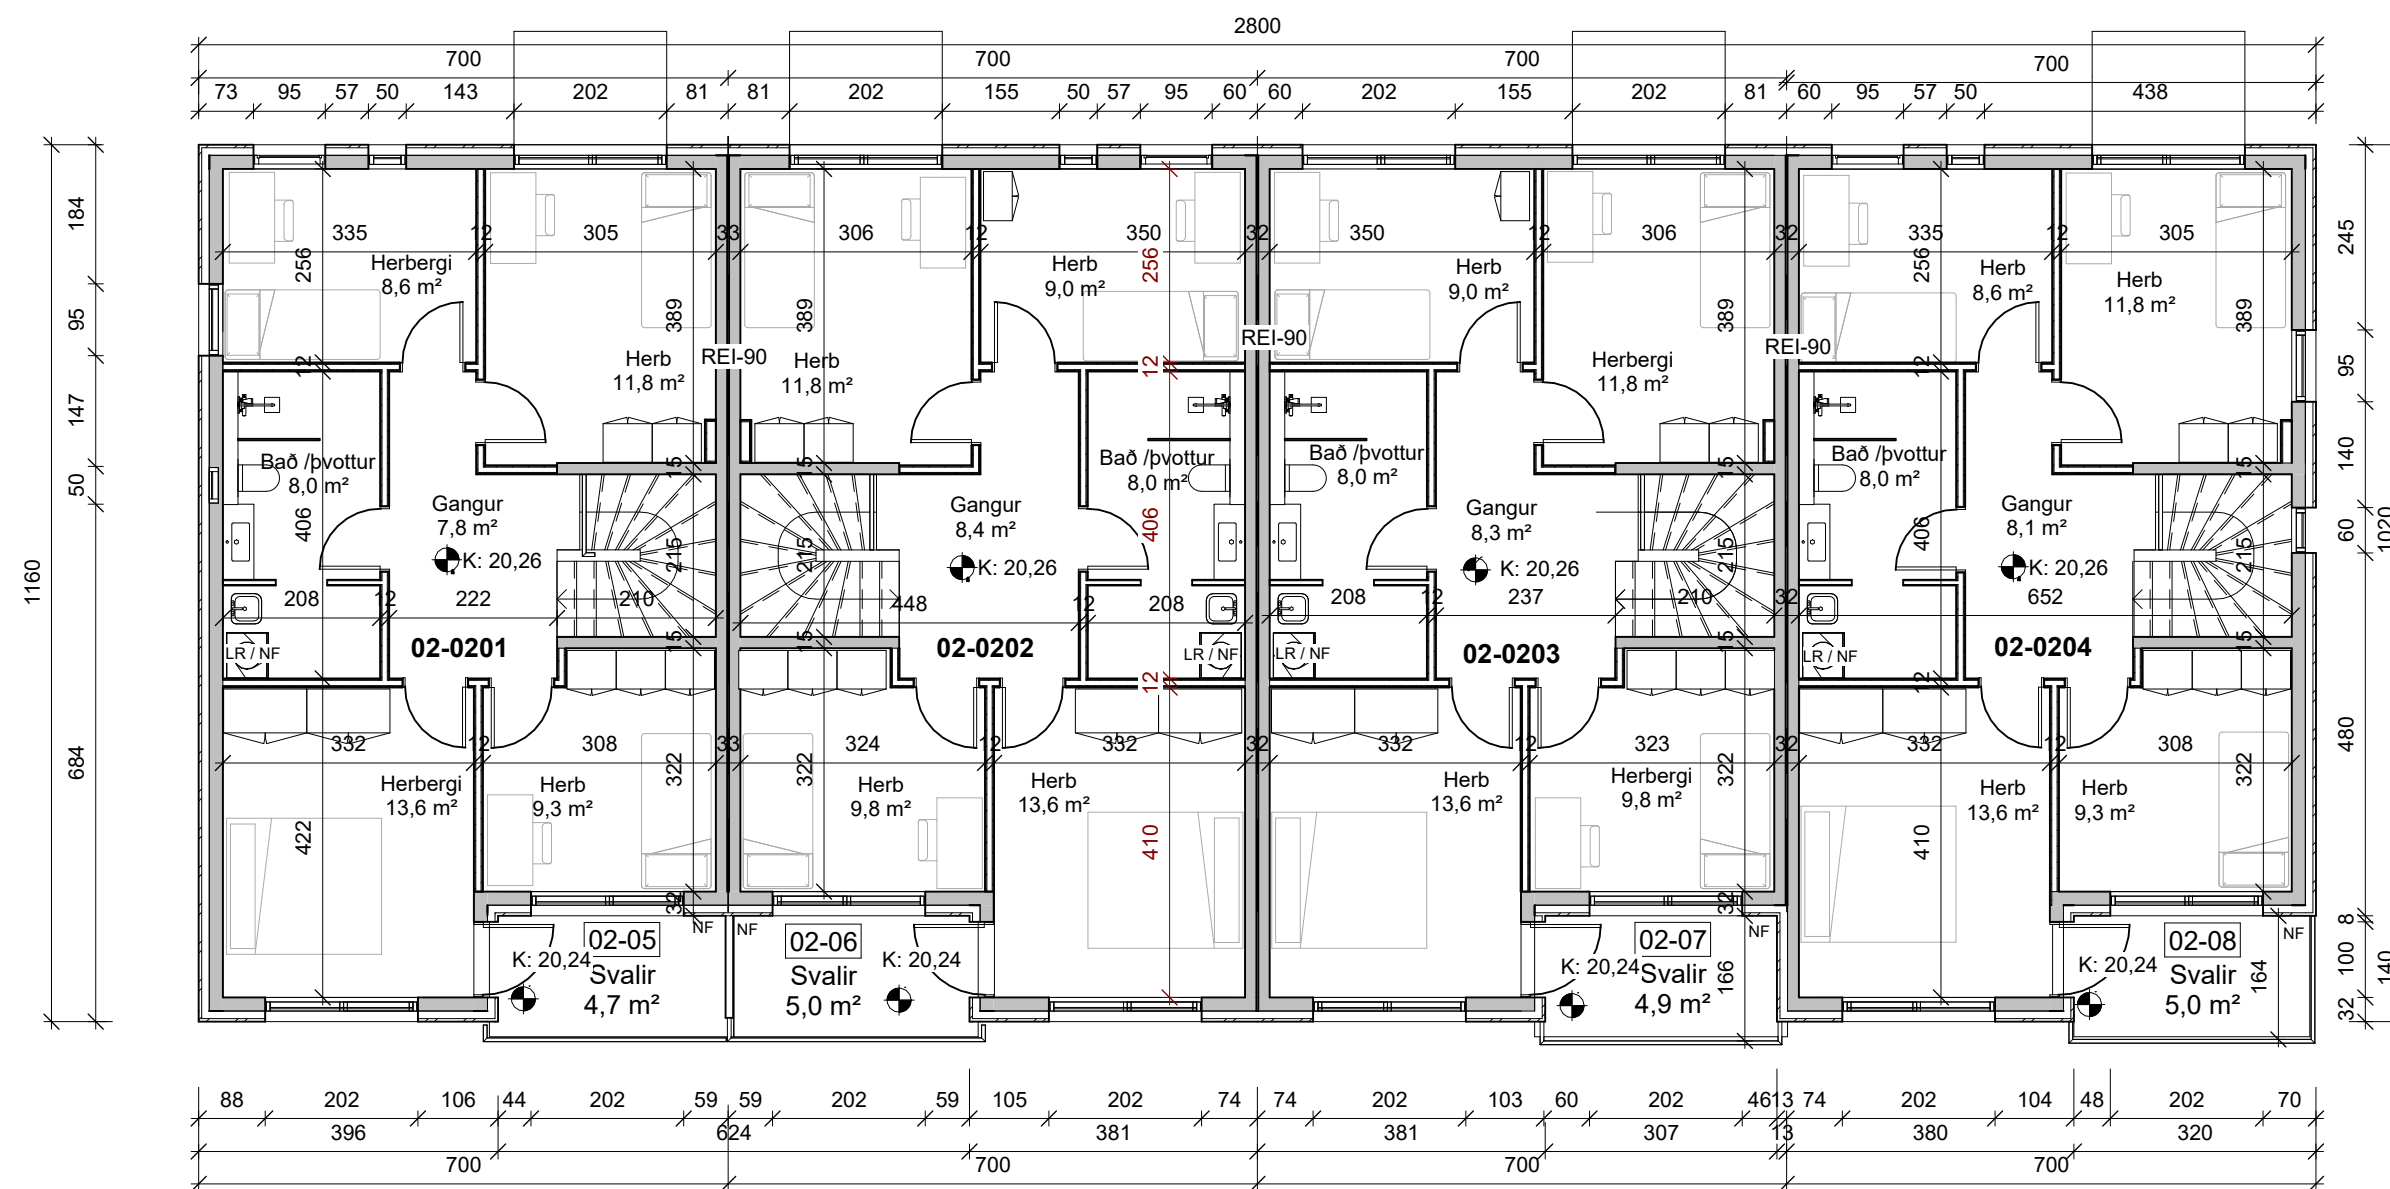


2.hæð 1.50 - (mhl 02)
1 : 100

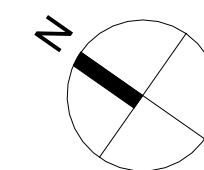

ÖLL MÁL OG AÐSTÆÐUR ATHUGIST Á STAÐNUM
AÐUR EN SMÍÐI HEFST.
ÓHEIMILT ER AÐ MÆLA UPP AF TEIKNINGUM.
ASK ARKITEKTUM SKAL TILKYNNT UM
ÓSAMRÆMI OG VAFAATRÍÐI ER UPP KUNNA AÐ
KOMA.

TEIKNINGAR Í SAMRÆMI VIÐ ÚTGEFNAR
AÐALTEIKNINGAR DAGS. _____

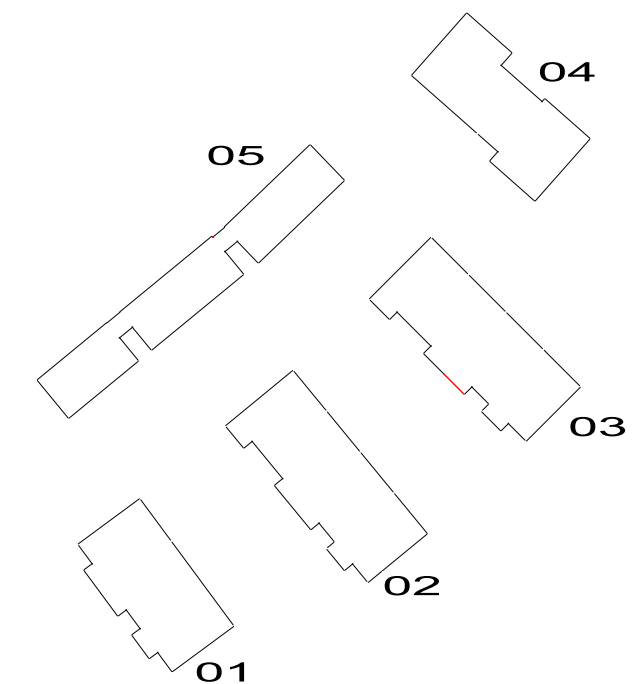

A	09.06.2023	Stækkun baðherbergis á 2.hæð	
ÚTGÁFA	DAGS	BREYTING	YFIRFARIÐ

ASK arkitektar ehf
Geisrgötu 9 101 Reykjavík
Sími 515 0300 www.ask.is



ÁRITUN HÖNNUNAR AÐALUPPDRÁTTA


Gunnar Óm Sigurðsson Arkitekt F.A.Í. Kt:130666-3379
gunnar@ask.is

VERKEFNI
Stekkjjarberg 9
Hafnarfirði

TEGUND TEIKNINGAR
02-ADALTEIKNINGAR
HEITI TEIKNINGAR
Grunnmynd 2h (mhl 02)


MKV. Í AÐ
1 : 100
HANNAÐ
GÖS
TEIKNAD
GÖS/SLS
YFIRF.
SS
DAGS.
24.09.2019

VERK NR. 1411	AUÐKENNI - NÚMÉR TEIKNINGAR 02-10-03	ÚTGÁFA A
-------------------------	--	--------------------

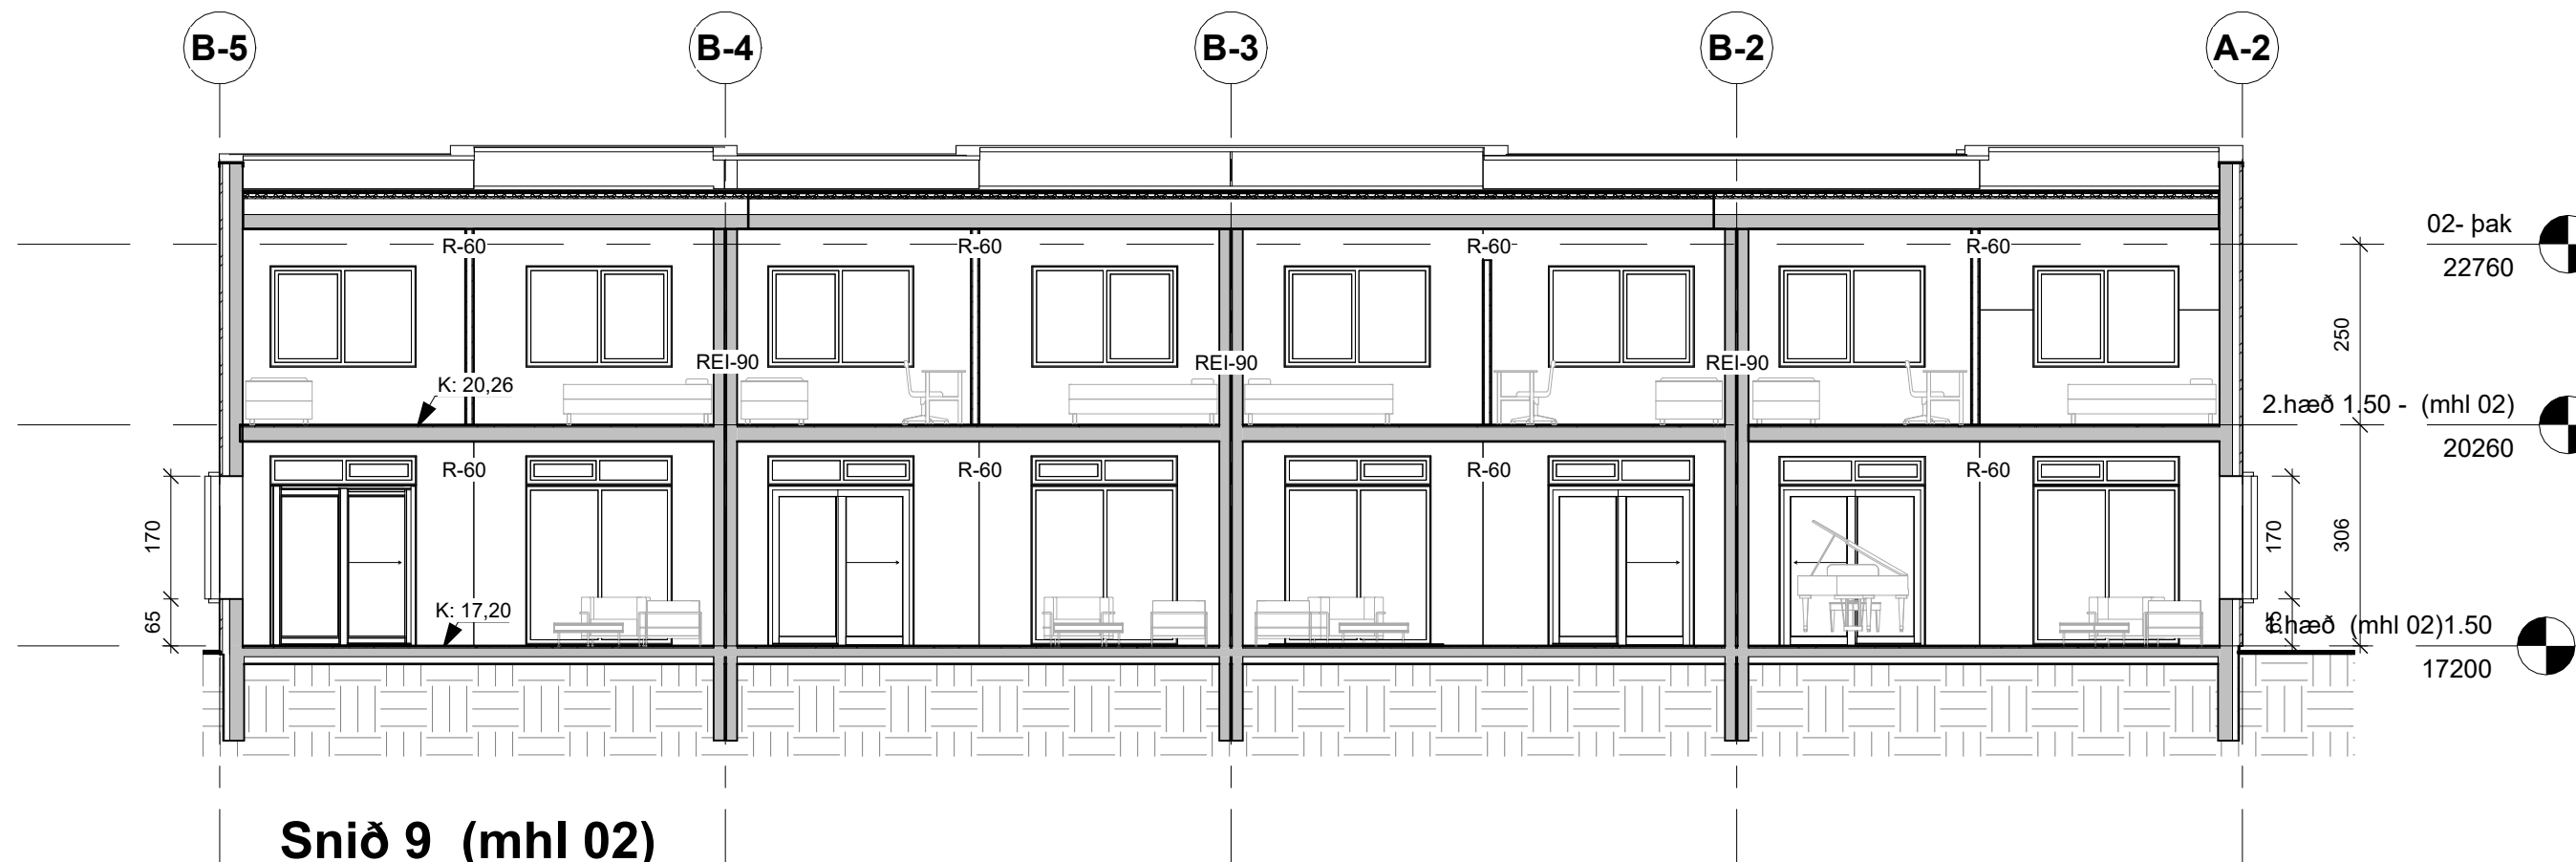


Snið 9 (mhl 02)
1 : 100

02- þak 22760
2.hæð 1.50 - (mhl 02) 20260
1.hæð (mhl 02) 1.50 17200

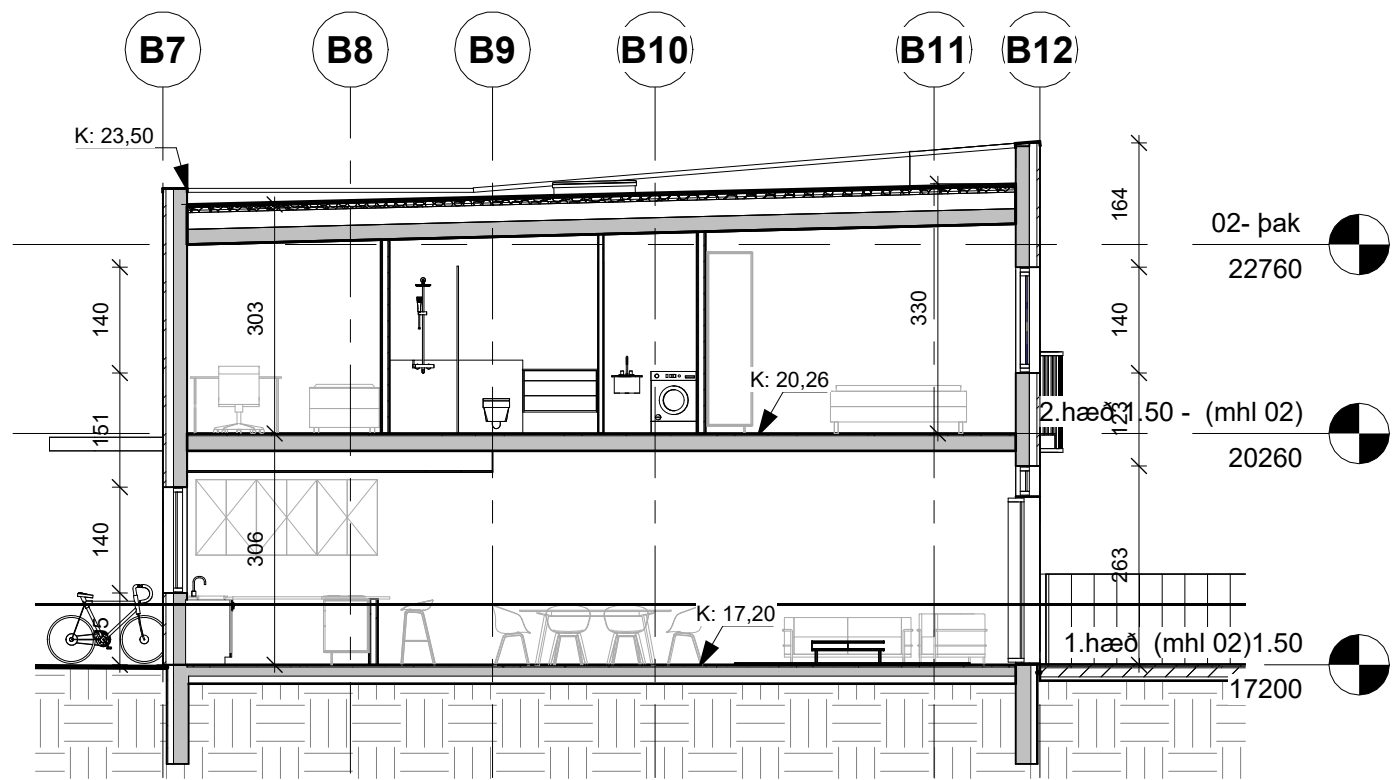


Snið 12 (mhl 02)
1 : 100

02- þak 22760
2.hæð 1.50 - (mhl 02) 20260
1.hæð (mhl 02) 1.50 17200

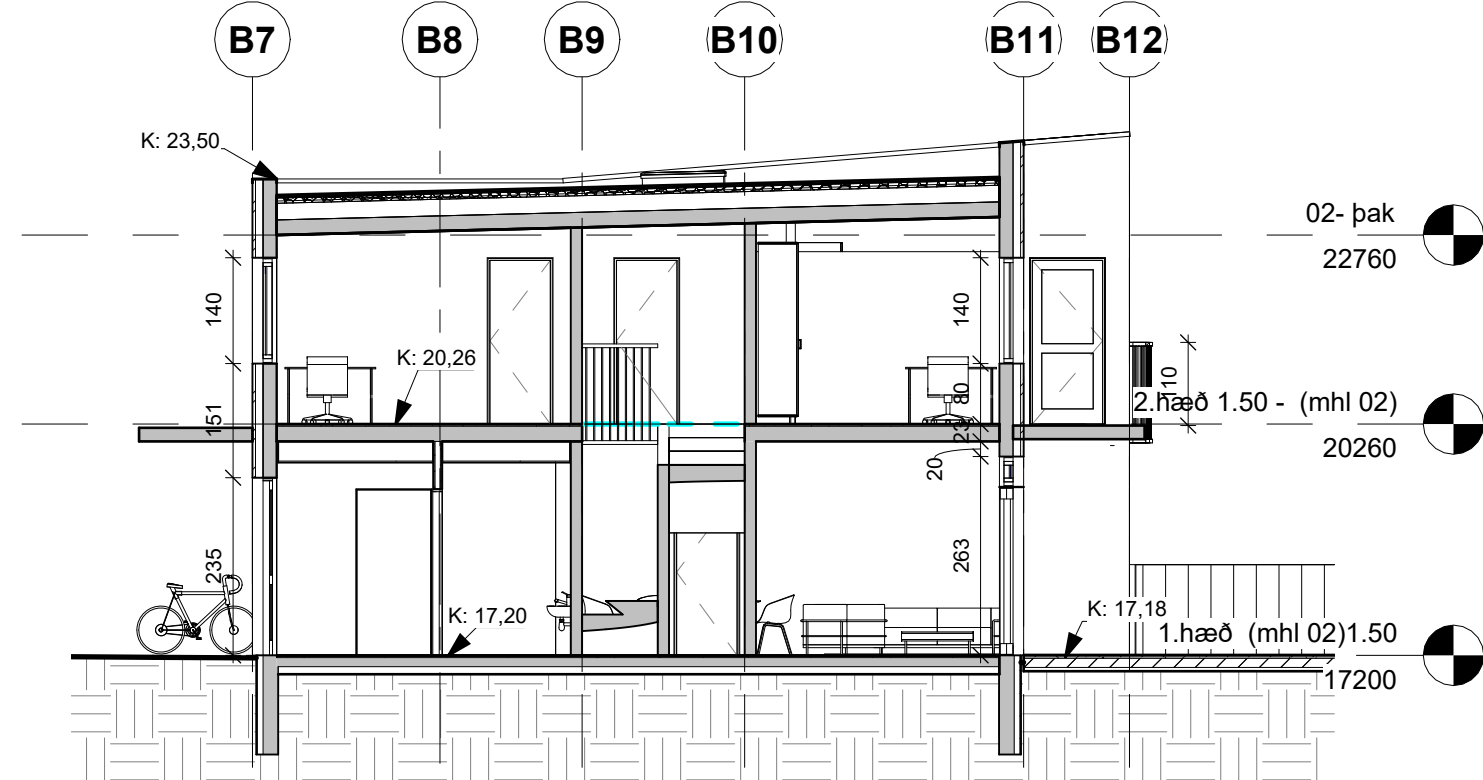

Snið 11 (mhl 02)
1 : 100

02- þak 22760
2.hæð 1.50 - (mhl 02) 20260
1.hæð (mhl 02) 1.50 17200

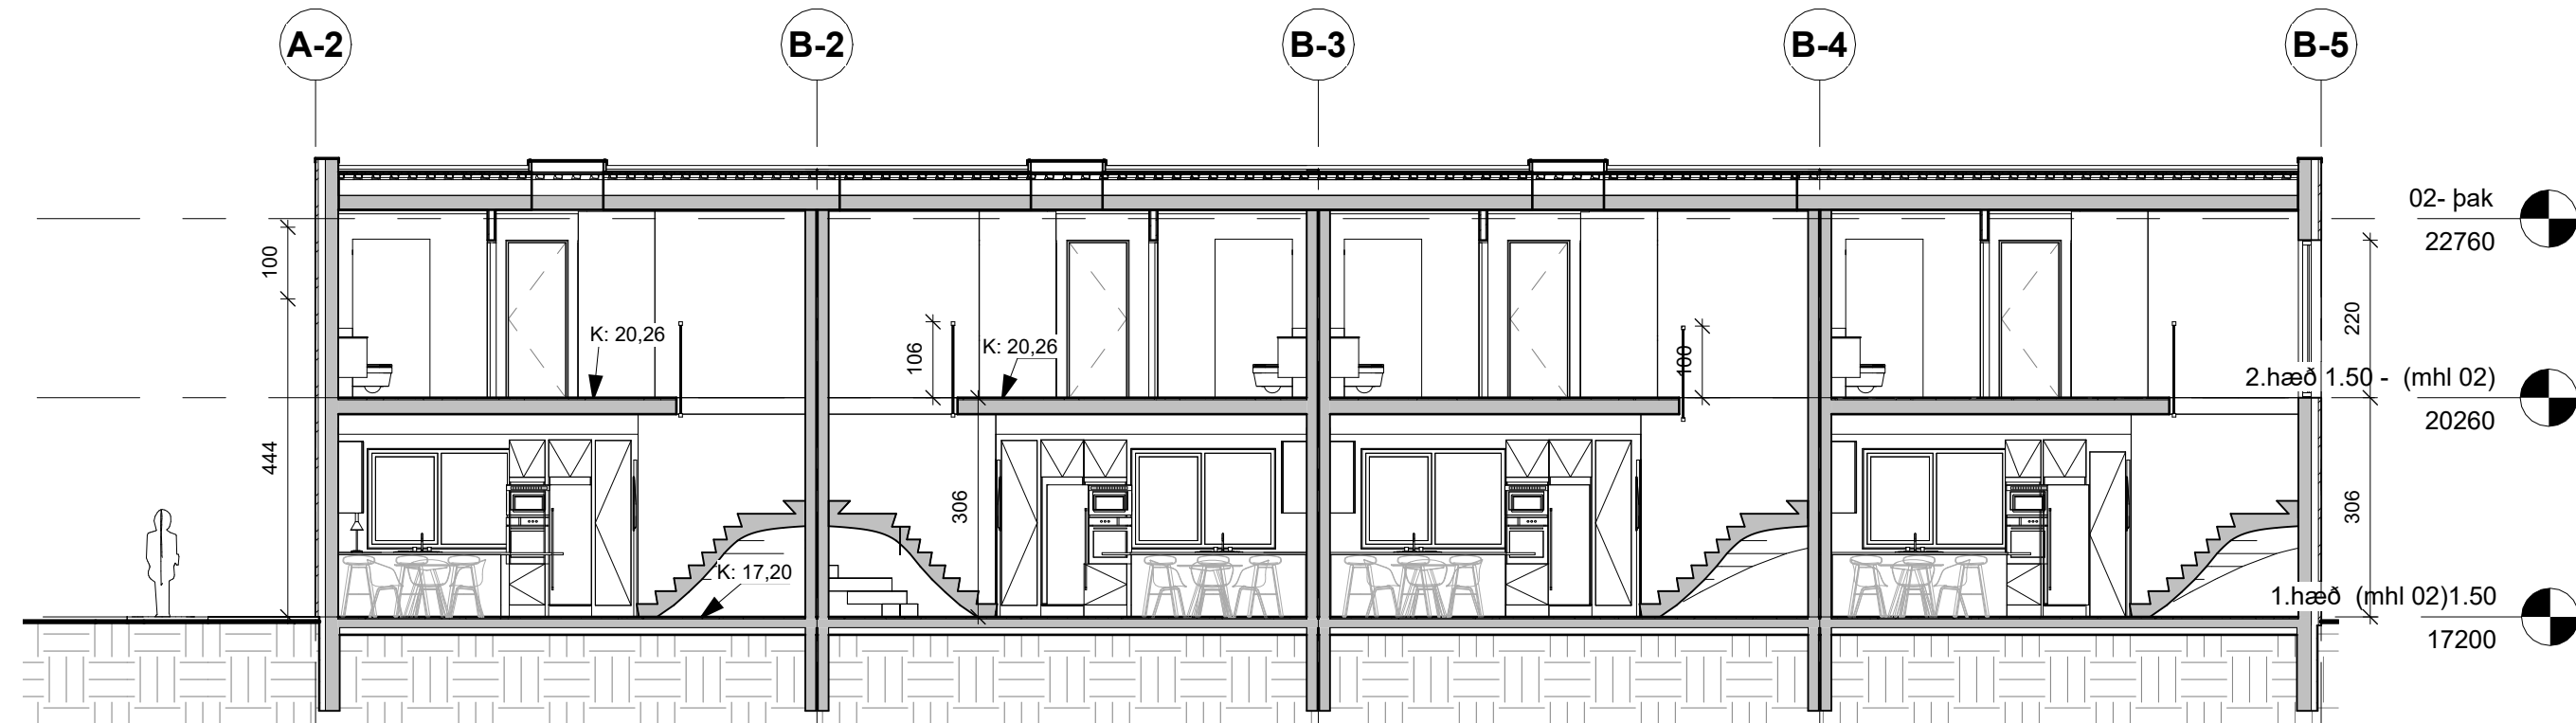


Snið 10 (mhl 02)
1 : 100

02- þak 22760
2.hæð 1.50 - (mhl 02) 20260
1.hæð (mhl 02) 1.50 17200

ÖLL MÁL OG AÐSTÆÐUR ATHUGIST Á STAÐNUM
AÐUR EN SMÍÐI HEFST.
ÓHEIMILT ER AÐ MÆLA UPP AF TEIKNINGUM.
ASK ARKITEKTUM SKAL TILKYNNT UM
ÓSAMRÆMI OG VAFATRIÐI ER UPP KUNNA AÐ
KOMA.

TEIKNINGAR Í SAMRÆMI VIÐ ÚTGEFNAR
AÐALTEIKNINGAR DAGS. _____

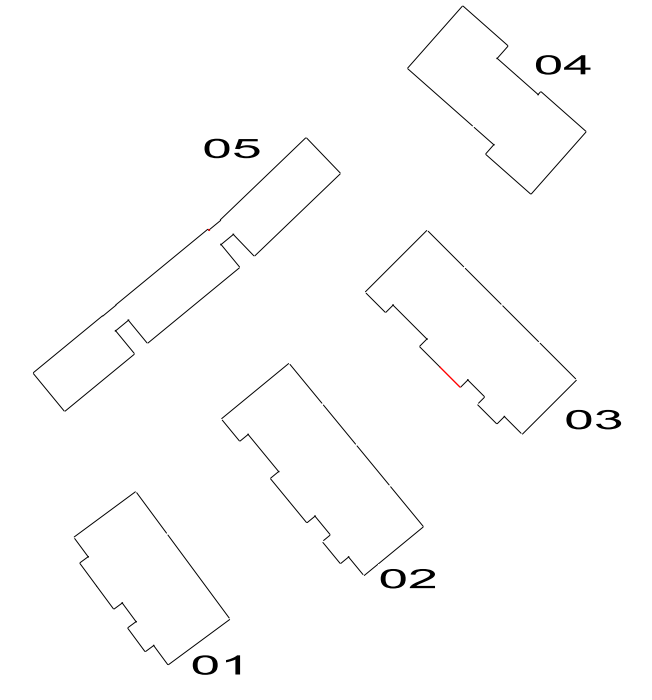

A	09.06.2023	Stækkun baðherbergis á 2.hæð	
ÚTGÁFA	DAGS	BREYTING	YFIRFARID


ASK arkitektar ehf
Geislogötu 9 101 Reykjavík
Sími 515 0300 www.ask.is




ÁRITUN HÖNNUÐAR AÐALUPPDRÁTTA

Gunnar Óm Sigurðsson Arkitekt F.A.Í. Kt:130666-3379
gunnar@ask.is


VERKEFNI		MKV. Í A2 1 : 100
Stekkjærberg 9		
TEGUND TEIKNINGAR		HANNAÐ GÖS
02-ADALTEIKNINGAR		
HEITI TEIKNINGAR		TEIKNAD SLS / GÖS
SNID (mhl 02)		
YFIRF.		SS
DAGS.		24.09.2019
VERK NR.	AUÐKENNI - NÚMÉR TEIKNINGAR	ÚTGÁFA
1411	02-10-04	A

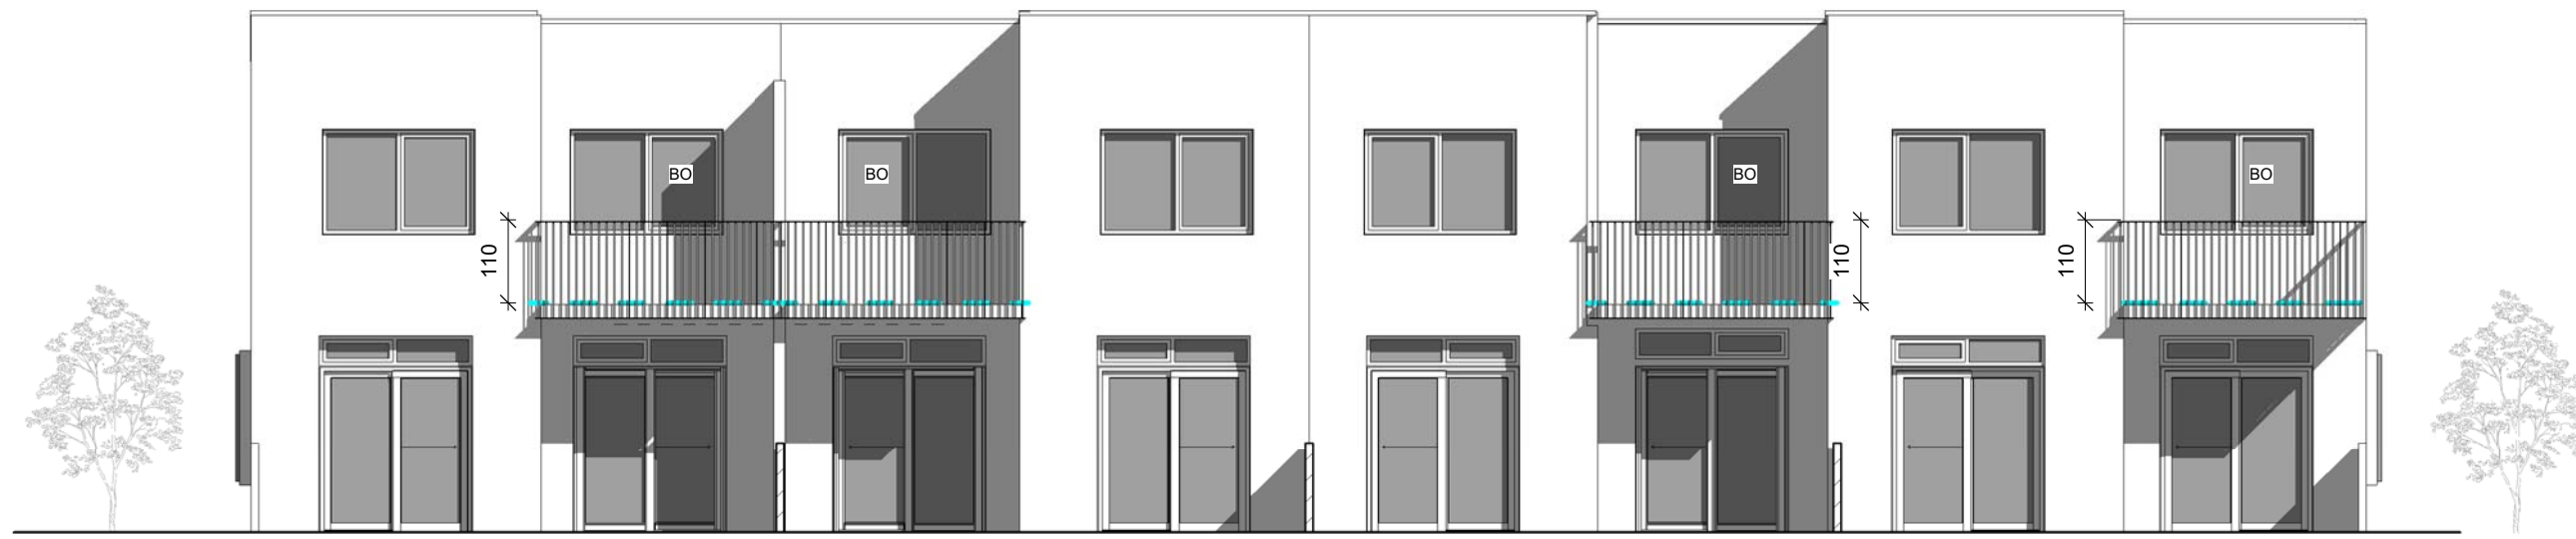


02-Suð-vestur (mhl 02)
1 : 100

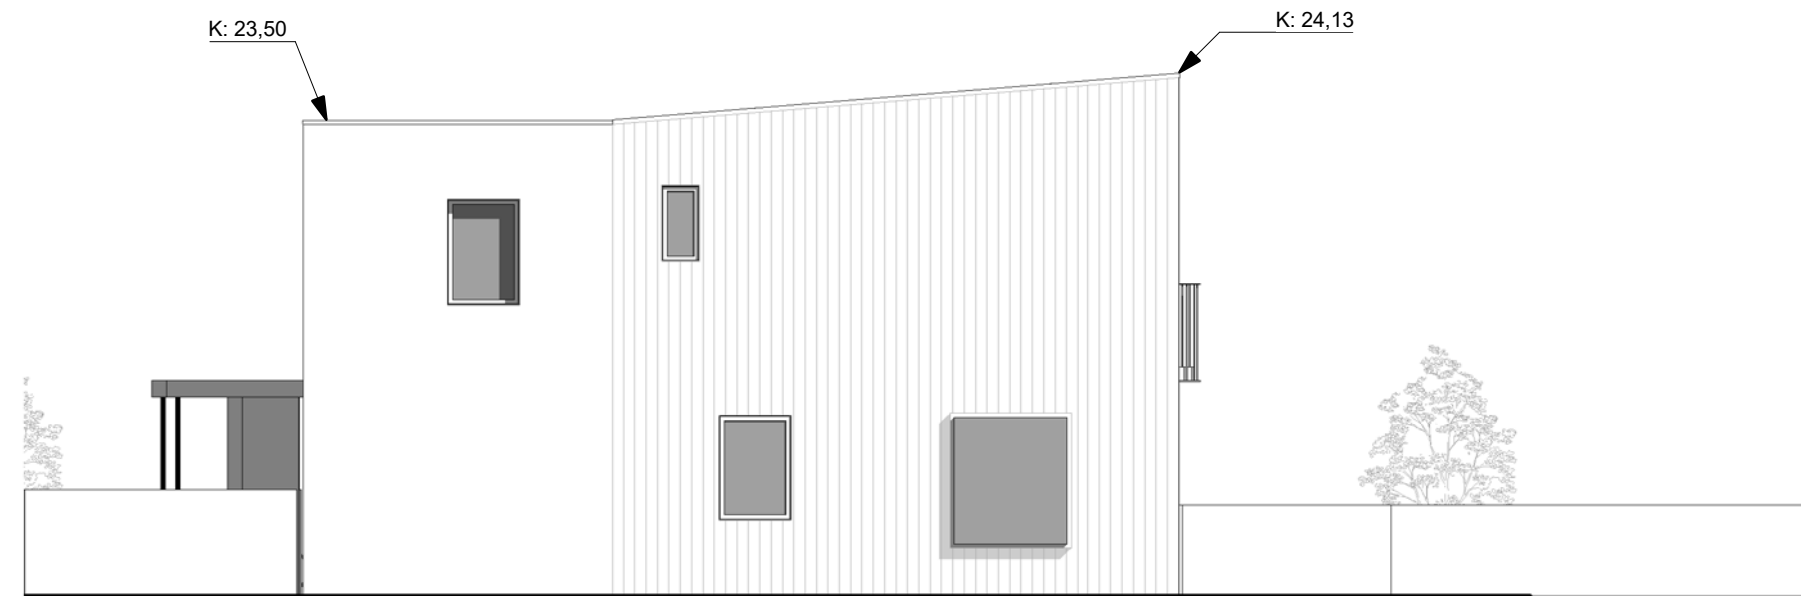

02-Norð-vestur (mhl 02)
1 : 100

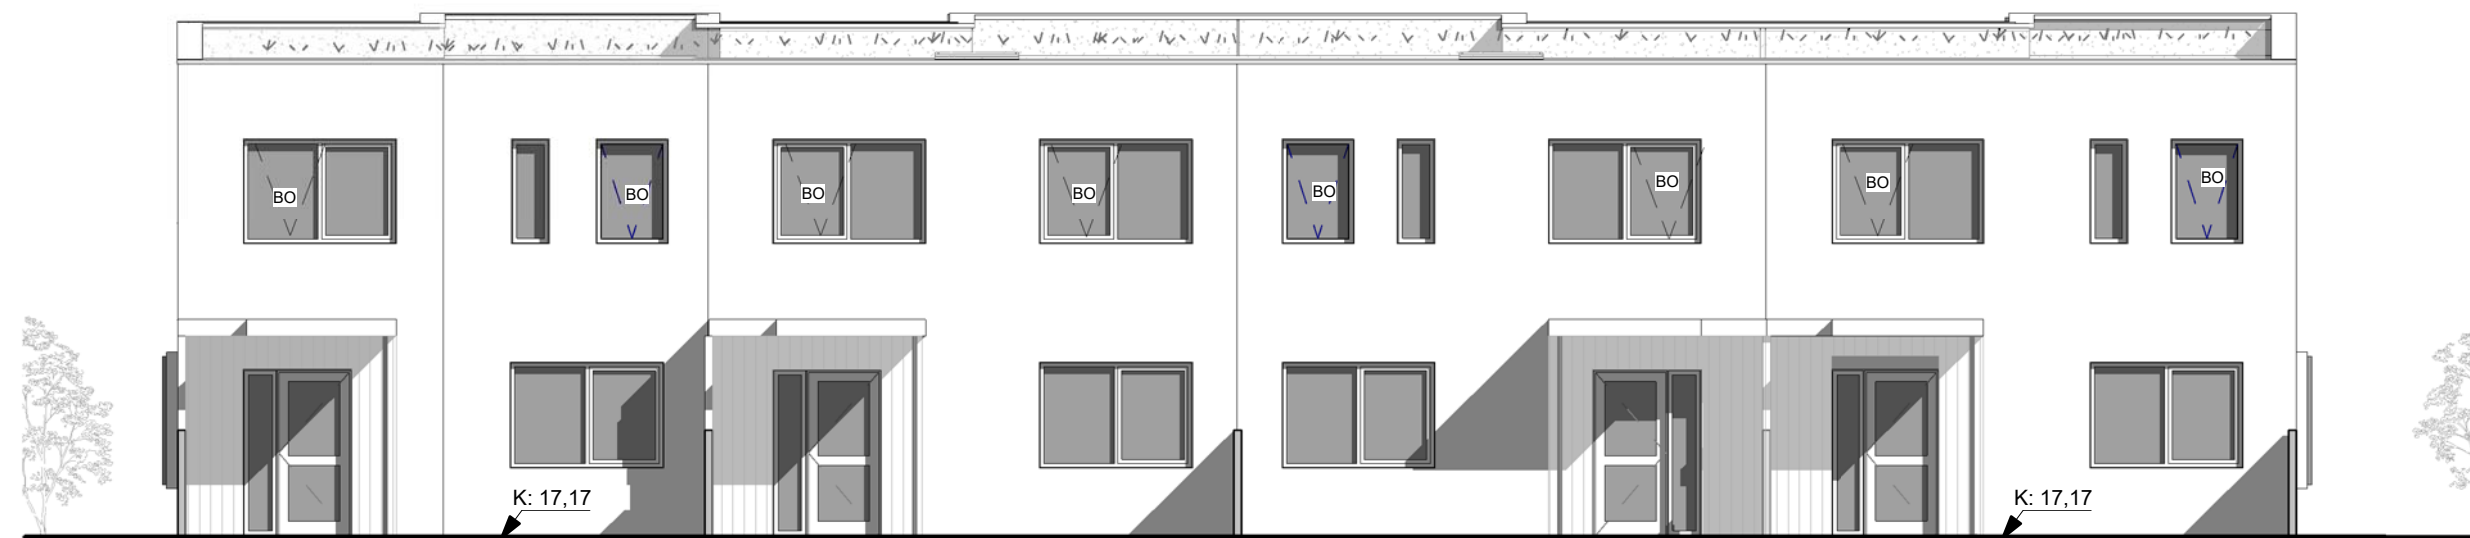

02-Norð-austur (mhl 02)
1 : 100

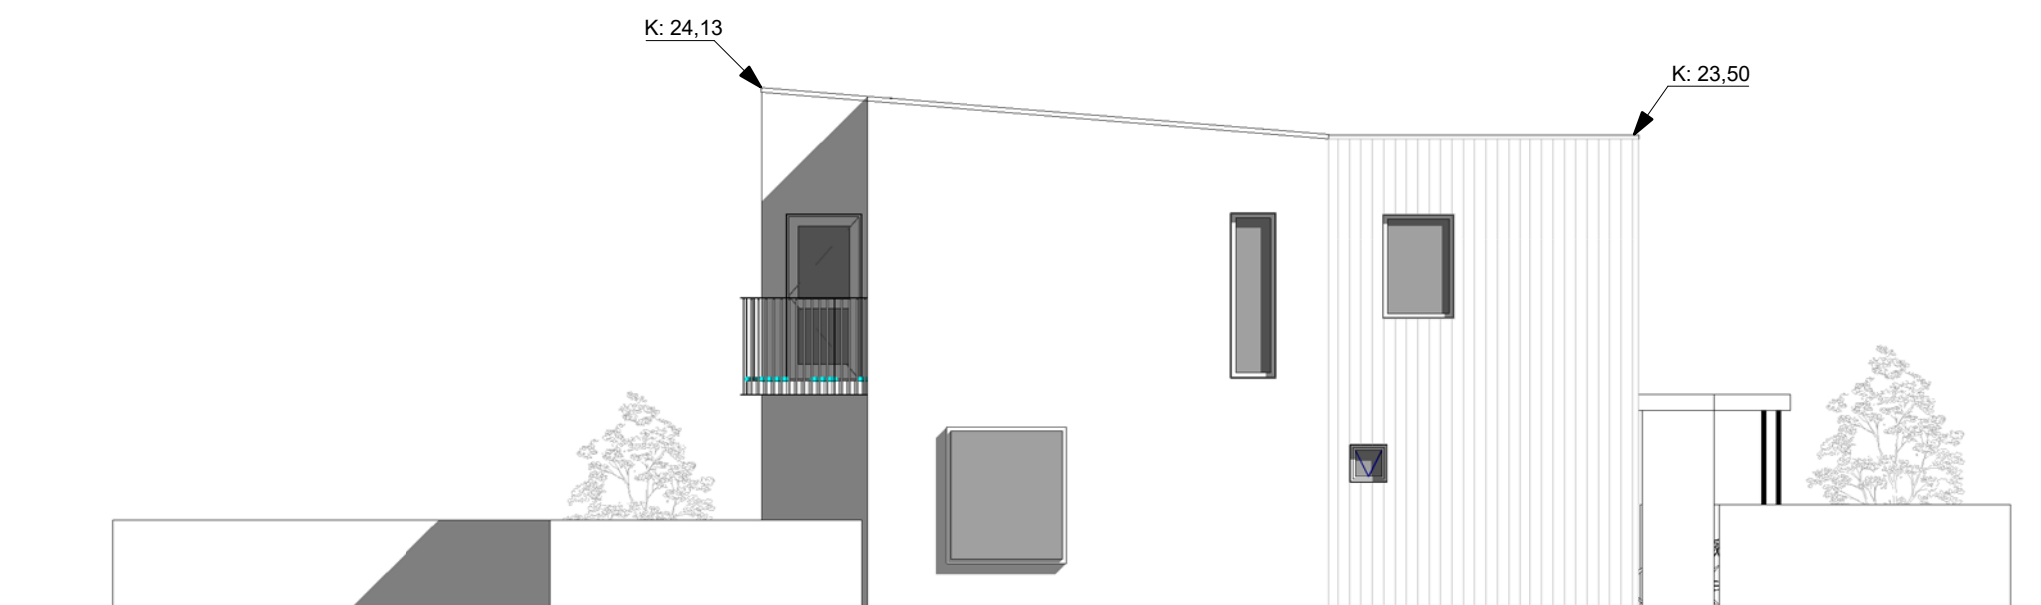

02-Suð-austur (mhl 02)
1 : 100

ÖLL MÁL OG AÐSTÆÐUR ATHUGIST Á STAÐNUM
AÐUR EN SMÍÐI HEFST.
ÓHEIMILT ER AÐ MÆLA UPP AF TEIKNINGUM.
ASK ARKITEKTUM SKAL TILKYNNNT UM
ÓSAMRÆMI OG VAFAATRÍÐI ER UPP KUNNA AÐ
KOMA.

TEIKNINGAR Í SAMRÆMI VIÐ ÚTGEFNAR
AÐALTEIKNINGAR DAGS. _____.

ÚTGÁFA	DAGS	BREYTING	YFIRFARIÐ
--------	------	----------	-----------

ASK arkitektar ehf.
Geisngötu 9 101 Reykjavík
Sími 515 0300 www.ask.is



ASK
ARKITEKTAR

ÁRITUN HÖNNUÐAR AÐALUPPDRÁTTA

Gunnar Örn Sigurðsson Arkitekt F.Á.L. Kt:130666-3379
gunnar@ask.is

VERKEFNI
Stekkjærberg 9

Hafnarfirði

TEGLIND TEIKNINGAR
02-AÐALTEIKNINGAR

HEITI TEIKNINGAR
ÁSYNDIR (mhl 02)

MKV. Í A2
1 : 100
HANNAÐ
GÖS
TEIKNAD
GÖS / SLS
YFIRF.
SS
DAGS
24.09.2019
ÚTGÁFA

VERK NR. **1411** AÐKERNI - NÚMER TEIKNINGAR **02-10-05** ÚTGÁFA