

SKÝRINGAR

ÖLL VINNA SKAL VERA Í SAMRÆMI VIÐ TEIKNINGAR ÞESSAR, KRÖFUR BYGGINGARREGLUGERÐAR OG VIÐEIGANDI STAÐLA. ÖLL MÁL ERU Í mm. HÆÐARKÓTAR ERU Í METRUM OG MÍÐA VIÐ AÐ GÓLFKÓTI HÚSS SÉ K: 0.00 (RAUNKÓTI K: 37.00)

STAÐSETNINGU STÚTA FYRIR HREINLÆTISTÆKI SKAL AÐLAGA ÞEIM TÆKJUM SEM VALIN ERU.

FRÁRENNSLI: LAGNIR Í JÖRÐU PVC EÐA X-Stream. LAGNIR INNAHÚSS PP. HÆÐARKÓTAR MÍÐAST VIÐ RENNSLISBOTN. ÞAR SEM HALLA SKOLPLAGNA ER EKKI GETIÐ SKAL HANN VERA Á BILINU 20‰ - 200‰. GRAFIÐ SKAL FYRIR LÖGNUM Í ÞJAPPADA FYLINGU. UMHVERFIS ALLAR LAGNIR Í JÖRÐU KOMI ÞJAPPAD SANDLAG.

NEYSLUVATN: NEYSLUVATNSLAGNIR ERU LAGÐAR UTANÁLIGGJANDI EÐA INN Í LÉTTUM INNVEGGJUM. LAGNIR ÚR Ø16 mm PEXI MEÐ SÚREFNISKÁPU EÐA ALPEXI, NEMA ANNAD SÉ TEKID FRAM Á TEIKNINGUM. FÆÐILAGNIR ÍSTEYPTAR Í HLÍFÐARKÁPU.

FÆÐILAGNIR BRUNASLANGNA ERU Ø25 OG ERU ÍSTEYPTAR Í HLÍFÐARKÁPU. TENGING VIÐ BRUNASLÖNGUR SAMKVÆMT SÉRMYND.

HITALAGNIR: FÆÐILAGNIR Ø20 ÍSTEYPTAR Í HLÍFÐARKÁPU. INNAHVERS RÝMIS ER LAGT AÐ HITABLÁSURUM EFTIR KAPALSTIGUM INNAH VEGGJUM.


HEIMTAUGAR: FRÁGANGUR HEIMTAUGA OG IÐRÁTTARRÖRA SKAL VERA Í SAMRÆMI VIÐ KRÖFUR VIÐKOMANDI VEITUSTOFNANA.

SKAMMSTAFANIR:


PN - ÞAKNIÐURFALL
NFS - NIÐURFALL MEÐ SANDFANGI
NF - GÓLFNIÐURFALL MEÐ VATNSLÁS
GNF - GEGNUMSTREYMISNIÐURFALL
HL - HANDLAUG
VS - VATNSSALERNI
RV - RÆSTIVASKUR
BR - BRUNNUR
US - UNDIR SÖKKUL
BS - BRUNASLANGA Ø25 - 20m
HB - HITABLÁSARI

LÍNUGERÐIR:


SKOLPLAGNIR
YFIRBORÐS OG REGNVATNSLAGNIR
HITAVEITA
KALT VATN
FRAMRÁS (TÚR)
BAKRÁS (RETÚR)

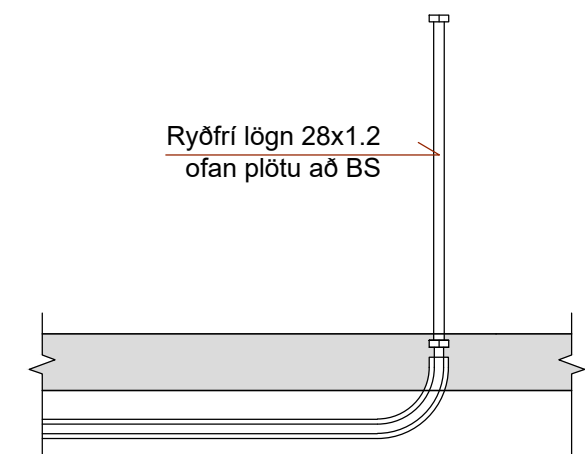

BS SÉRMYND
Mkv. 1:20

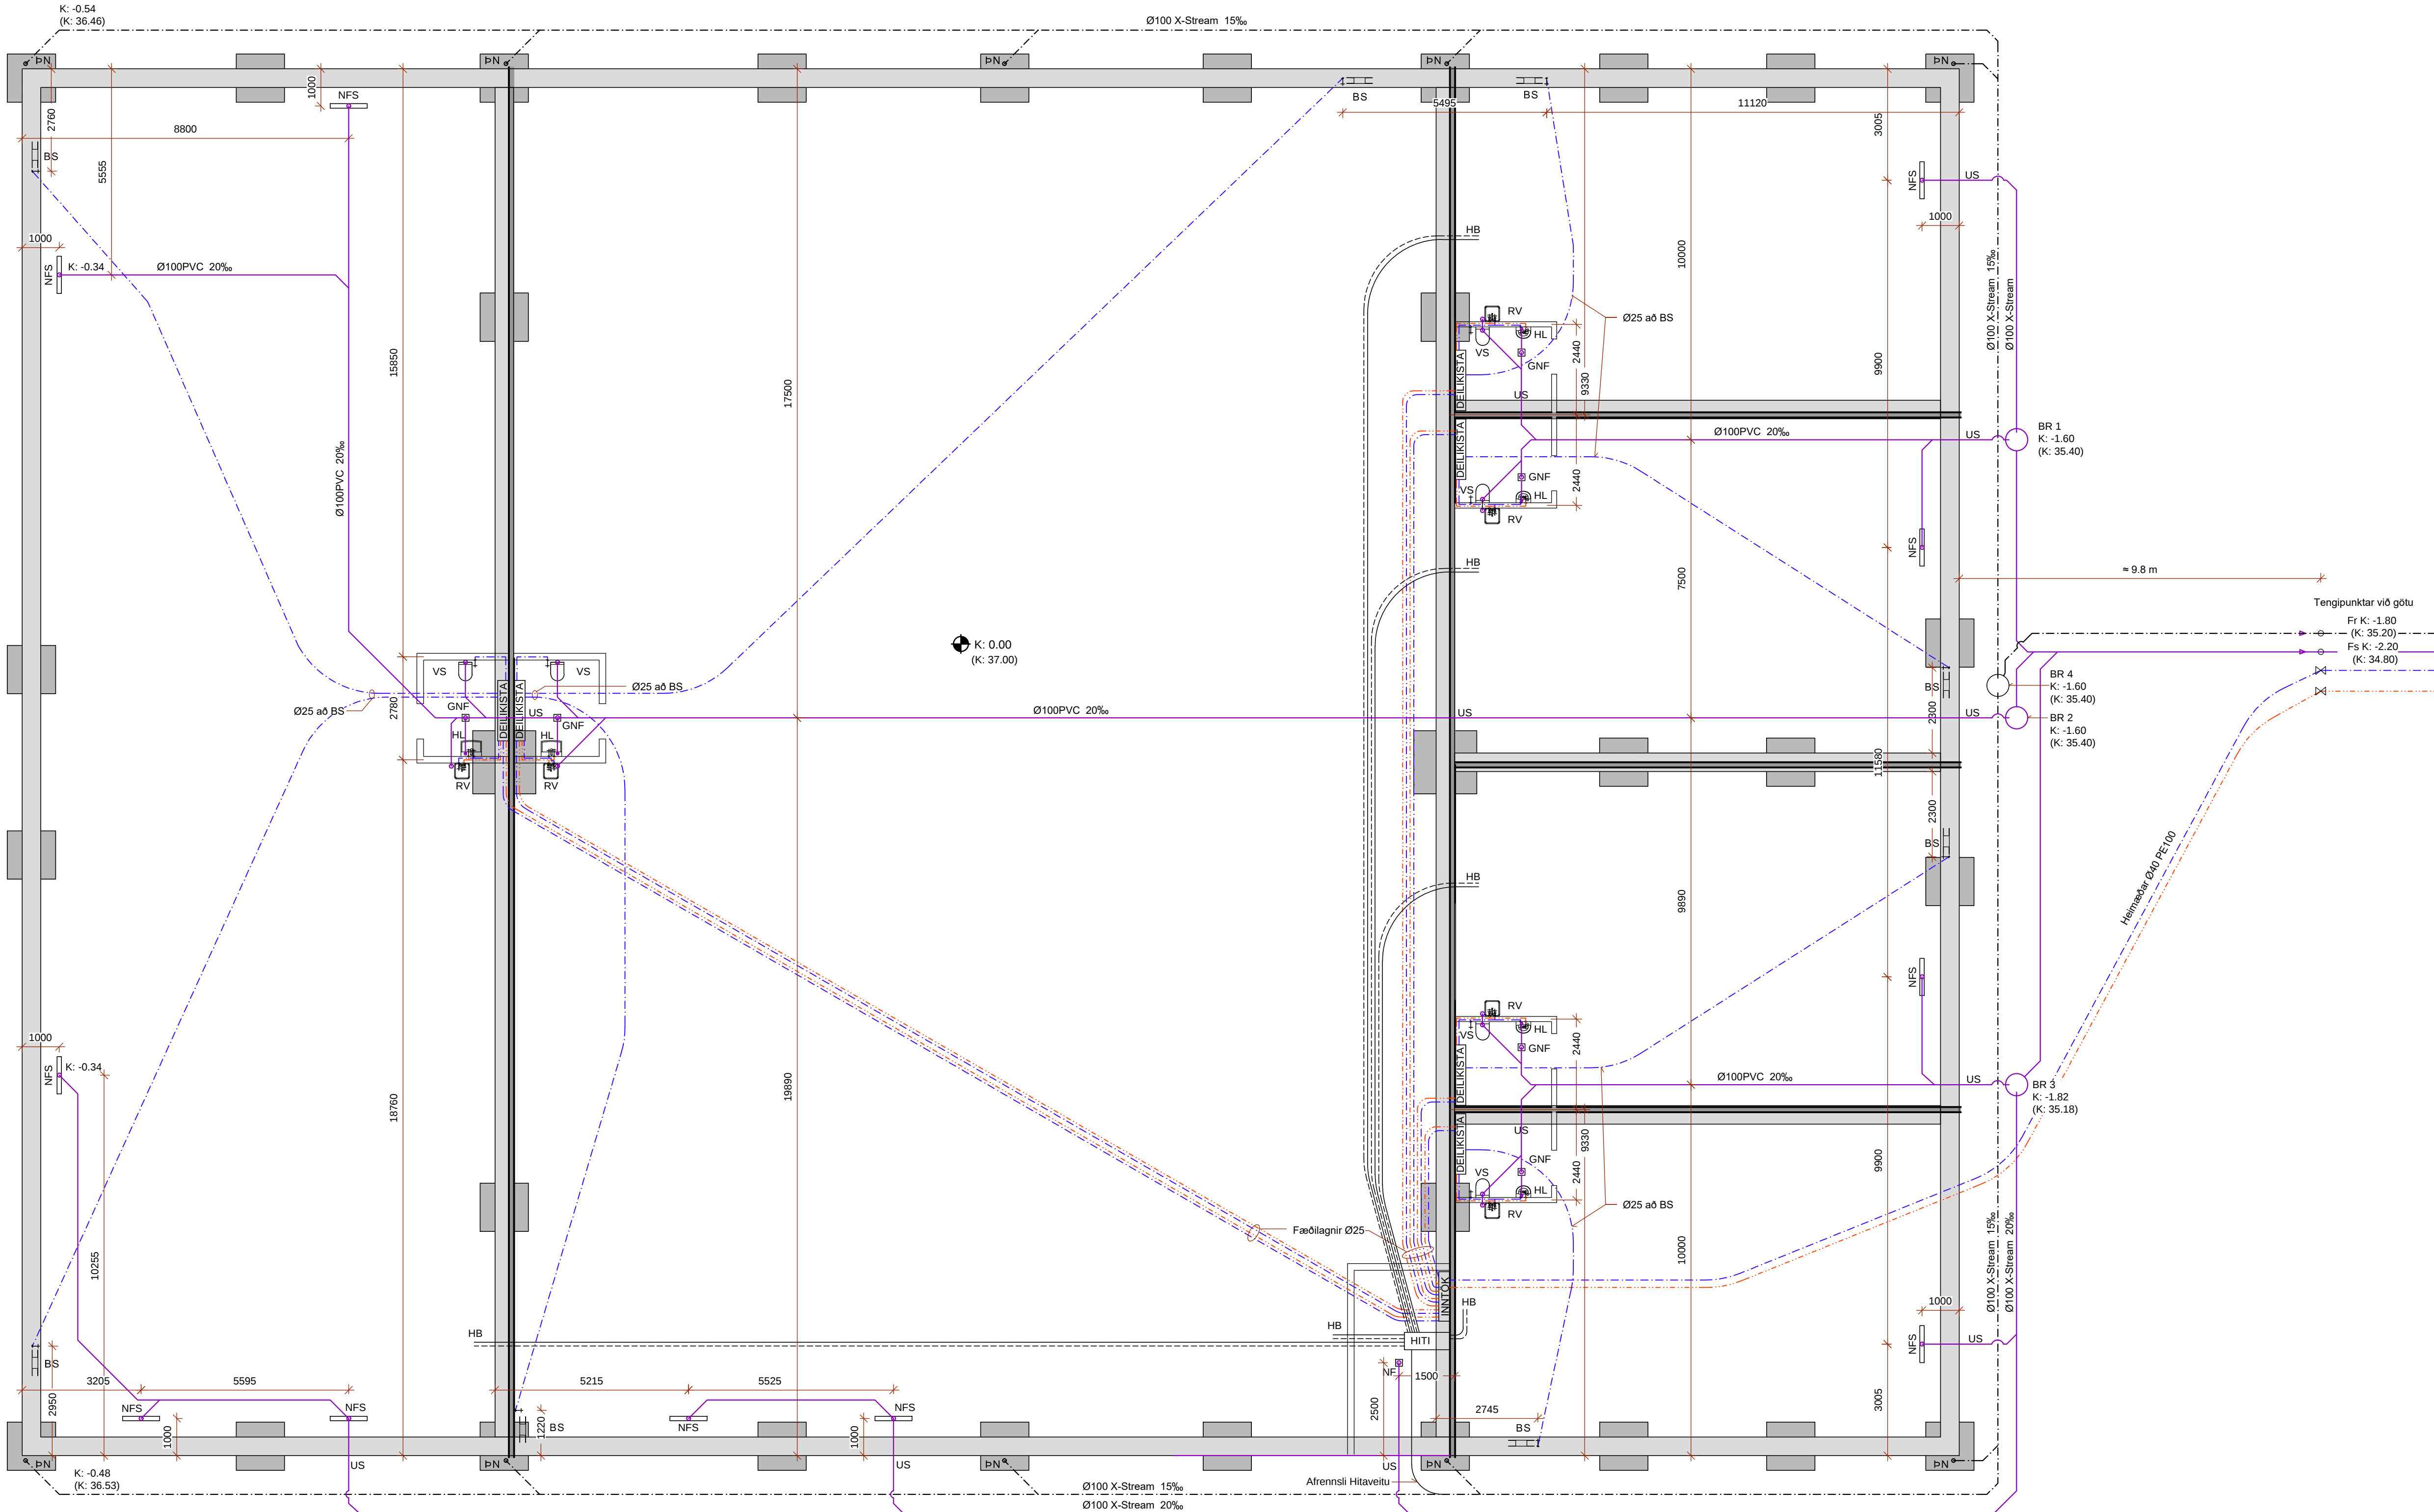

GRUNNMYND
Mkv. 1:100

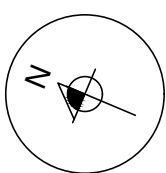

BREYTINGAR
B1 - 14.06.2024: Staðsetning á gólfniðurföllum.

HÖNNUNARSTJÓRI Jón Grétar Magnússon 010573-4679

STRAUMHELLA 12 - HAFNAFIRÐI
GEYMSLUHÚSNÆÐI Mhl 01

SIGURÐUR UNNAR SIGURÐSSON 290772-4279 VERKFRÆÐINGUR

LAGNIR
GRUNNLAGNIR - NEYSLUVATN - HITALAGNIR

HANNAÐ/TEIKNAD: SUS DAGS: 25.05.2024 MKV: 1:100 & A1 TEIKN. NR: P01-B1
s.999 9699 sigurdur@vivald.net