



**Skýringar**

Sjá almennar skýringar á teikningum P1-00  
 BK = XX.XX Rennsliskóti pípu / botnkóti gats  
 GK = XX.XX Gólfkóti

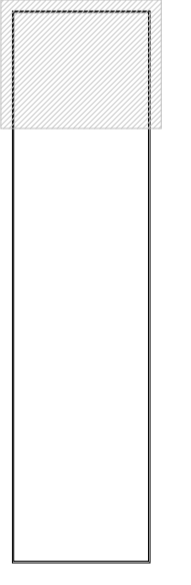

Lykilmynd

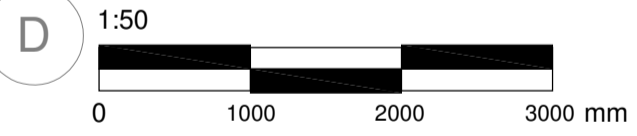

A 27.03.24 Tilfærslur á stötum, gölfhiti fjarlægður, merk bætt við SR/PJK  
 Útg. Dags. Skýring Hannab/Yfirfarð


**VSB** VERKFRÆDISTOFA  
 Benjartraumi 20 / 220 Hafnarfjörður  
 Kennitala 710796-2899  
 Sími 585 8600  
 vsb@vsb.is / www.vsb.is

|   |          |          |        |        |  |
|---|----------|----------|--------|--------|--|
| Dagsetning aðaluppdráttar                   |          |          |        |        |  |
| Aritun hönnunarstjóra                       |          |          |        |        |  |
| Aritun sérhönnuðar                          |          |          |        |        |  |
| Porgeir J. Kjartansson                      |          |          |        |        |  |
| Kt: 100271 5169 • thorgeir@vsb.is           |          |          |        |        |  |
| Verkefni                                    |          |          |        |        |  |
| <b>TINHELLA 3</b>                           |          |          |        |        |  |
| <b>221 HAFNARFJÖRDUR</b>                    |          |          |        |        |  |
| Verkefni                                    |          |          |        |        |  |
| Lagnir                                      |          |          |        |        |  |
| Grunnlagnir, gataplan og innsteyptar lagnir |          |          |        |        |  |
| Grunnmynd                                   |          |          |        |        |  |
| Hannað                                      | Teiknað  | Yfirfarð | Kvarði | Síða   |  |
| SR  | SR       | PJK      | 1 : 50 | A1     |  |
| Dags.                                       | Verkefni | Teikning |        | Utgáfa |  |
| 01.11.2023                                  | 22206    | P1-01    |        | A      |  |


C:\Users\lagnes\Documents\22206-LA\_Cen-V23\_agnes\KVG2U.rvt

**Skýringar**


Sjá almennar skýringar á teikningum P1 -00  
 BK = XX.XX Rennsliskóti pípu / botnkóti gats  
 GK = XX.XX Gólfkóti

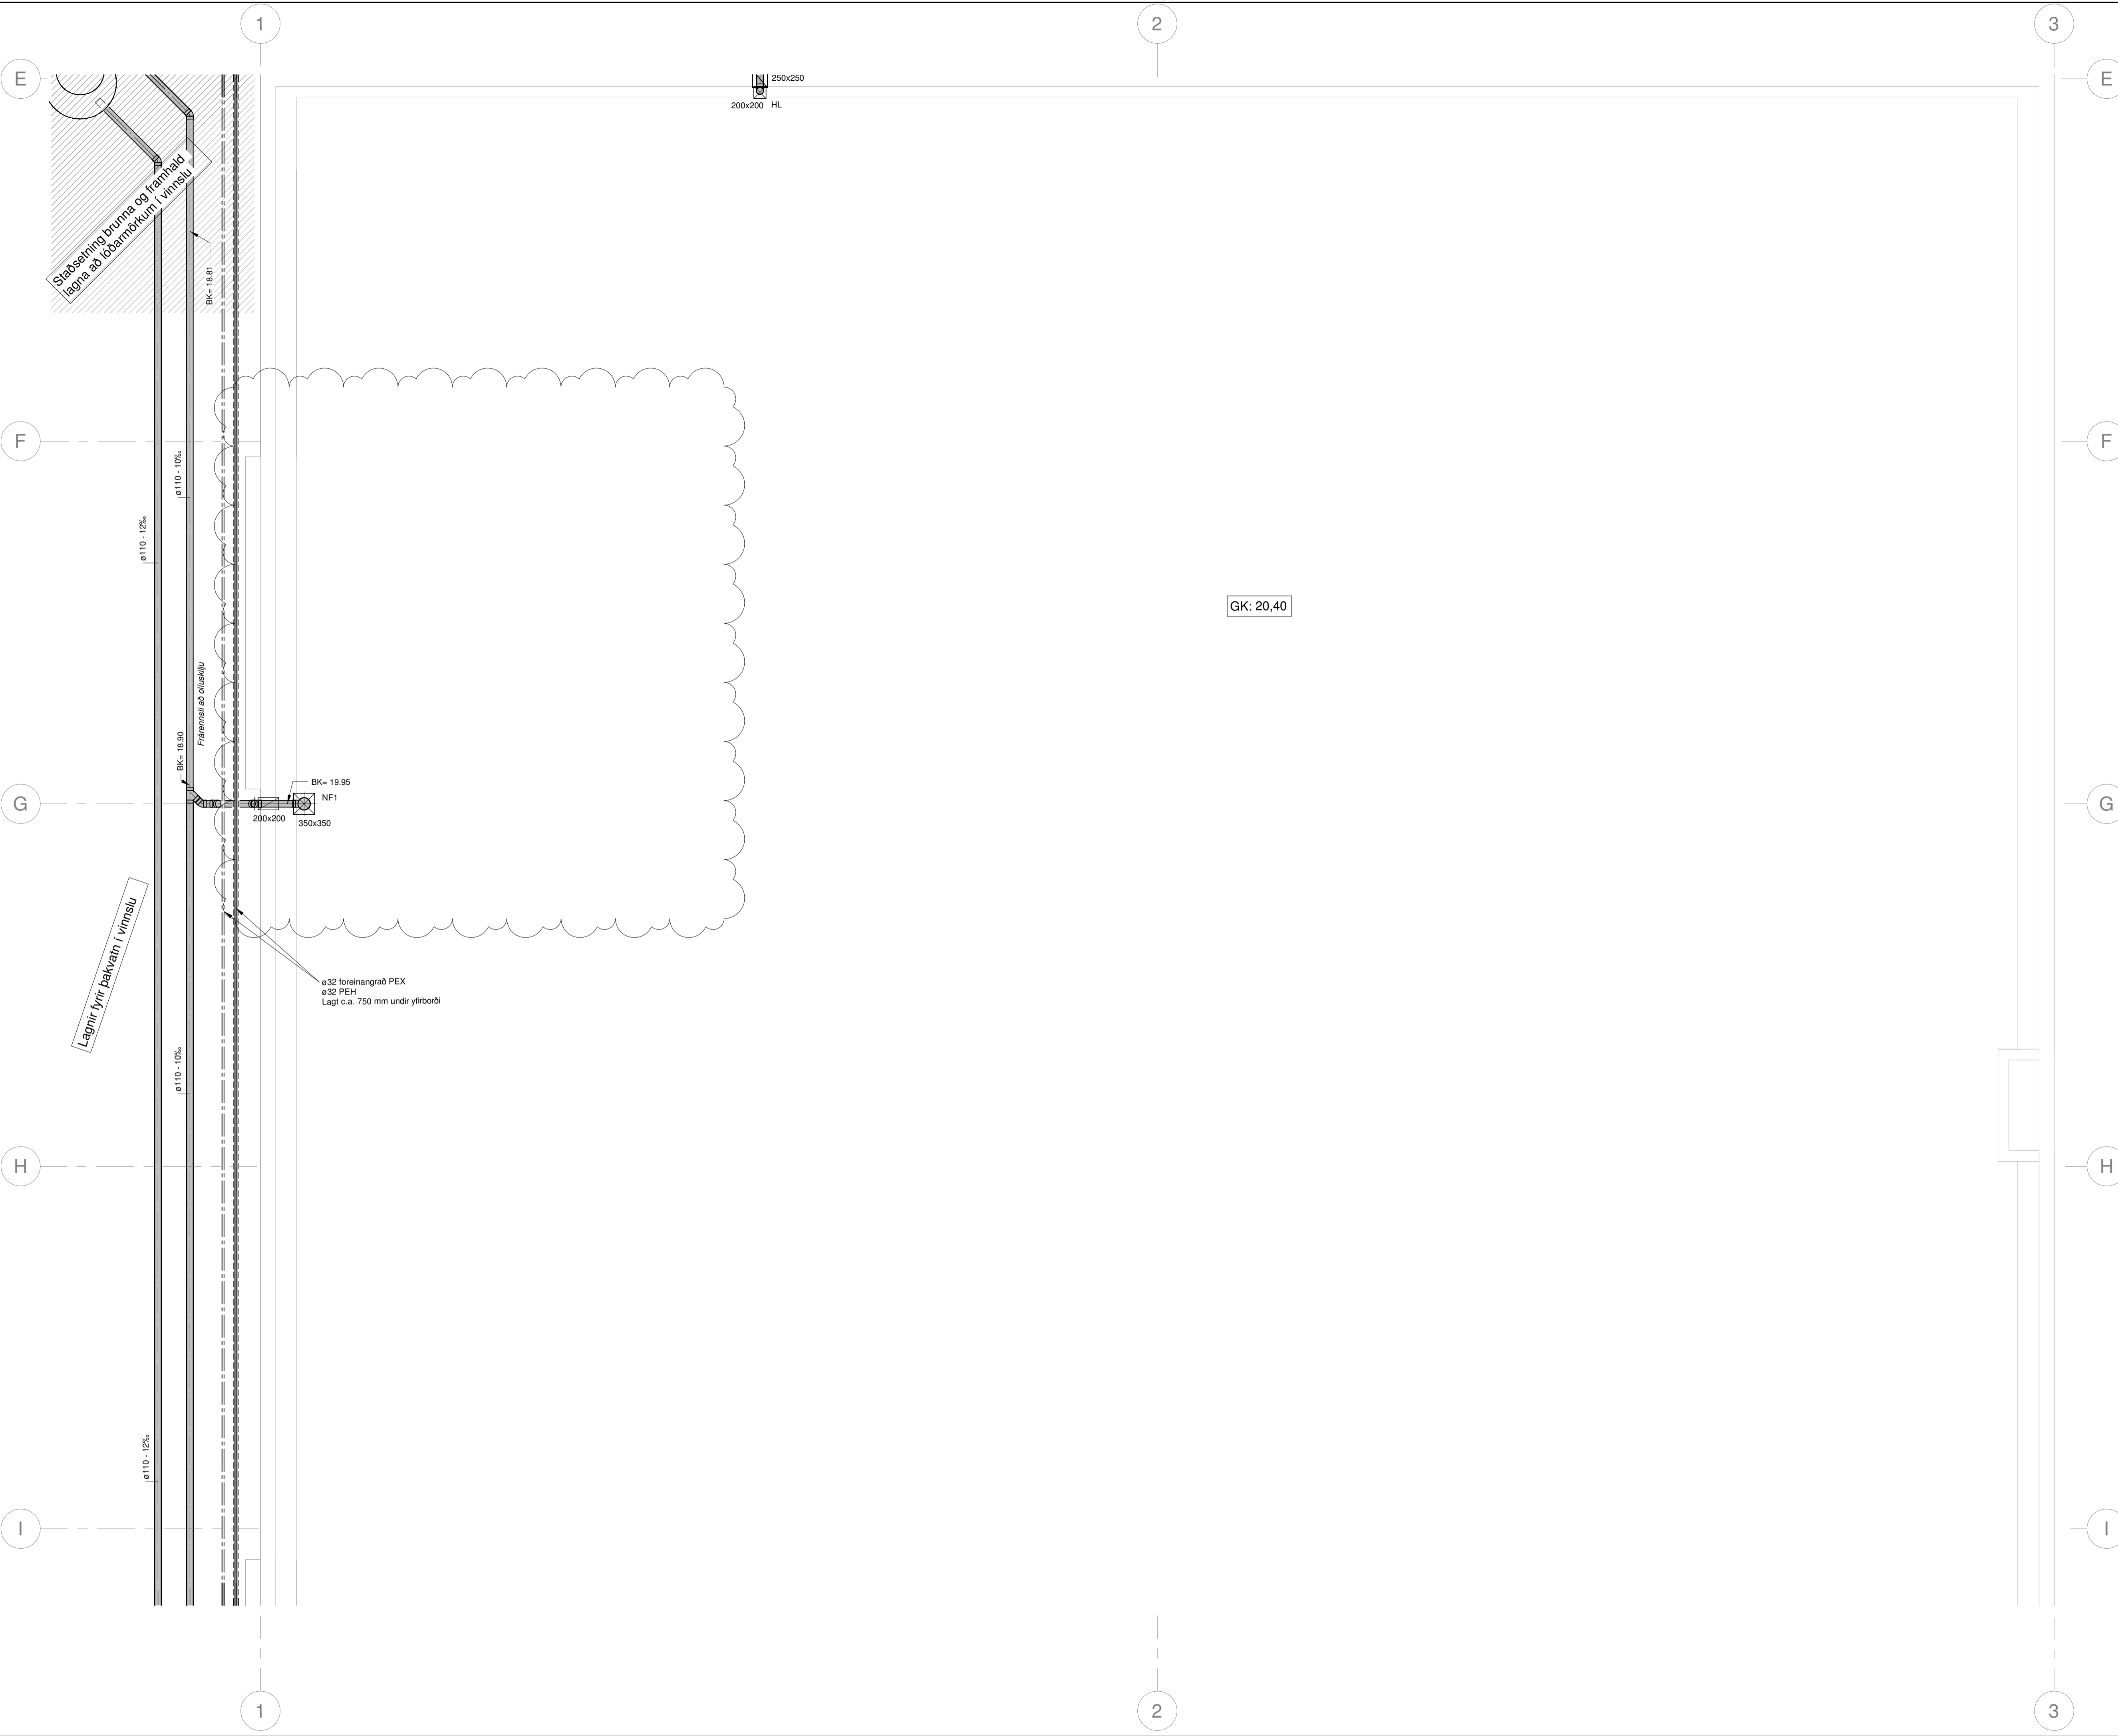

GK: 20,40

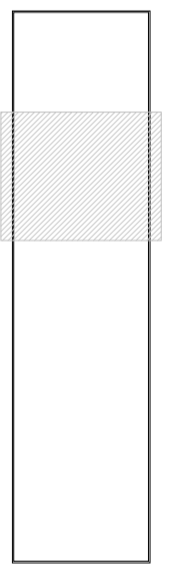

Lykilmynd

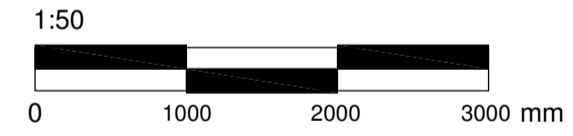


A 27.03.24 Gólfhiti fjarlægður SR/PJK  
 Útg. Dags. Skýring Hannab/Yfirfarð

**VSB** VERKFRÆÐISTOFA  
 Benjartraumi 20 / 220 Hafnarfjörður  
 Kennitala 710796-2899  
 Sími 585 8600  
 vsb@vsb.is / www.vsb.is


|   |          |          |        |      |  |
|---|----------|----------|--------|------|--|
| Dagsetning aðaluppdráttar                   |          |          |        |      |  |
| Aritun hönnunarsjóra                        |          |          |        |      |  |
| Aritun sérhönnuðar                          |          |          |        |      |  |
| Þorgeir J. Kjartansson                      |          |          |        |      |  |
| Kt: 100271 5169 • thorgeir@vsb.is           |          |          |        |      |  |
| Verkefni                                    |          |          |        |      |  |
| TINHELLA 3                                  |          |          |        |      |  |
| 221 HAFNARFJÖRDUR                           |          |          |        |      |  |
| Verkhli                                     |          |          |        |      |  |
| Lagnir                                      |          |          |        |      |  |
| Grunnlagnir, gataplan og innsteyptar lagnir |          |          |        |      |  |
| Grunnmynd                                   |          |          |        |      |  |
| Hannað                                      | Teiknað  | Yfirfarð | Kvarði | Síða |  |
| SR  | SR       | PJK      | 1 : 50 | A1   |  |
| Dags.                                       | Verkefni | Teikning | Útgáfa |      |  |
| 01.11.2023                                  | 22206    | P1 -02   | A      |      |  |

**Skýringar**

Sjá almennar skýringar á teikningum P1 -00  
 BK = XX.XX Rennsliskóti pípu / botnkóti gats  
 GK = XX.XX Gólfkóti

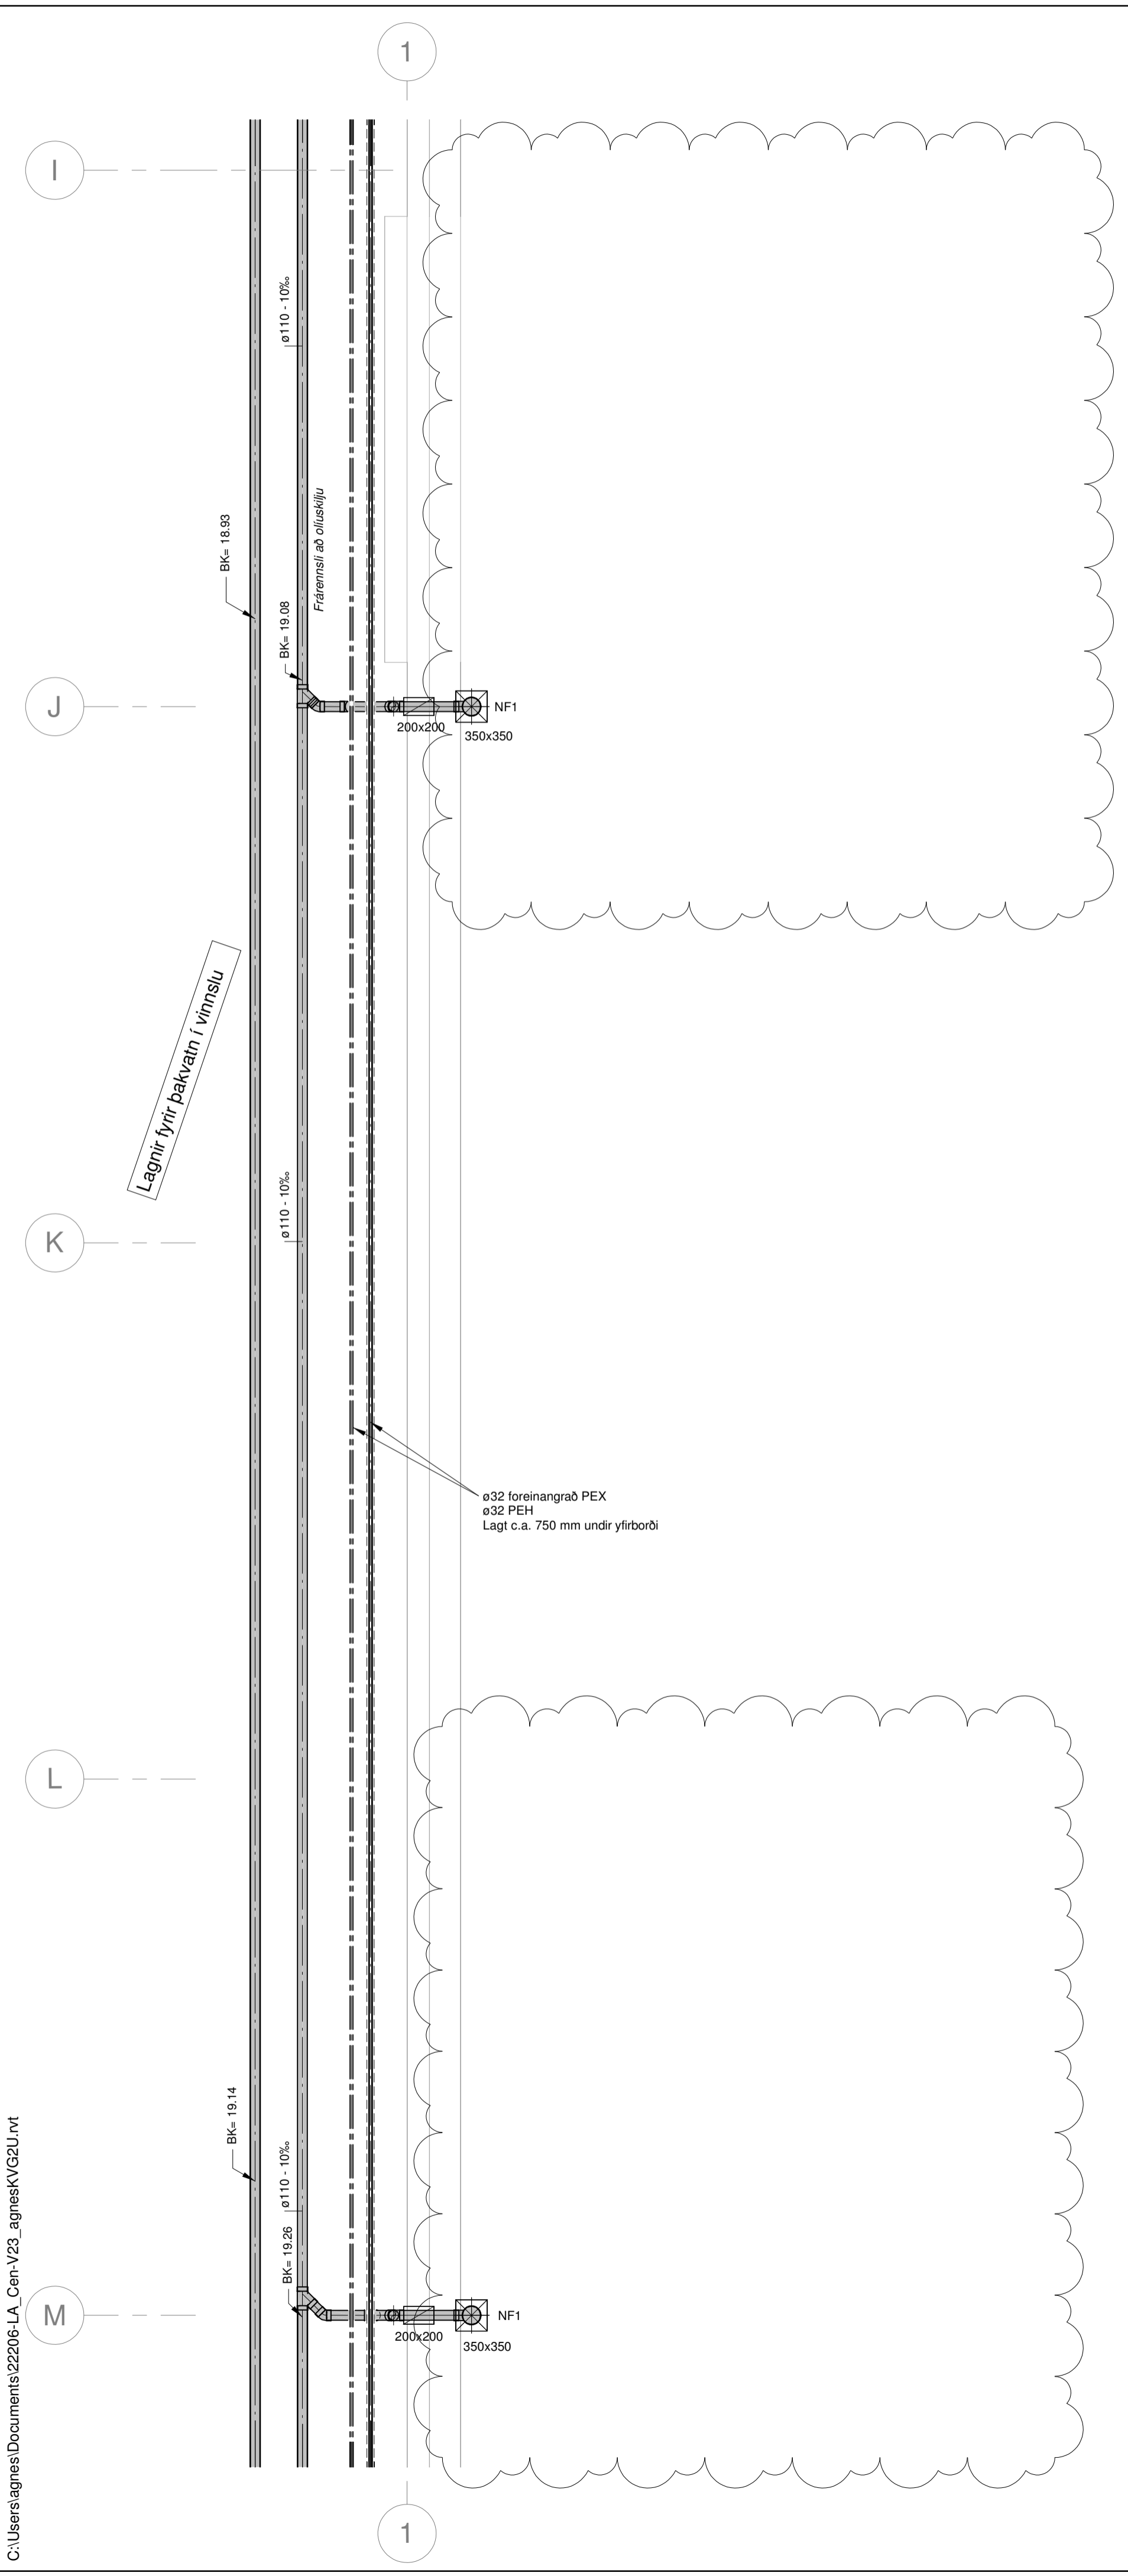


GK: 20,40

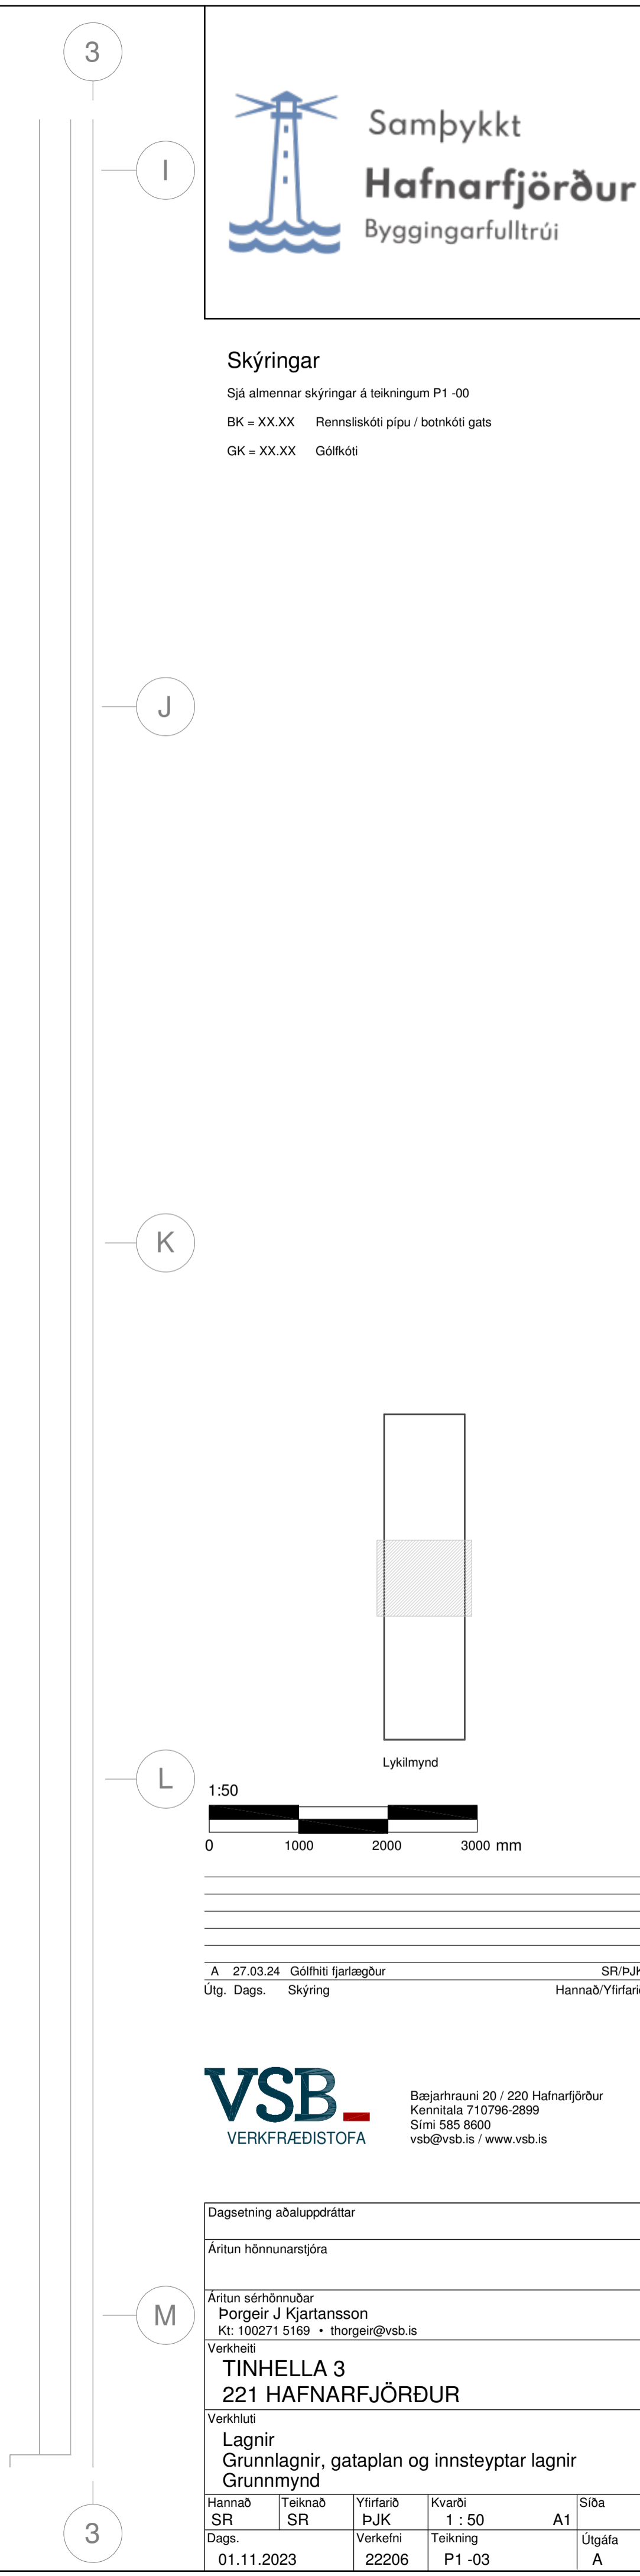

**VSB** VERKFRÆDISTOFA  
 Benjartraumi 20 / 220 Hafnarfjörður  
 Kennitala 710796-2899  
 Sími 585 8600  
 vsb@vsb.is / www.vsb.is

|   |          |          |        |        |  |
|---|----------|----------|--------|--------|--|
| Dagsetning aðaluppdráttar                   |          |          |        |        |  |
| Áritun hönnunarsjóra                        |          |          |        |        |  |
| Áritun sérhönnuðar                          |          |          |        |        |  |
| Þorgeir J. Kjartansson                      |          |          |        |        |  |
| Kt: 100271 5169 • thorgeir@vsb.is           |          |          |        |        |  |
| Verkefni                                    |          |          |        |        |  |
| TINHELLA 3                                  |          |          |        |        |  |
| 221 HAFNARFJÖRDUR                           |          |          |        |        |  |
| Verkhliut                                   |          |          |        |        |  |
| Lagnir                                      |          |          |        |        |  |
| Grunnlágnir, gataplan og innsteyptar lagnir |          |          |        |        |  |
| Grunnmynd                                   |          |          |        |        |  |
| Hannað                                      | Teiknað  | Yfirfarð | Kvarði | Síða   |  |
| SR  | SR       | PJK      | 1 : 50 | A1     |  |
| Dags.                                       | Verkefni | Teikning |        | Utgáfa |  |
| 01.11.2023                                  | 22206    | P1 -03   |        | A      |  |

C:\Users\agnes\Documents\2206-LA\_Cen-V23\_agnes\KVG2U.rvt

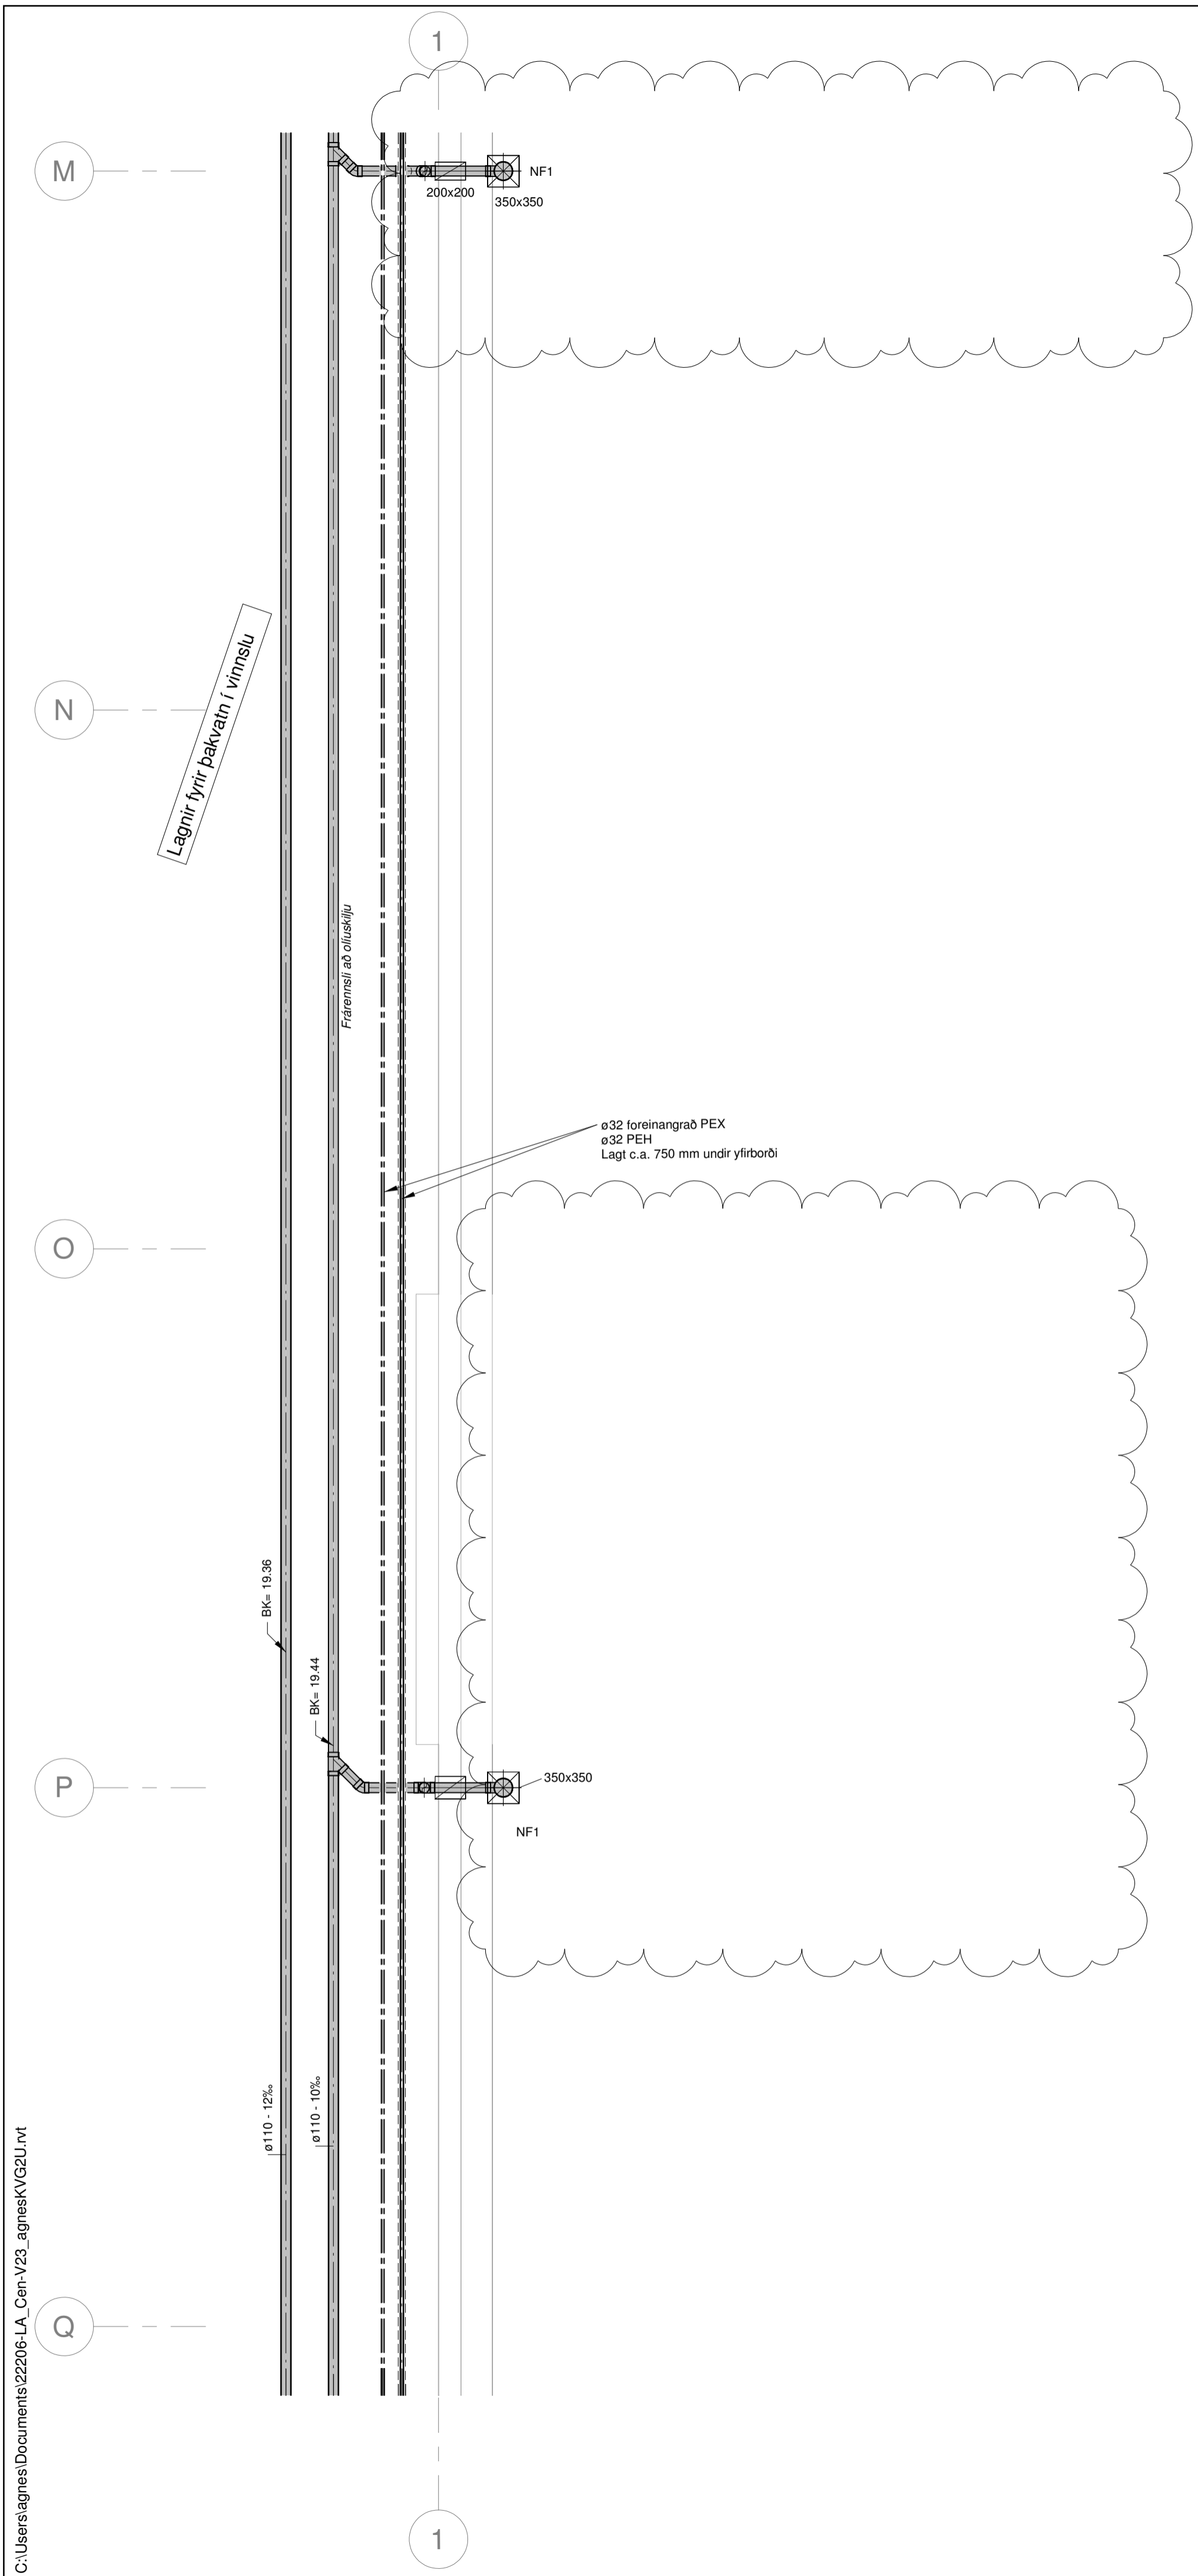



2

GK: 20.40


2

Skýringar

Sjá almennar skýringar á teikningum P1 -00  
 BK = XX.XX Rennsliskóti pípu / botnkóti gats  
 GK = XX.XX Gólfkóti

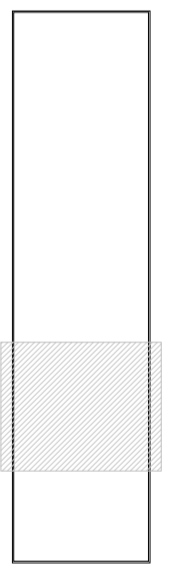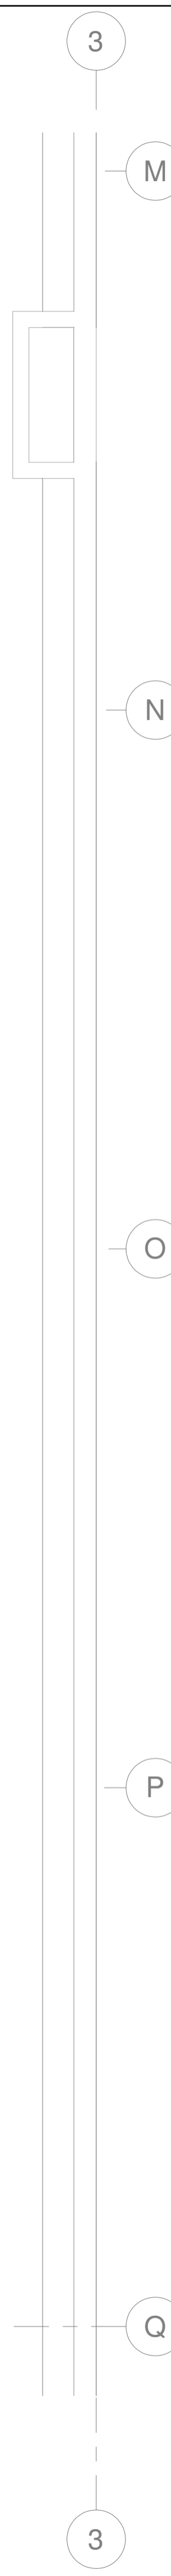

Lykilmynd

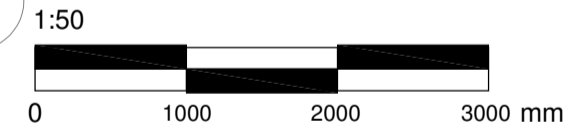

A 27.03.24 Tillsærslur á stötum, gólfhiti fjarlægður, merk bætt við SR/PJK  
 Útg. Dags. Skýring Hannab/Yfirfarð



**VSB** VERKFRÆÐISTOFA  
 Benjartraumi 20 / 220 Hafnarfjörður  
 Kennitala 710796-2899  
 Sími 585 8600  
 vsb@vsb.is / www.vsb.is

|   |          |          |        |        |  |
|---|----------|----------|--------|--------|--|
| Dagsetning aðaluppdráttar                   |          |          |        |        |  |
| Aritun hönnunarsjóra                        |          |          |        |        |  |
| Aritun sérhönnuðar                          |          |          |        |        |  |
| Porgeir J. Kjartansson                      |          |          |        |        |  |
| Kt: 100271 5169 • thorgeir@vsb.is           |          |          |        |        |  |
| Verkefni                                    |          |          |        |        |  |
| TINHELLA 3                                  |          |          |        |        |  |
| 221 HAFNARFJÖRDUR                           |          |          |        |        |  |
| Verkefni                                    |          |          |        |        |  |
| Lagnir                                      |          |          |        |        |  |
| Grunnlagnir, gataplan og innsteyptar lagnir |          |          |        |        |  |
| Grunnmynd                                   |          |          |        |        |  |
| Hannað                                      | Teiknað  | Yfirfarð | Kvarði | Síða   |  |
| SR  | SR       | PJK      | 1 : 50 | A1     |  |
| Dags.                                       | Verkefni | Teikning |        | Utgáfa |  |
| 01.11.2023                                  | 22206    | P1 -04   |        | A      |  |



**Skýringar**

Sjá almennar skýringar á teikningum P1 -00  
BK = XX.XX Rennsliskóti pípu / botnkóti gats  
GK = XX.XX Gólfkóti

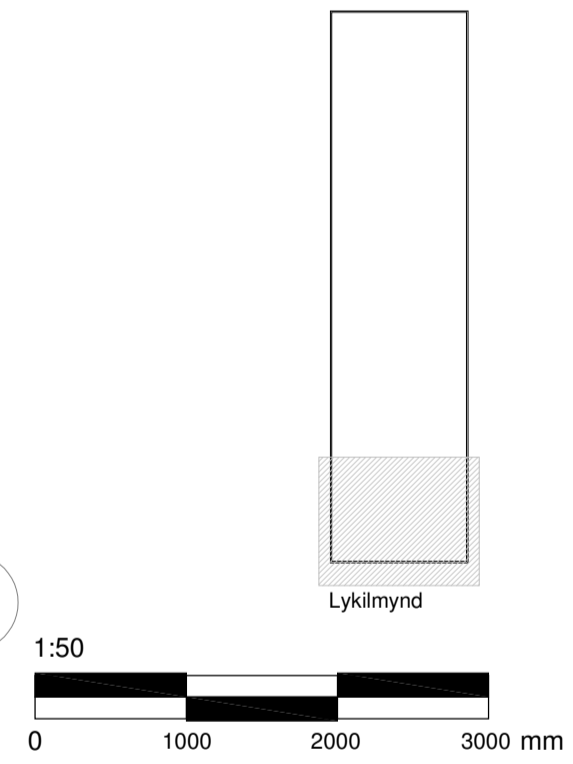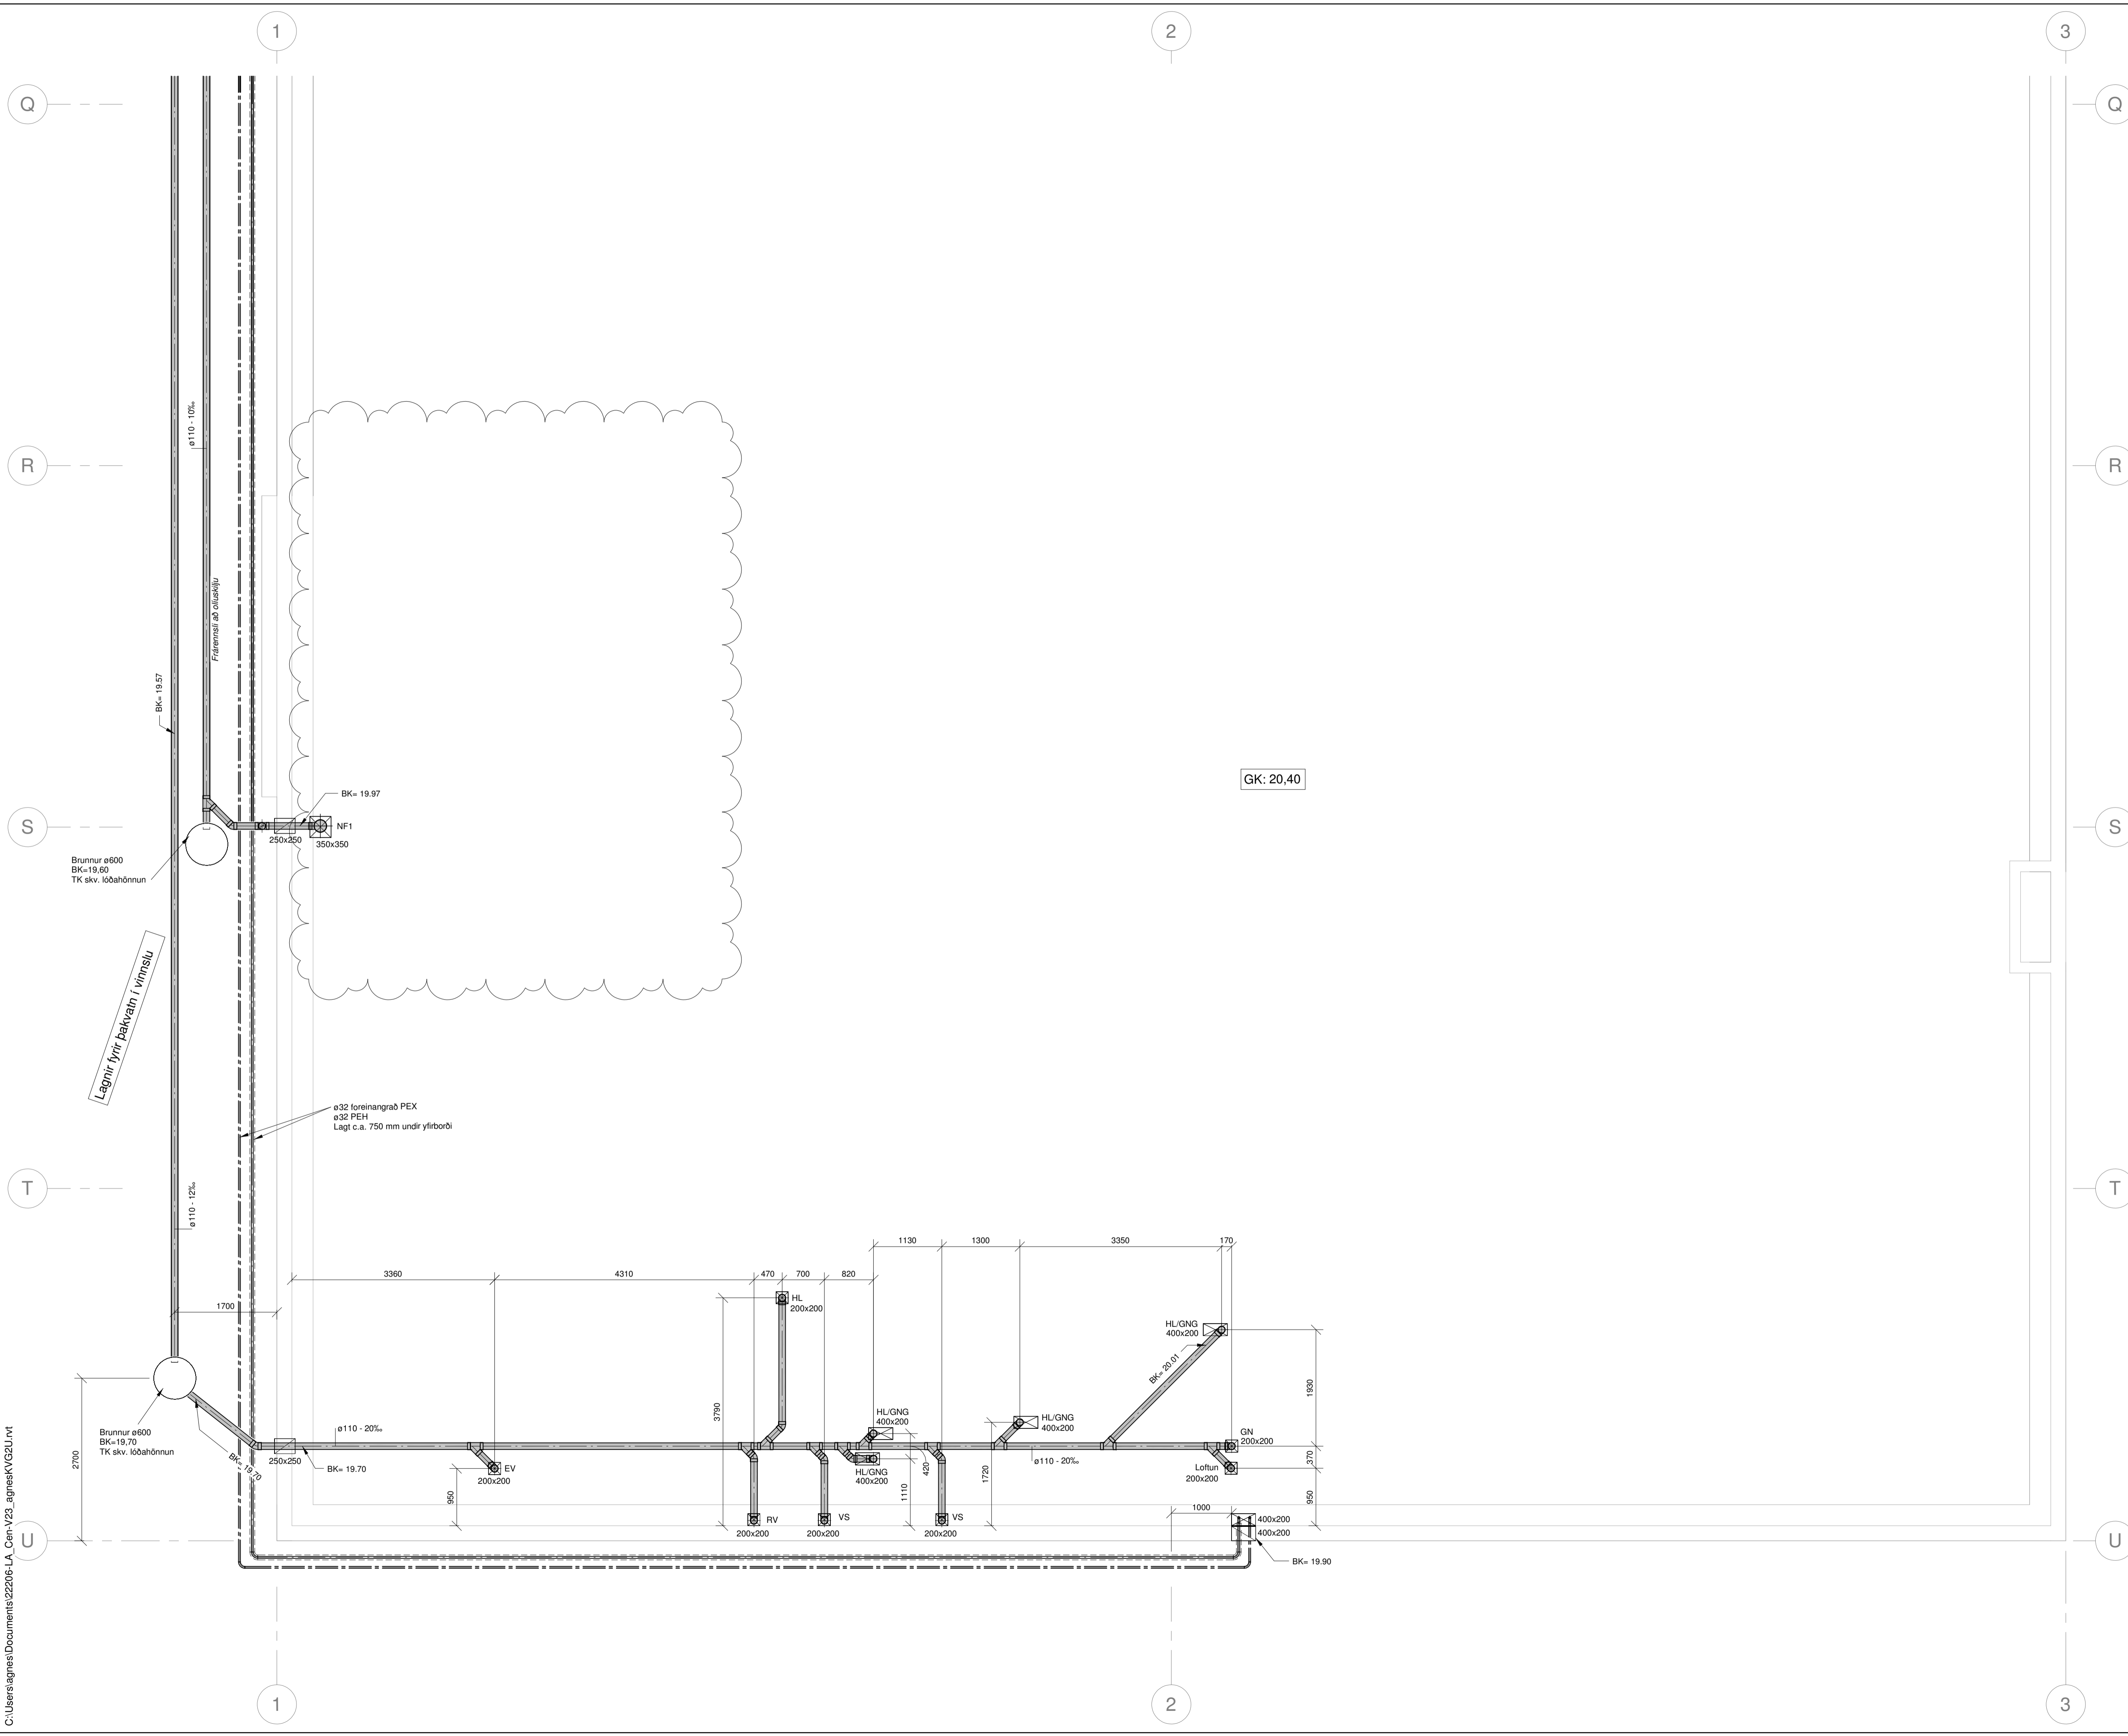

A 27.03.24 Gólfhliti fjarlægður SR/PJK  
Útg. Dags. Skýring Hannab/Yfirfarð

**VSB** VERKFRÆDISTOFA  
Bæjartraumi 20 / 220 Hafnarfjörður  
Kennitala 710796-2899  
Sími 585 8600  
vsb@vsb.is / www.vsb.is

|   |          |          |        |        |  |
|---|----------|----------|--------|--------|--|
| Dagsetning aðaluppdráttar                   |          |          |        |        |  |
| Aritun hönnunarsjóra                        |          |          |        |        |  |
| Aritun sérhönnuðar                          |          |          |        |        |  |
| Þorgeir J. Kjartansson                      |          |          |        |        |  |
| Kt: 100271 5169 • thorgeir@vsb.is           |          |          |        |        |  |
| Verkefni                                    |          |          |        |        |  |
| <b>TINHELLA 3</b>                           |          |          |        |        |  |
| <b>221 HAFNARFJÖRDUR</b>                    |          |          |        |        |  |
| Verkefni                                    |          |          |        |        |  |
| Lagnir                                      |          |          |        |        |  |
| Grunnlagnir, gataplan og innsteyptar lagnir |          |          |        |        |  |
| Grunnmynd                                   |          |          |        |        |  |
| Hannað                                      | Teiknað  | Yfirfarð | Kvarði | Síða   |  |
| SR  | SR       | PJK      | 1 : 50 | A1     |  |
| Dags.                                       | Verkefni | Teikning |        | Utgáfa |  |
| 01.11.2023                                  | 22206    | P1 -05   |        | A      |  |