


V:\2022\22206_tinhella 3 9 - Hinnun\T\Tekningar\T\Project_Navigator\T\Sheet\Fa22206_R7_02.dwg

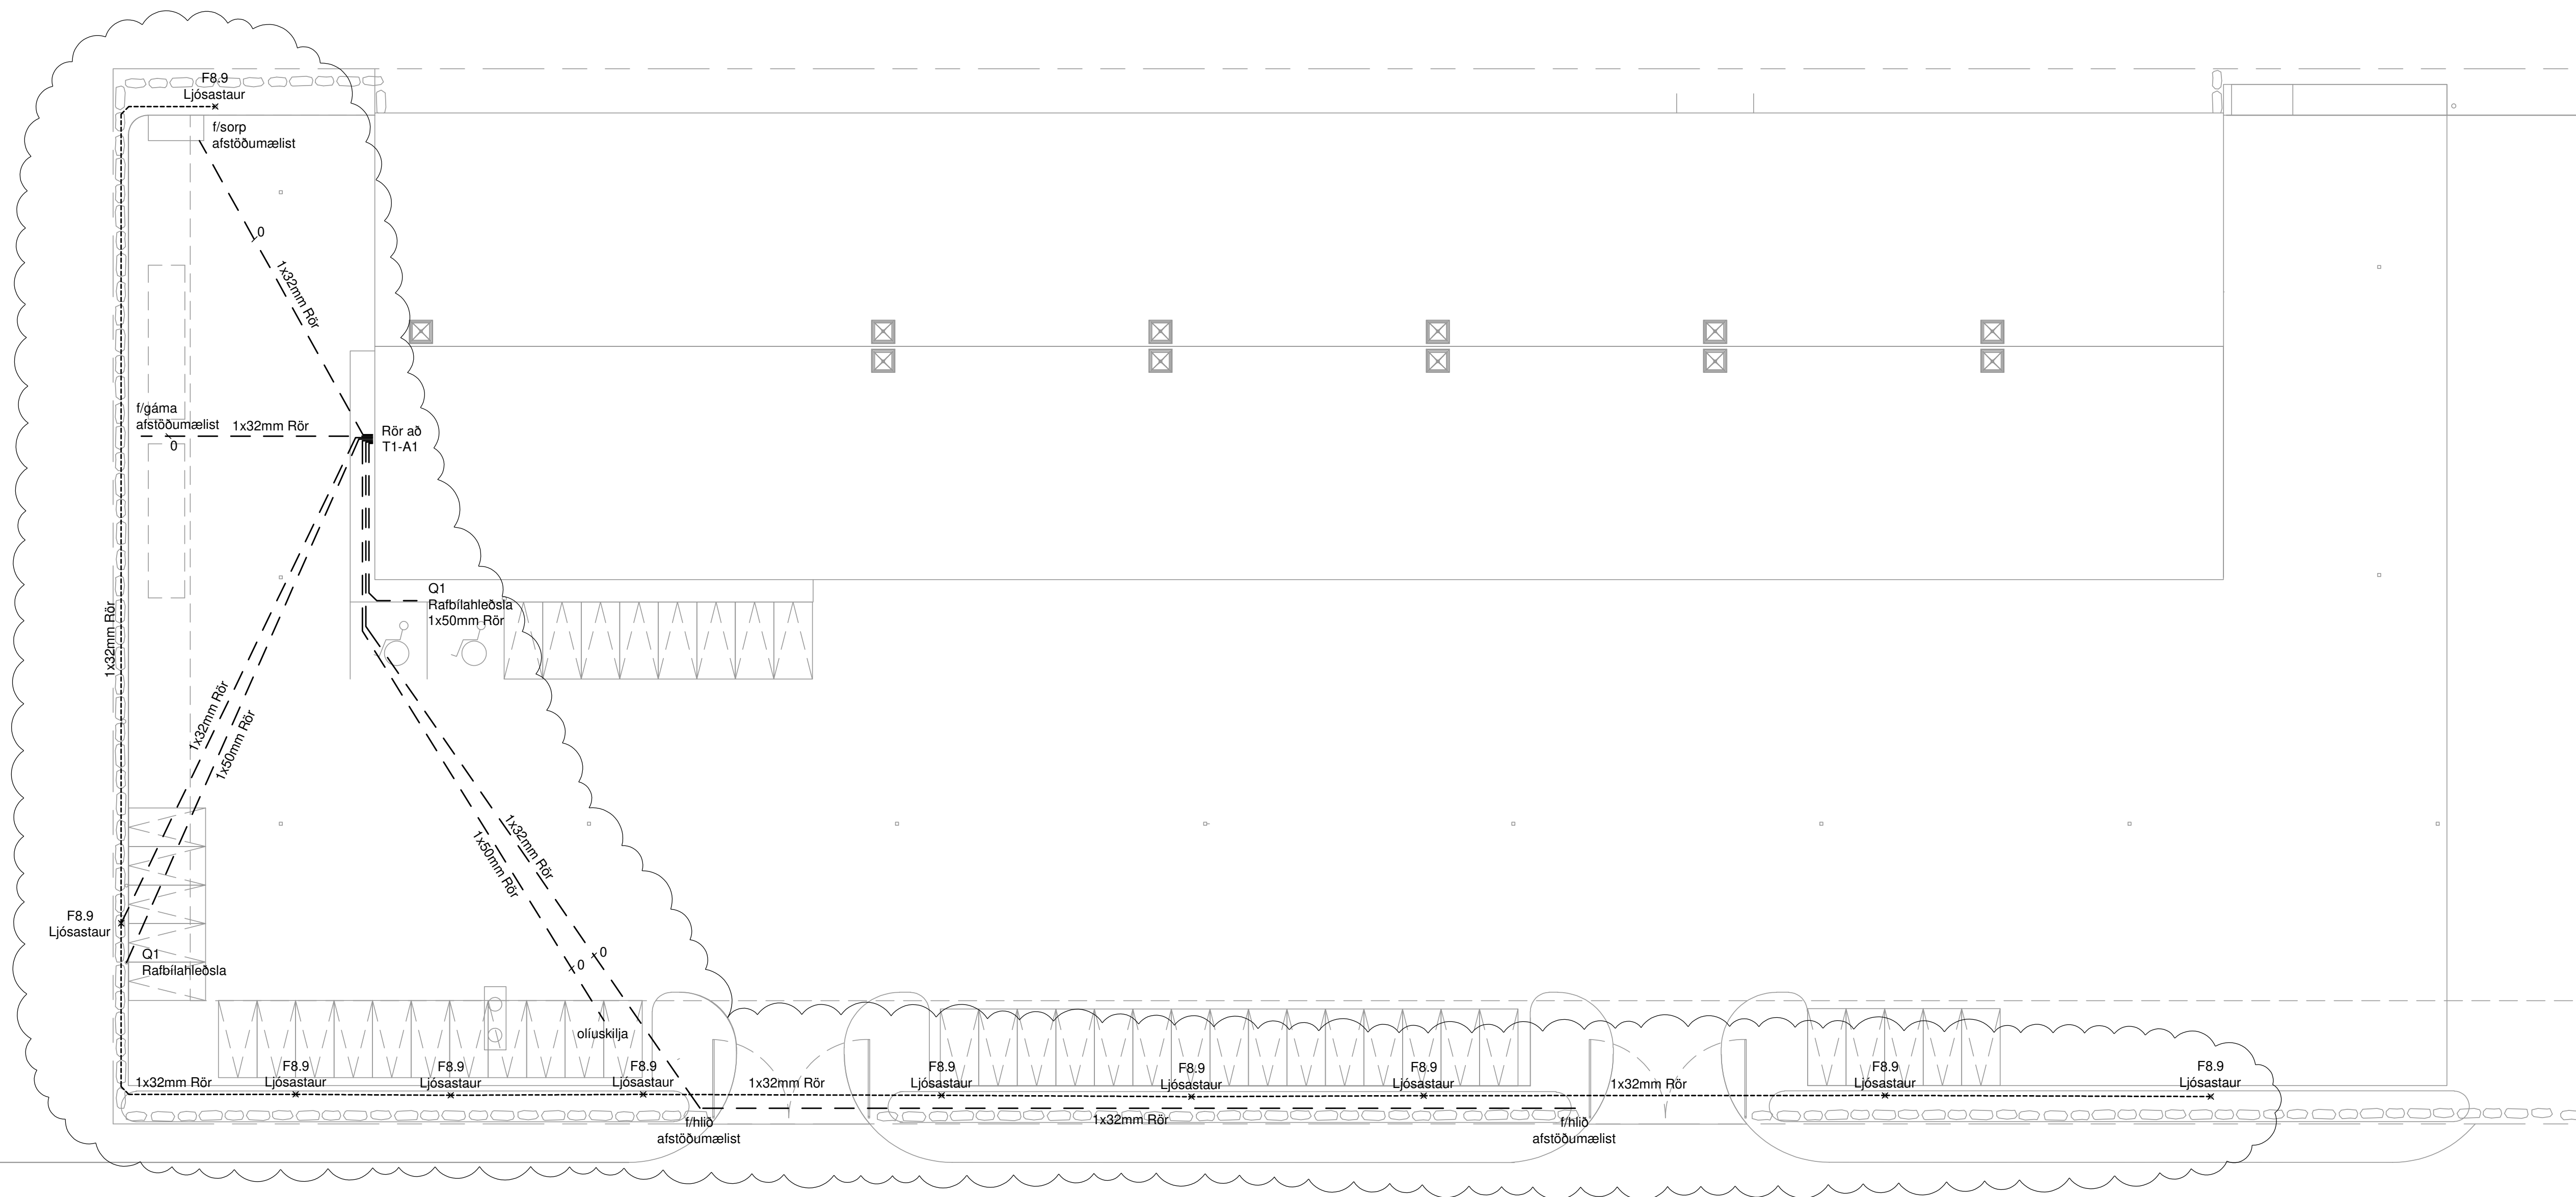

A 17.12.24 Teikning uppfærð HE/ÖG
 Útg. Dags. Skýring Hannab/Yfirfarð

VSB
 VERKFRÆDISTOFA

Bajarhrauni 20 / 220 Hafnarfjörður
 Kennitala 710795-2899
 Sími 585 8600
 vsb@vsb.is / www.vsb.is

Dagsetning aðaluppdráttar

Aritun hönnunarstjóra

Aritun sérhönnuðar
 Örn Guðmundsson
 Kt: 220961 2739 • om@vsb.is

Verkefni
TINHELLA 3
221 HAFNARFJÖRDUR

Verkiutun
 Rafkerfi
 Rafagnir á lóð
 Grunnmynd

Hannað	Teiknað	Yfirfarð	Kvarði	Síða
HE	HE	ÖG	1:250	/ A1
Dags.	Verkefni	Teikning	Útgáfa	
03.10.2024	22206	R7 -02	A	