

Útg.	Dags.	Lýsing	Nafn
1	14.06.2024	FRUMÚTGÁFA	HÓO
2	20.09.2024	ÚTGÁFA 2	HÓO

- SKÝRINGAR - FRÁRENSLI:
- SKÓLPLÖGN
  - - - - - JARÐVATNSLÖGN
  - - - - - REGNVATNSLÖGN
  - - - - - AFFALLSLÖGN

SJÁ ALMENNAR SKÝRINGAR Á TEIKN. P0-01 OG P0-02.

SKÓLPLAGNIR ERU Ø110 PVC MED RENNSLISHALLA 20% NEMA ANNAD SÉ TEKID FRAM Á TEIKNINGU.

JARÐVATNSLAGNIR ERU Ø110 PVC MED RENNSLISHALLA 5% NEMA ANNAD SÉ TEKID FRAM Á TEIKNINGU.

REGNVATNSLAGNIR ERU Ø110 PVC MED RENNSLISHALLA 5% NEMA ANNAD SÉ TEKID FRAM Á TEIKNINGU.

FRÁRENSLISLAGNIR UNDIR ÁLAGI ÖKUT/ÆKJA SKULU HAFA HRINGSTIFNI SN8.


**NNE VERKFRÆÐISTOFA**

NNE VERKFRÆÐISTOFA ehf  
 Háðamín 6 - 201 Kópavogur Ísland  
 Sími: 599-3077 / 599-3577  
 Kl. 460421-0470. nne@nne.is www.nne.is

**TINNUSKARÐ 2**  
 221 HAFNARFJÖRÐUR

SÉRUPPDRÆTTIR - PÍPULAGNIR  
 GRUNNLAGNIR - GRUNNMÝND SÖKKLAR

Hönnun:	SJ	Verkúmer:	24018
Teiknað:	SJ	Mælikvæði:	1:50
Yfirfarið:	NG	Dagsetning:	20.09.2024
Samþykkt:	Hákon Óm Ómarsson Kl. 300577-3189	Teikn.nr.:	<b>P1-01</b>
Áritun hönnunarstjóra:	Jóhann Einar Jónsson Kl. 090882-3549	Útgáfa:	<b>2</b>
Útgáfa / Dagsetning aðaluppdráttar:			

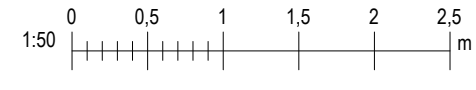


Pict: 030302

Skrá: 20.9.2024.09.30.18

Útg.	Dags.	Lýsing	Nafn
1	14.06.2024	FRUMÚTGÁFA	HÓO
2	20.09.2024	ÚTGÁFA 2	HÓO

SKÝRINGAR - FRÁRENSLI:  
 ————— SKÓLPLÖGN  
 - - - - - REGNWATNSLÖGN

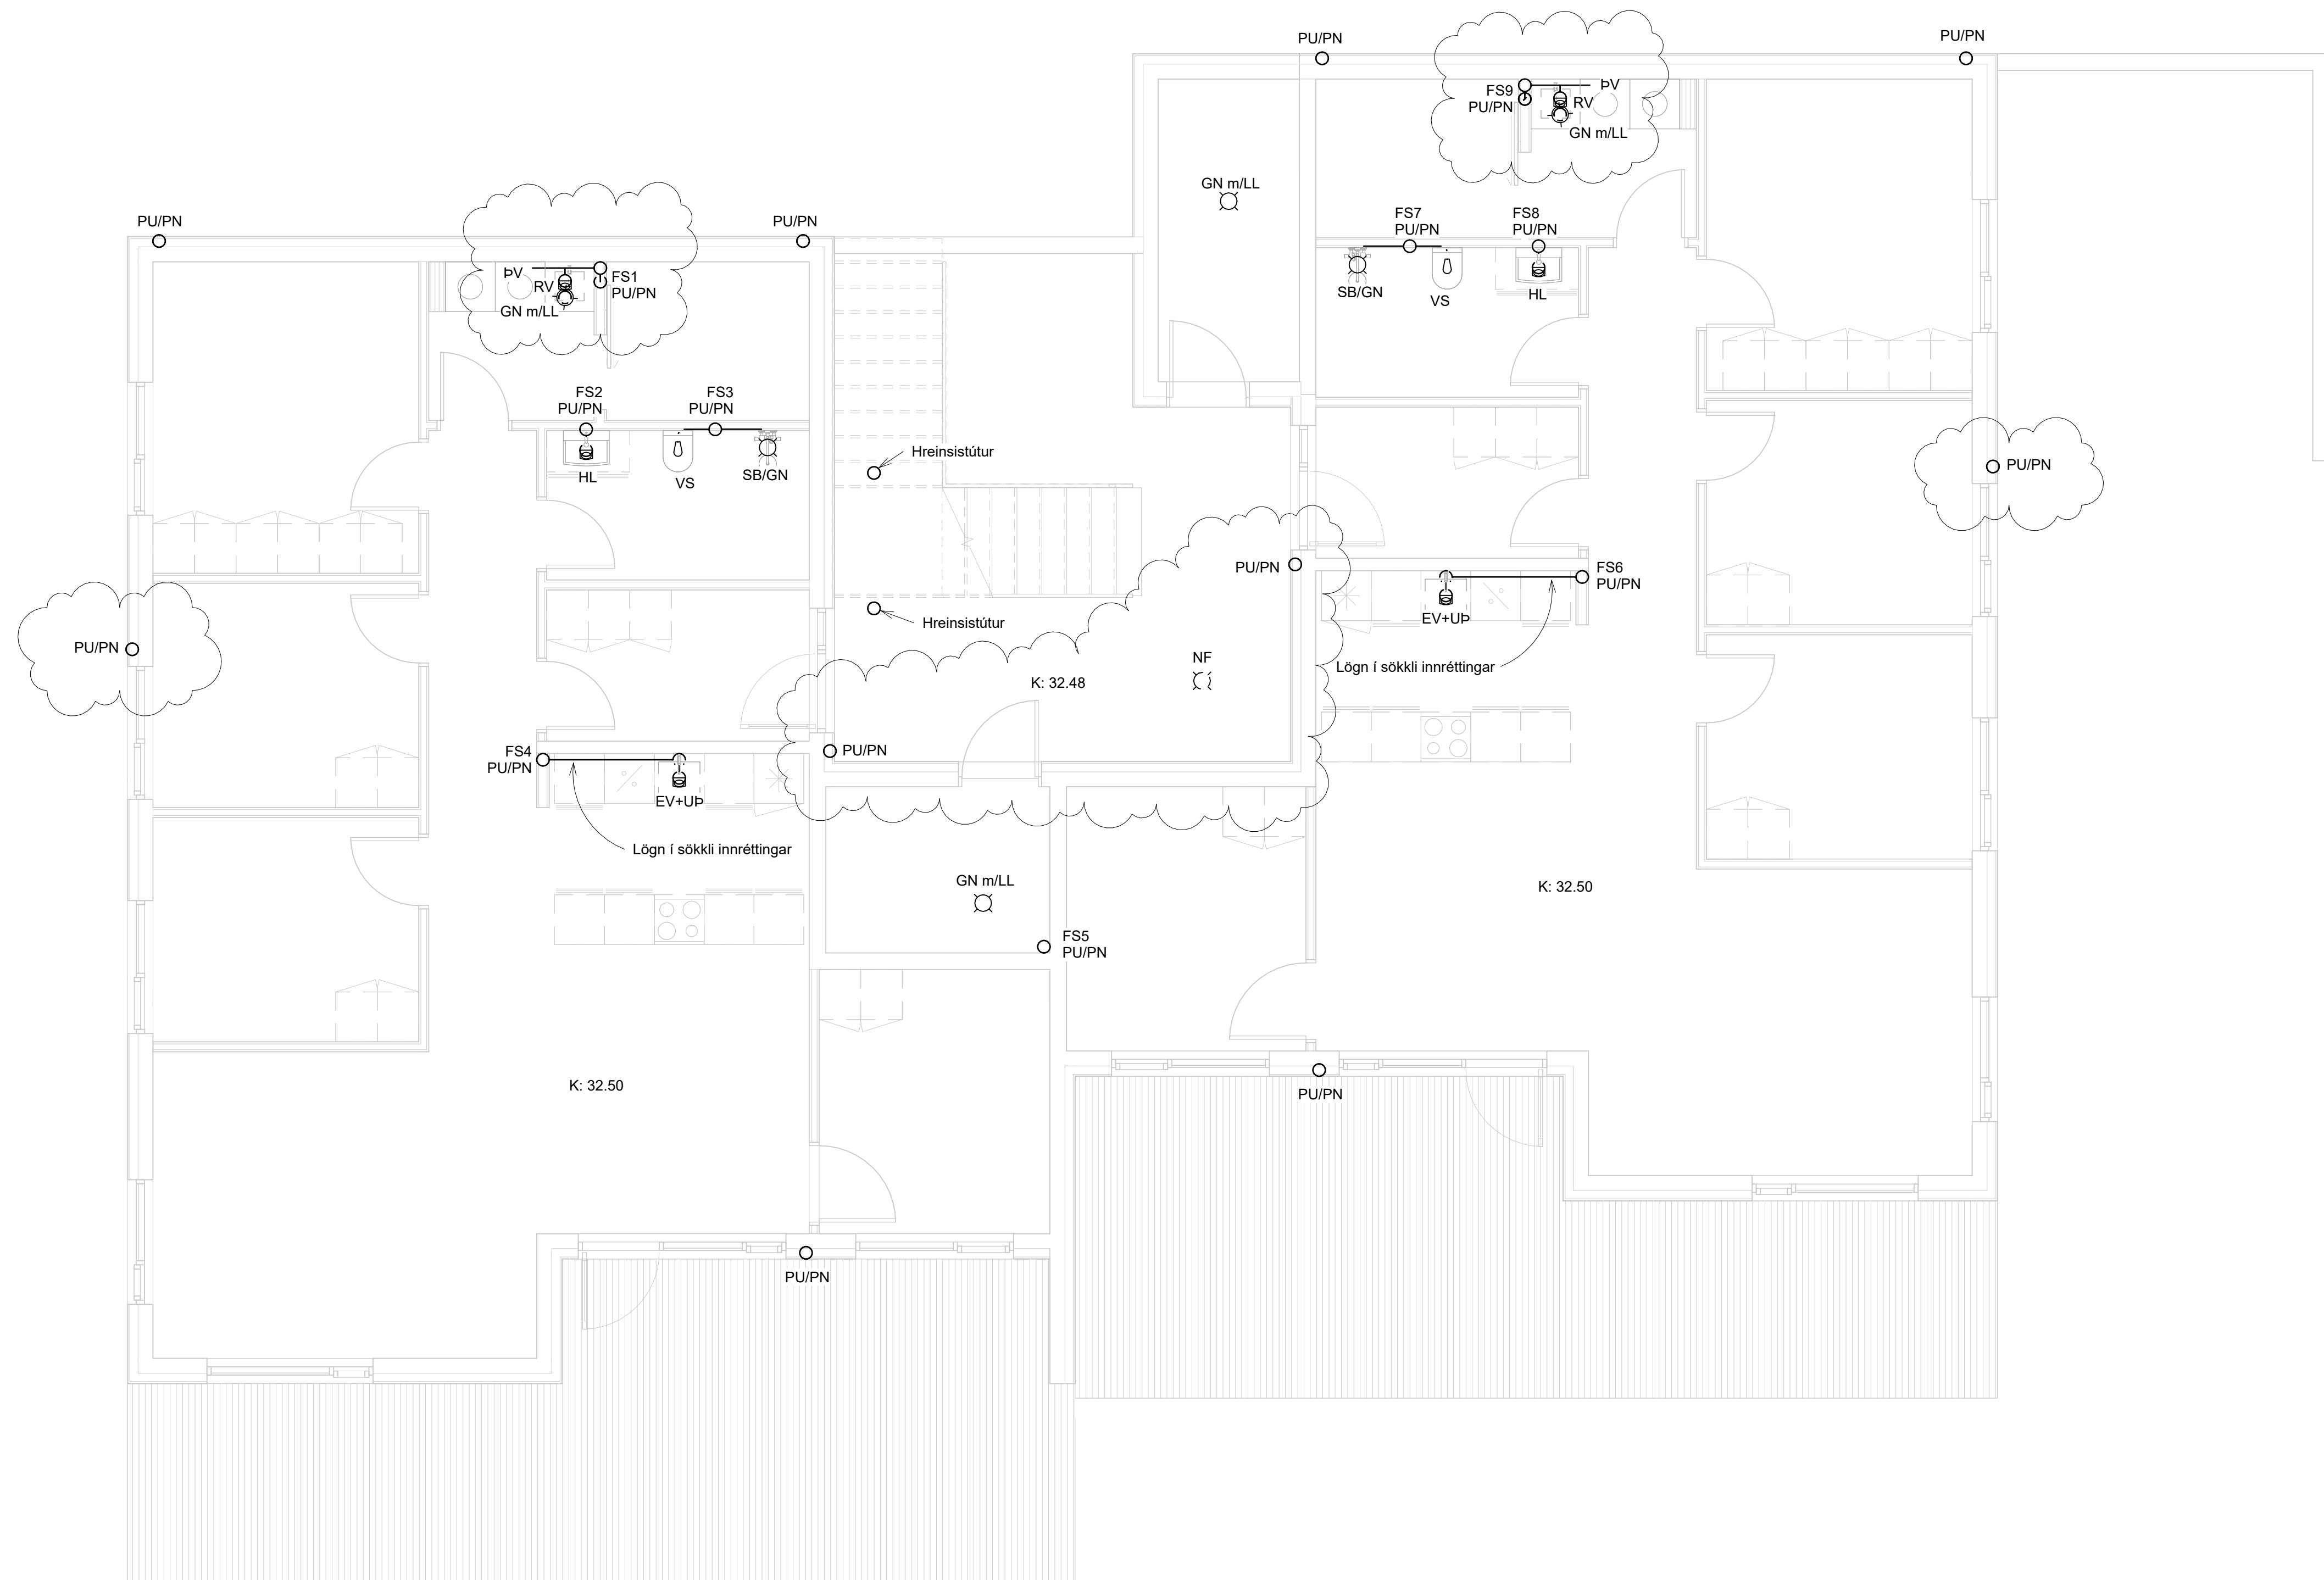

**1.hæð - Frárennsli**



**NNE VERKFRÆÐISTOFA**  
 NNE VERKFRÆÐISTOFA ehf  
 Háðamín 6 - 201 Kópavogur Ísland  
 Sími: 599-3077 / 599-3577  
 Kl. 460421-6470. nne@nne.is www.nne.is

**TINNUSKARD 2**  
 221 HAFNARFJÖRÐUR  
 SÉRUPPDRAEFTIR - PÍPULAGNIR  
 FRÁRENSLI - GRUNNMYND 1.HÆÐ



Hönnun:	SJ	Verknúmer:	24018
Teiknaði:	SJ	Mælikvarði:	1:50
Yfirfariði:	NG	Dagsetning:	20.09.2024
Samþykkt:	Hákon Óm Ómarsson Kl. 300577-3189	Teikn.nr.:	<b>P1-11</b>
Áritun hönnunarstjóra:	Jóhann Einar Jónsson Kl. 090882-3549	Útgáfa:	<b>2</b>
Útgáfa / Dagsetning aðaluppdráttar:			


Save: 20.9.2024.09:38:19  
 Pict: 1024023

Copyright © NNE Verkefnastofa ehf. - Hönnuður áskur sér allan rétt á takengum - Fjöldu er hald skilgreinu samþykkt

Útg.	Dags.	Lýsing	Nafn
1	14.06.2024	FRUMÚTGÁFA	HÓO
2	20.09.2024	ÚTGÁFA 2	HÓO

SKÝRINGAR - FRÁRENNSLI:

-  SKÓLPLOGN
-  REGNVATNSLOGN

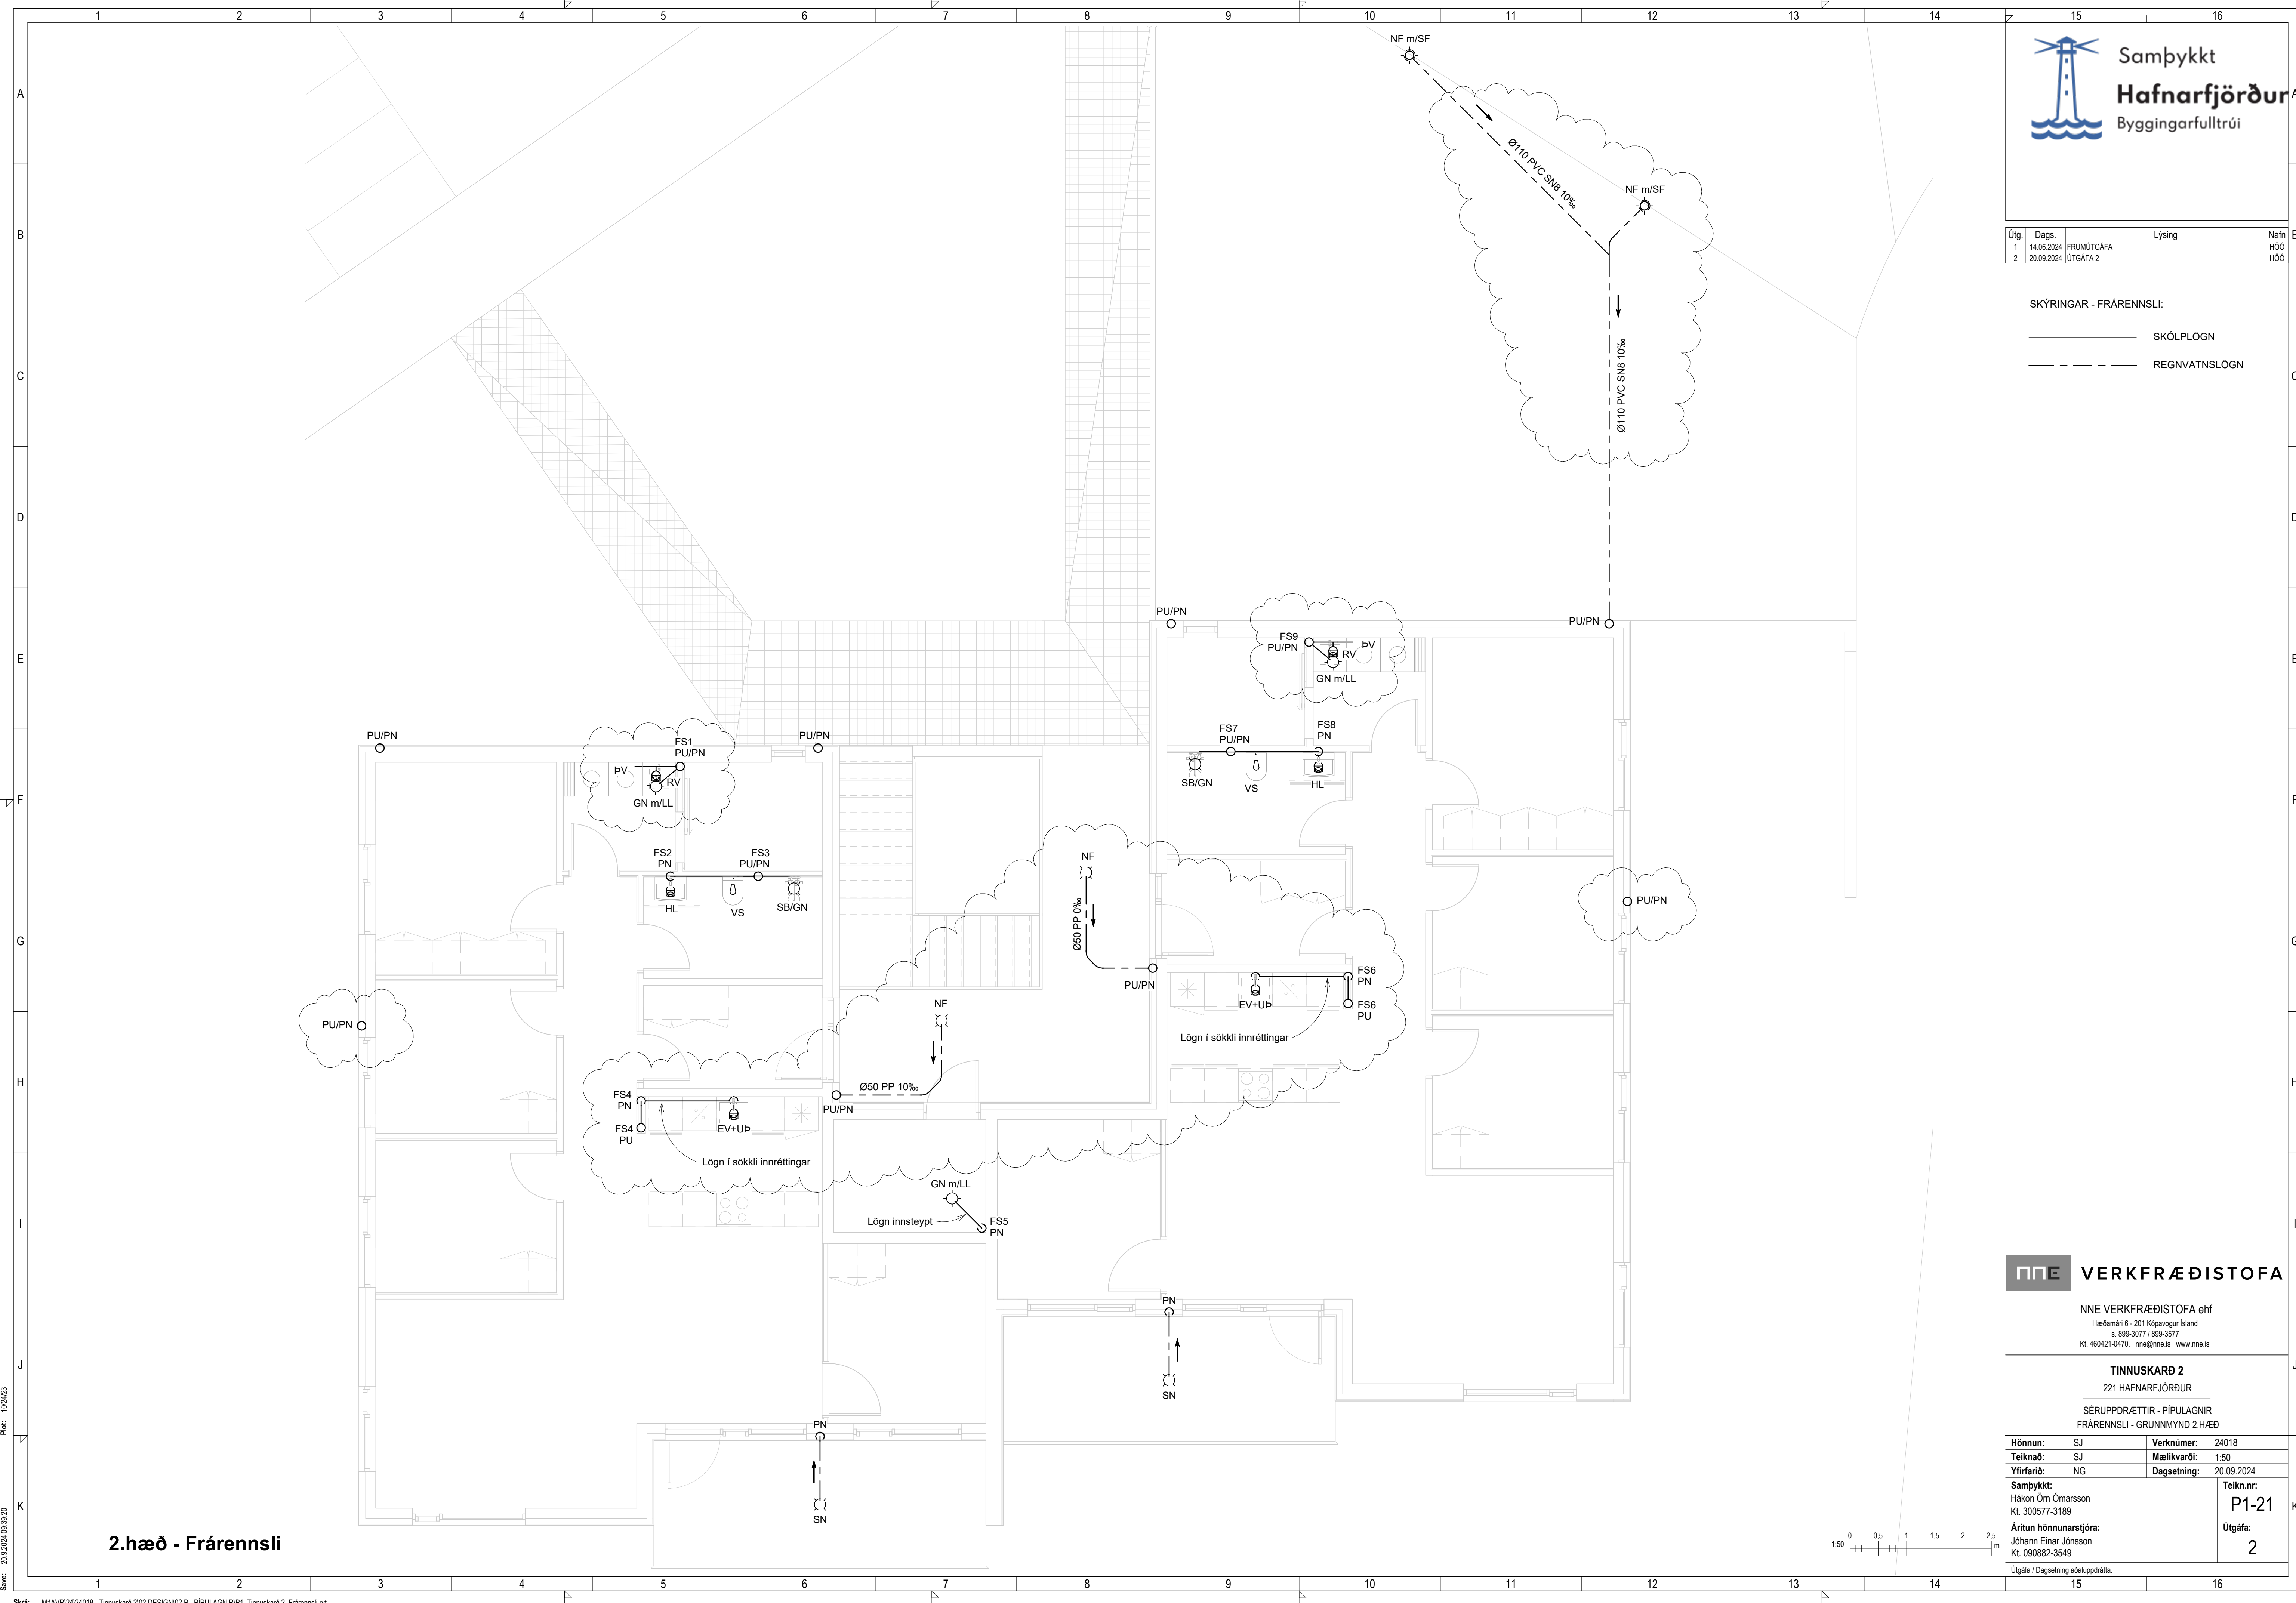

2.hæð - Frárennsli

**NNE VERKFRÆÐISTOFA**

NNE VERKFRÆÐISTOFA ehf  
 Háðamín 6 - 201 Kópavogur Ísland  
 Sími: 599-3077 / 599-3577  
 Kl. 460421-6470. nne@nne.is www.nne.is

**TINNUSKARÐ 2**  
 221 HAFNARFJÖRÐUR

SÉRUPPRÆTTIR - PÍPULAGNIR  
 FRÁRENNSLI - GRUNNMYND 2.HÆÐ

Hönnun:	SJ	Verknúmer:	24018
Teiknaði:	SJ	Mælikvarði:	1:50
Yfirfariði:	NG	Dagsetning:	20.09.2024
Samþykkt:	Hákon Óm Ómarsson Kl. 300577-3189	Teikn.nr.:	<b>P1-21</b>
Áritun hönnunarstjóra:	Jóhann Einar Jónsson Kl. 090882-3549	Útgáfa:	<b>2</b>
Útgáfa / Dagsetning aðaluppdráttar:			




Samþykkt  
**Hafnarfjörður**  
Byggingarfulltrúi

Útg.	Dags.	Lýsing	Nafn
1	14.06.2024	FRUMÚTGÁFA	HÓO
2	20.09.2024	ÚTGÁFA 2	HÓO

SKÝRINGAR - FRÁRENNSLI:

- SKÓLPLOGN
- REGNVATNSLOGN

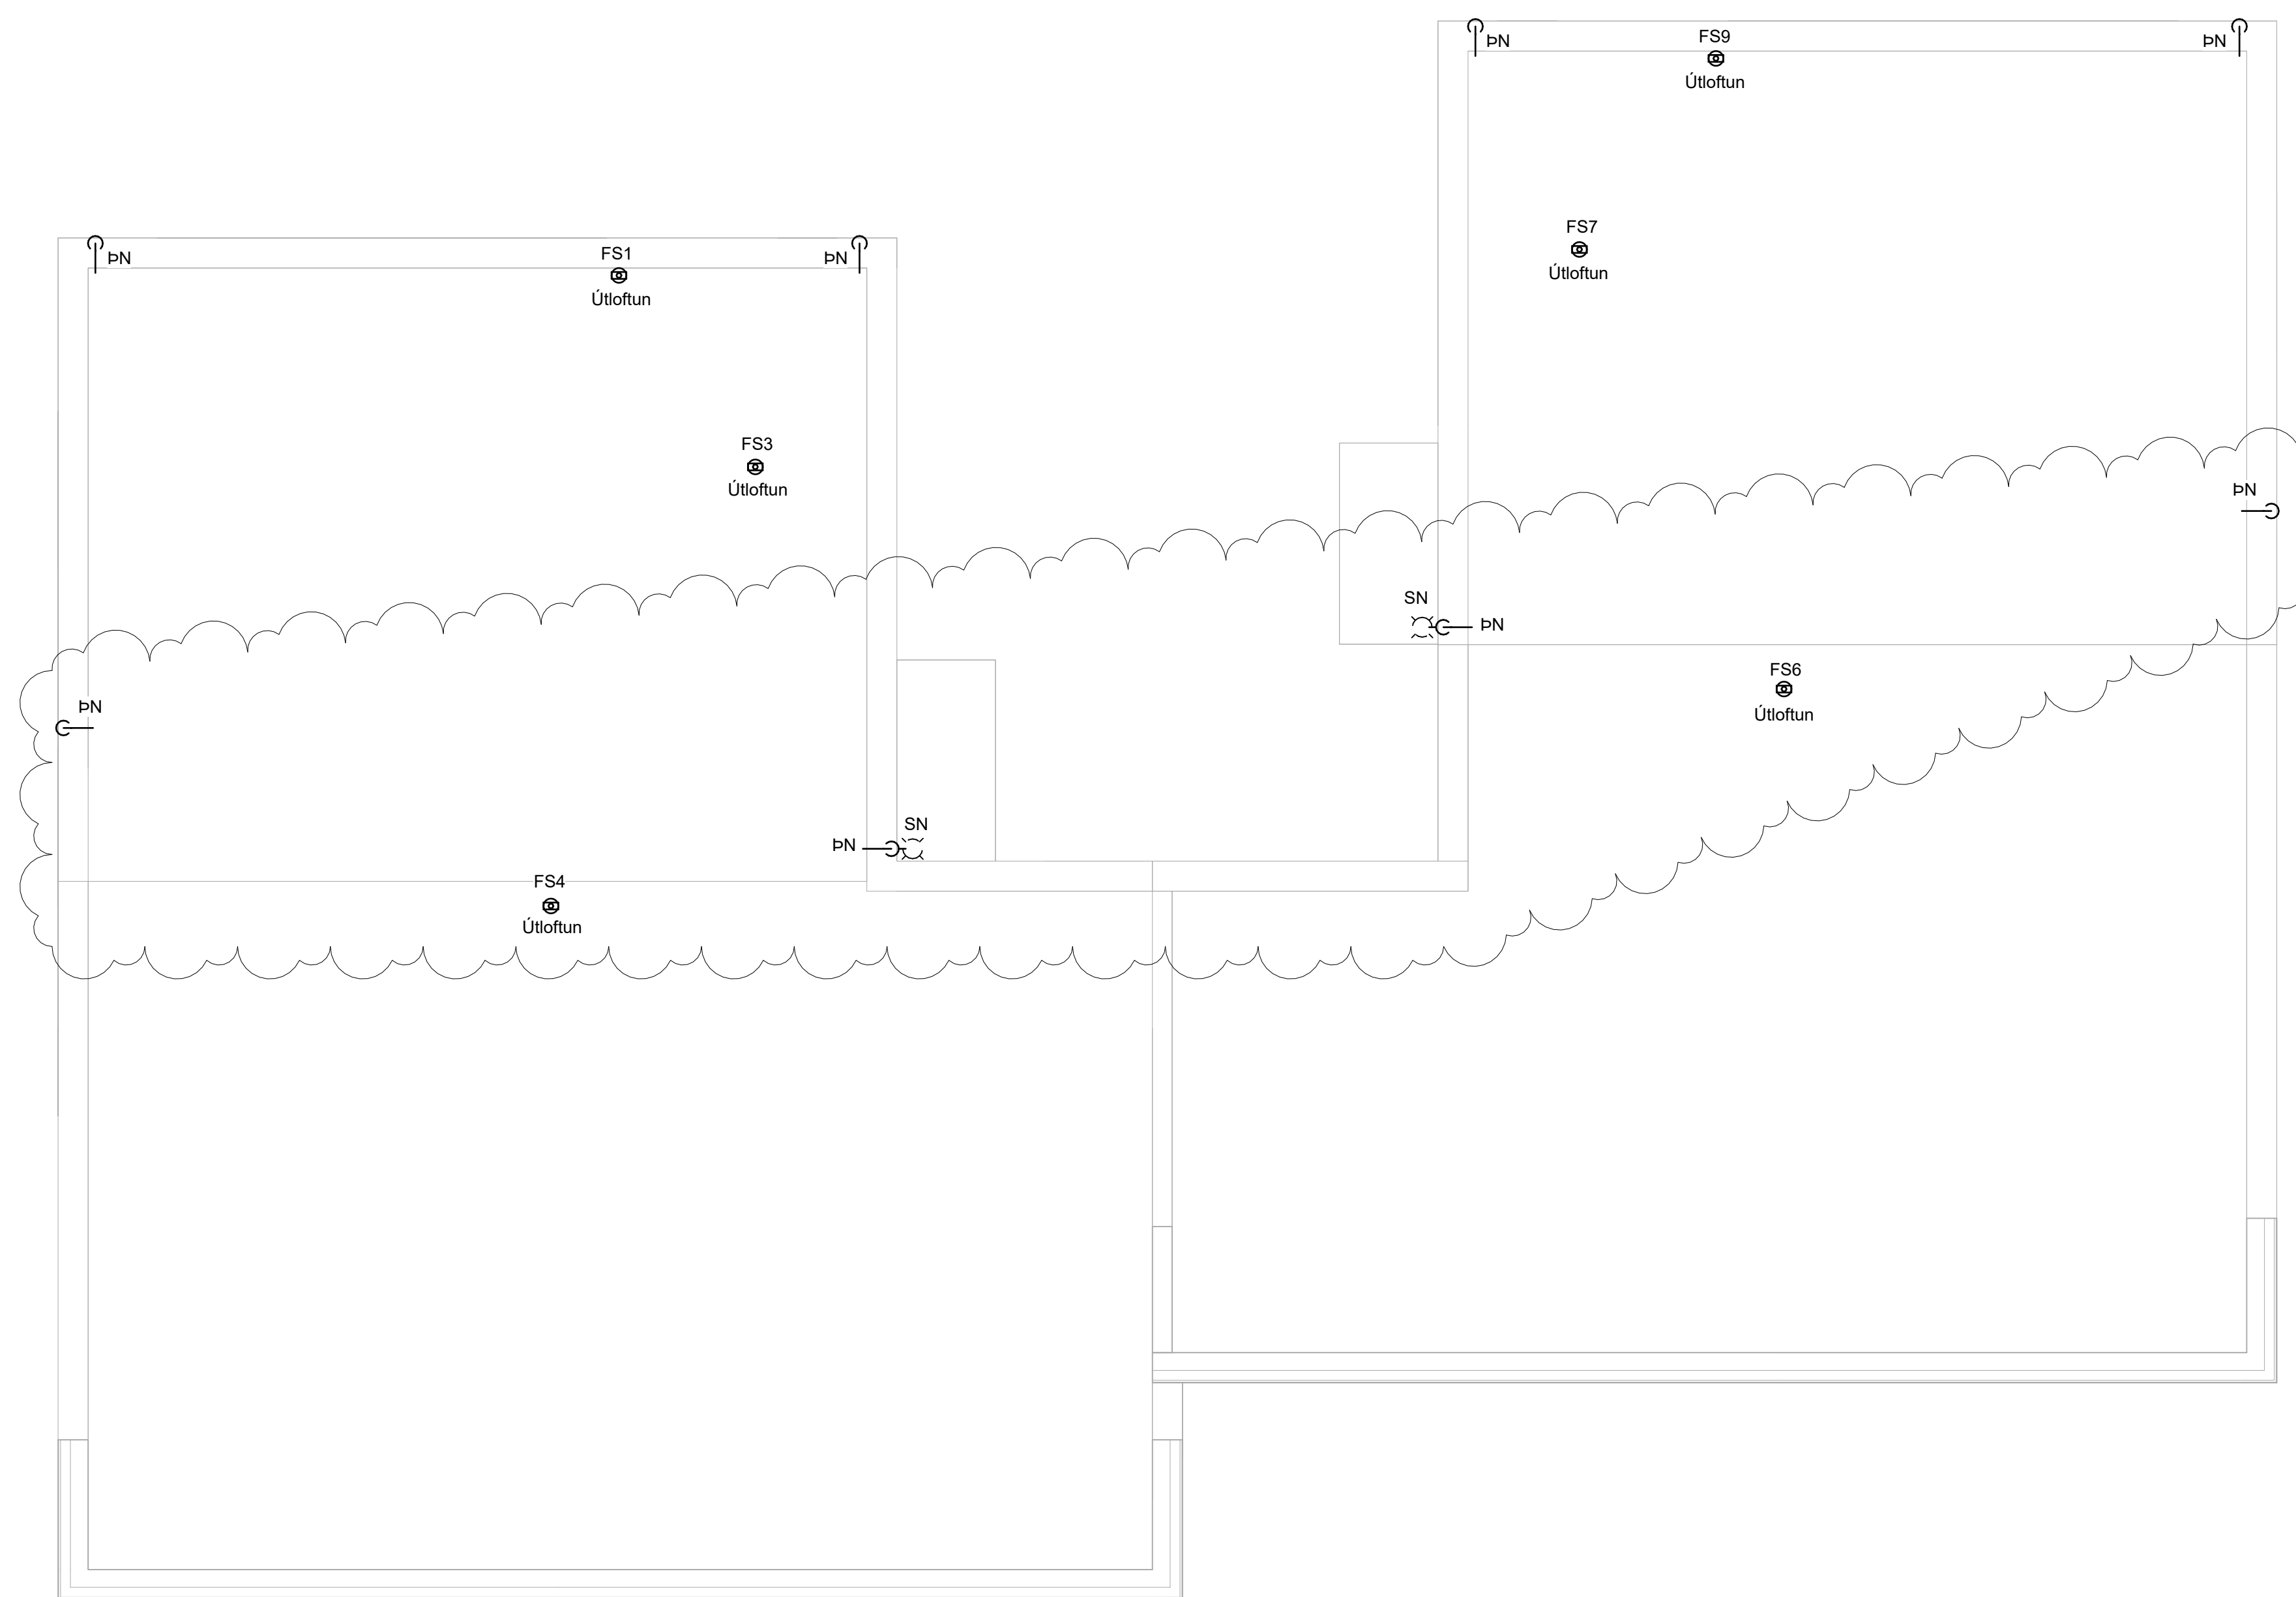

**Þak - Frárennsli**

**NNE VERKFRÆÐISTOFA**

NNE VERKFRÆÐISTOFA ehf  
Hæðamín 6 - 201 Kópavogur Ísland  
Sími: 599-3077 / 599-3577  
Kl. 460421-0470. nne@nne.is www.nne.is

**TINNUSKARÐ 2**  
221 HAFNARFJÖRÐUR

SÉRUPPDRAEFTIR - PÍPULAGNIR  
FRÁRENNSLI - GRUNNMYND ÞAK

Hönnun:	SJ	Verknúmer:	24018
Teiknaði:	SJ	Mælikvæði:	1:50
Yfirfariði:	NG	Dagsetning:	20.09.2024
Samþykkt:	Hákon Óm Ómarsson Kl. 300577-3189	Teikn.nr.:	<b>P1-31</b>
Áritun hönnunarstjóra:	Jóhann Einar Jónsson Kl. 090882-3549	Útgáfa:	<b>2</b>
Útgáfa / Dagsetning aðaluppdráttar:			



Þek: 1024023


Save: 20.9.2024 09:39:20

Skrá: M:\AVR\24\24018 - Tinnskarð 202 DESIGN02 P - PÍPULAGNIR\P1\_Tinnskarð 2\_Frárennsli.rvt


Copyright © NNE Verkefnastofa ehf. - Hönnuður áskur sér allan rétt á takengum - Fjöldur er það skilgreinu samþykkt




Útg.	Dags.	Lýsing	Nafn
1	14.06.2024	FRUMÚTGÁFA	HÓO
2	20.09.2024	ÚTGÁFA 2	HÓO

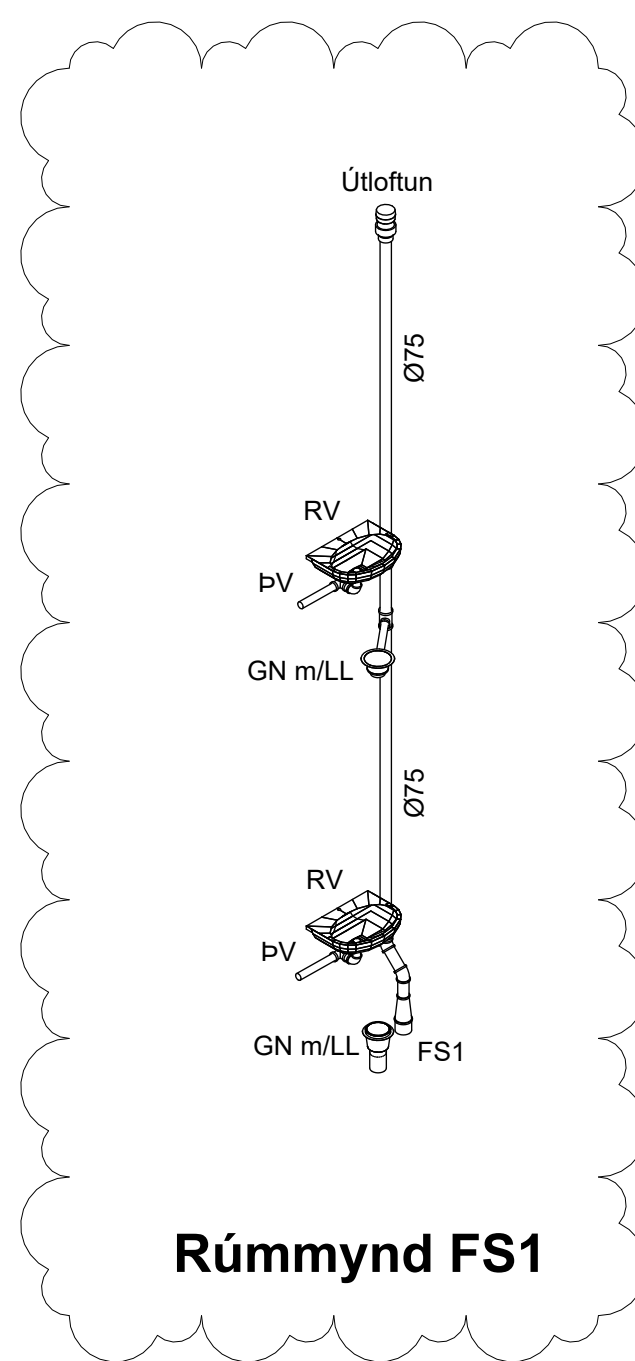


Rúmmynd FS1

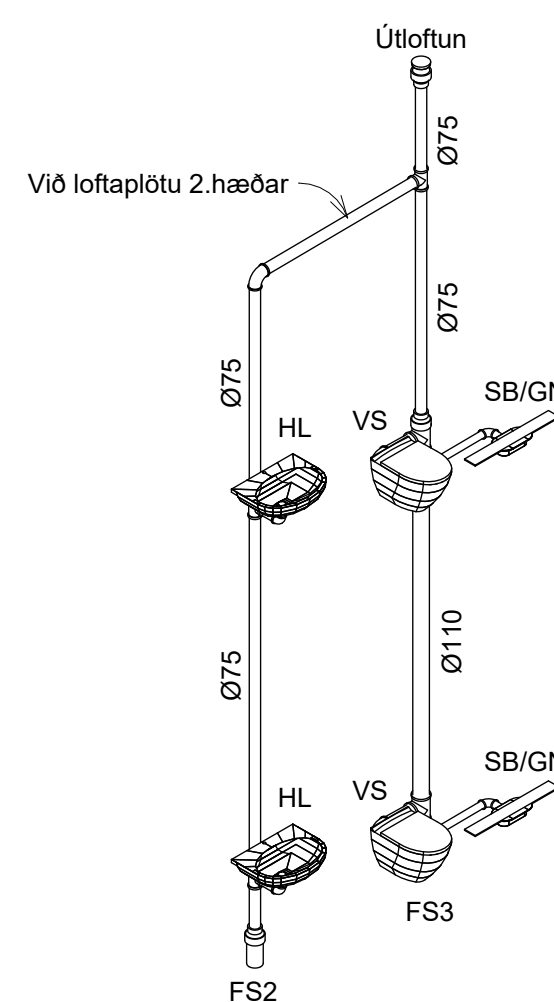


Rúmmynd FS2 / FS3

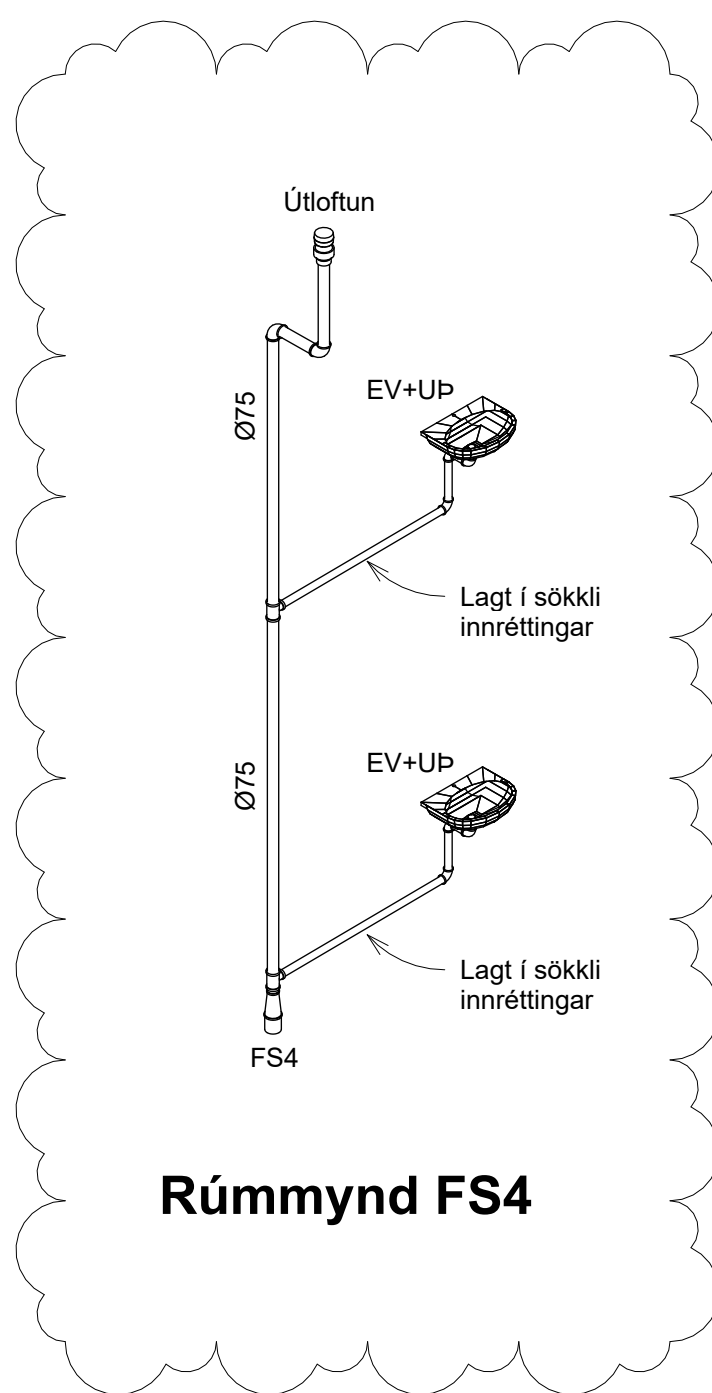


Rúmmynd FS4

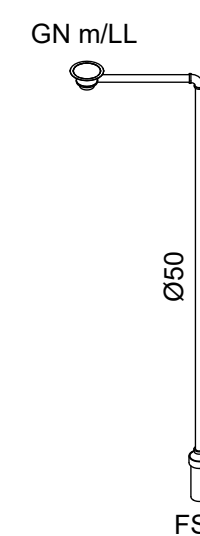


Rúmmynd FS5

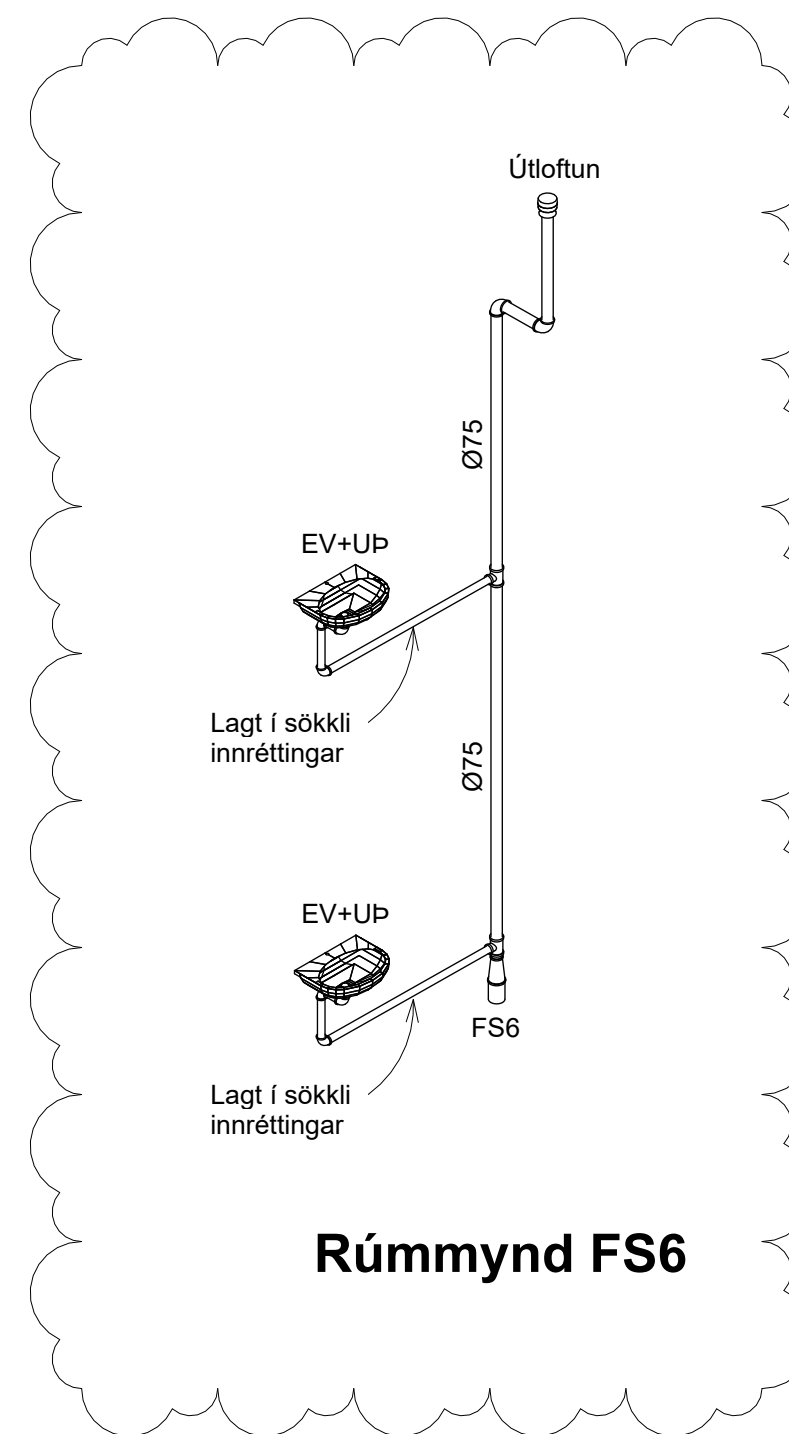

Rúmmynd FS6

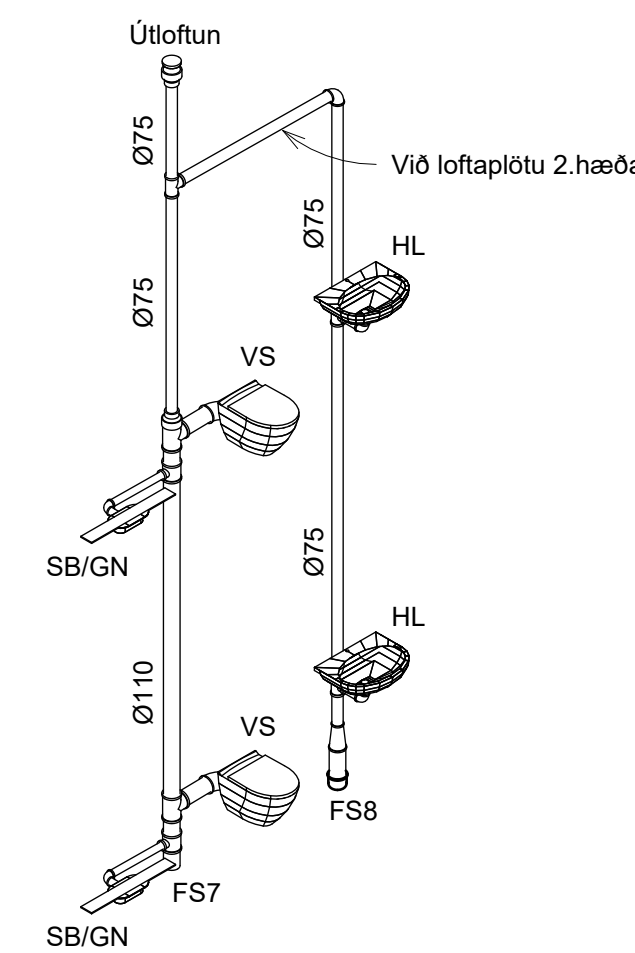

Rúmmynd FS7 / FS8

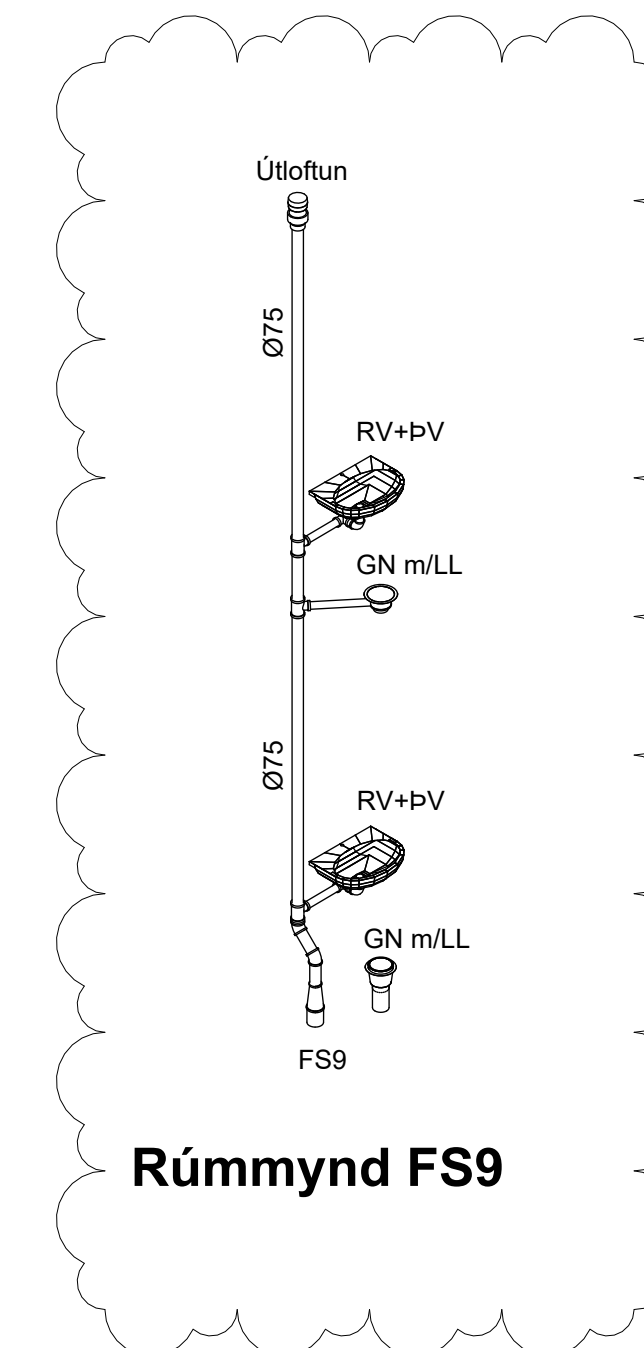

Rúmmynd FS9

**VERKFRÆÐISTOFA**

NNE VERKFRÆÐISTOFA ehf  
Hæðamín 6 - 201 Kópavogur Ísland  
Sí 999-3077 / 999-3577  
Kl. 460421-6470. nne@nne.is www.nne.is

**TINNUSKARÐ 2**

221 HAFNARFJÖRÐUR

SÉRUPPDÆTTIR - PÍPULAGNIR  
FRÆRENNSLI - RÚMMYNDIR

Hönnun:	SJ	Verknúmer:	24018
Teiknað:	SJ	Mælikvarði:	1:50
Yfirfarið:	NG	Dagsetning:	20.09.2024
Samþykkt:	Hákon Óm Ómarsson Kl. 300577-3189	Teikn.nr.:	<b>P1-101</b>
Áritun hönnunarstjóra:	Jóhann Einar Jónsson Kl. 090882-3549	Útgáfa:	<b>2</b>
Útgáfa / Dagsetning aðaluppdráttar:			

