

1.hæð - Frárennsli

Útg.	Dags.	Lýsing	Nafn
1	14.06.2024	FRUMÚTGÁFA	HÓO
2	20.09.2024	ÚTGÁFA 2	HÓO

SKÝRINGAR - FRÁRENNSLI:

SKÓLPLOGN

REGNVATNSLOGN

NNE

VERKFRÆÐISTOFA

Hönnun: SJ

Teiknað: SJ

Yfirfarið: NG

Samþykkt: Hákon Örn Ómarsson
Kt. 300577-3189

Áritun hönnunarstjóra: Jóhann Einar Jónsson
Kt. 090882-3549

Útgáfa / Dagsetning aðaluppdráttar:

Verknúmer: 24018

Mælikvarði: 1:50

Dagsetning: 20.09.2024

Teikn.nr: P1-11


Útgáfa: 2

Print: 10/24/23

Save: 20.9.2024 09:39:19

Skrá: M:\AVR\24\24018 - Tinnuskarð 202 DESIGN\02 P - PÍPULAGNIR\P1_Tinnuskarð 2_Frárennsli.rvt

Copyright © NNE Verkefnaðistofa ehf. - Hönnuður áskilur sér allan rétt á teikningum - Fjöldun er háð skýrlegu samþykki

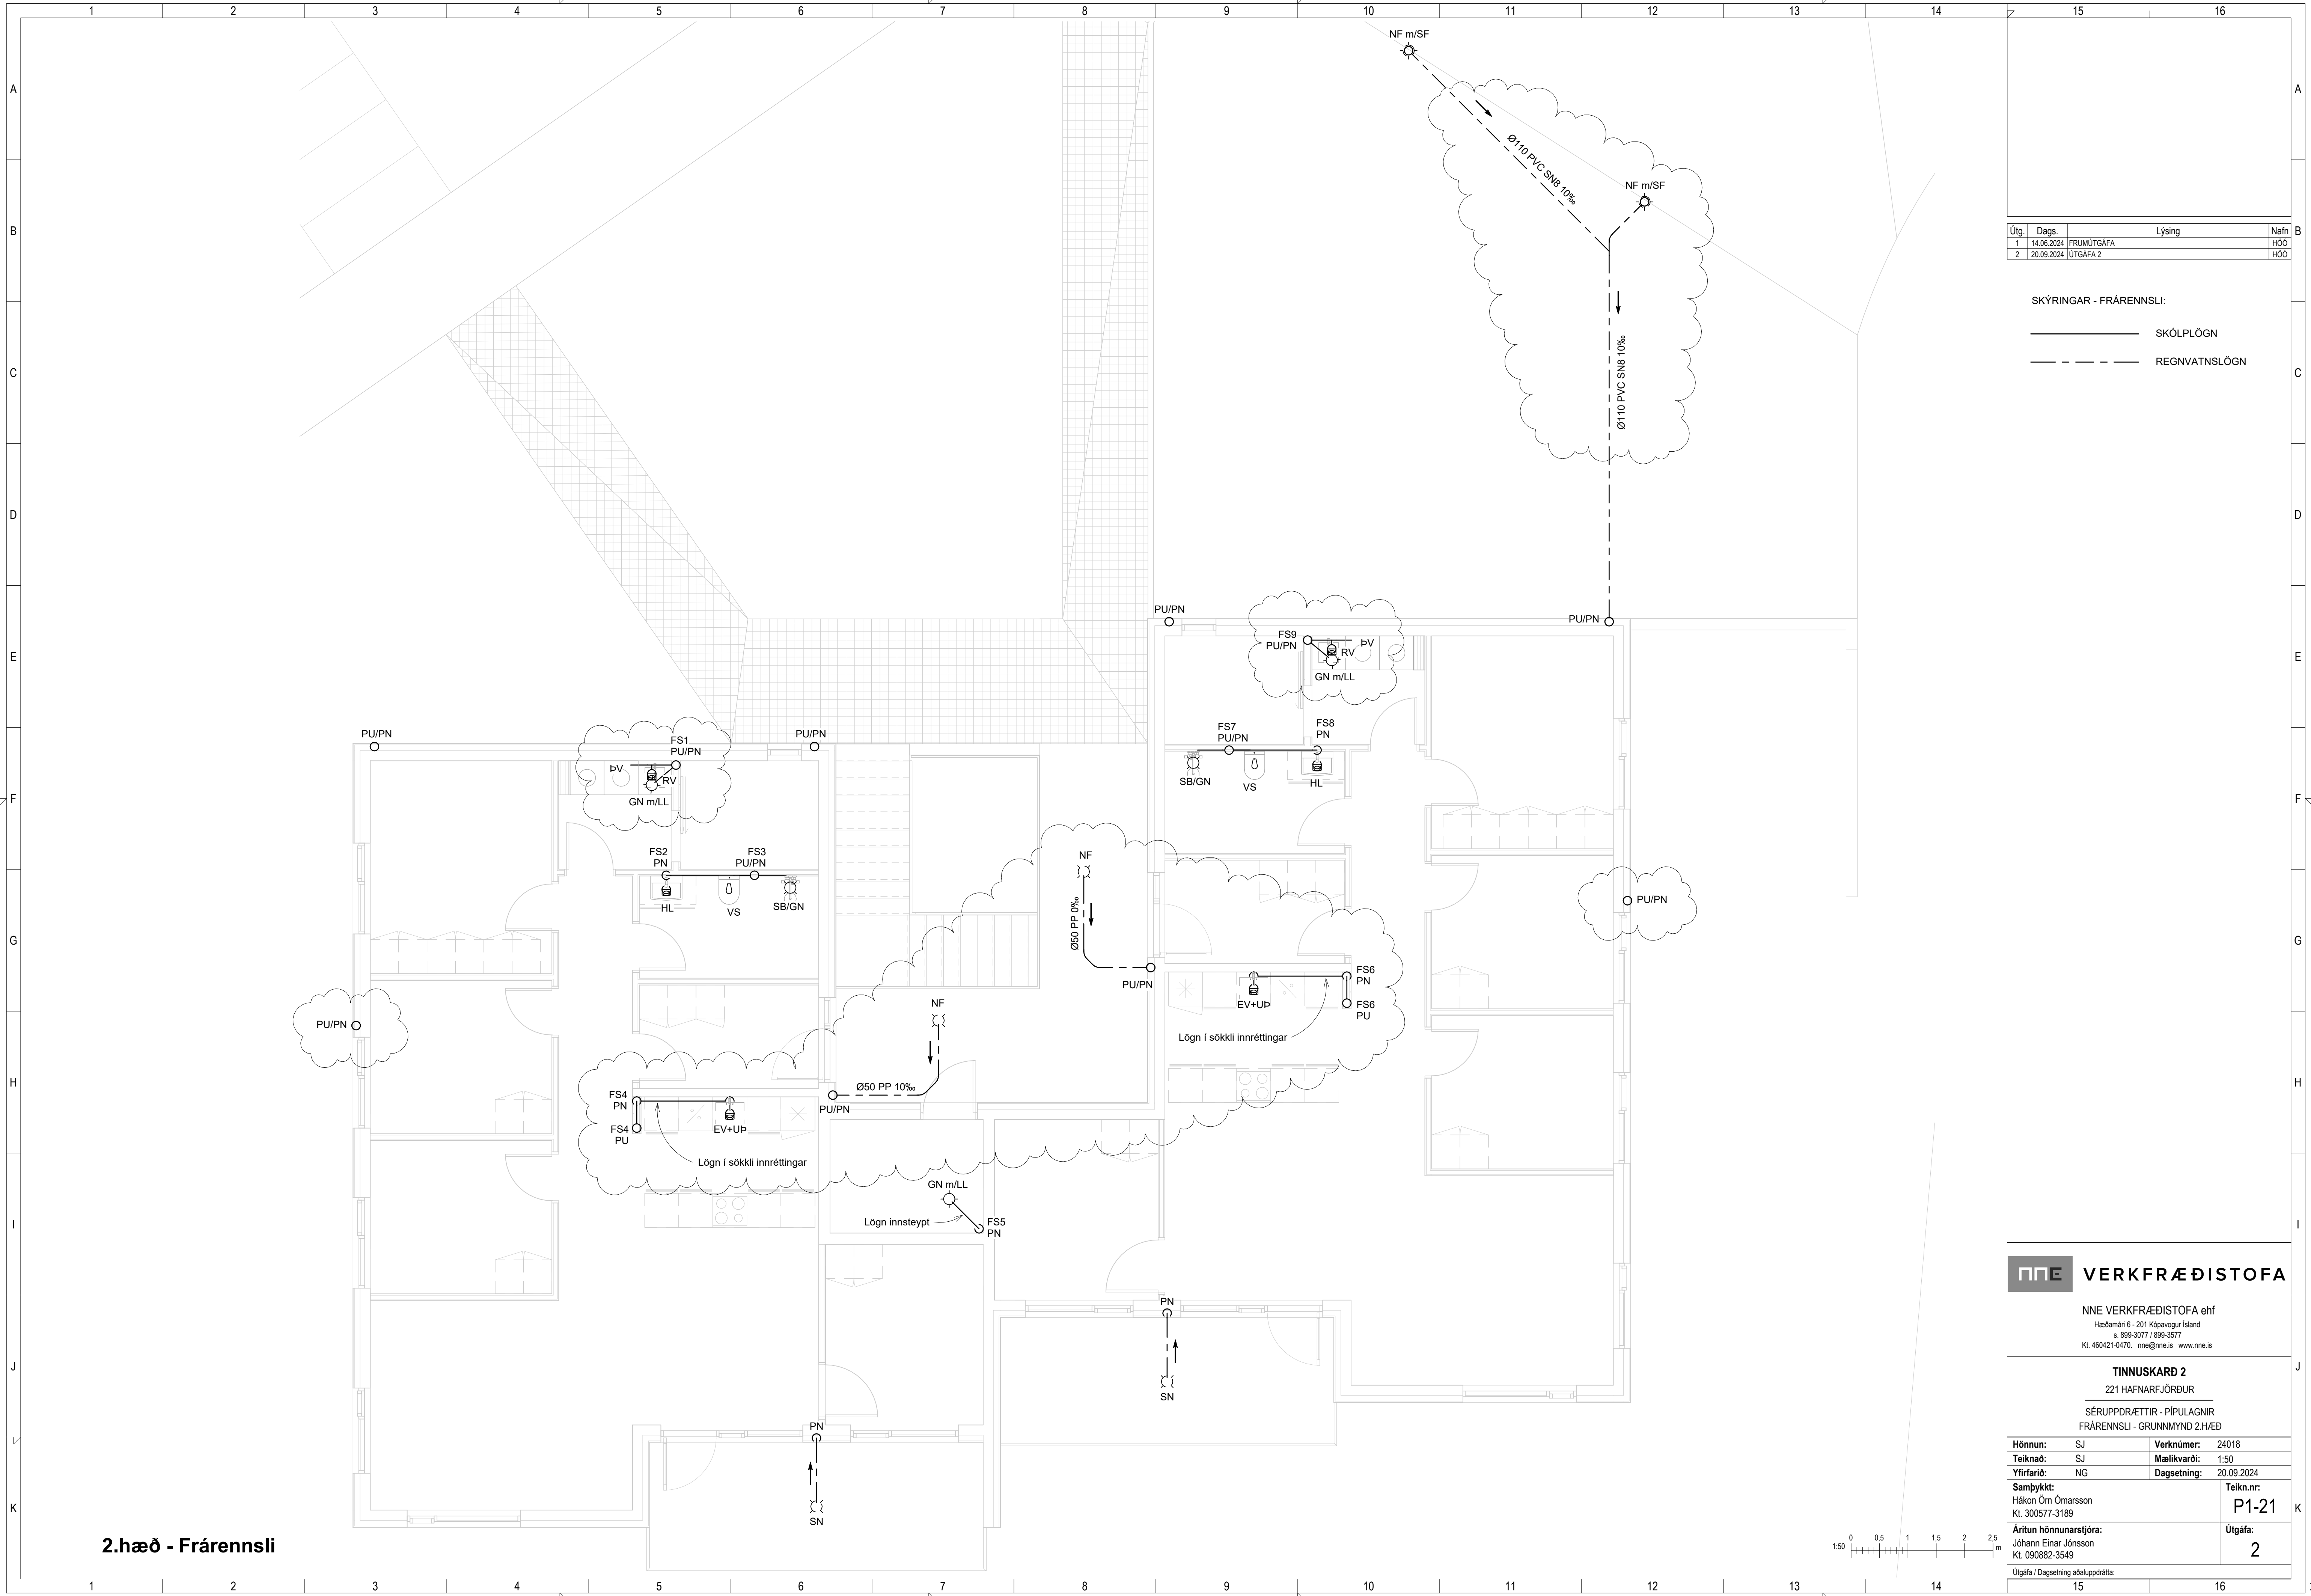

Útg.	Dags.	Lýsing	Nafn
1	14.06.2024	FRUMÚTGÁFA	HÓO
2	20.09.2024	ÚTGÁFA 2	HÓO

SKÝRINGAR - FRÁRENNSLI:

- SKÓLPLOGN
- REGNVATNSLOGN

VERKFRÆÐISTOFA

Hönnun: SJ

Teiknað: SJ

Yfirfarið: NG

Samþykkt: Hákon Örn Ómarsson
Kt. 300577-3189

Áritun hönnunarstjóra: Jóhann Einar Jónsson
Kt. 090882-3549

Útgáfa / Dagsetning aðaluppdráttar:

Verknúmer: 24018

Mælikvarði: 1:50

Dagsetning: 20.09.2024

Teikn.nr: P1-21

Útgáfa: 2

TINNUSKARÐ 2

221 HAFNARFJÖRÐUR

SÉRUPPRÆTTIR - PÍPULAGNIR

FRÁRENNSLI - GRUNNMYND 2.HÆÐ

Save: 20.9.2024 09:39:20

Plot: 1024/2

Skrá: M:\AVR\24\24018 - Tinnuskarð 202 DESIGN\02 P - PÍPULAGNIR\P1_Tinnuskarð 2_Frárennsli.rvt


Copyright © NNE Verkefnaðstoða ehf. - Hönnuður áskurðir sér allan rétt á teikningum - Fjöldun er háð skýrlegu samþykki

Þekkt: 10/24/23

Saver: 20.9.2024 09:39:20

Skrá: M:\AVR\24\24018 - Tinnuskard 202 DESIGN\02 P - PÍPULAGNIR\P1_Tinnuskard 2_Frärennsli.rvt

Þak - Frärennsli

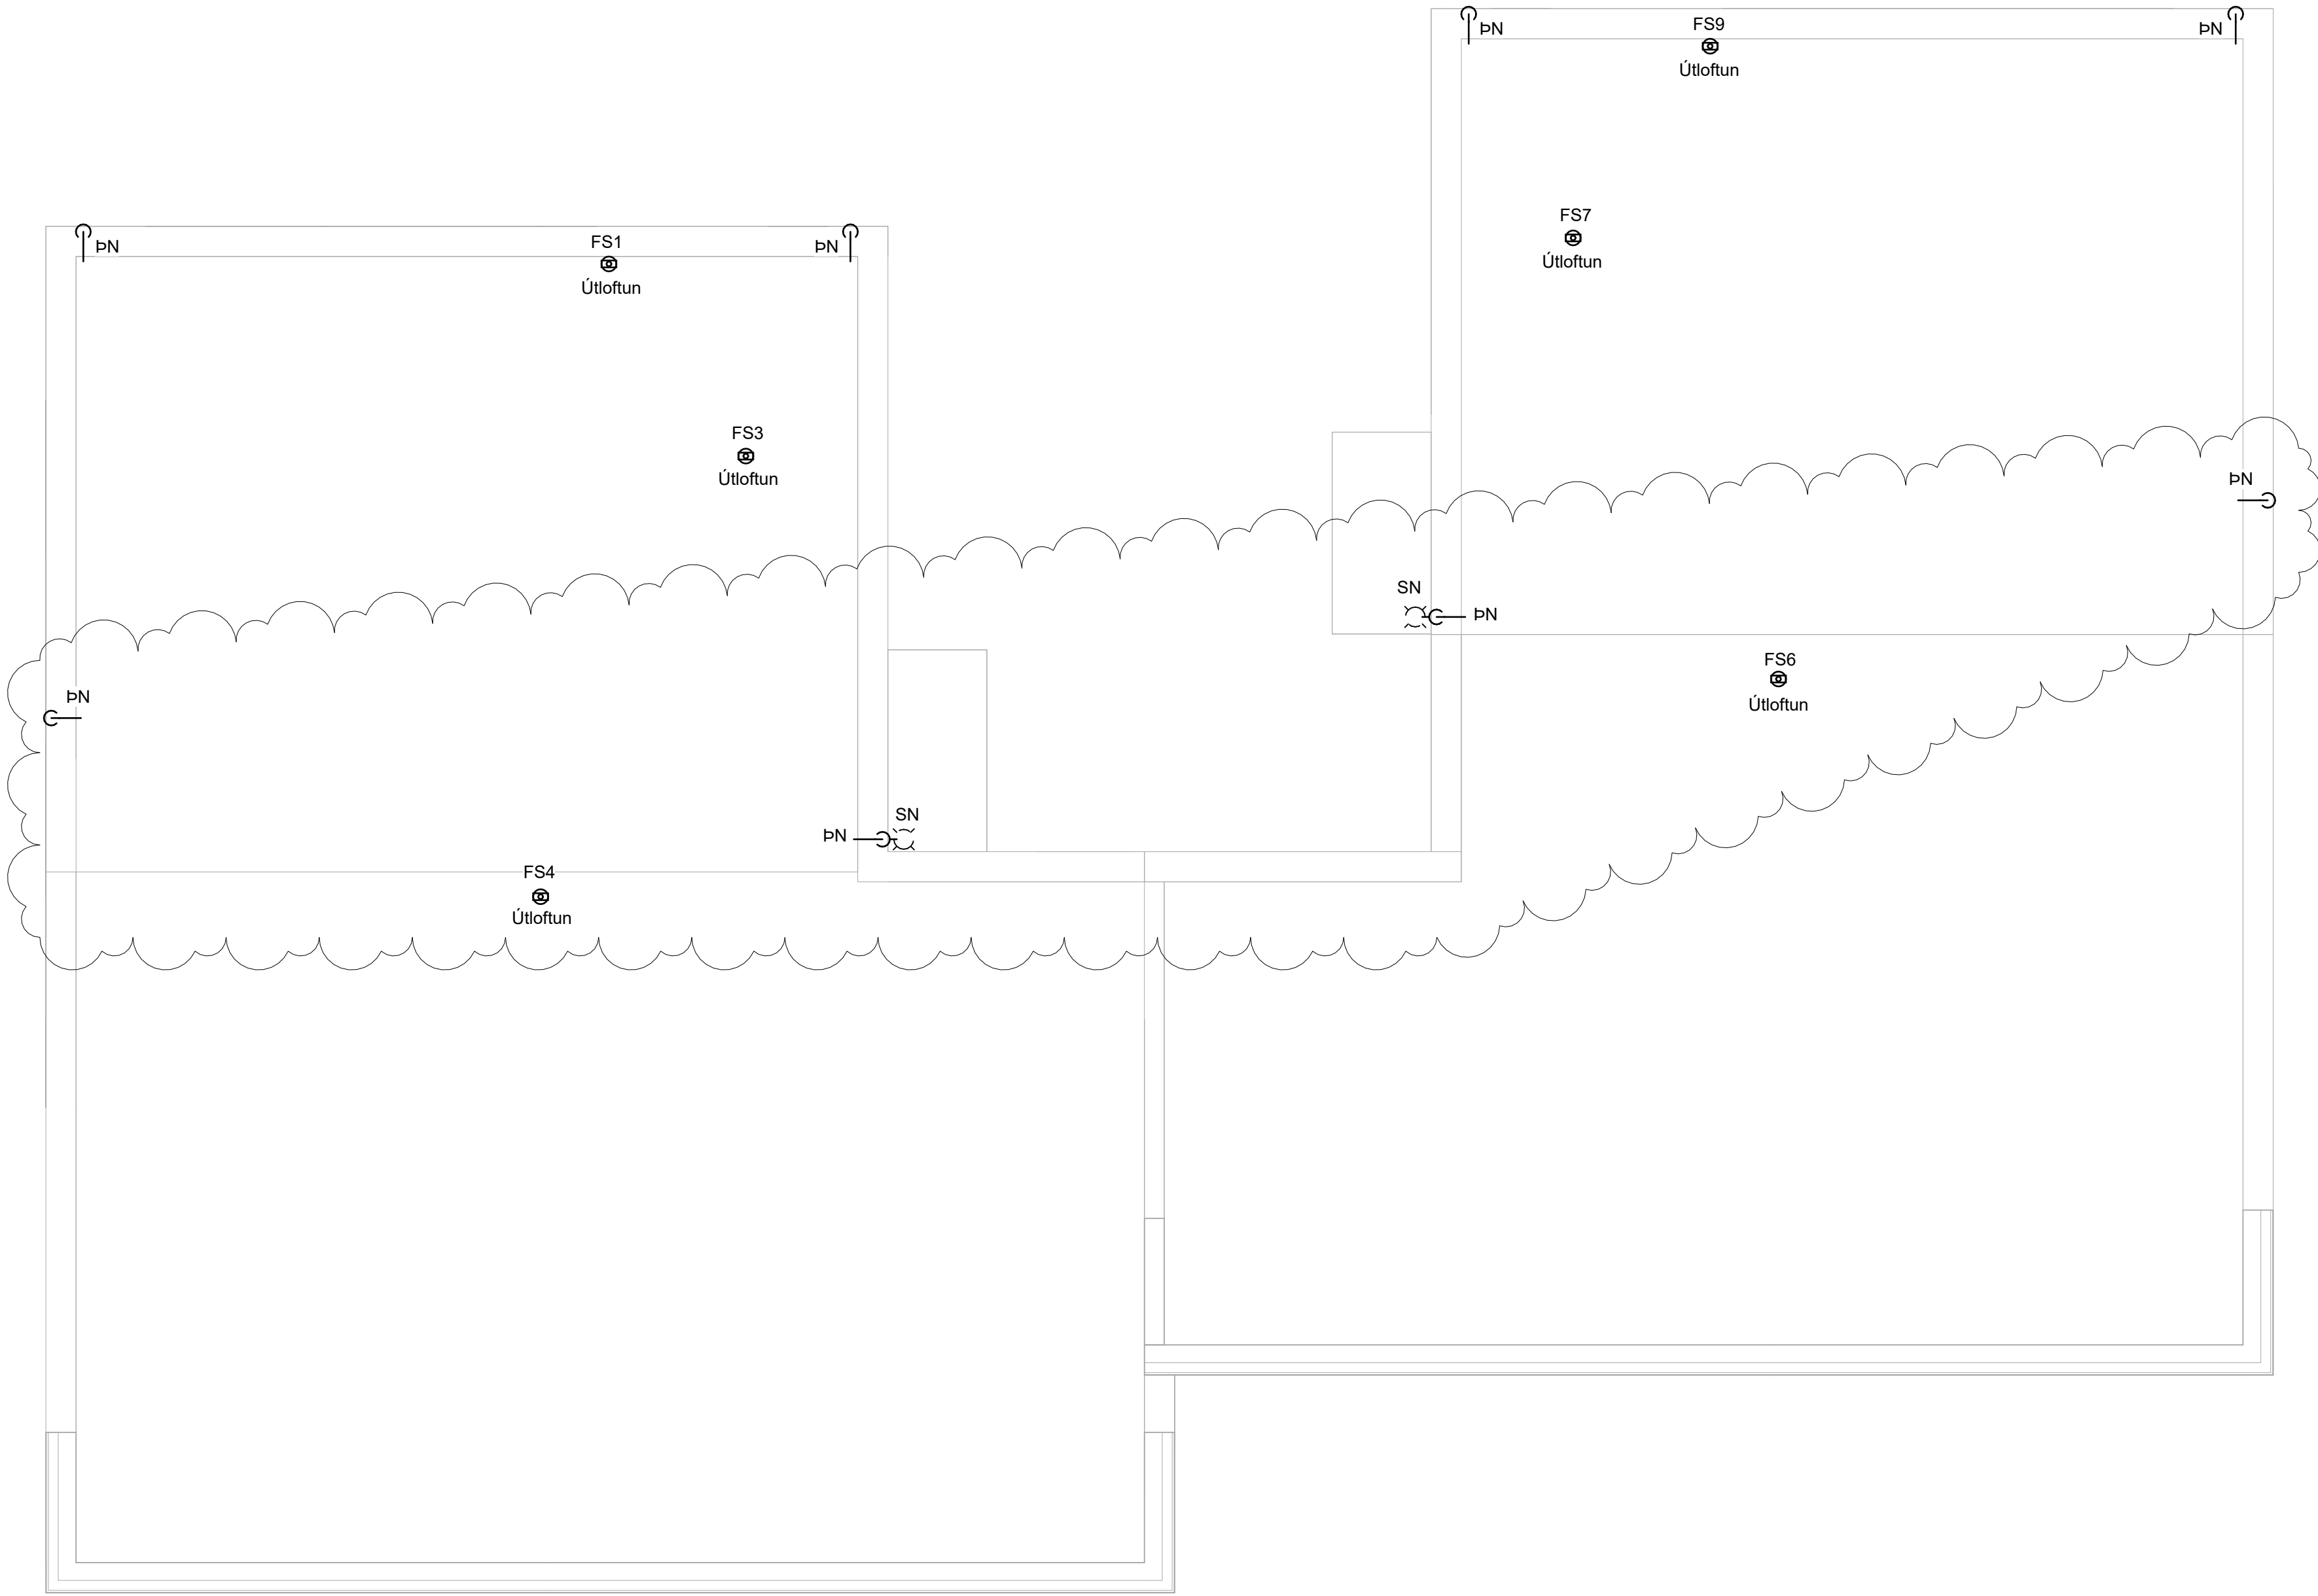

Útg.	Dags.	Lýsing	Nafn
1	14.06.2024	FRUMÚTGÁFA	HÓO
2	20.09.2024	ÚTGÁFA 2	HÓO

SKÝRINGAR - FRÄRENNSLI:

- SKÖLPLOGN
- — — — — REGNVATNSLÖGN


VERKFRÆÐISTOFA

NNE VERKFRÆÐISTOFA ehf
Hæðamán 6 - 201 Kópavogur Ísland
Sí. 899-3077 / 899-3577
Kt. 460421-0470. nne@nne.is www.nne.is


TINNUSKARD 2
221 HAFNARFJÖRÐUR

SÉRUPPDÆTTIR - PÍPULAGNIR
FRÄRENNSLI - GRUNNMYND ÞAK

Hönnun:	SJ	Verknúmer:	24018
Teiknað:	SJ	Mælikvarði:	1:50
Yfirfarið:	NG	Dagsetning:	20.09.2024
Samþykkt: Hákon Örn Ómarsson Kt. 300577-3189		Teikn.nr:	P1-31
Áritun hönnunarstjóra: Jóhann Einar Jónsson Kt. 090882-3549		Útgáfa:	2
Útgáfa / Dagsetning aðaluppdráttar:			

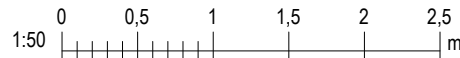

Copyright © NNE Verkfræðistofa ehf. - Hönnuður áskilur sér allan rétt á teikningum - Fjöldun er háð skýrlegu samþykki

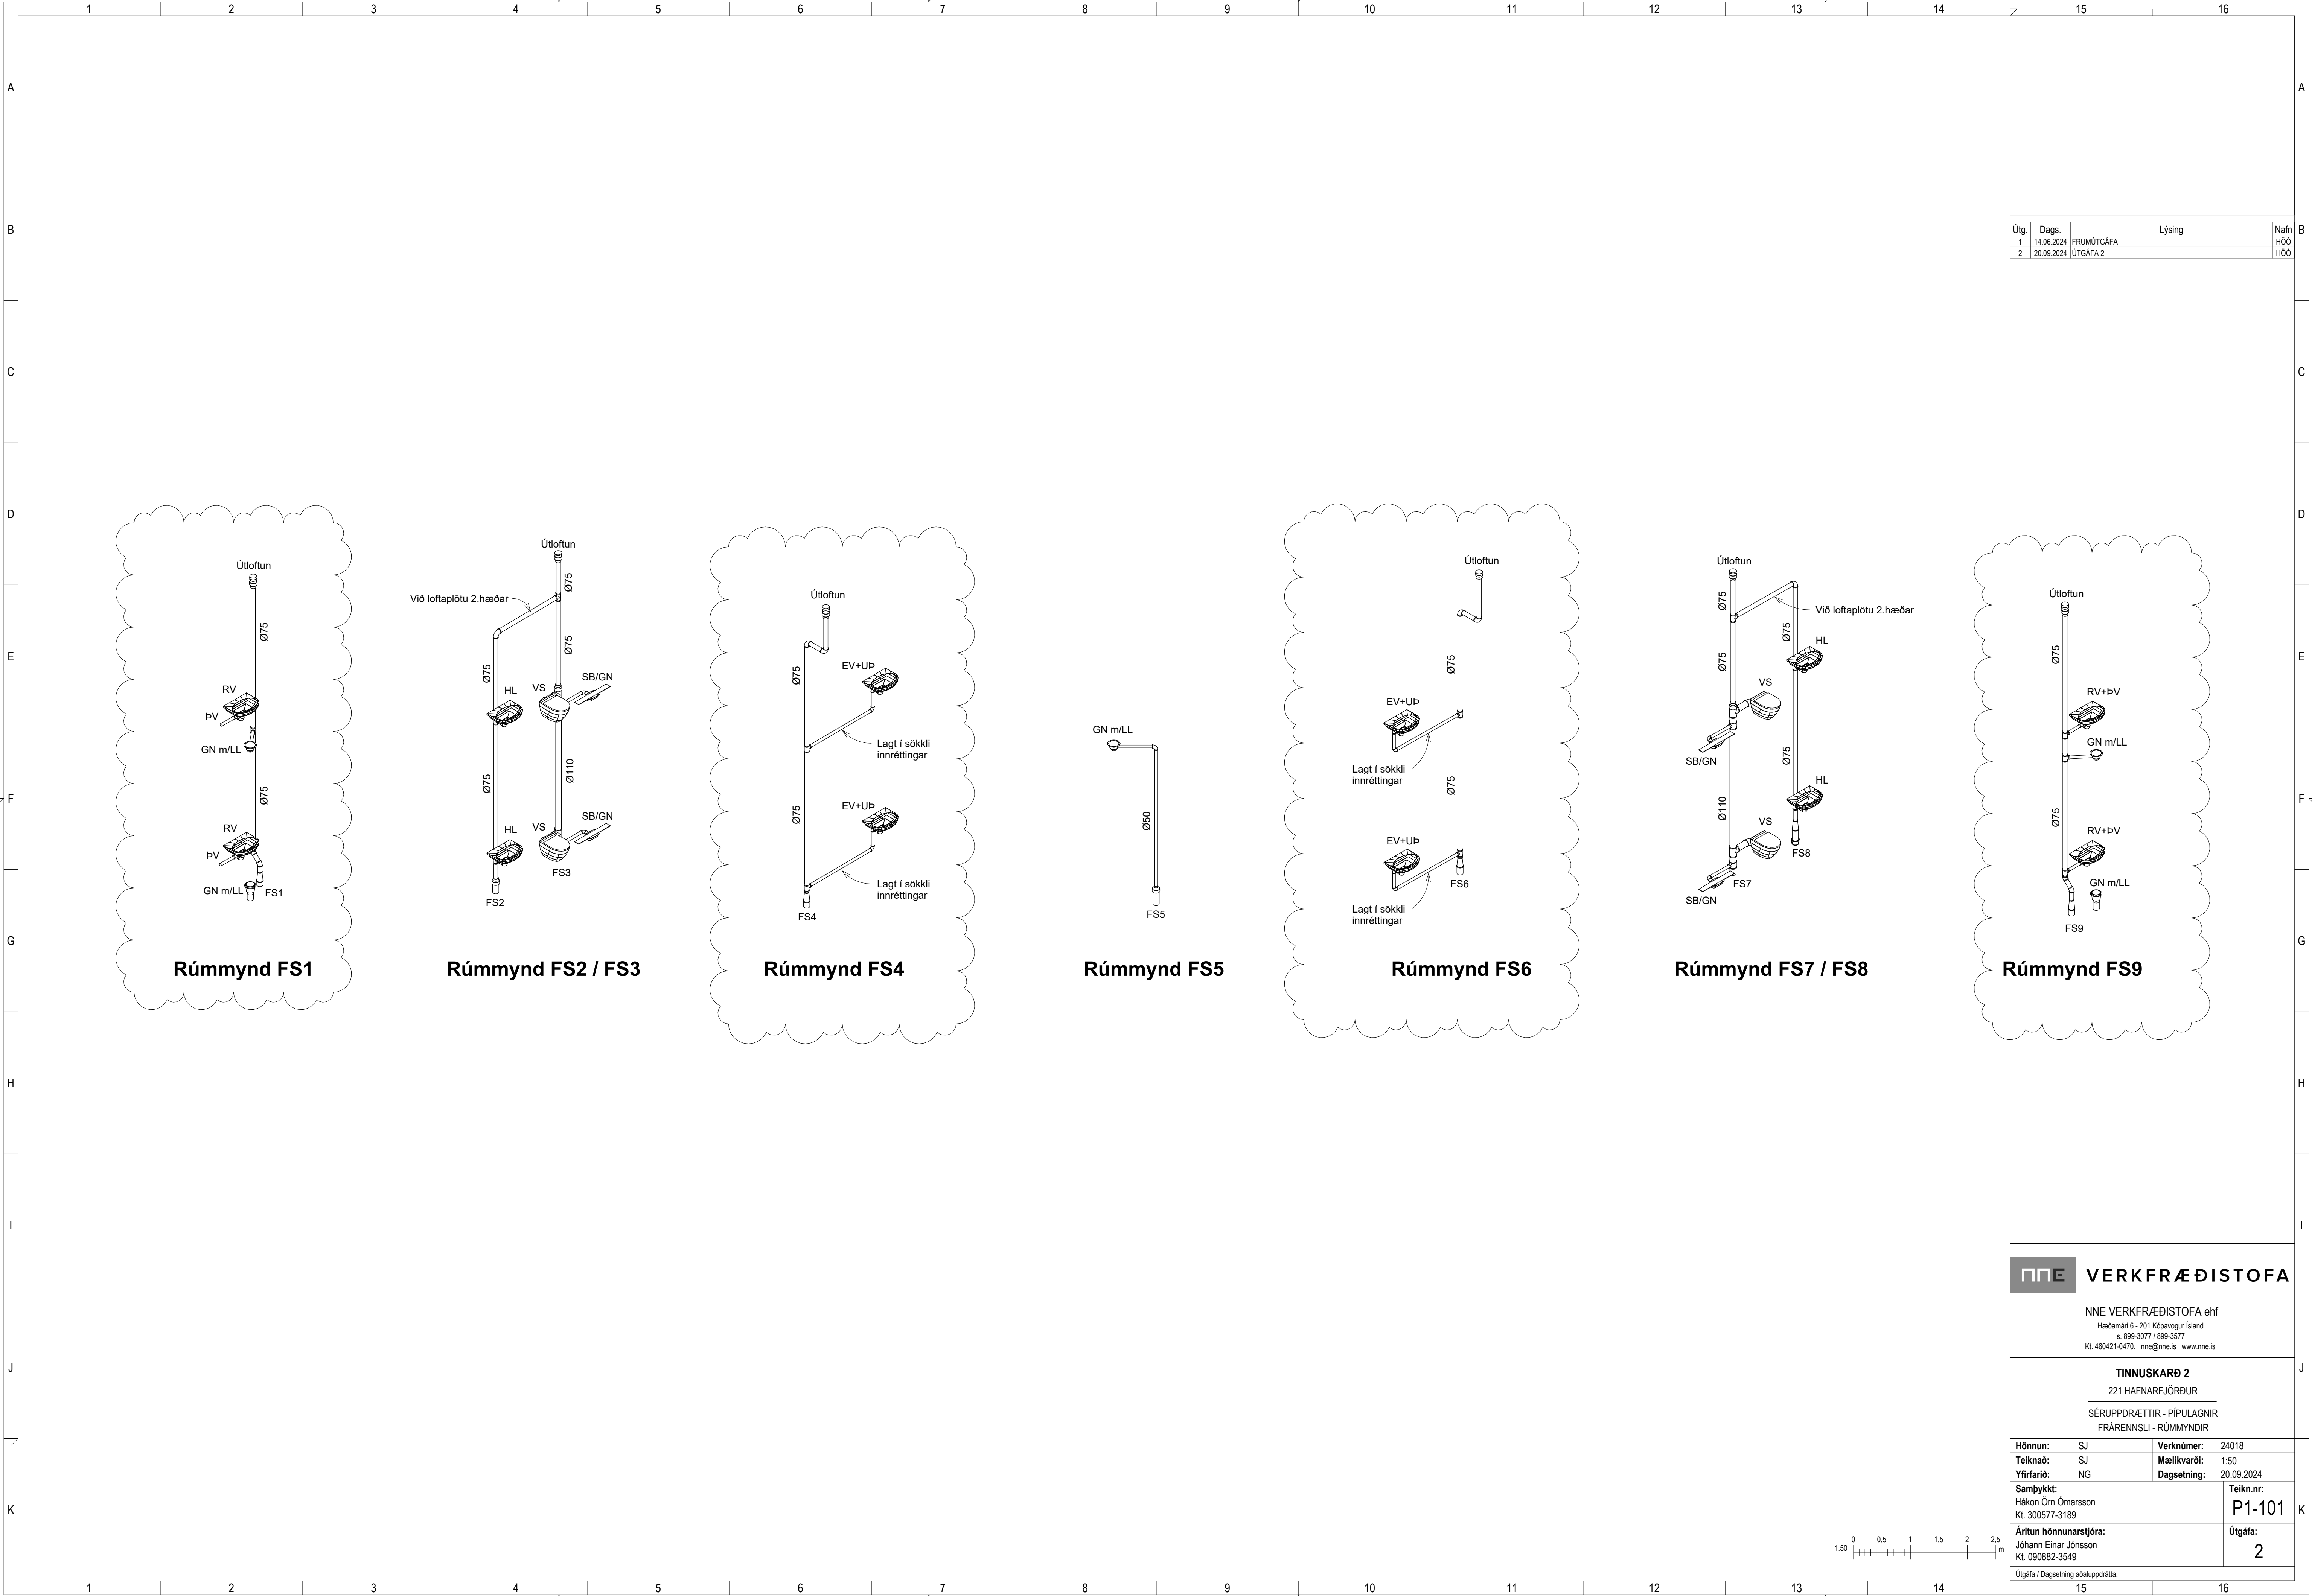

Útg.	Dags.	Lýsing	Nafn
1	14.06.2024	FRUMÚTGÁFA	HÖO
2	20.09.2024	ÚTGÁFA 2	HÖO

VERKFRÆÐISTOFA

NNE VERKFRÆÐISTOFA ehf
Hæðamín 6 - 201 Kópavogur Ísland
Sí: 899-3077 / 899-3577
Kt. 460421-0470. nne@nne.is www.nne.is

TINNUSKARÐ 2
221 HAFNARFJÖRÐUR

SÉRUPPDÆTTIR - PÍPULAGNIR
FRÁRENNSLI - RÚMMYNDIR

Hönnun:	SJ	Verknúmer:	24018
Teiknað:	SJ	Mælikvarði:	1:50
Yfirfarið:	NG	Dagsetning:	20.09.2024
Samþykkt:	Hákon Örn Ómarsson Kt. 300577-3189	Teikn.nr:	P1-101
Áritun hönnunarstjóra:	Jóhann Einar Jónsson Kt. 090882-3549	Útgáfa:	2

Útgáfa / Dagsetning aðaluppdráttar:

Save: 20.9.2024 09:39:21

Skrá: M:\AVR\24\24018 - Tinnuskarð 202 DESIGN\02 P - PÍPULAGNIR\P1_Tinnuskarð 2_Frárennsli.rvt

Copyright © NNE Verkfræðistofa ehf. - Hönnuðir skráir séf allan rétt á teikningum - Fjöldun er hafi skillegu samþykki