

1	17.01.2024	Breytingar vegna raunteikninga 1. Létlum veggjum breytt staðleypa. 2. glugga breytt. 3. stiga breytt. 4. útróppur færðar 5. Deili uppfært. 6. Blískúrshurð breytt 7. Innihurðar fjarlægðar 8. létlum innvegg bætt við	AI
---	------------	---	----

Útg.	Dags.	Lýsing	Nafn
Tákn			
Almenntákn		Brunatákn	
GN	= Gólfniðurfall	!	= Stjómstöð brunavörðunarkerfis
PN	= Pakniðurfall	○	= Stigleiðsla inn
SN	= Svalaniðurfall	○	= Stigleiðsla út
LR	= Loftræsting	○	= Brunaslanga
VLR	= Vélknúin loftræsting	○	= Felliðstigi við björgunarpól
PL	= Póstiuga		
PK	= Póstkassar		
DS	= Dyrasími		
NL	= Neyðarfjós		
HSL	= Handslökkvitæki		
R	= Reykskynjari		
BO	= Björgunarpól		
ÚT	= Merktur útgangur		
HV	= Hitaveita		
VV	= Vatnsveita		
RR	= Rafmagnsveita		
ÚK	= Útkrani		
==	= Inntak		
⊞	= Bilastæði fyrir fatlaða		
		Veggir og hæðaskil	
		EI60	
		EI90	
		A-EI60	
		A-EI120	
		REI60	
		REI120	
		A-REIM120	
		Hurðir	
		E30-CS	
		EI30-CS	
		EI60-CS	
		Gluggar	
		E30	



Andri Ingólfsson arkitekt slf.

Markholti 13 · 270 Mostellsbær · Ísland
S. 847.5338 · andriarkitekt@gmail.com
Kt. 520522.2470


Tinnuskarð 32
Hafnarfjörður
Parhús

Grunnmynd 1. hæðar
Aðaluppdrættir

Landnúmer:	227968	Teiknað:	AI
Hönnun:	AI	Yfirfarið:	AI
Verknúmer:	210011R	Dagsetning:	24.09.2021
Mælikvarði:	1 : 100	Blað:	Útgáfa:

A101 1

Save: 30.1.2024 09:21:33 Plot: 24.09.2021

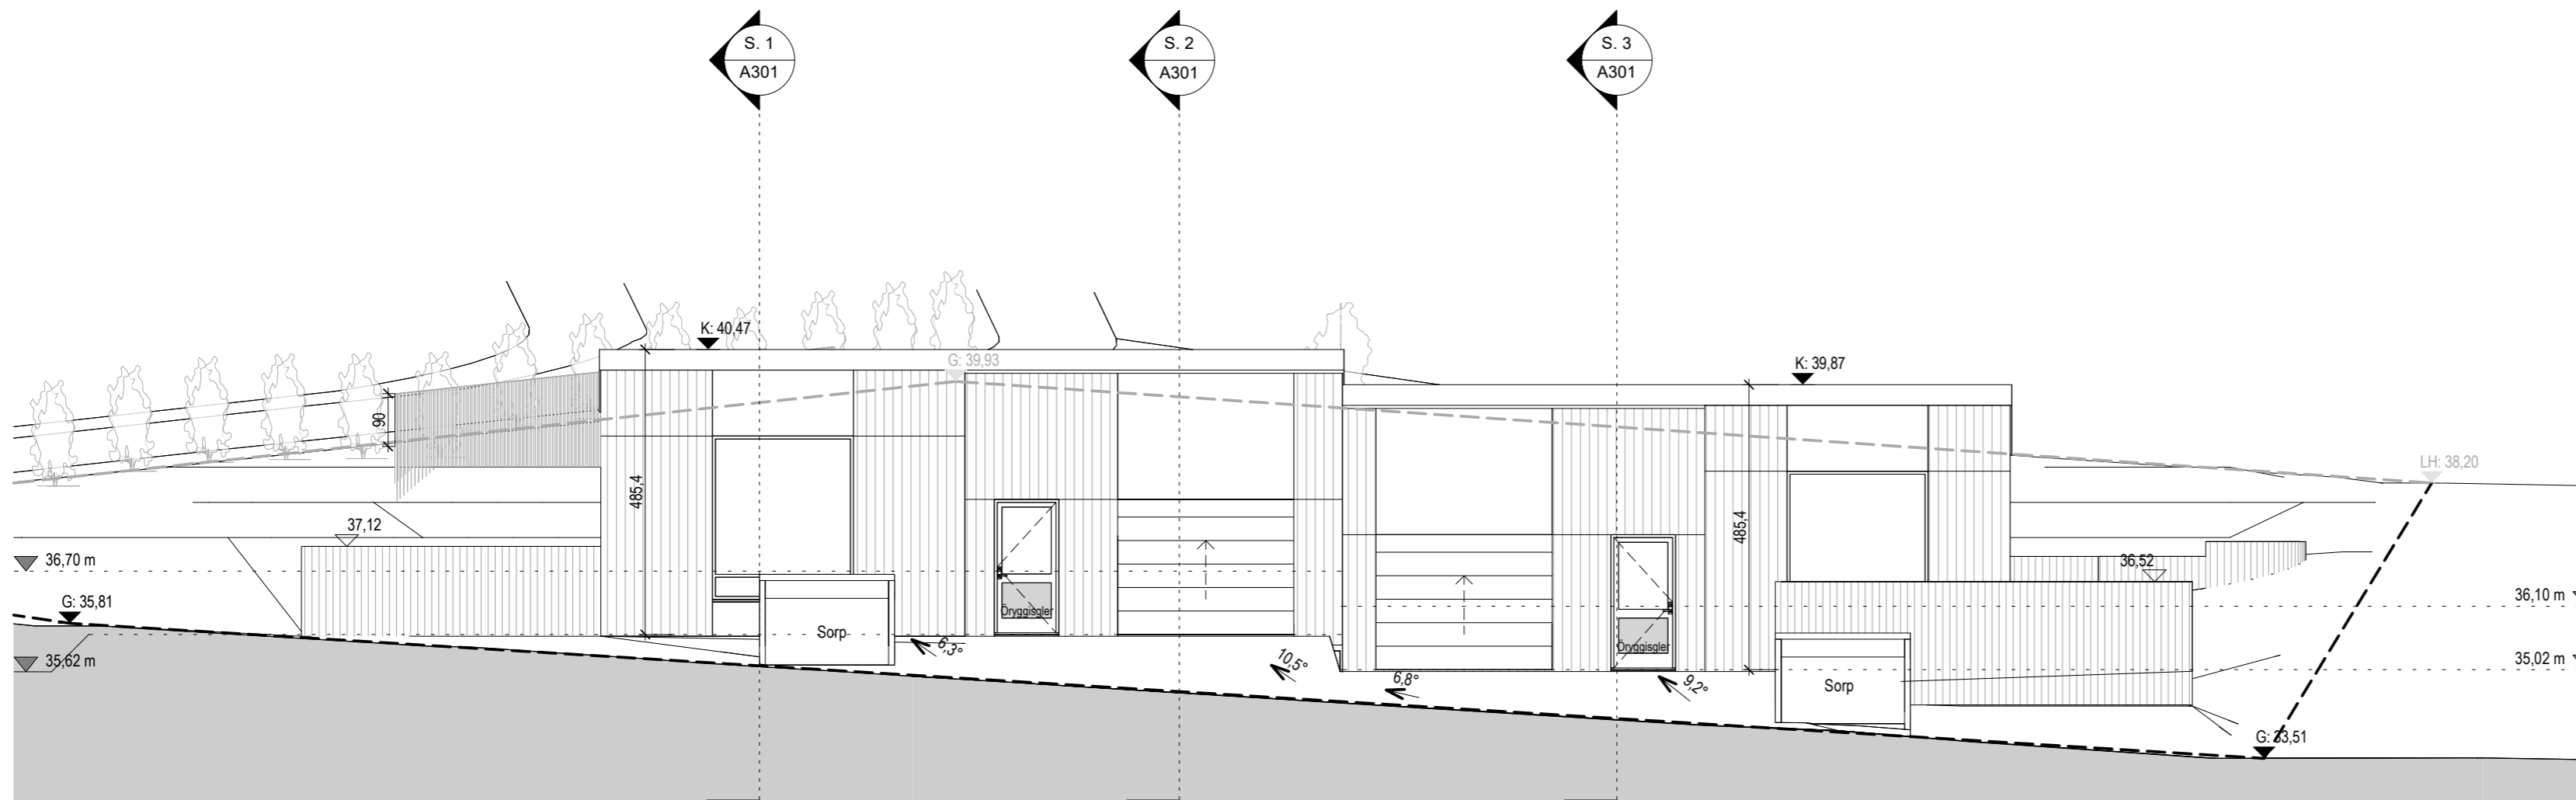

Suðvestur útlit
1 : 100



Suðaustur útlit
1 : 100

1	17.01.2024	Breytingar vegna raunteikninga 1. Létlum veggjum breytt staðsleypta. 2. glugga breytt. 3. stiga breytt. 4. útröppur færðar 5. Deili upp færð. 6. Blískunshurð breytt 7. Innihurðar fjarlægðar 8. létlum innvegg bætt við	AI
Útg.	Dags.	Lýsing	Nafn

Tákn

Almenntákn	Brunatákn
GN = Gólfniðurfall	! = Stjómstöð brunaviðvörðunarkerfis
PN = Pakniðurfall	○ = Stigleiðsla inn
SN = Svalaniðurfall	○ = Stigleiðsla út
LR = Loftræsting	⊙ = Brunaslanga
VLR = Véiknúin loftræsting	BO = Fellistigi við björgunarop
PL = Póstiúga	
PK = Póstkassar	
DS = Dyrasími	Veggir og hæðaskil
NL = Neyðarfjós	EI60
HSL = Handslökkvitæki	EI90
R = Reykskjnjari	A-EI60
BO = Björgunarop	A-EI120
ÚT = Merktur útgangur	REI60
HV = Hitaveita	REI120
VV = Vatnsveita	A-REIM120
RR = Rafmagnsveita	Hurðir
ÚK = Útikrani	E30-CS
= = Inntak	EI30-CS
♿ = Bilastæði fyrir fatlaða	EI60-CS
	Gluggar
	E30



Andri Ingólfsson arkitekt slf.

Markholti 13 · 270 Mostellsbær · Island
S. 847.5338 · andriarkitekt@gmail.com
Kt. 520522.2470

Tinnuskarð 32

Hafnarfjörður


Parhús

Suðvestur og Suðaustur útlit


Aðaluppdrættir

Landnúmer:	227968	Teiknað:	AI
Hönnun:	AI	Yfirfarið:	AI
Verkefnastjóri:	AI	Dagsetning:	26.09.2021
Verknúmer:	210011R	Blað:	Útgáfa:
Mælikvarði:	1 : 100		

A201 1

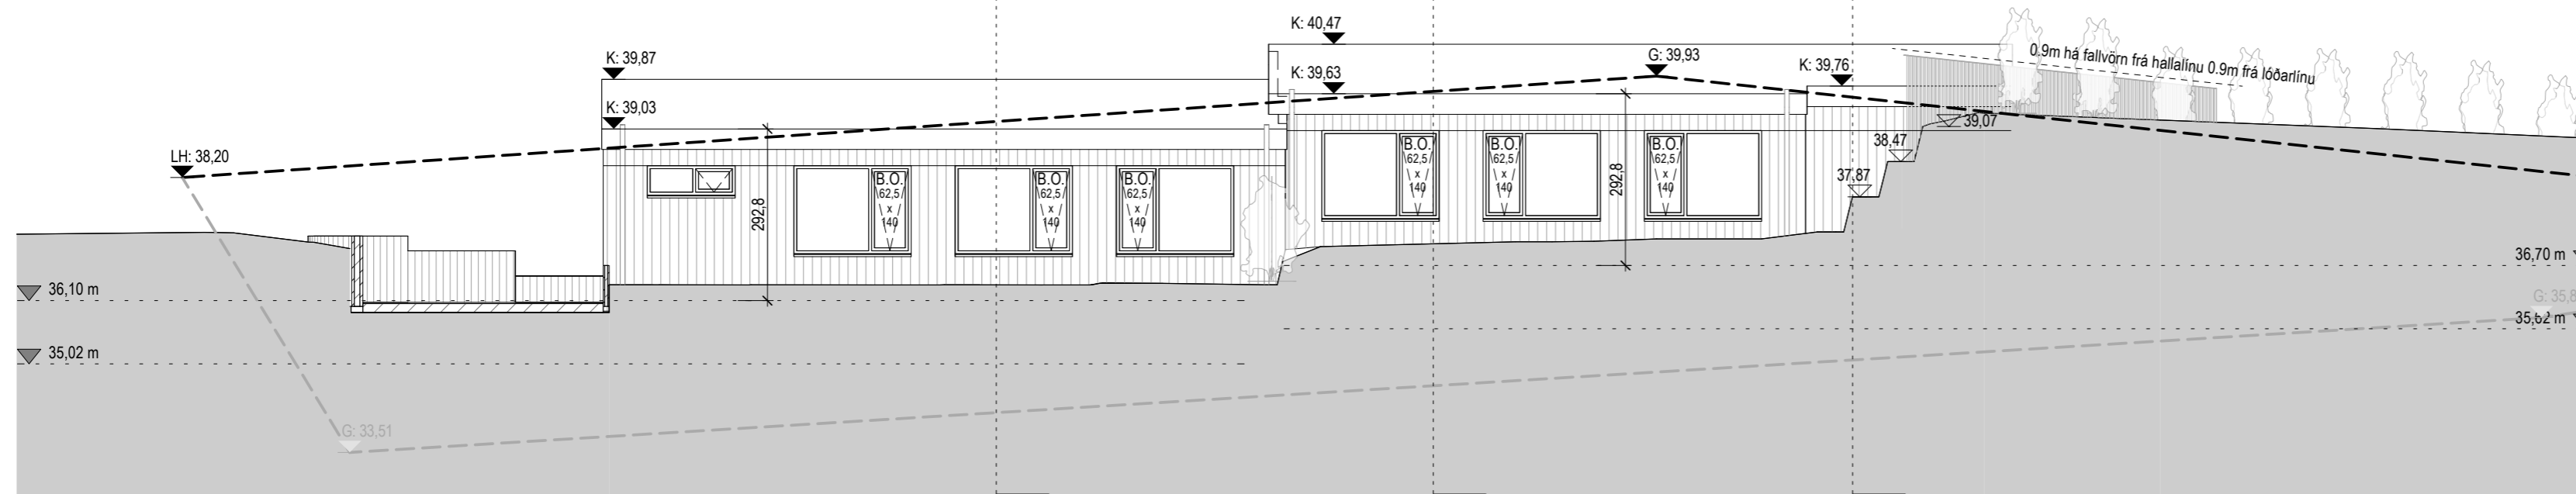

Norðaustur útlit
1 : 100

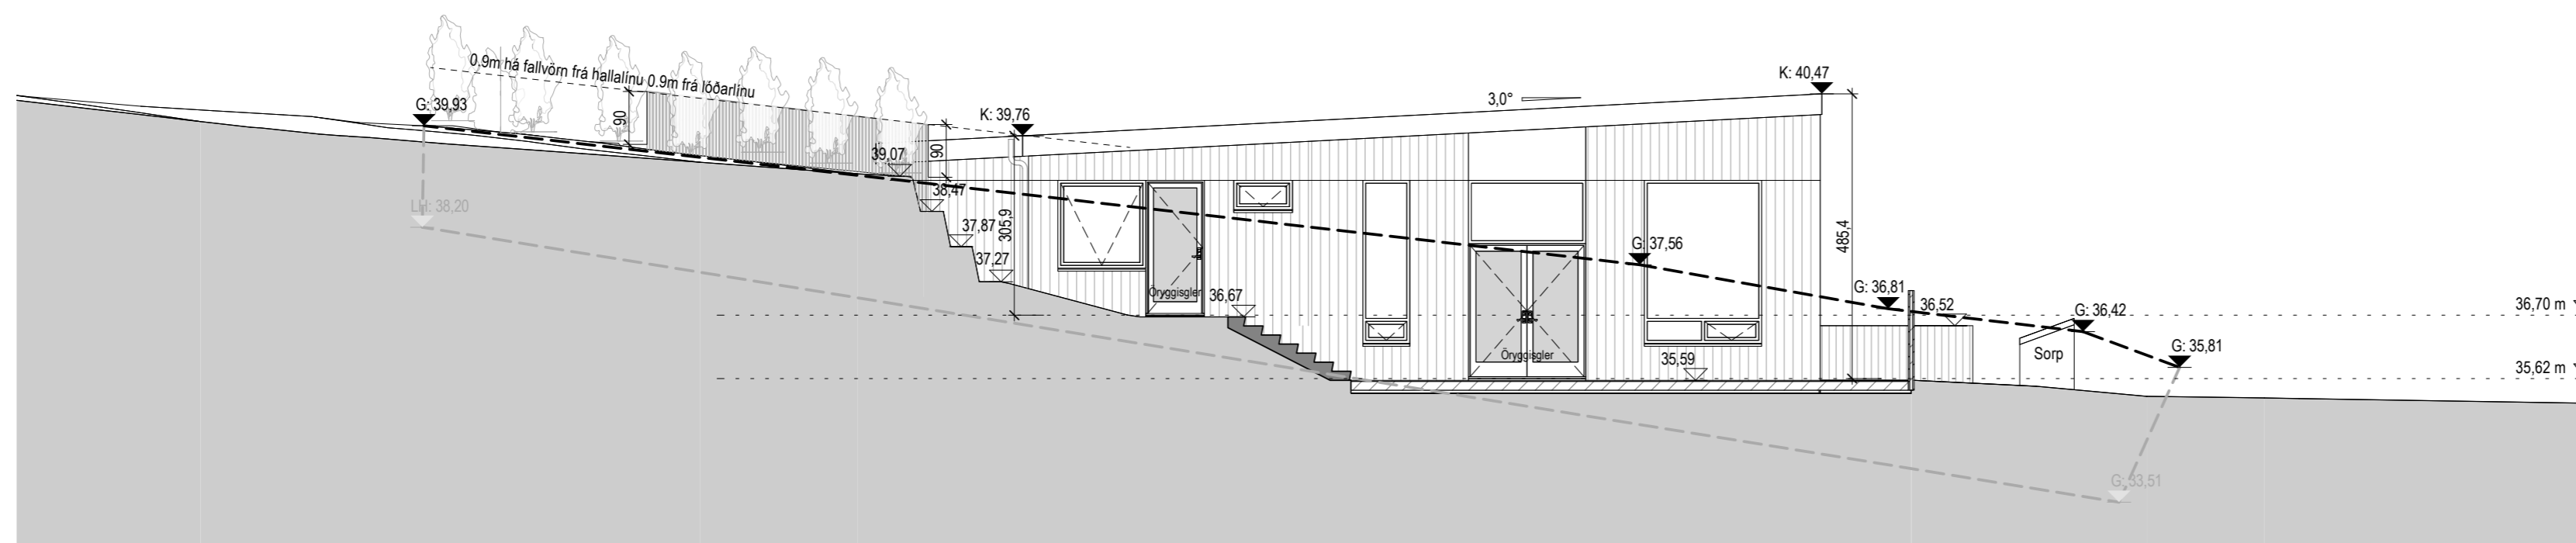

Norðvestur útlit
1 : 100

1	17.01.2024	Breytingar vegna rauntekninga 1. Léttum veggjum breytt staðsleypta. 2. glugga breytt. 3. stiga breytt. 4. útröppur færðar 5. Deili uppfært 6. Blískúrshúð breytt 7. Innihurðar fjarlægðar 8. léttum innvegg bætt við	AI
---	------------	--	----

Útg. Dags. Lysing Nafn

Tákn

Almenntákn	Brunatákn
GN = Gólfniðurfall	! = Stjórnstöð brunaviðvörðunarkerfis
PN = Pakniðurfall	○ = Stigleiðsla inn
SN = Svalaniðurfall	○ = Stigleiðsla út
LR = Loftræsting	⊙ = Brunaslanga
VLR = Véiknúin loftræsting	⊙ = Fellistigi við björgunarop
PL = Póstiuga	
PK = Póstkassar	
DS = Dyrasími	Veggir og hæðaskil
NL = Neyðarfjós	EI60
HSL = Handslökkvitæki	EI90
R = Reykskynjari	A-EI60
BO = Björgunarop	A-EI120
ÚT = Merktur útgangur	REI60
HV = Hitaveita	REI120
VV = Vatnsveita	A-REIM120
RR = Rafmagnsveita	Hurðir
ÚK = Útikrani	E30-CS
== = Inntak	EI30-CS
⊙ = Bilastæði fyrir fatlaða	EI60-CS
	Gluggar
	E30



Andri Ingólfsson arkitekt slf.

Markholti 13 · 270 Mostfellsbær · Ísland
S. 847.5338 · andriarkitekt@gmail.com
Kt. 520522.2470

Tinnuskarð 32

Hafnarfjörður


Parhús

Norðaustur og Norðvestur útlit


Aðaluppdrættir

Landnúmer:	227968	Teiknað:	AI
Hönnun:	AI	Yfirfarið:	AI
Verknúmer:	210011R	Dagsetning:	26.09.2021
Mælikvarði:	1 : 100	Blað:	Útgáfa:


A202 1

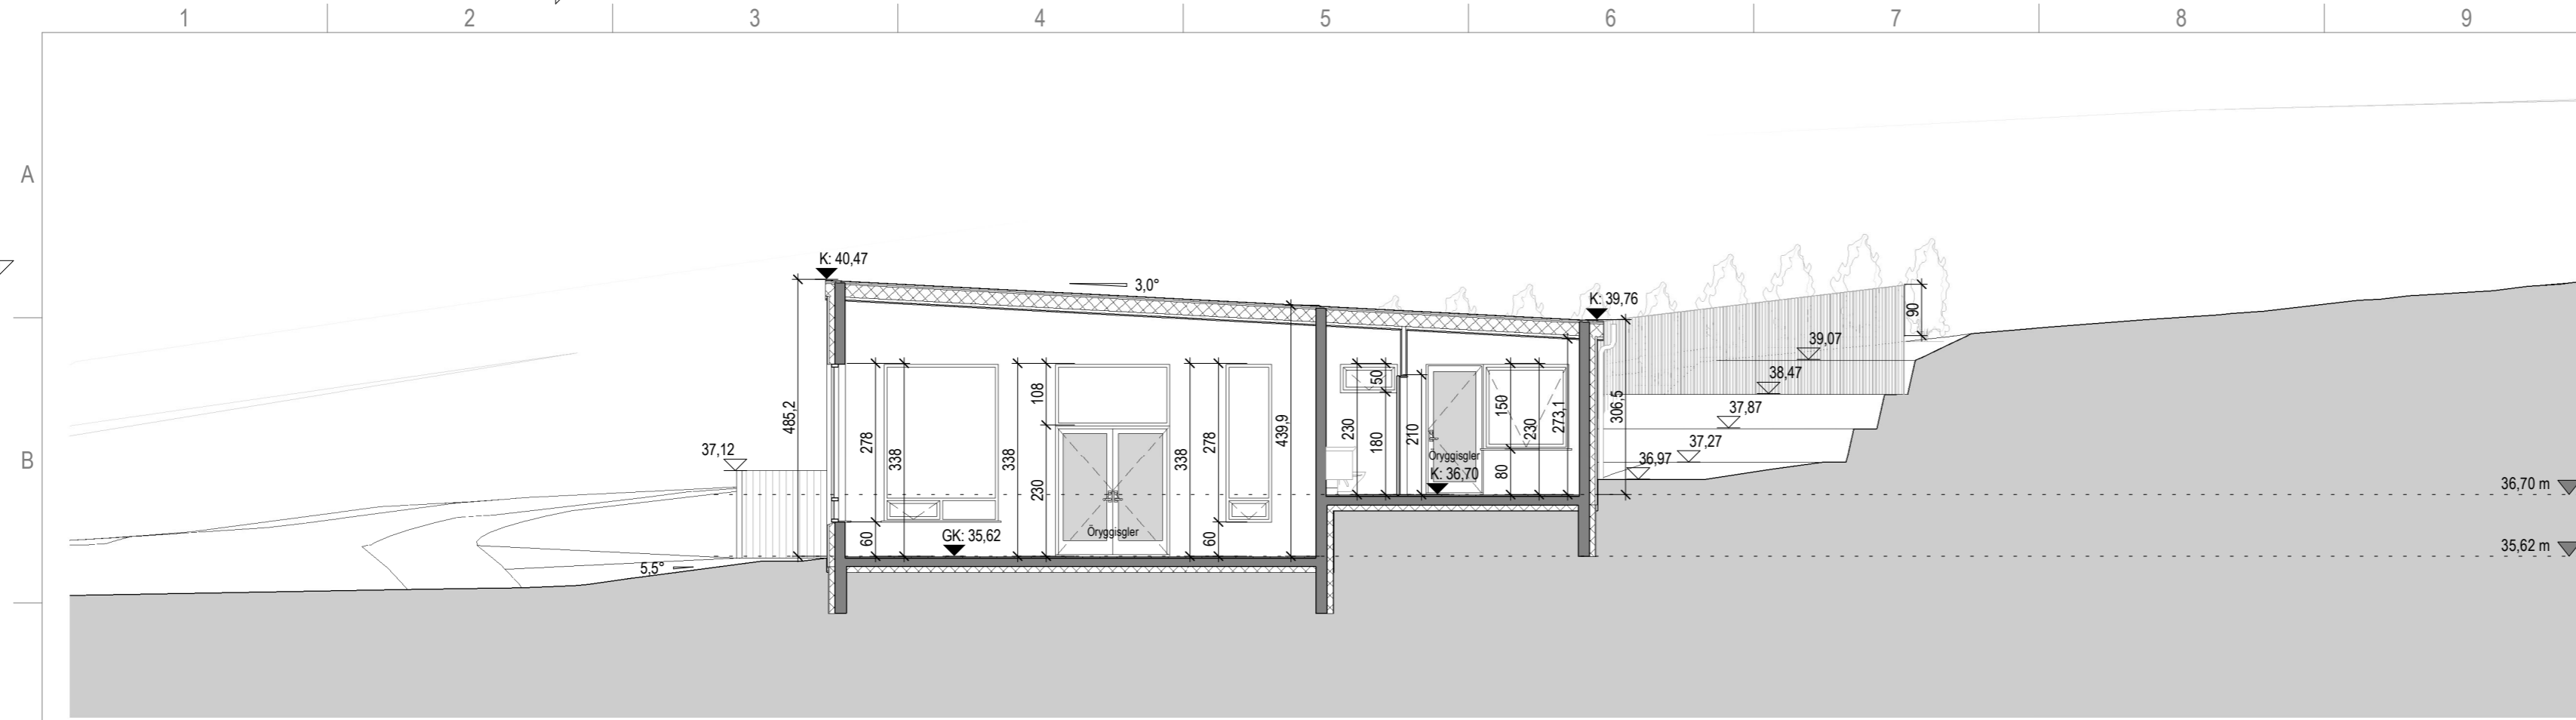

Snið 1
1 : 100

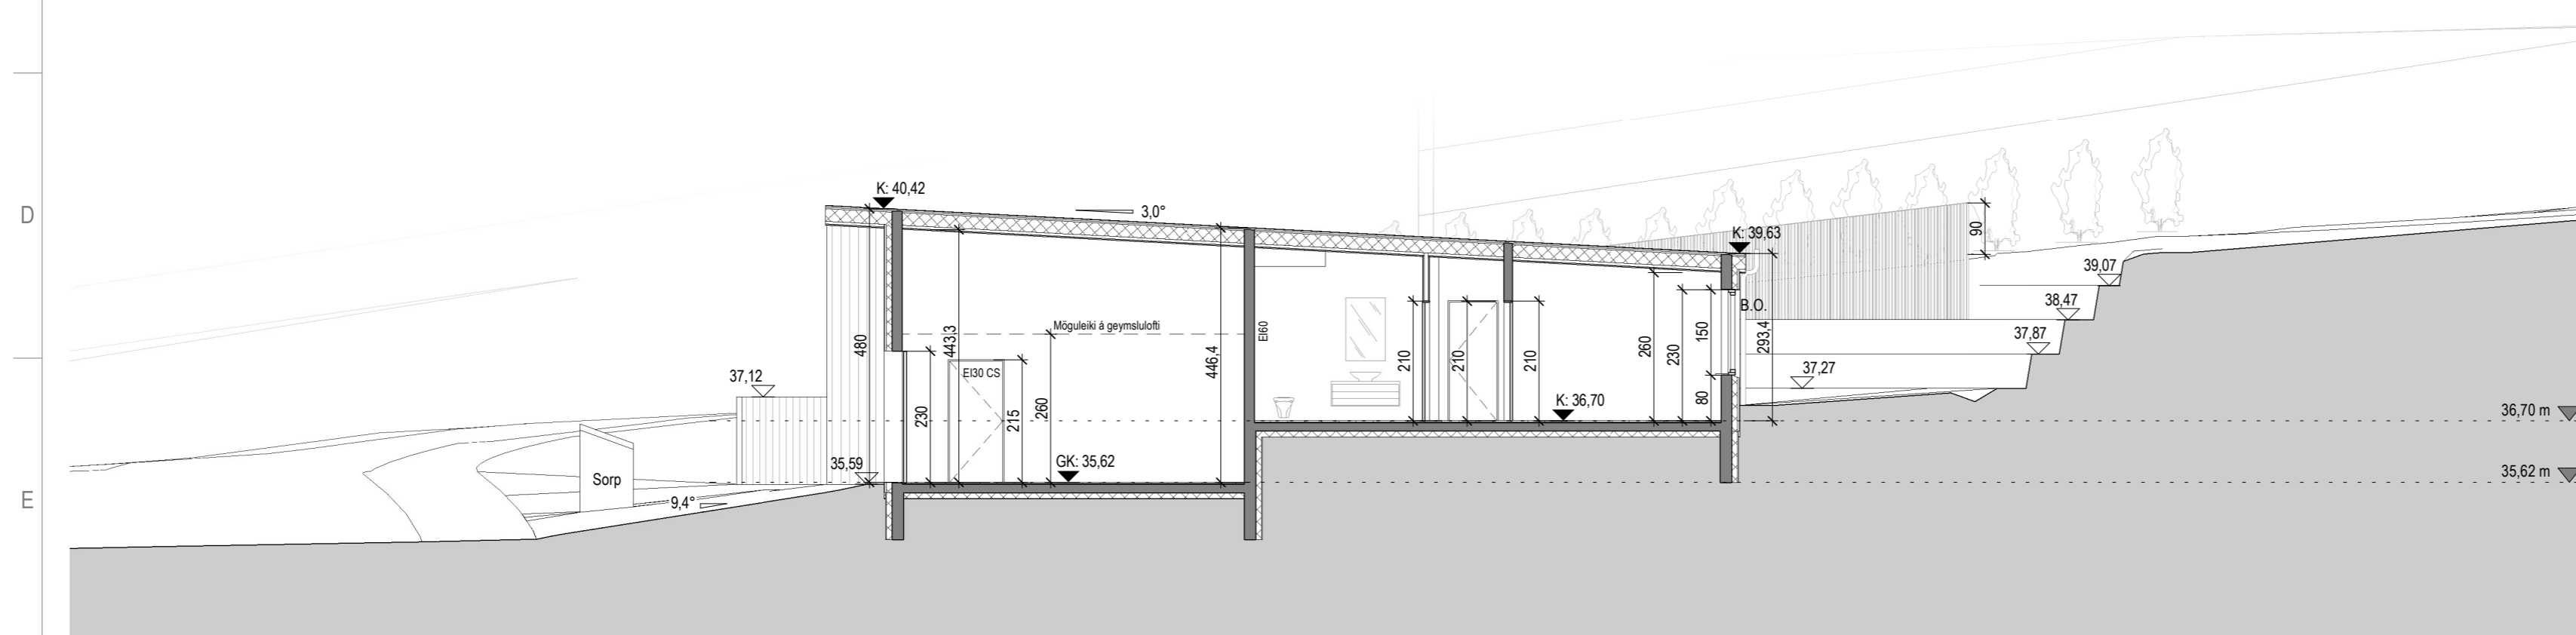

Snið 2
1 : 100

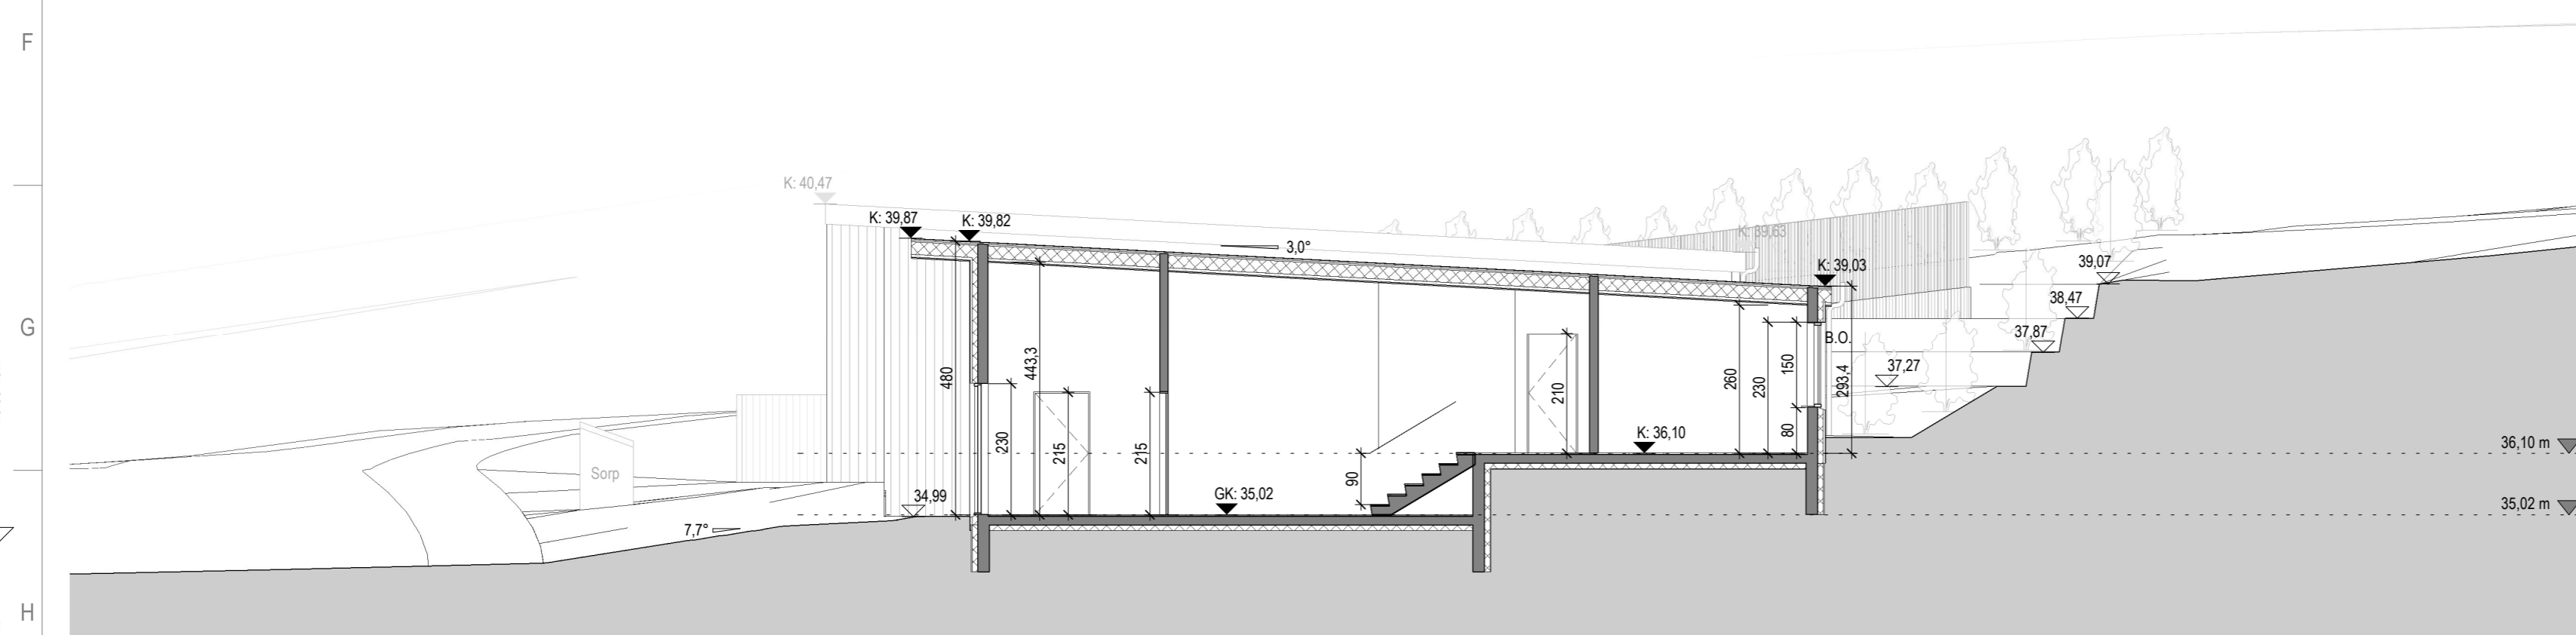

Snið 3
1 : 100

1	17.01.2024	Breytingar vegna rauntekninga 1. Léttum veggjum breytt staðsleypta. 2. glugga breytt. 3. stiga breytt. 4. útröppur færðar 5. Deili uppfært 6. Blískunshurð breytt 7. Innihurðar fjarlægðar 8. léttum innvegg bætt við	AI
---	------------	---	----

Útg.	Dags.	Lýsing	Nafn
------	-------	--------	------

Tákn

Almenntákn	Brunatákn
GN = Gólfniðurfall	! = Stjómstöð brunaviðvörðunarkerfis
PN = Pakniðurfall	○ = Stigleiðsla inn
SN = Svalaniðurfall	○ = Stigleiðsla út
LR = Lofttræsting	⊙ = Brunaslanga
VLR = Véiknúin lofttræsting	BO = Fellistigi við björgunarop
PL = Póstiuga	
PK = Póstkassar	
DS = Dyrasími	Veggir og hæðaskil
NL = Neyðarfjós	EI60
HSL = Handslökkvitæki	EI90
R = Reykskynjari	A-EI60
BO = Björgunarop	A-EI120
ÚT = Merktur útgangur	REI60
HV = Hitaveita	REI120
VV = Vatnsveita	A-REIM120
RR = Rafmagnsveita	Hurðir
ÚK = Útikrani	E30-CS
== = Inntak	EI30-CS
♿ = Bilastæði fyrir fatlaða	EI60-CS
	Gluggar
	E30



Andri Ingólfsson arkitekt slf.

Markholti 13 · 270 Mostfellsbær · Ísland
S. 847.5338 · andriarkitekt@gmail.com
Kt. 520522.2470

Tinnuskarð 32
Hafnarfjörður
Parhús

Snið 1 - 3

Aðaluppdrættir

Landnúmer:	227968	Teiknað:	AI
Hönnun:	AI	Yfirfarið:	AI
Verkefnastjóri:	AI	Dagsetning:	26.09.2021
Verknúmer:	210011R	Blað:	Útgáfa:
Mælikvarði:	1 : 100		

A301 1