



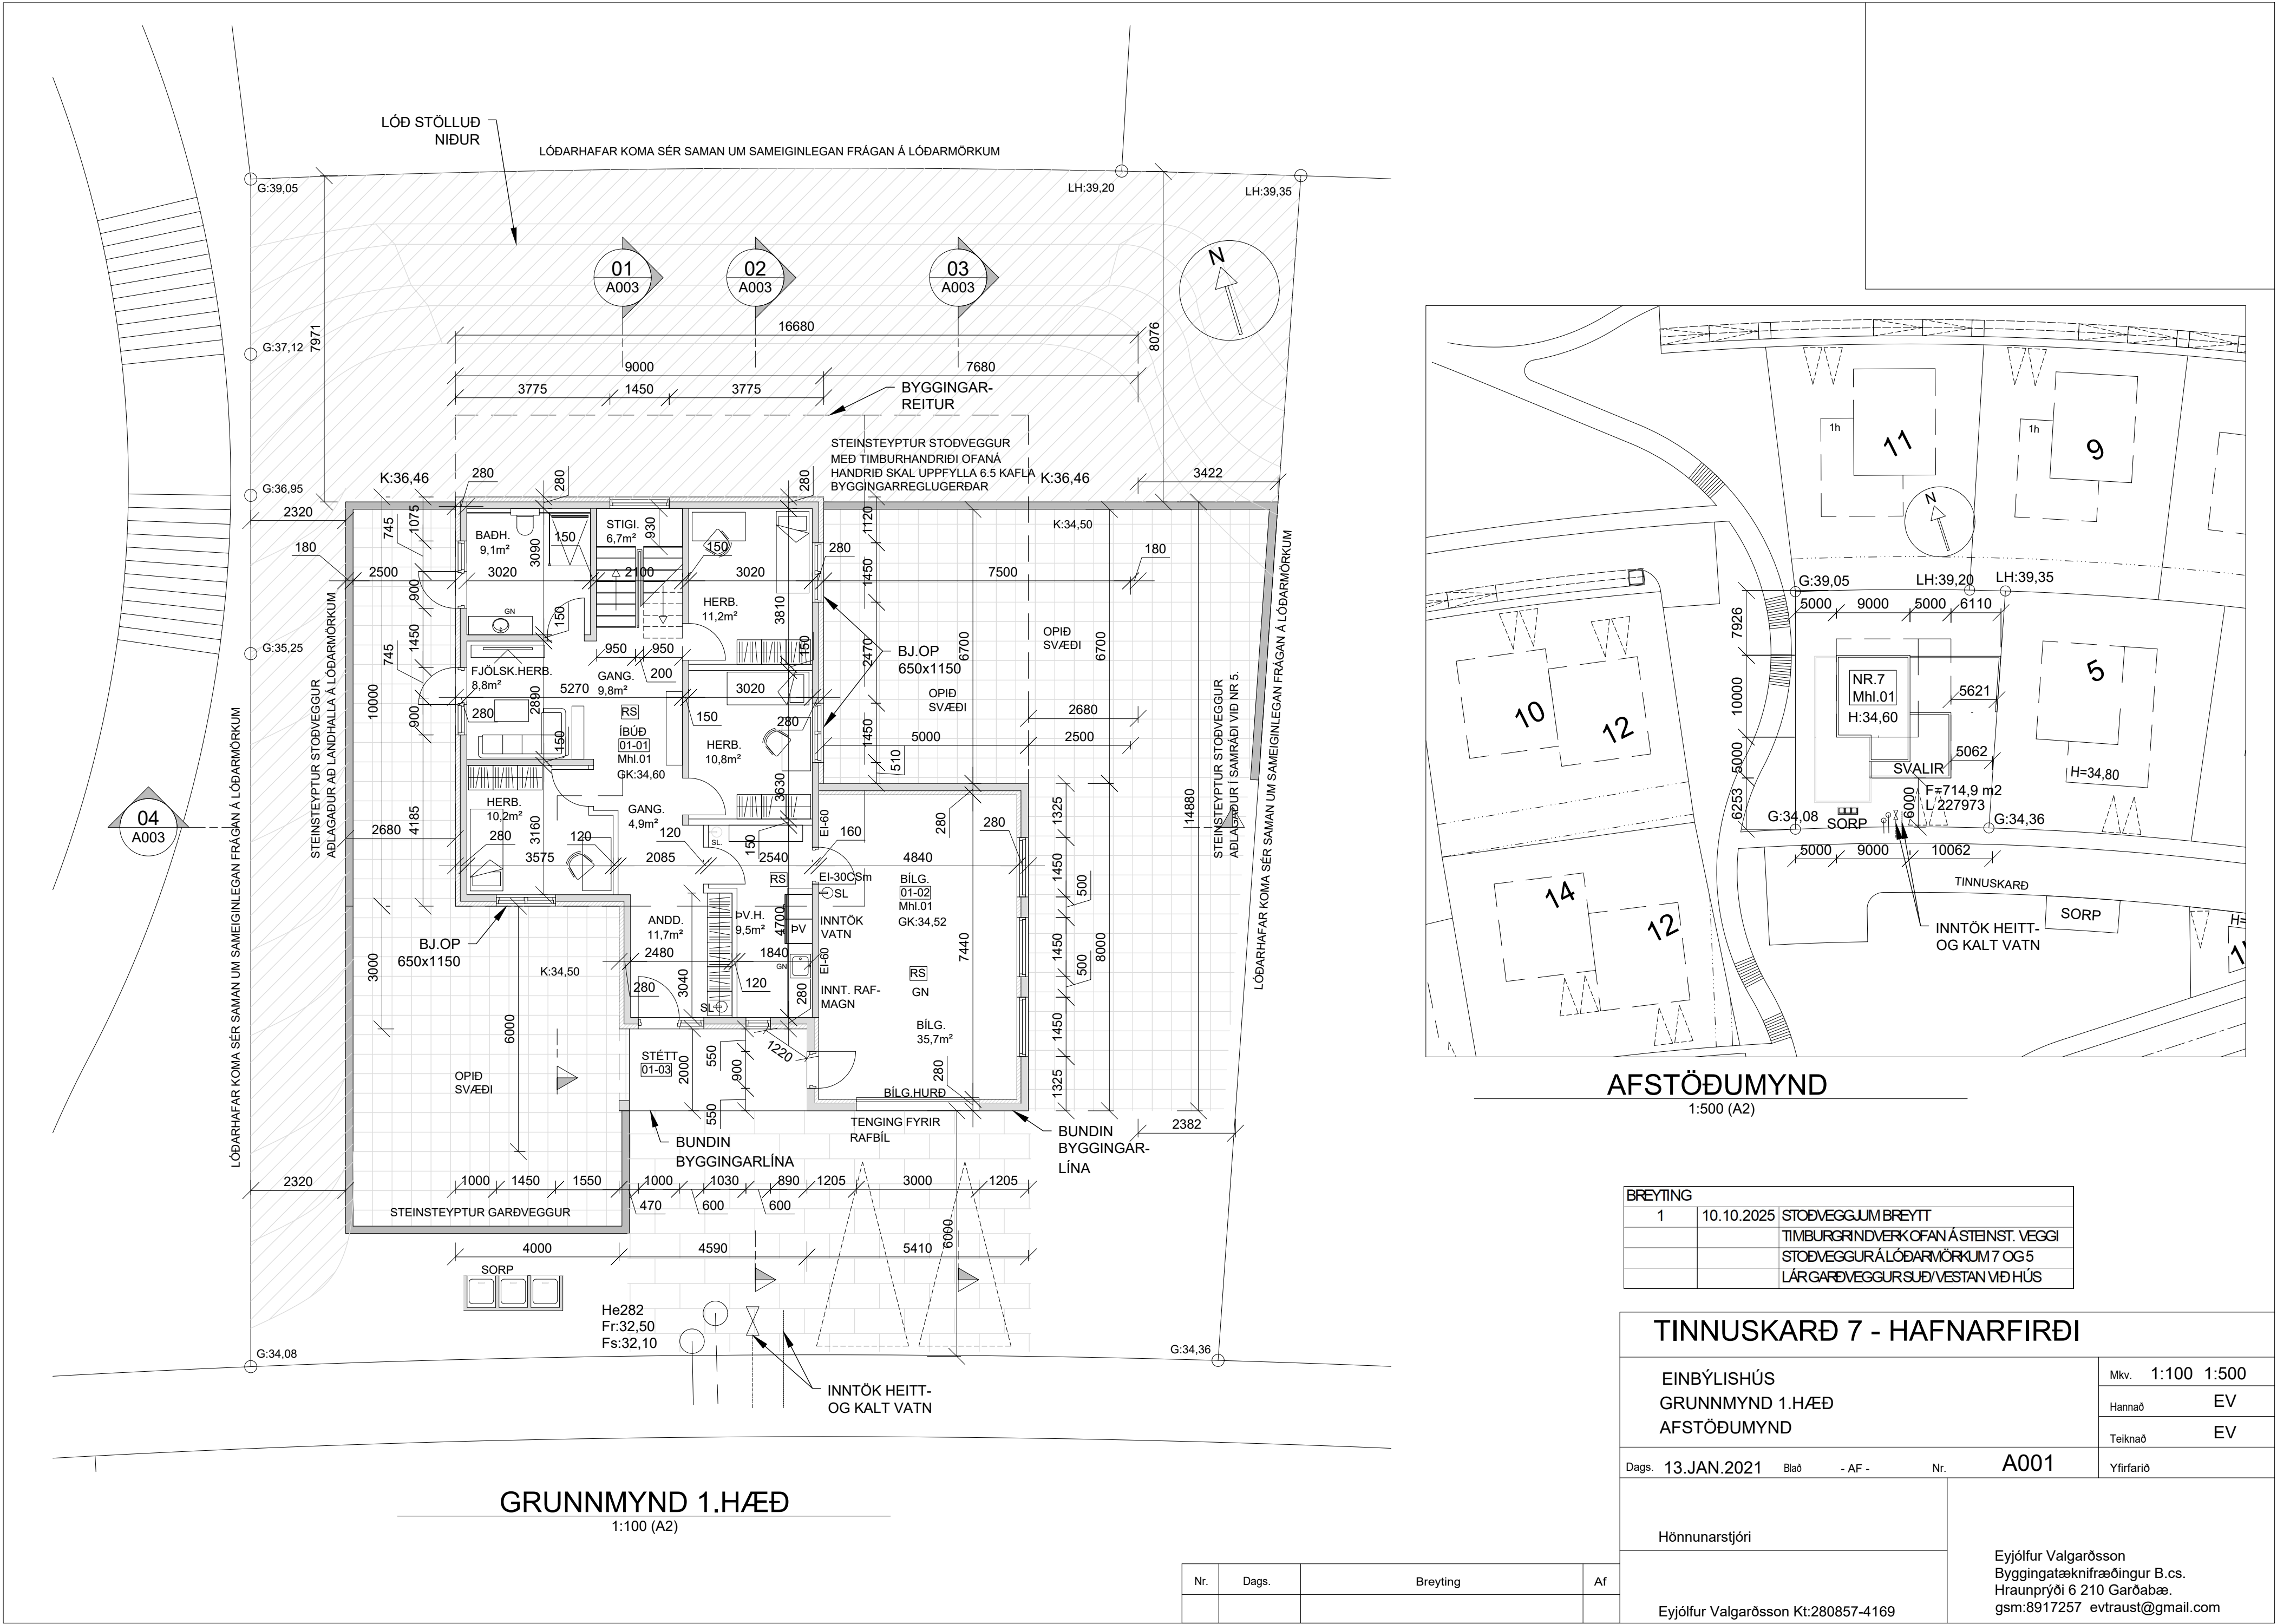

BREYTING			
1	10.10.2025	STÖÐVEGGJUM BREYTT	
		TIMBURGRINDVERK OFAN Á STEINST. VEGGI	
		STÖÐVEGGUR Á LÓÐARMÖRKUM 7 OG 5	
		LÁRGARÐVEGGUR SUÐ/ VESTAN VIÐ HÚS	

TINNUSKARÐ 7 - HAFNARFIRÐI						
EINBÝLISHÚS GRUNNMYND 1.HÆÐ AFSTÖÐUMYND			Mkv.	1:100 1:500		
			Hannað	EV		
			Teiknað	EV		
Dags.	13.JAN.2021	Blað	- AF -	Nr.	A001	Yfirfarið
Hönnunarstjóri			Eyjólfur Valgarðsson Byggingatæknifræðingur B.cs. Hraunprýði 6 210 Garðabæ. gsm:8917257 evtraust@gmail.com			
Eyjólfur Valgarðsson Kt:280857-4169						

Nr.	Dags.	Breyting	Af

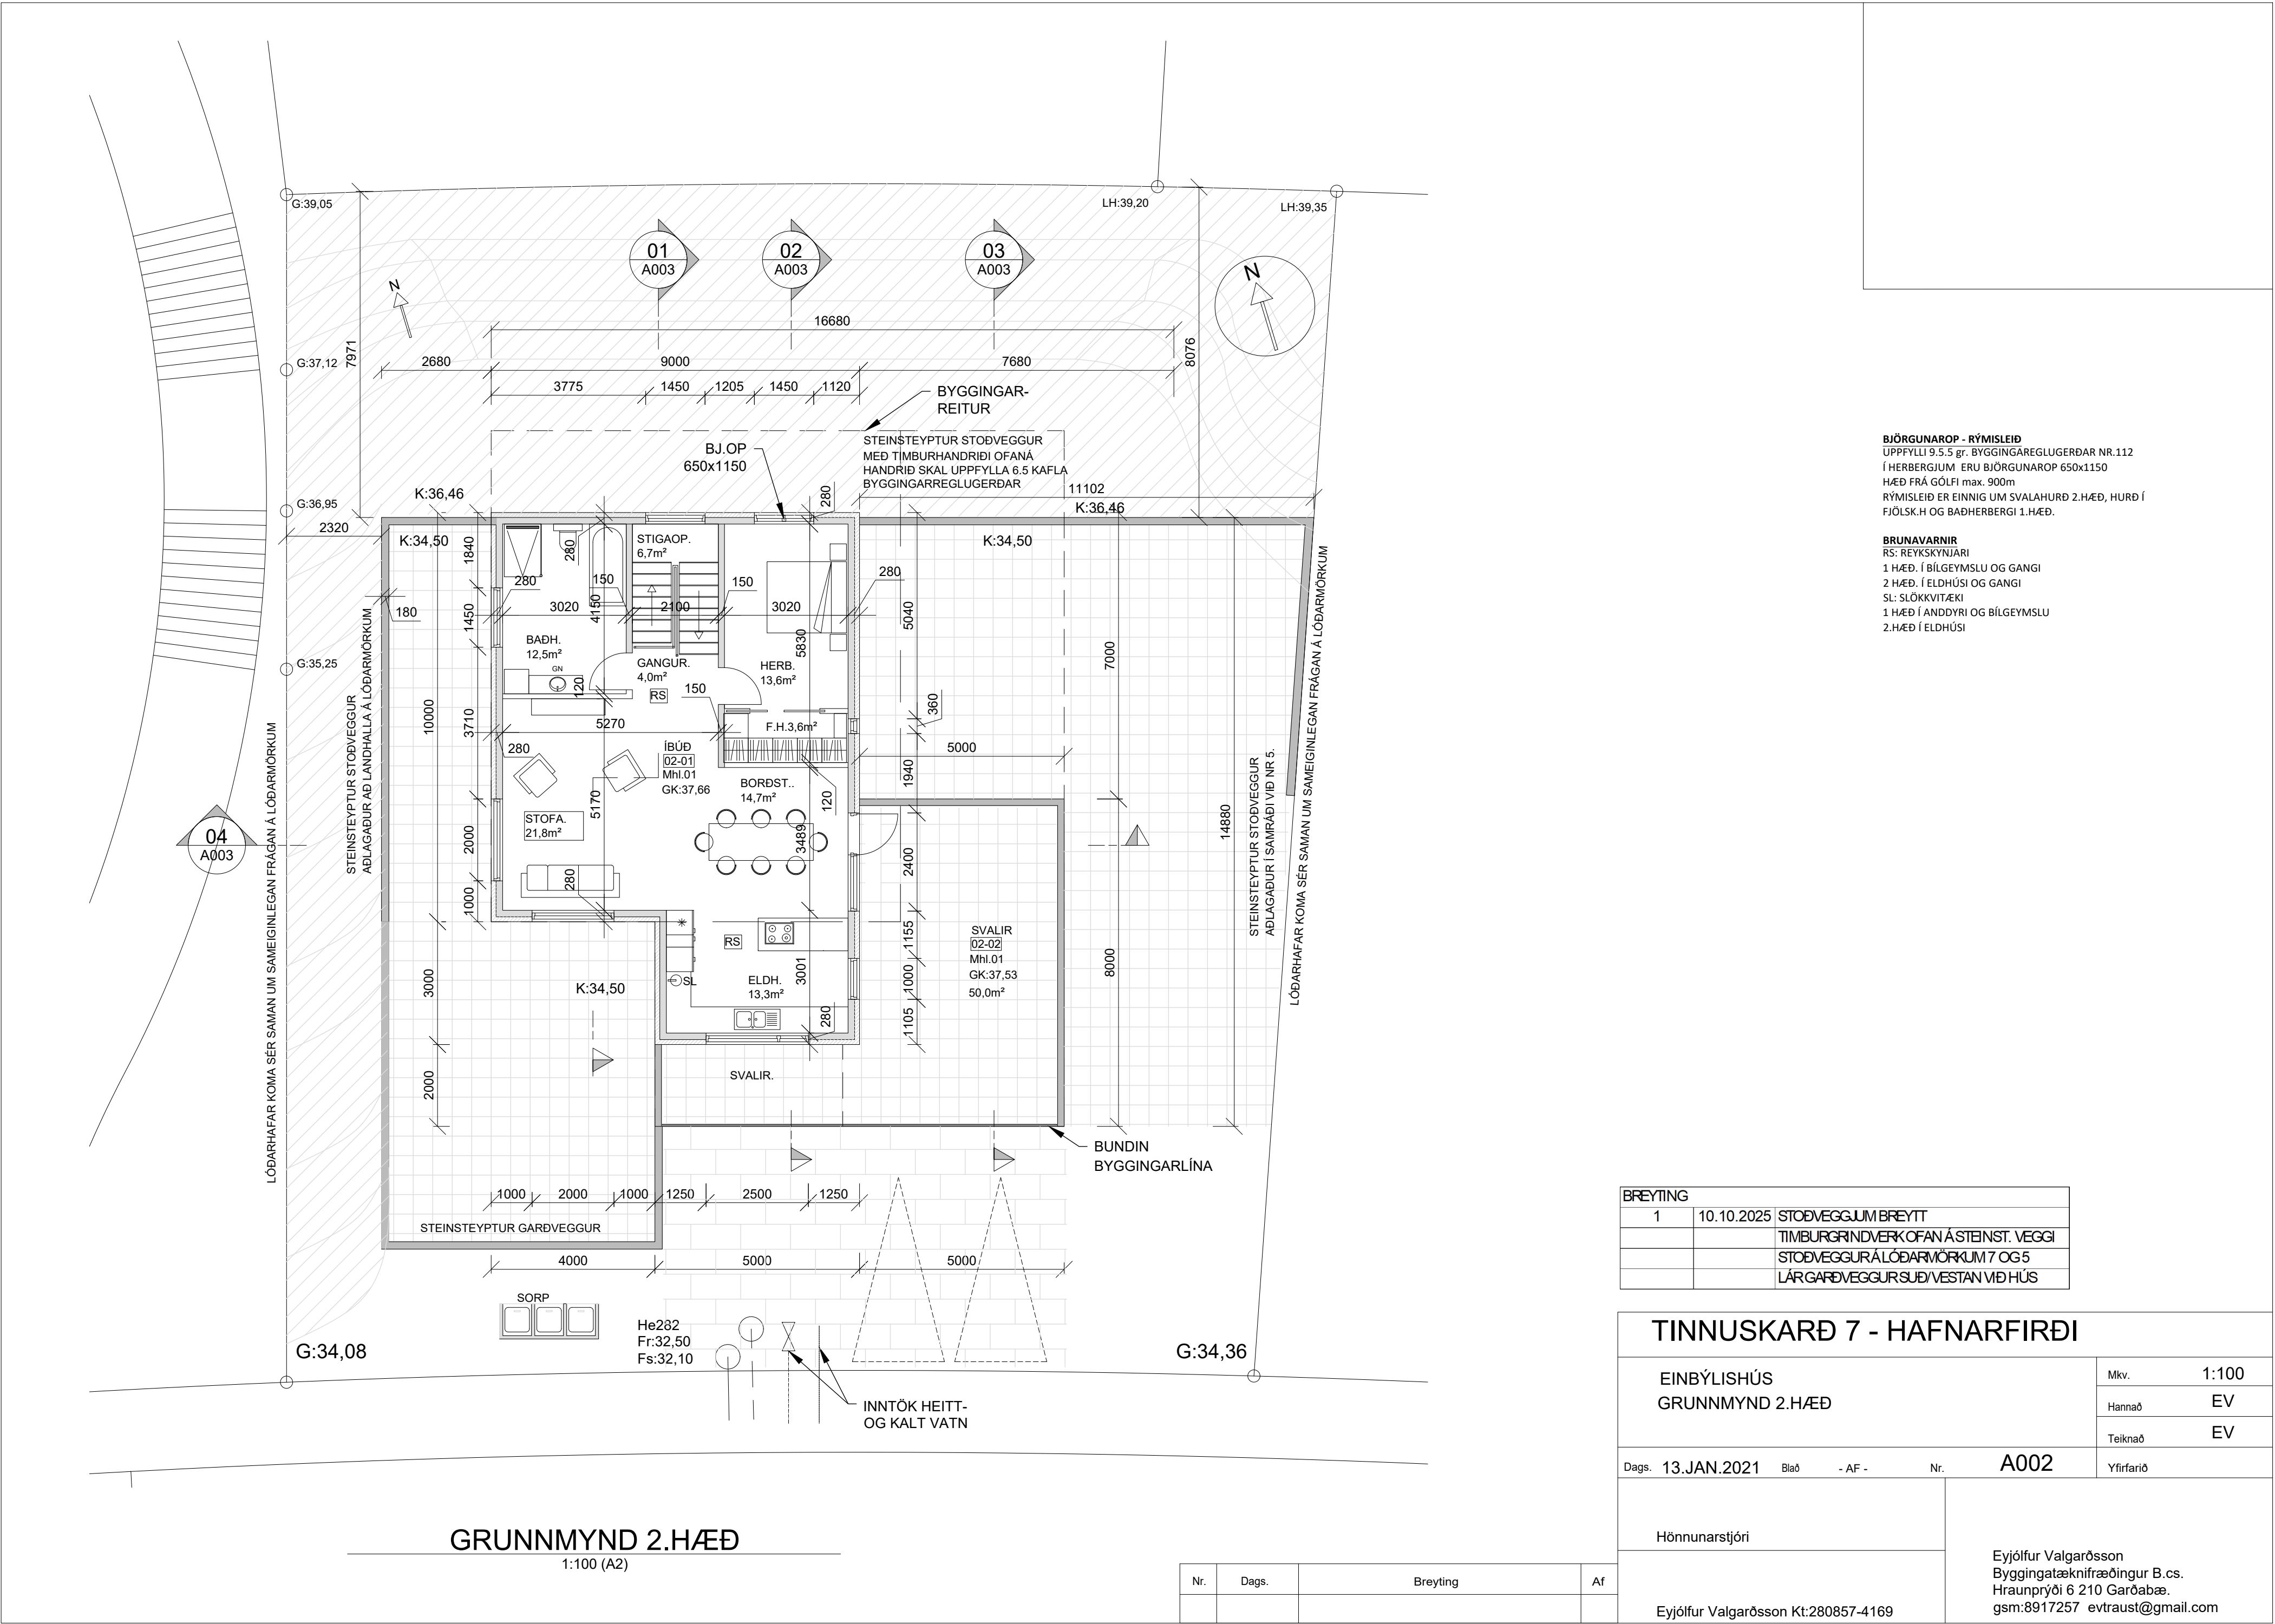

BJÖRGUNAROP - RÝMISLEIÐ
UPPFYLLI 9.5.5 gr. BYGGINGAREGLUGERÐAR NR.112
Í HERBERGJUM ERU BJÖRGUNAROP 650x1150
HÆÐ FRÁ GÓLFÍ max. 900m
RÝMISLEIÐ ER EINNIG UM SVALAHURÐ 2.HÆÐ, HURÐ Í
FJÖLSK.H OG BADHERBERGI 1.HÆÐ.

BRUNAVARNIR
RS: REYKSKYNJARI
1 HÆÐ. Í BÍLGEYMSLU OG GANGI
2 HÆÐ. Í ELDHÚSI OG GANGI
SL: SLÖKKVITÆKI
1 HÆÐ Í ANDDYRI OG BÍLGEYMSLU
2.HÆÐ Í ELDHÚSI

Breyting		
1	10.10.2025	STODVEGGJUM BREYTT
		TIMBURGRINDVERK OFAN Á STEINST. VEGGI
		STODVEGGUR Á LÓÐARMÖRKUM 7 OG 5
		LÁRGARÐVEGGUR SUÐ/VESTAN MÍÐHÚS

TINNUSKARÐ 7 - HAFNARFIRÐI


EINBÝLISHÚS GRUNNMYND 2.HÆÐ	Mkv.	1:100
	Hannað	EV
	Teiknað	EV
Dags. 13.JAN.2021	Blað - AF -	Nr. A002
Yfirfarið		

Hönnunarstjóri

Eyjólfur Valgarðsson Kt:280857-4169


Eyjólfur Valgarðsson
Byggingatæknifræðingur B.cs.
Hraunprýði 6 210 Garðabæ.
gsm:8917257 evtraust@gmail.com

Nr.	Dags.	Breyting	Af

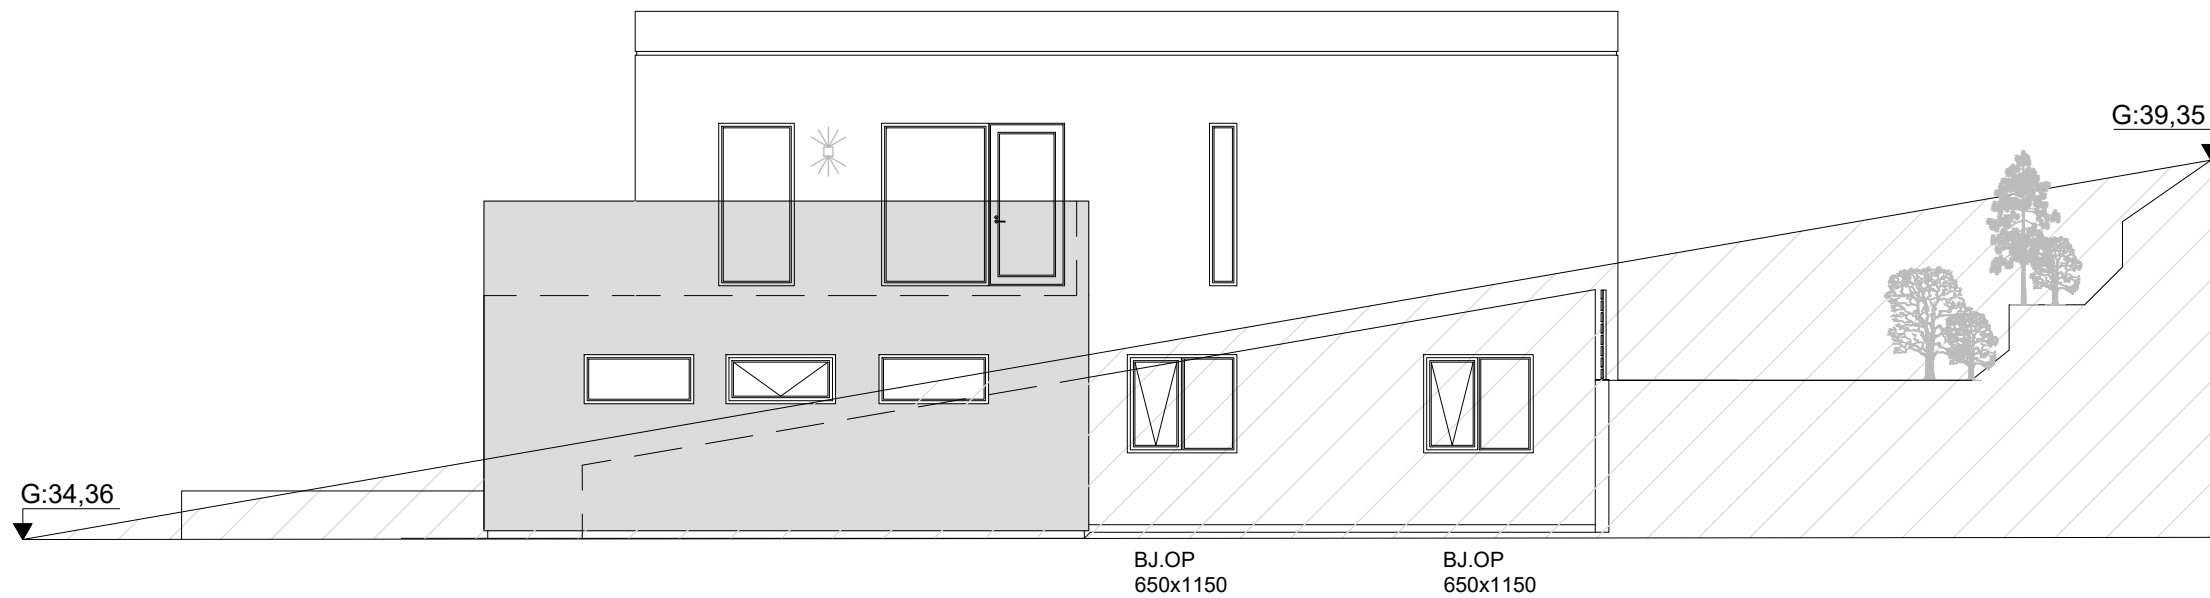

ÚTLIT - AUSTUR

1:100 (A2)

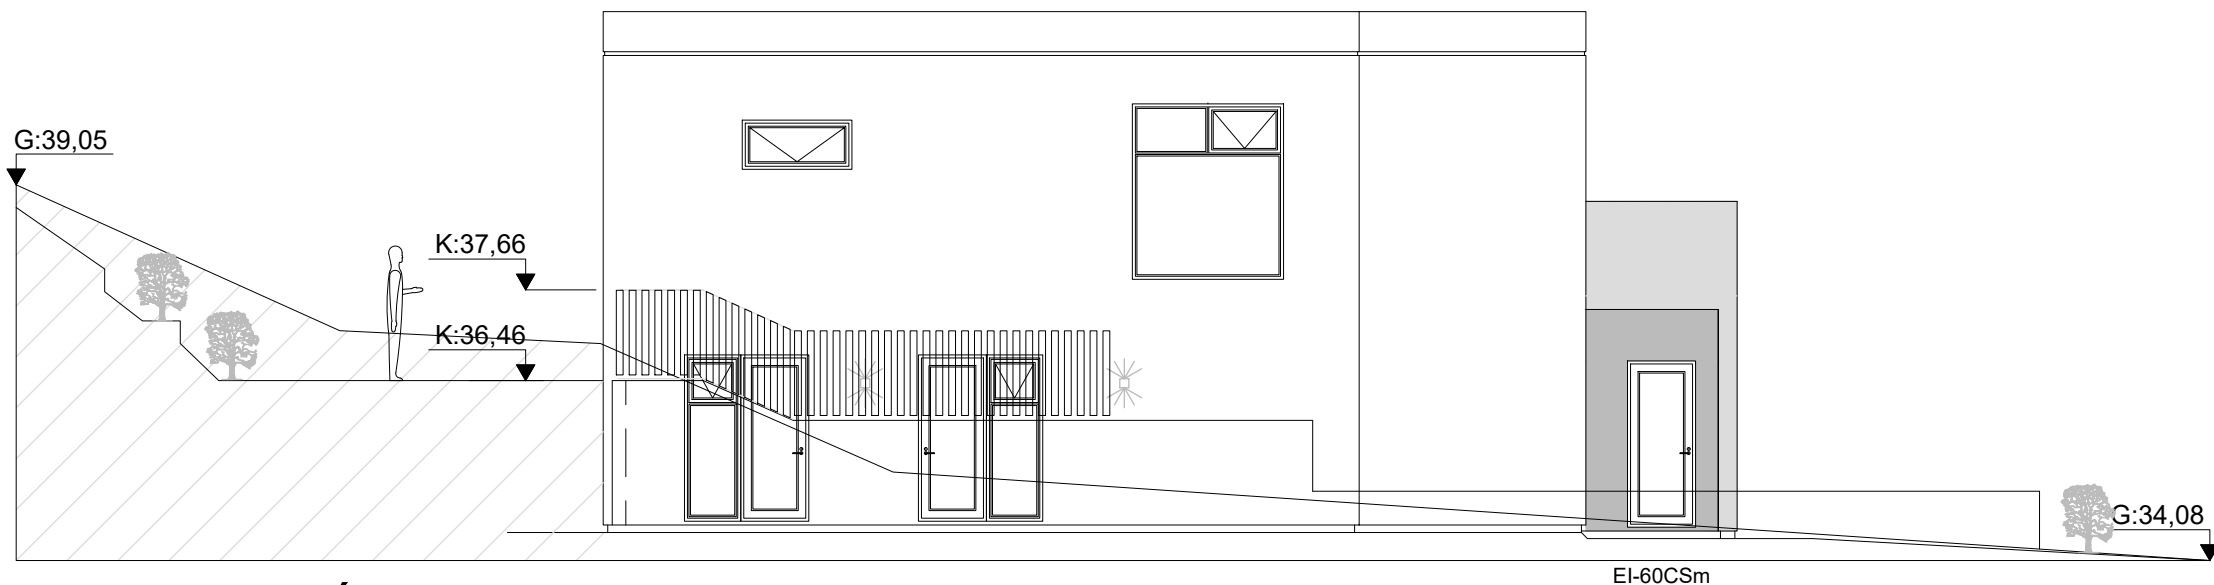


ÚTLIT - VESTUR

1:100 (A2)



ÚTLIT - SUÐUR

1:100 (A2)

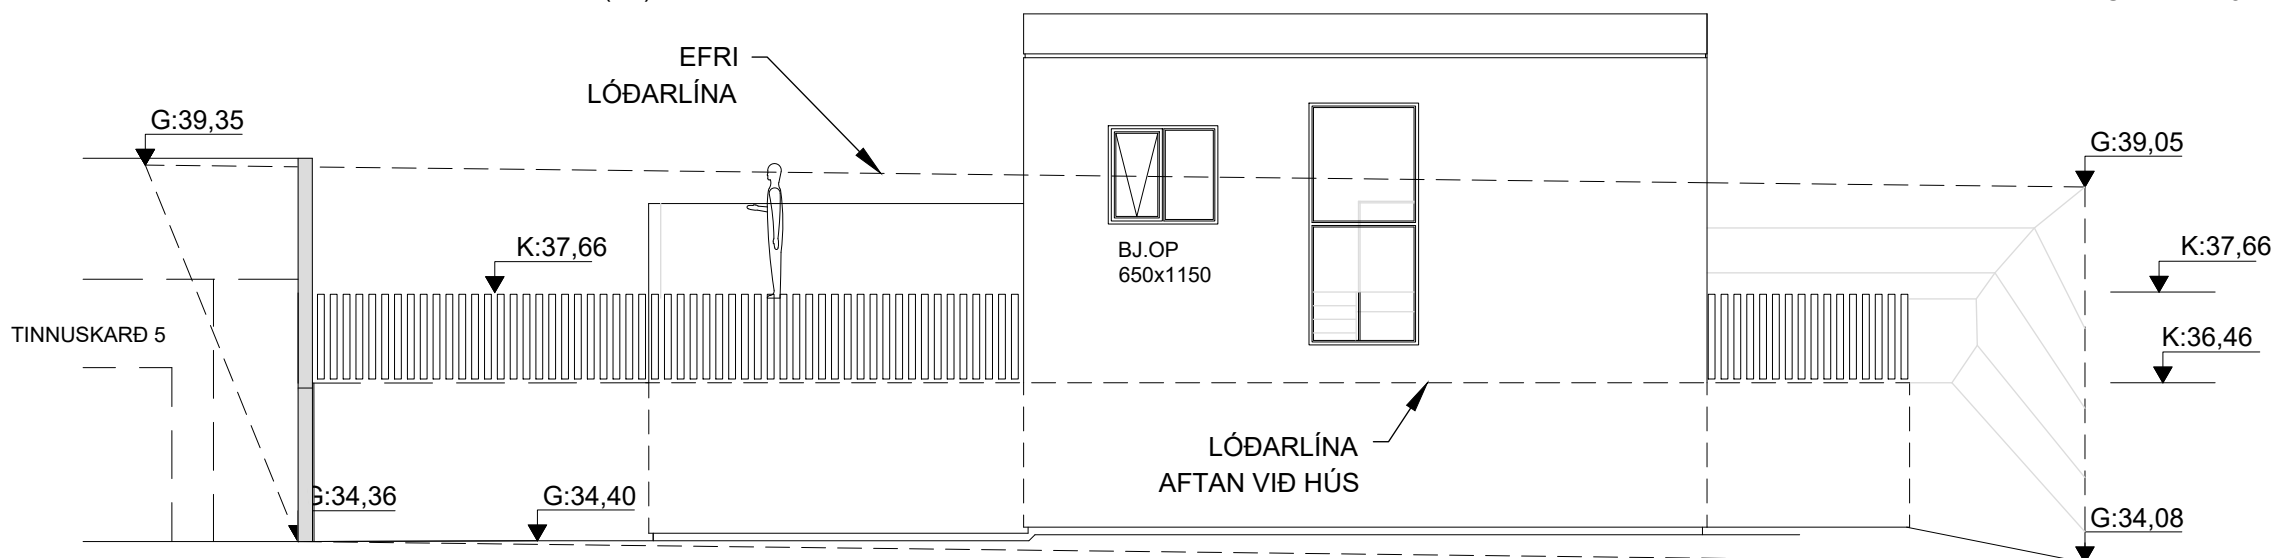

ÚTLIT - NORÐUR

1:100 (A2)

BREYTING		
1	10.10.2025	STOÐVEGGJUMBREYTT
		TIMBURGRINDVERKOFAN Á STEINST. VEGGI
		STOÐVEGGUR Á LÓÐARMÖRKUM 7 OG 5
		LÁRGARÐVEGGUR SUÐ/VESTAN VIÐ HÚS

TINNUSKARÐ 7 - HAFNARFIRÐI		
EINBÝLISHÚS ÚTLIT	Mkv.	1:100
	Hannað	EV
	Teiknað	EV
Dags. 13.JAN.2021	Blað - AF -	Nr. A004
Yfirfarið		
Hönnunarstjóri		
Eyjólfur Valgarðsson Kt:280857-4169		Eyjólfur Valgarðsson Byggingatæknifræðingur B.cs. Hraunprýði 6 210 Garðabæ. gsm:8917257 evtraust@gmail.com

Nr.	Dags.	Breyting	Af
1.	1.10.25	STOÐVEGGIR MED TIMBURGIRÐINGU	EV