Lagnir í jörð
Grunnmynd mkv. 1:50

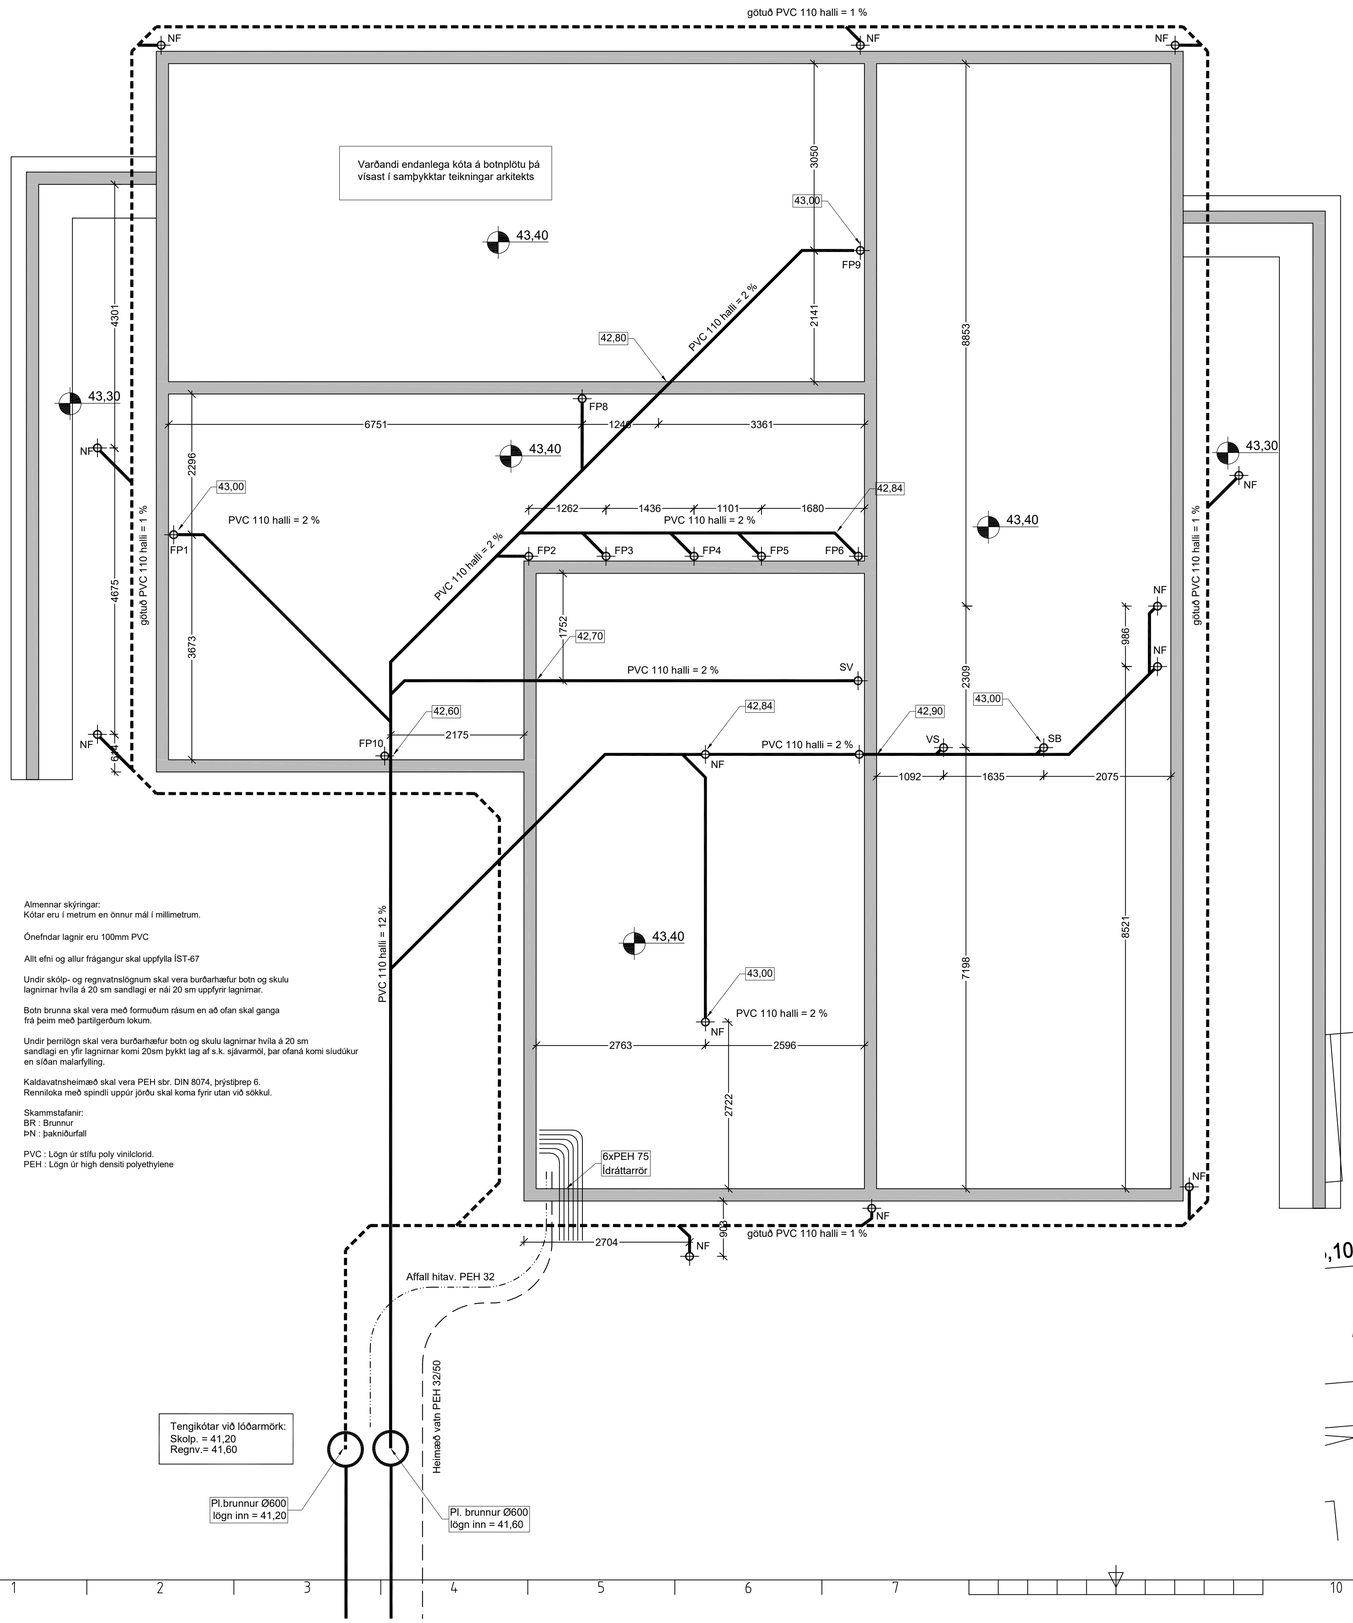

Almennar skýringar:
Kótar eru í metrum en önnur mál í millimetrum.

Ónefndar lagnir eru 100mm PVC

Allt efni og allur frágangur skal uppfylla ÍST-67

Undir skólp- og regnvatnslögnum skal vera burðarhæfur botn og skulu lagnirnar hvíla á 20 sm sandlagi er nái 20 sm upp fyrir lagnirnar.

Botn brunna skal vera með formuðum rásum en að ofan skal ganga frá þeim með þartilgerðum lokum.

Undir þerrilögn skal vera burðarhæfur botn og skulu lagnirnar hvíla á 20 sm sandlagi en yfir lagnirnar komi 20sm þykkt lag af s.k. sjávarmöl, þar ofaná komi sludúkur en síðan malarfylling.

Kaldavatnsheimæð skal vera PEH sbr. DIN 8074, þrýstiþrep 6.
Renniloka með spindli uppúr jörðu skal koma fyrir utan við sökkul.

Skammstafanir:
BR : Brunnur
ÞN : þakniðurfall

PVC : Lögn úr stífu poly viniclorid.
PEH : Lögn úr high densiti polyethylene

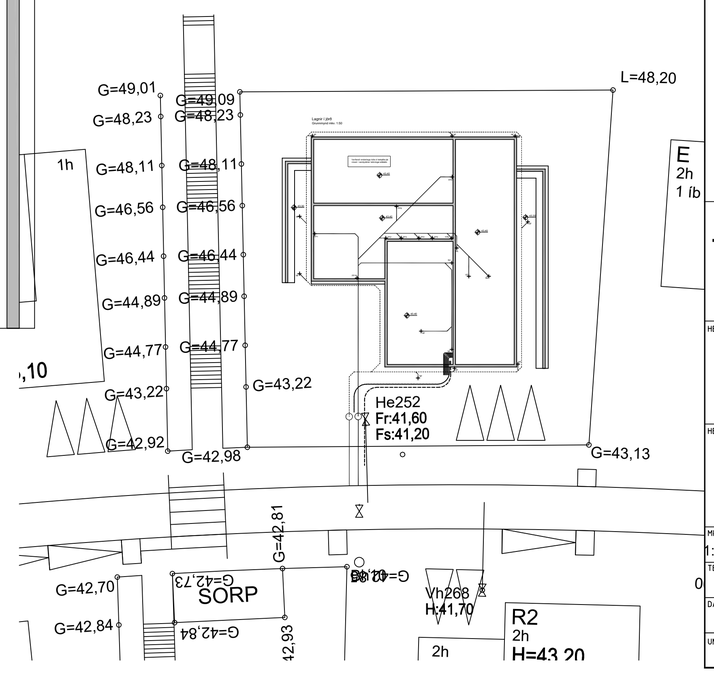

RAFRÆNT UNDIRRITAÐ
Emil Þór Guðmundsson
Kt. 2804763499
Dags. 17.8.2023 16:17:13
Ástæða: Undirritun

RAFRÆNT UNDIRRITAÐ
Stefán Þ Ingólfsson
Kt. 0102514359
Dags. 25.8.2023 22:43:48
Ástæða: Undirritun

RAFRÆNT INNSIGLAÐ
Hafnarfjarðarkaupstaður - byggingarfulltrúi
Dags. 28.8.2023 10:48:51
Ástæða: Uppdrátturr yfirfarinn og staðfestur.

ÚTGÁFUFERILL

NÚMER.	DAGS.	SKÝRINGAR.	UNNIÐ.
A	14.08.23	Reyndarteikning	EÞG
DAGS.		SAMRÆM.HÖNNUÐUR.	

EMIL ÞÓR GUÐMUNDSSON
FTFI

HAMRABORG 10
200 KÓPAVOGUR
GSM: 898 9517
NETFANG: emil@emil.is
kt: 280456-3499

HEITI VERKS:

Völuskarð 28

HEITI TEIKNINGAR:

Lagnir í jörð
Grunnmynd húss
Afstöðumynd

MKV:	DAGS.	VERK NR	
1:50 1:250	06.02.2021		
TEIKNAÐ.	YFIRFARIÐ	SAMÞYKKT	NR. TEIKNINGAR
0 EÞG	EÞG	EÞG	L01
DAGS.UNDIRSKR.	NAFN HÖNNUÐAR		
	EMIL ÞÓR GUÐMUNDSSON		
UNDIRSKR.HÖNNUÐAR			ÚTGÁFA A