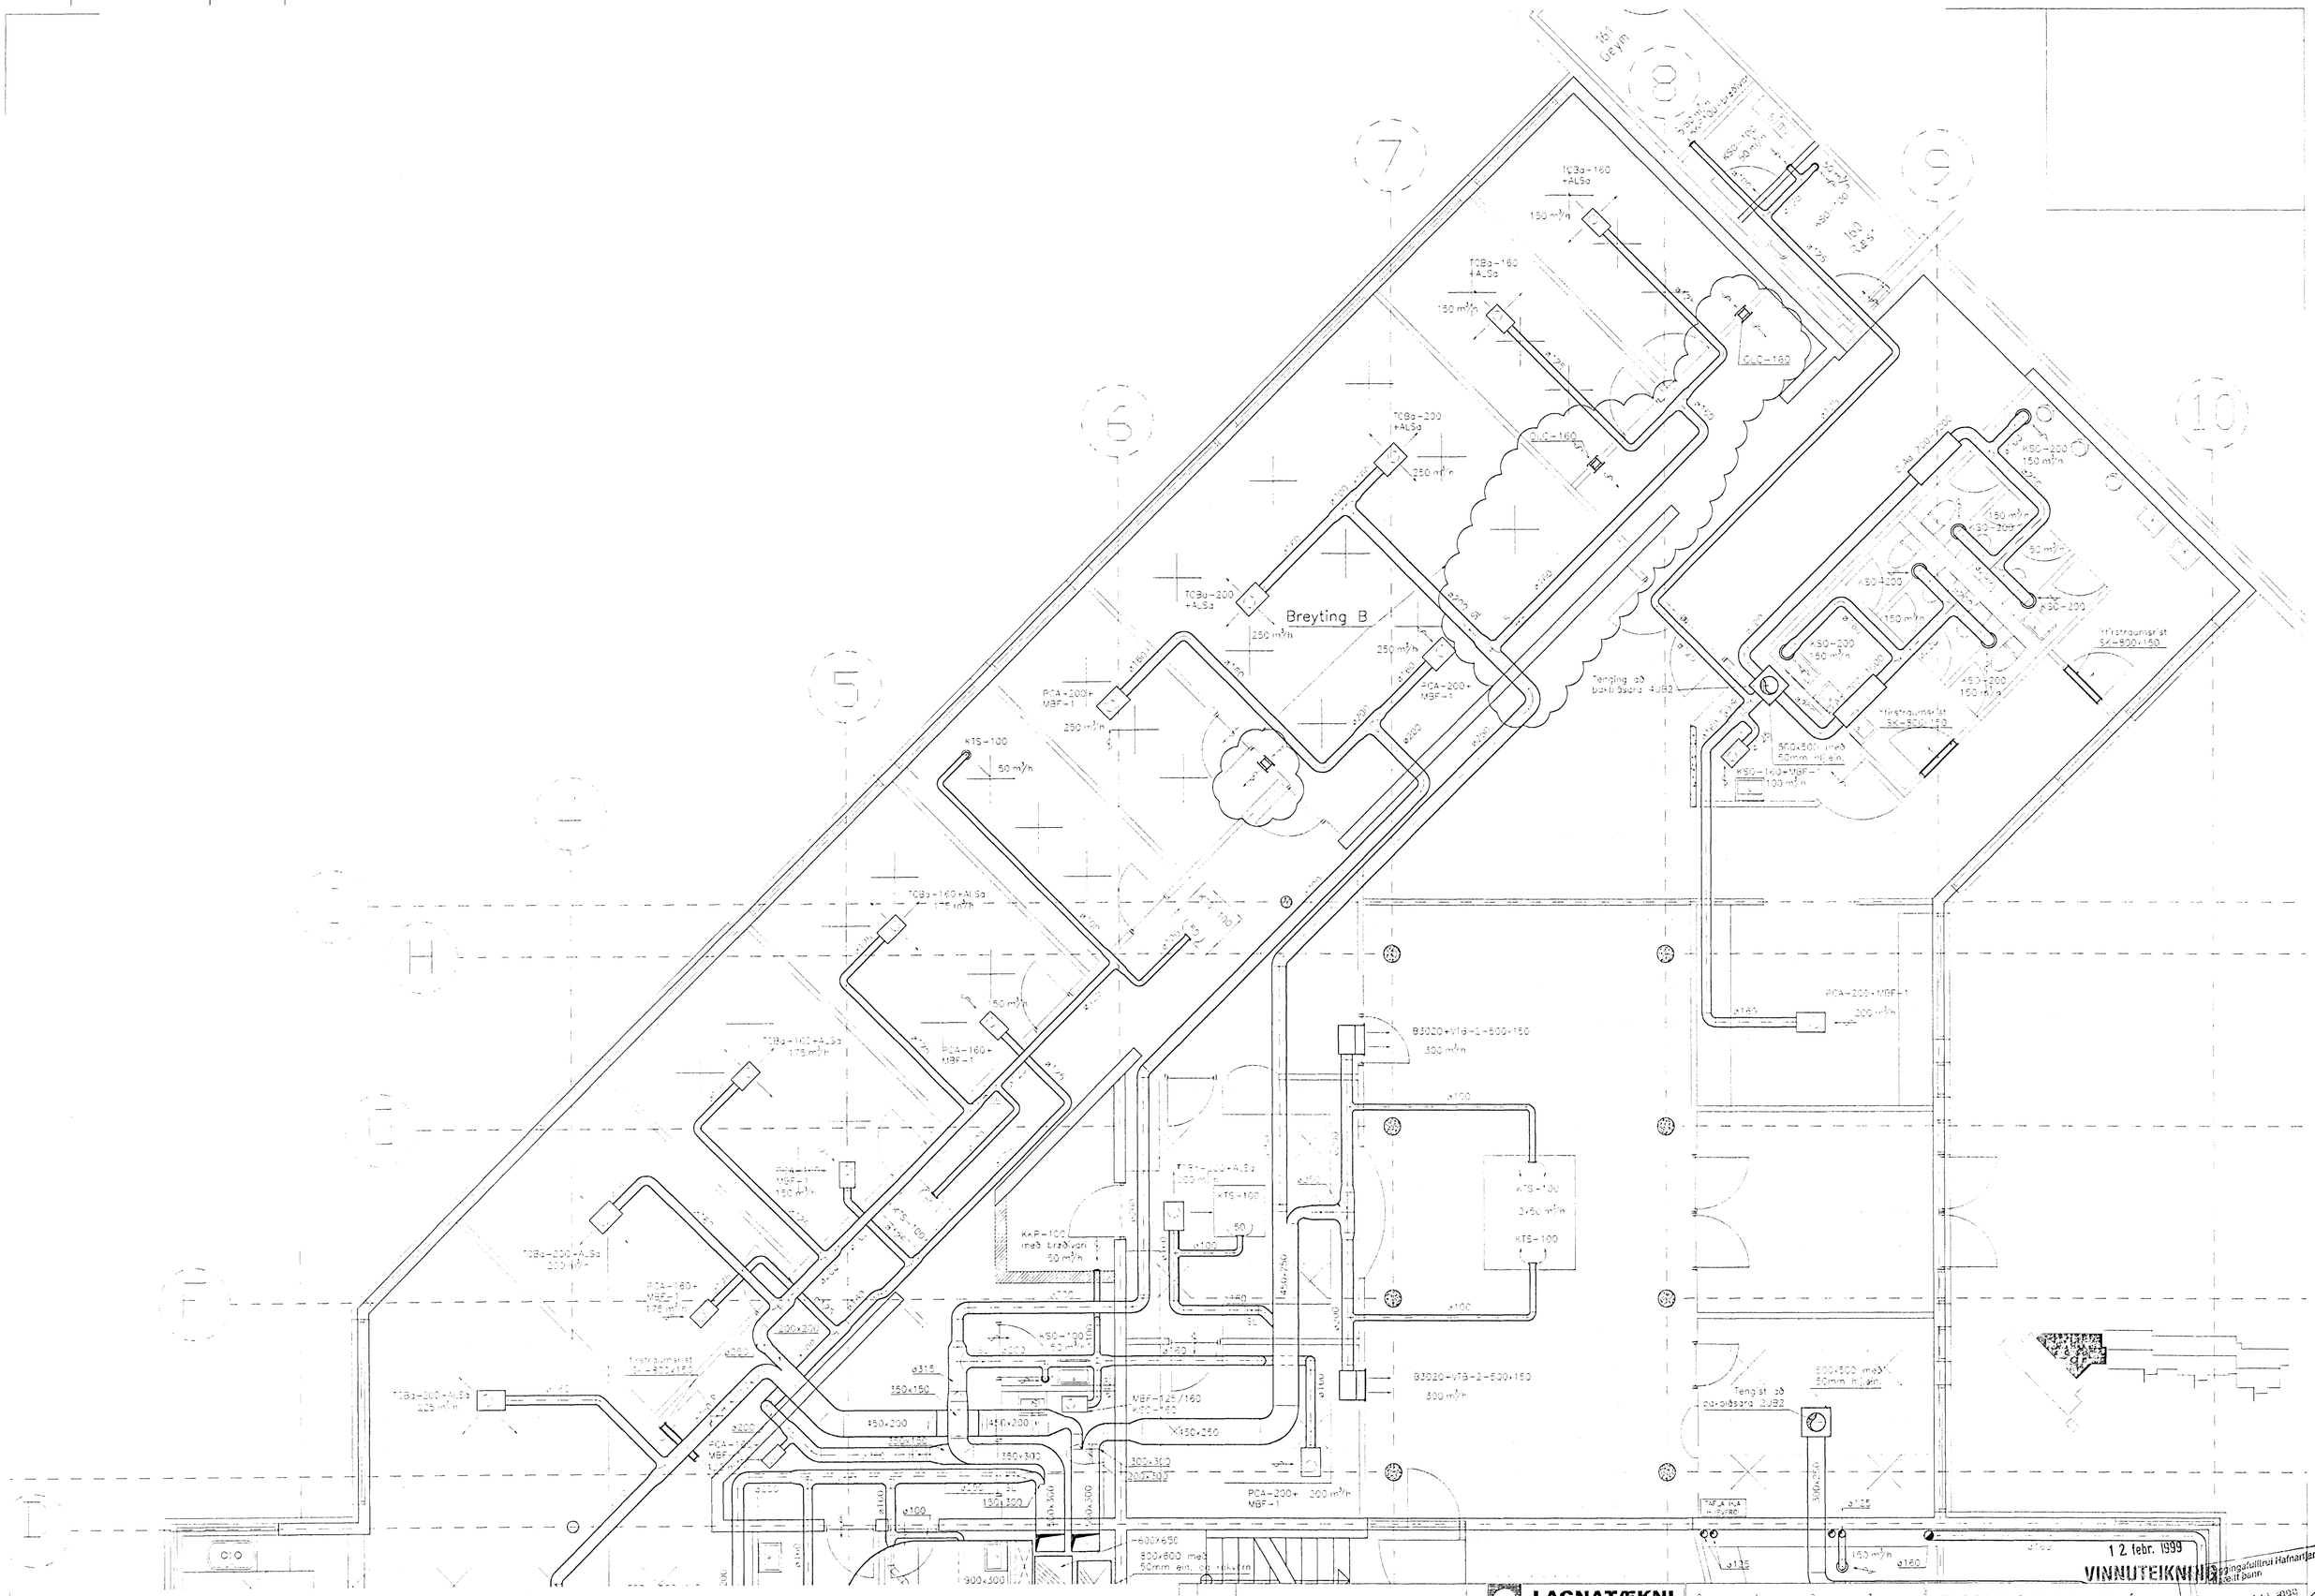

12 febr. 1999

VINNUTEIKNING

Nr.	Dags.	Breyting	Af
B	8.2.1999	Tilfærsla á stokk. Viðbót, stillinka og yfirfallsristar	AHS
A	1.2.1999	Texti sem dottið hafði niður í tölvuvinnslu settur inn	AHS

LAGNATÆKNI

HÖNNUNAR OG RÁÐGJAFARSTOFA

HAMRABORG 12 200 KÓPAVOGUR

Sími: 564 5252 Fax: 564 5251

Netfang: lt@lagnatak.is

Sumþ: Kennitala: 300451-2689

Mkv. 1:50

EINSETNING ENGIDALSSKÓLA - Viðbygging

LOFTRÆSTING

LAGNIR Á 1. HÆÐ

GRUNNMYND 3 AF 3

Kvarði: 1:50

Hönnun: AHS/FSK

Teiknað: AHS

Verk nr. 188

Skjal nr. 188 loftræsting heild

L.05