


SKÝRINGAR

- HL = HANDLAUG
- VS = VATNSSALERNI
- RV = RÆSTIVASKUR
- ÞV = ÞVOTTAVÉL
- ÞV = UPPÞVOTTAVÉL
- EV = ELDHÚSVASKUR
- ÞS = ÞVAGSKÁL
- SV = STÁLVAÐSKUR
- GN = GÖLFN-DURFALL
- HR = HREYNSILOK
- ÞJ = ÞURKARI

- PP = POLYPRÓPYLEN
- PVC = POLYVINYLKLORID
- PJ = STEYPUJARN

VINNUTEIKNING

25. marz 1999

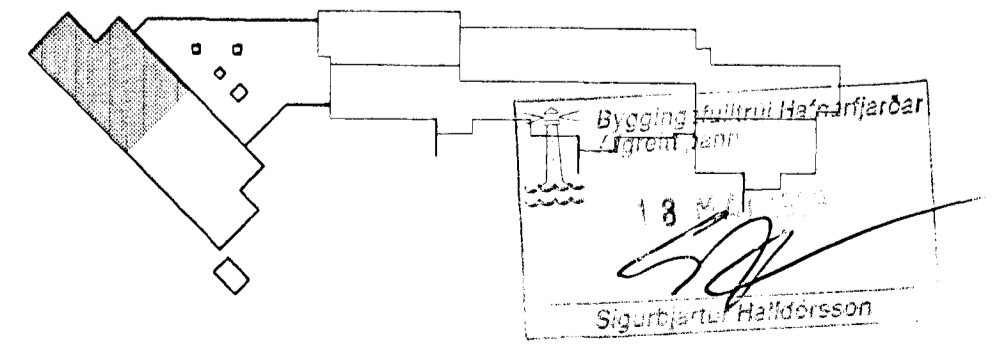

LAGNATÆKNI	
HÖNNUNAR OG RÁÐGJAFARSTOFA	
HAMRABORG 12 200 KÓPAVOGUR	
Sími: 564 5252 Fax: 564 5251	
Netfang: lagnatak@islandia.is	

0 1 2 3 Msk. 1:50

Sömb: *J. P. S. Jónsson*

Kennitala: 300346-3409

EINSETNING ENGIDALSSKÓLA - Viðbygging

FRÆRENNISLISKERFI
FRÆRENNISLISLOGN INNAHÚSS
JARDHÉÐ - GRUNNMYND 1 AF 2

Kvæði: 1:50	Daga: Sept. 1998
Heimur: FSK/HBG	Blátt n.:
Teknað: JF/FSK	Blátt n.:
Verk n.:	F. 05A
Skjal n.:	Frærennisi-grunnlaginn

Nr.	Daga	Bræting	Ar
A	25.03.99	Ný tenging út úr hól og breyting á F1-0	FSK