


GRUNNMYND AF HÆÐ

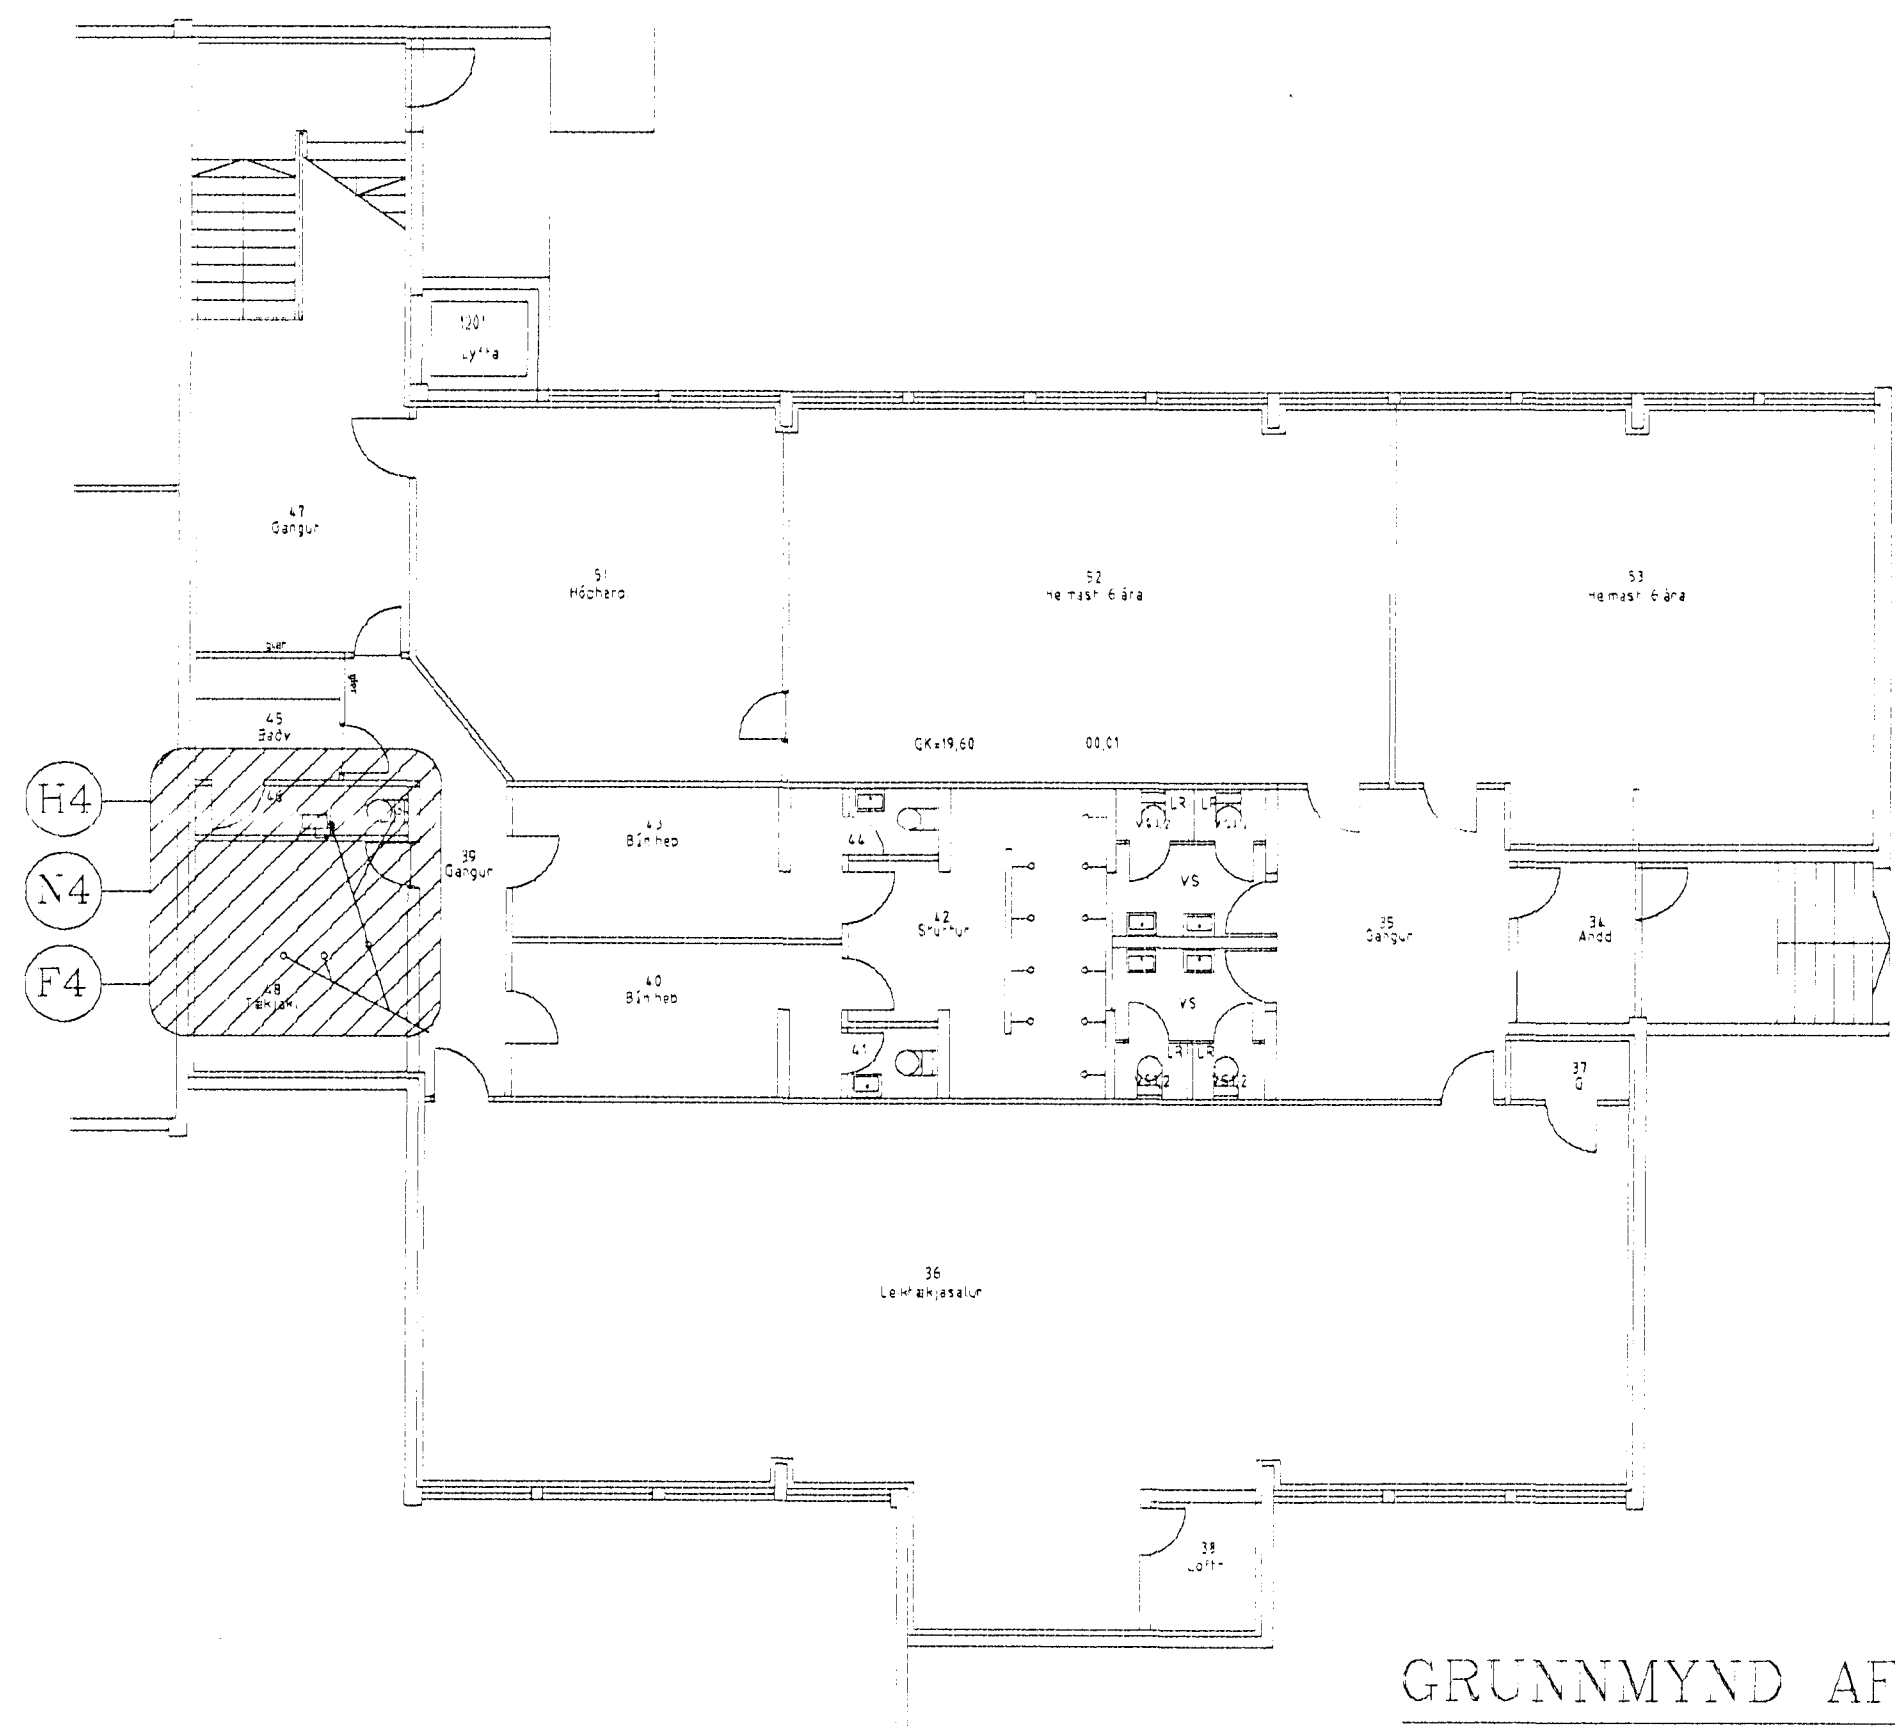

GRUNNMYND AF KJALLARA

Sjá sérmyndir af framkvæmdasvæðum á teikningu nr. BR.02
Sjá einnig verklýsingu, lýsingu á framkvæmdum í kafla 9.3

Algrætt þann
03. Okt. 1998
Sigrbjartur Halldórsson

26. Okt. 1998
VINNUTEIKNING

<p>LAGNATÆKNI HÖNNUNAR OG RÁÐGJAFARSTOFA HAMRABORG 12 200 KÓPAVOGUR Sími: 564 5252 Fax: 564 5251 Netfang: lagnatak@islandia.is</p>		<p>Skrifað: <i>J. B. B.</i> Sími: 670 4664-2849</p>	<p>EINSETNING ENGIDALSSKÓLA - ELÐRA HÚS PIPUKERFI HITA- OG HREINLETISKERFI BREYTINGAR OG VIÐBÆTUR GRUNNMYND AF HÆÐ OG KJALLARA</p>	<p>Kl. 01: ENGINN Dagur: Sept. 1998 Bl. 01 BR. 01 Skrifað: 198 eldra hsa - breytingar</p>
---	--	---	--	---