



GRUNNMYND 1:50

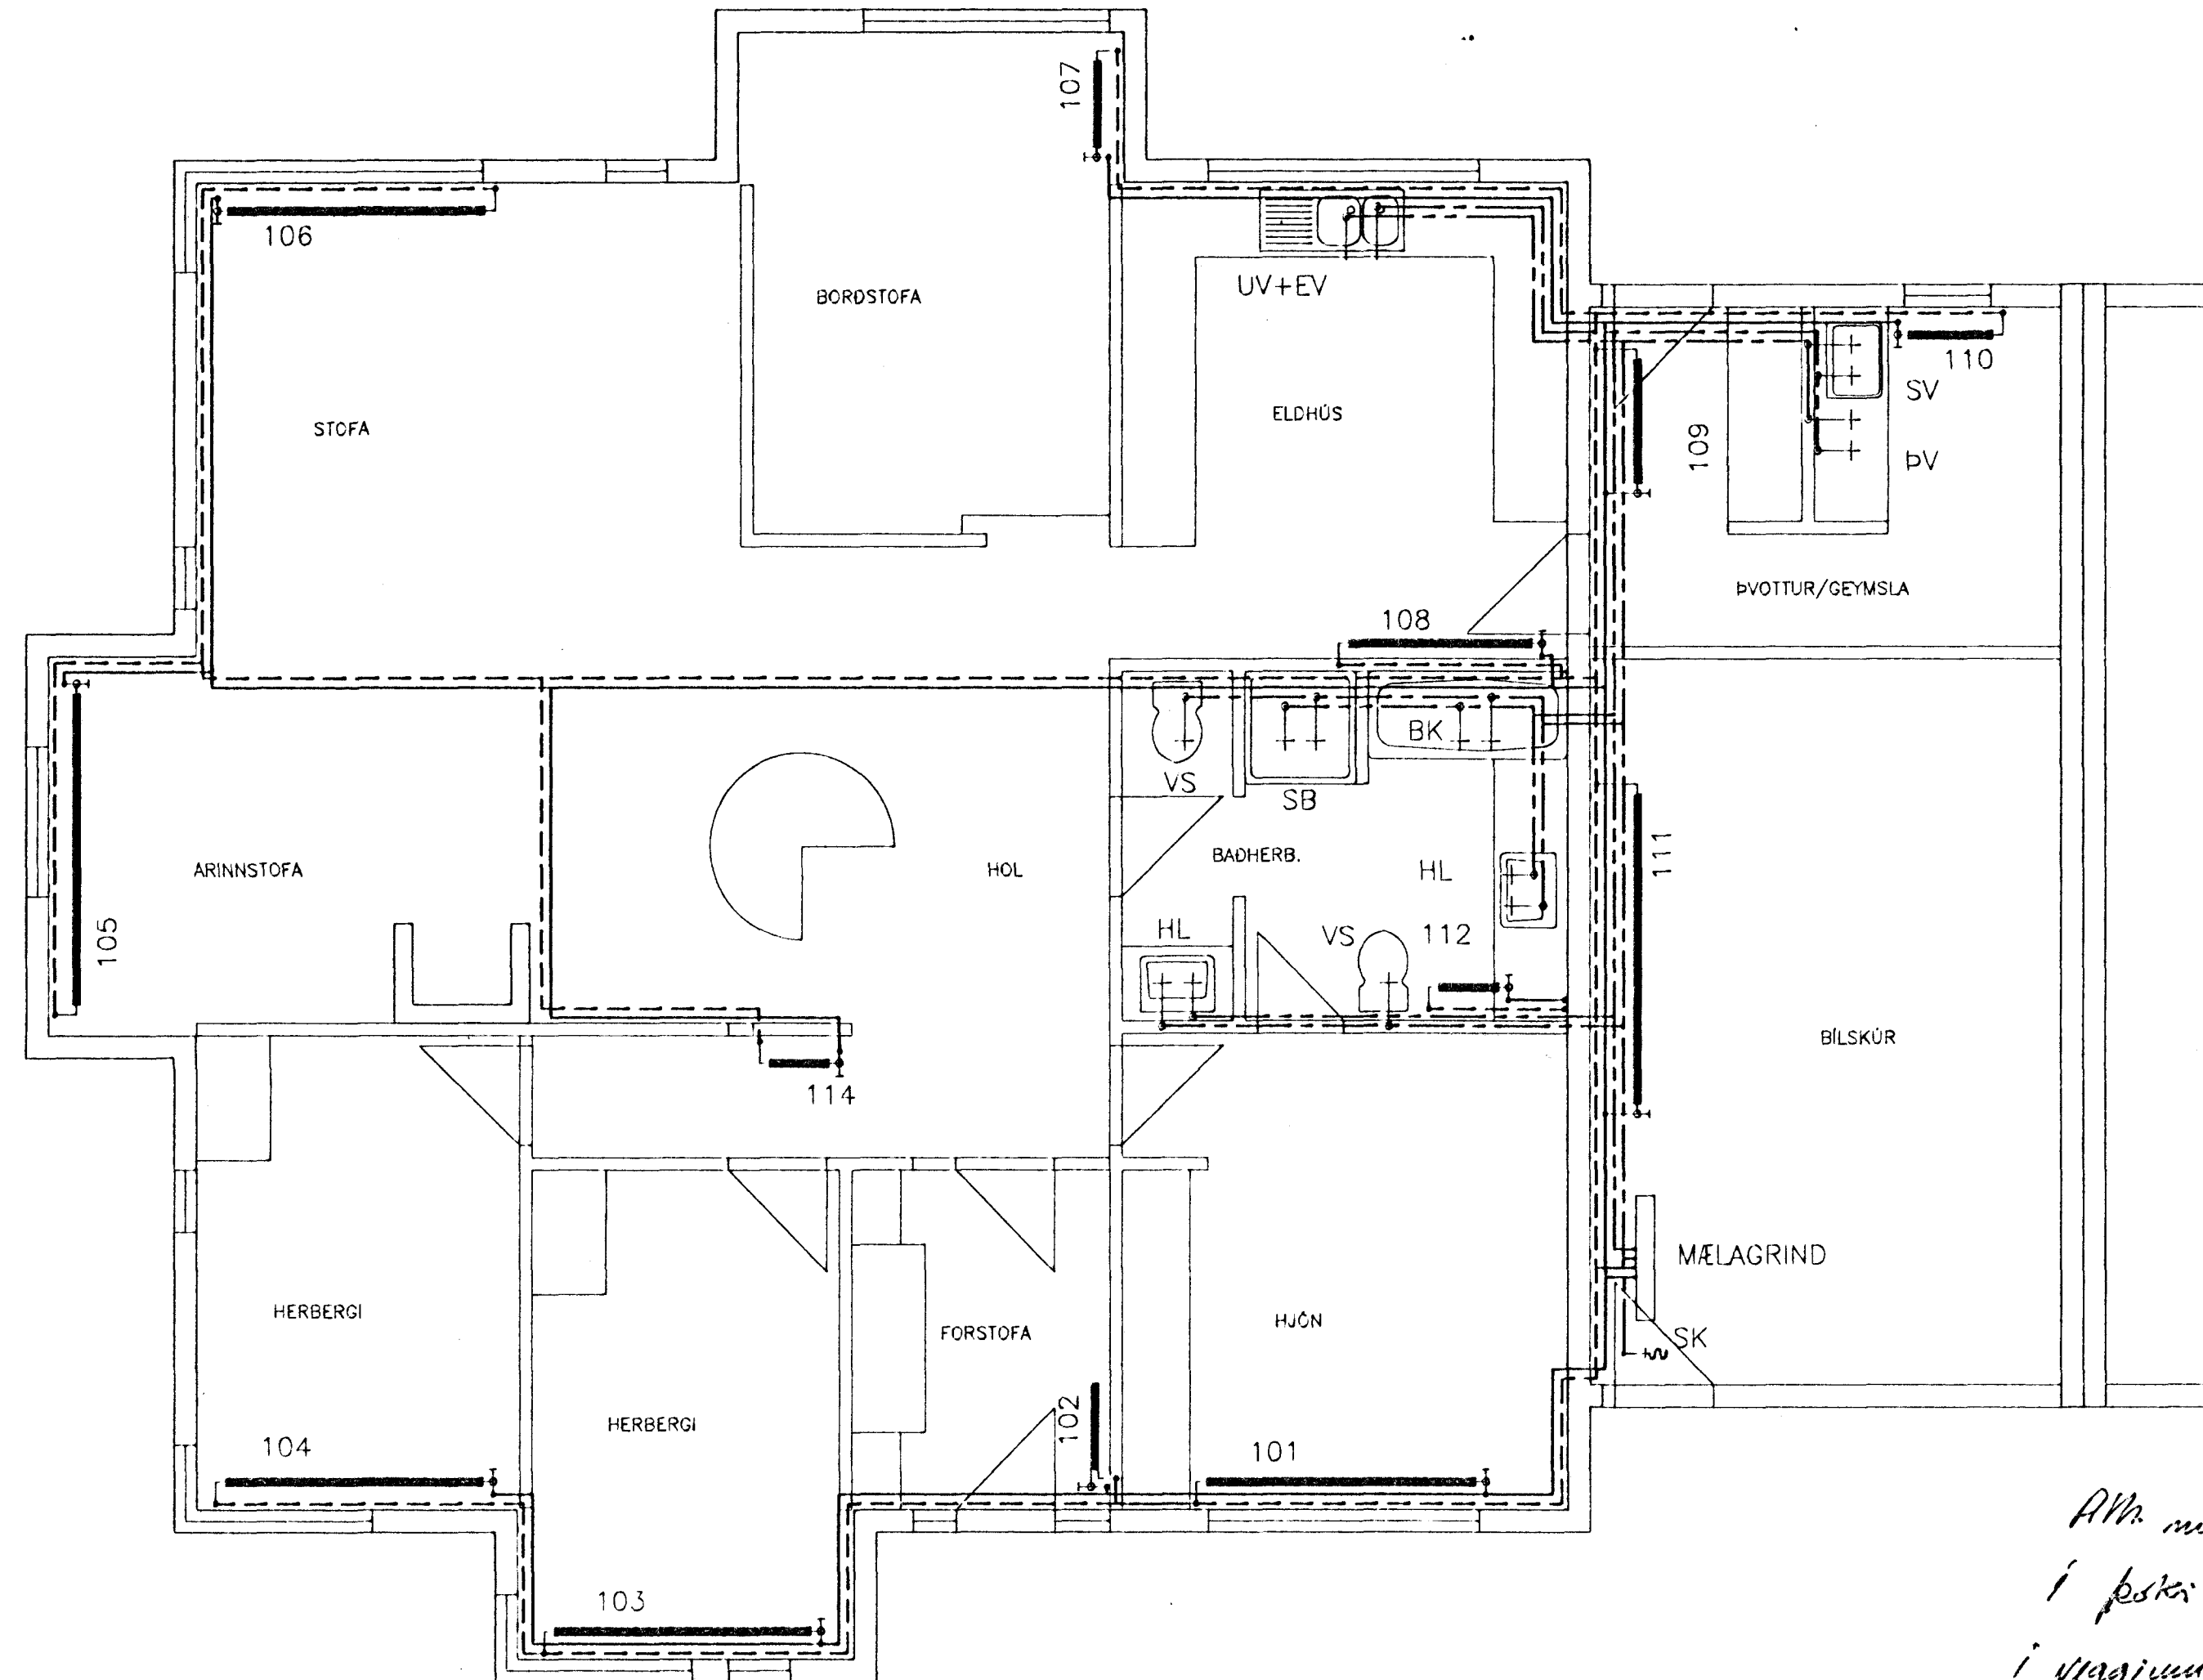

SKÝRINGAR:

MERKINGAR:

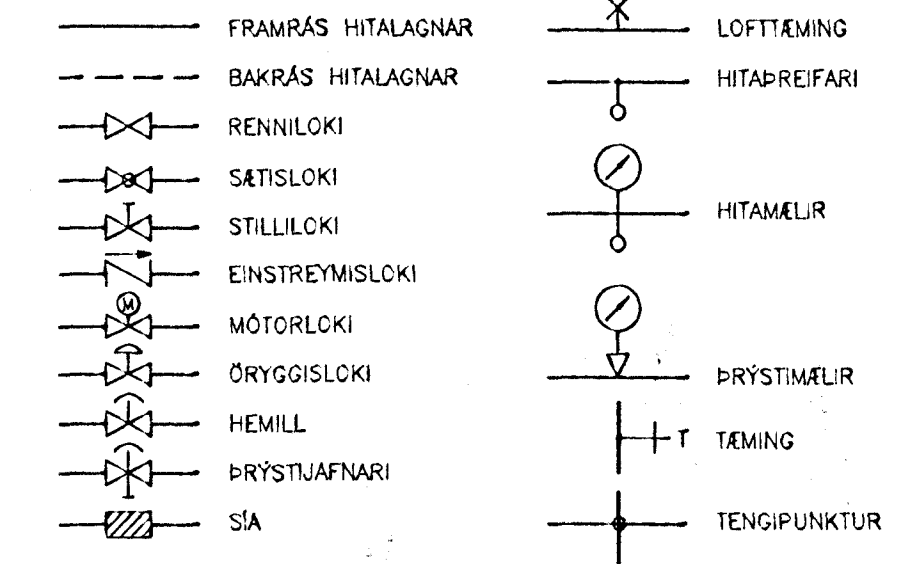

ADRAR SKÝRINGAR:

ÖLL OFNENGI SKULU VERA 10mm  
LOFTSKRUFUR KOMI Á ALLA OFNA  
Á HVERN OFN KOMI AUK OFNLOKA STILLITÉ ÞEIM MEGIN SEM  
OFNLOKI ER EKKI  
OFNAR SEU Í SAMRÆMI VÍÐ ÍST-69

PIPUR SKULU VERA SVARTAR STÁLPIPUR SAMKV. DIN 2440  
OG TENGISTYKKI SAMSVARANDI PÍPUM AD GERD.

BÍL MILLI FESTINGA SÝNILEGRA LAGNA SÉ 2m  
BÍL MILLI FESTINGA ANNARA LÁRETTTRA LAGNA SÉ  
MEST: #10 - #32: 2,5m  
#32: 3,0m

ALLAR PÍPUR SKAL EINANGRA MED GLERULLAR- EDA POLYETHYLEN-  
HÖLKUM. ÞYKKT EINANGRUNAR SKAL VERA SEM HÉR SEGIR:

10 - 20mm (3/8" - 3/4") PÍPUR: 20mm  
25 - 40mm (1" - 1 1/2") PÍPUR: 30mm  
40 - 100mm (1 1/2" - 4") PÍPUR: 40mm


PÍPUR SKAL VEFJA MED PLASTI UTAN UM GLERULLAREINANGRUN.

ÞAR SEM PÍPUR LIGGJA Í ÚTVEGG SKAL VERA MINNST 2cm  
EINANGRUN UTAN VÍÐ RÖREINANGRUN.


KERFIÐ SKAL ÞOLA 4 kp/cm<sup>2</sup> VINNUPRÝSTING OG PRÓFAST MED  
6kp/cm<sup>2</sup> ÁÐUR EN LEIÐSLUR ERU HULDAR.

ALLT EFNI OG FRÁGANGUR KERFISINS SÉ Í SAMRÆMI VÍÐ ÁRVÉÐI  
ÍST-67 OG GILDANDI REGLUGERÐIR

STAÐSETNING STÚTA

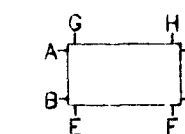

*Allt með einangrun  
í festri  
í veggjum.*

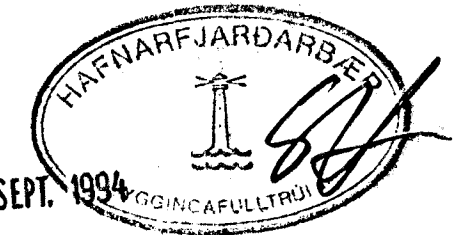

ÁSKILIÐ, ELÐRI  
TEIKNING ÓGILD

SKÝRINGAR SJÁ TEIKN. NR. -203

KRISTJÁN KNÚTSSON TÆKNIFRÆÐINGUR FTFI  
LYNGBERGI 27, 220 HAFNARFJÖRDUR, SÍMI 651647

BREKKUHLÍÐ NR. 20	DAGS. Ágúst 1994
	MKV. 1:50
HITA- OG VATNSLAGNIR	H. KK T. KK
	VERK: 9401-202
GRUNNMYND 1. HÆÐ	1-202.DWG/1=1