



• TENGLAR OG DÖSIR VÍÐ GLUGGA SKULU VERA FAST UNDIR GLUGGA

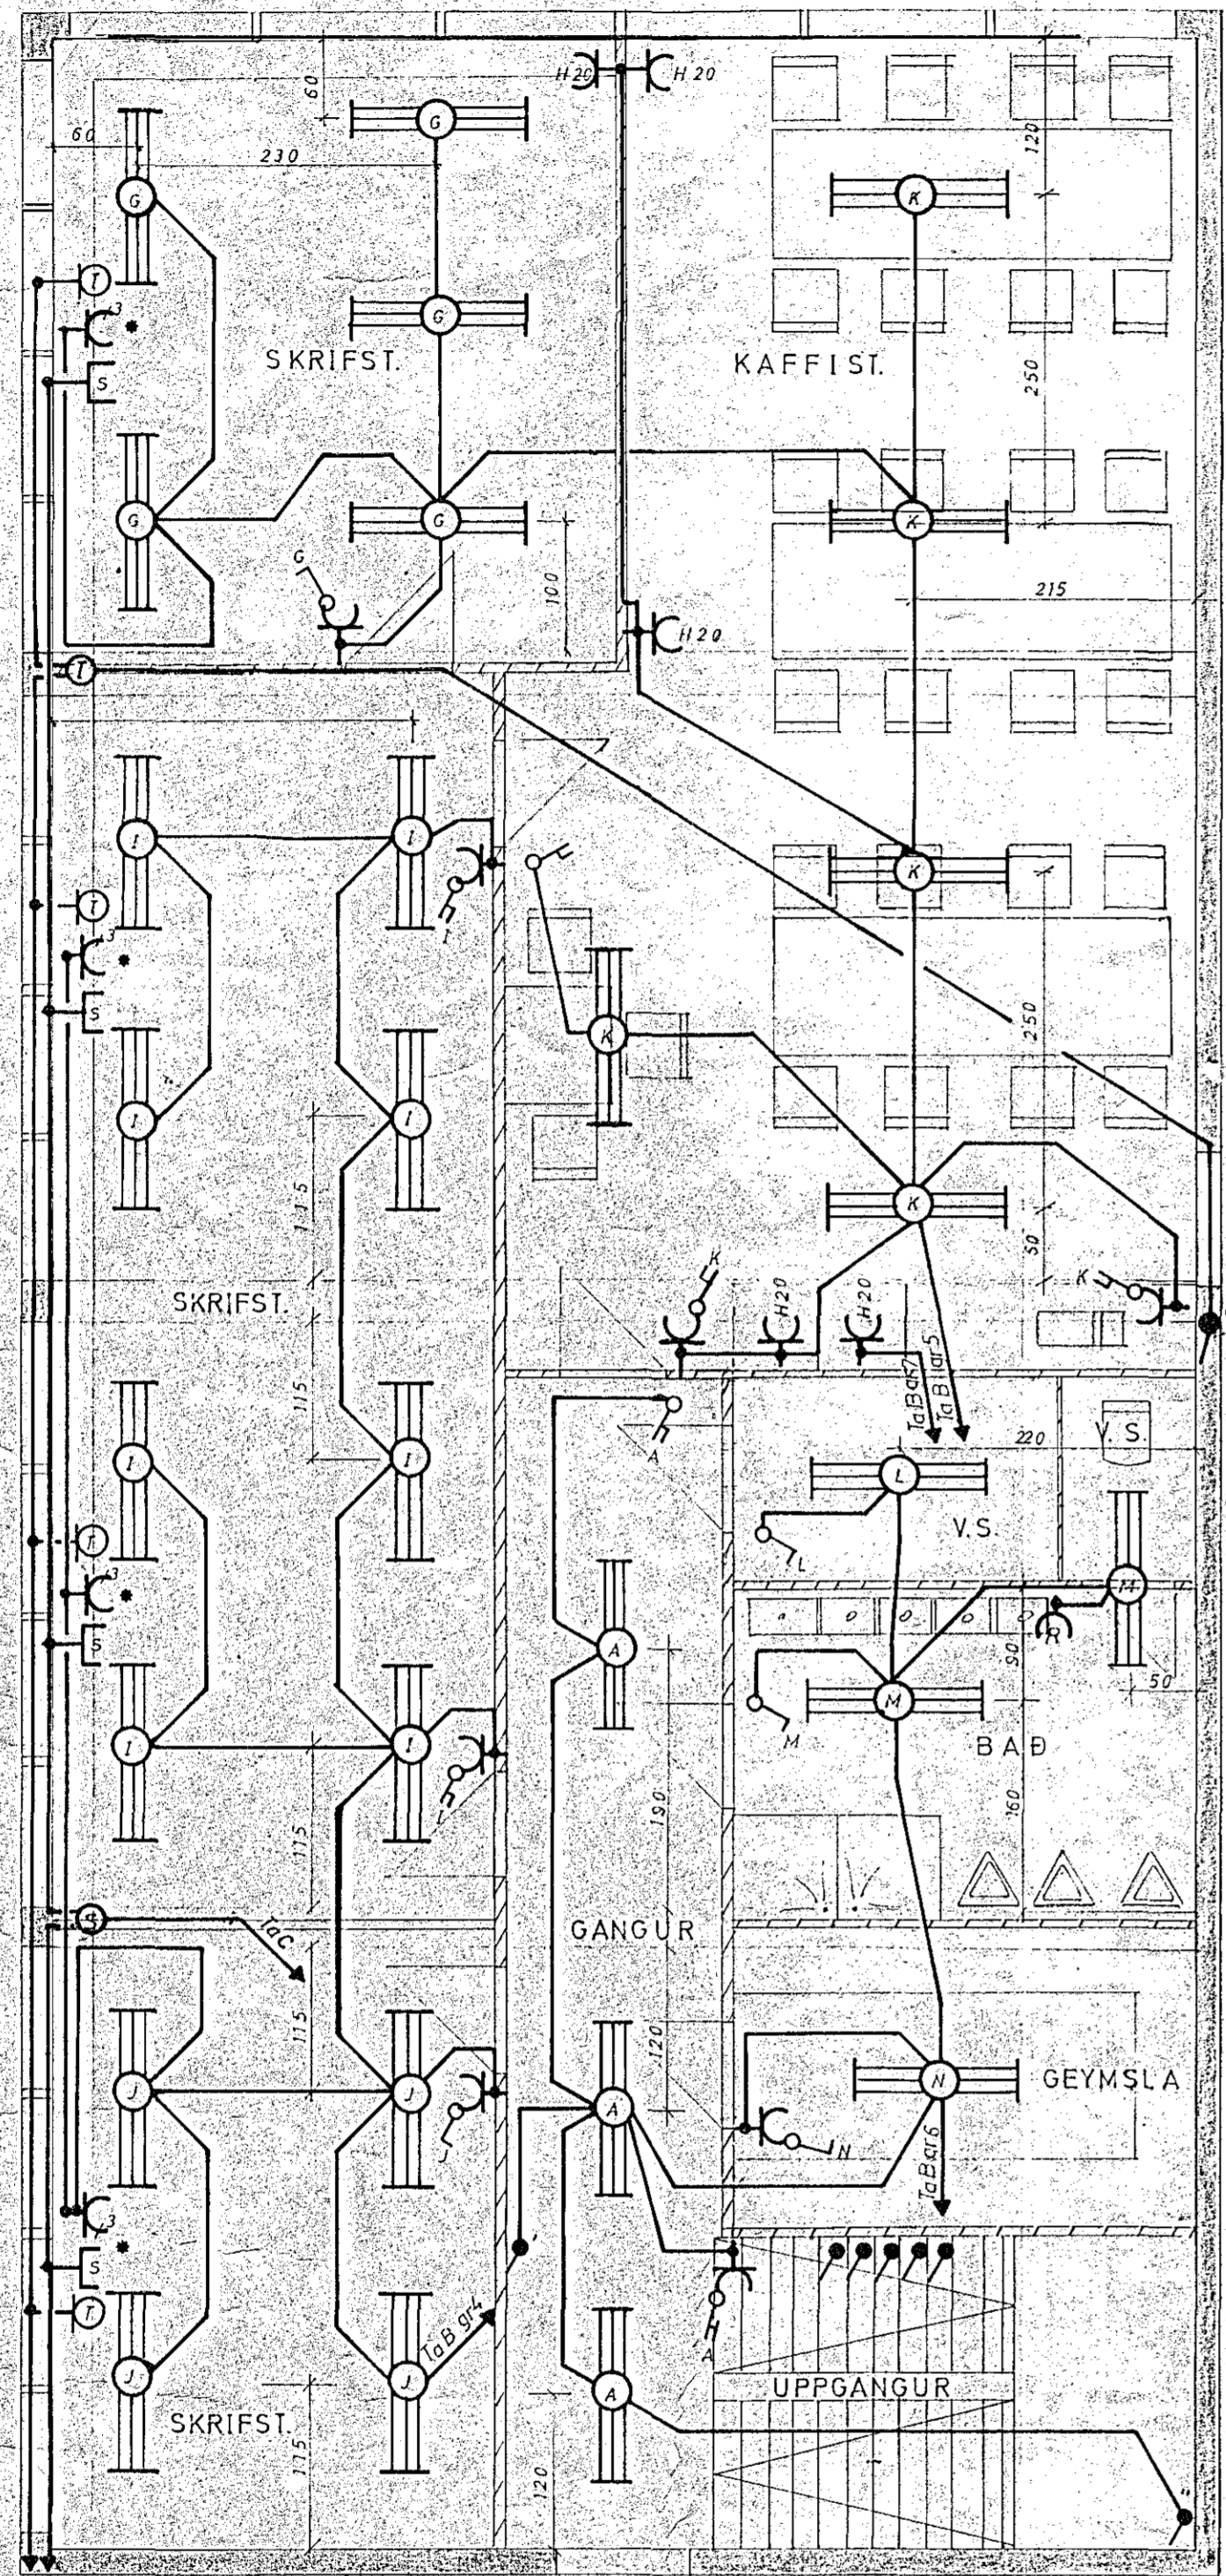


VINIBYGGINGAR

EFRI HÆÐ


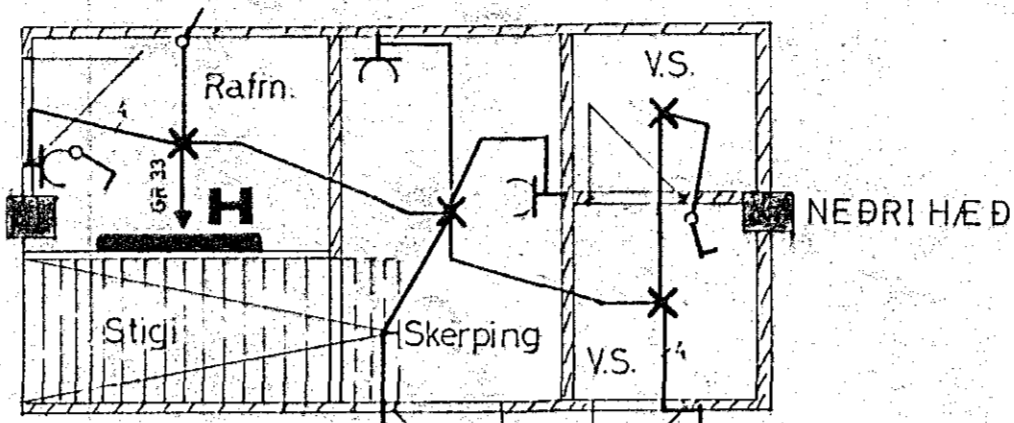


NEDRI HÆÐ

HÆÐ ROFA OG TENGLA SKAL VERA 110 cm NEMA ANNARS SÉ GETIÐ.

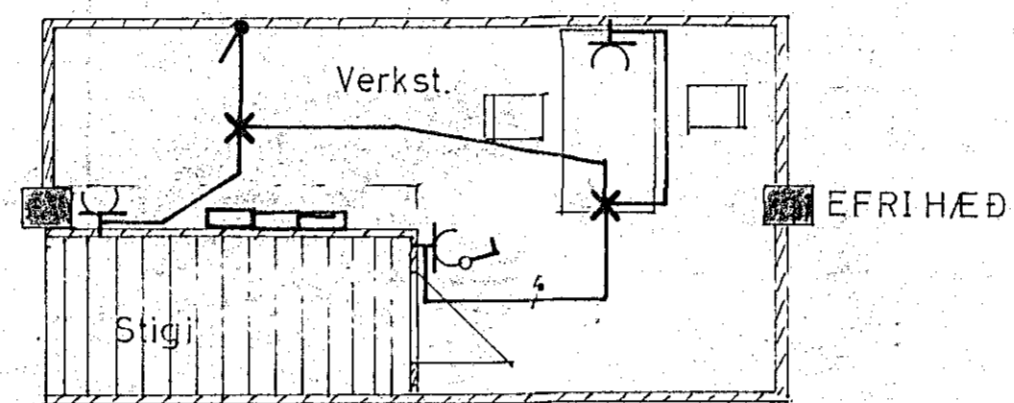


EFRI HÆÐ

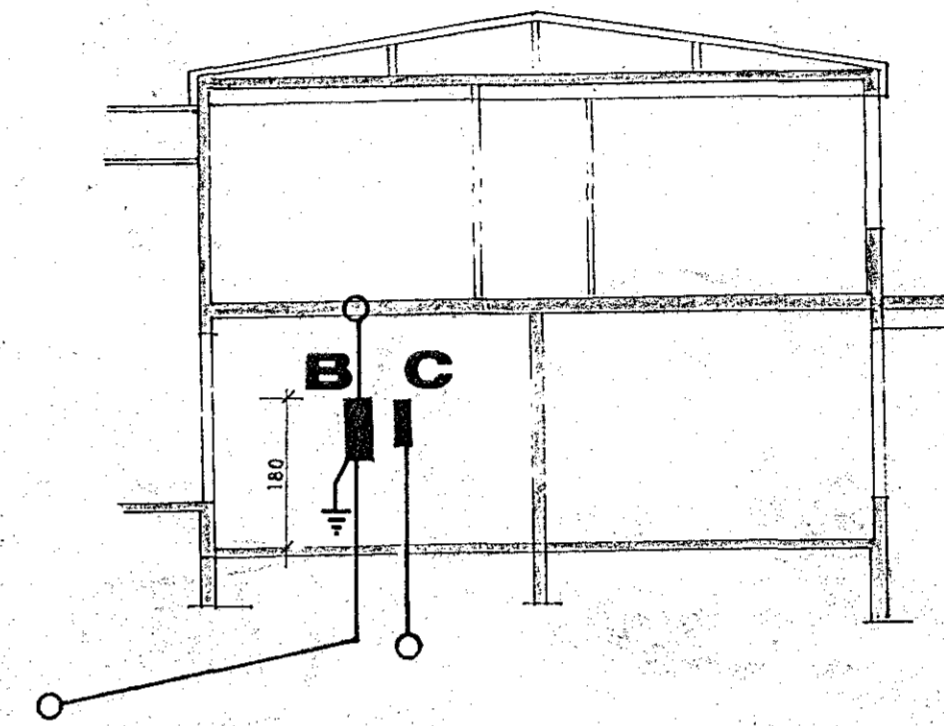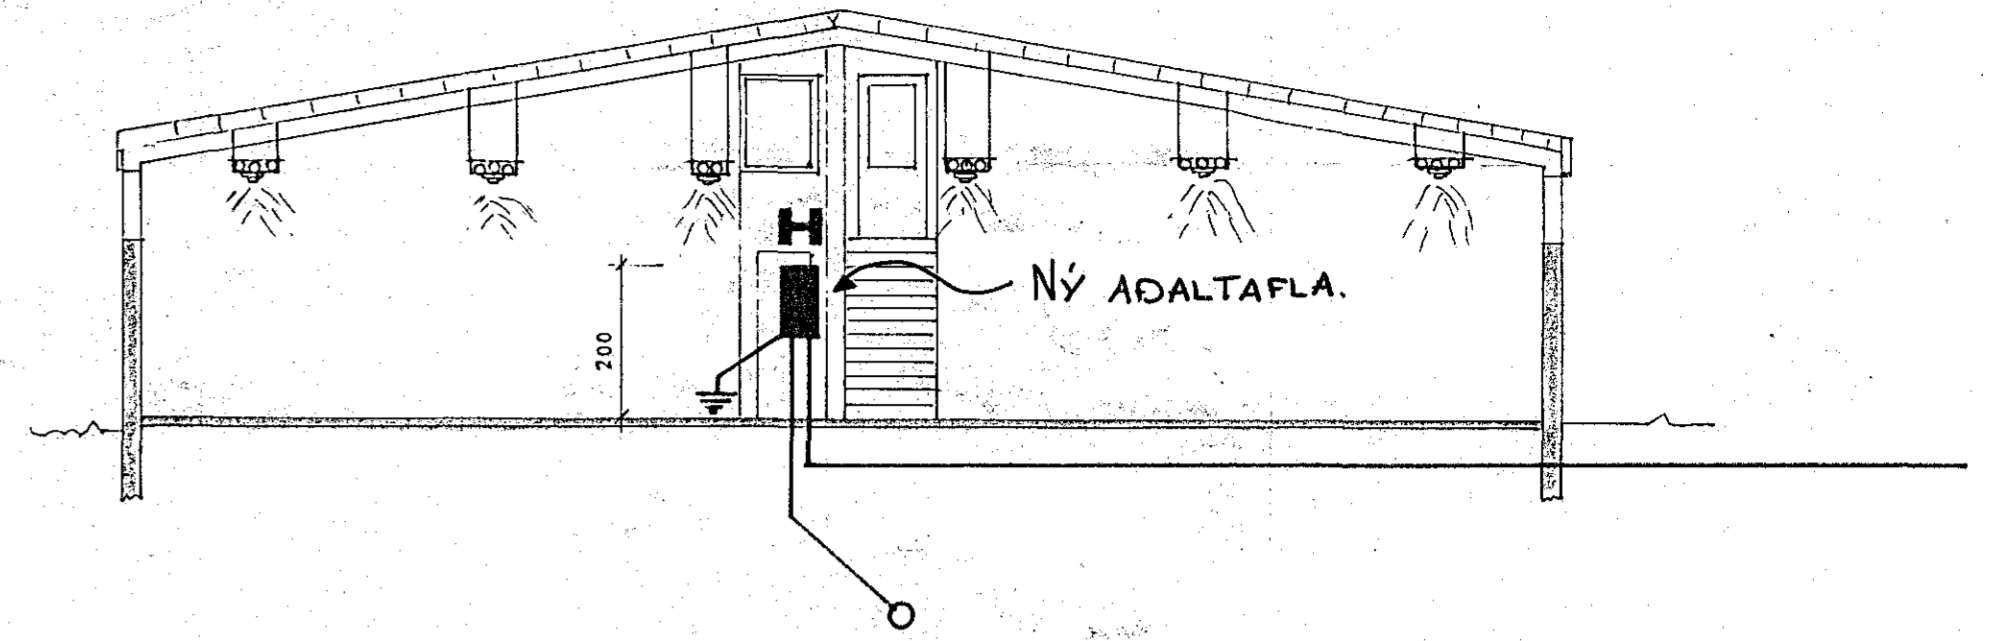


MK 1:100

NÝ ADALTAFLA
TAFLA H, ER NÚ
GREINATAFLA FYRIR
VERKSTÆÐIO. Þ.O.

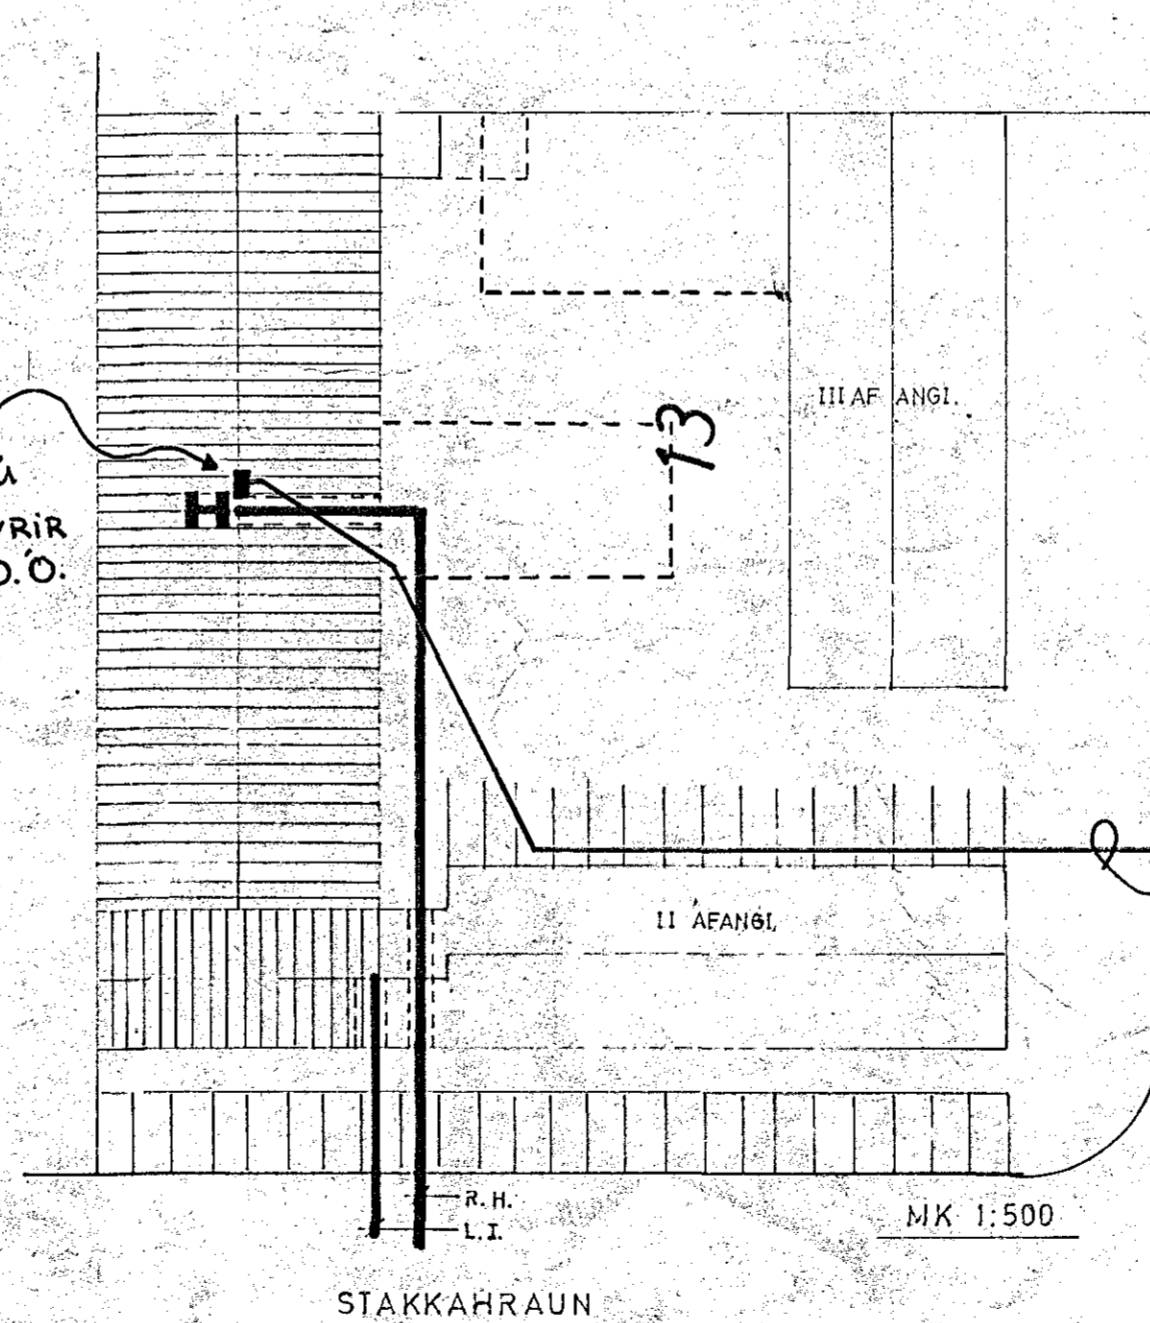

DALSHRAUN

BREYTING JÚNÍ 1989.
NÝ HEIMTAUG
3 x 110 mm RÖR
2 x 240 mm² al, FJÖRLEIÐARA JAROSTRENGIR

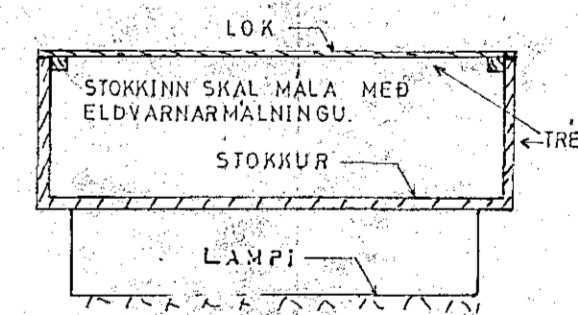

BREYTINGU GERDI

Julius Johannesson
RAFFTEKNIÞRÆÐINGUR
HJALLABRAUT 37
HAFNARFIRÐI. 5651280
BREYTING DAGS TEIKN SAMB.

DAGS.	NAFN	KV.ÞR.
FRDR	1989	1:50
TEKN		
SAM		

TRESMÍÐJA BJÖRNS ÓLAFSSONAR
RAFLOGN - AFSTADA - SNID

W. V. S.
I. I. I. I.

Nr.