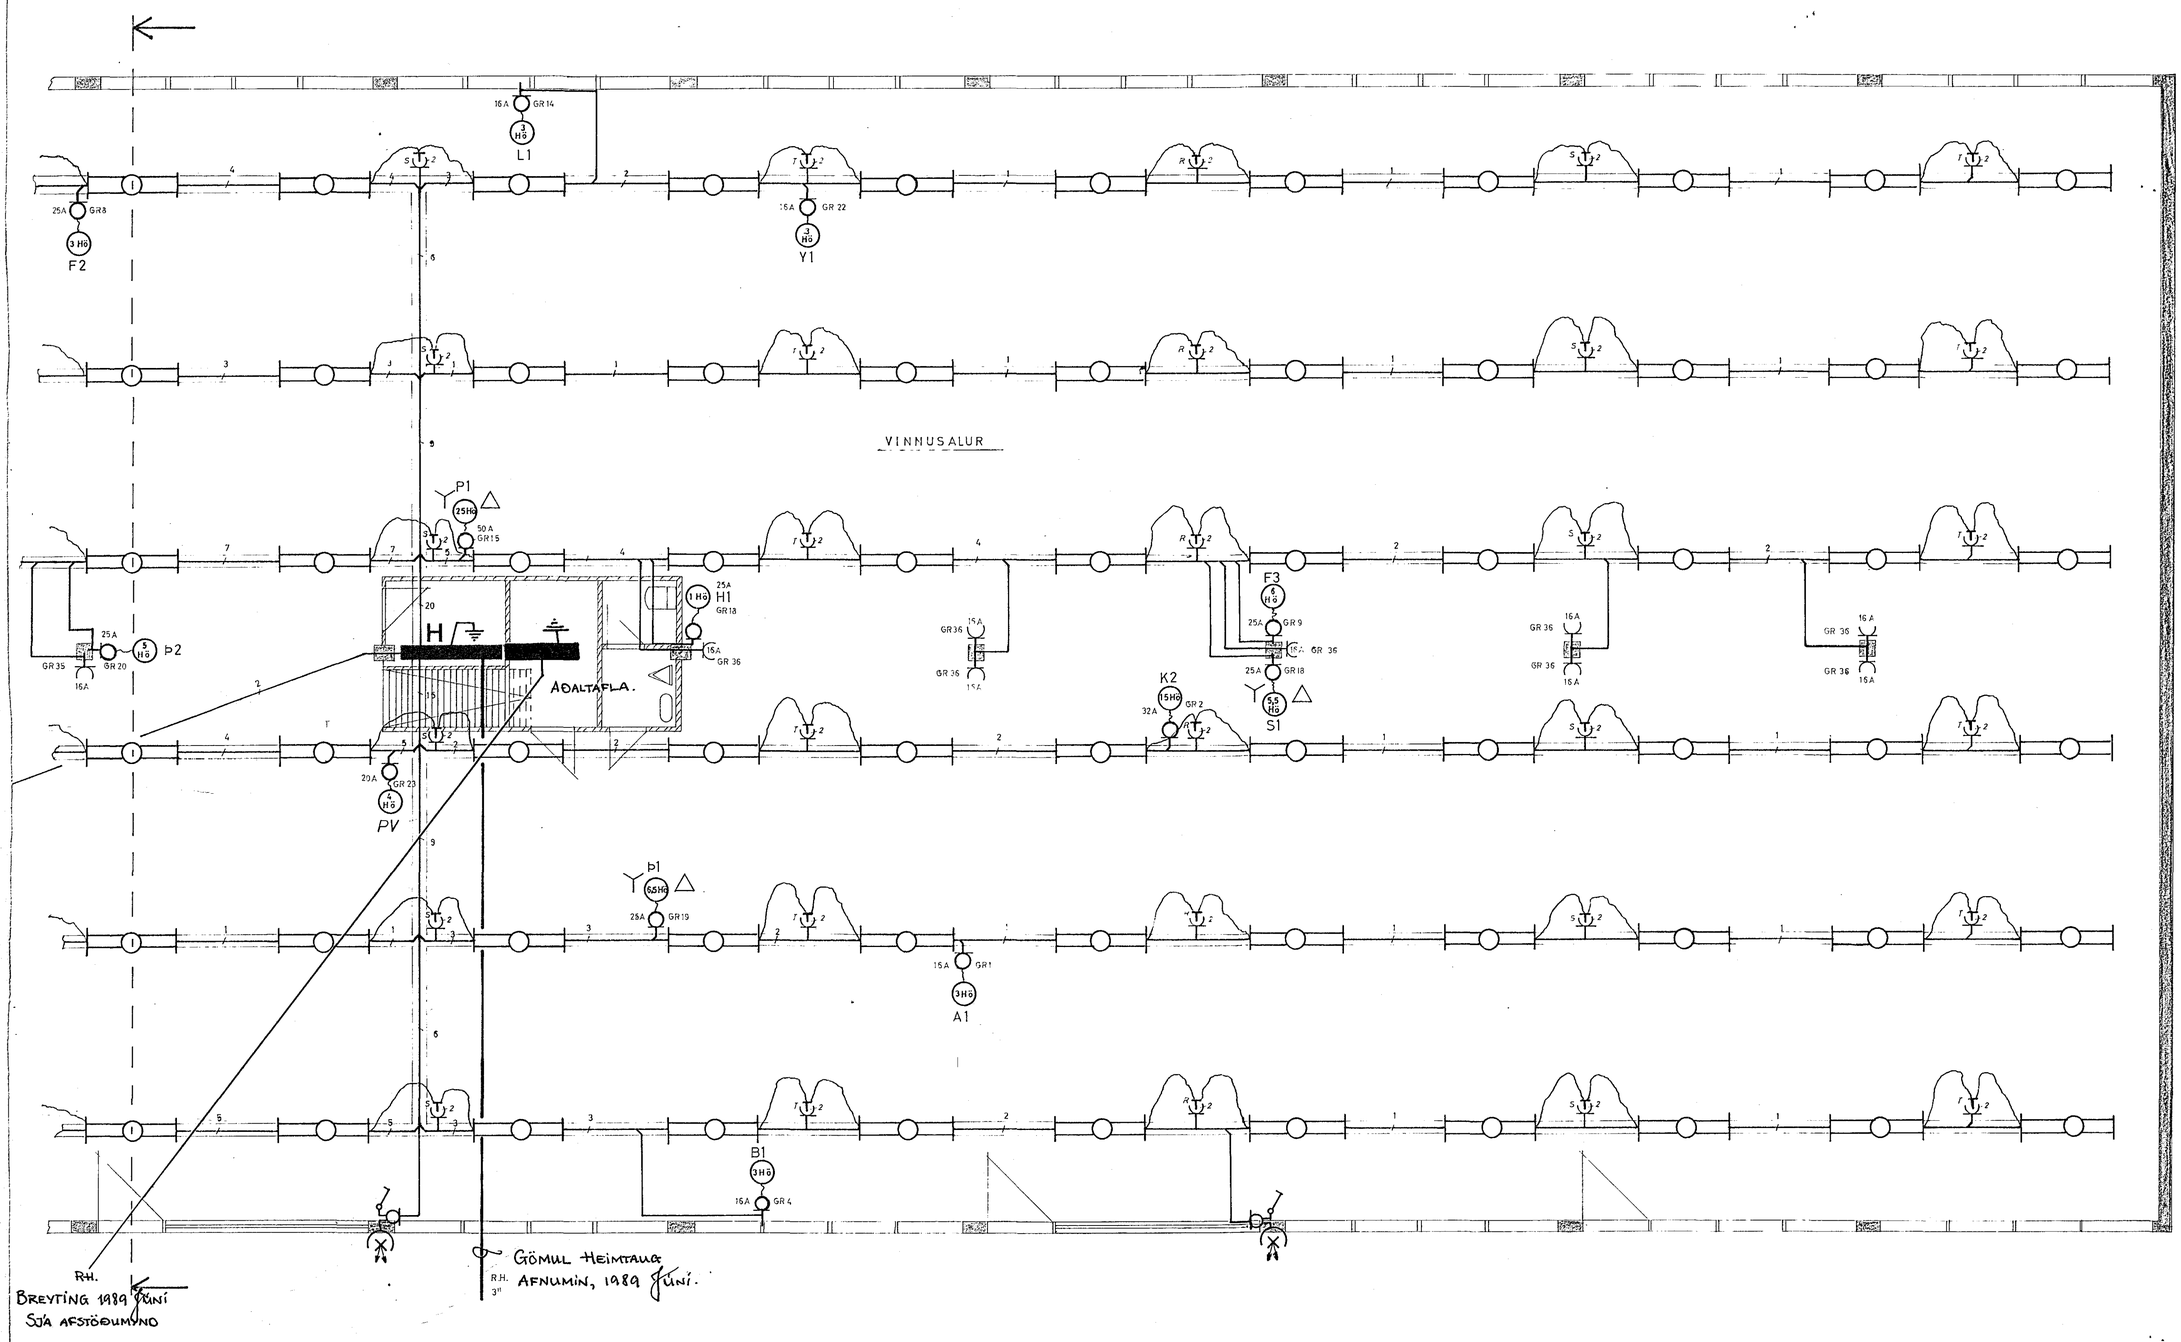

BREYTINGU GERÐI
JÚLÍUS JÓHANNESSON
RAFTÆKNIFRÆÐINGUR.
HJALLABRAUT 37
HAFNARFIRÐI S. 651280.

BREYTING	DAGS.	TEIKN	SAMÞ
JJ	6/1 '89	JJ	

	DAGS.	NAFN
FRUM	maí 77	W.V.S.
TEIKN	-"-	-"-
SAM	-"-	-"-

W.V.S
f.t.f.i.

TRÉSMIÐJA BJÖRNS ÓLAFSSONAR
RAFLÖGN

KVARÐI 1:50

Nr. M41