

Afstöðumynd  
mkv. 1:500

**BYGGINGARLÝSING**

Húsið er staðsteypt á hefðbundinn hátt og hvílir á sökkli og plötu úr jámbentri steinsteypu. Á húsinu er timburþak klætt bárujámí. Innveggir eru ýmist staðsteyptir eða úr grind klæddri gipsi.

1-ÞAK. Þak er gert úr 225x50mm sperrum sem hvíla á steyptum útveggjum og steyptum bitum. Einangrað með 200mm þakull, klætt með borðaklæðningu, þar ofan ákemur soðin pappaklæðning og bárujárn á lektugrind. Neðan á sperrur er loftaklæðning, fest á raflagnagrind. Þakhall er 6°.

2-ÚTVEGGIR. Útveggir eru staðsteyptir á hefðbundinn hátt, og einangrað að innan. Húsið er múrað að utan með kvartsáferð - litir eru ljósgrár og dökkgrár. Vönduð timburklæðning á framhlíð - t.d. sedrus.

3-GLUGGAR. Gluggar eru hefðbundnir timburgluggar settir eftir á útvegg. Tvöfalt K-gler er í gluggum og 14mm loftbil.

4-SÖKKULL OG GÓLFPLATA. Sökkull og gólfplata eru úr jámbentri steinsteypu. Einangrað með 100mm steinullareinangrun.

5-INNVEGGIR. Innveggir eru ýmist staðsteyptir eða úr 90mm grind klæddri gipsi. Veggklæðningar í bílageymslu eru í flokki 1 - aðrar klæðningar eru amk í flokki 2.


6-LAGNALEIÐIR. Neysluvatnslagnir eru rör í rör plastlagnir í gólfplötum með deilikistum í bílskúr. Gólfhitlagnir verða í húsinu, en lagnir að ofnum verða rör í rör plastlagnir.

7-STÆRÐIR SKV. SKRÁNINGARTÖFLU:

Heildarflatarmál / birt flatarmál: 219,0m<sup>2</sup>  
Heildarrúmmál: 829,2m<sup>3</sup>  
Skiptarrúmmál: 694,062m<sup>3</sup>

Lóðarstærð er 626,3m<sup>2</sup>, nýtingarhlutfall=0,35

- KÓLNUNARTÖLUR (hámarksgildi):**
- Útveggir 0.4 W/m<sup>2</sup>K
  - Útv. (vegjð meðaltal) 0.85 W/m<sup>2</sup>K
  - Þak 0.2 W/m<sup>2</sup>K
  - Gólf á fyllingu 0.3 W/m<sup>2</sup>K
  - Gluggar og gler 2.0 W/m<sup>2</sup>K
  - Hurðir 3.0 W/m<sup>2</sup>K
- SKÝRINGAR:**
- HV= Inntak hitaveitu
  - W= Inntak vatnsveitu
  - RV= Inntak rafveitu
  - S= Inntak síma
  - L= Lofttræst rými
  - NF= Niðurfall
  - PNF= Þakniðurfall
- BRUNATÁKN:**
- BO 51680 Þjörgunarrop
  - E-60 Veggir og hæðaskil með merktri brunamótstöðu.
  - EKS-60 Hurðir og gluggar með merktri brunamótstöðu.

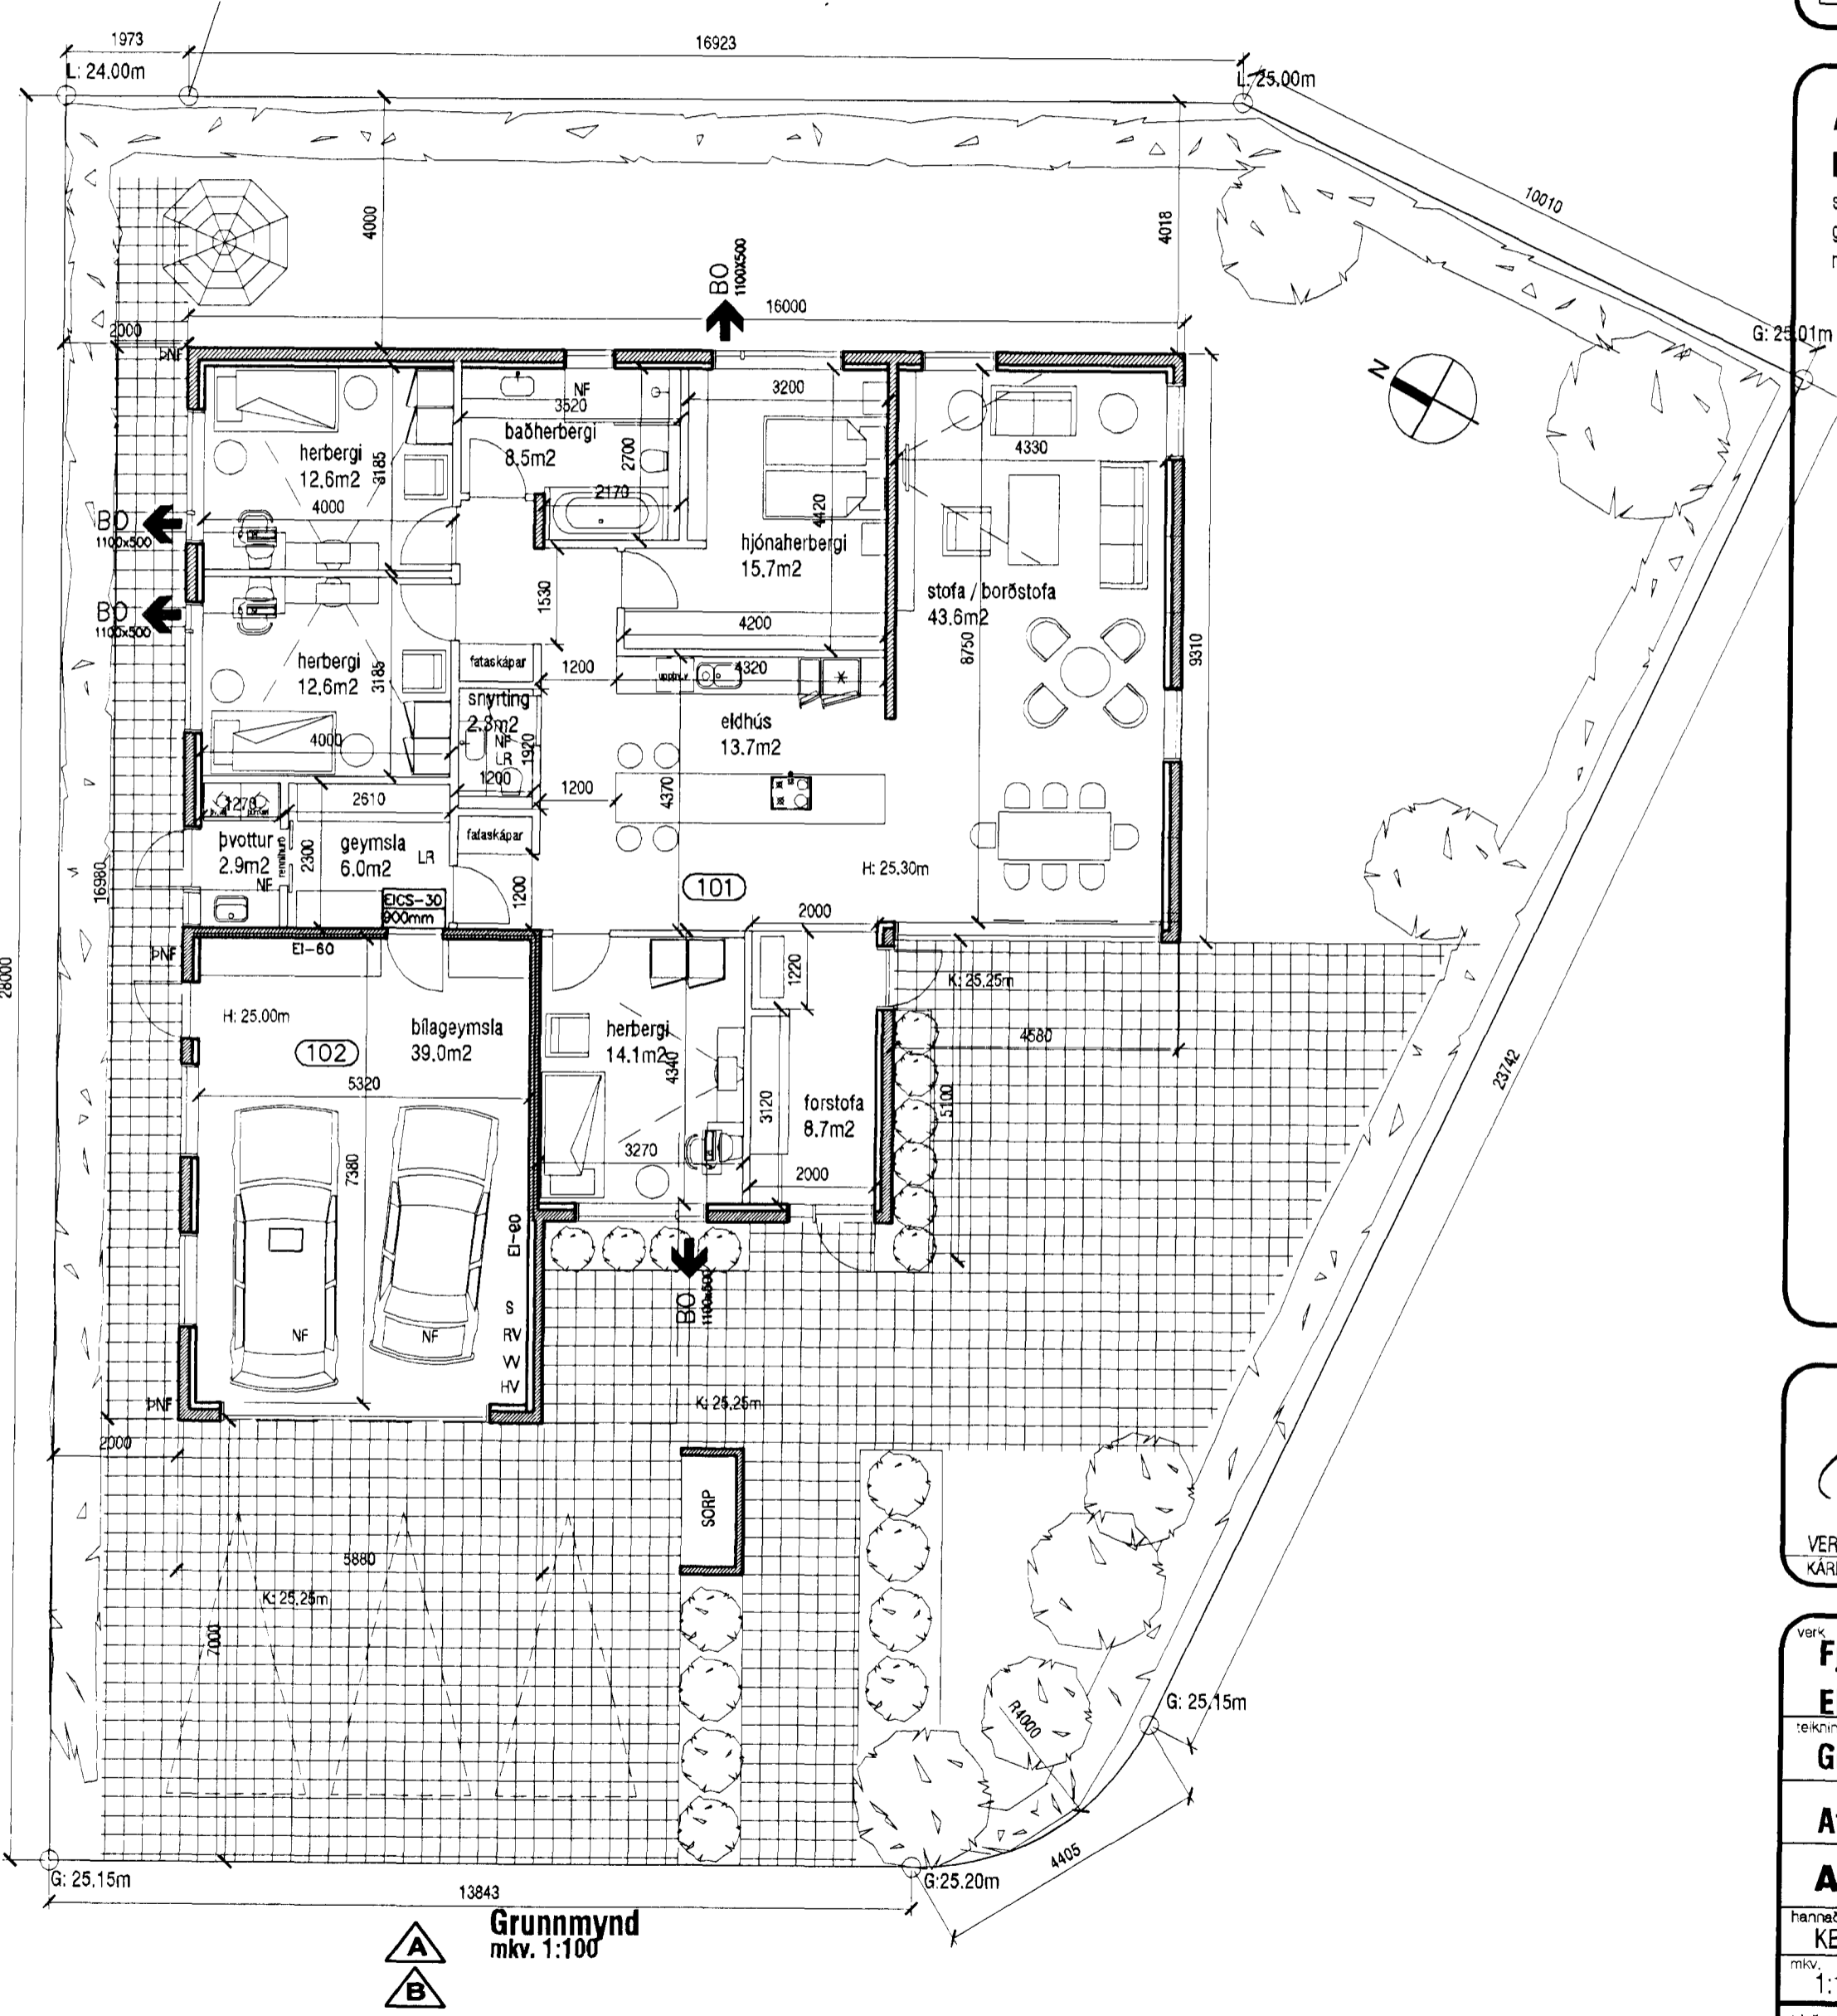

A  
B  
Grunnmynd  
mkv. 1:100

Samþykkt þann  
**12 DEC 2011**  
Byggingafultrúinn í Hafnarfjörðum  
F.h. Sigurður Steinar Jónsson

**A** - 22.01.2007 - breyting á sörpgeymslu og útliti  
**B** - 03.11.2011 - breyting á skipulagi innanhúss: Baðherbergi stækkar, hjónaherbergi stækkar, fyrirkomulag í eldhúsi breytist, gestasnyrtning minnkar, sjónvarpsherbergi verður svefnherbergi, hurð milli geymslu og þvottahúss er rennihurð.

**aok!**

VERKSTÆÐI ARKITEKTA ehf. - Gunnarssundi 5 - 220 Hfj. - sími: 565 9779  
KARL EIRIKSSON arkitekt FAI - kt: 070365-4059 - email: karl@aok.is - www.aok.is

verk: **Fjóluvellir 13 - Hafnarfjörður**  
**EINBÝLISHÚS**

teikning	Grunnmynd	teikning nr.
		<b>0517 201</b>
Afstöðumynd - Lýsing		
<b>AÐALUPPDRATTUR</b>		
frannað KE	teiknað KE	dags. 12.sept 2005
mkv. 1:100 / 500	töluskrá 0517-201.dwg	prentað 03.nóv 2011
bláðstærð <b>A2</b>	Öll mál eru í millimetrum. Öll vafaatriði skal bera undir hönnuð. Mælið ekkí af teikningum, öll mál athugst á staðnum. Öll afnot og afritun teikningar, að hluta eða í heild, er háð skriflegu leyfi höfundar.	