



Samþykkt þann

28 JUN 2006


Byggingafulltrúinn / Hárfarirði  
F.h. Jón Sigurðsson

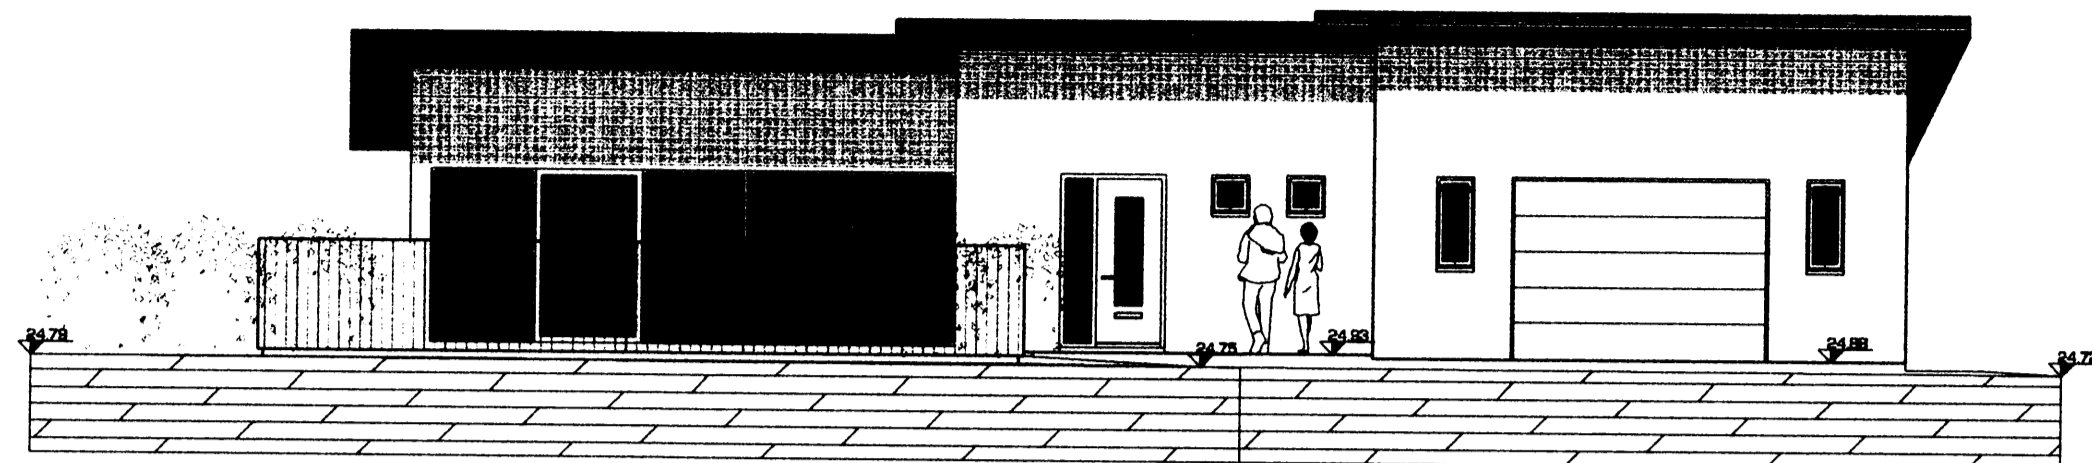


ÚTLIT SUÐURHLÍÐAR 1:100

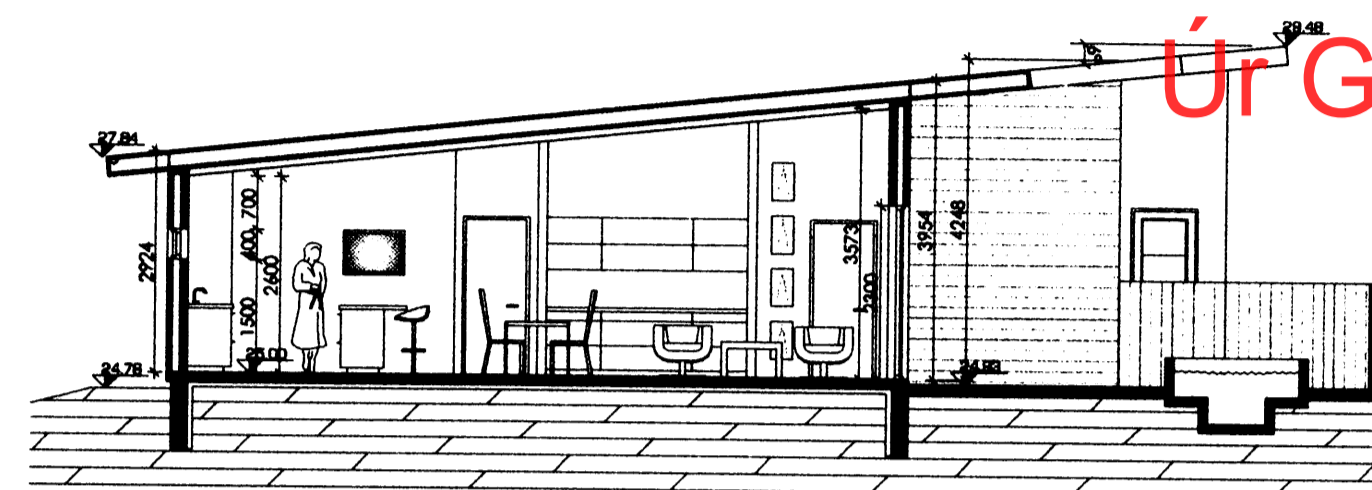


SNID A-A 1:100

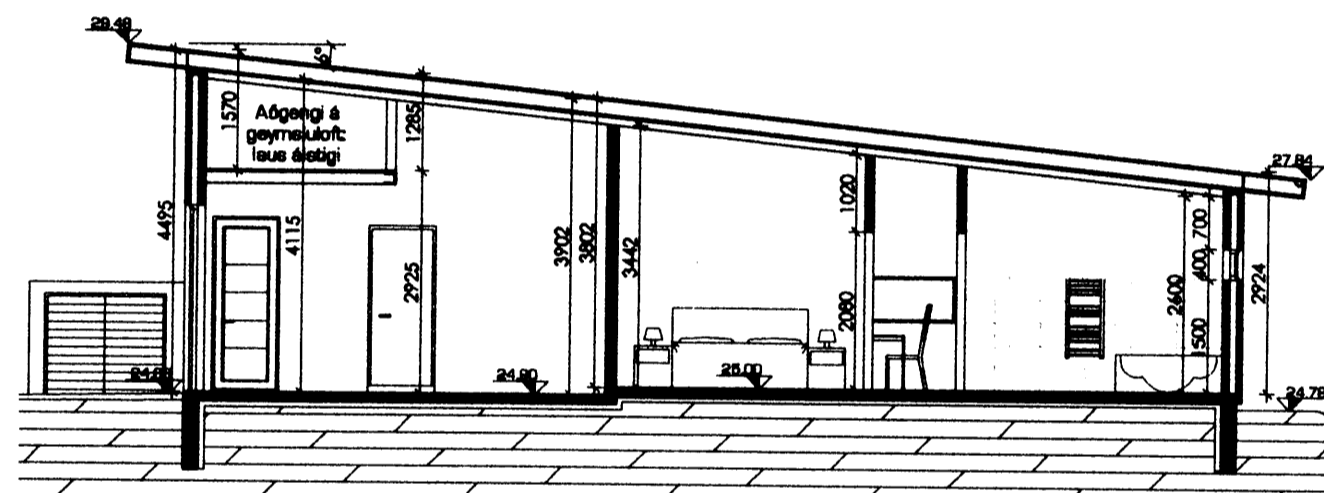


SNID B-B 1:100

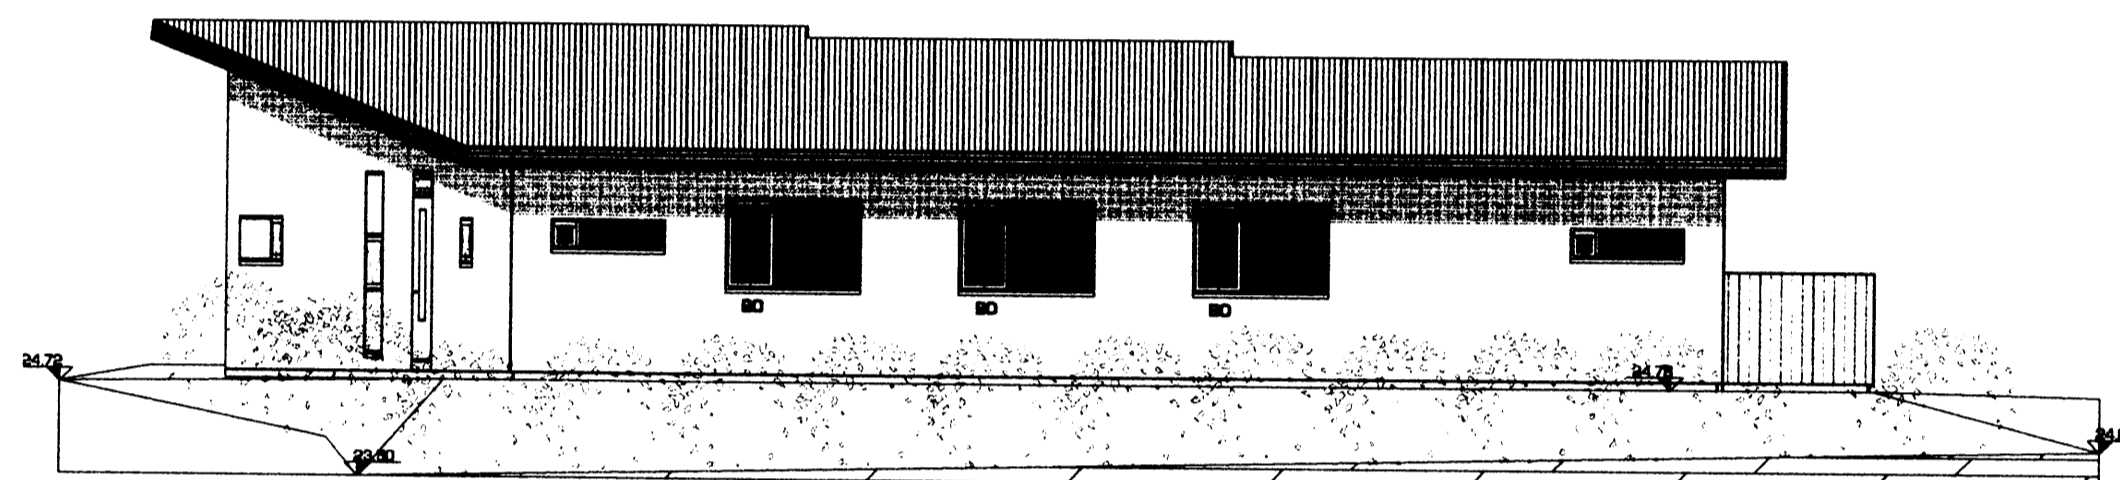

ÚTLIT NORÐURHLÍÐAR 1:100

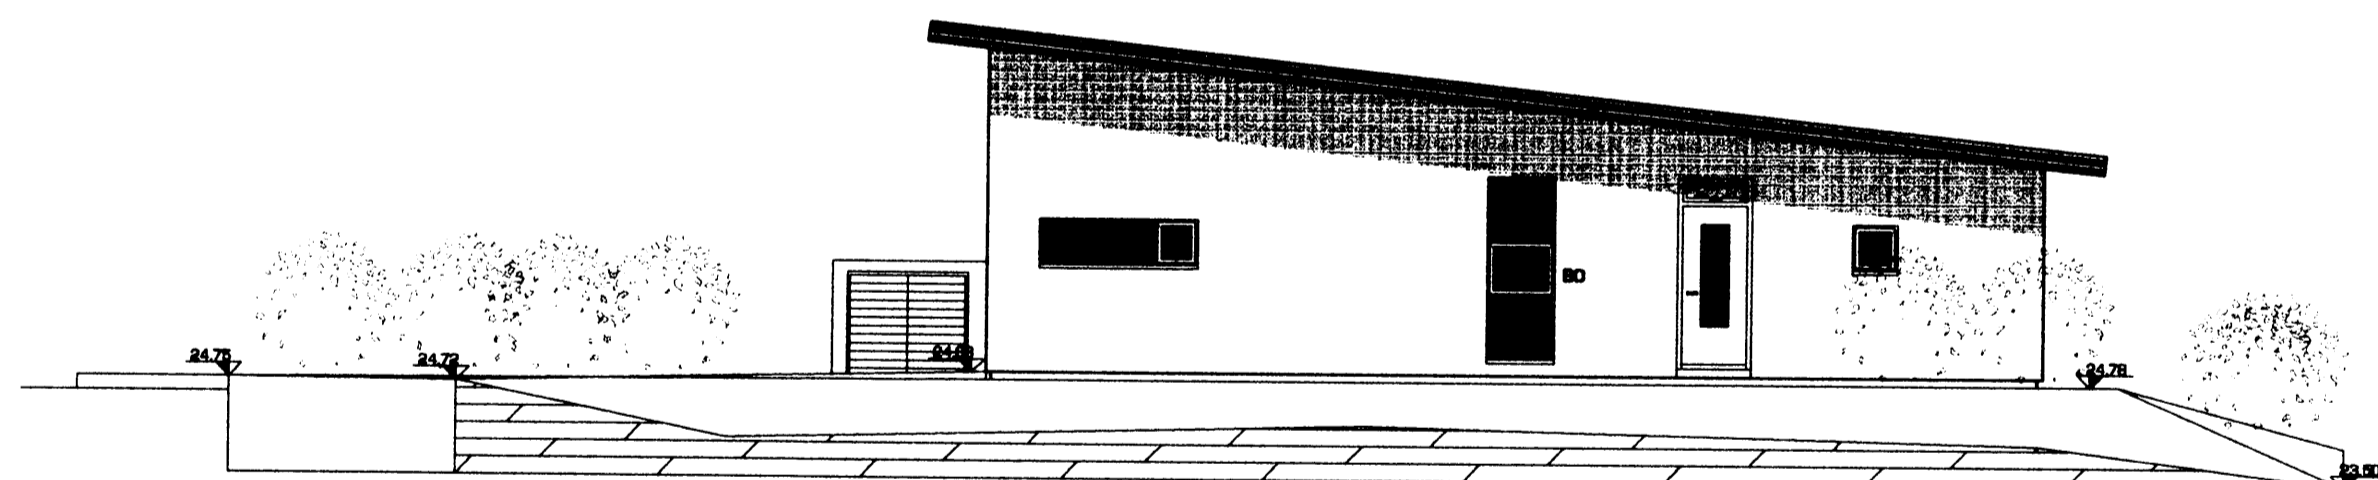

ÚTLIT AUSTURHLÍÐAR 1:100

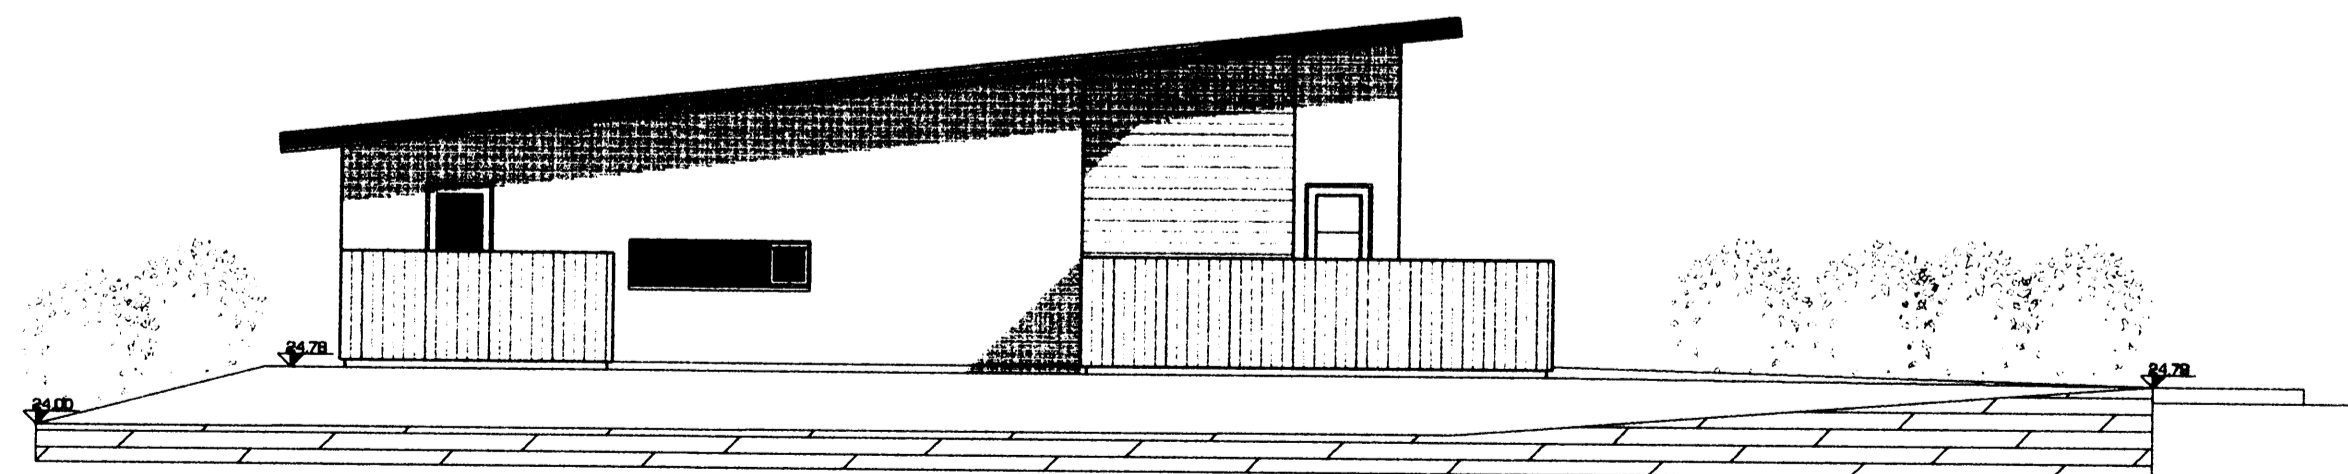

ÚTLIT VESTURHLÍÐAR 1:100

Úr Gildi

Breytingar:

21.06.2006 - Fataherbergi fellt út, hjónaherbergi stækkað, gluggi færður

Halti verks:

GLITVELLIR 21  
221 HAFNARFJÖRÐUR

Tekning:

ÚTLIT OG SNID

Tekn. nr. Mkv. Dagsn. Blöðustær:

02 1:100 1.6.2006 A2

Samþykkt: *Linna Ádalsteinsson* Dagsn.:

ÞRIÐJA HÆÐIN, ARKITEKTAR  
SIGURÐÓR AÐALSTEINSSON FAI  
REYKJAVÍKURVEGI 68 220 HAFNARFIRÐI  
SÍMAR: 055 40 10 004 4188  
KT:250144-3030 [si@islands.is](mailto:si@islands.is)

INNARK Kristín Guðmundsdóttir Lóa Kristín Ólafsdóttir  
Innanhúsaarkitekt Innanhúsaáhönnuður  
[www.innark.is](http://www.innark.is) - Reykjavíkurgötu 68 - 220 Hafnarfirði - sími 5343431

