





Samþykkt þann

02. AUG. 2006


Byggingafulltrúinn í Hafnarfirði  
F.h. Kristján Þórarinnsson

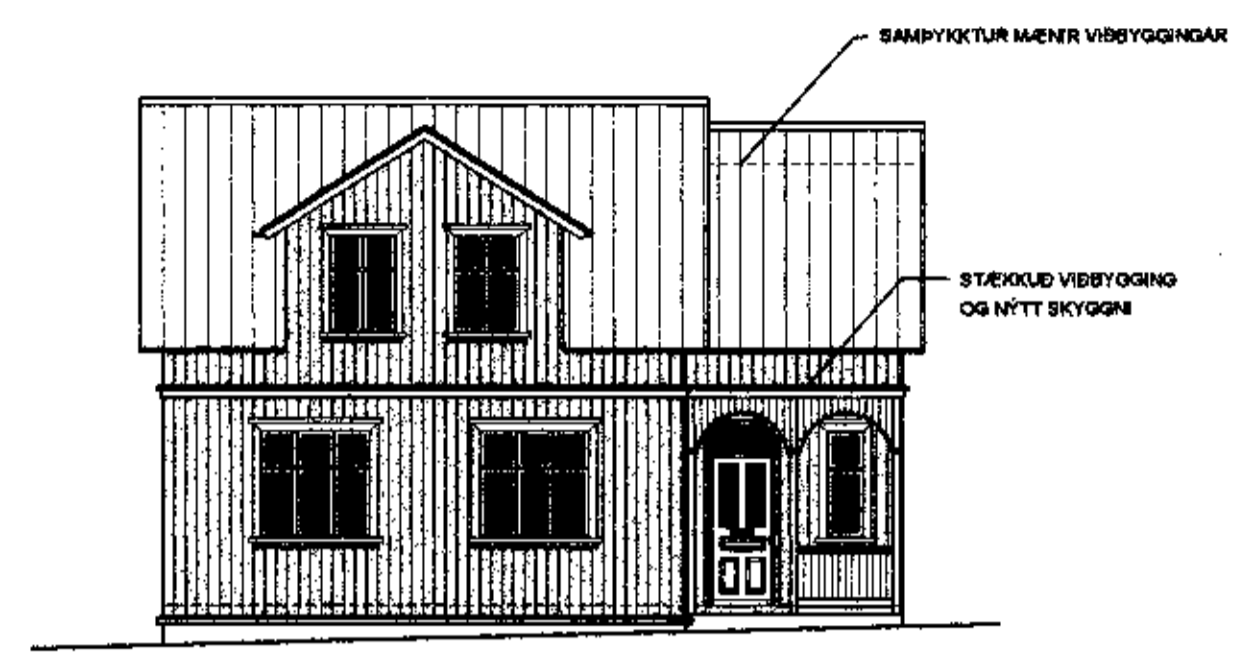


ÚTLIT SUDAUSTURHLIÐ 1:100

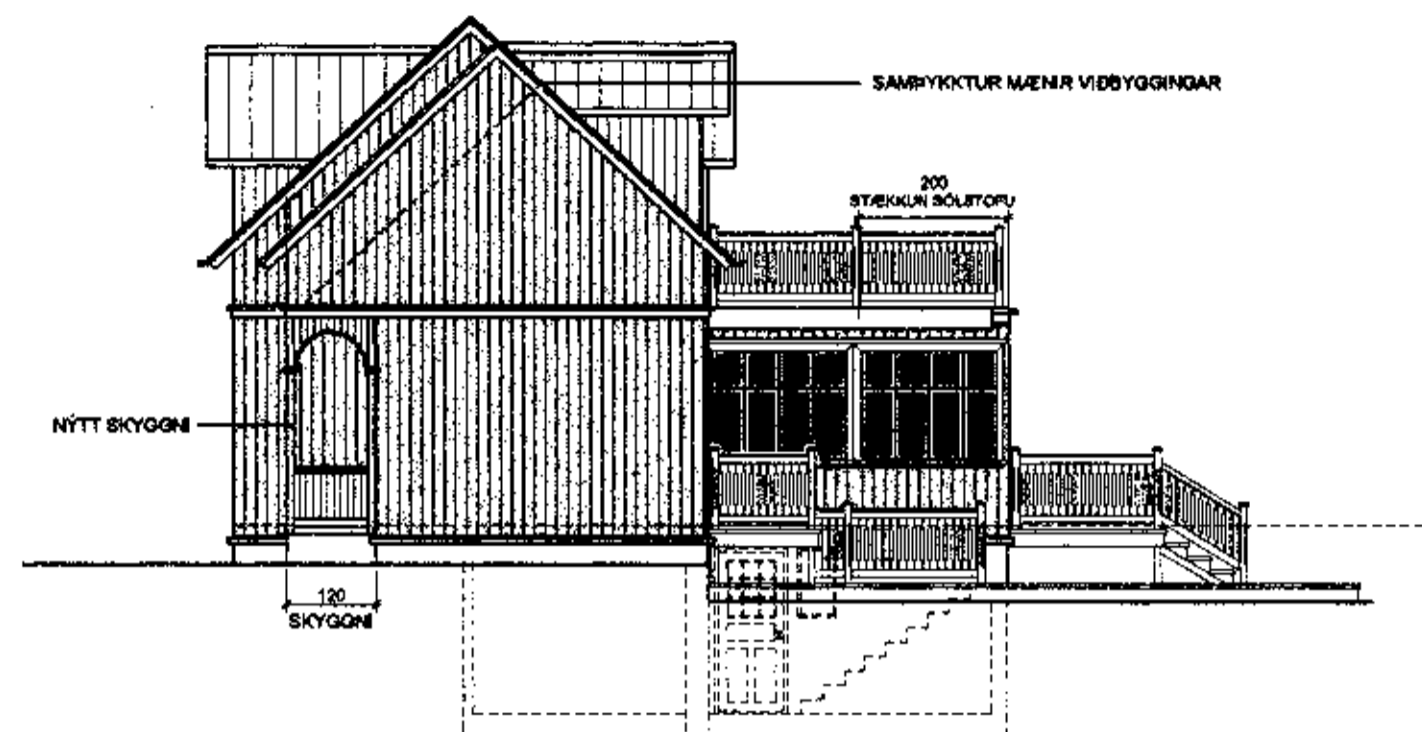

ÚTLIT NORÐAUSTURGAFL 1:100

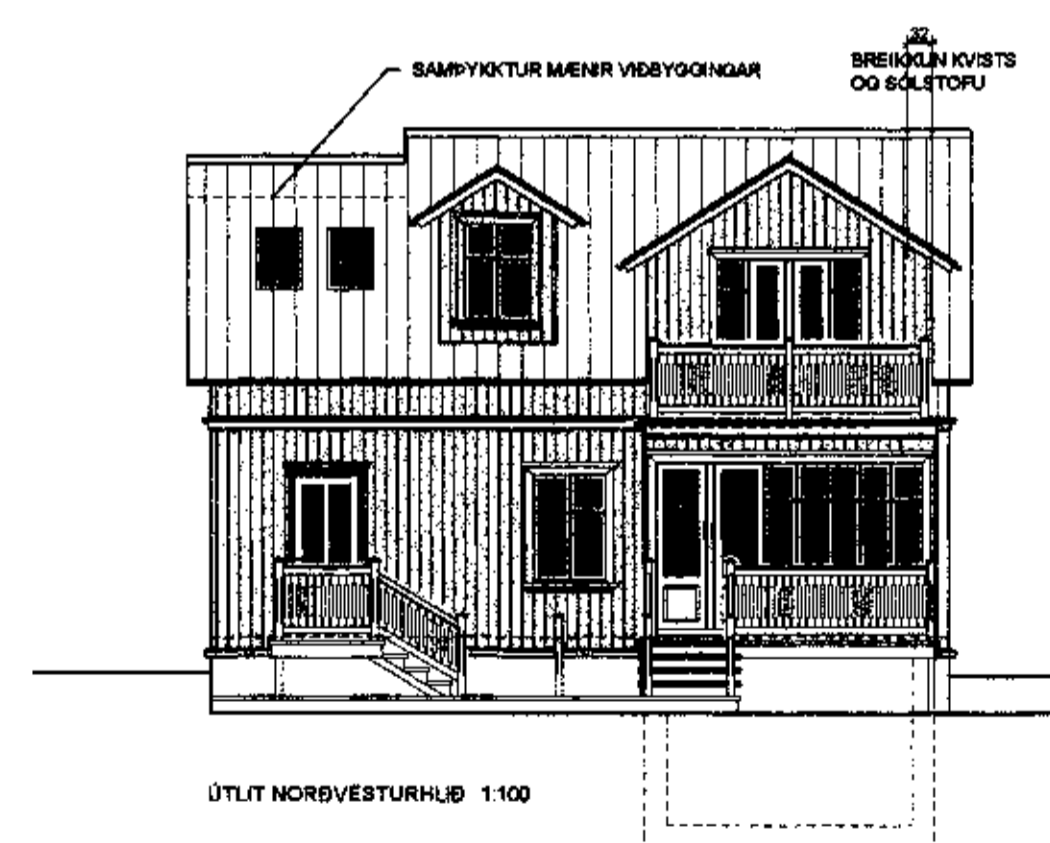

ÚTLIT NORÐVESTURHLIÐ 1:100

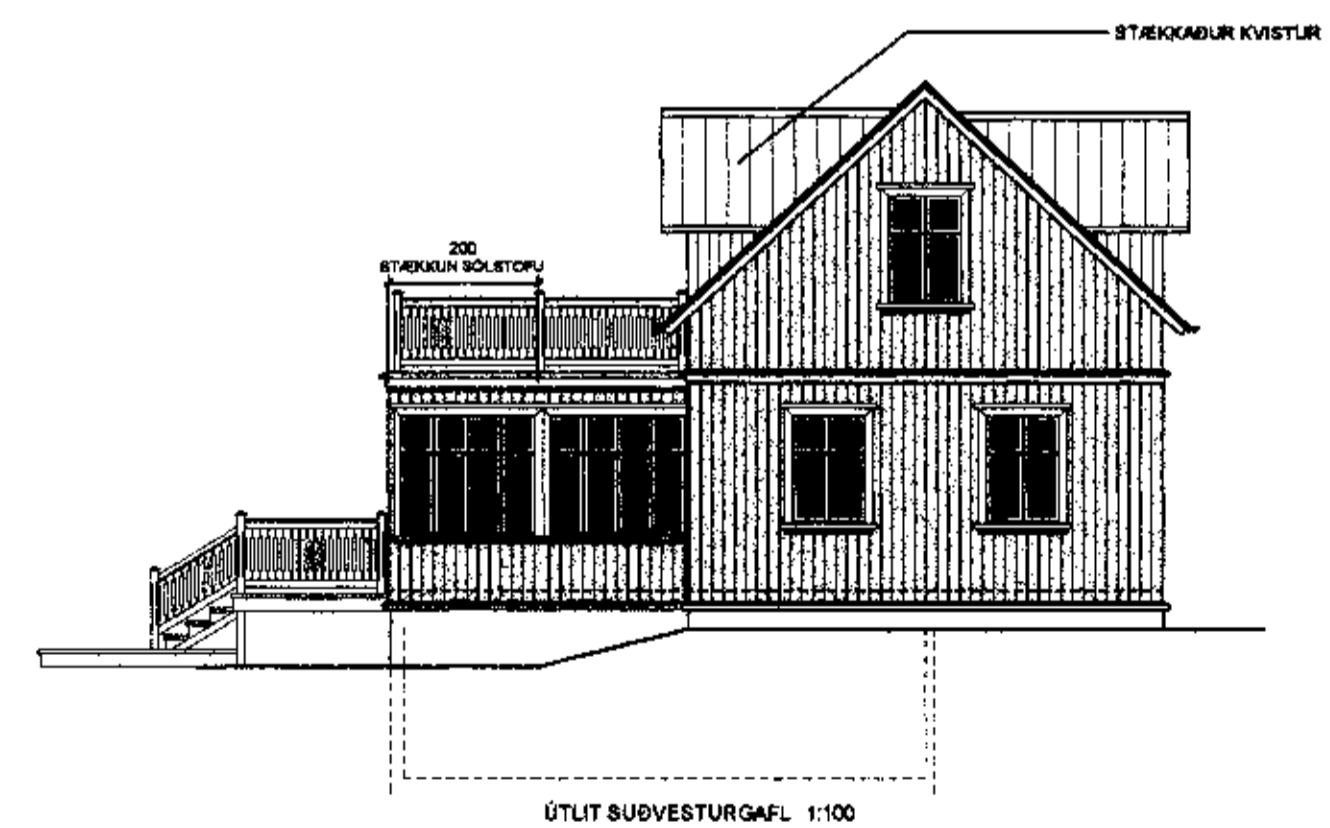

ÚTLIT SUDVESTURGAFL 1:100

Smyrlahraun 5, Hafnarfirði A2 blað 2 af 3

Breyttar viðbyggingar 383.02

Úliti myndir

Breytt. Daga. Lýsing

Hannað: PVB Teknað: PVB Daga: 26.04.2006 MKV: 1:100

000348-2246



**PÁLL V. BJARNARSON** ARKITEKT FAÍ  
**ÓLÓF PÁLSDÓTTIR** ARKITEKT  
HÖNNUN - RÁÐGGJÖF - ENDRBYGGINGAR

HAFNARSTRÆTI 19 KT. 431 005-0890  
101 REYKJAVÍK Sími 5788880, 5218880  
www.p-ark.is p-ark@p-ark.is