


Ur Gildi

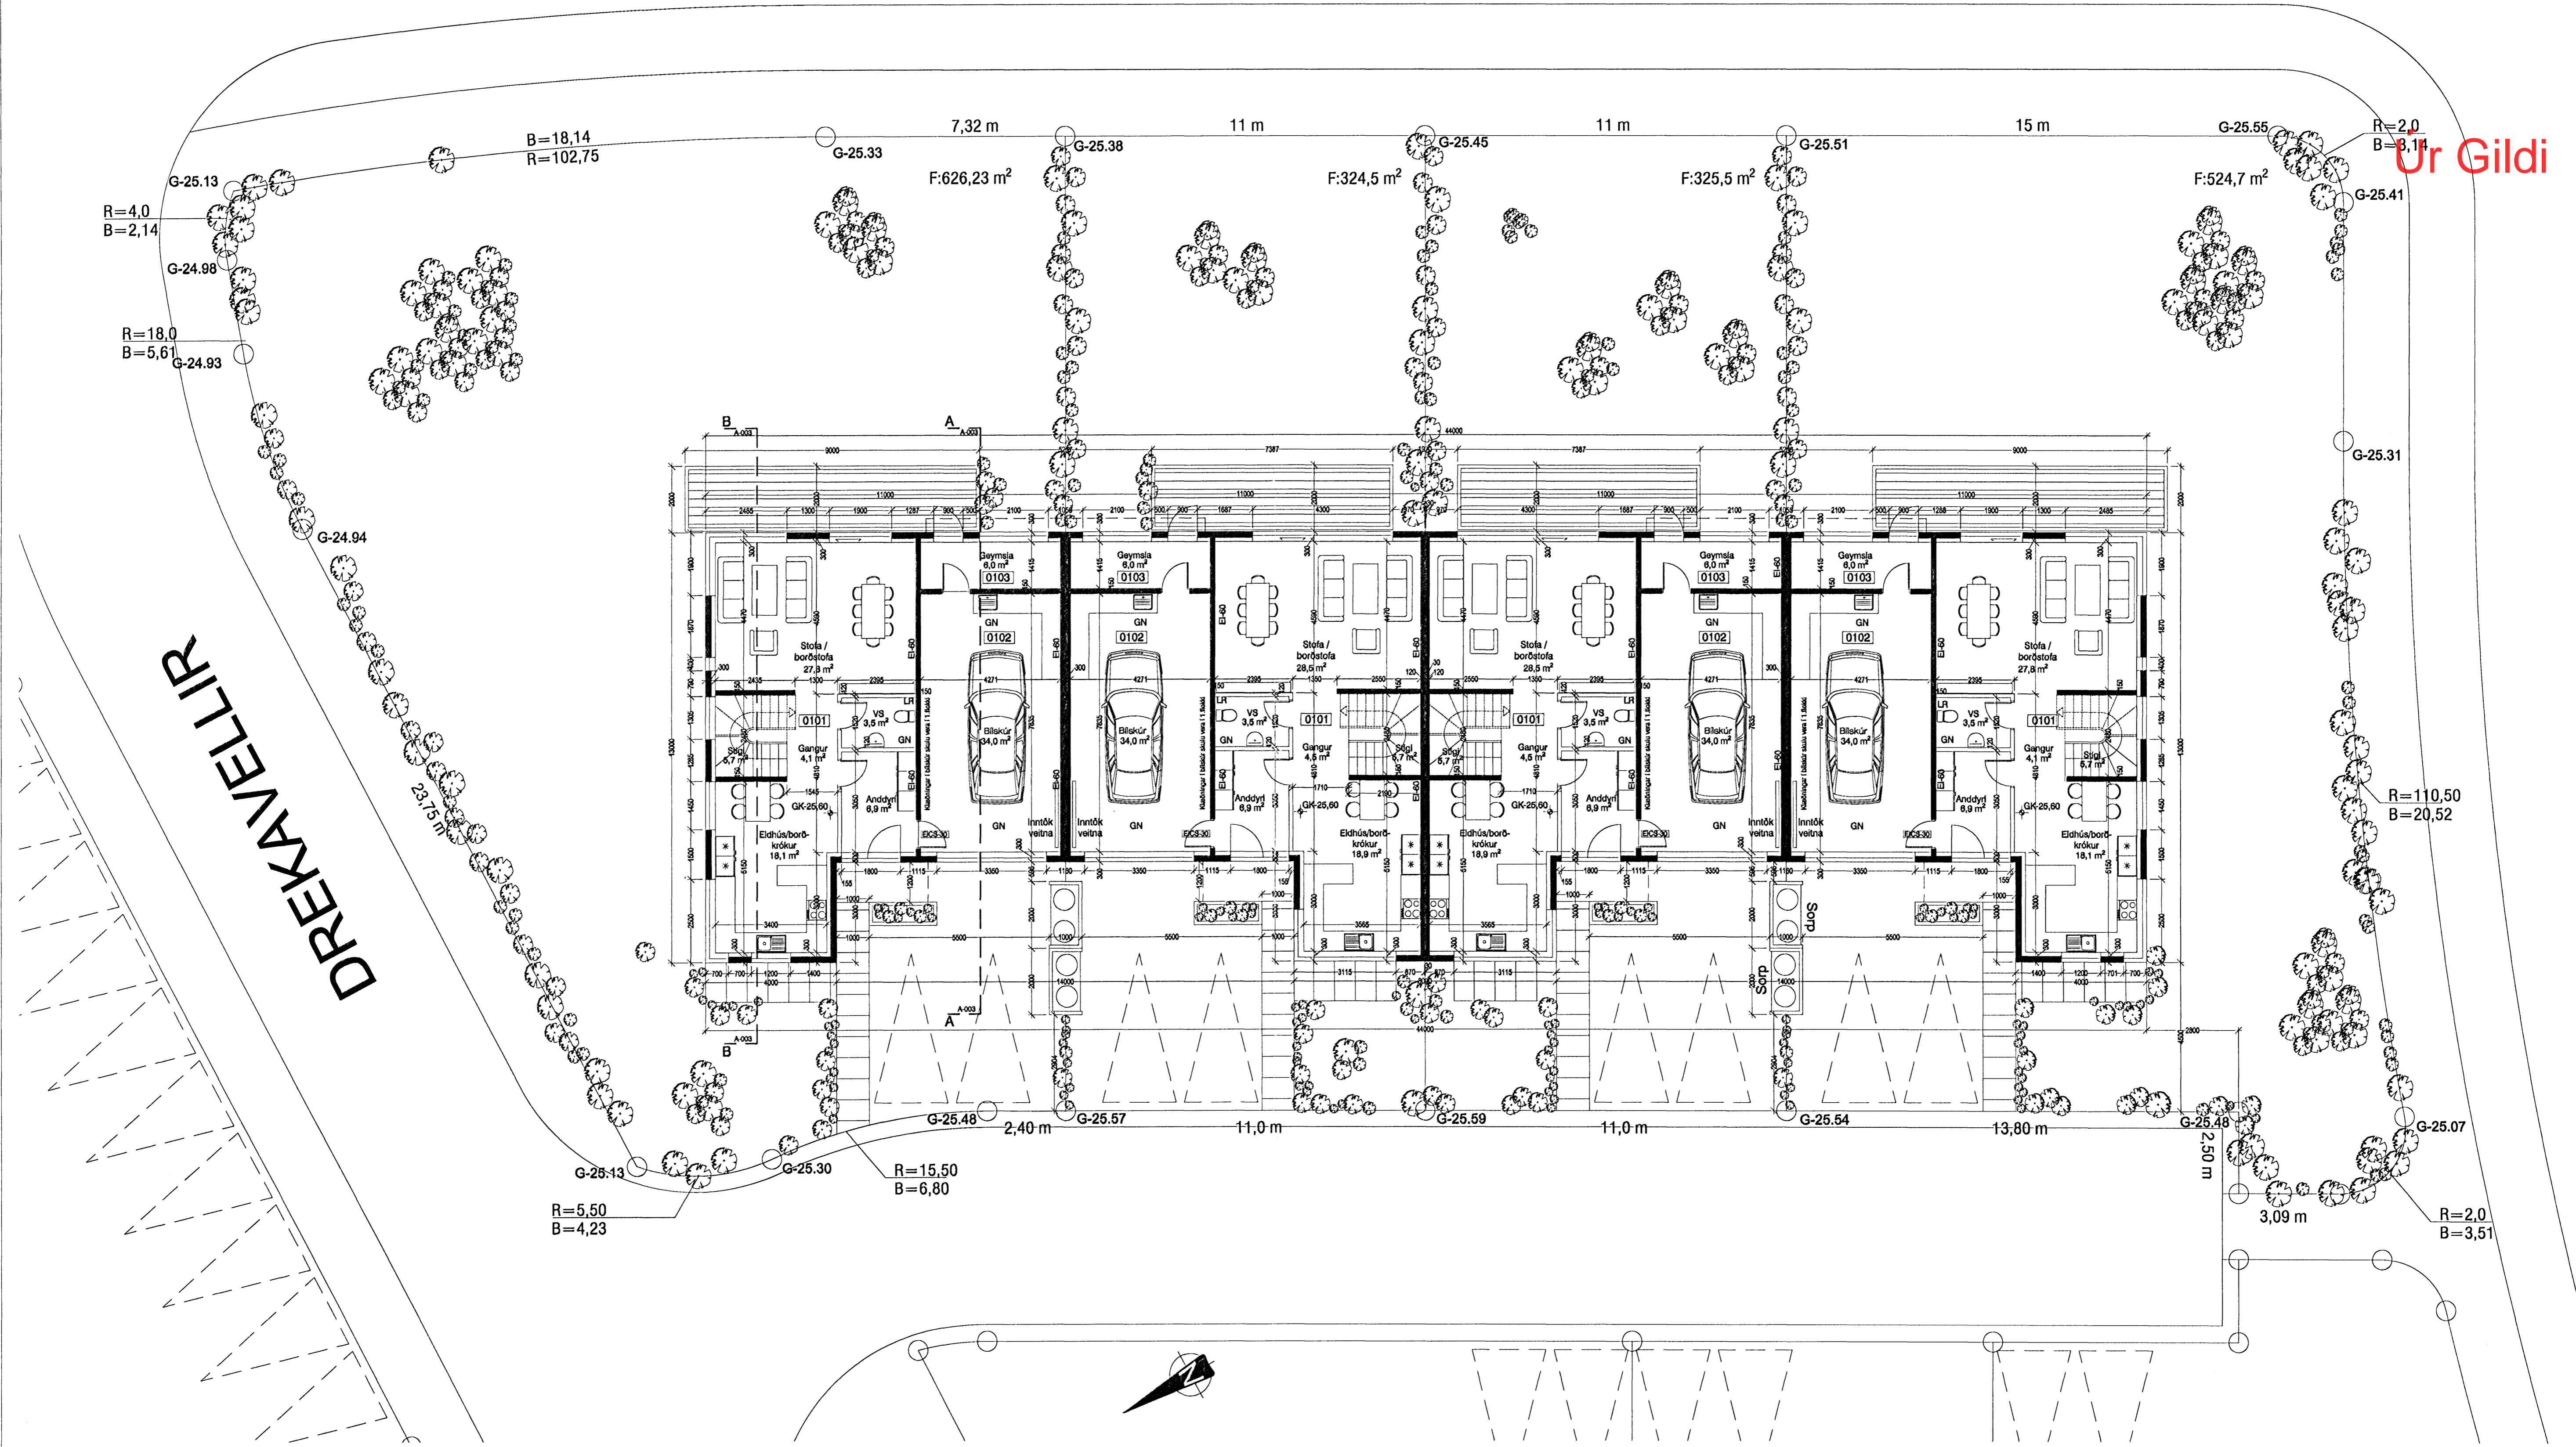

DREKAVELLIR

VEKTOR - hönnun og ráðgjöf - Akralind 8, 201 Kópavogi.		Jón Hrafn Hildótterson Byggingafrúnn Ís. 200882819 Sími: 554-6660 fax: 554-6668.	
Tel. nr.	Tilvísun & teikningu	St.	Dags.
Samþykkt	<i>J. Hrafn</i>	Hárrað	Teiknað
Dagsetning	Verk nr.	Málfræði	Tel. nr.
11.12.2006	A-06-12-65	1:100	A-002

DREKAVELLIR 54 - 60; Hafnarfirði
BYGGINGARNEFNDAR TEIKNINGAR
Grunnmynd 1. hæðar