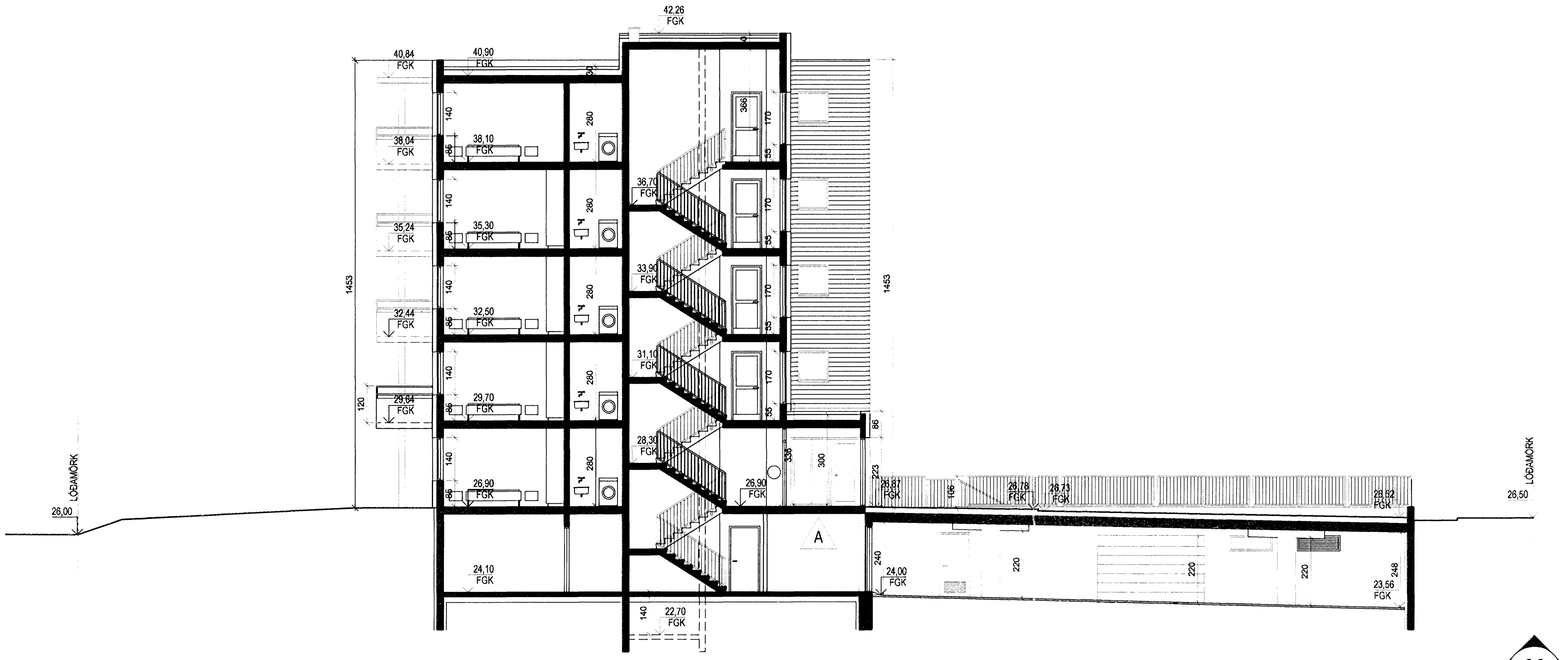

a-a
10-02

SNEIÐING 1:100

b-b
10-02

SNEIÐING 1:100

Dagsetning móttöku samþykktar erindis.
20 DES 2006

11/12'06

A	SS	PG	06.12.2006
Breytt húsnúmer, breytt andyri			
ÚTGÁFA	TEIKNAÐ	SAMÞYKKT	DAGS
BREYTINGAR			

ASK Arkitektar
Geirsgötu 9
101 Reykjavík
Sími 515 0300
Fax 515 0319
www.ask.is

Áritun aðalhönnuðar
Páll Gunnlaugsson arkitekt FAÍ, kt. 210552-2199

ASK ARKITEKTAR

A

Skipalón 21
Aðalteikningar

VERKEFNI

HEITI TEIKNINGAR	MKV. Í A1
Sneiðingar	1:100
	TEIKNAÐ: HÞ
	DAGS: 20.10.2006
VERK NR.: 0688	NÚMER TEIKNINGAR: 10-20
	ÚTGÁFA: A