


 20.11.2006
 20.11.2006

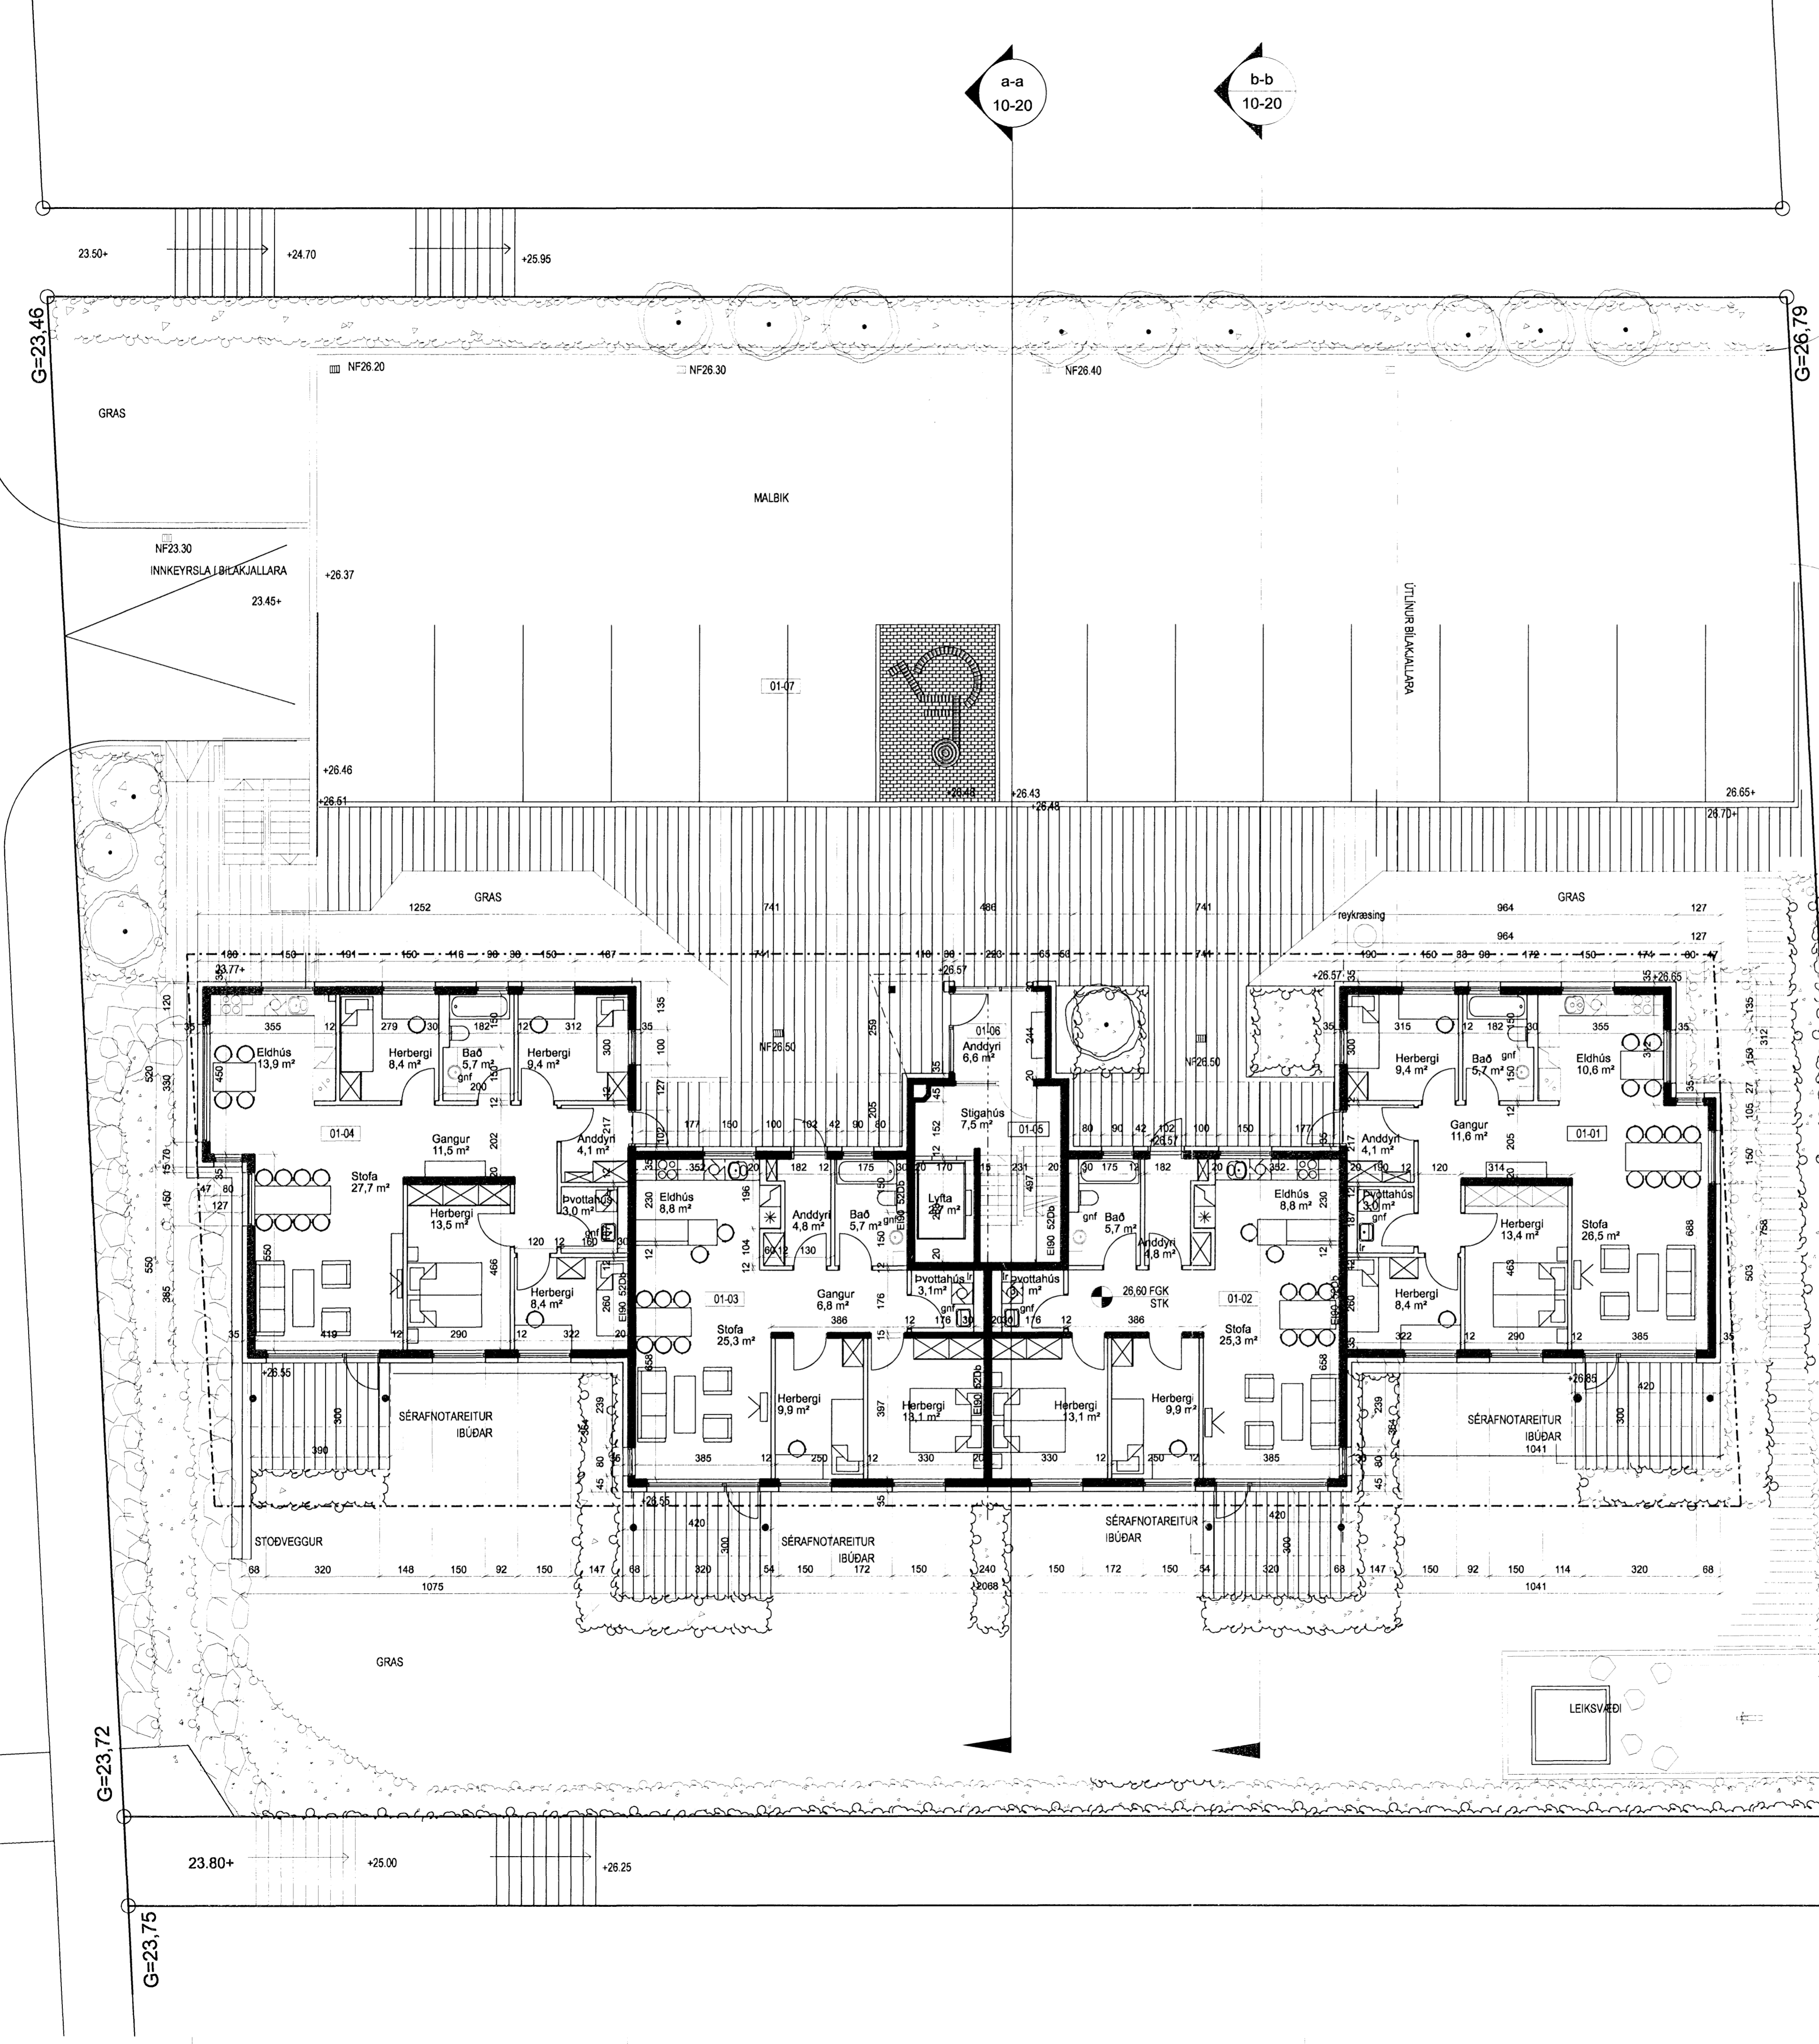

A	SS	PG	06.12.2006
Breytt númer og breytt anddyrt.	TEKNAÐ	SAMÞYKKT	DAGS
ÚTGAFA	BREYTINGAR		

ASK Arkitektar
 Geiragötu 9
 101 Reykjavík
 Sími 515 0300
 Fax 515 0319
 www.ask.is



Ártun aðalhönnuð
 Páll Gunnlaugsson arkitekt FAI, N. 210552-2199

Skjalón 23
 Aðaltekningar
 VERKEFNI
 HEITI TEKNINGAR

GRUNNMYND 1. HÆÐ	MKV T A1
	1:100
	TEKNAÐ
	SS
	DAGS
	10.11.2006
ÚTGAFA	

VERK NÚM. 0688	NUMMER TEKNINGAR 10-03	ÚTGAFA A
----------------	------------------------	----------