


SNEIÐING A - A 1:100

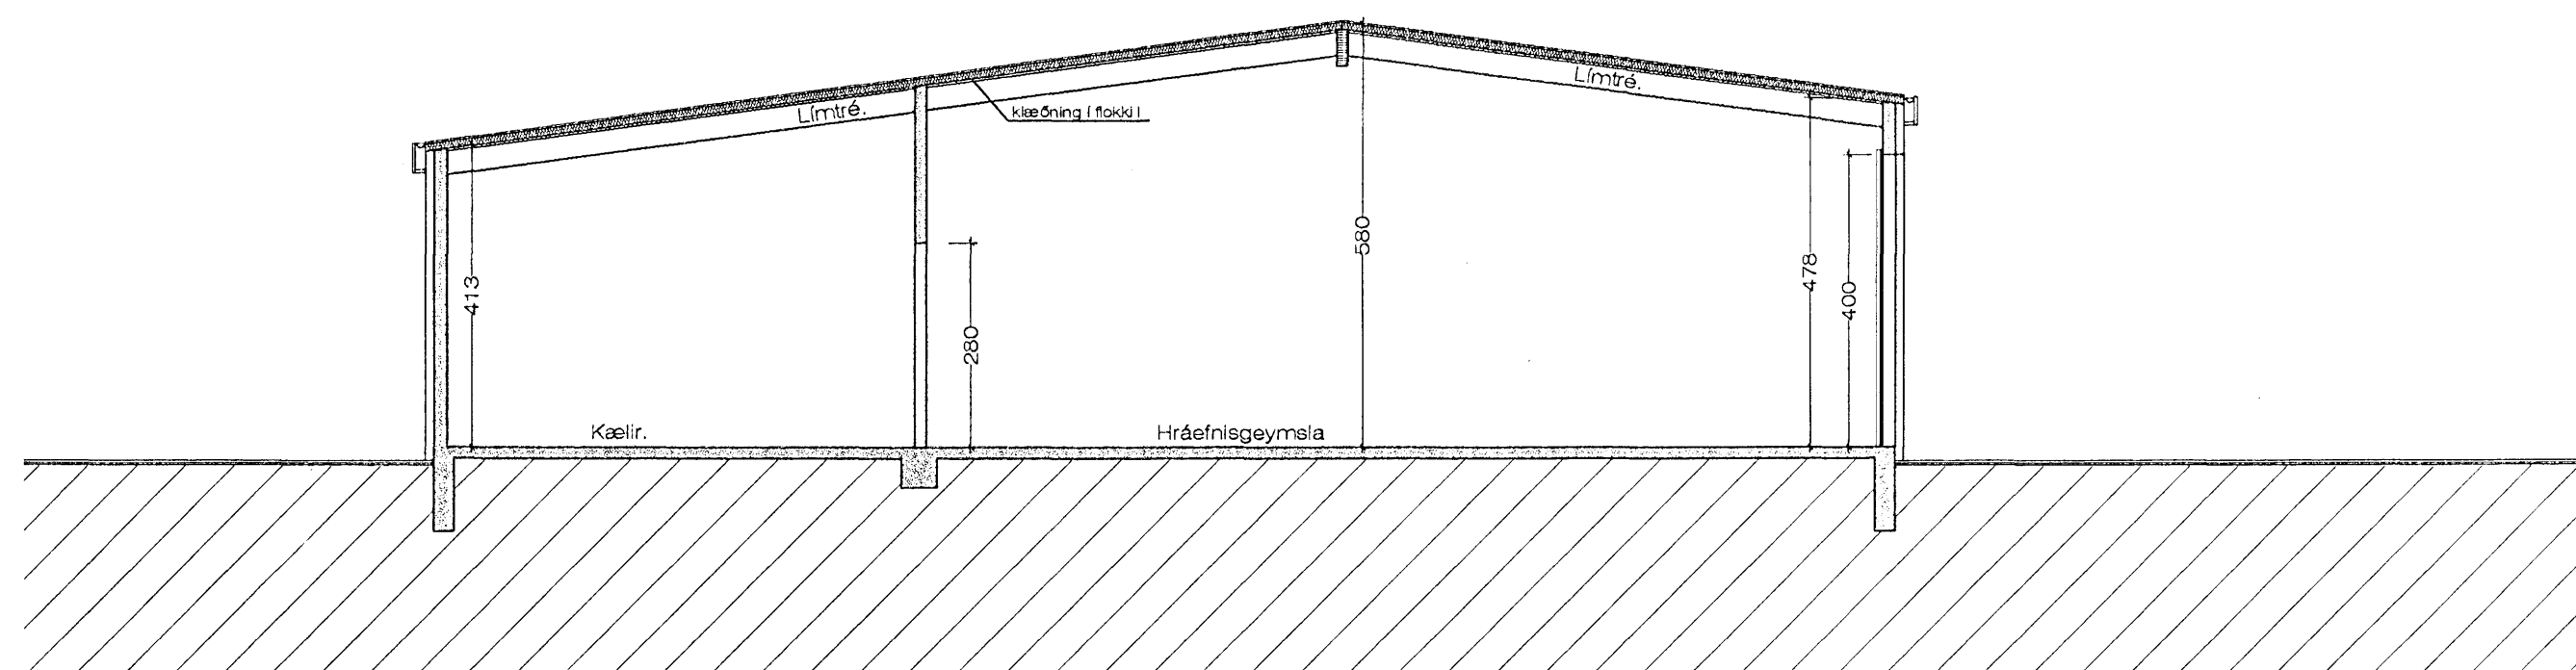

SNEIÐING B - B 1:100 stækkun 407,8 m²

30/11/06

Breytt 20.11.2006.
 Fæld niður innkeyrsluhúð á norð-vesturhlíð, og breytt innra skipulagi á viðbyggingu.

Stækkun á MHL 01 25.08.2006

eyam1904dwg.dwg 29.11.2006 08:52 Jón Guðmundsson arkitekt. Suðurlandsbraut, 16