



Snið A - A mkv.1:100

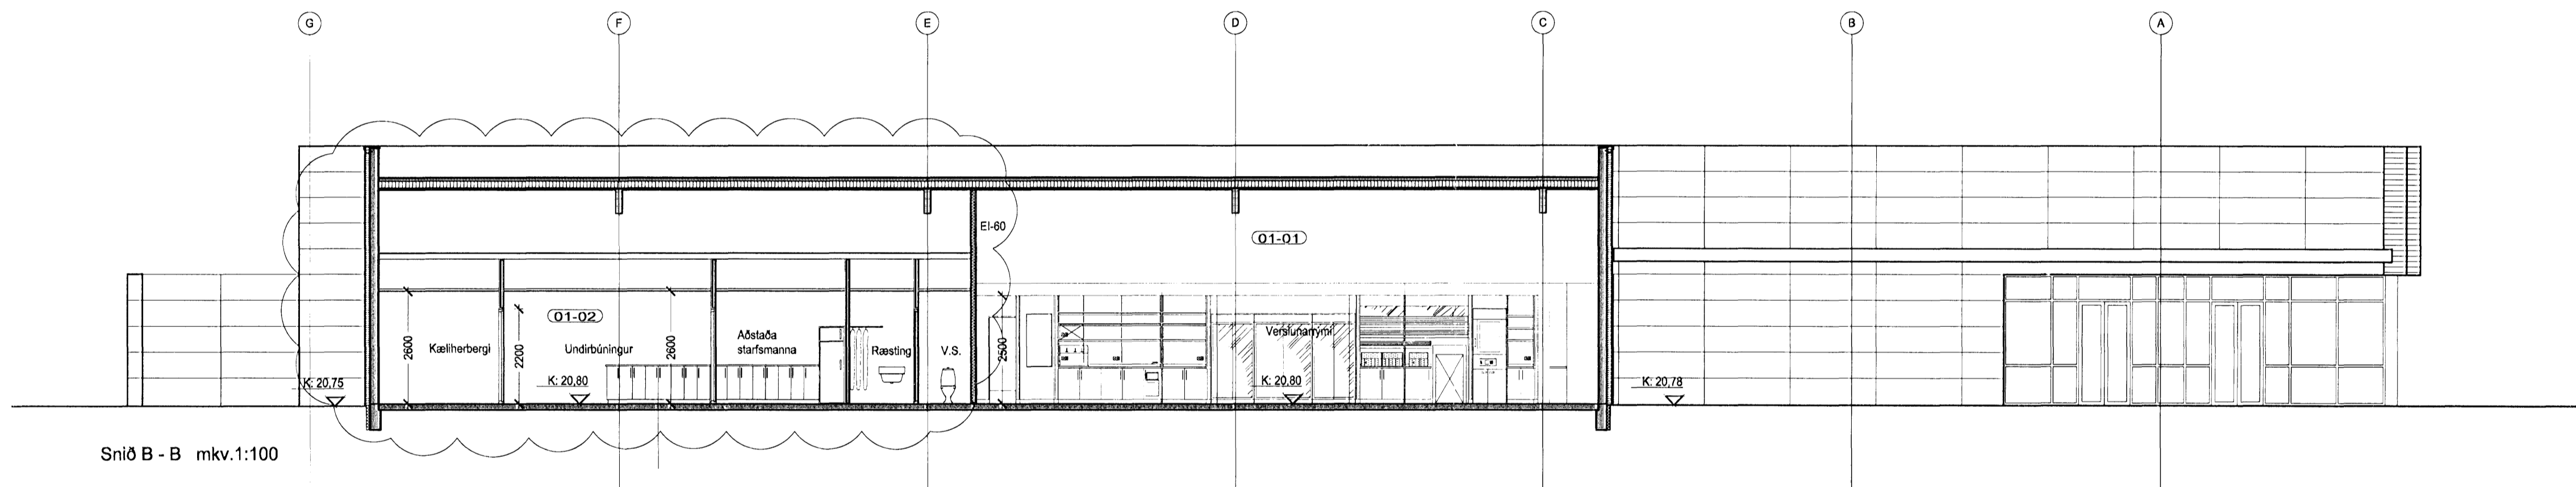

Snið B - B mkv.1:100

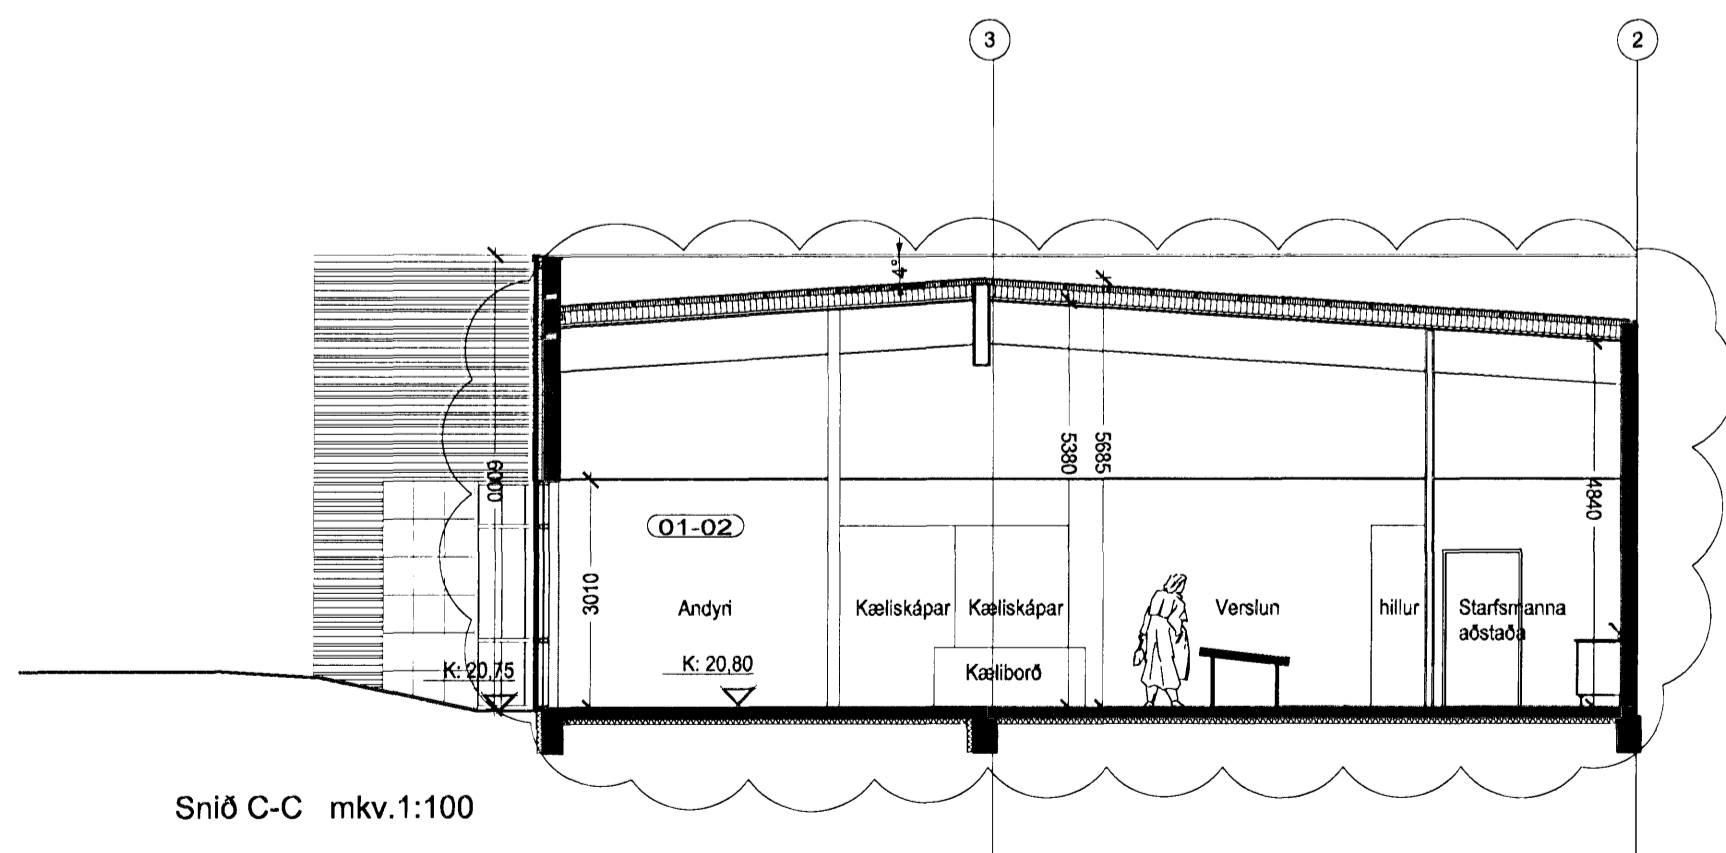

Snið C - C mkv.1:100

D	25.10.2006	EY	INNASKIPLAG 01-02
C	11.01.2006	sbc	Þeyting á innréttingu verzlunaryfirna 0101
B	30.08.2005	sbc	móðeringu baðt ím
A	29.08.2005	sbc	þykki á þakeringum breytt og skothæð breytt dags teiknað lýsing


Aðalsteinn Snorrason
arkitekt faf 161161-2769
Egill Guðmundsson
arkitekt faf 270152-6869
Gísli Gíslason
arkitekt faf 160657-4809

aðalstræti 6 101 Reykjavík
sími 511 2060
fax 511 2066
veffang www.ark.is
netfang arkis@ark.is

Tjarnarvellir 15
Aðaluppdráttur

snið

verkaupl hannað/teiknað byrjað
yfirfarið/samþykkt as, sbc
mkv 1:100
dags 16.08.2005

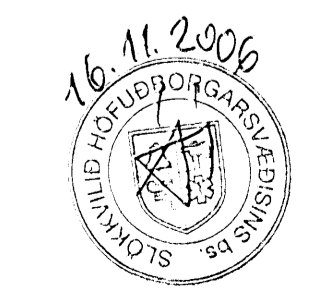

ARKÍ'S