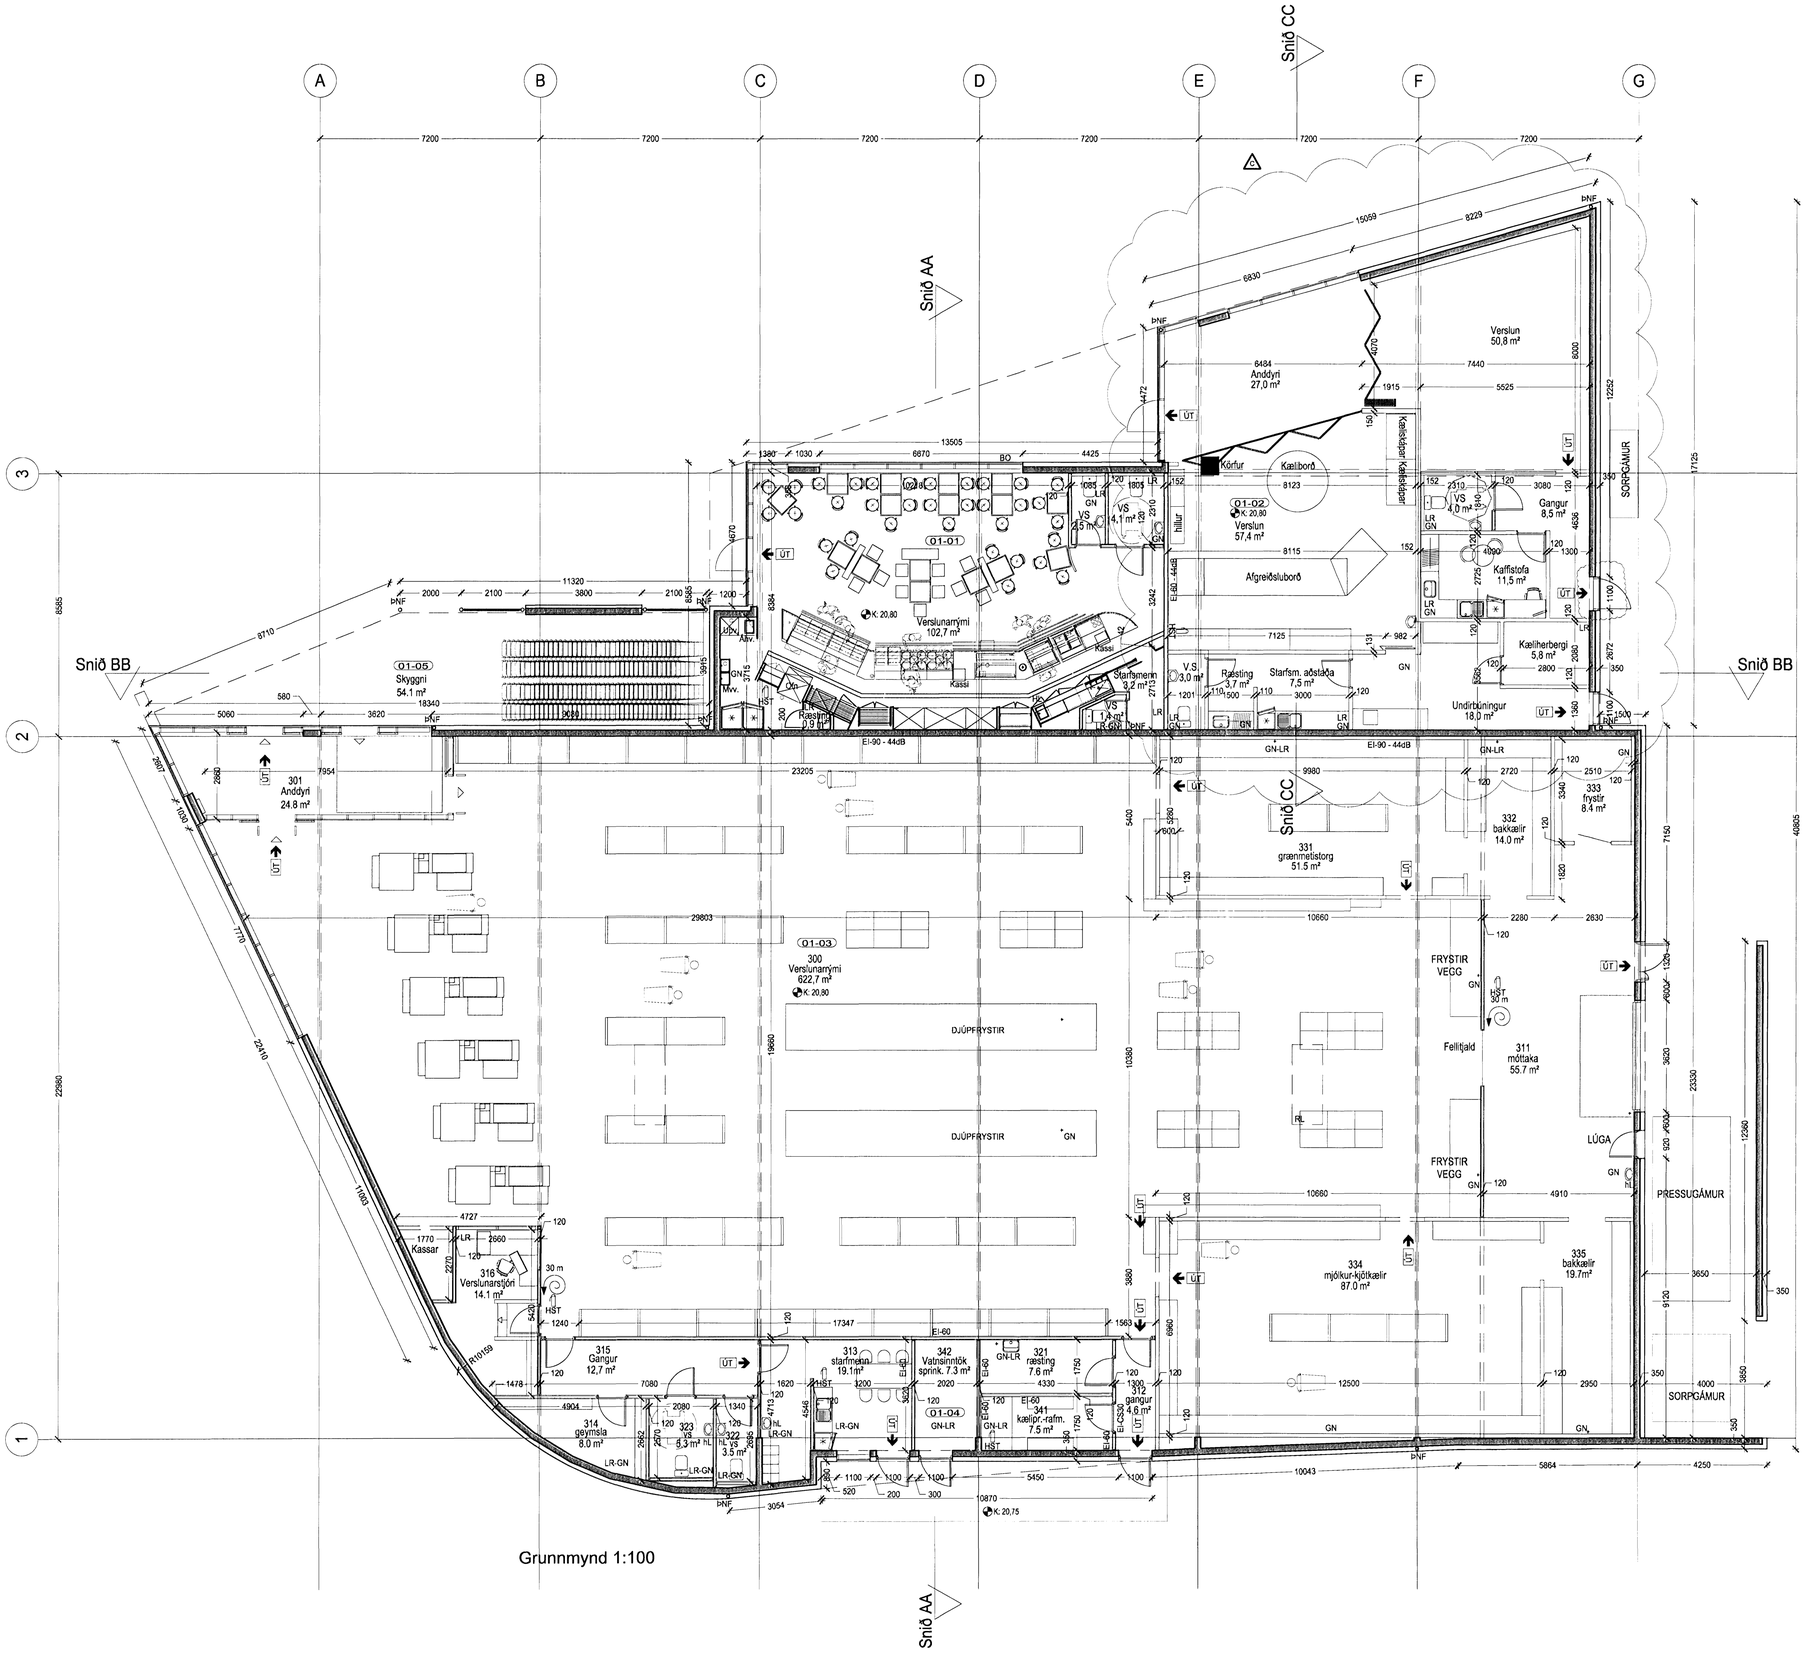

Grunnmynd 1:100

Samþykkt þann
20 DES. 2006
Byggingafulltrúinn í Hafnarfirði
F.h. Kristján Þórarinsson

16.11'06
HEILBRIGÐISEFTIRLITS
HAFNARFJARÐAR-
OG KÓPAVOGSSVÆÐIS
Garðatorg 7 - 210 Garðabæ
V. rými 01-20

16.11.2006

breytt	dags	teiknað	lýsing
C	25.10.2006	ey	innra skipulag 01-02
B	11.01.2006	sbb	breyting á innréttingu verslunarýmis 0101
A	02.09.2005	sbb	bætt inn máltæknigum og rýmisnr. lagfærð

Aðalsteinn Snorrason
arkitekt fai 161161-2769

Egill Guðmundsson
arkitekt fai 270152-6869

Gísli Gíslason
arkitekt fai 160657-4809

aðalstræti 6 101 reykjavík
sími 511 2060
fax 511 2066
veffang www.ark.is
netfang arkis@ark.is

ARKÍS

Tjarnarvellir 15

Aðaluppdráttur

grunnmynd

verkkaupl	byrping
hannað/teiknað	as, sbb
yfirfarið/samþykkt	
mkv	1:100
dags	16.08.2005

05-046 (99)1.02 C
verknr teikning breyt