




Samþykkt þann  
20. DES. 2006  
Byggingafulltrúinn í Hafnarfirði  
F.h. Kristján Þórarinnsson

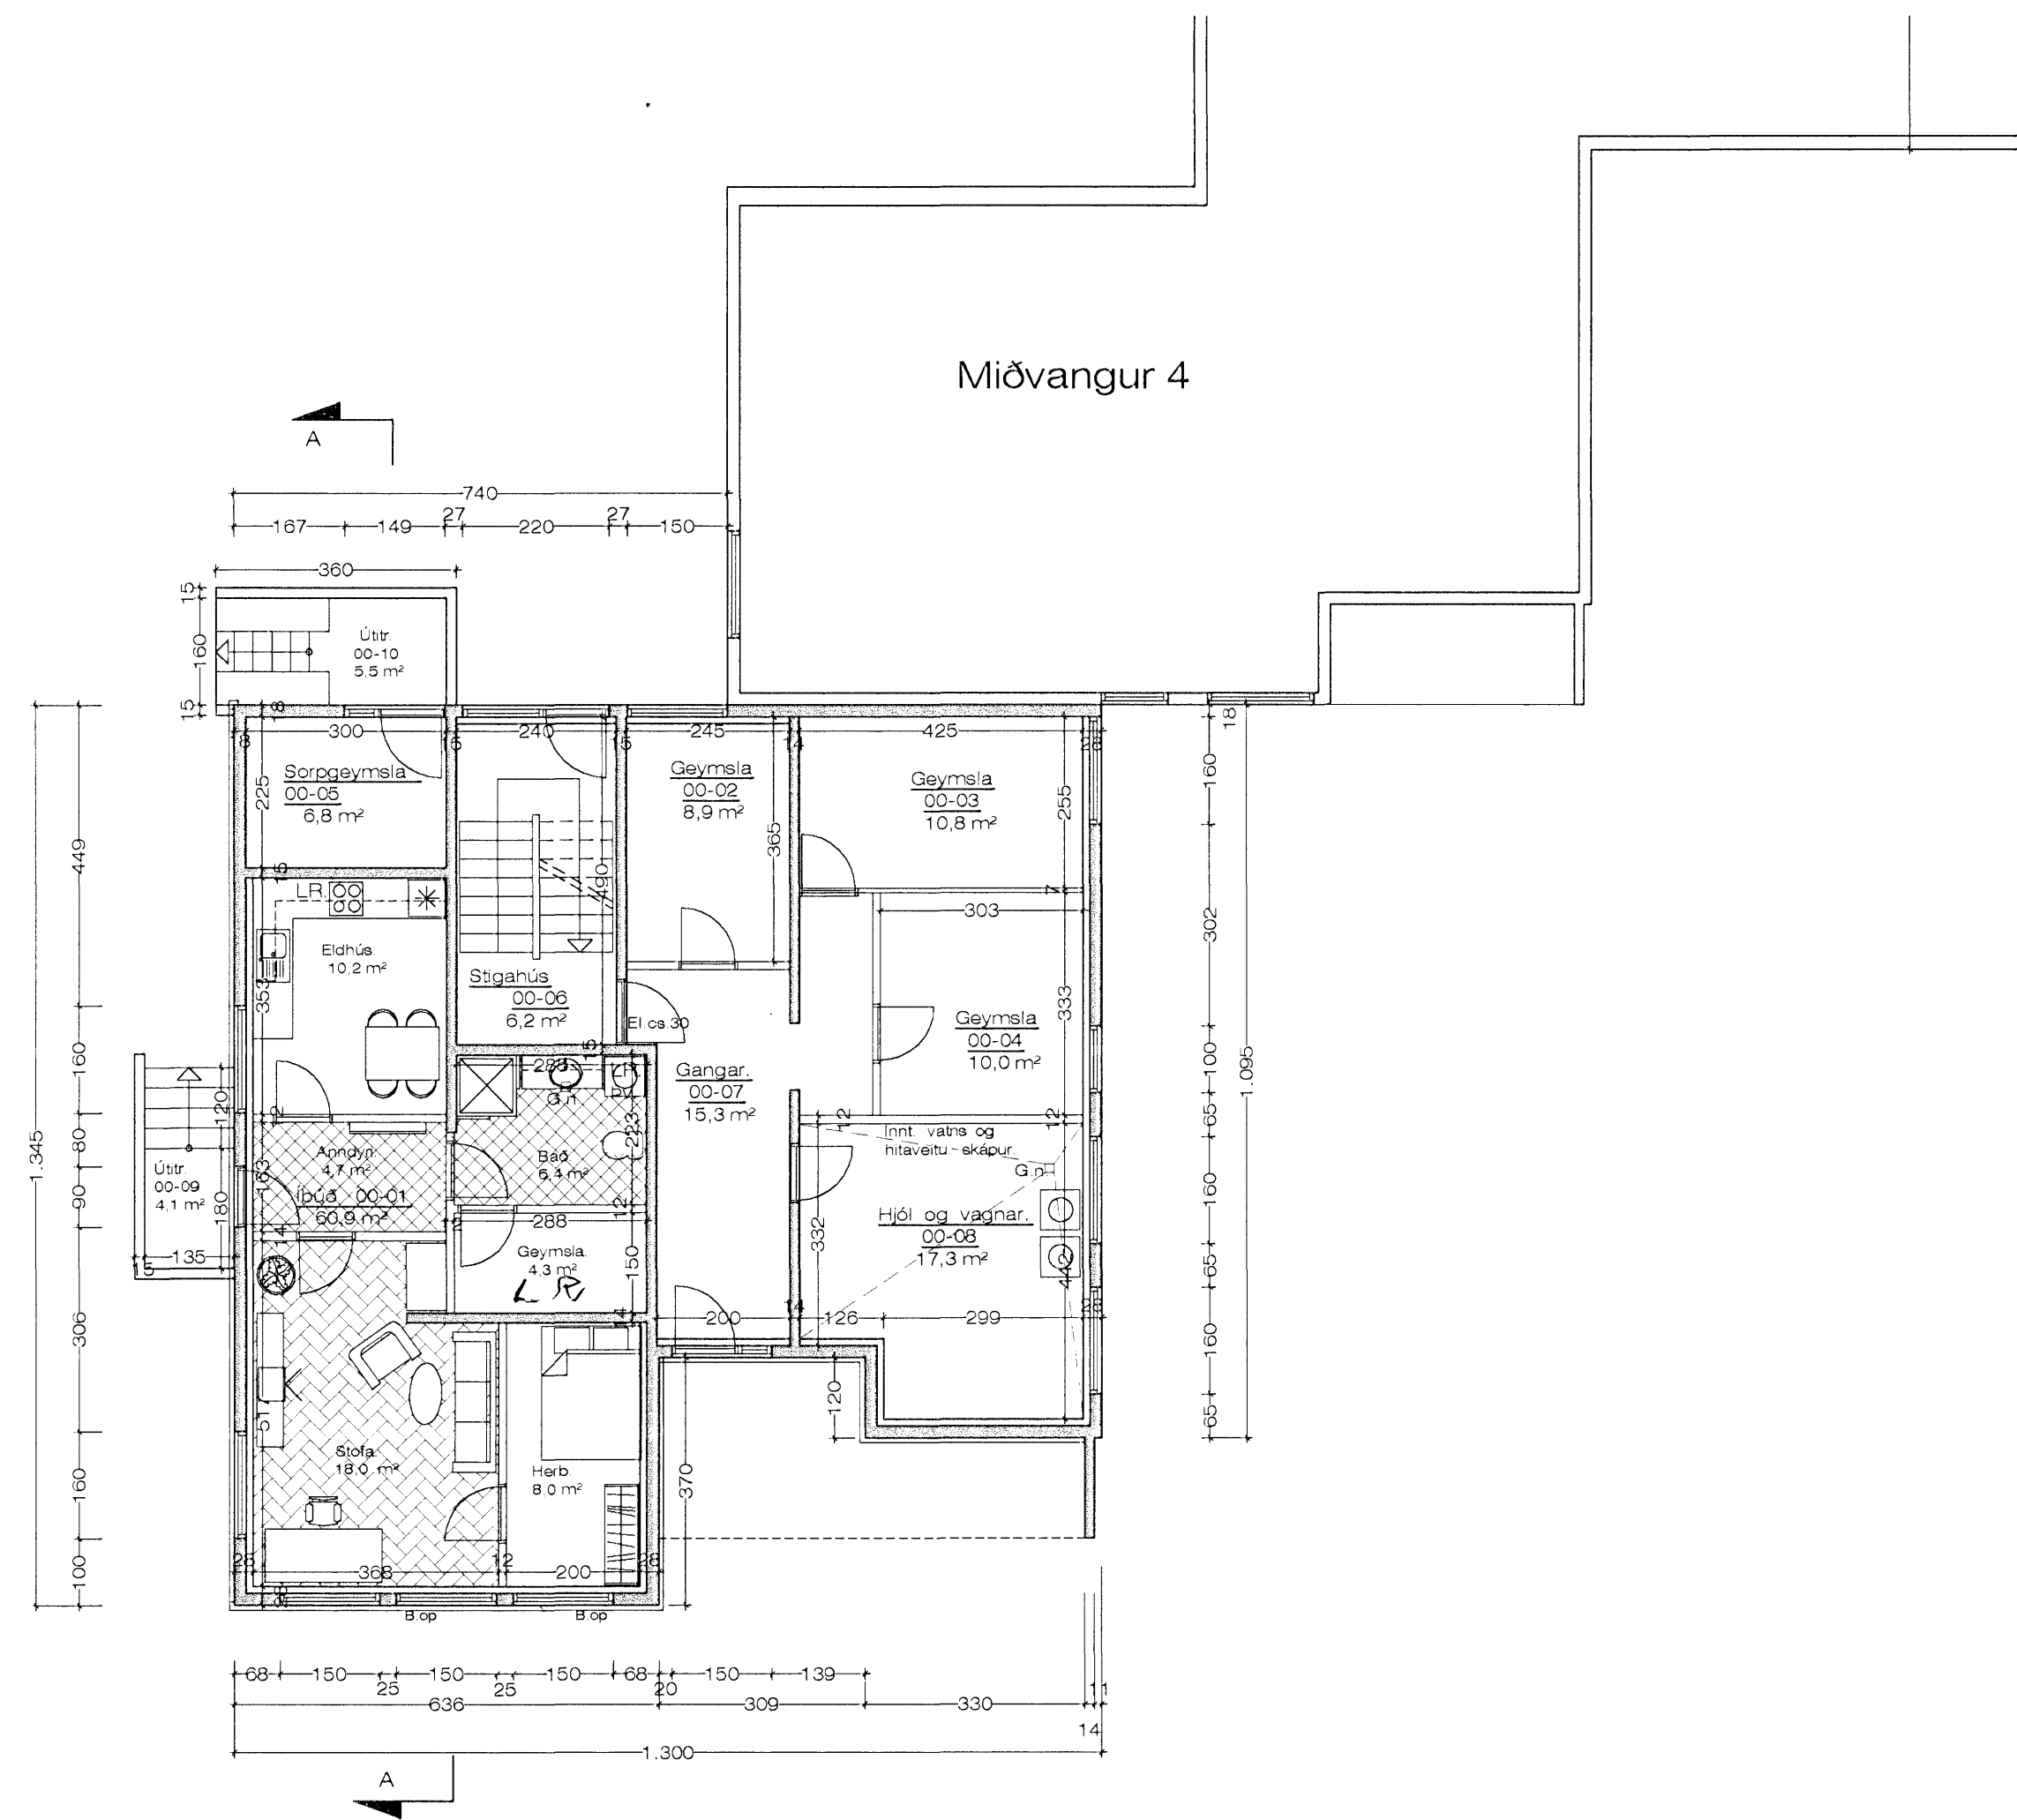

Grunnmynd kjallara. 1:100 Miðvangur 2

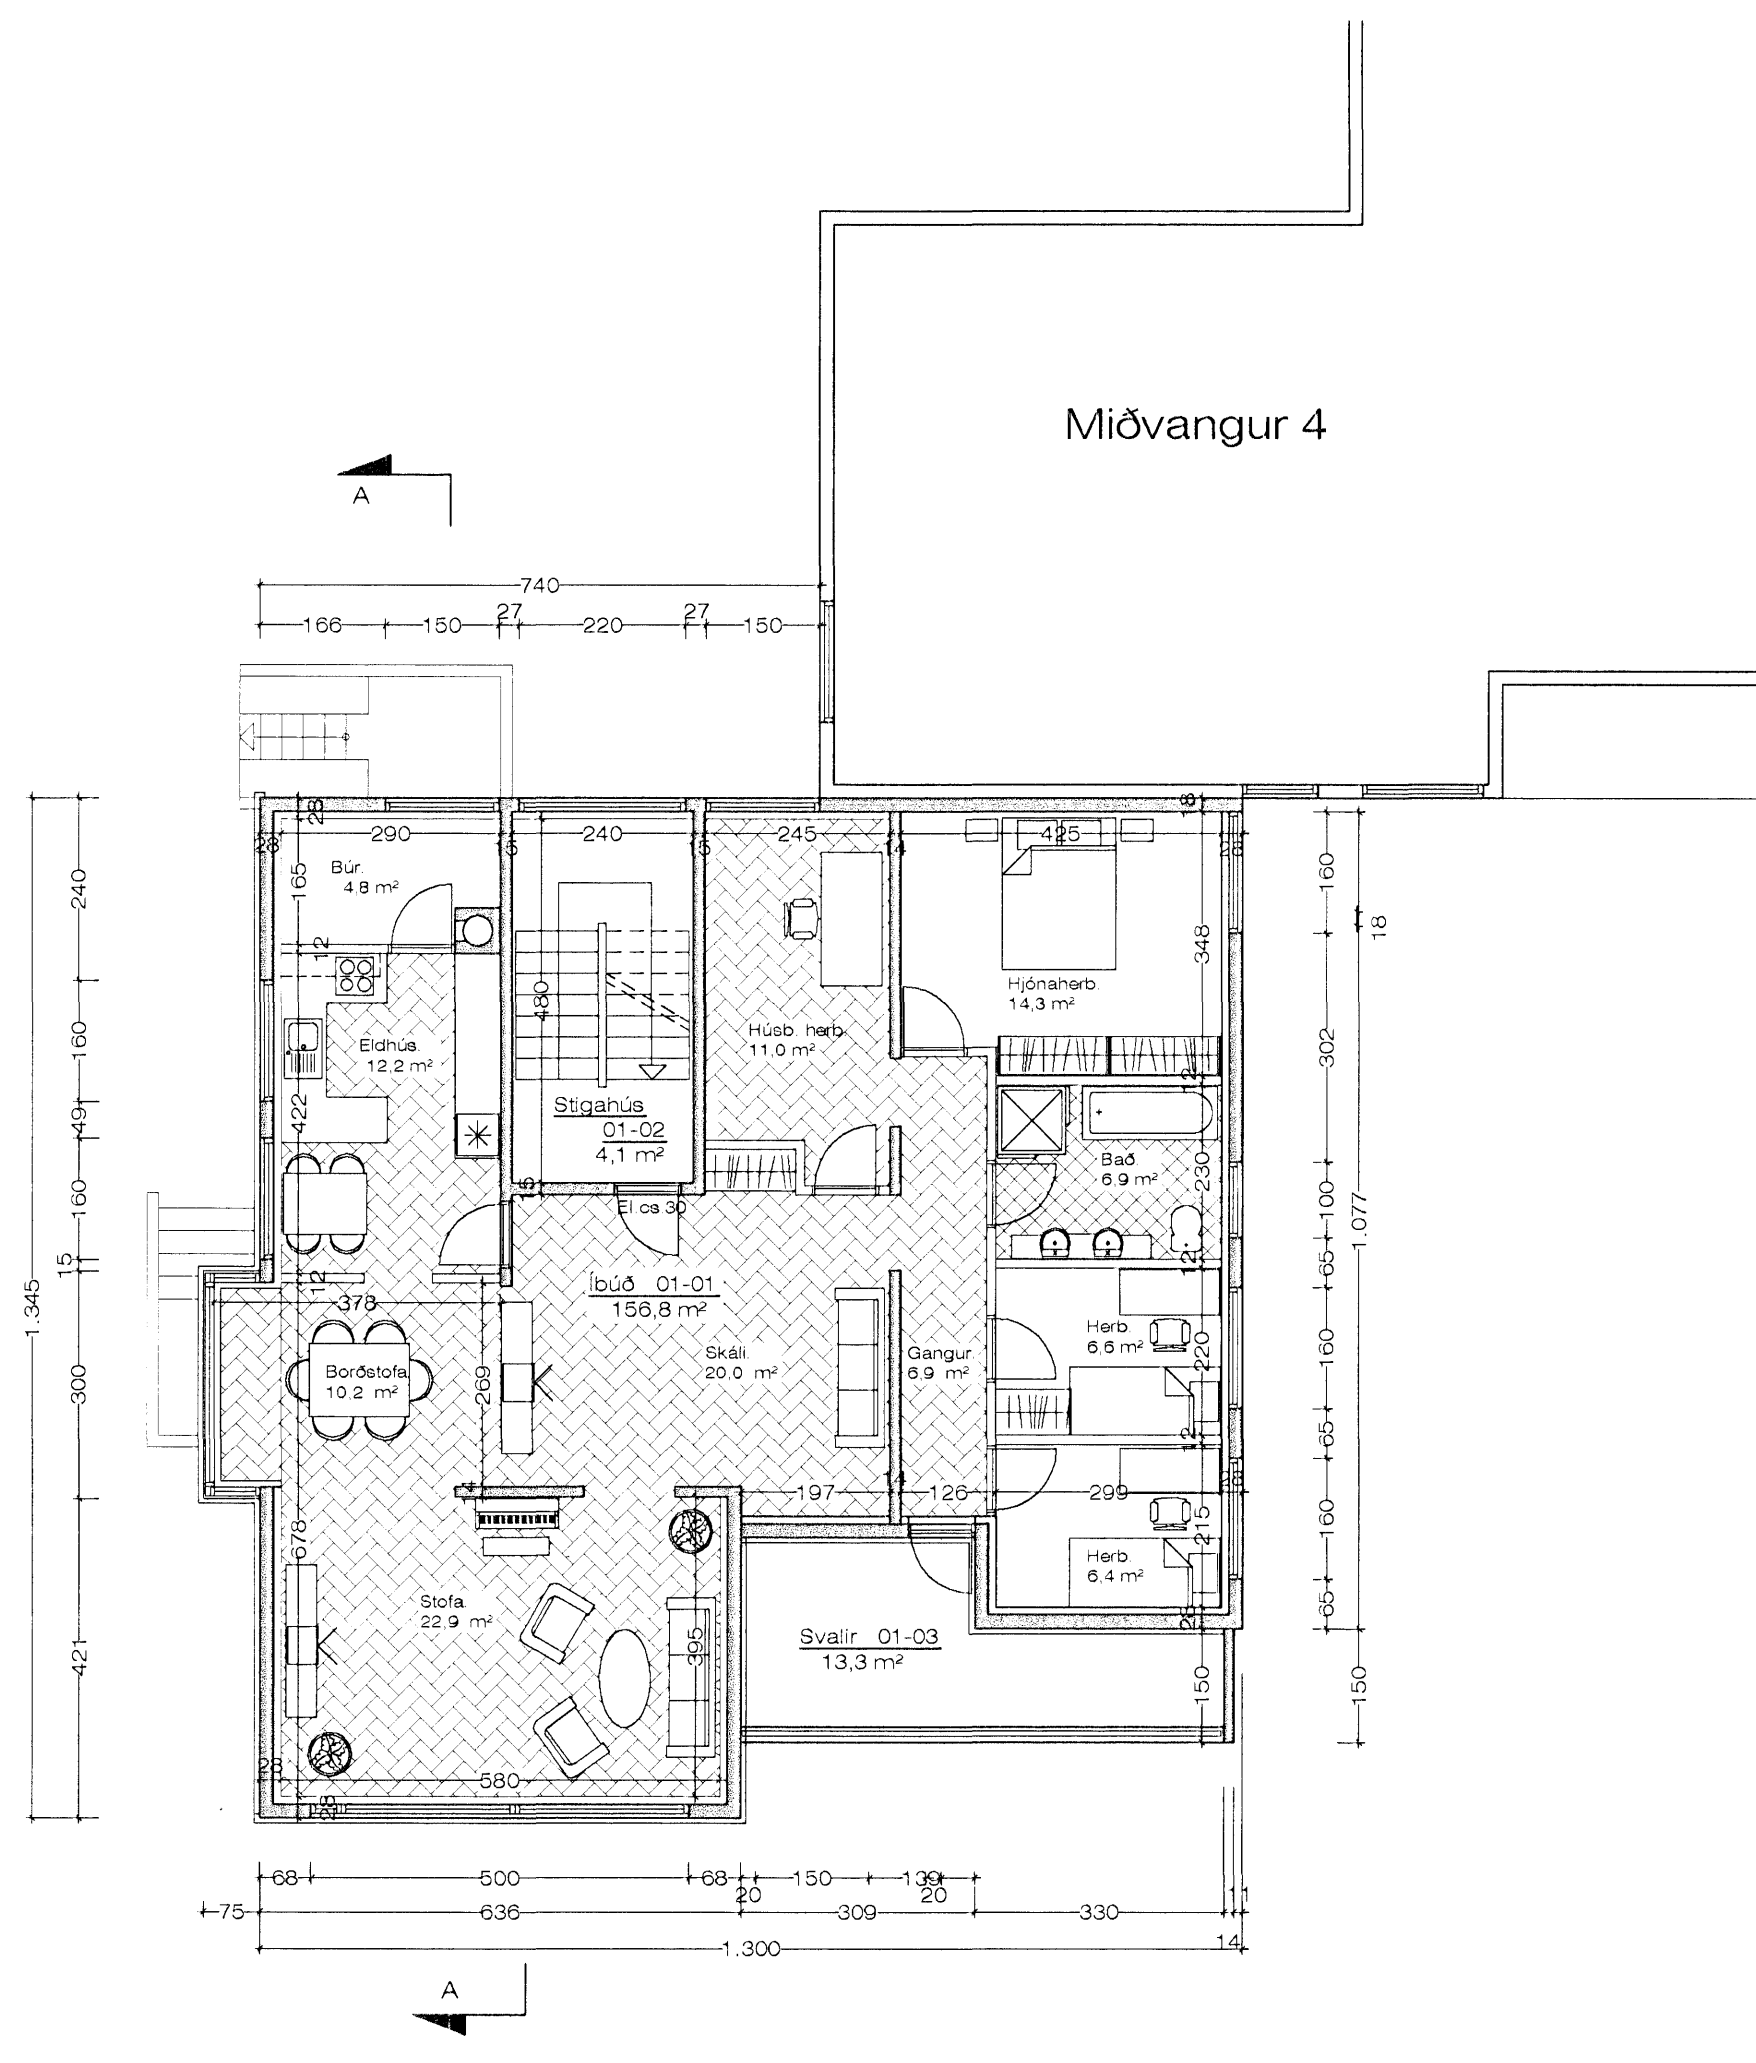

Grunnmynd 1 - 2 - 3. hæð. 1:100 Miðvangur 2

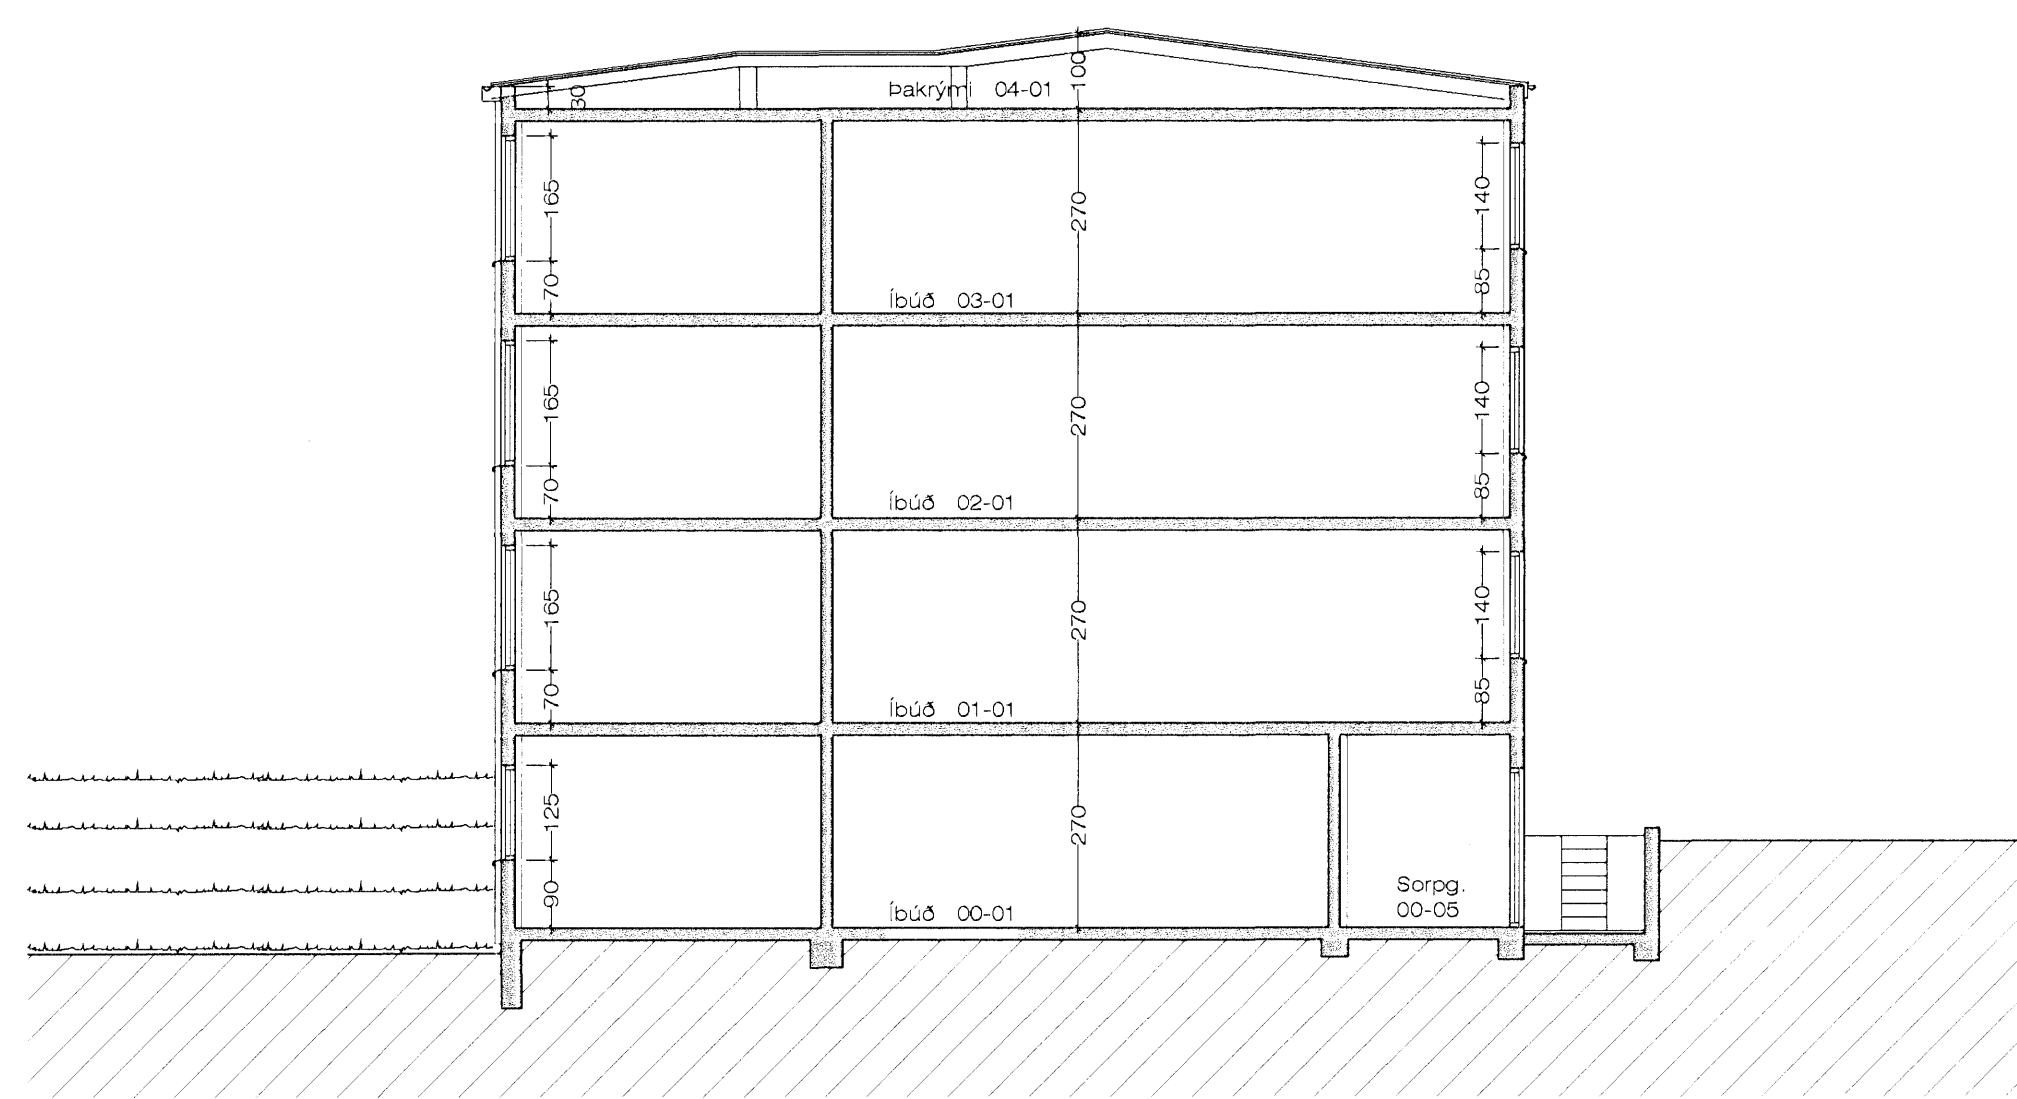

Sneiðing A - A í hús nr. 2 1:100

Breytt 25. - 2. - 2005

Sótt er um að fá íbúð í kjallara hússins nr. 2 samþykktá sem sjálfstæða íbúð. Jafnframt er sótt um að breyta gluggum í stofu og herbergi á suðurhlíð og koma fyrir í þeim björgunarpum. Innra skipulag íbúðarinnar er óbreytt.

Breytt 3. - 3. - 2006

Teiknuð inn klæðning á vestrhlíð húshlutans Miðvangur 2. í samræmi við það sem húsfélagið hafði ákveðið á verkritanum.

Miðvangur 2 Hafnarfirði. Grunnm. - Sneiðing.

VERK. NR. 01. DAGS. 25. - 2. - 2005. MÁL. 1:100. BREYTT.

JÓN GUÐMUNDSSON ARKITEKT. VÍNUSÚSTOFA. SUÐURLANDSBRÁUT 16. REYKJAVÍK. Sími 952 5055. ST. 310551 3299

9:11.2006 15:58  
 Mkv.1902.dwg  
 Jón Guðmundsson arkitekt. Suðurlandsbraut. 16