



Samþykkt þann
18 DES. 2006
Byggingafulltrúinn í Hafnarfirði
F.h. Kristján Þórarinnsson

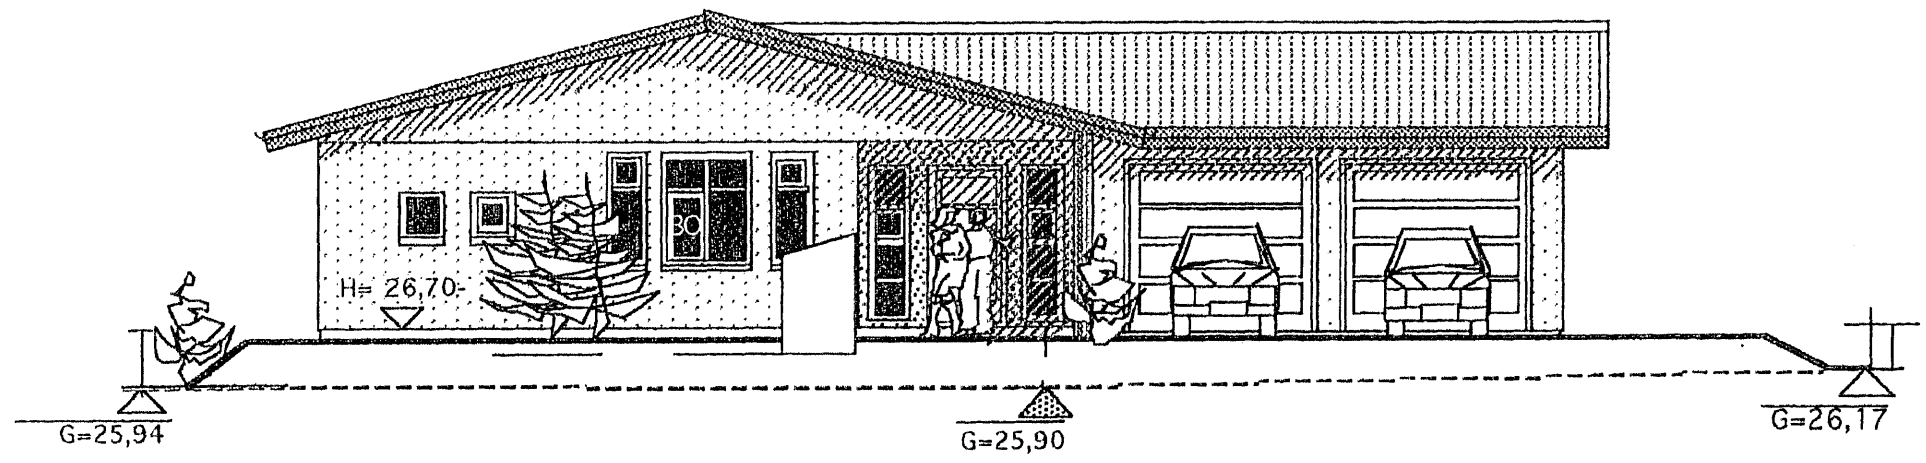

NORÐUR

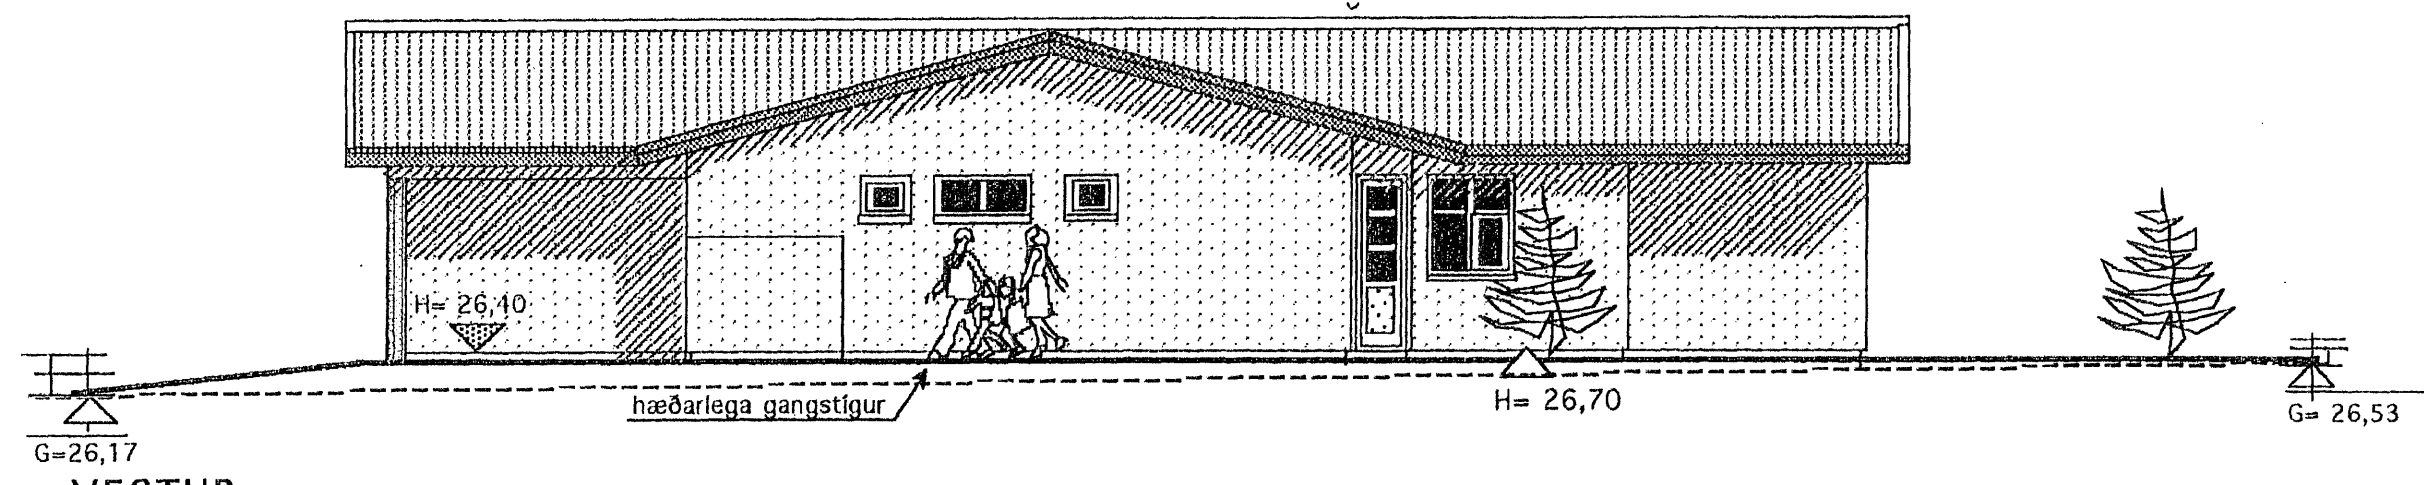


VESTUR

Kónunartölur


U-gildi(W/m2 K) Ti $\geq 18^\circ\text{C}$

Þak	0,2
Útveggir	0,4
léttir útveggir	
einangraðir í grind	0,3
Gluggar(karmar, gler, vegið m.t K-gler	2,0
Hurðir	3,0
Gólf á fyllingu	0,3
Útveggir vegið meðaltal	0,85

Skráningartafla: Glitvellir 46, Hafnarfirður		Skrásetjari: Vigfía Halldórssón															
Landnúmer: 204362		Kennitala: 100760-5849															
Matshlutunúmer: 01		Útgáfa: 4.01b Dags: 03-09-2006															
Uppskipting og lýsing		Stærðir															
D0 Lokun	D1 Rými hæð-röð	D2 Nokun text	D3 Hofuð-fökkun	D4 Eignar-hald	D5 Botnfötur m²	D5M Millifötur m²	D6 Stigar m²	D7 Op m²	D8 Brútfötur m²	D9 Brútfötur sh < 1,8	D10a Salanahæð man	D10b Salanahæð max	D11 Brúttó rúmmál m³	D12 Nettfötur m²	D16 Birt flatarmál m²	D17 Reiknitala skiptarúmmáls	D17 Skiptarúmmál m³
Matshluti					246,4	0,0	0,0	0,0	246,4	0,0			946,1	207,7	246,4		755,112
Botn													49,3				
1. hæð					246,4	0,0	0,0	0,0	246,4	0,0			896,8	207,7	246,4		
A	0101	Íbúð	N	0101	202,9				202,9		2,94	4,33	737,5	169,0	202,9	3,83	613,470
A	0102	Blískúr	B	0102	43,5				43,5		2,94	4,38	159,2	38,7	43,5	3,86	141,642
Athugasemdir																	
Á iðlinni er sorpgæmsla 2,3 m²																	
Samtögnir summa																	
Eignarhald																	
		Eignar-hald	Nokun text	Birt flatarmál m²	Skiptarúmmál Sæign m³	Skiptarúmmál Sæign og samtögn m³											
		0101	Íbúð	202,9	613,470	613,470											
		0102	Blískúr	43,5	141,642	141,642											
		Allt		246,4	755,112	755,112											

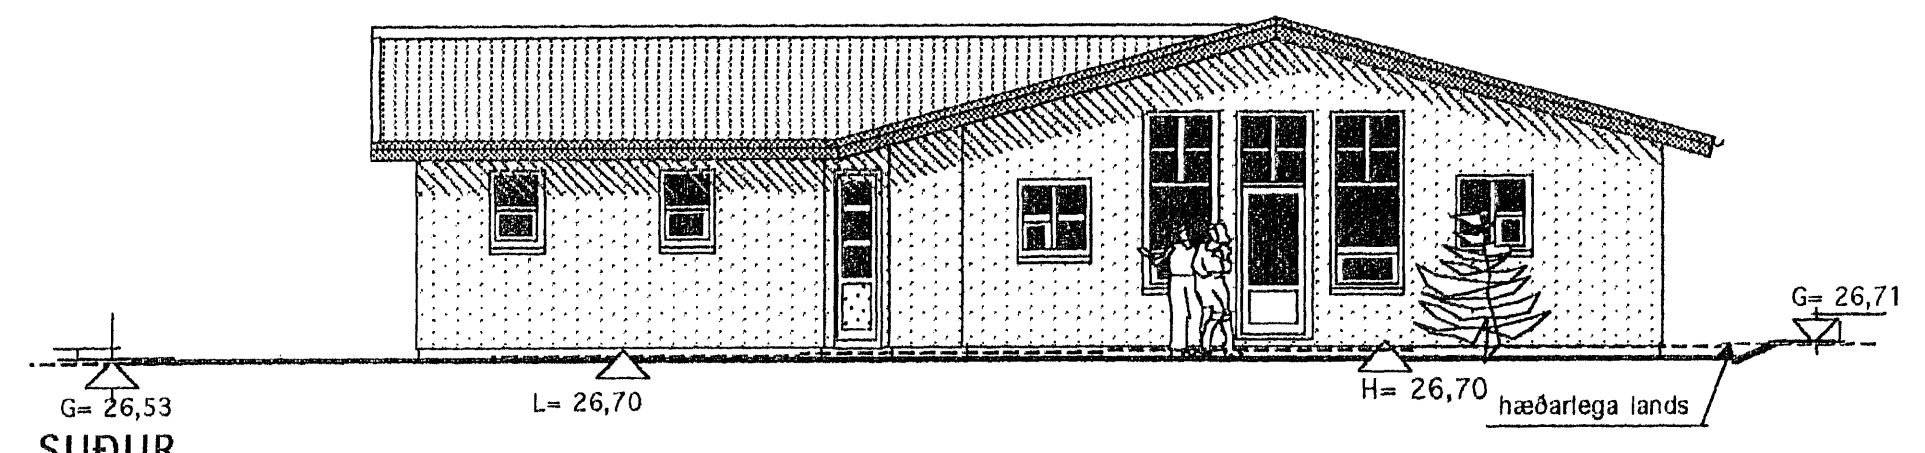

SUÐUR

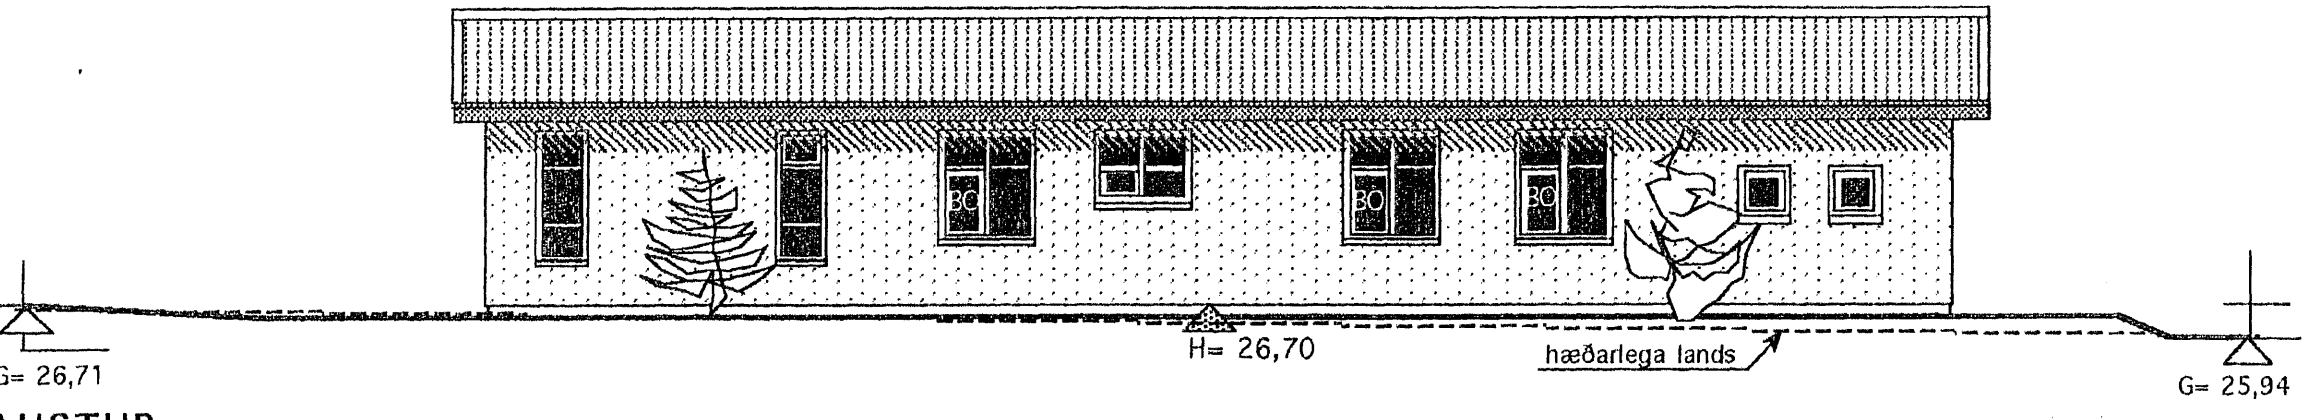

AUSTUR

BREYTT 4. DES. 2006

Sótt um 30 cm hækkun á gólfkóta

TEIKNISTOFAN KVARÐI	Verkefni
	GLITVELLIR 46 HAFNARFIRÐI
	Heiti
	ÚTLITSMYNDIR - SKRÁNINGARTAFLA

kvarði	1:100	verk.nr	200110
dags.	23 FEB. 2006	dags br.	4. des., 2006
hönnun	GÍSLI G.	teikn nr	
teikn	GÍSLI G.		A-2

Hringbraut 17 220 Hafnarfirði
s. 555-2020, FAX 555-2021
Gísli G. Gunnarsson BÍÓ kt. 020649-2409