


Byggingareitur Hlíðarás 10 fluttur um 2 metra til norðurs

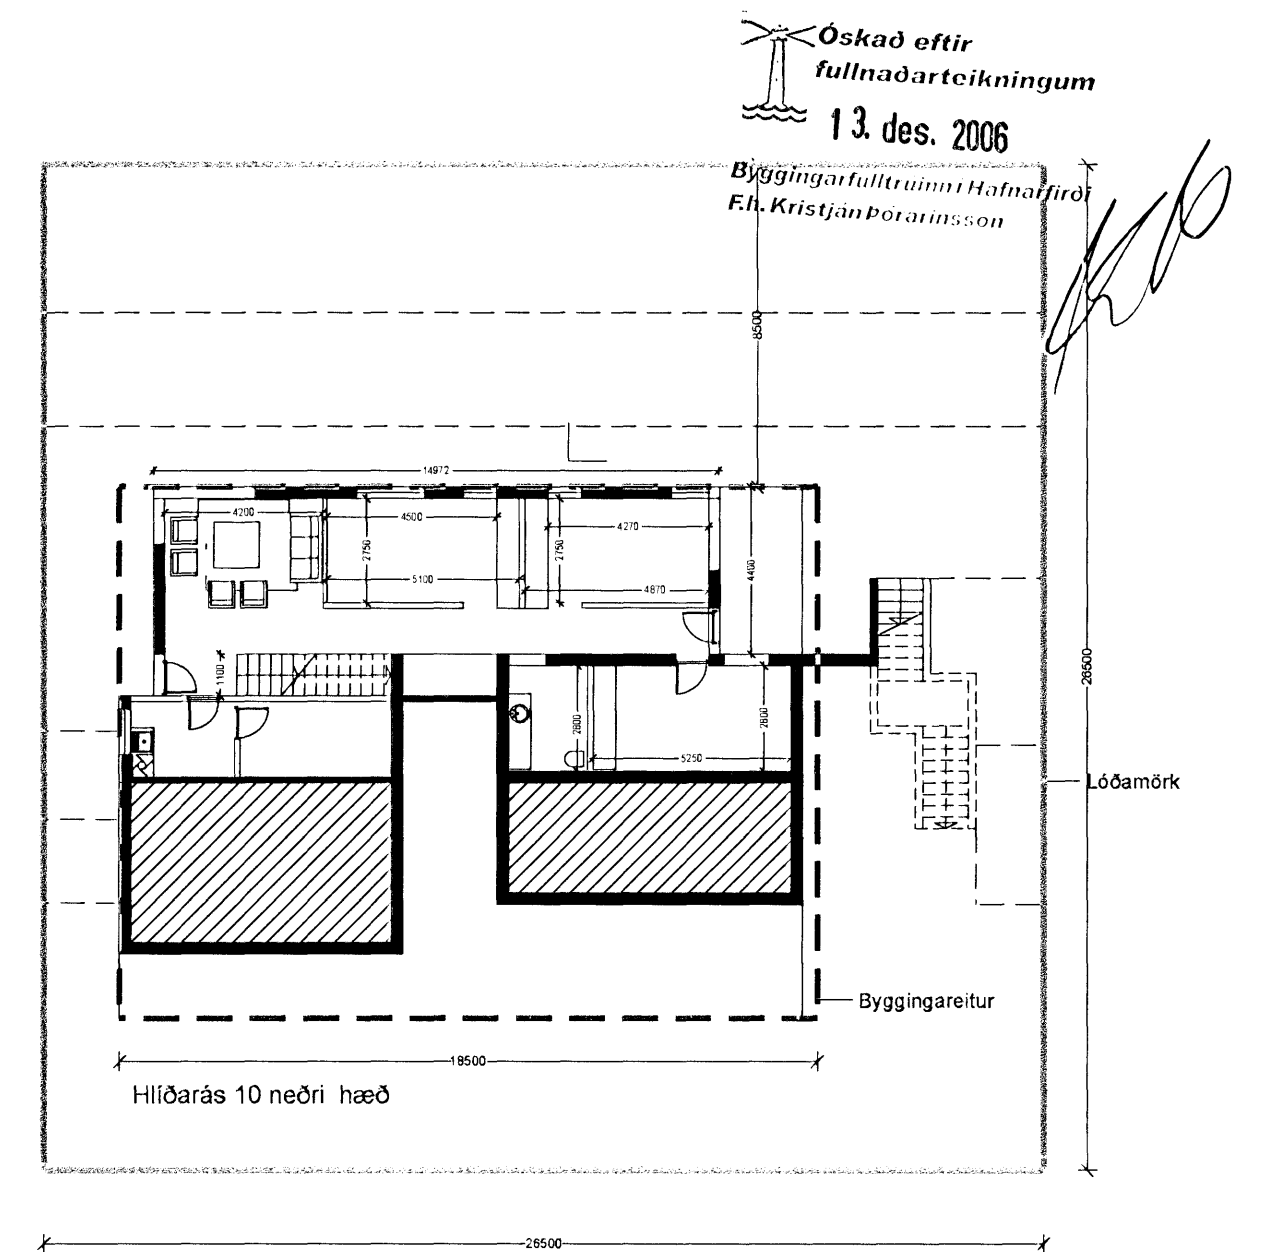

Óskað eftir
fullnaðarteikningum
13. des. 2006
Byggingarfulltrúinnir Hafnarfirði
Eh. Kristján Þóttarinnsson

ARKÍS
arkitektar og ráðgjafar

Aóðsteinn Snorason	arkitekt f.a.l.	161161-2769
Björg Torfason	arkitekt f.a.l.	020460-4589
Egill Guðmundsson	arkitekt f.a.l.	270152-6869
Gísli Gíslason	arkitekt f.a.l.	150657-4809
Þorvaldur L. Björgvinsson	byggingafræðingur b.f.l.	250572-3529
Arkís ehf. sími 511 2060	Aóðstrassi 6 fax 511 2066	101 Reykjavík www.arkis.is
		tel 671197-2919 nefning arkis@arkis.is

Verkefni: Hlíðarás 10
Fyrirspurnarteikning
Skýringartexti: Grunnmyndir
hannað / teiknað: ee
yfirlitað / samþykkt: -
mælikvarði: 1:200

dagsetning: 30.11.2006
verknr.: 06-084
90-1-02
teikning breyting